

SEKCJA 124.33.....

ZATWIERDZENIE

Zatwierdzam do realizacji projekt - szkic stałej organizacji ruchu
w całości — ze zmianami wniesionymi na projekcie
Termin wprowadzenia skuteczniejszej organizacji ruchu
należy zgłosić do tutejszego departamentu

Z up. Mafczak A. Przewództwa

km 0+124.70
wg. K.P.E.D. 03.83

P-7a
L=6.0 m

P-7b
L=192.0 m

P-3a
L=62.0 m

P-7a
L=6.0 m

~~P-4~~ ~~7b~~
L=97.0 m

P-1e
L=10.0 m

$$\frac{P-3a}{L=4.0\text{ m}} \quad \frac{P-1e}{L=10.0\text{ m}}$$

Urząd Marszałkowski Województwa Mazowieckiego
Departament Nieruchomości i Infrastruktury
ul. Ciołka 10a, 01-402 Warszawa fax (0-22) 533-10-02

ZATWIERDZENIE

NIJH.5418 167 05 ważne do 30.06.06

Termin wprowadzenia niniejszej organizacji ruchu
należy zgłosić do tutejszego departamentu

2005-07-28

Z up. Marszałka Województwa

IGO Polska Sp. z o.o.

IGO Polska Sp. z o.o. z siedzibą w Gdańsku 80-175 Gdańsk, ul. Kartuska 39A
Tel./Fax (+48) 58 3221 582 e-mail: IGOpolka@poczta.pl
NIP 585-13-40-880, Regon 191505391

Rozwiązanie zawarte w niniejszym opracowaniu stanowią wyłączną własność IGO Polska Sp. z o.o. i mogą być stosowane, powielane oraz udostępniane osobom trzecim jedynie na podstawie pisemnego zezwolenia, z zastrzeżeniem wszelkich skutków prawnych.

Inwestor: MAZOWIECKI ZARZĄD DRÓG WOJEWÓDZKICH W WARSZAWIE ul. Kruczkowskiego 3	Projekt: PROJEKT BUDOWLANY przebudowy drogi wojewódzkiej nr 729 odcinek Przysławowice - Potworów km 0+000.00 do km 4+218.17	Branża:	DROGOWA			Stanowisko:	Imię i nazwisko:	Uprawnienia:	Podpis:	NUMER	
		Obiekt:	Odcinek od km 0+000.00 do 4+218.61			PROJEKTANT	mgr inż. Robert Aksami	257/2001	<i>Robert Aksami</i>		
		Tytuł rysunku:	PROJEKT ORGANIZACJI RUCHU			WERYFIKATOR	mgr inż. Maria Jedlińska	WZDP-20-212/3/638/66	<i>Maria Jedlińska</i>	DATA	
		Stadium:	Nr archiwalny tomu:	Skala:	Data:	Nr rysunku:	OPRACOWAŁ	inż. Adam O...		OPIS	ZATWIERDZIŁ
		P.B.		1:500	04.2003	1/1					

ŁĄCZY ARKUSZ 1 km 0+140.00

ŁĄCZY ARKUSZ 1 km 0+140.00

MAPA DO
TREŚĆ AKTUALNA NA
SKALA 1:500

WOJ. MAZOWICKIE
GM. KLWÓW, POTWORÓW
DROGA WOJEWÓDZKA 729
ODCINEK: PRZYSTAŁOWICE-POTWORÓW
SEKCJA 124.133

Urząd Marszałkowski Województwa Mazowieckiego
Departament Nieruchomości i Infrastruktury
ul. Ciołka 10a, 01-402 Warszawa fax (0-22) 533-10-02

ZATWIERDZENIE

Nr 167/05 ważny do 30.06.06
Zatwierdzam do realizacji projektu i organizację ruchu
w zakresie zmianami wniesionymi na projekcie
Termin wprowadzenia niniejszej organizacji ruchu
należy zgłosić do tutejszego departamentu

2005-07-23


Z up. Marszałka Województwa

mgr inż. Michał Jędrski
inż. Adam Grądecki

km 0+247.43
wg. K.P.E.D. 03.83

km 0+300.00
wg. K.P.E.D. 03.83

km 0+328.72
wg. K.P.E.D. 03.83

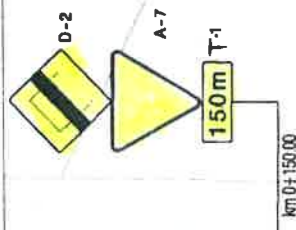

P-7b
L=51.0 m

P-6
L=100.0 m

P-7a
L=596.0 m

P-1a
L=227.0 m

P-3a
L=40.0 m

P-7a
L=475.0 m

km 0+197.02
wg. K.P.E.D. 03.83

km 0+241.89
wg. K.P.E.D. 03.83




km 0+294.26
wg. K.P.E.D. 03.83



I G O

IGO Polska Sp. z o.o.
100 Polska Sp. z o.o. z siedzibą w Gdańsku 80-175 Gdańsk ul. Kantyka 396
Tel./fax (+48) 58 3221552 e-mail: IGO.polska@poczta.onet.pl
NIP 565-13-40-690, Regon 191593361

Rozwiązanie zawarte w niniejszym opracowaniu stanowi wyłączną własność IGO Polska Sp. z o.o. i mogą być stosowane, powielane
lub udostępniane osobom trzecim jedynie na podstawie pisemnego zezwolenia, z zastrzeżeniem wszelkich skutków prawnych

Inwestor: MAZOWIECKI ZARZĄD DRÓG WOJEWÓDZKICH W WARSZAWIE ul. Kruczkowskiego 3	Projekt: PROJEKT WYKONAWCZY przebudowy drogi wojewódzkiej nr 729 odcinek Przysławowice - Potworów km 0+000.00 do km 4+218.17	Branża:	DROGOWA			Stanowisko:	Imię i nazwisko:	Uprawnienie:	Podpis:	NUMER	ZATWIERDZIŁ
		Objekt:	Odcinek od km 0+000.00 do 4+218.61			PROJEKTANT	mgr inż. Robert Aksamił	257/2001			
		Tytuł rysunku:	PROJEKT ORGANIZACJI RUCHU			WERYFIKATOR	mgr inż. Maria Jedlińska	WZDP-20-212/3/638/66			
		Stadium:	Nr arch/Nr tomu	Skala:	Data:	Nr rys/Nr ark	OPRACOWAŁ	inż. Adam Grądecki		OPIS	ZMIANY
		P W		1:500	06.2003	/2					

ŁACZY/ARX/032/2 km 0+331.00

PROJEKT
WYKONAWCZY
2002 R.



Urząd Marszałkowski Województwa Mazowieckiego
Departament Nieruchomości i Infrastruktury
ul. Ciołka 10a, 01-403 Warszawa fax (0-22) 533-10-02

ZATWIERDZENIE

Nr III/5418/167.05, ważne do 30.06.06
Zatwierdzam realizację projektu - szkic stałej organizacji ruchu
w całości - ze zmianami wniesionymi na projekcie
Termin wprowadzenia niniejszej organizacji ruchu
2005-07-23 do tutejszego departamentu

mgr inż. Robert Lesniński
Kierownik Biura Inżynierii Ruchu

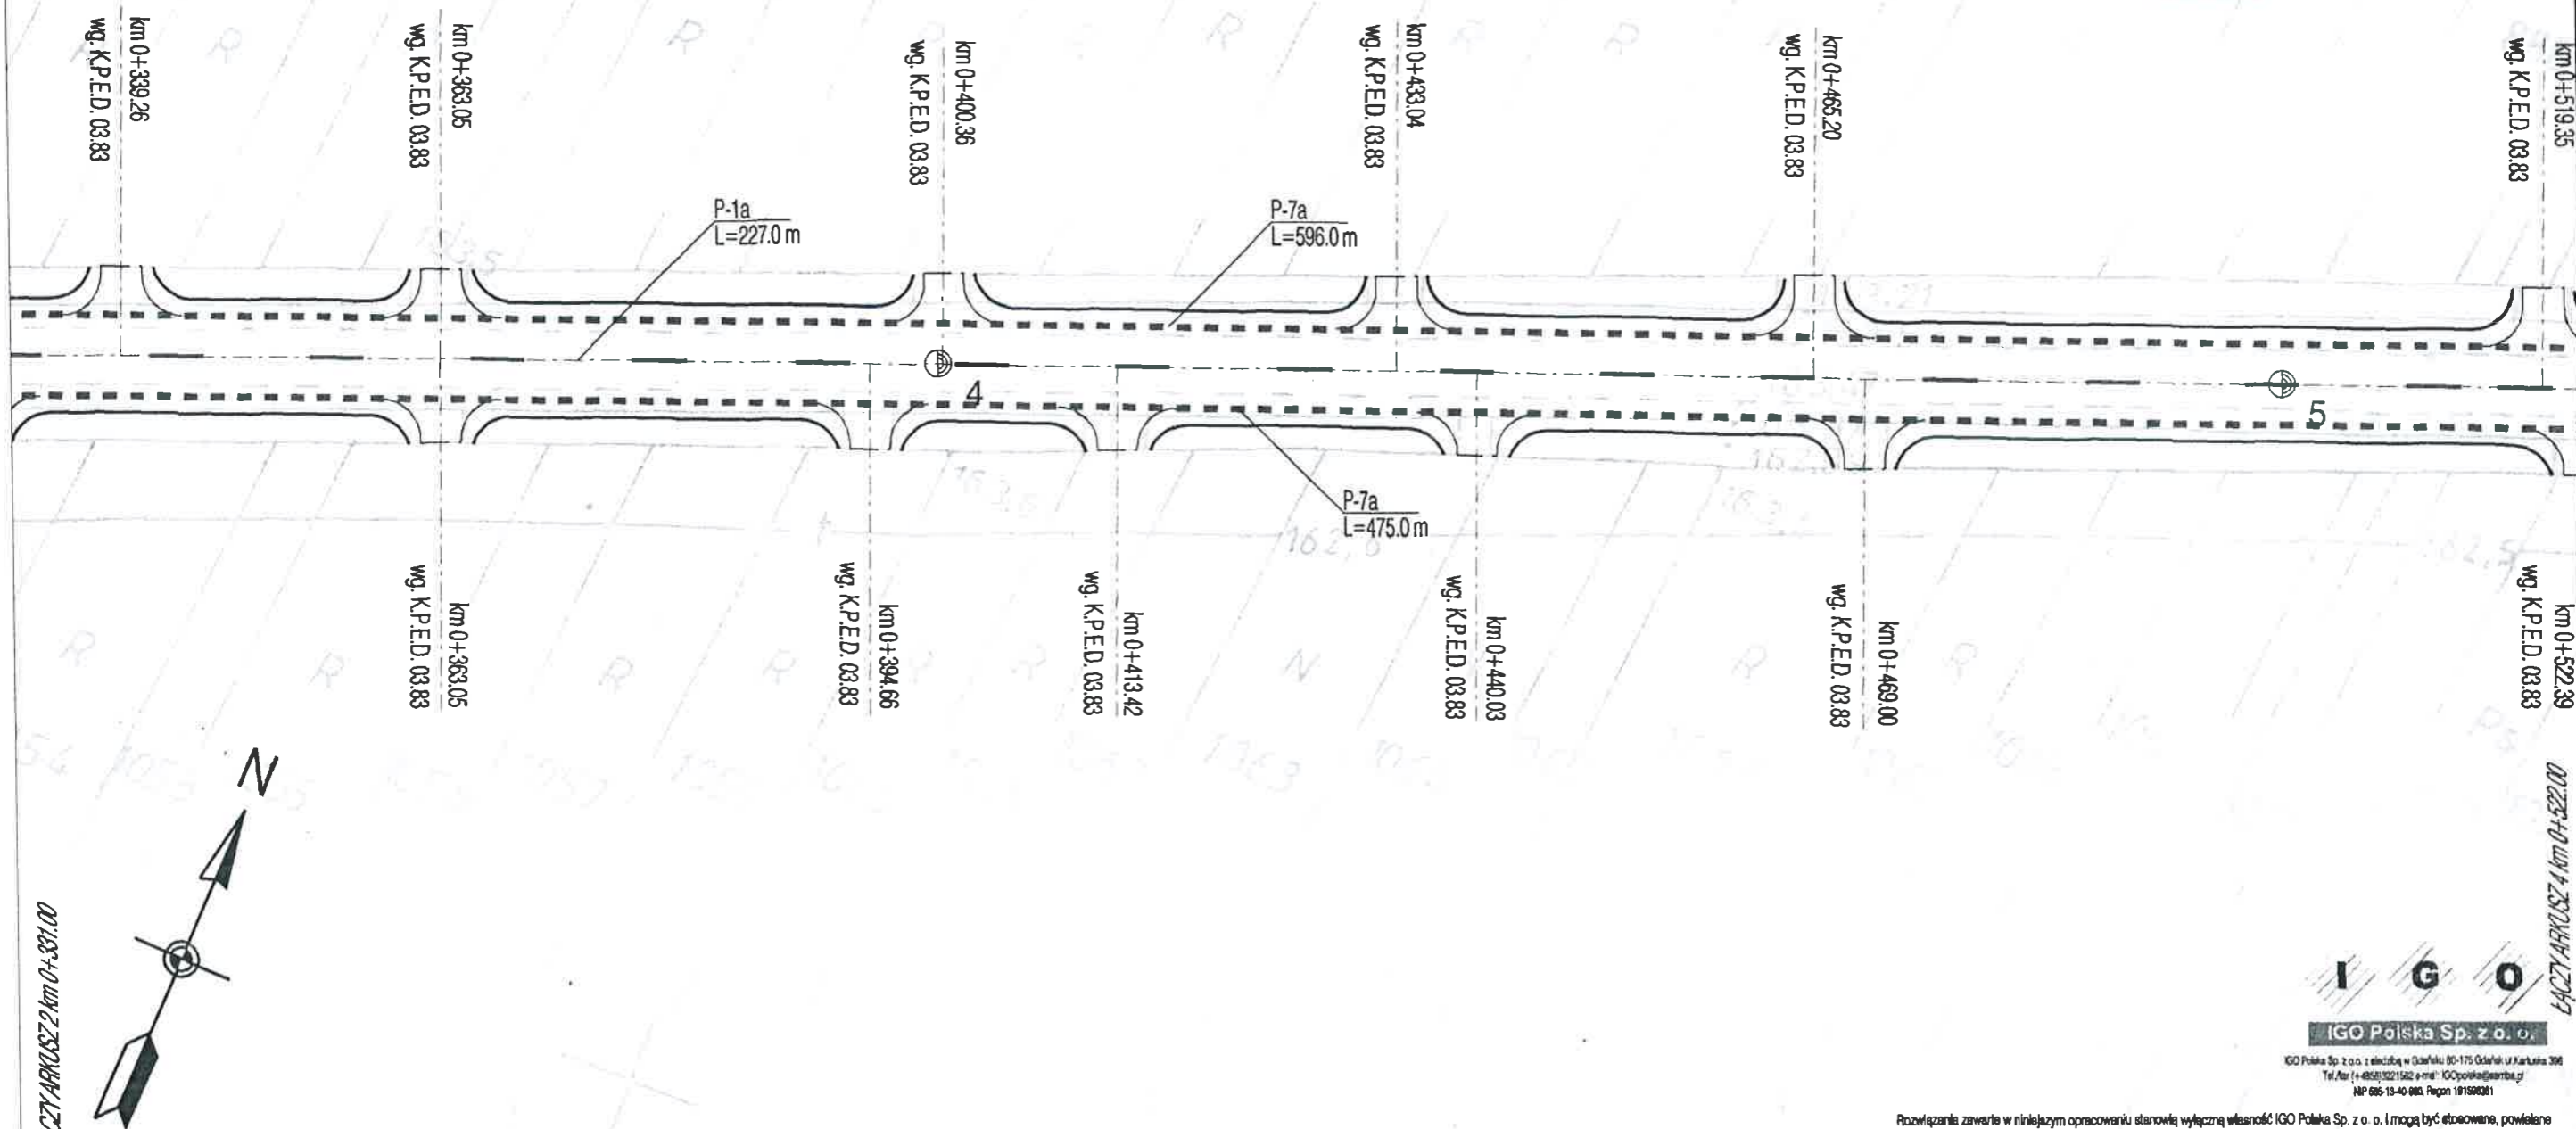

IGO
IGO Polska Sp. z o.o.

IGO Polska Sp. z o.o. z siedzibą w Gdańsku 80-115 Odeńsk ul. Karłowicza 398
Tel./fax (+48) 58 322 15 82 e-mail: IGO.polska@poczta.onet.pl
NIP 665-13-40-888, Regon 181598381

Rozwiązania zawarte w niniejszym opracowaniu stanowią wyłączną własność IGO Polska Sp. z o.o. i mogą być stosowane, powielane
oraz udostępniane osobom trzecim jedynie na podstawie pisemnego zezwolenia, z zastrzeżeniem wszelkich skutków prawnych

Inwestor: MAZOWIECKI ZARZĄD DRÓG WOJEWÓDZKICH W WARSZAWIE ul. Kruczkowskiego 3	Projekt: PROJEKT WYKONAWCZY przebudowy drogi wojewódzkiej nr 729 odcinek Przysławowice - Potworów km 0+000.00 do km 4+218.17	Branszka:		DROGOWA		Stanowisko:		Imię i nazwisko:		Uprawnienia:		Podpis:		NUMER		ZATWIERDZIŁ	
		Obiekt:		Odcinek od km 0+000.00 do 4+218.61		PROJEKTANT		mgr inż. Robert Aksamit		257/2001		<i>Aksamit</i>		DATA			
		Tytuł rysunku:		PROJEKT ORGANIZACJI RUCHU		WERYFIKATOR		mgr inż. Maria Jedlińska		WZDP-20-212/3/638/66		<i>Jedlińska</i>		OPIS			
		Stadium:		P.W		Nr archywalny tomu		Skala:		1:500		Data:		06.2003			Nr rysunku ark.
						OPRACOWAŁ		inż. Adam Grądecki				<i>Grądecki</i>		ZMIANY			

MAPA DO PROJEKTU

TREŚĆ AKTUALNA NA KWIECIEŃ 2002 R.
SKALA 1:500

WOJEWÓDZKIE
UM. ALB. POTWORÓW
DROGA WOJEWÓDZKA 729
ODCINEK: PRZYSTALOWICE - POTWORÓW

RAZIMIEZ GĄDZIEŃSKI
Geodeta upr. w. 1201
Zakł. MGP i B. 1201
Pl. Wolności 5
26-410 DRAWICZ
tel. 433

Urząd Marszałkowski Województwa Mazowieckiego
Departament Nieruchomości i Infrastruktury

ZATWIERDZENIE


Nr III.5418-167.05 ważne do 30.06.06
Zawierdam do realizacji projekt - szkic stałej organizacji ruchu
w całości - ze zmianami wniesionymi na projekcie
Termin wprowadzenia niniejszej organizacji ruchu
należy zgłosić do tutejszego departamentu

2005-07-28

40. Marszałka Województwa
Mazowieckiego

LACZY ARKUSZ 3 km 0+522.00

LACZY ARKUSZ 5 km 0+715.00

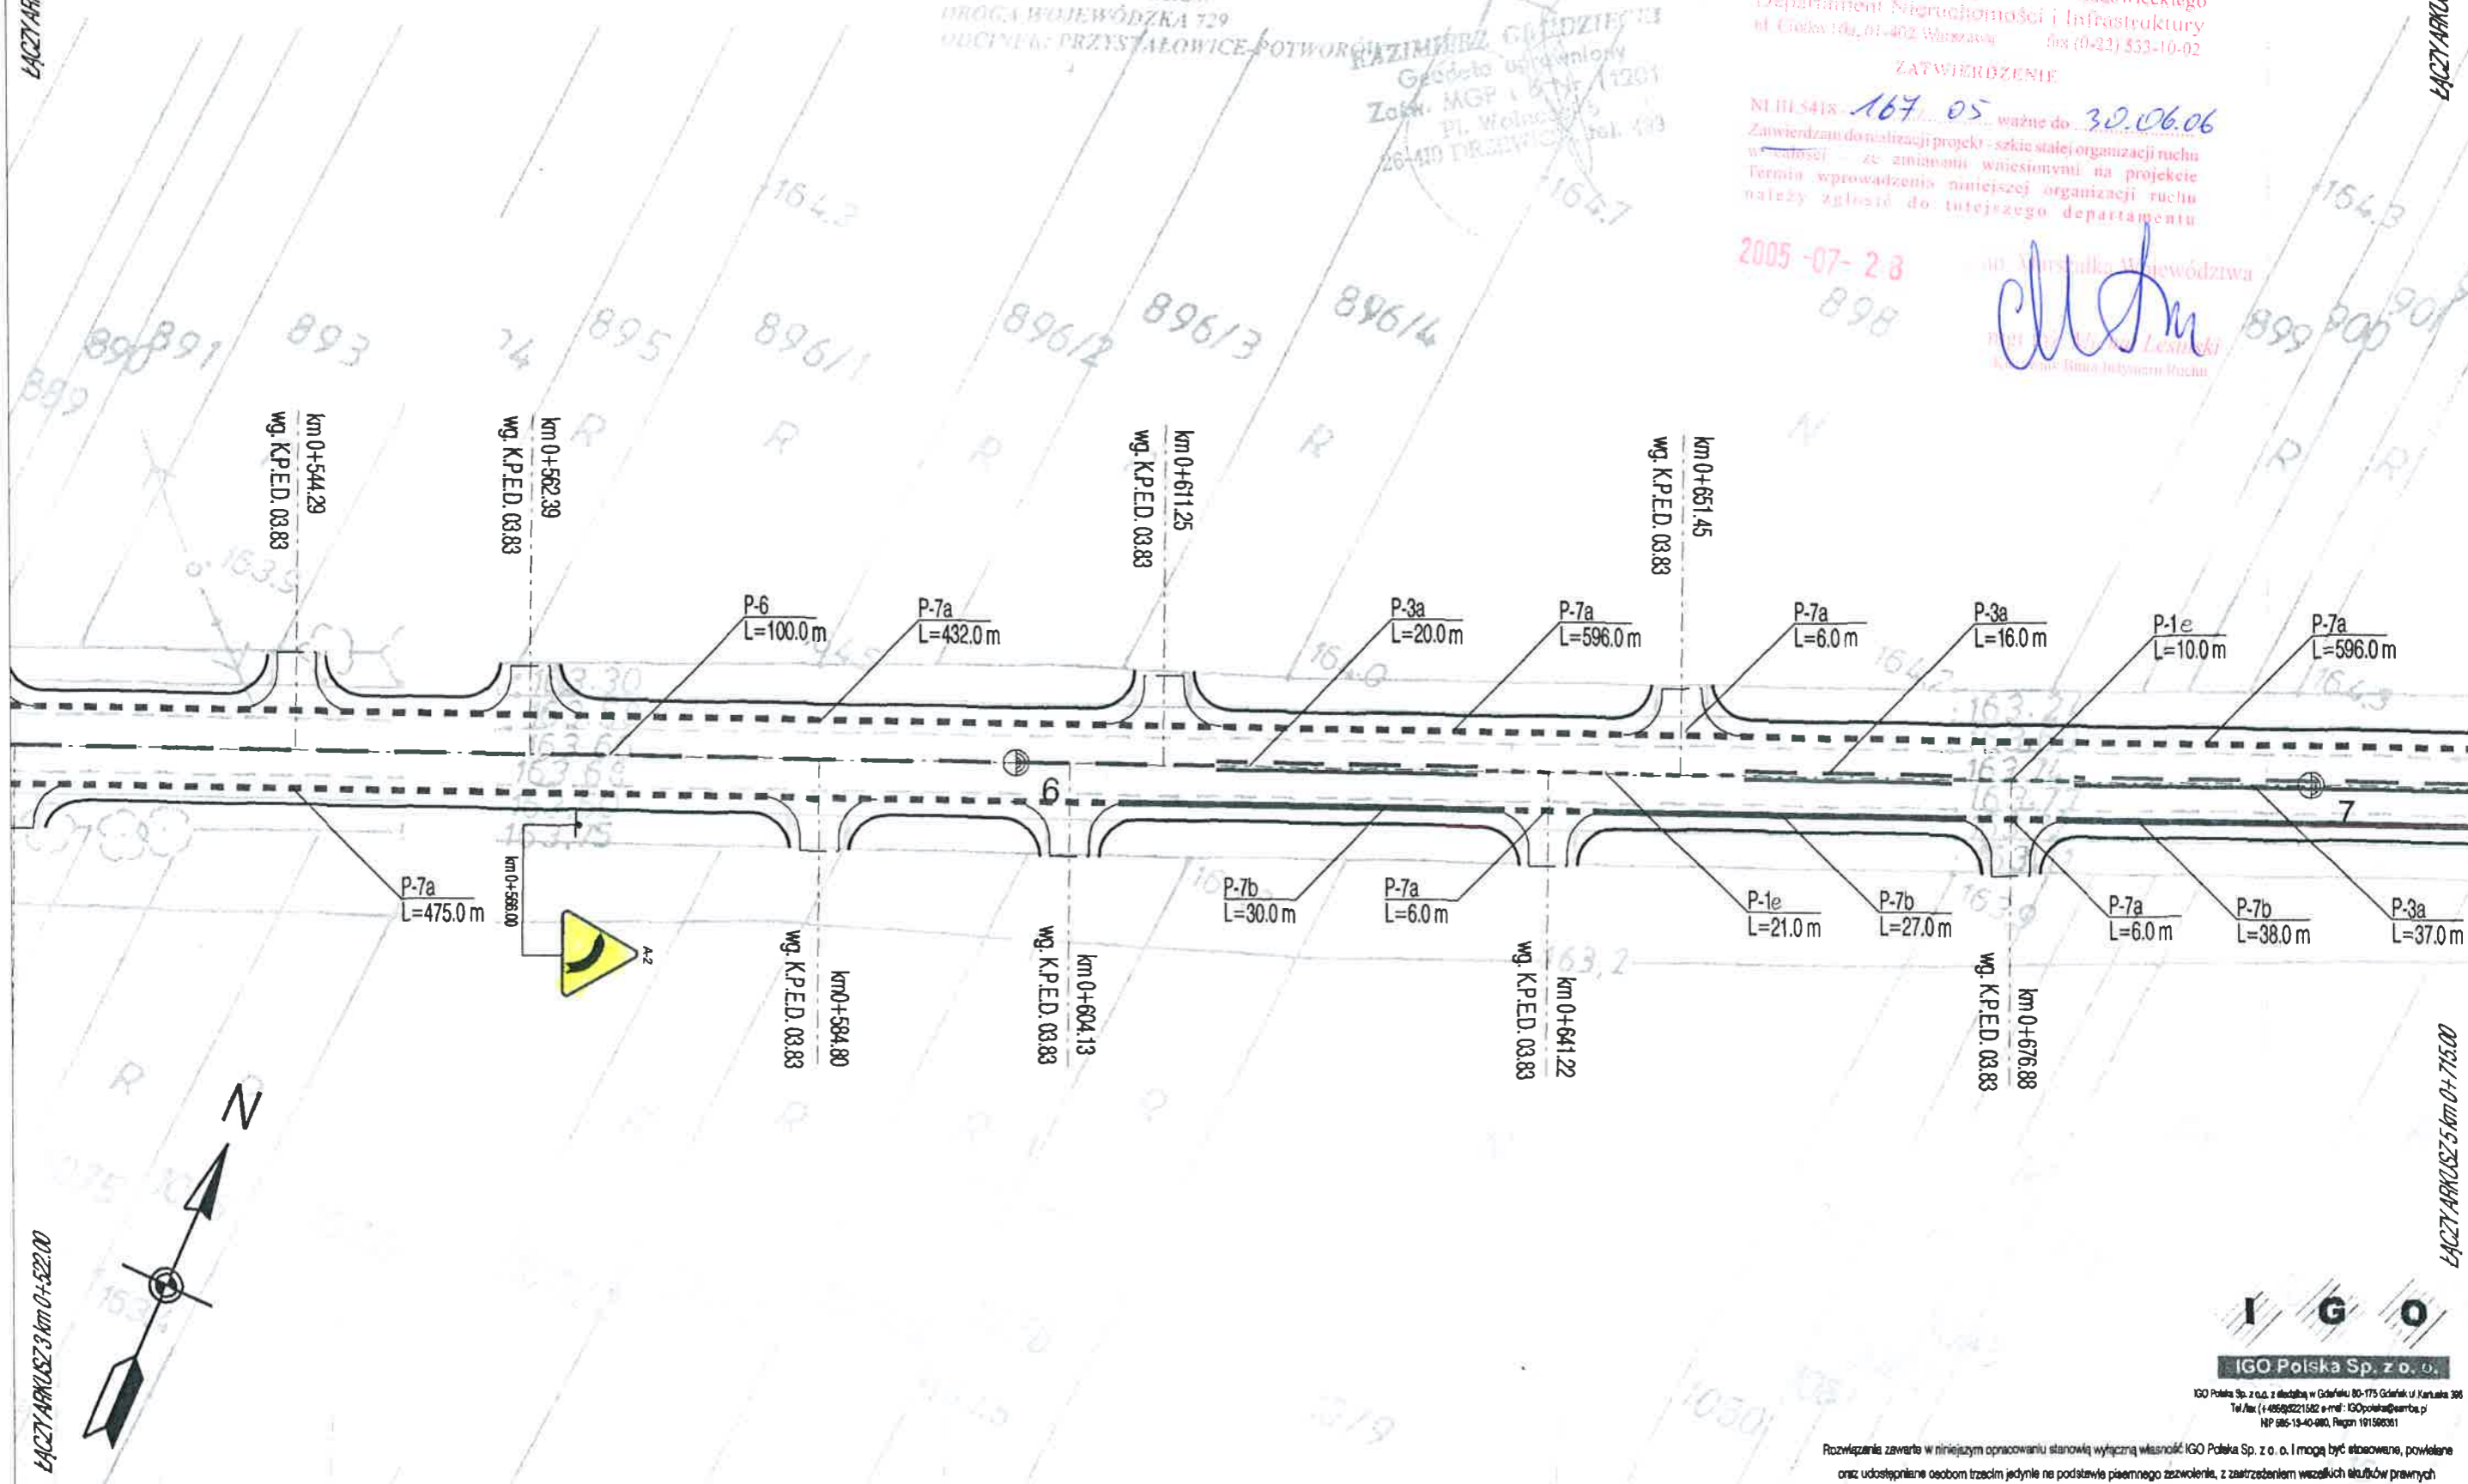

MAPA DO PROJEKTU

AKTUALNA NA KWIECIEŃ 2002 R.

SKALA 1:500

Urząd Marszałkowski Województwa Mazowieckiego
Departament Nieruchomości i Infrastruktury
ul. Ciołka 10a, 01-402 Warszawa fax (0-22) 533-10-02


ZATWIERDZENIE

Nr. 1115418 - 16.05, ważne do 30.06.06.
Zatwierdzam do realizacji projektu - szkic stałej organizacji ruchu
wraz z zmianami wniesionymi na projekcie.
Termin wprowadzenia niniejszej organizacji ruchu
należy zgłosić do tutejszego departamentu

2005-07-28

Z up. Marszałka Województwa

mgr inż. Michał Łysiński
Kierownik Departamentu

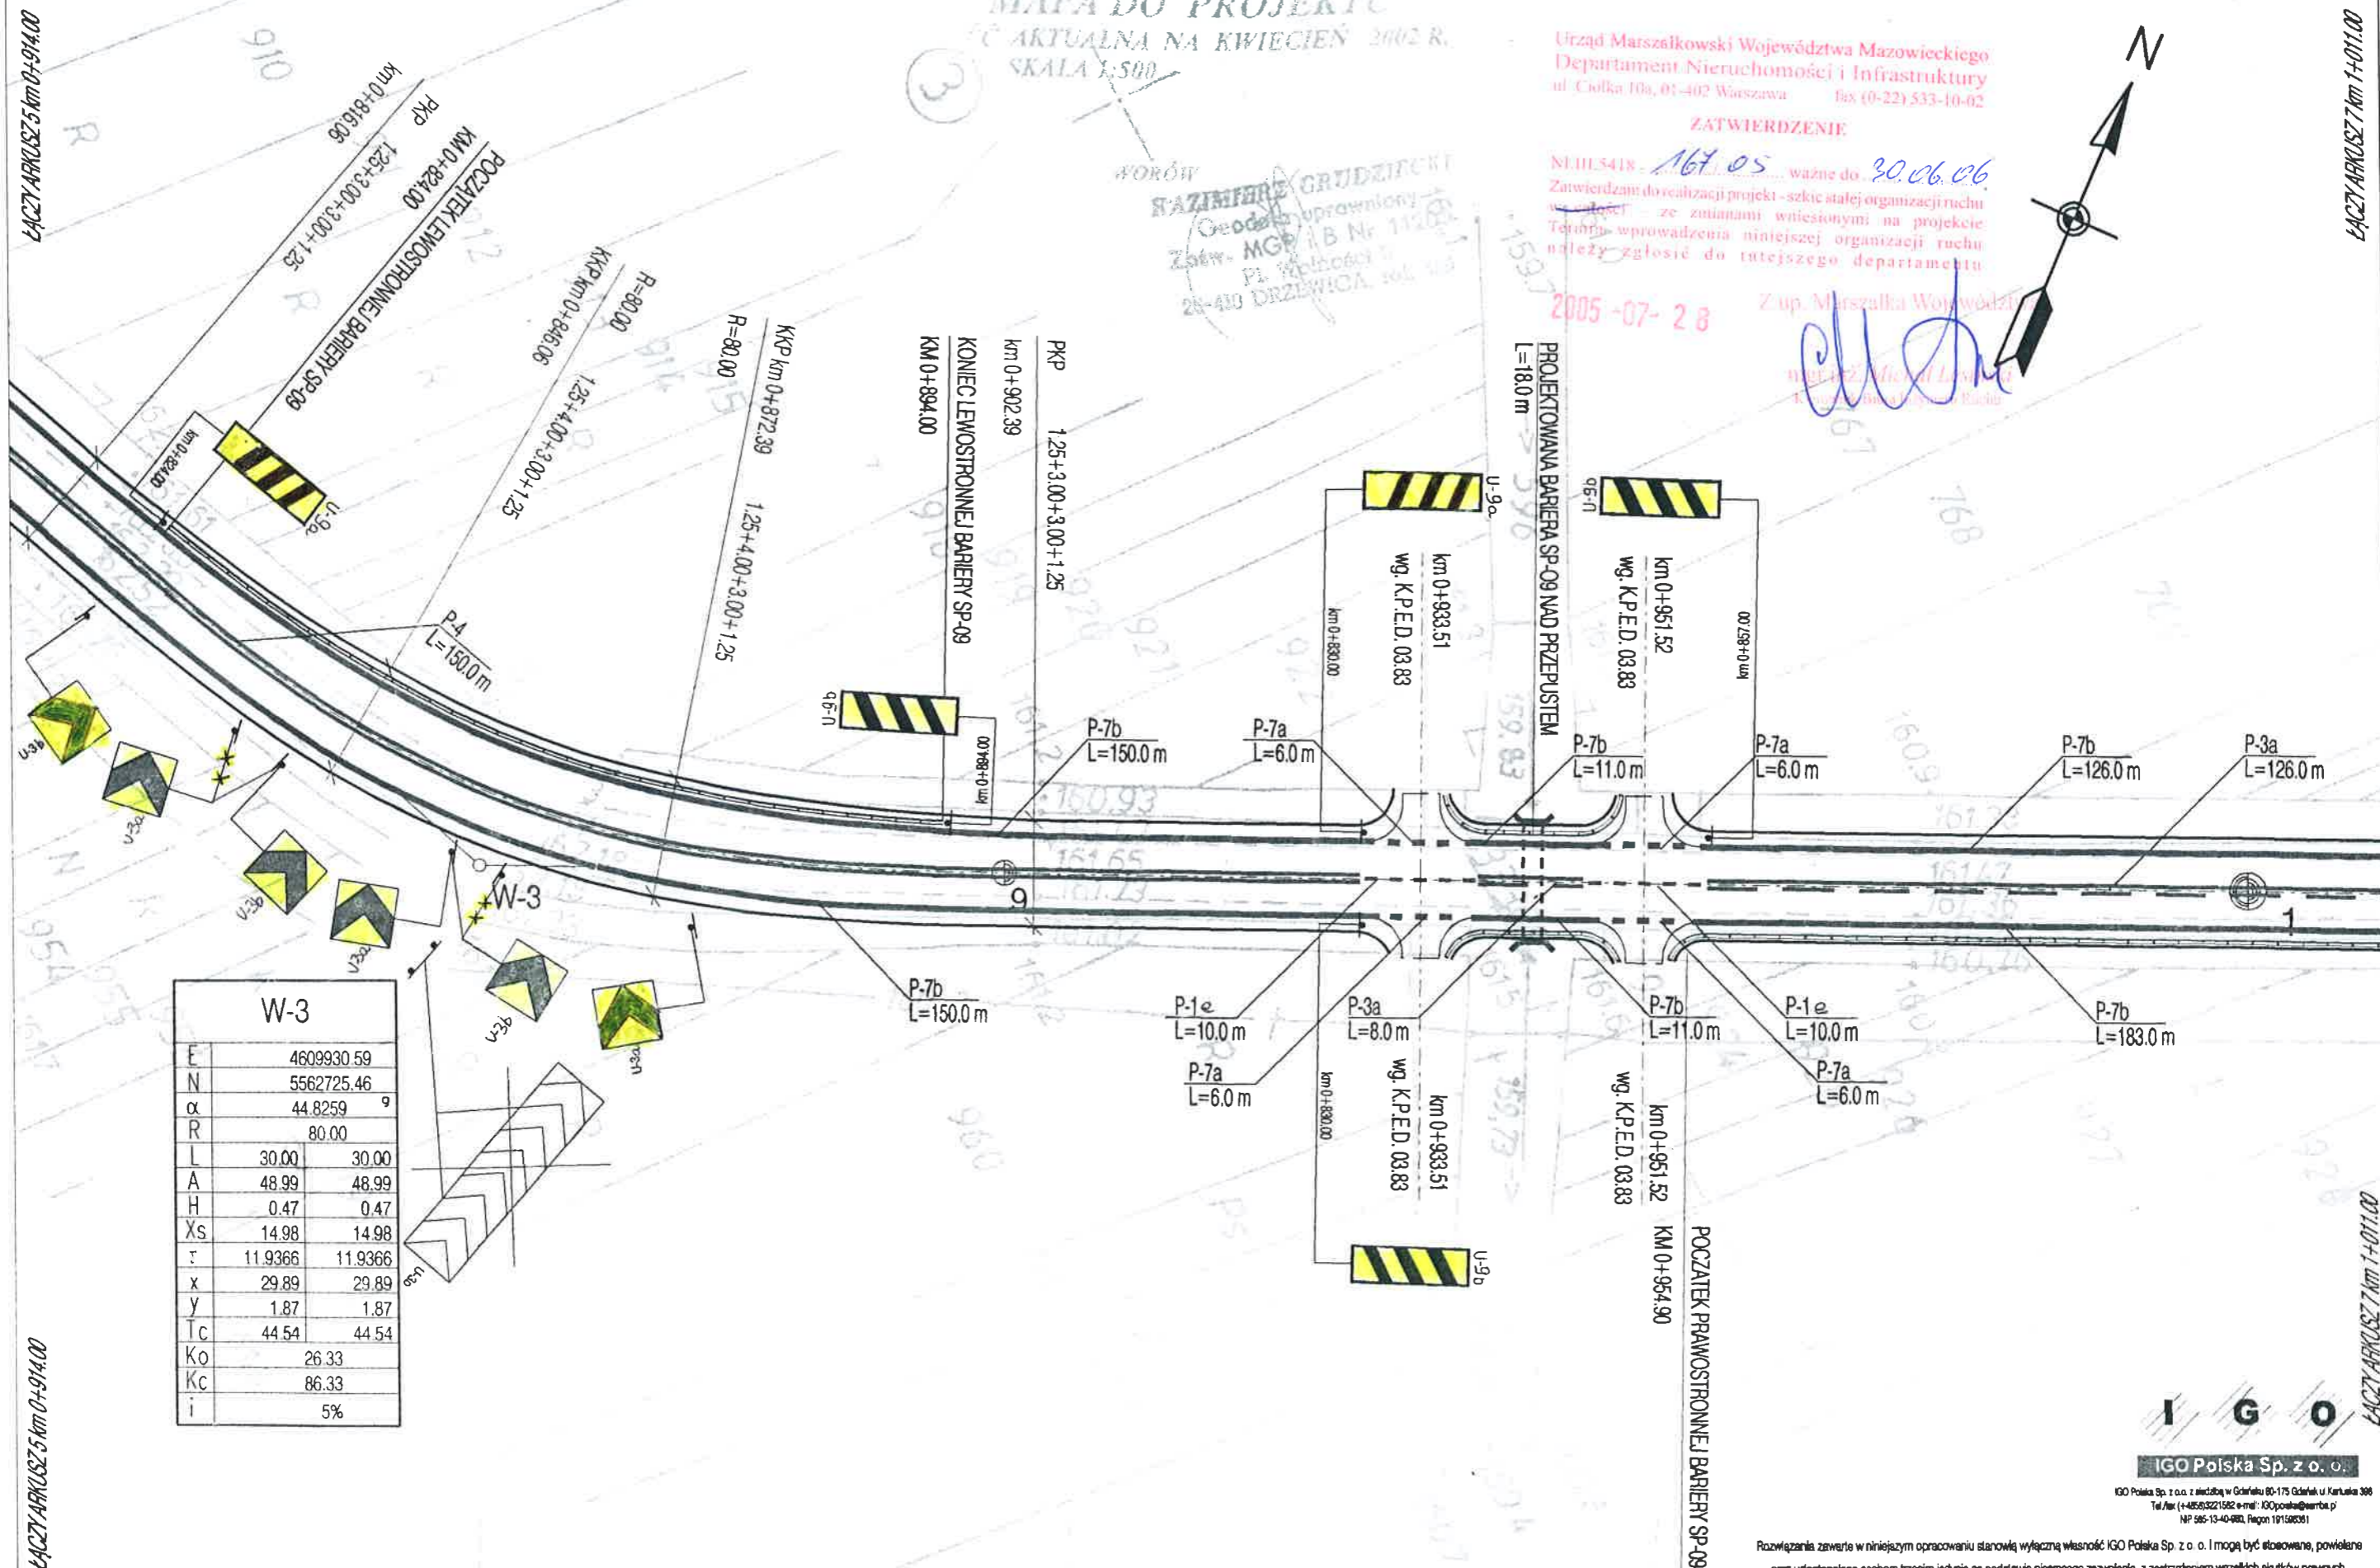

IGO


IGO Polska Sp. z o.o.
IGO Polska Sp. z o.o. z siedzibą w Gdańsku 80-175 Gdańsk ul. Karłowicza 308
Tel./fax (+4858) 322 1562 e-mail: IGO.polska@wp.pl
NIP 585-13-40-000, Regon 191158281

Rozwiązania zawarte w niniejszym opracowaniu stanowią wyłączną własność IGO Polska Sp. z o.o. i mogą być stosowane, powielane
oraz udostępniane osobom trzecim jedynie na podstawie pisemnego zezwolenia, z zastrzeżeniem wszelkich skutków prawnych

Inwestor: MAZOWIECKI ZARZĄD DRÓG WOJEWÓDZKICH W WARSZAWIE ul. Kruczkowskiego 3	Projekt: PROJEKT WYKONAWCZY przebudowy drogi wojewódzkiej nr 729 odcinek Przysławowice - Potworów km 0+000.00 do km 4+218.17	Branża: DROGOWA	Stanowisko: PROJEKTANT	Imię i nazwisko: mgr inż. Robert Aksamił	Uprawnienie: 257/2001	Podpis: <i>[Signature]</i>	NUMER
							DATA
		Tytuł rysunku: PROJEKT ORGANIZACJI RUCHU	WERYFIKATOR	mgr inż. Maria Jedlińska	WZDP-20-212/3/638/66	<i>[Signature]</i>	OPIS
							ZATWIERDZIŁ
		Stadium P.W.	Nr archy/Nr tomu	Skala: 1:500	Data: 06.2003	Nr rys/Nr ark /6	ZMIANY

ŁĄCZY ARKUSZE 6 km 1+011.00

ŁĄCZY ARKUSZE 6 km 1+011.00

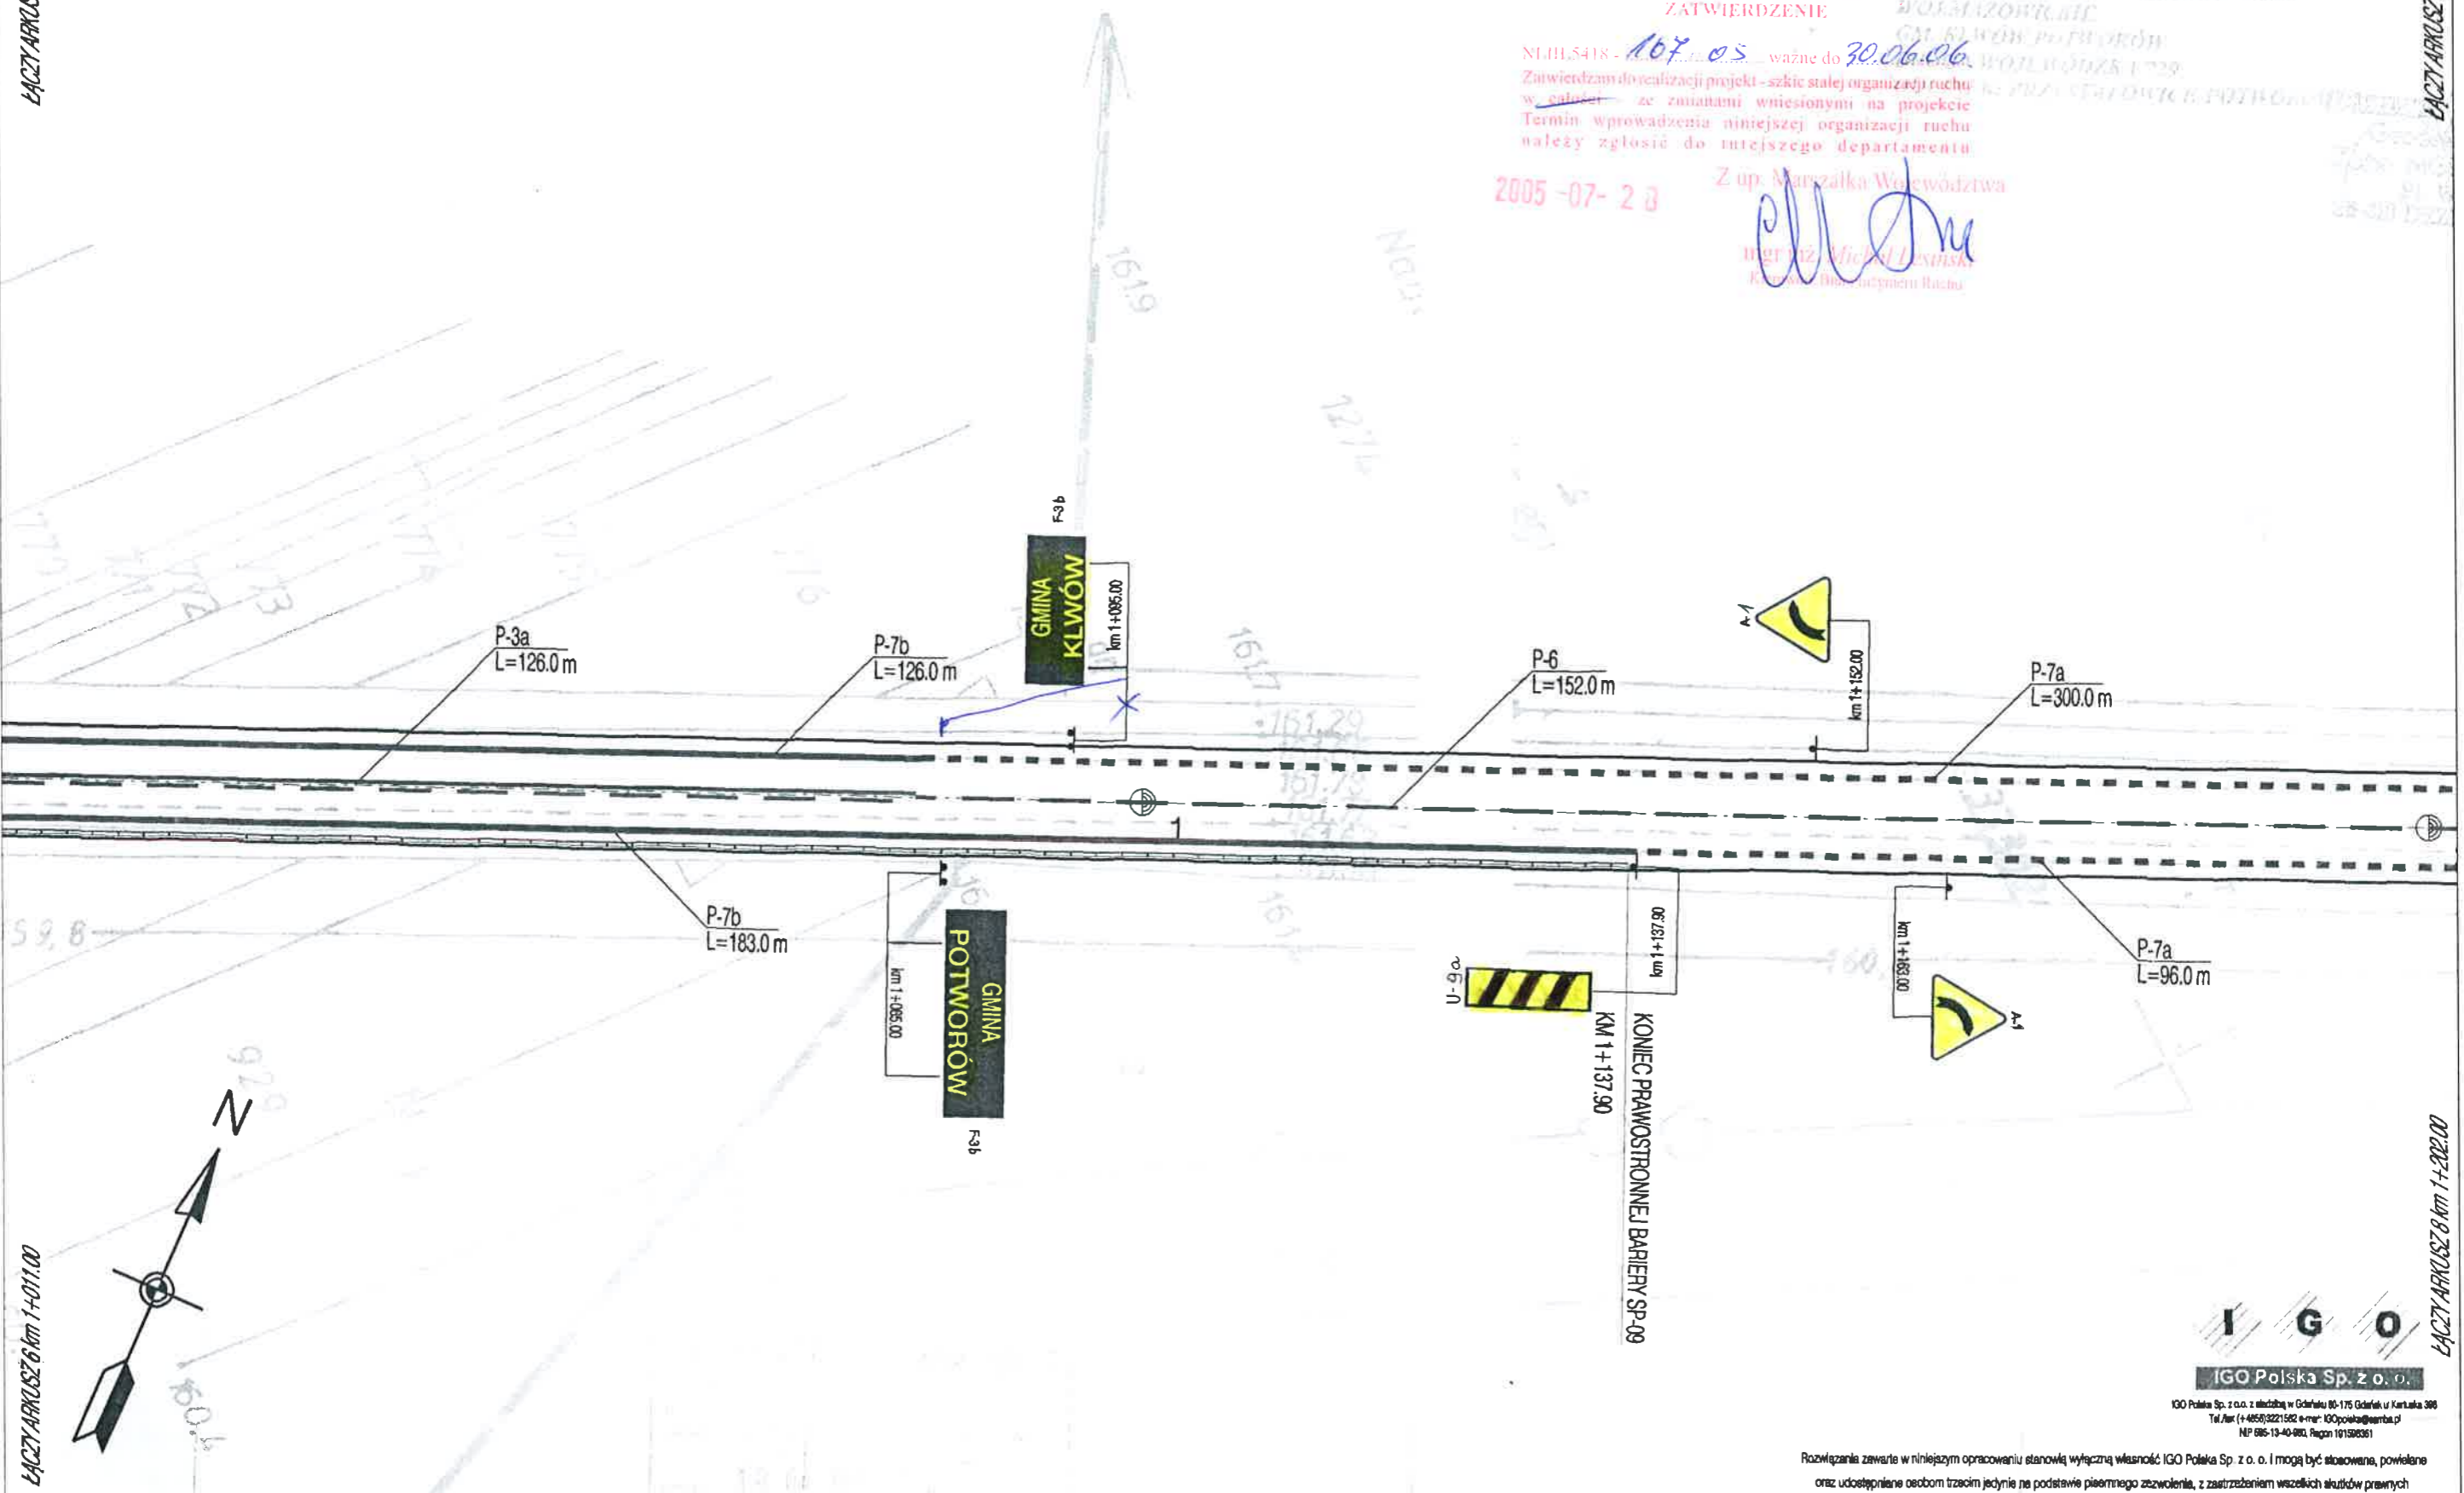

Urząd Marszałkowski Województwa Mazowieckiego
Departament Nieruchomości i Infrastruktury
ul. Ciołka 10a, 01-402 Warszawa fax (0-22) 533-10-02

ZATWIERDZENIE

Nr. 1411.5418 - 107 05 ważne do 30.06.06
Zmierzam do realizacji projektu - szkic stałej organizacji ruchu
w całości ze zmianami wniesionymi na projekcie
Termin wprowadzenia niniejszej organizacji ruchu
należy zgłosić do miejscowego departamentu

2005-07-23

Z up. Marszałka Województwa
mgr inż. Michał Lesiński
Kierownik Biura Inżynierii Ruchu

MAPA DO PROJEKTU
TREŚĆ AKTUALNA NA KWIEŚNIĘCIE 2005 R.
SKALA 1:500

ŁĄCZY ARKUSZE 8 km 1+202.00

ŁĄCZY ARKUSZE 8 km 1+202.00

IGO
IGO Polska Sp. z o.o.

IGO Polska Sp. z o.o. z siedzibą w Gdańsku 80-175 Gdańsk ul. Kartuska 398
Tel./fax (+4858) 3221582 e-mail: IGO.polska@wp.pl
NIP 686-13-40-880, Regon 101586361

Rozwiązania zawarte w niniejszym opracowaniu stanowią wyłączną własność IGO Polska Sp. z o.o. i mogą być stosowane, powielane
oraz udostępniane osobom trzecim jedynie na podstawie pisemnego zezwolenia, z zastrzeżeniem wszelkich skutków prawnych

Inwestor: MAZOWIECKI ZARZĄD DRÓG WOJEWÓDZKICH W WARSZAWIE ul. Kruczkowskiego 3	Projekt: PROJEKT WYKONAWCZY przebudowy drogi wojewódzkiej nr 729 odcinek Przysławice - Potworów km 0+000.00 do km 4+218.17	Brand:	DROGOWA			Stanowisko:	Imię i nazwisko:		Uprawnienie:	Podpis:	NUMER
		Obiekt:	Odcinek od km 0+000.00 do 4+218.61			PROJEKTANT	mgr inż. Robert Aksamił		257/2001	<i>Aksamił</i>	
		Tytuł rysunku:	PROJEKT ORGANIZACJI RUCHU			WERYFIKATOR	mgr inż. Marla Jedlińska		WZDP-20-212/3/638/66	<i>Jedlińska</i>	DATA
		Stadium:	P.W	Nr archywu: 1/2	Skala: 1:500	Data: 06.2003	Nr rysunku: 17	OPRACOWAŁ	inż. Adam Grądecki	<i>Grądecki</i>	ZMIANY