


PRZEBUDOWA DROGI GMINNEJ PUBLICZNEJ 031045C
(UL. MIODOWEJ) NA DZ. 4861 OBR. ŚWIECIE 001, gm. ŚWIECIE
WRAZ Z BUDOWĄ OŚWIETLENIA ULICZNEGO
PROJEKT ZAGOSPODAROWANIA TERENU

SKALA 1:500

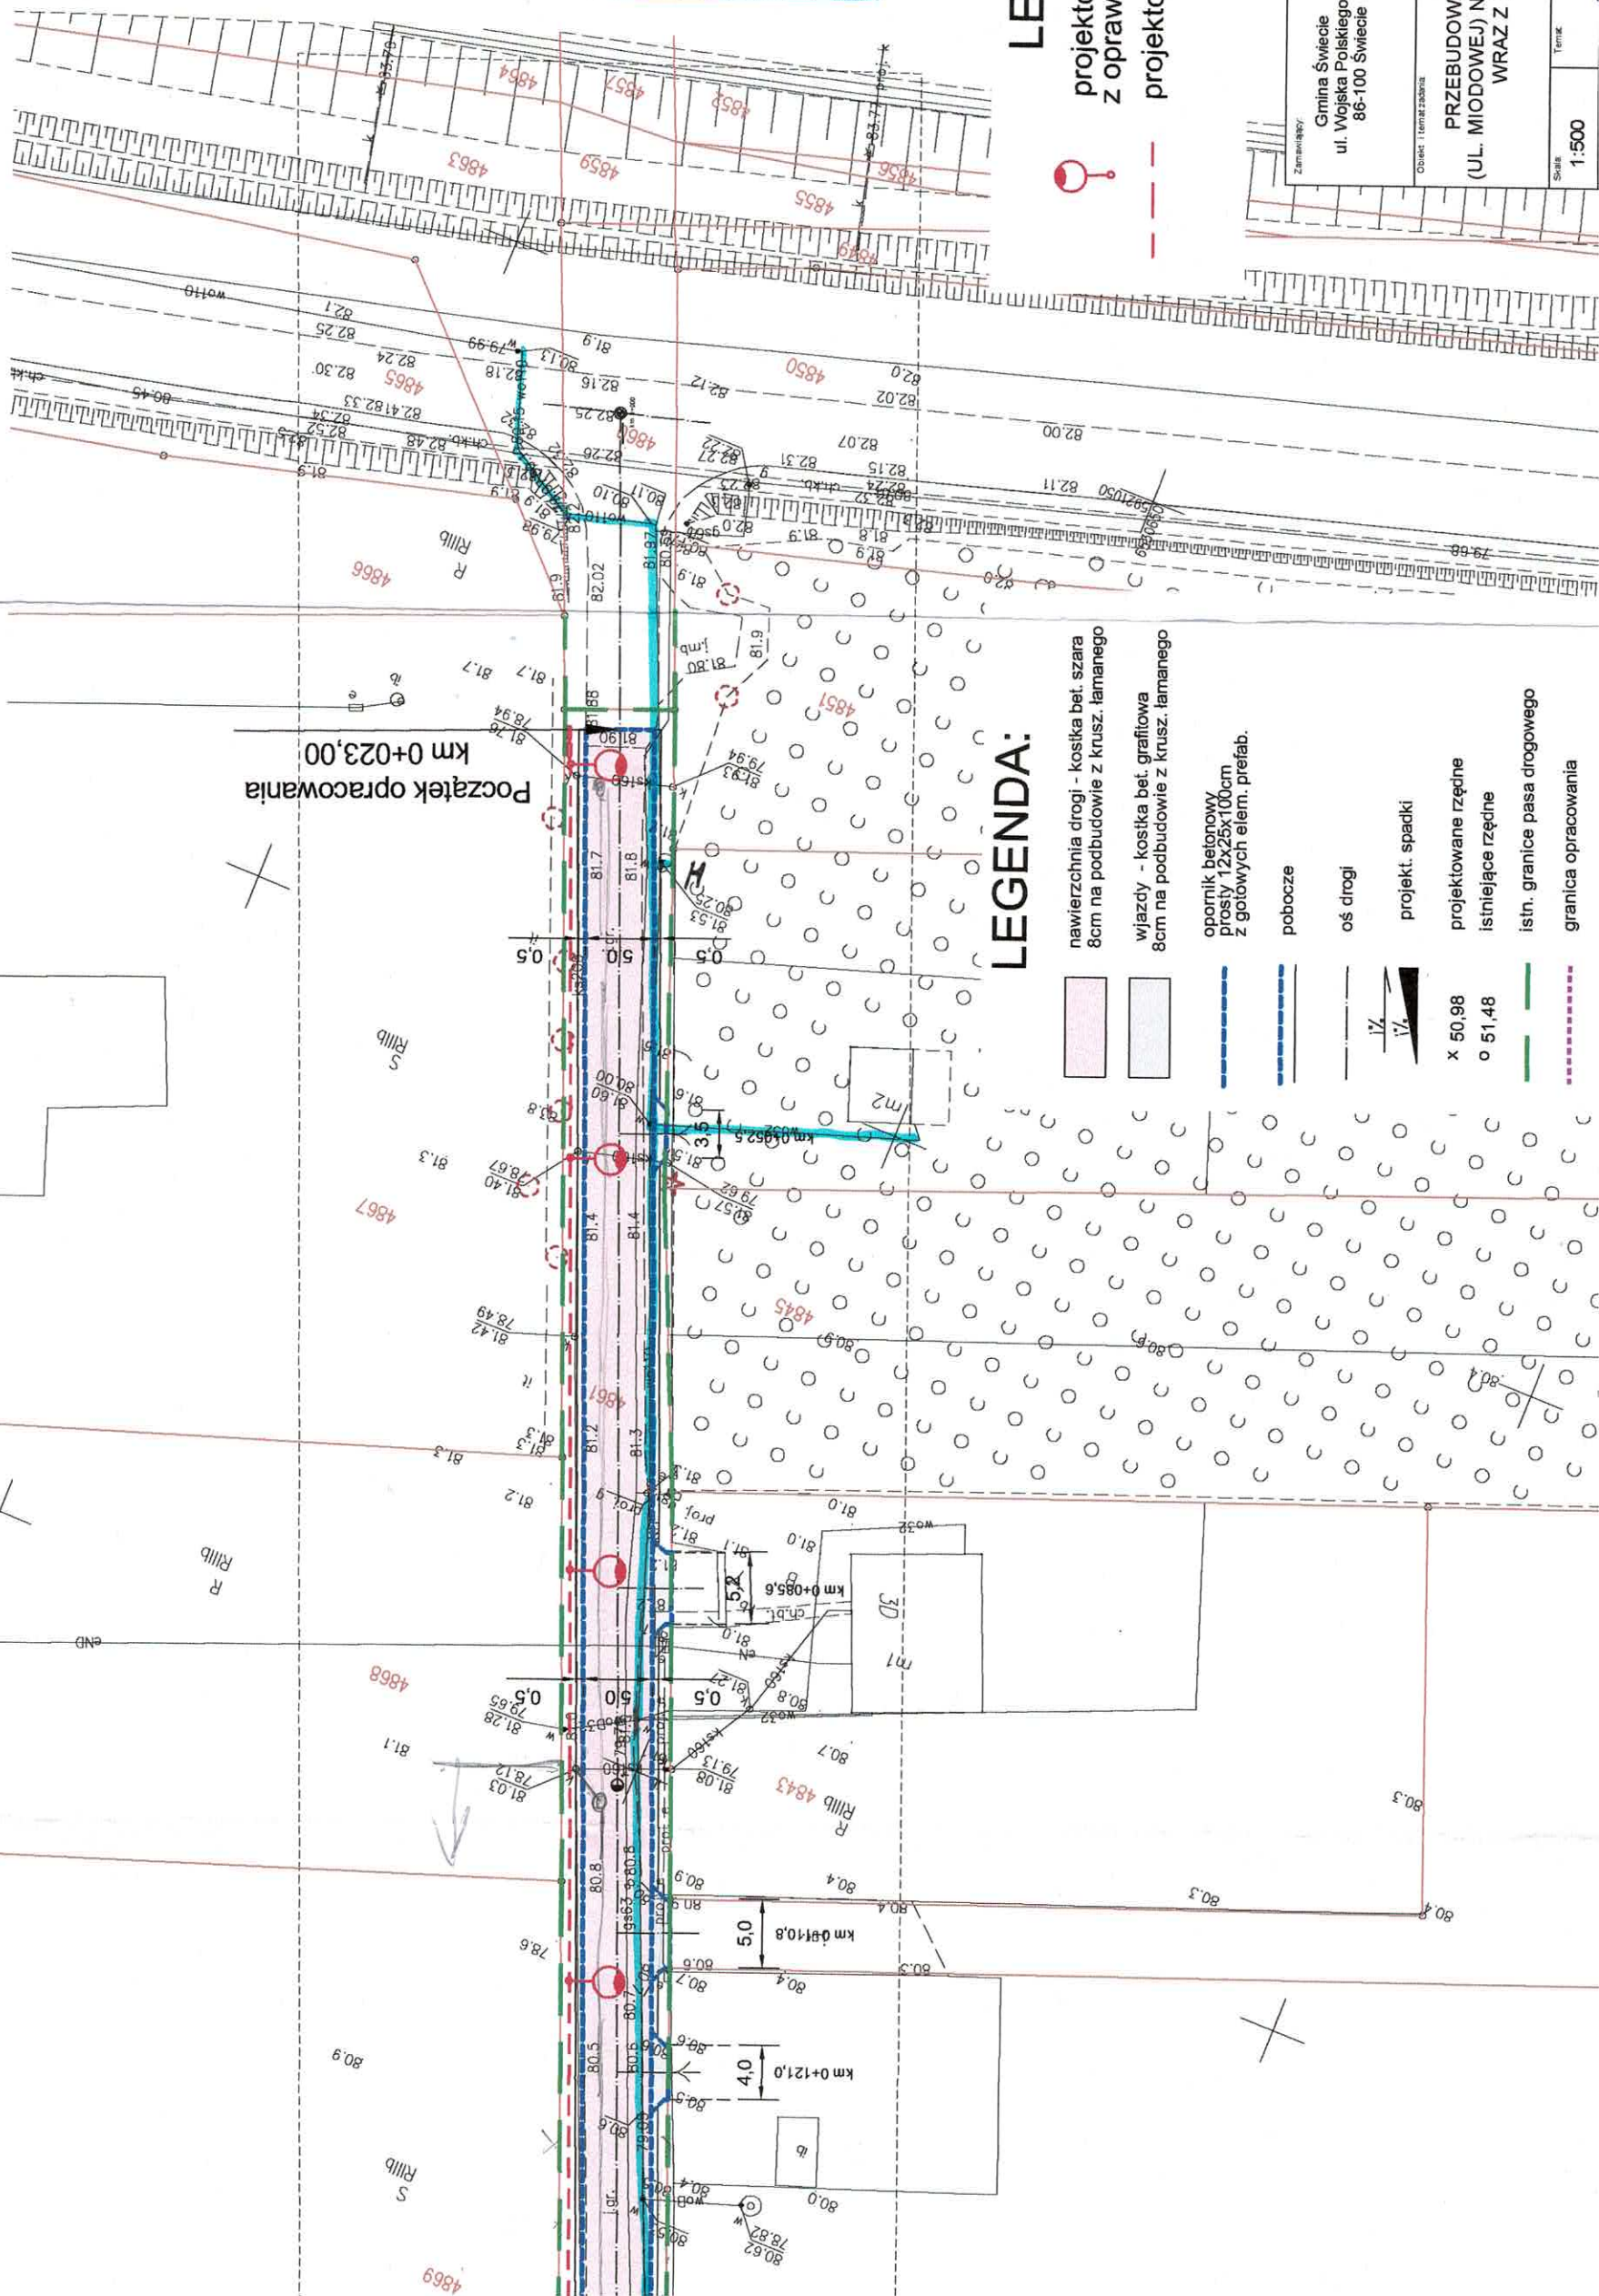

LEGENDA:

- nawierzchnia drogi - kostka bet. szara
8cm na podbudowie z krusz. łamanego
8cm na podbudowie z krusz. łamanego
- opornik betonowy
prosty 12x25x100cm
z gotowych elem. prefab.
- pobocze
- oś drogi
- projekt. spadki
- projektowane rzędne
x 50,98
o 51,48
- istn. granice pasa drogowego
- granica opracowania

LEGENDA:

- projektowany słup aluminiowy 7m
z oprawą LED 38W
- projektowany kabel YKY 5x16 YAKY 4X35

UZGODNIENIE
Nr rel. 54/2024
ZAKŁAD WODOCIĄGÓW I KANALIZACJI
Spółka z o.o. w Świeciu n.W.
Projekt niniejszy uzgodniono z zastrzeżeniami
wyszczególnionymi w załączonym piśmie
z dnia 19.12.2024 r.
L.dz. 2.W.K. 3146/24
Termin rozpoczęcia robót należy zgłosić w
Zakładzie Wodociągów i Kanalizacji Sp. z o.o.
z wyprzedzeniem 14 dniowym
Wykopy w pobliżu naszych urządzeń
wykonać ręcznie
Po zakończeniu robót proszę dostarczyć
inwentaryzację geodezyjną, powykonawczą
do naszego zakładu.
Świecie 19.12.2024 r.
Uzgodnienie dokumentacji tracą ważność
po upływie 2 lat.


z upr. Zarządu Spółki
mgr Lech Bednarek

Gmina Świecie
ul. Wojska Polskiego 124
86-100 Świecie

GRA-DROG
Sławomir Grabowski
85-733 Bydgoszcz, ul. Skłodowskiej-Curie 80/28
NIP: 554-142-88-64 Regon: 092590197

PRZEBUDOWA DROGI GMINNEJ PUBLICZNEJ 031045C
(UL. MIODOWEJ) NA DZ. 4861 OBR. ŚWIECIE 001, gm. ŚWIECIE
WRAZ Z BUDOWĄ OŚWIETLENIA ULICZNEGO

Projekt Zagospodarowania Terenu
Skala 1:500
Data 31.07.2024
PZT

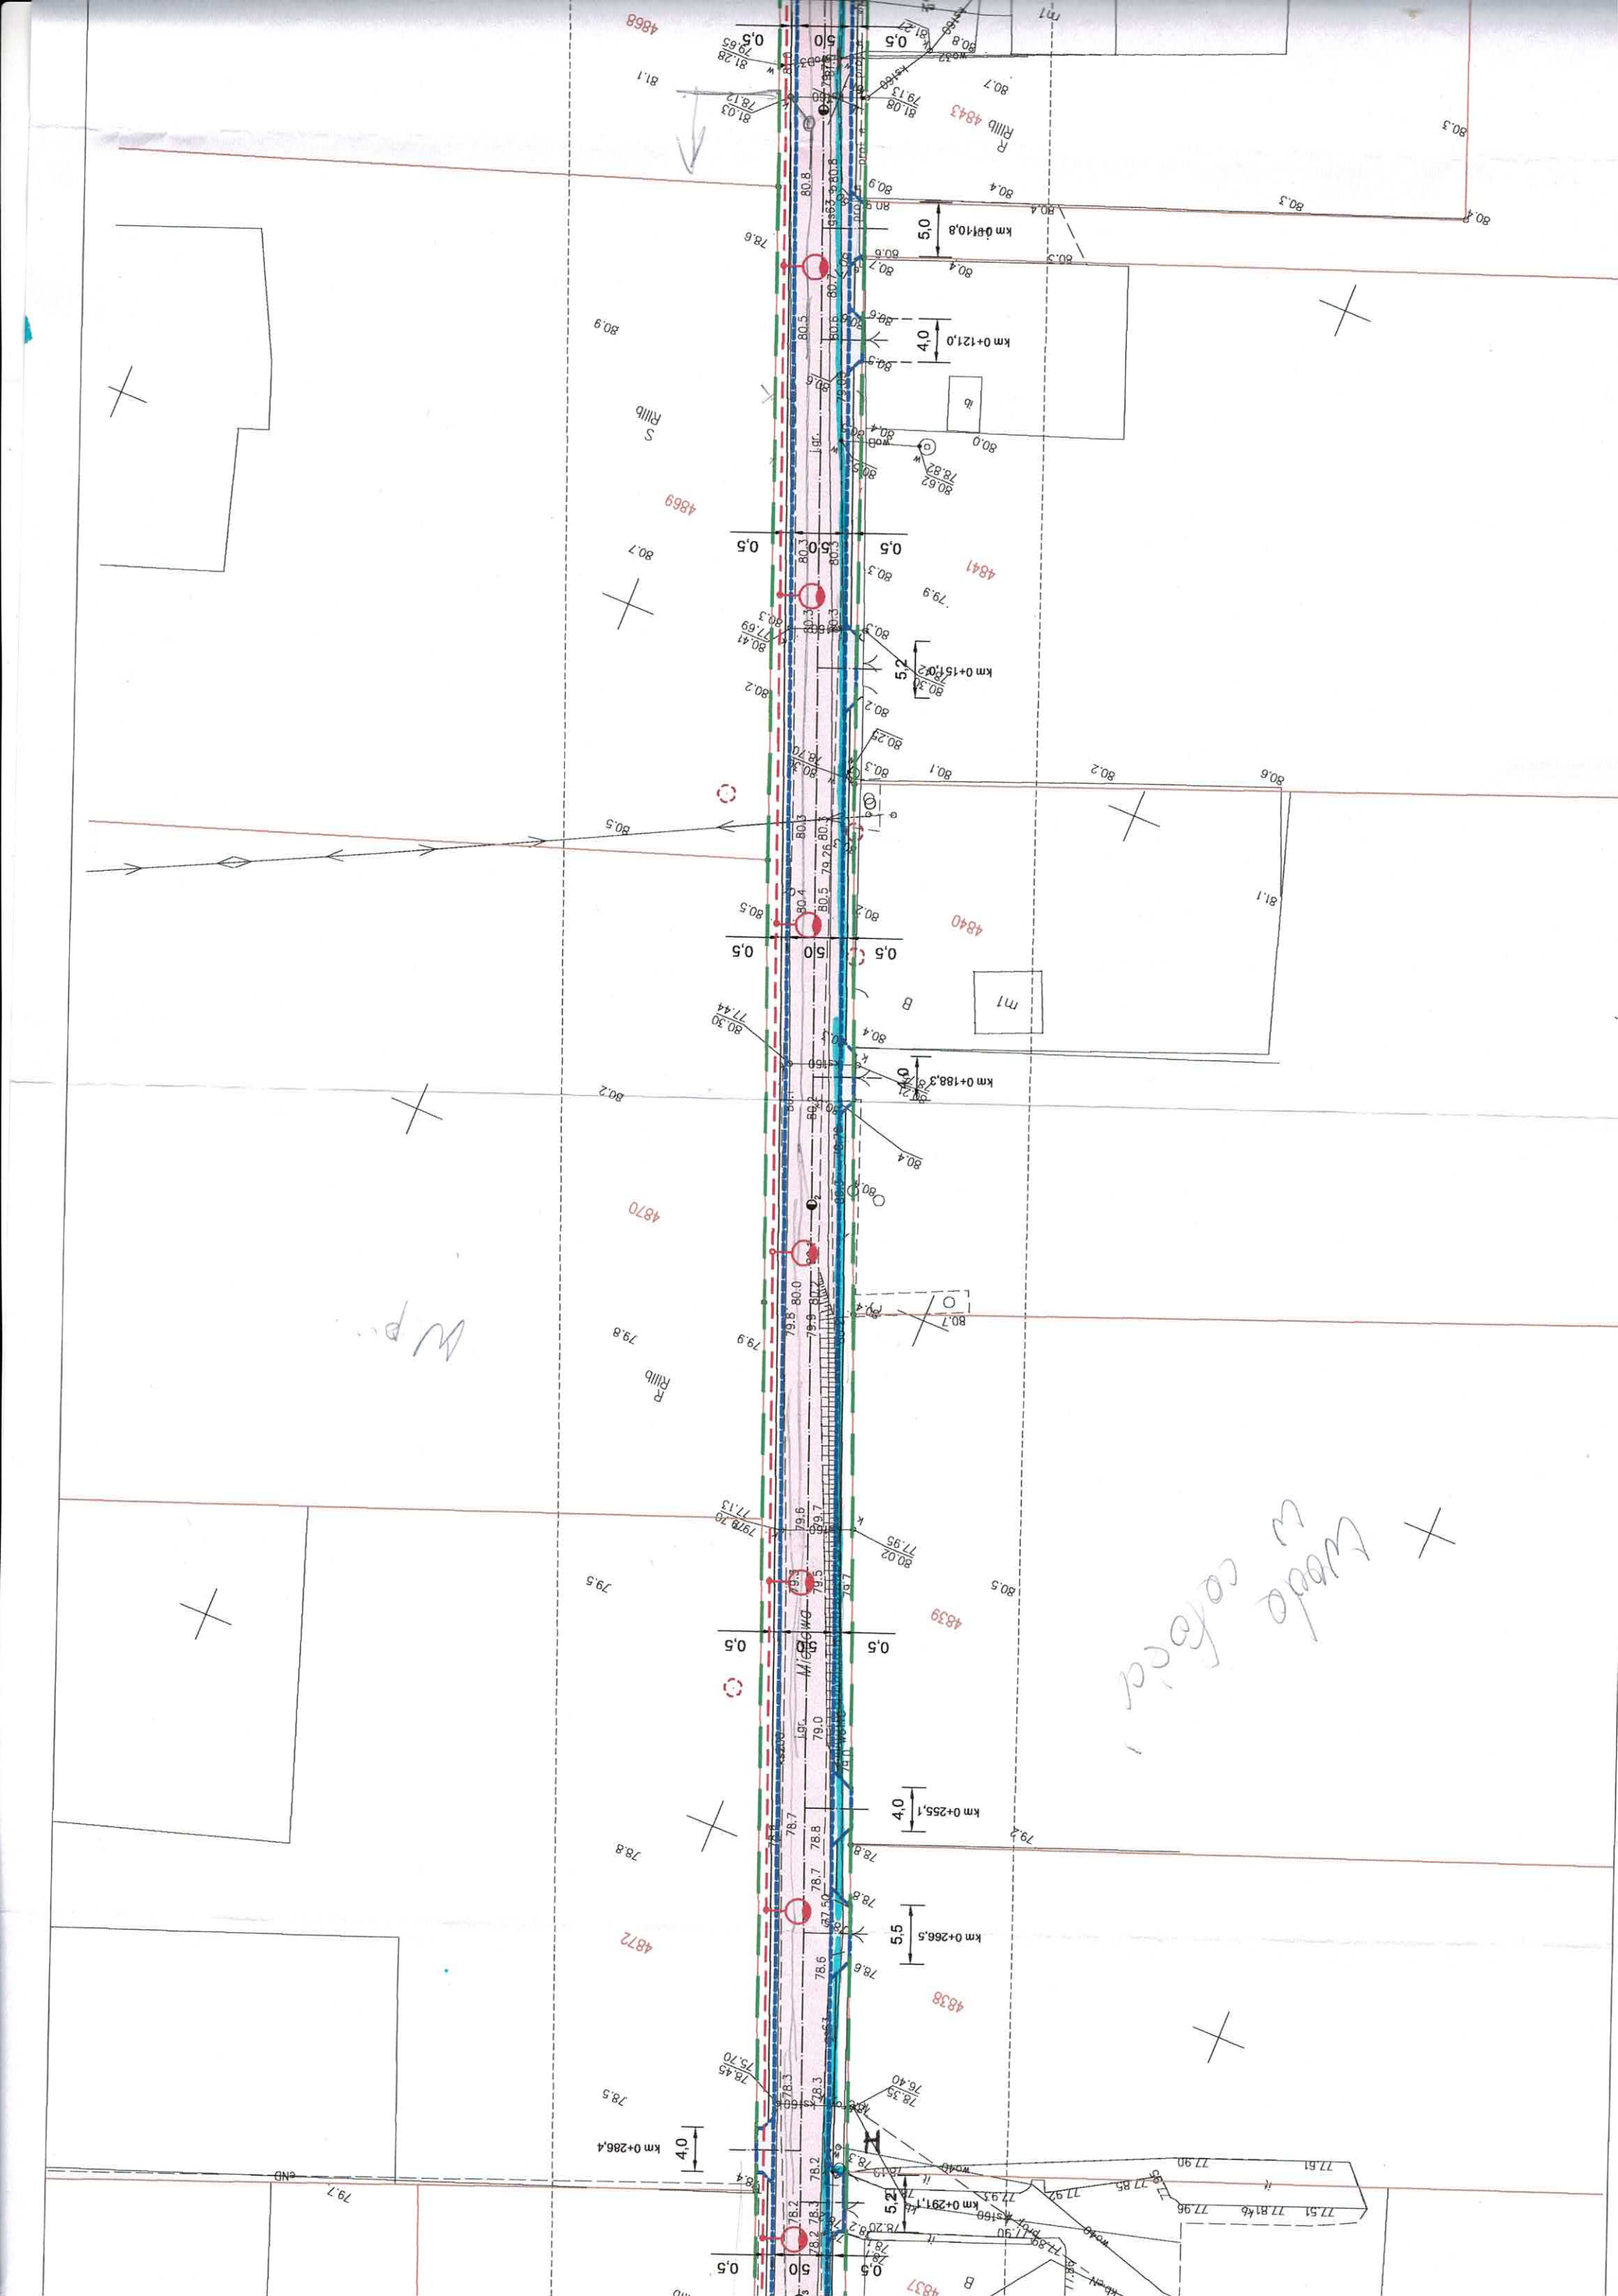

ZAKŁAD GEO-INWEST
Robert Kolańczyk
Piskarki 21A 86 - 131 Jezewo
NIP 735-215-32-03, Regon 340520928
tel. 0-502-592-868

ID: 6640.1561.2024
1. Układ odniesienia: PL-EVRF2007-NH
2. Układ współrzędnych: PL- "2000" strefa 6 (18E)

MAPA DO CELÓW PROJEKTOWYCH
SKALA 1:500

Oświadczam, że niniejszy dokument został opracowany w wyniku prac geodezyjnych i kartograficznych, których rezultaty zawiera operat techniczny wpisany do ewidencji materiałów państwowego zasobu geodezyjnego i kartograficznego.	
Organ prowadzący państwowy zasób geodezyjny i kartograficzny	STAROSTA ŚWIECKI
Dane identyfikujące zgłoszenie prac	6640.1561.2024
Wykonawca prac geodezyjnych	GEO-INWEST Robert Kolańczyk
Inne i nazwisko oraz numer uprawnień zawodowych kierownika prac geodezyjnych	Robert Kolańczyk Uprawnienia zawodowe nr 19330
Numer oraz data sporządzenia dokumentu potwierdzającego wynik pozycyjnej weryfikacji	6640.1561.2024.25690
Jestem świadomy odpowiedzialności karnej za złożenie fałszywego oświadczenia	

Województwo: kujawsko-pomorskie
Powiat: świecki
Jednostka ewidencyjna: Świecie-Miasto, 041409_4
Obręb: Świecie, 0001
Działka: 4861

Koniec opracowania
km 0+417,50

