


Zlecenie Nr82**Termin wykonania: 16.03.2020**

Klient: Banimex

Materiał: **Strzelin drobny**

Elementy muru oporowego – obróbka śrut tylko jeden bok jak na rysunkach.

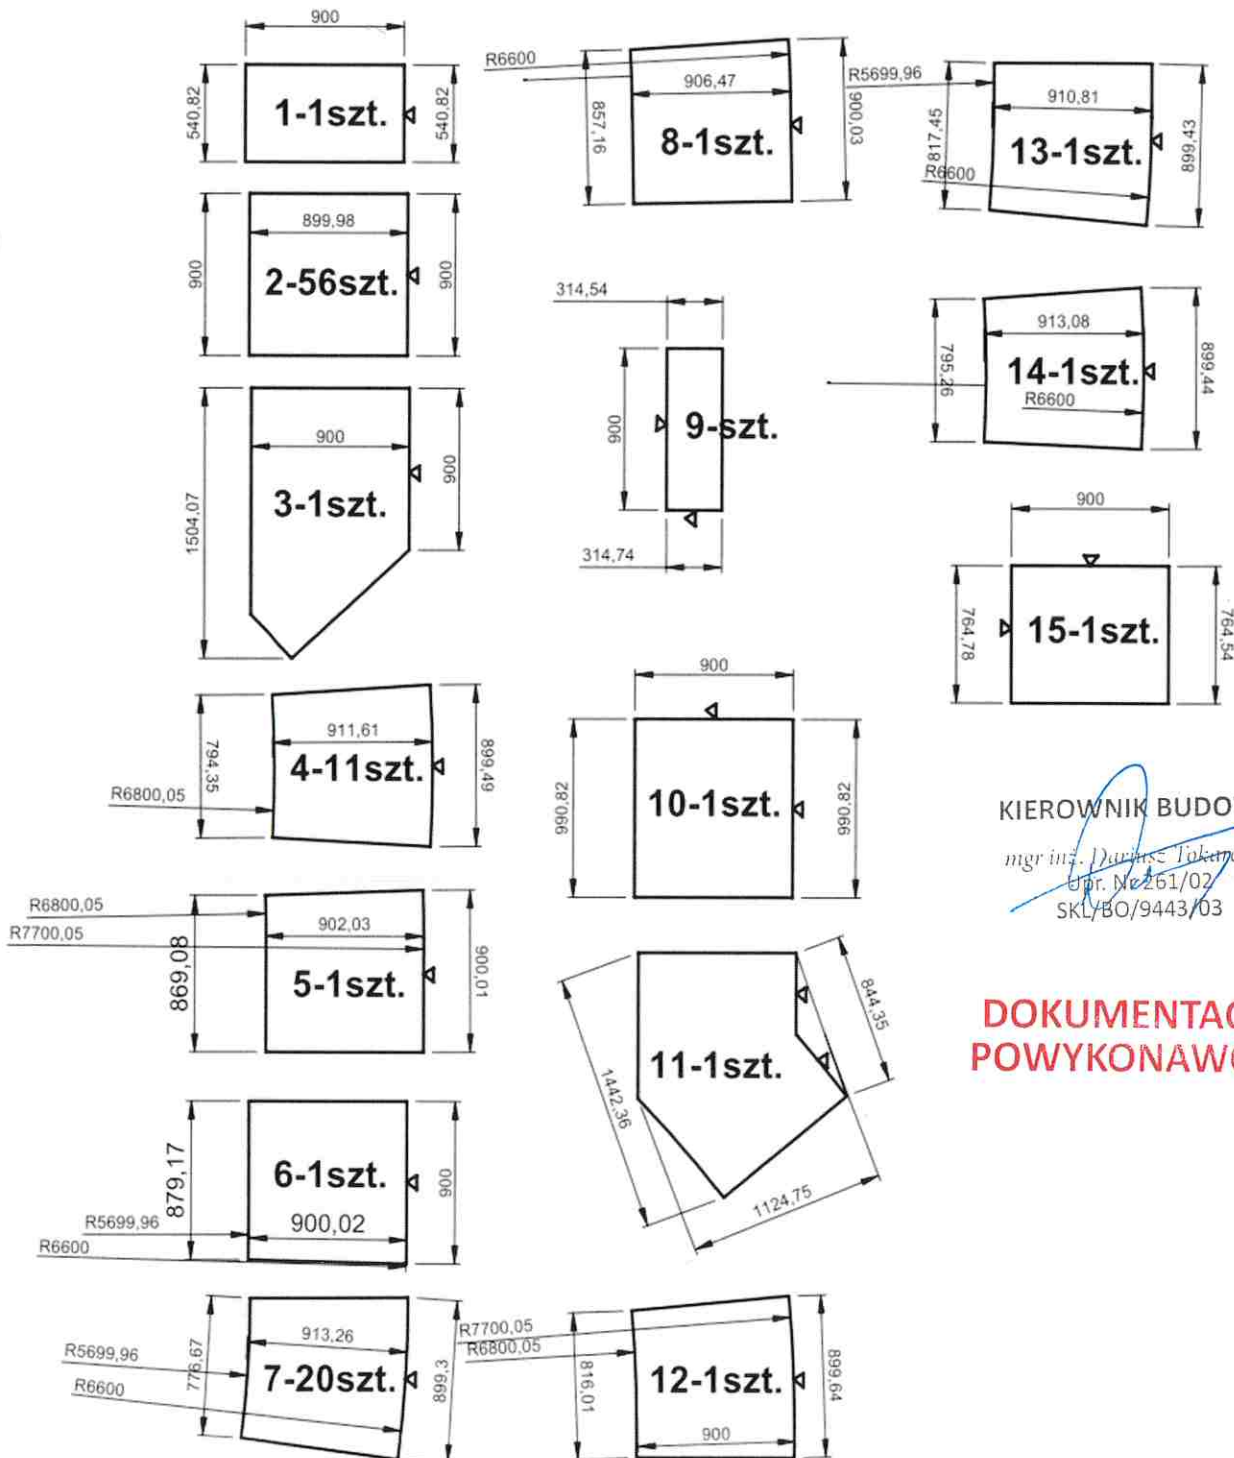

**DOKUMENTACJA
POWYKONAWCZA**

mgr inż. Dariusz Tokarczyk
Upr. Nr 261/02
SKL/BO/9443/03