



ZABRZAŃSKIE PRZEDSIĘBIORSTWO ENERGETYKI CIEPLNEJ
SPÓŁKA Z OGRANICZONĄ ODPOWIEDZIALNOŚCIĄ
ul. J.W.Goethego 3, 41-800 ZABRZE

NIP 648-00-01-295

REGON 272270898

BDO 000067843

www.zpec.pl

Ciepło dokładnie takie jakiego potrzebujesz!

Zabrze 09.10.2019



SEKRETARIAT
tel. 32 7880 301
32 2716 468
fax 32 7880 309
32 2717 140
email: zpec@zpec.pl

DYSPOZYTOR
POGOTOWIE
CIEPŁOWNICZE
32 7880 361
32 7880 366
32 2713 709

DZIAŁY:

BIURO OBSŁUGI
INTERESANTA
32 7880 306

ORGANIZACYJNO
PRAWNY
32 7880 311

FINANSOWO
KSIĘGOWY
32 7880 320

KADR
32 7880 330

REMONTÓW
I INWESTYCJI
32 7880 340

SPRZEDAŻY
32 7880 350

EKSPLOATACJI
32 7880 360

MARKETINGU I
PLANOWANIA
ROZWOJU
32 7880 370

ZAPLECZE
WARSZTATOWO
MAGAZYNOWE
32 3705 776

REJON SIECI
CIEPLNYCH
32 3705 775

KOTŁOWNIA
OSIEDŁOWA
HELENKA
32 2722 421

KOTŁOWNIA
OSIEDŁOWA
ROKITNICA
32 2722 647

Nasz znak: TP/IKu/ 60/19/3189
Wasz znak: BPP/U-300/2104/JC/19

BUWAMAT
Pracownia Projektowa Sp. z o.o.
Ul. Wandy 10/3
41-800 Zabrze

dotyczy: uzgodnienia projektowanej trasy przebudowy sieci wodociągowej
w ul. Żółkiewskiego w Zabrzu.

W odpowiedzi na pismo j.w. w załączeniu przesyłamy plan sytuacyjny
z wrysowaną trasą sieci ciepłowniczej wysokoparametrowej kanałowej 2 x Dn 200
i 2 x Dn 150 - kolor fioletowy) oraz sieci preizolowanej (kolor pomarańczowy),
o średnicach jak na planie sytuacyjnym.

W miejscach oznaczonych punktami od 1 do 6 sieć preizolowana krzyżuje się z trasą
przebudowywanej sieci wodociągowej.


W związku z powyższym wodociąg należy prowadzić pod naszą siecią ciepłowniczą
zgodnie z obowiązującymi przepisami bezwzględnie pod nadzorem służb ZPEC
Sp. z o.o. (w załączeniu operaty powykonawcze z wartościami rzędnych w miejscach
kolizji).

W sprawie nadzoru nad robotami ziemnymi w miejscach skrzyżowań należy
kontaktować się z panem Piotrem Lebokiem pod numerem tel. (32) 370 57 75 lub
695 321 316 bądź z panem Andrzejem Jamborem pod numerem tel. (32) 370 57 75
lub 695 321 315.

Załączniki: 5szt. (plan syt., operaty powykonawcze, faktura)
Kopia: D.TP.TP-1

CZŁONEK ZARZĄDU

mgr inż. Grzegorz Czochara

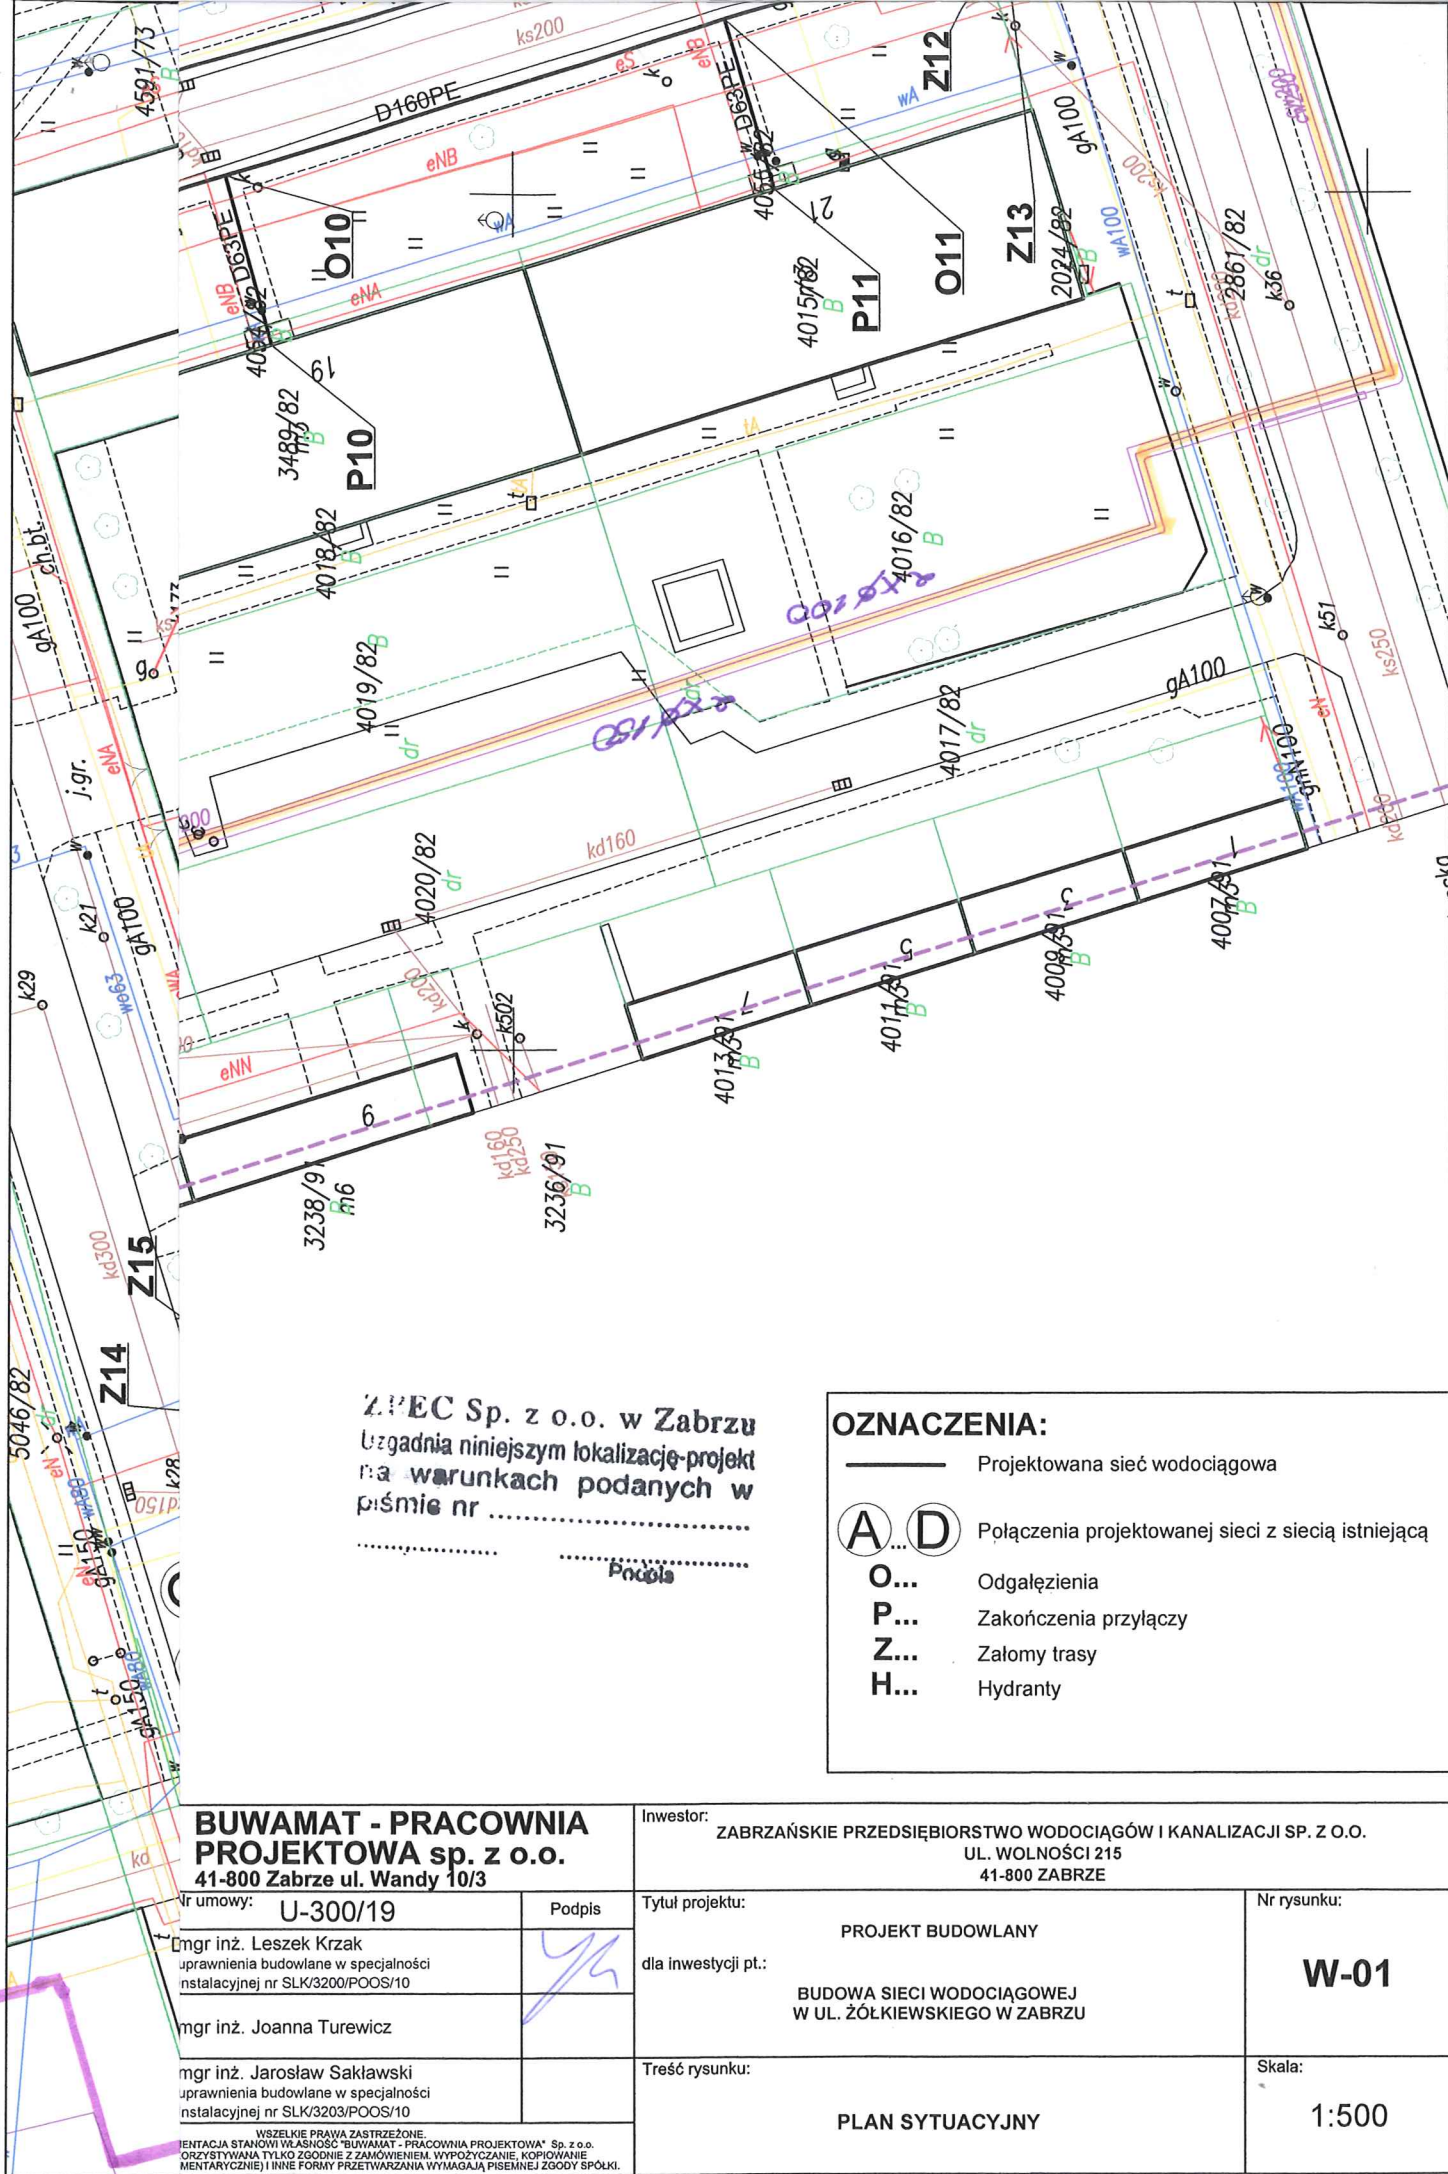

ZPEC Sp. z o.o. w Zabrzu
Uzgadnia niniejszym lokalizację projektu
na warunkach podanych w
pismie nr
Podpis

OZNACZENIA:

- Projektowana sieć wodociągowa
- A... D... Połączenia projektowanej sieci z siecią istniejącą
- O... Odgałęzienia
- P... Zakończenia przyłączy
- Z... Załomy trasy
- H... Hydranty

**BUWAMAT - PRACOWNIA
PROJEKTOWA sp. z o.o.**
41-800 Zabrze ul. Wandy 10/3

Nr umowy: U-300/19

Podpis

mgr inż. Leszek Krzak
uprawnienia budowlane w specjalności
instalacyjnej nr SLK/3203/POOS/10

mgr inż. Joanna Turewicz

mgr inż. Jarosław Sakławski
uprawnienia budowlane w specjalności
instalacyjnej nr SLK/3203/POOS/10

WSZELKIE PRAWA ZASTRZEŻONE.
TENTACJA STANOWI WŁAŚNOŚĆ "BUWAMAT - PRACOWNIA PROJEKTOWA" Sp. z o.o.
ORZYSTYWANA TYLKO ZGODNIE Z ZAMÓWIENIEM WYPOŻYCZANIE, KOPIOWANIE
MENTARYCZNE I INNE FORMY PRZETWARZANIA WYMAGAJĄ PISEMNEJ ZGODY SPÓŁKI.

Investor:

ZABRZAŃSKIE PRZEDSIĘBIORSTWO WODOCIĄGÓW I KANALIZACJI SP. Z O.O.
UL. WOLNOŚCI 215
41-800 ZABRZE

Tytuł projektu:

PROJEKT BUDOWLANY

dla inwestycji pt.:

BUDOWA SIECI WODOCIĄGOWEJ
W UL. ŻÓŁKIEWSKIEGO W ZABRZU

Treść rysunku:


PLAN SYTUACYJNY

Nr rysunku:

W-01

Skala:

1:500

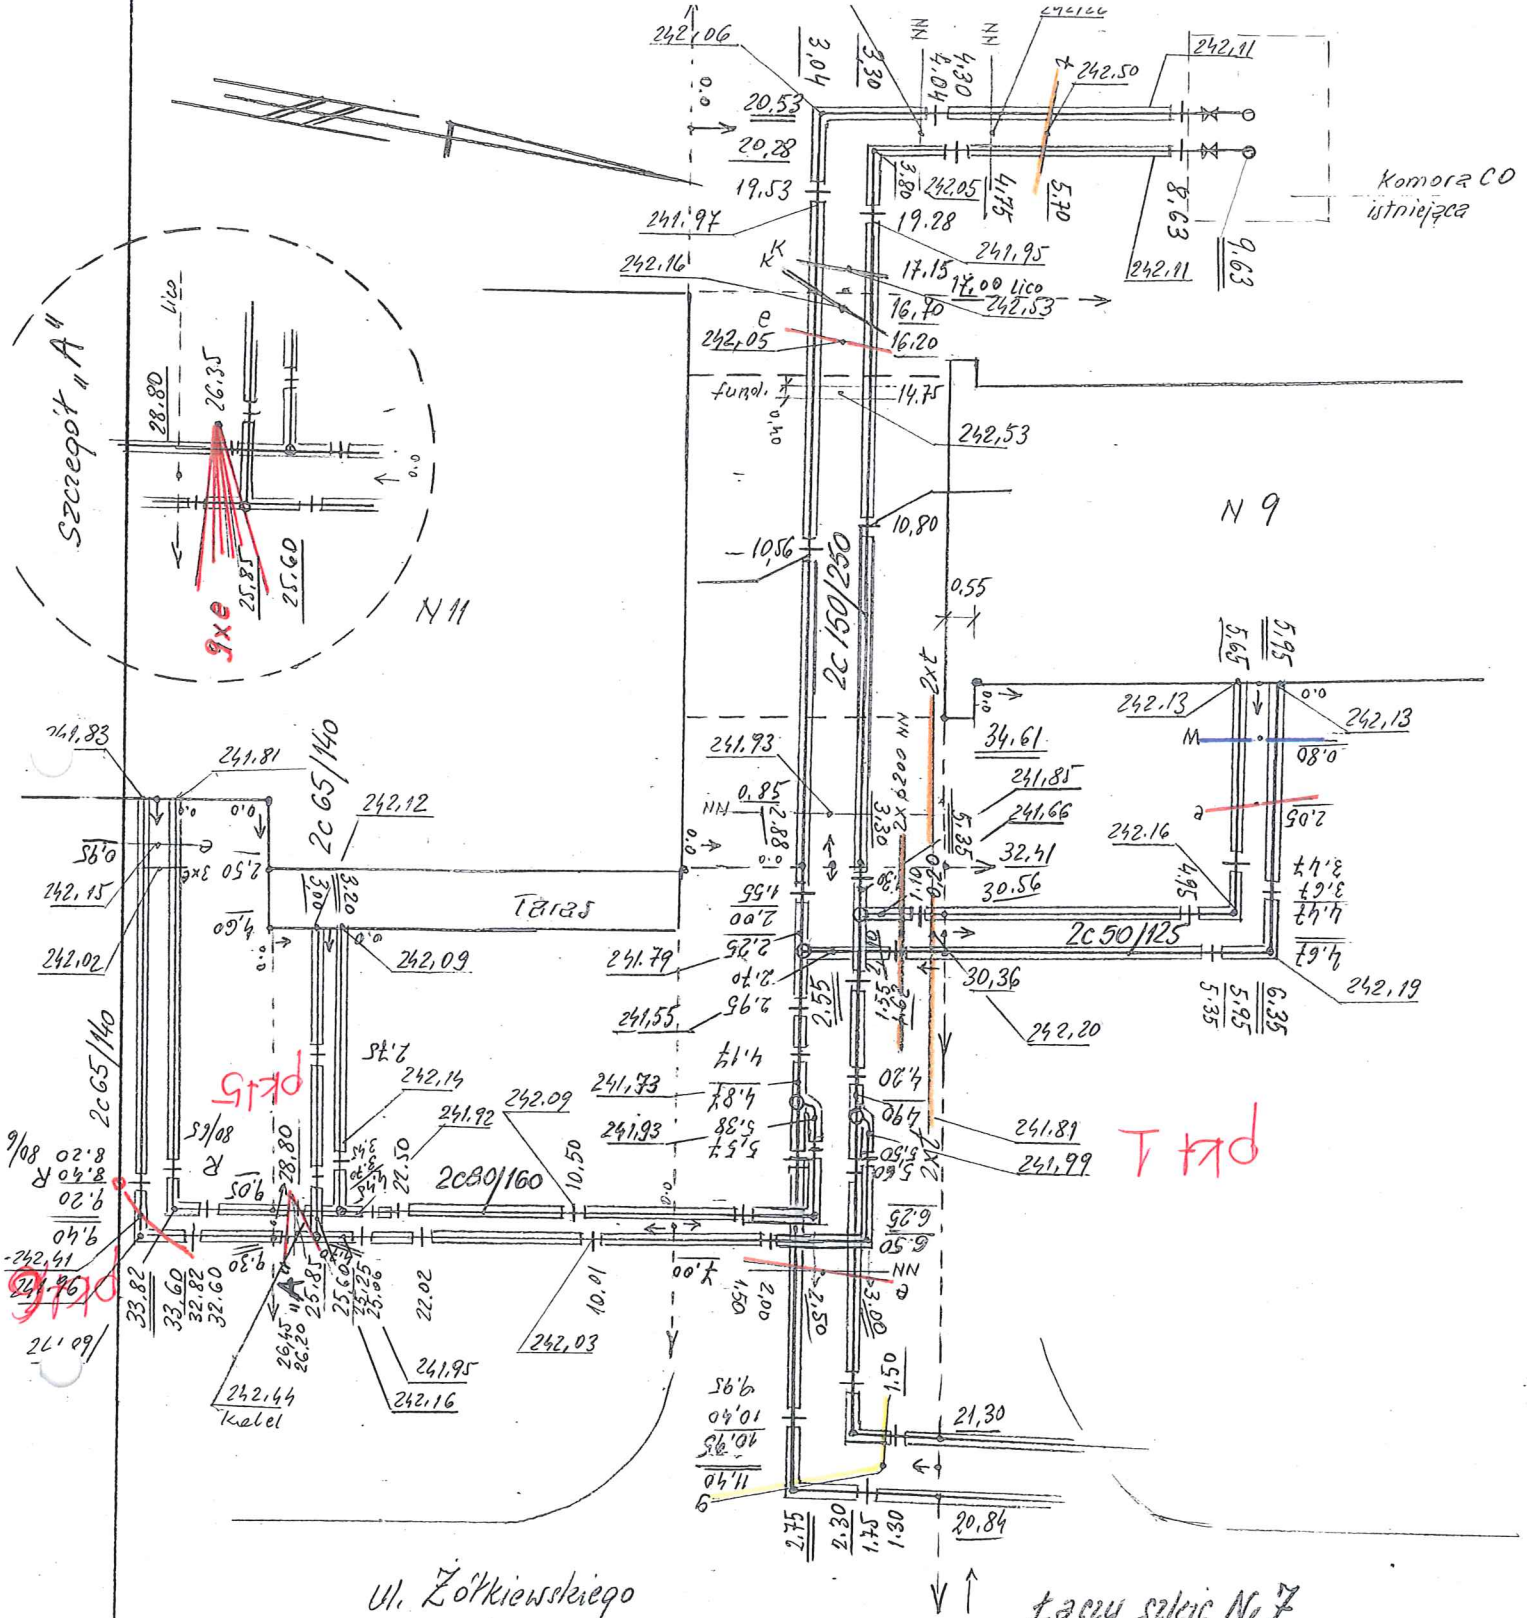

Taśma	Data	Nazwisko i imię wykonawcy podpis	Wojew. śląskie		PUSŁUGI GEODEZYJNE	
Pomierzył	25.09.09.	Kazimierz Frydel			(nazwa instytucji wykonującej pomiar)	
Skartował			Powiat: Zabrze		L. Ks. rob. KERG - 612 - 049101	
Wykreślił		mgr inż. geodeta Julian Markiewicz	Gromada: Zabrze		Szkic polowy nr 8	
Sprawdził		nr uprawnień geodezyjnych 11706	Teren Kat.		Pierworys nr 531.124.054.	


ul. Łotkiewskiego

Taras

N 14

N 12

Łączy sekcje Nr 6 39.88

Nazwa lub symbol obiektu		Modernizacja sieci ciepłowniczej ulicy Łotkiewskiego - Dąbrowa		Rodzaj pracy		Pomiar powykonawczy	
Taśma	Data	Nazwisko i imię wykonawcy podpis		USTAWY GEODEZYJNE			
	25. 09. 2001r.		Wojew. śląskie	mgr inż. Julian Markiewicz			
Pomierzył		Kazimierz Frydel		41-800 Zabrze, ul. Wolności 123a/35 Tel. (032) 276-04-54, Reg. 272447486 (nazwa instytucji wykonującej pomiar)			
Skartował			Powiat : Zabrze	L. Ks. rob. KERG -612-0491/01			
Wykreślił		mgr inż. geodeta Julian Markiewicz	Gromada : Zabrze	Szkic polowy nr 7			
Sprawdził	nr uprawnień geodezyjnych 11706			Pierworys nr 531.124.054.			
			Teren Kat.				