
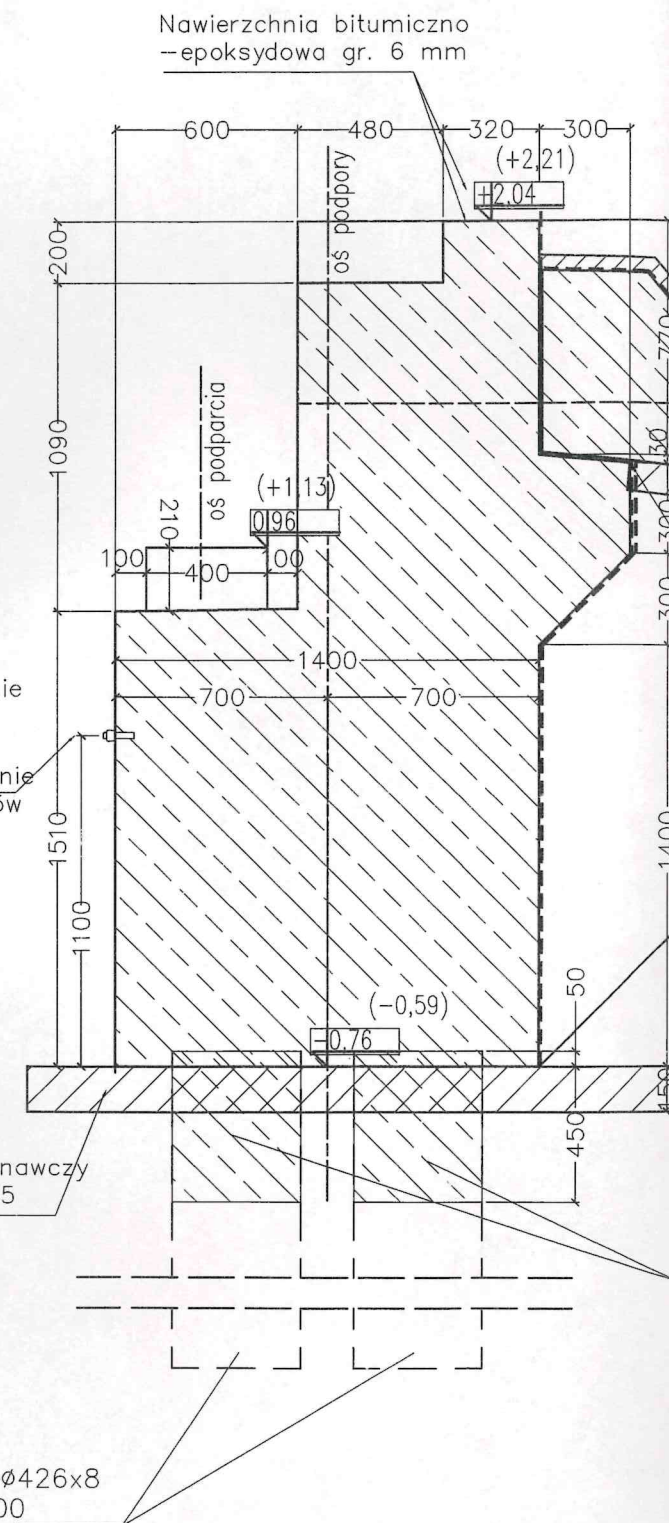



Widok od czoła Krępiec

Rokitnica

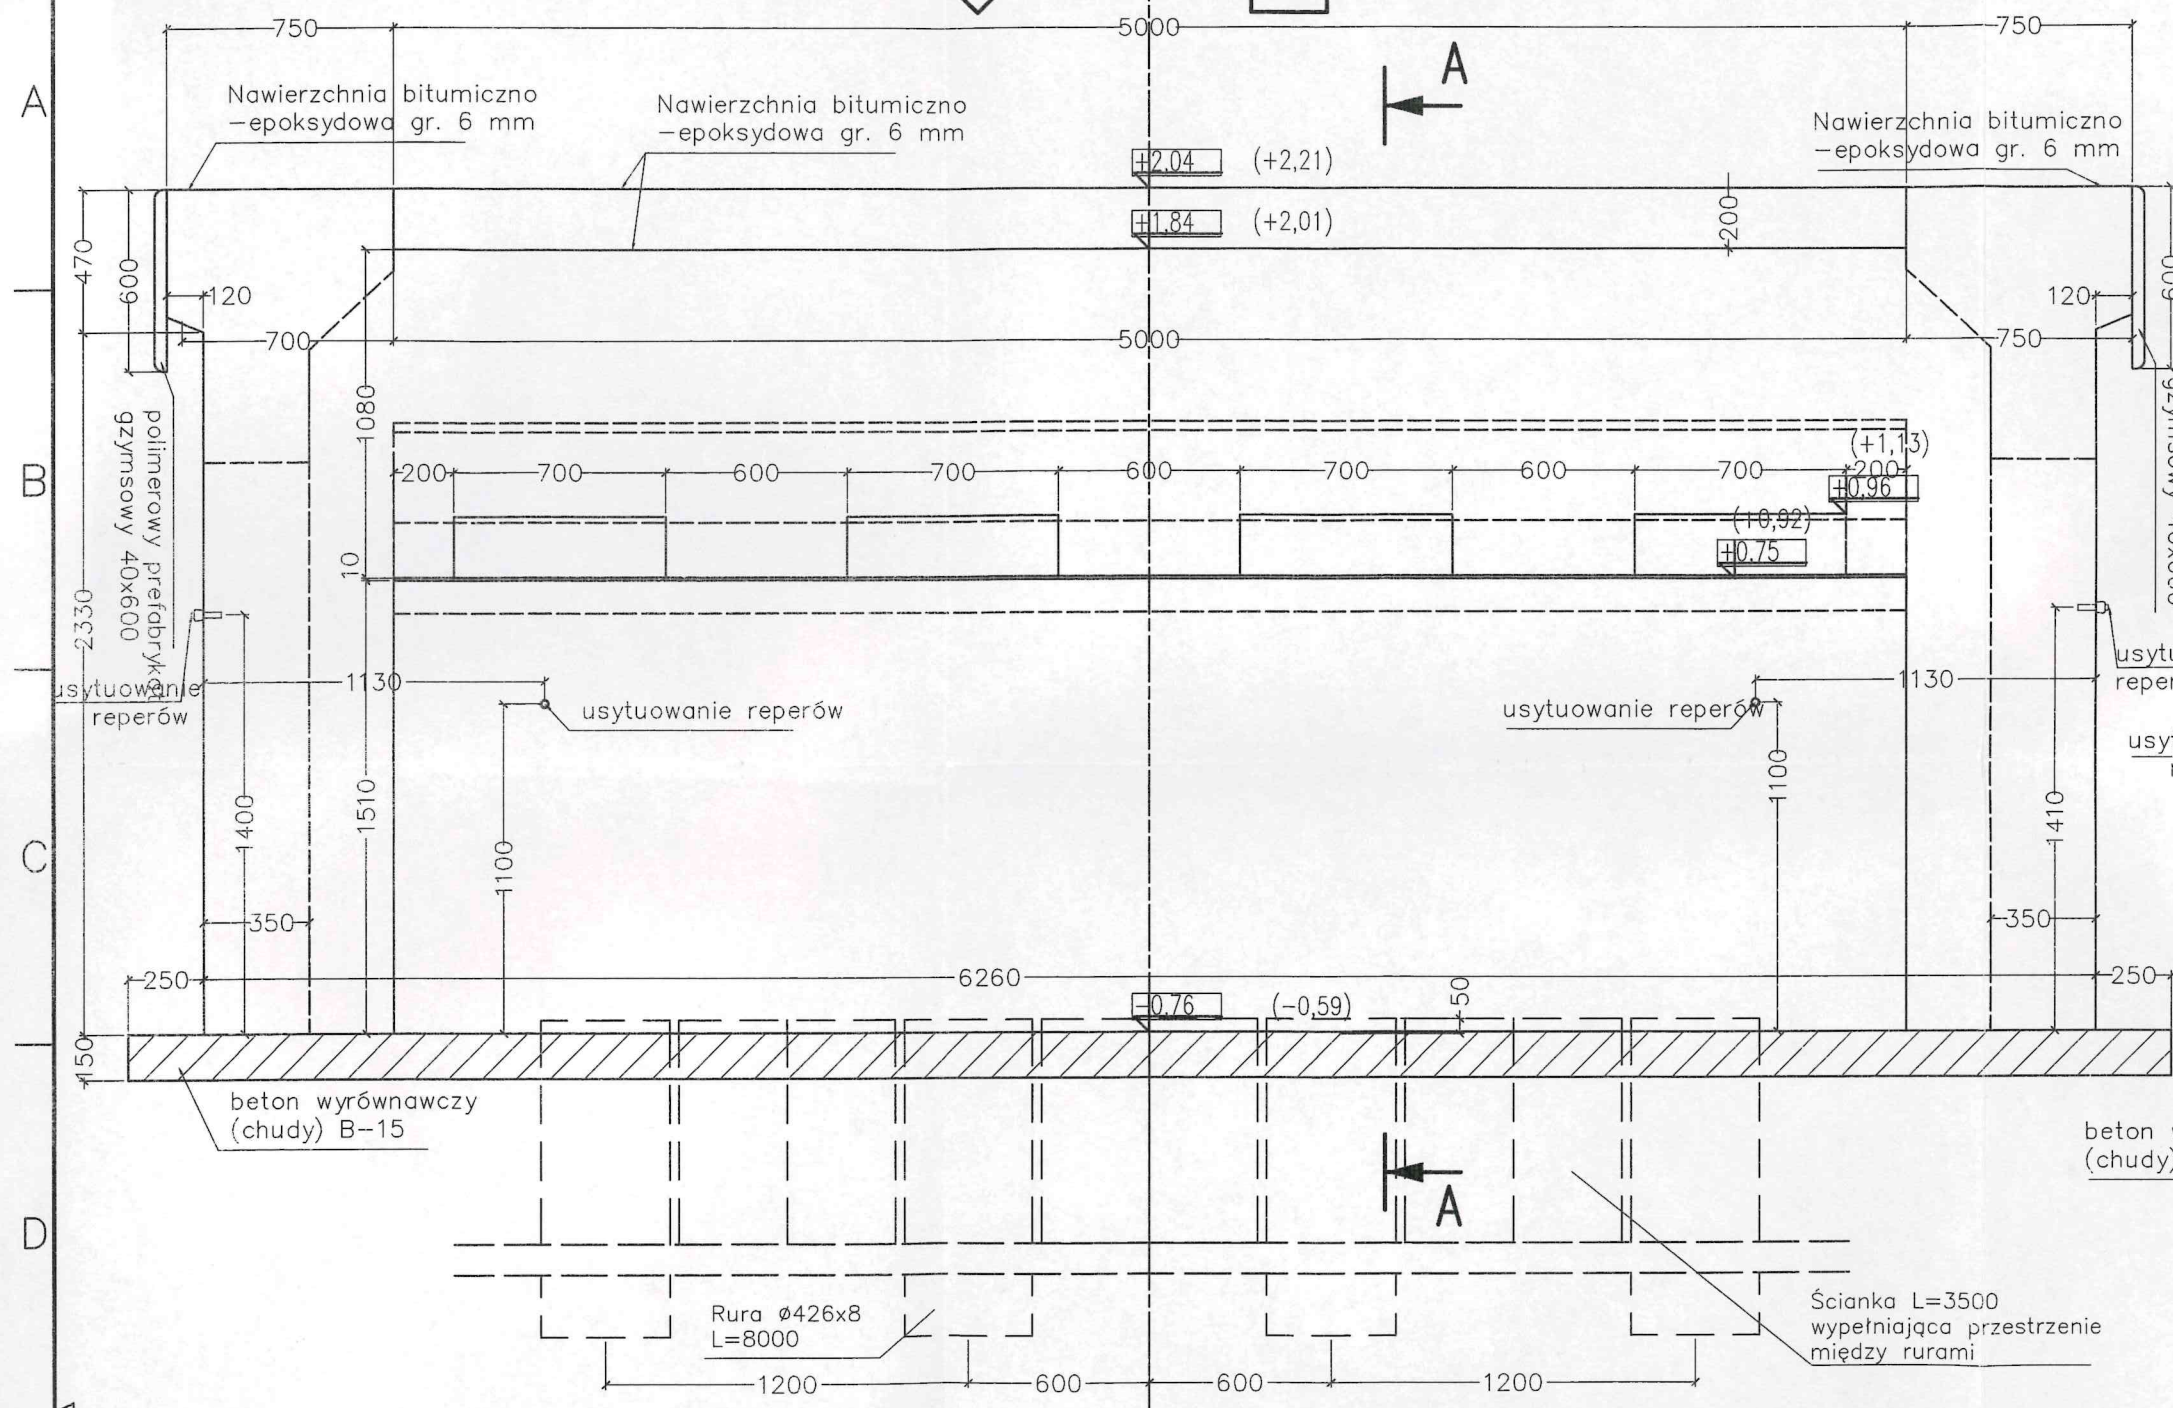


Widok z tyłu Rokitnica

Krępiec

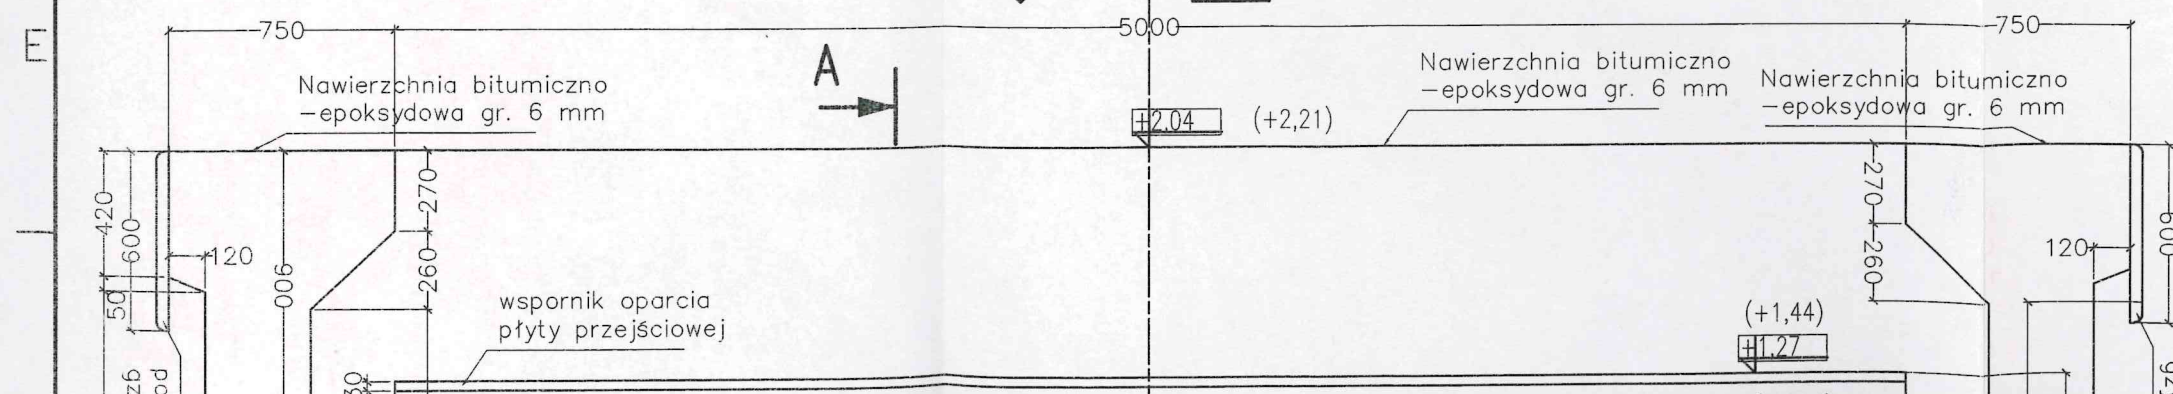


Widok z góry

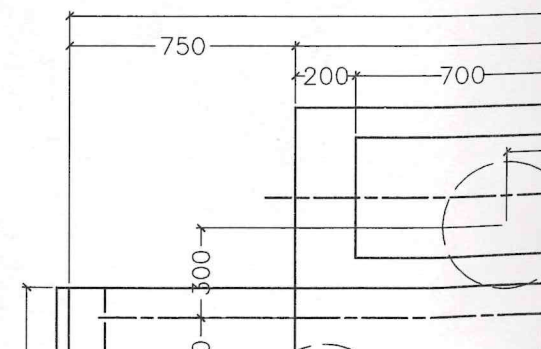


Przekrój A-A

Widok z boku

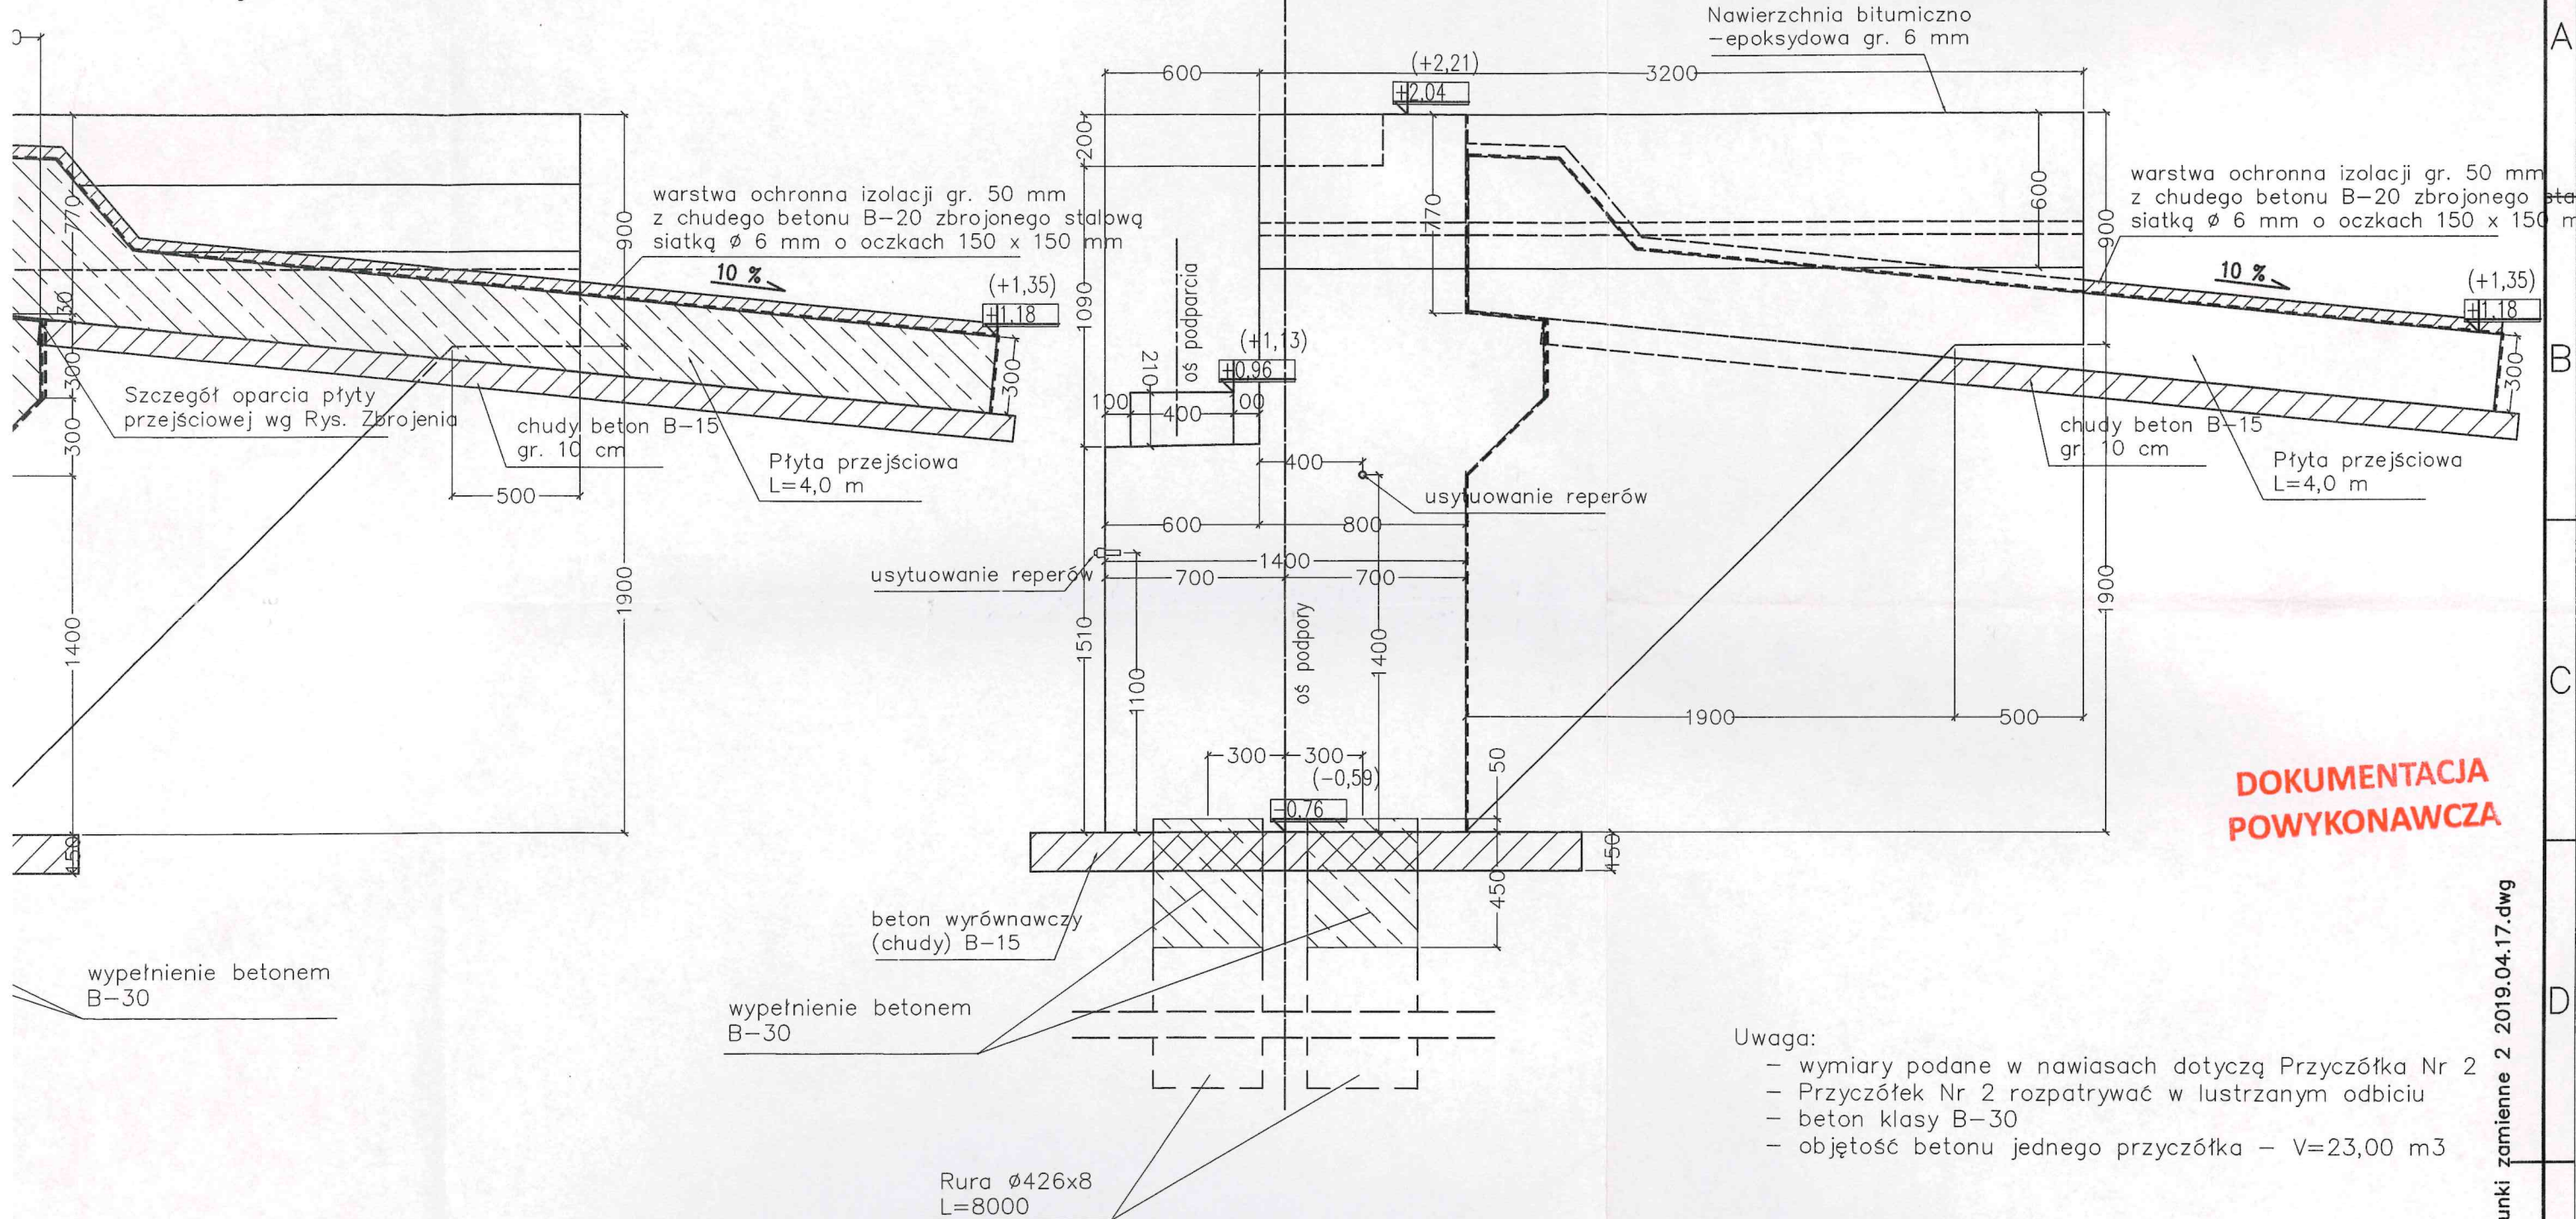


- Uwaga:
- wymiary podane w nawiasach dotyczą Przyczółka Nr 2
 - Przyczółek Nr 2 rozpatrywać w lustrzanym odbiciu
 - beton klasy B-30
 - objętość betonu jednego przyczółka - $V=23,00 \text{ m}^3$

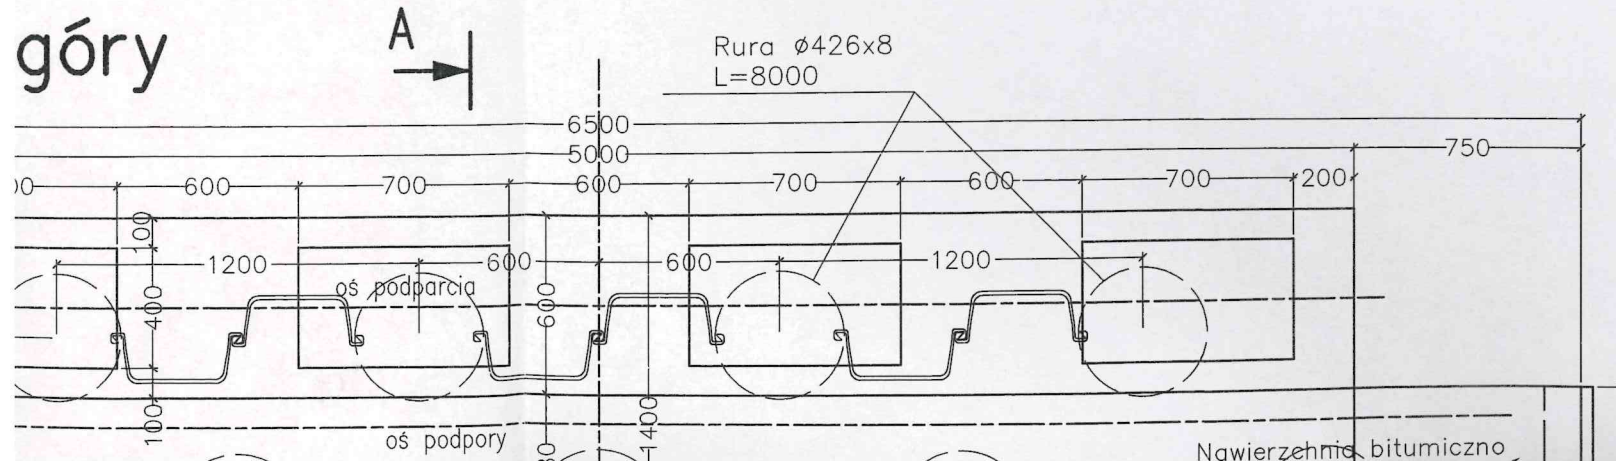


Wprowadzone zmiany nie odstępują w sposób istotny od zatwierdzonego projektu budowlanego i innych warunków pozwolenia na budowę, zgodnie z zapisami Ustawy Prawa Budowlanego Art. 36a.


HA	GDANSK	skala:	1:25
ISZCZ	GDANSK	Ir rys:	7
53/84		Ir proj:	PM-135/PBW
003-015	MD-01	Opłny Krepiec rysunki zamienne 2 2019.04.17.dwg	
adynie za pismną zgodą PROTEM			

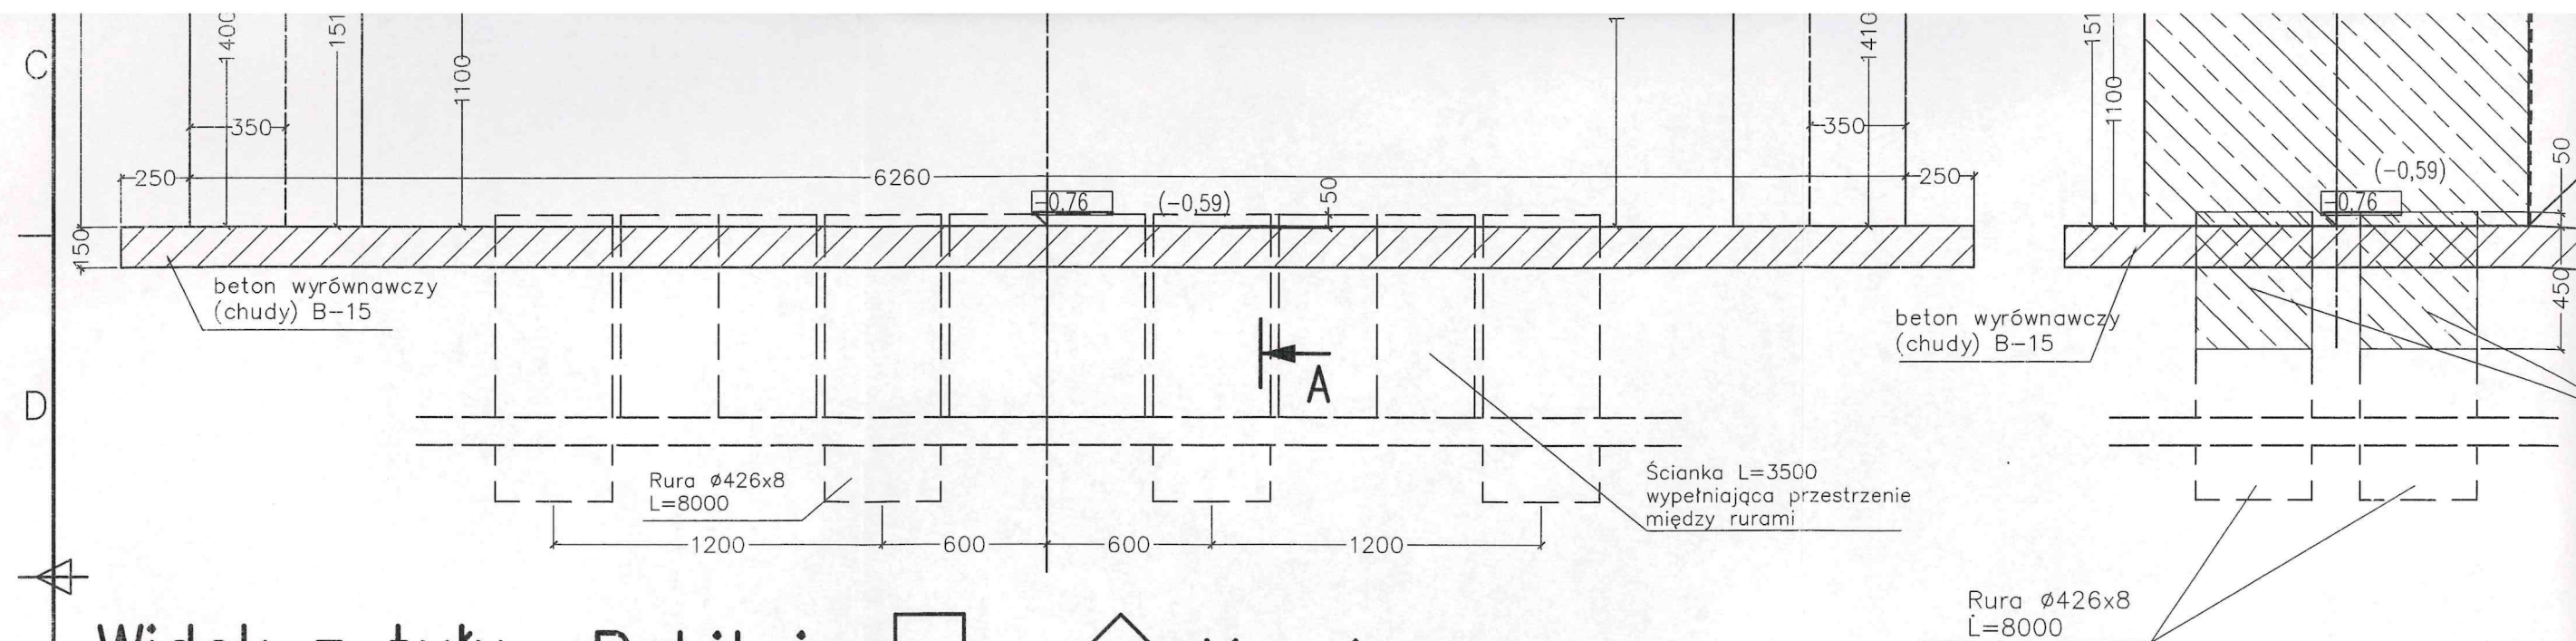

Widok z tyłu Rokitnica Krępiec

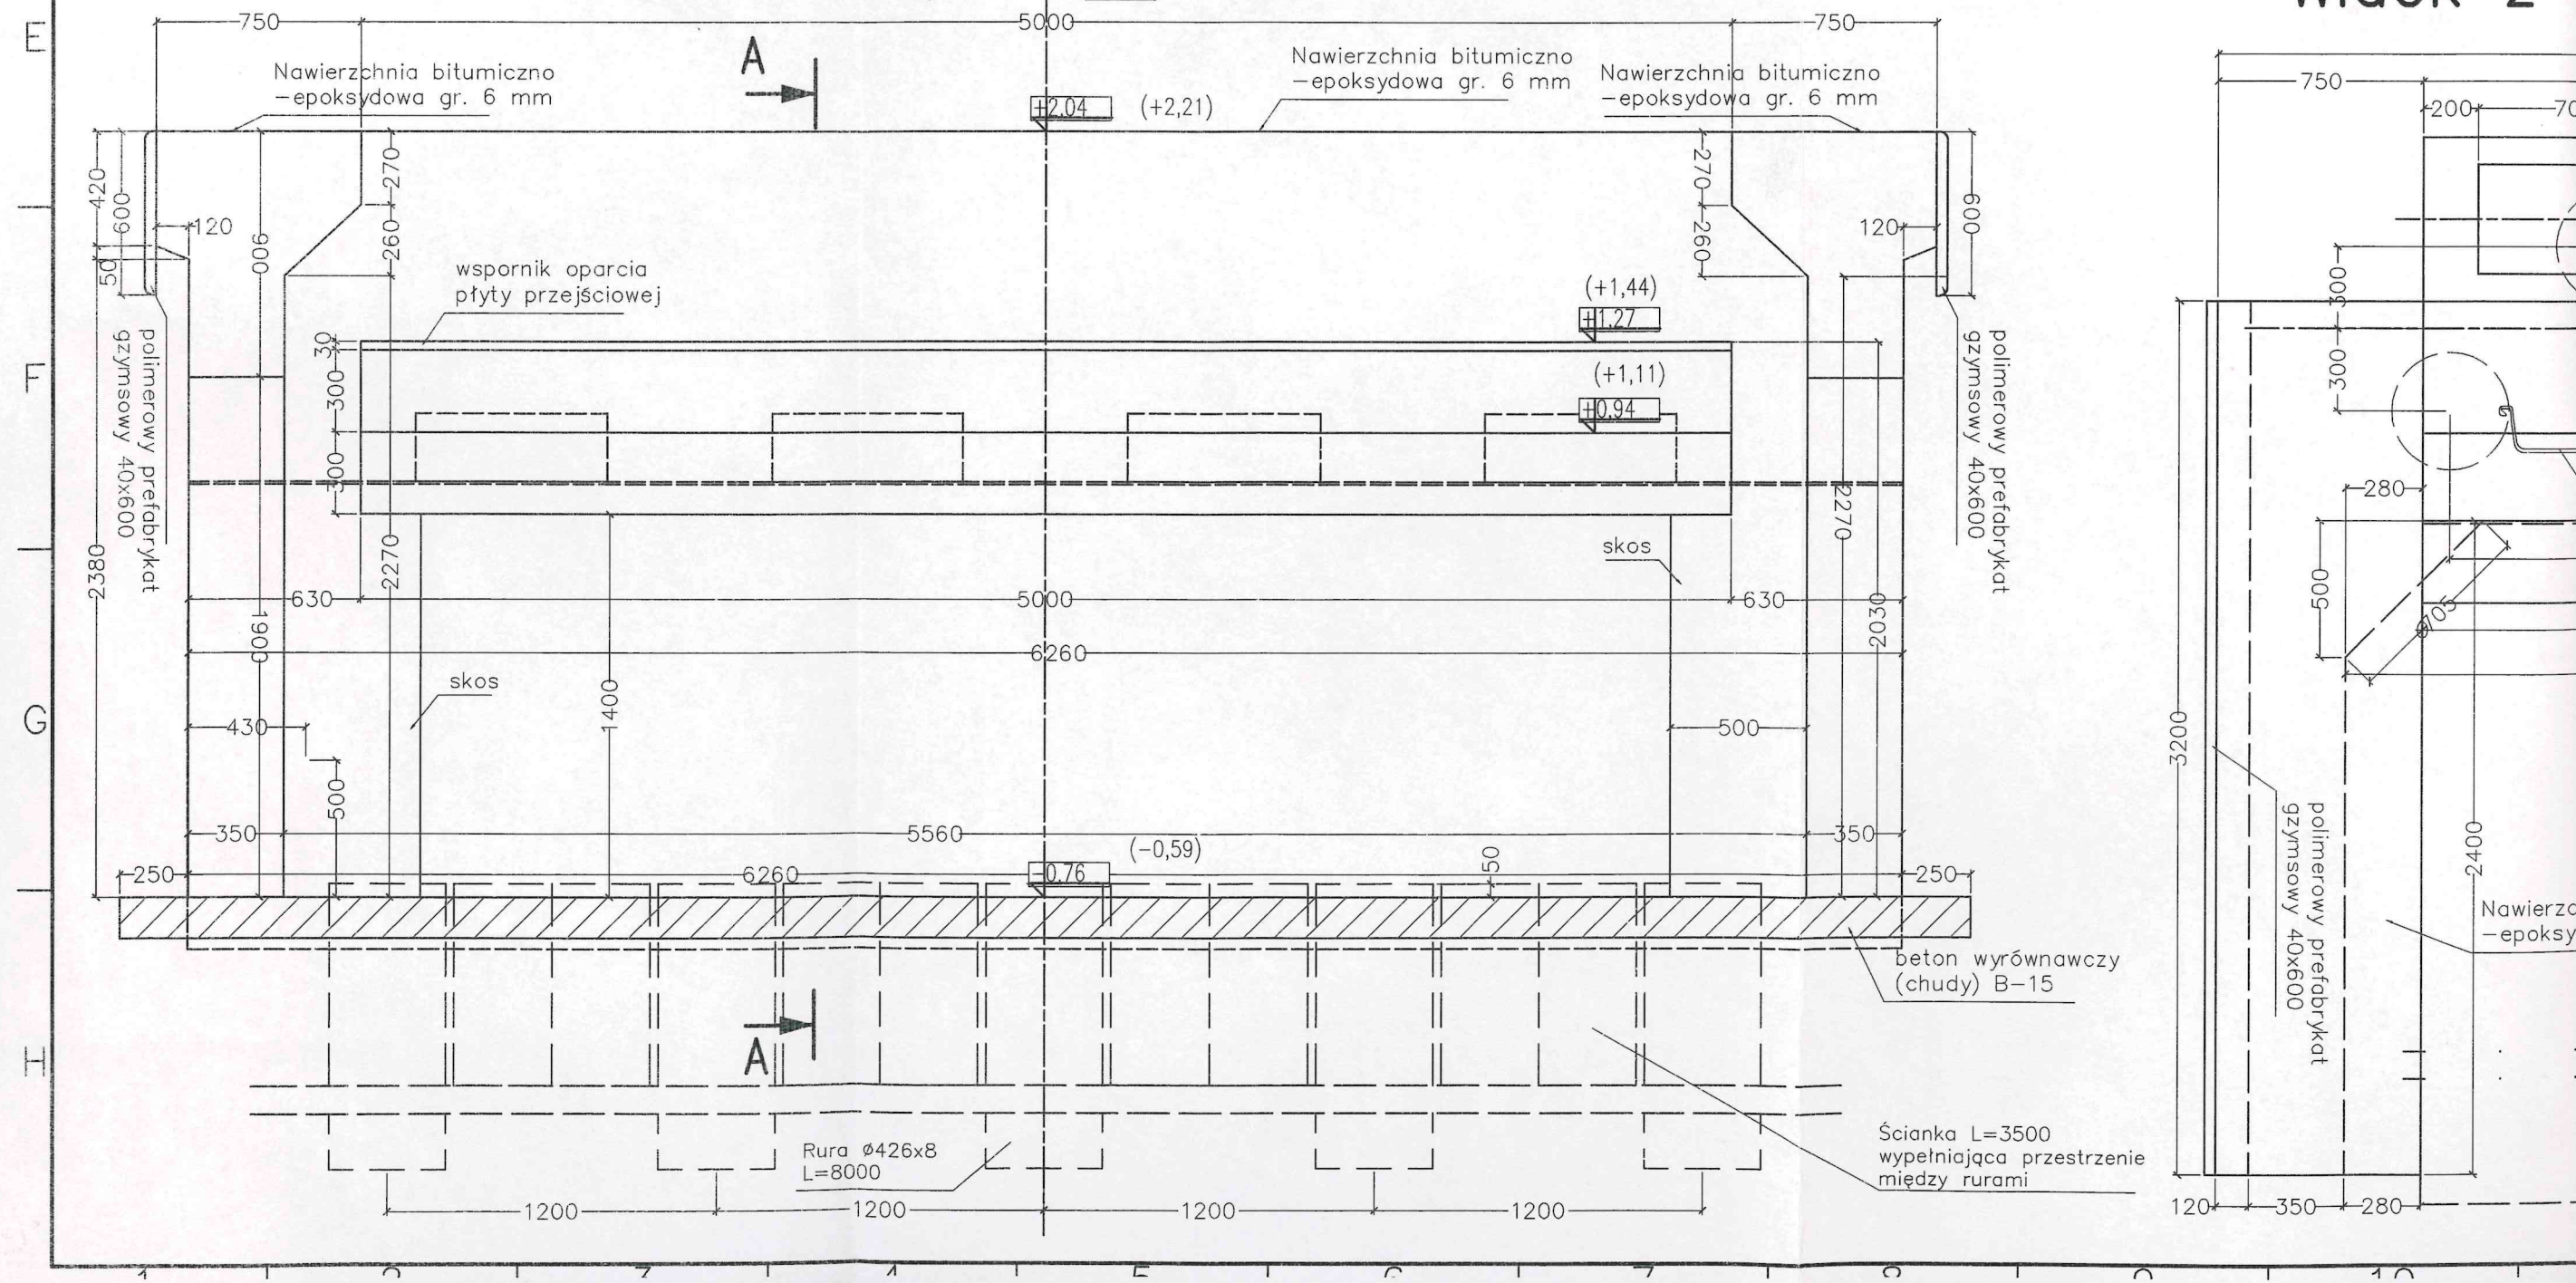


Widok z

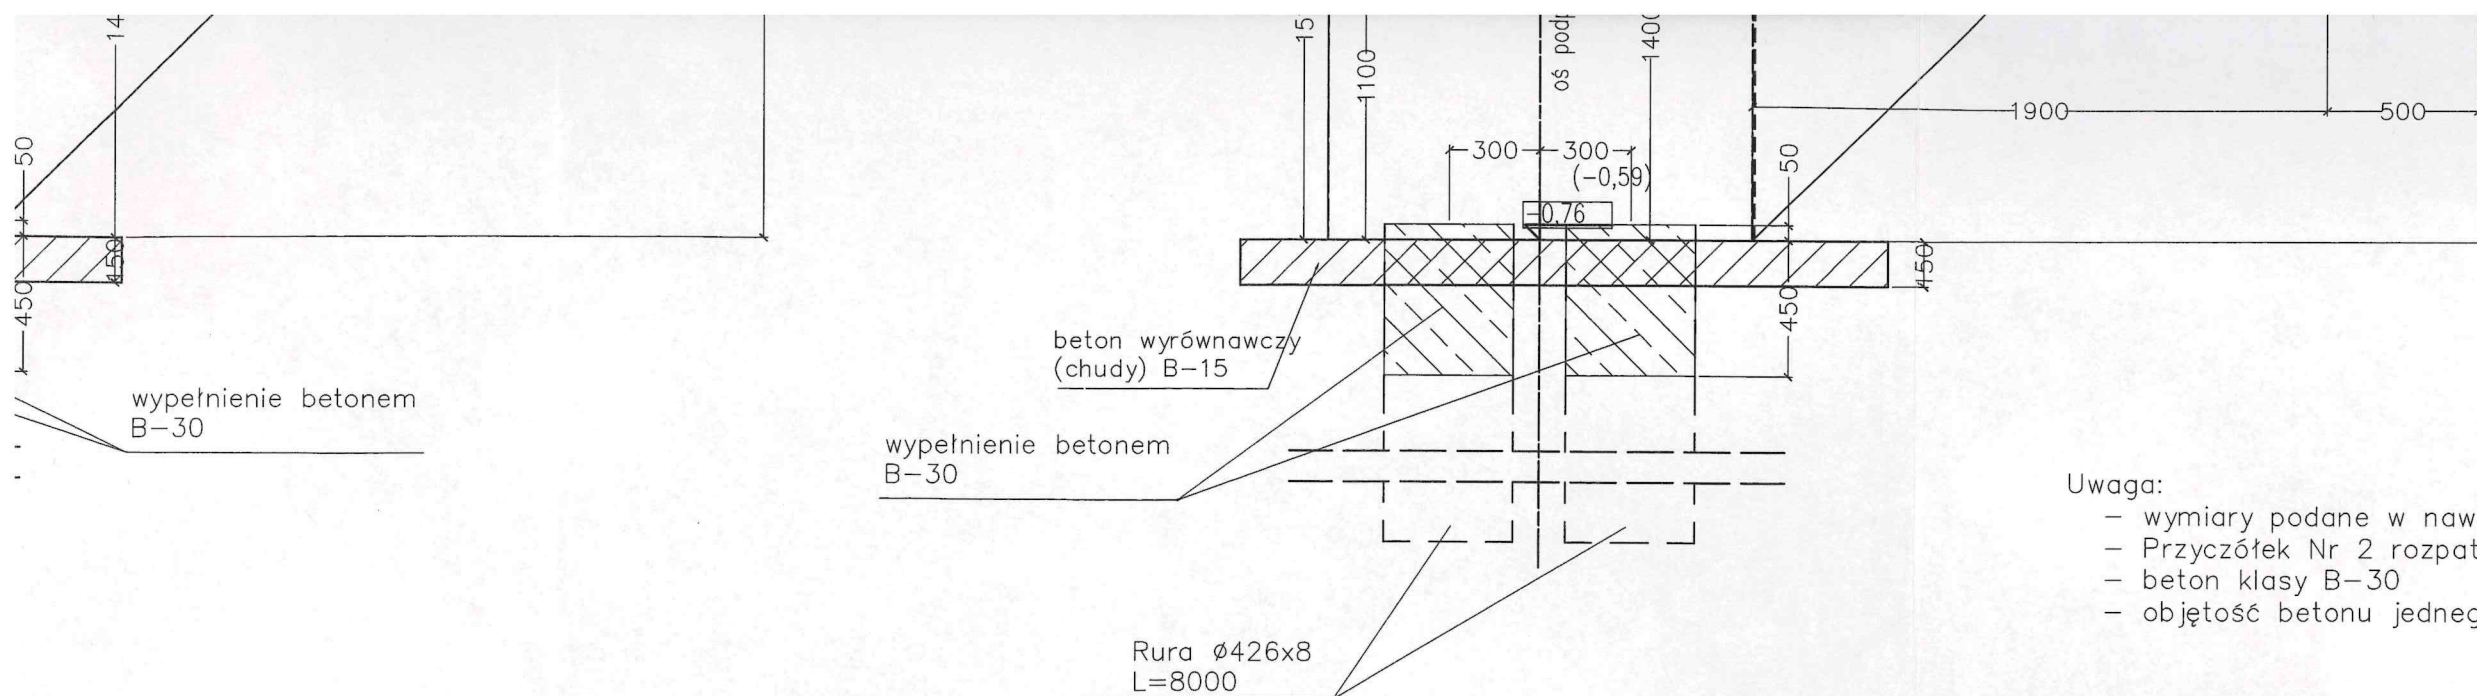


**DOKUMENTACJA
POWYKONAWCZA**

- Uwaga:
- wymiary podane w nawiasach dotyczą Przyczółka Nr 2
 - Przyczółek Nr 2 rozpatrywać w lustrzanym odbiciu
 - beton klasy B-30
 - objętość betonu jednego przyczółka - $V=23,00 \text{ m}^3$

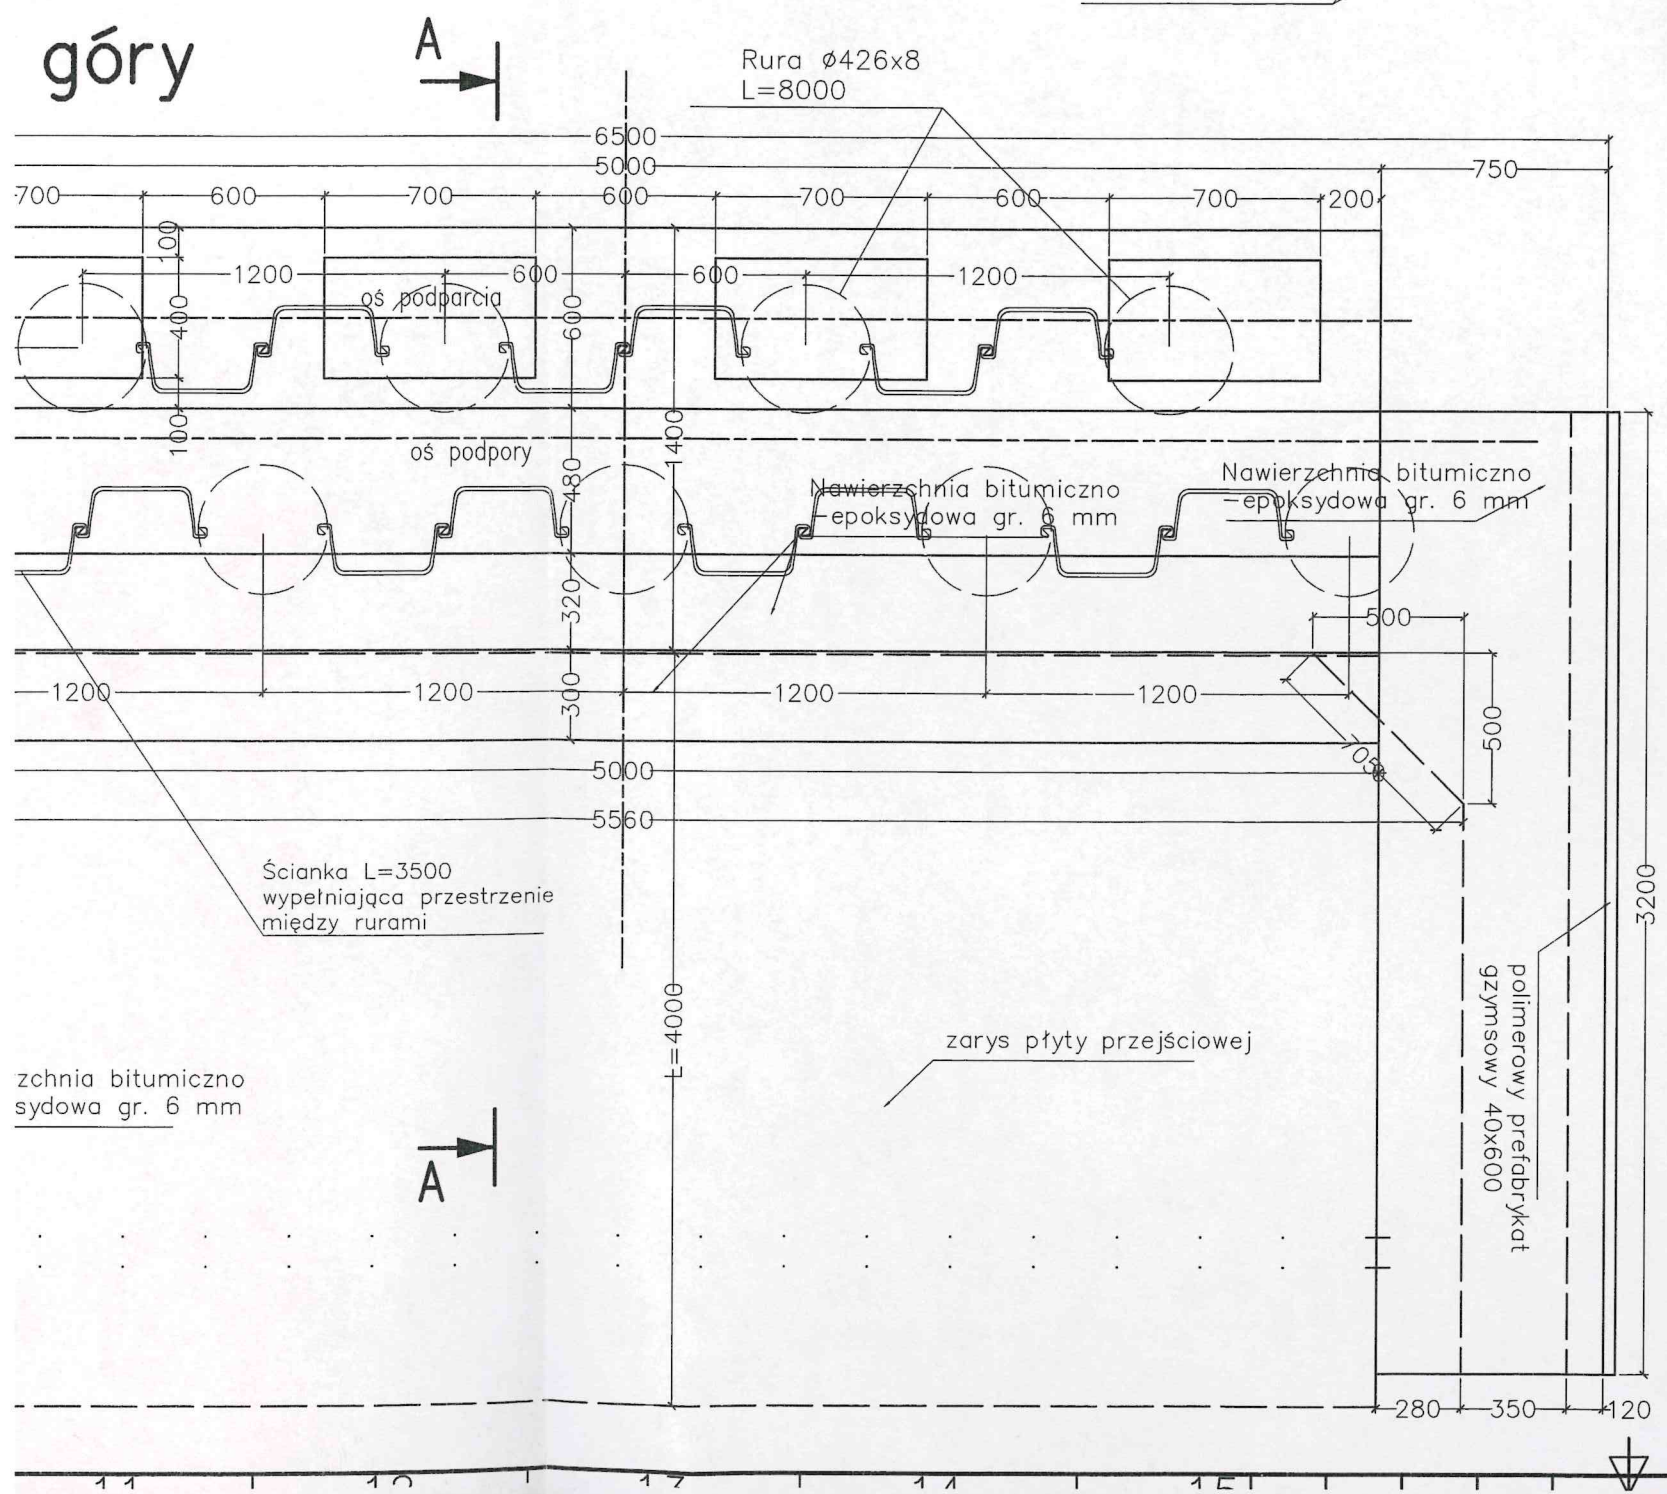

**Wprowadzone zmiany nie
odstępują w sposób istotny od
zatwierdzonego projektu budowlanego
i innych warunków pozwolenia
na budowę, zgodnie z zapisami
Ustawy Prawa Budowlanego Art. 36a.**

PROJEKTANT
KONSTRUKCJI BUDOWLANYCH
mgr inż. Eligiusz Michalak
upr. bud. do projektowania bez ograniczeń
w specjalności konstrukcyjno-budowlanej
nr ewid. POM/0054/POOK/03

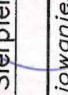PROVEM <small>mgr inż. Elżbieta</small>				
Nazwa i adres obiektu:	MOST NAD RZEKĄ CZARNA ŁACHA W CIĄGU DRUGI GMINNEJ KREPIEC – GDAŃSK W MIEJSCOWOŚCI KREPIEC, GMINA PRZUSZCZ GDAŃSKI			
Obiekt:	Most MD-01			Skala: 1:25
Tytuł rysunku:	Rysunek ogólny – Przyczółek Nr 1 i 2			
	Projektant:	Sprawdzający:		
Imię i nazwisko:	mgr inż. ELIGIUSZ MICHALAK	inż. Andrzej ŻYDER		
Nr uprawnień:	POM/0054/POOK/03	UAN/N/7210/746/88 i UAN/U/7346/73/82		
Specjalność:	konstrukcyjno-budowlana	konstrukcyjno-budowlana		
Data:	Sierpień 2017 r.			
Podpis:				
Kopowanie, przetwarzanie oraz udostępnianie osobom trzecim jedynie za pisemną zgodą				
I		G		TI

Plik:003-015 MD-01 Ogólny Krepiec rysunki zamienne 2 2019.04.17.dwg