

Z POMIARU POWYKONAWCZEGO


Skala 1:500

województwo: Kostrzyn nad Odrą

liczba ewidencyjna: 080101_1 - Kostrzyn nad Odrą

liczba ewidencyjna: 080101_1.0001 - Osiedle Drzewice

nr. GK.6640.4.1527.2024

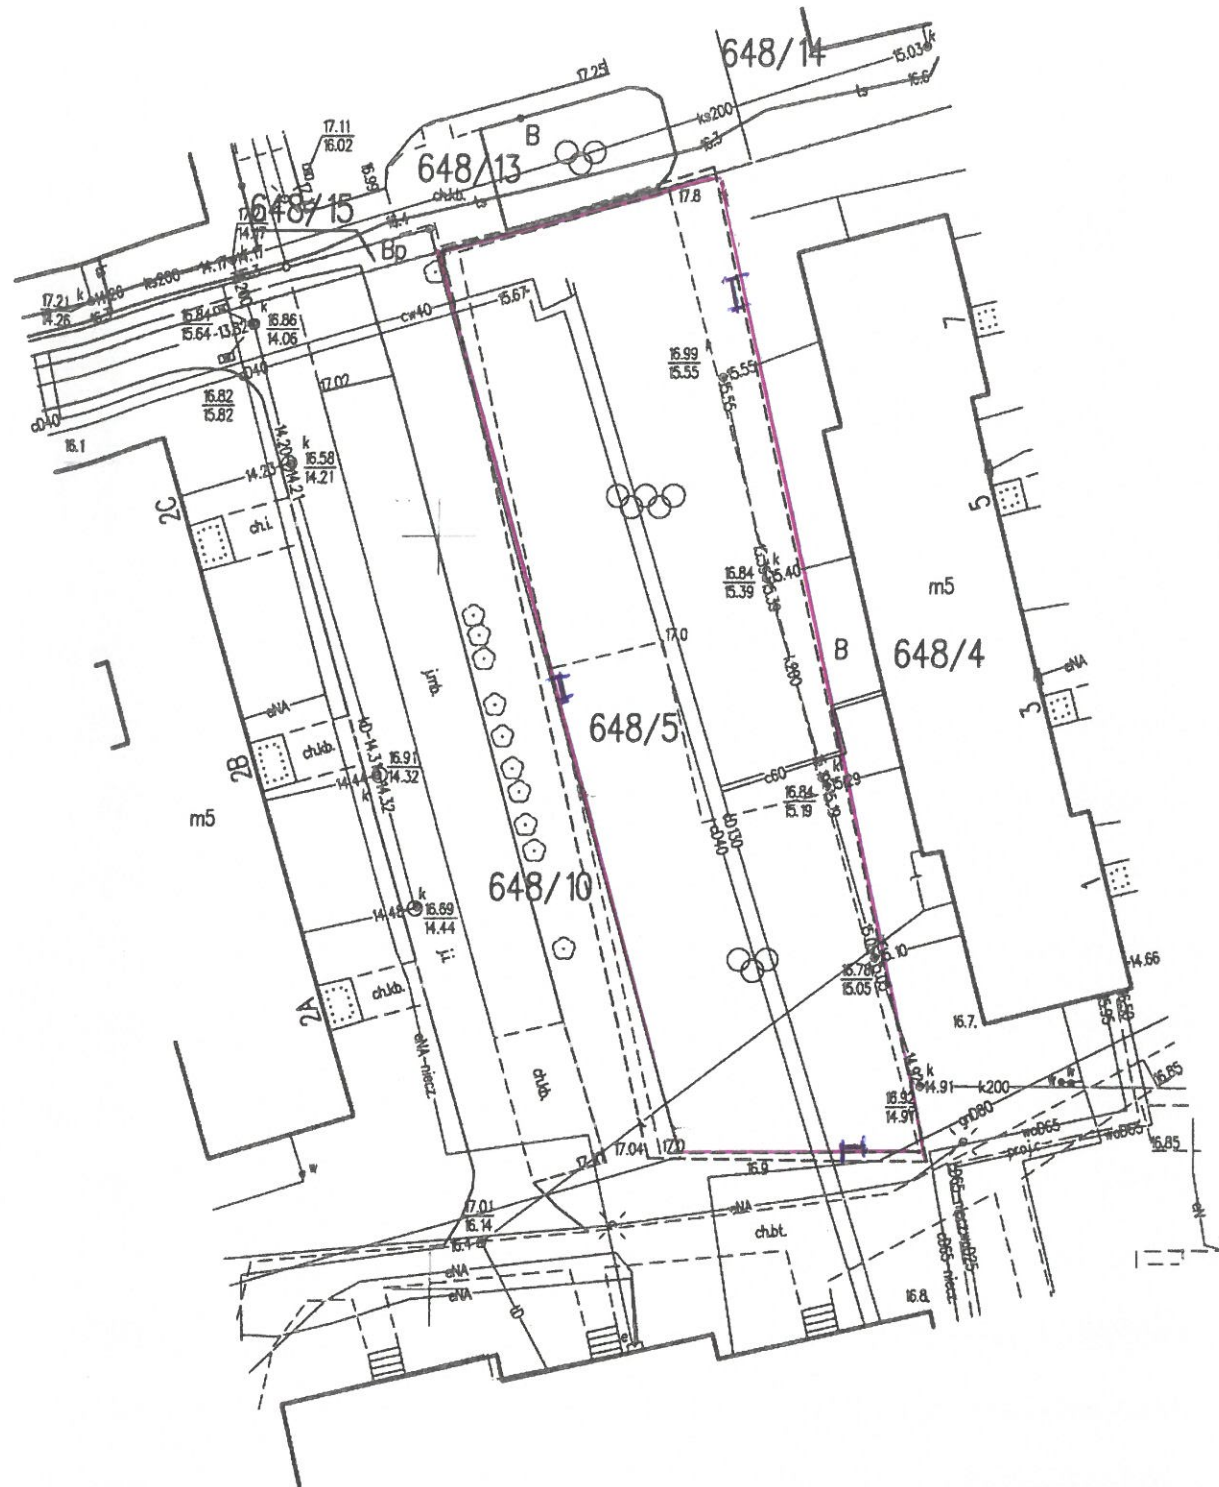

osiedle placu zabaw
działce 648/5

wspólnie z projektem.

GBG "Geo-Graf" sp. z o.o.

ul. Żurka 139 Gorzów Wlkp.

Andrzej Abrasowicz nr upr. 21500

17.07.2024

oświadczam, że niniejszy dokument został opracowany w wyniku prac geodezyjnych i kartograficznych, których rezultaty zawiera operat techniczny pozytywnie zweryfikowany. Jednocześnie informuję, że jestem świadomy odpowiedzialności karnej za złożenie fałszywego oświadczenia	
Identyfikator zgłoszenia prac geodezyjnych	GK.6640.4.1527.2024
Organ służby geodezyjnej, który otrzymał zgłoszenie	STAROSTA GORZÓWSKI
Wykonawca prac geodezyjnych	GBG "Geo-Graf" Sp. z o.o. w Gorzowie Wlkp.
Nr oraz data sporządzenia dokumentu zawierającego wynik pozytywnej weryfikacji	Protokół weryfikacji Nr GK.6640.4.1527.2024_1 z dnia 17.07.2024r
Imię i nazwisko oraz nr uprawnień zawodowych kierownika prac	Andrzej Abrasowicz nr uprawnień 21500

ETA
21500
Abrasowicz

— projektowane opóźnienie