

DP SYSTEM Sp. z o.o.

XL

91-492 1662
ul. J. Bema 61
Tel +48 (42) 616 20 11
Fax +48 (42) 616 20 10

DOKUMENTACJA TECHNICZNA

TYTUŁ PROJEKTU : Szafa falownikowa. Sterowanie dmuchawami.

NUMER PROJEKTU : P081

NUMER UMOWY :

KLIENT

: Oczyszczalnia ścieków w Samborcu

ADRES OBIEKTU

:

ZLECAJĄCY

: Przedsiębiorstwo budownictwa specjalistycznego "BUDWOD"

ADRES

: ul. Domaszowska 104, 25-420 Kielce

Projektował

: T. Płeska

Sprawdził

: M. Kapuściński

Zatwierdził

: T. Chmielec

POWYKONAWCZA
DOKUMENTACJA

[Signature]

Założony : 21. Cze. 2005

Wersja : 1.1

Ilość stron

:

8


Spis treści

Kolumna X : strona automatycznie wygenerowana została zmieniona ręcznie

ESSJ004P


[illegible]

Wyłącznik
główny

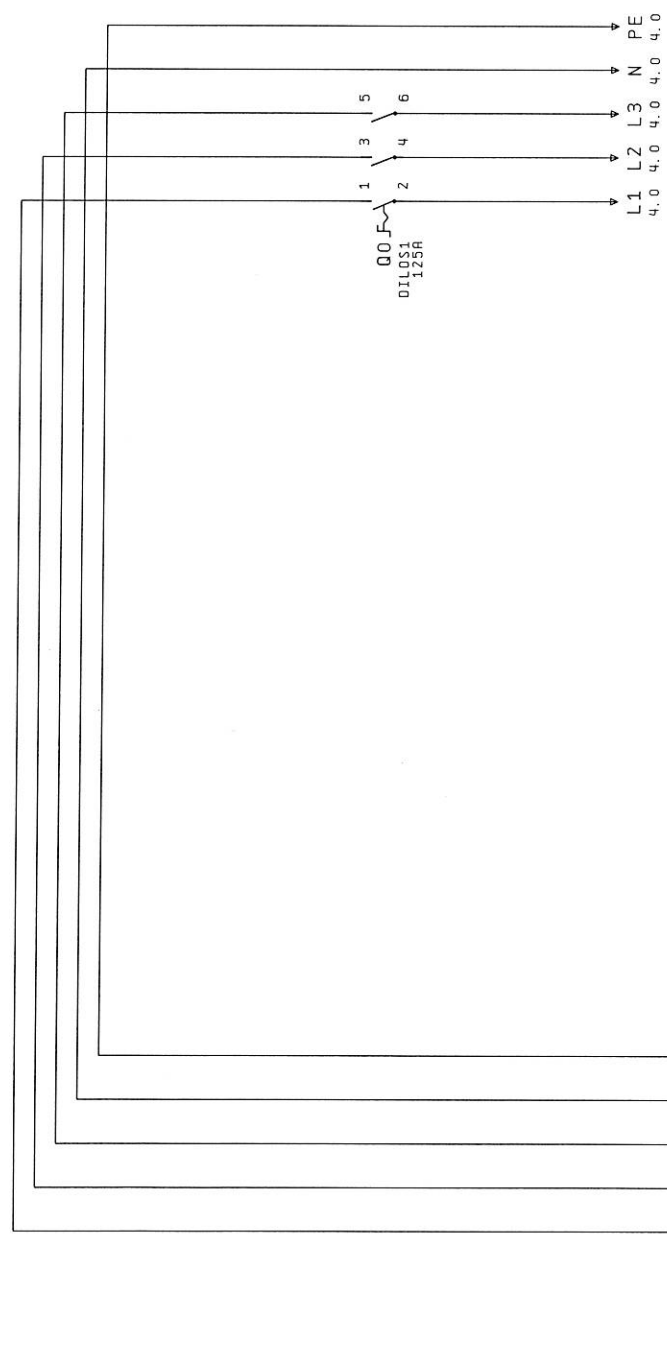

- Uwagi:
1. Wyłącznik główny zamontowany na boku szafy
 2. Wentylator szafy S17903, kratka wentylatora S17912, filtr S17918

2	4								
Data utw.	01. Lip. 2005	Proj.	T. Pieska	DP SYSTEM Sp. z o.o.		Oczyszczalnia ścieków w Samborcu	Tytuł rys.	Szafa dmuchaw - zasilanie	Strona
Nr projektu	P081	Spra.	M. Kapuściński	91-492 1602, ul. J. Bema 61					3
Nr umowy		Zatw.	T. Chmiel	tel +48 (42) 616-20-10			Nr normy		8
				DP SYSTEM fax +48 (42) 616-20-11					
				Tytuł proj.		Szafa falownikowa. Sterowanie dmuchawami.			

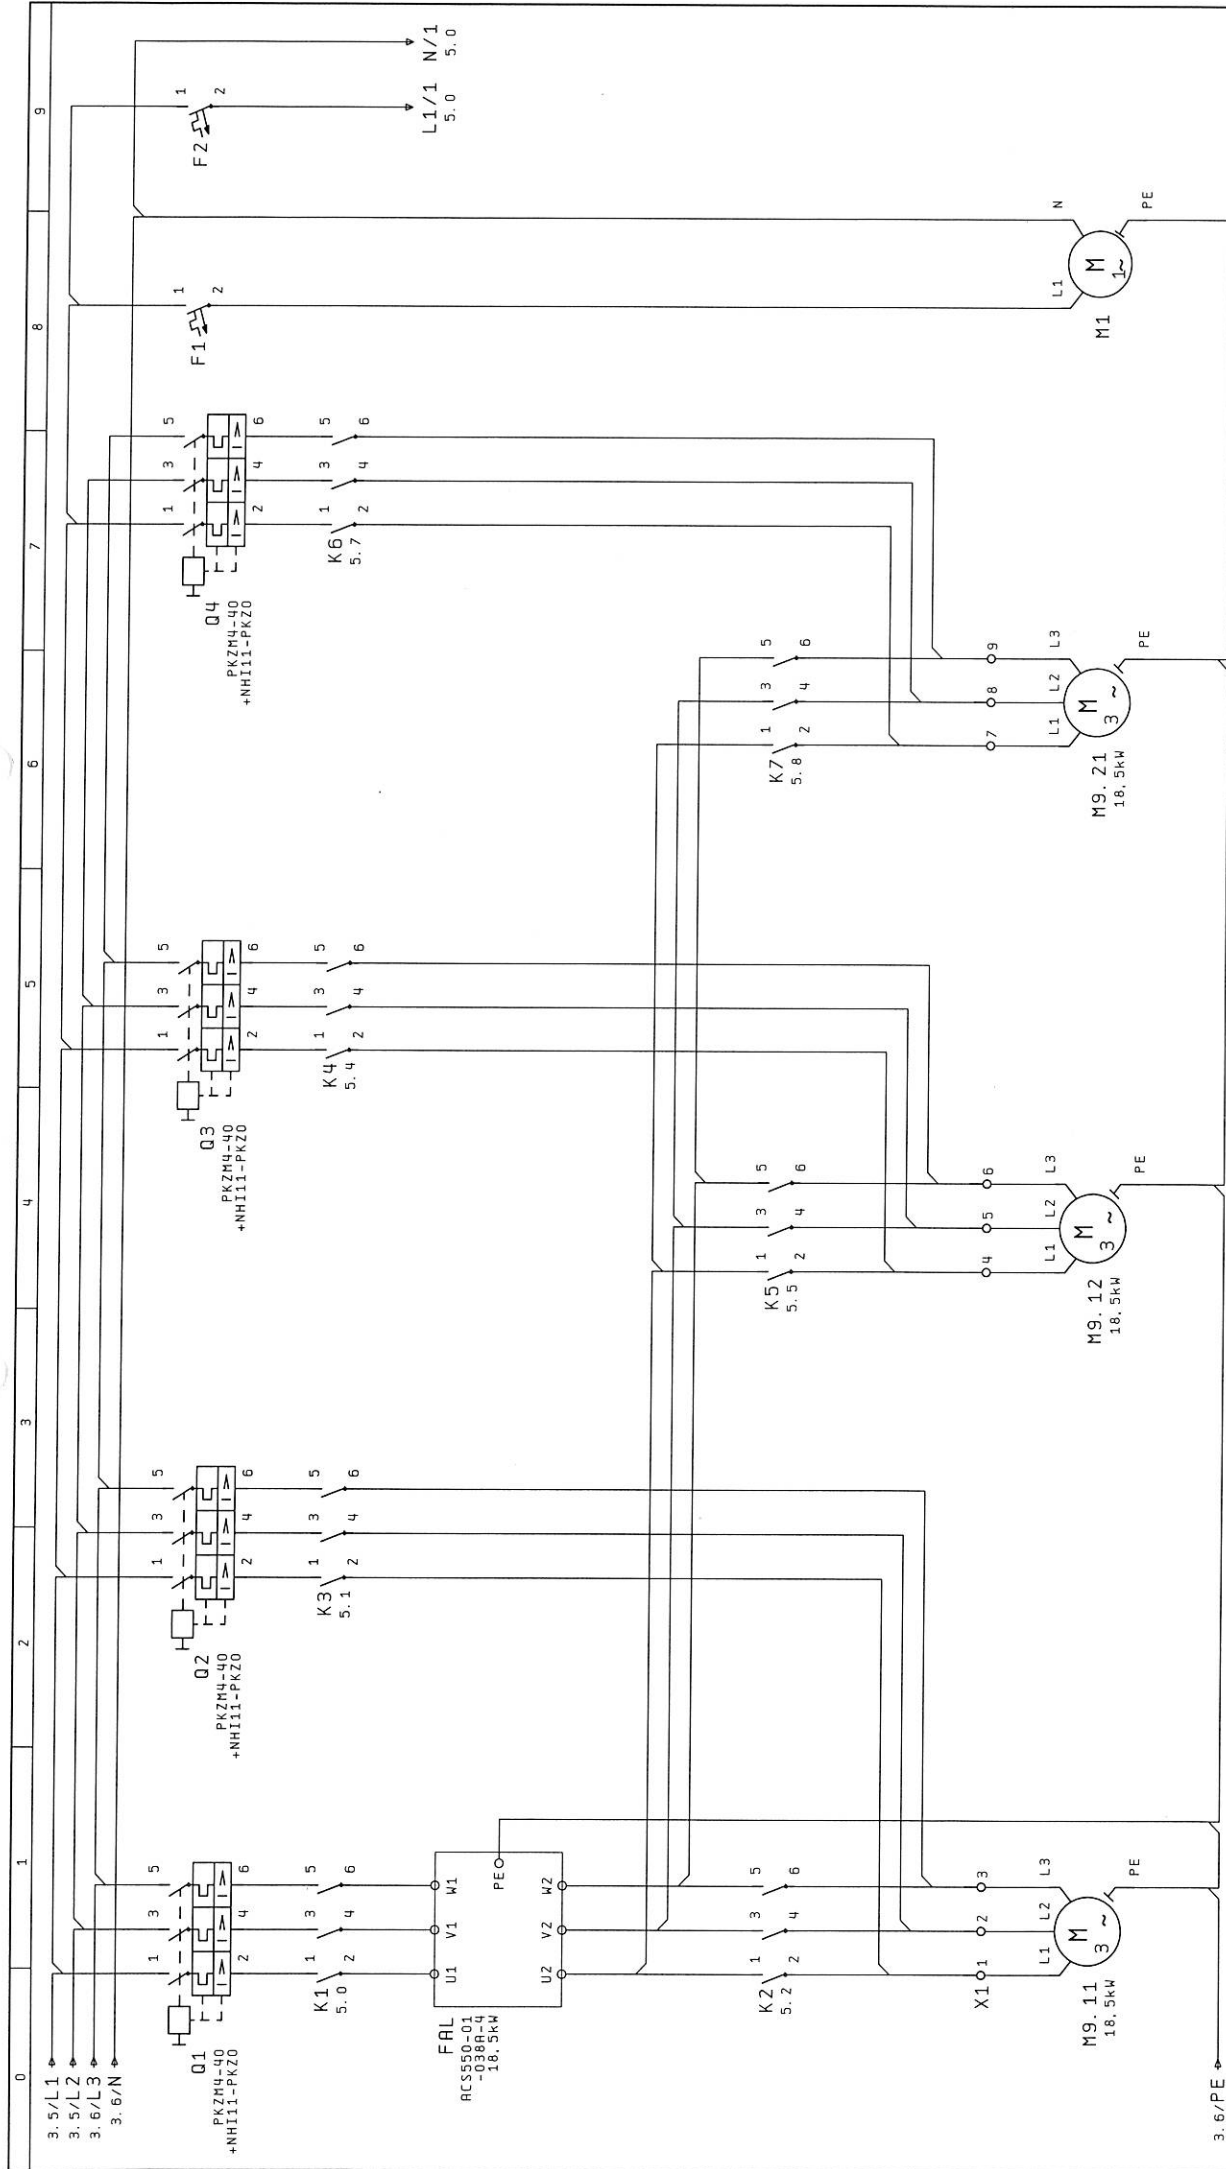


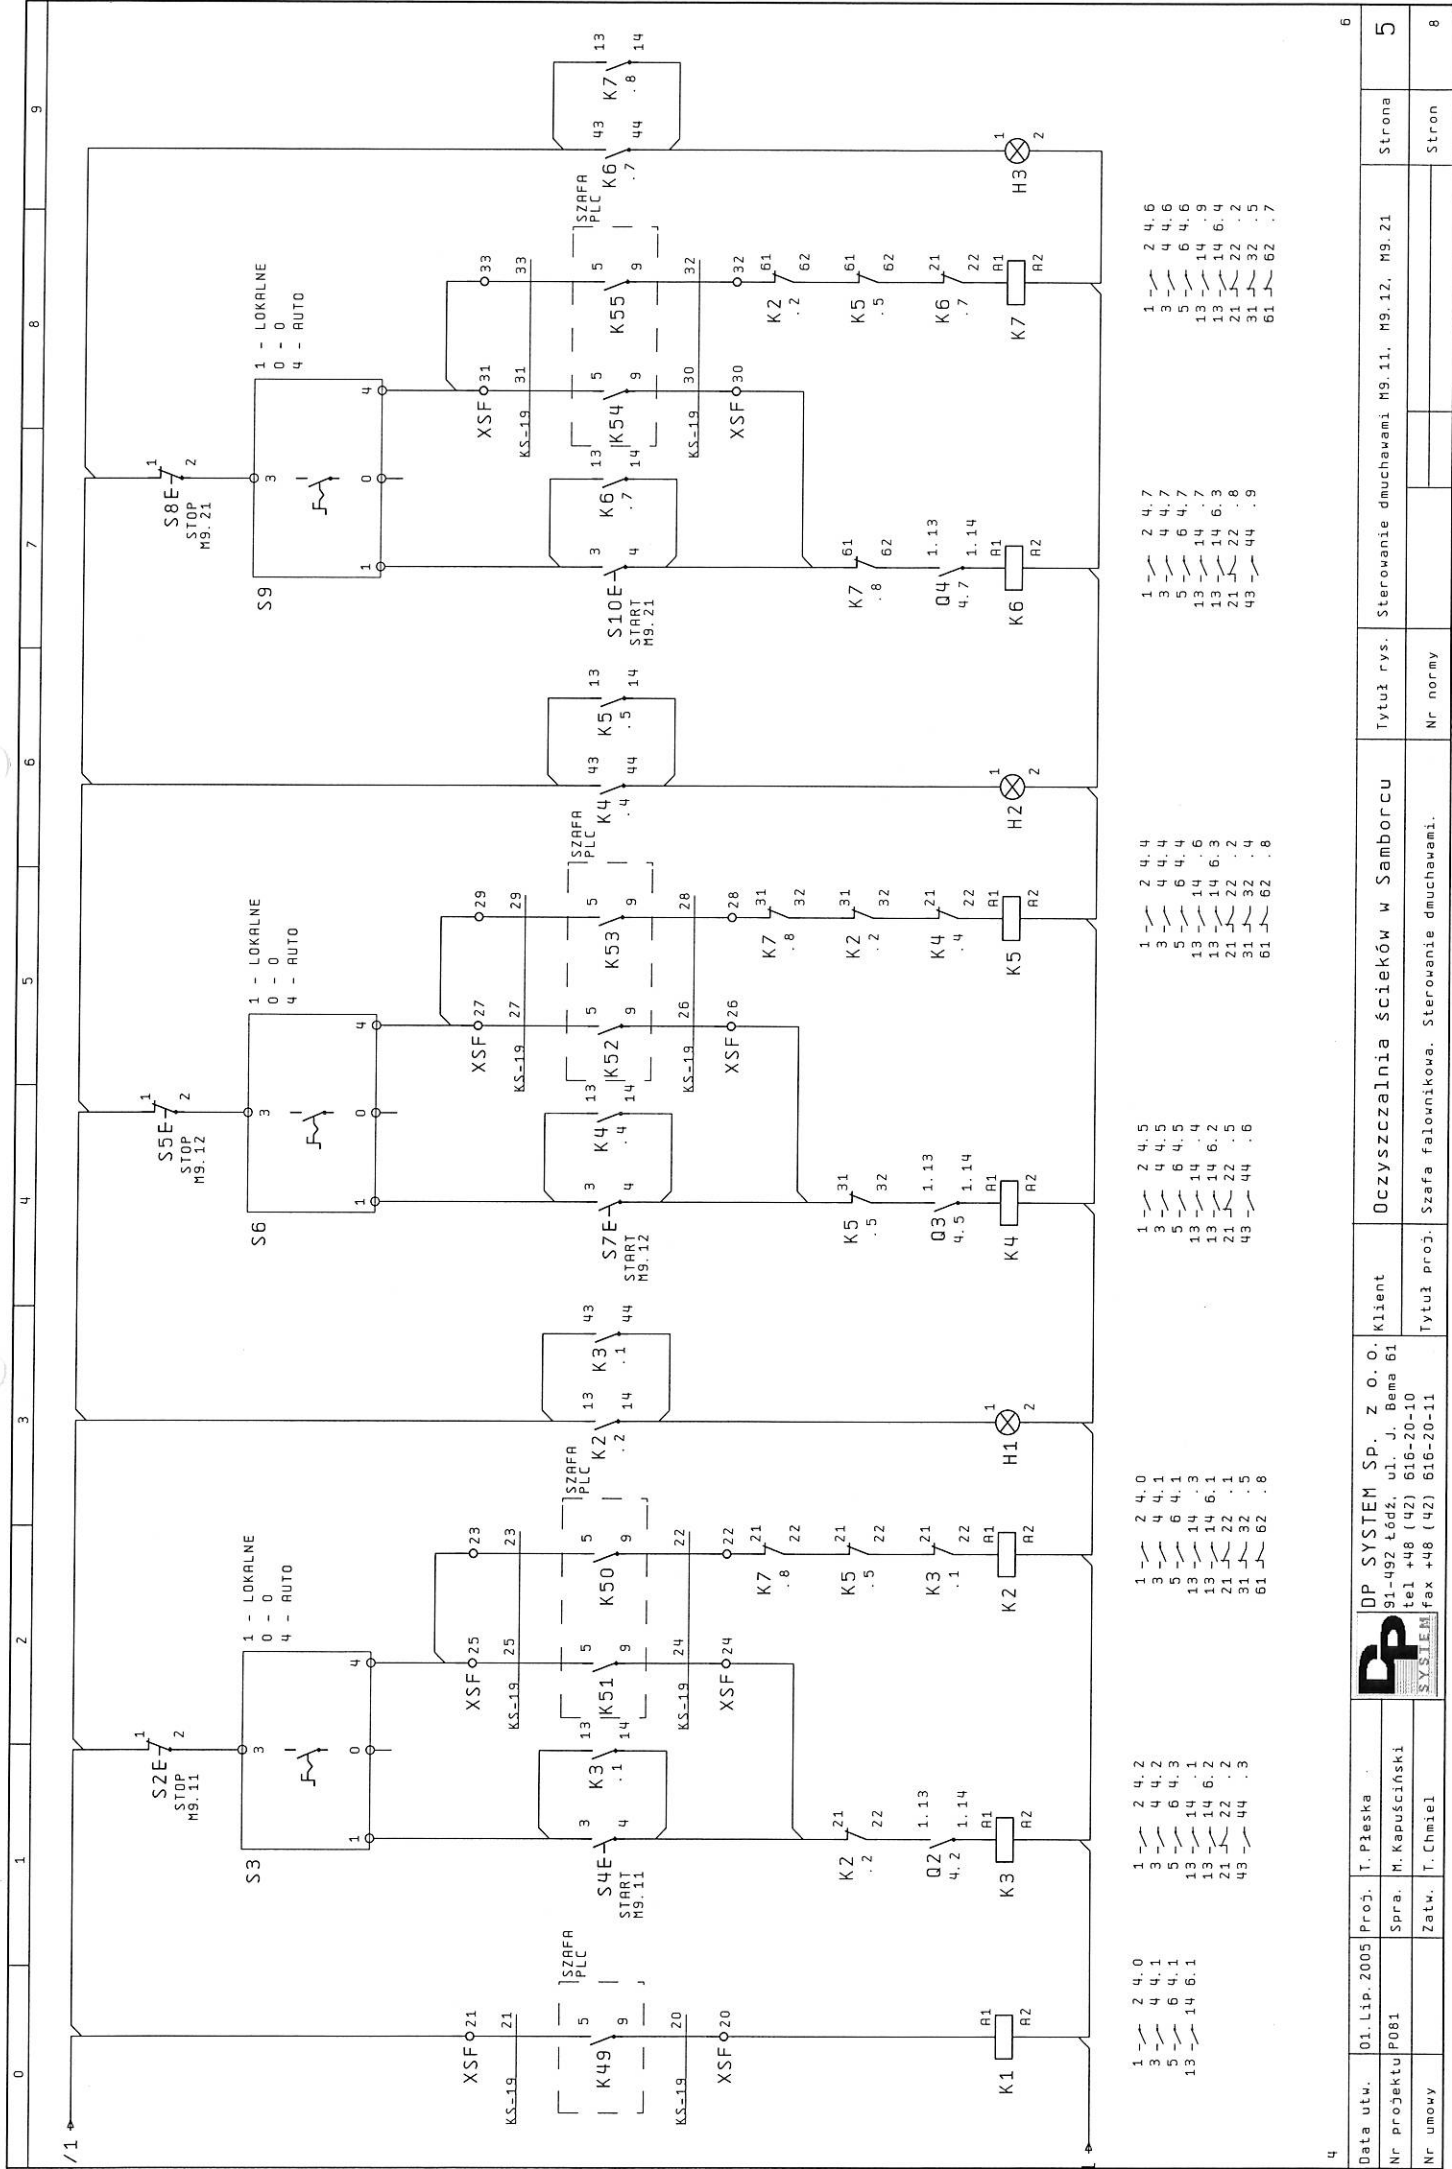
Dmuchawa
M9.11

Dmuchawa
M9.12


Dmuchawa
M9.21

Wentylator
szafy

Data utw.	01. Lip. 2005	Proj.	T. Pieska		DP SYSTEM Sp. z o.o.	Klient	Oczyszczalnia ścieków w Samborcu	Tytuł rys.	Zasilanie dmuchaw M9.11, M9.12, M9.21	Strona	4
Nr projektu	P081	Spra.	M. Kapuściński		91-492 1642; ul. J. Bema 61						
Nr umowy		Zatw.	T. Chmielel		tel +48 (42) 616-20-10 SYSTEM Fax +48 (42) 616-20-11	Tytuł proj.	Szafa falownikowa. Sterowanie dmuchawami.	Nr normy		Stron	8



Data uw.	01. Lip. 2005	Proj.	T. Pleska		DP SYSTEM Sp. z o.o.	Klient	Oczyszczalnia ścieków w Samborcu	Tytuł rvs.	Sterowanie dmuchawami M9.11, M9.12, M9.21	Strona	5
Nr projektu	P081	Spra.	M. Kapuściński		91-492 1642, ul. J. Bema 61						
Nr umowy		Zatw.	T. Chmiel		Tel +48 (42) 616-20-10	Tytuł proj.	Szafa falownikowa. Sterowanie dmuchawami.	Nr normy			8
					SYSTEM						

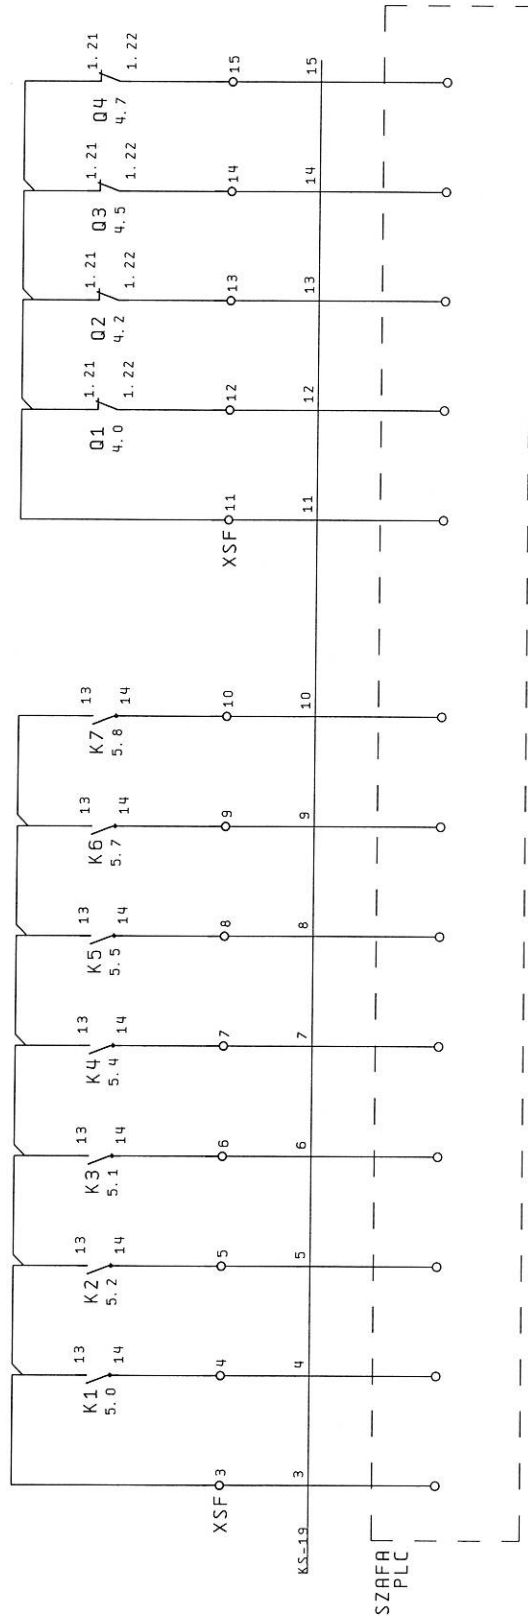

Data utw.	01. Lip. 2005	Proj.	T. Pleska	DP SYSTEM Sp. z o.o.		Klient		Oczyszczalnia ścieków w Samborcu		Tytuł rys.		Potwierdzenia do sterownika		Strona	6	7
Nr projektu	P081	Spra.	M. Kapuściński	91-492 6042, ul. J. Bema 61		Tytuł proj.		Szafa falownikowa. Sterowanie dmuchawami.		Nr normy				Stron	8	8
Nr umowy		Zatw.	T. Chmielec	tel +48 (42) 616-20-10		Tytuł proj.		Szafa falownikowa. Sterowanie dmuchawami.		Nr normy				Stron	8	8

