



Droga	Rzędne proj.:	<del>187.00</del> 187.27	<del>187.31</del> 187.31	<del>187.21</del> 187.21	<del>187.29</del> 187.29	0.00	187.33	2.25	187.29
	Odległość:	-3.64	-3.25	-2.75	-2.65	-2.62	-2.25	0.00	2.25
Teren	Rzędne istniejące:	<del>186.49</del> 186.99	<del>187.02</del> 186.99	<del>187.05</del> 187.11	<del>187.24</del> 187.24	<del>187.31</del> 187.31	<del>187.29</del> 187.36	<del>187.36</del> 187.36	187.36
	Odległość:	-7.00	-4.02	-3.89	-2.63	-2.42	-1.02	-0.14	2.25

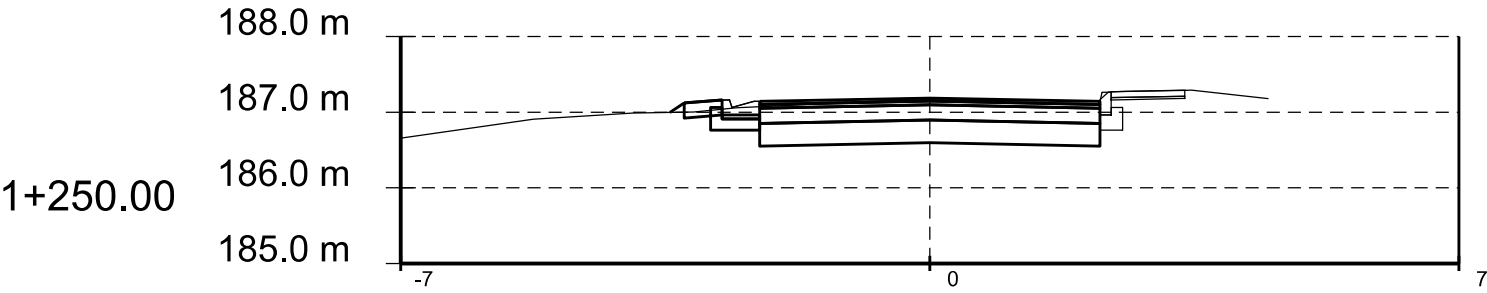

Droga	Rzędne proj.:	<del>187.00</del> 187.12	<del>187.16</del> 187.16	<del>187.06</del> 187.06	<del>187.14</del> 187.14	0.00	187.19	2.25	187.14
	Odległość:	-3.44	-3.25	-2.75	-2.65	-2.62	-2.25	0.00	2.25
Teren	Rzędne istniejące:	<del>186.66</del> 186.91	<del>186.99</del> 186.99	<del>187.00</del> 187.00	<del>187.06</del> 187.06	<del>187.13</del> 187.13	<del>187.16</del> 187.16	<del>187.15</del> 187.17	<del>187.27</del> 187.28
	Odległość:	-7.00	-5.25	-3.94	-3.12	-2.55	-1.00	-0.27	1.64

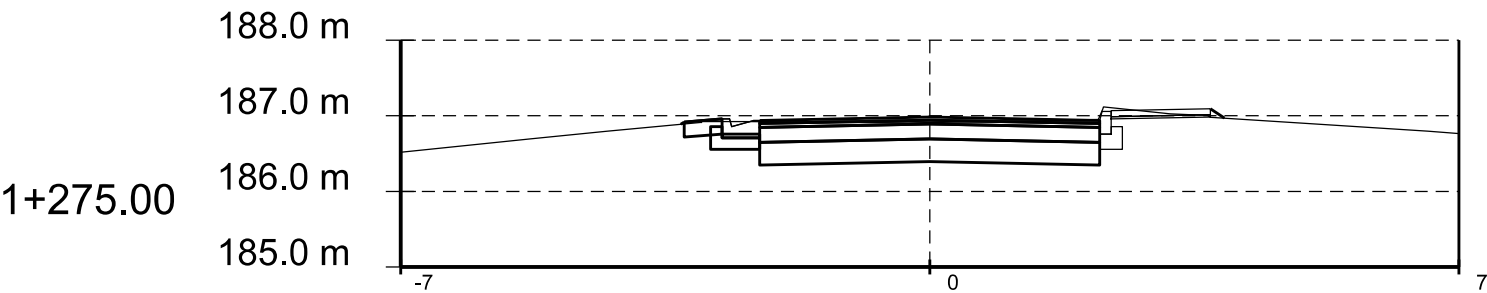

Droga	Rzędne proj.:	<del>186.89</del> 186.92	<del>186.92</del> 186.92	<del>186.96</del> 186.96	<del>186.94</del> 186.94	<del>186.98</del> 186.98	<del>186.94</del> 186.94	0.00	186.98
	Odległość:	-3.29	-3.25	-2.75	-2.65	-2.62	-2.25	-0.00	2.25
Teren	Rzędne istniejące:	<del>186.52</del> 186.69	<del>186.80</del> 186.80	<del>186.91</del> 186.91	<del>186.92</del> 186.92	<del>186.91</del> 186.91	<del>186.94</del> 186.94	<del>186.95</del> 187.09	<del>187.03</del> 187.01
	Odległość:	-7.00	-5.29	-4.27	-3.02	-2.44	-0.29	1.69	2.23

MISTA PROJEKT Roksana Stanek  
Wierchosławice 50A, 59-420 Bolków



Investor:

Starostwo Powiatowe w Jaworze  
ul. Wrocławska 26, 59-400 Jawor

Branża:

Budowla:  
(nazwa, adres)

Drogowa

Przebudowa drogi powiatowej nr 2188D  
w miejscowości Snowidza o długości około 1.5 km

Rodzaj projektu:

PROJEKT WYKONAWCZY

Data:

Sierpień 2021

Tytuł rysunku:

Przekroje poprzeczne

Nr rys.:

5.17

Skala:

1:100

Funkcja

Tytuł, imię i nazwisko

Specjalność

Nr Uprawnień

Podpis

Projektant:

mgr inż. Michał Stanek

drogowa

SLK/4866/POOD/13