



# Rzut piwnicy

Skala: 1 : 100

Zestawienie pom. Piwnica		
Nr	Nazwa	Pow.
-11	Klatka schodowa	18,33 m <sup>2</sup>
-12	Komunikacja	24,19 m <sup>2</sup>
-13	Rozdzielnia elekt.	4,22 m <sup>2</sup>
-14	Pom. socjalne	6,21 m <sup>2</sup>
-15	Pom. technika	18,69 m <sup>2</sup>
-16	Brudownik	3,04 m <sup>2</sup>
-17	Zapł. sanitarne	5,81 m <sup>2</sup>
-18	Szafka	3,27 m <sup>2</sup>
-19	Wentylarnia	92,16 m <sup>2</sup>
-110	Komunikacja	19,15 m <sup>2</sup>
-111	Pom. soli koagulant	8,63 m <sup>2</sup>
-112	Pom. korektora pH	15,24 m <sup>2</sup>
-113	Pom. elektroochronu	21,28 m <sup>2</sup>
-114	Wymiennekownia	46,10 m <sup>2</sup>
-115	Podbasenie - pom. inyzytrowe	918,51 m <sup>2</sup>
-116	Pom. węża ciepłego	65,48 m <sup>2</sup>
-117	Serwerownia	3,16 m <sup>2</sup>
-118	Rzut piwnicy	1333,45 m <sup>2</sup>
Suma ogólna:		1333,45 m <sup>2</sup>

## DOKUMENTACJA POWYKONAWCZA


KIEROWNIK BUDOWY

- LEGENDA
- Ściana istniejącego budynku
  - Ściana Porotherm 25
  - Ściana z bloczków silikatowych 12
  - Ściana żelbetowa
  - Ściana o odpowiedniej klasie odporności ogniowej
  - Gaśnica
  - Hydrant

29.11.2022  
 UMAGA 01  
 zezwalam na wykonanie ścianki działowej  
 (obudowa kanału wentylacyjnego)  
 errata 03  
 uszczelnienie - pokładanie ścianki z HPH  
 na pełną wysokość

BIURO PROJEKTOWE I NADZÓR BUDOWLANY  
 TWÓJ DZIAŁ  
 ul. Gomułkińskiego 2, 05-804, Pruszków, dz. nr ewid. 20/2, obręb ewid. 142/02\_1008 Pruszków, jednostka ewid. 142/02\_1 Pruszków, gmina Pruszków, powiat Pruszkowski, woj. mazowieckie  
 tel. kom: 663 922 034, fax: 597268037  
 e-mail: bur@marcbartosz.pl, narczbartosz@poczta.onet.pl, www.marcbartosz.pl  
 Scała: 1 : 100  
 A-02/3

Rzut piwnicy	
Temat:	Rzut piwnicy
Nazwa inwestycji:	Budowa pływalni przy Zespole Szkół Ogólnokształcących i Sportowych przy ul. Gomułkińskiego w Pruszkowie (kat. obiektu XVI)
Adres:	ul. Gomułkińskiego 2, 05-804, Pruszków, dz. nr ewid. 20/2, obręb ewid. 142/02_1008 Pruszków, jednostka ewid. 142/02_1 Pruszków, gmina Pruszków, powiat Pruszkowski, woj. mazowieckie
Projektant:	mgr inż. arch. Tomasz Wolanin Upr.: 64/01/DDA
Projektant spec.:	mgr inż. arch. Katarzyna Stankiewicz Upr.: 231/P00MK/IV/2017

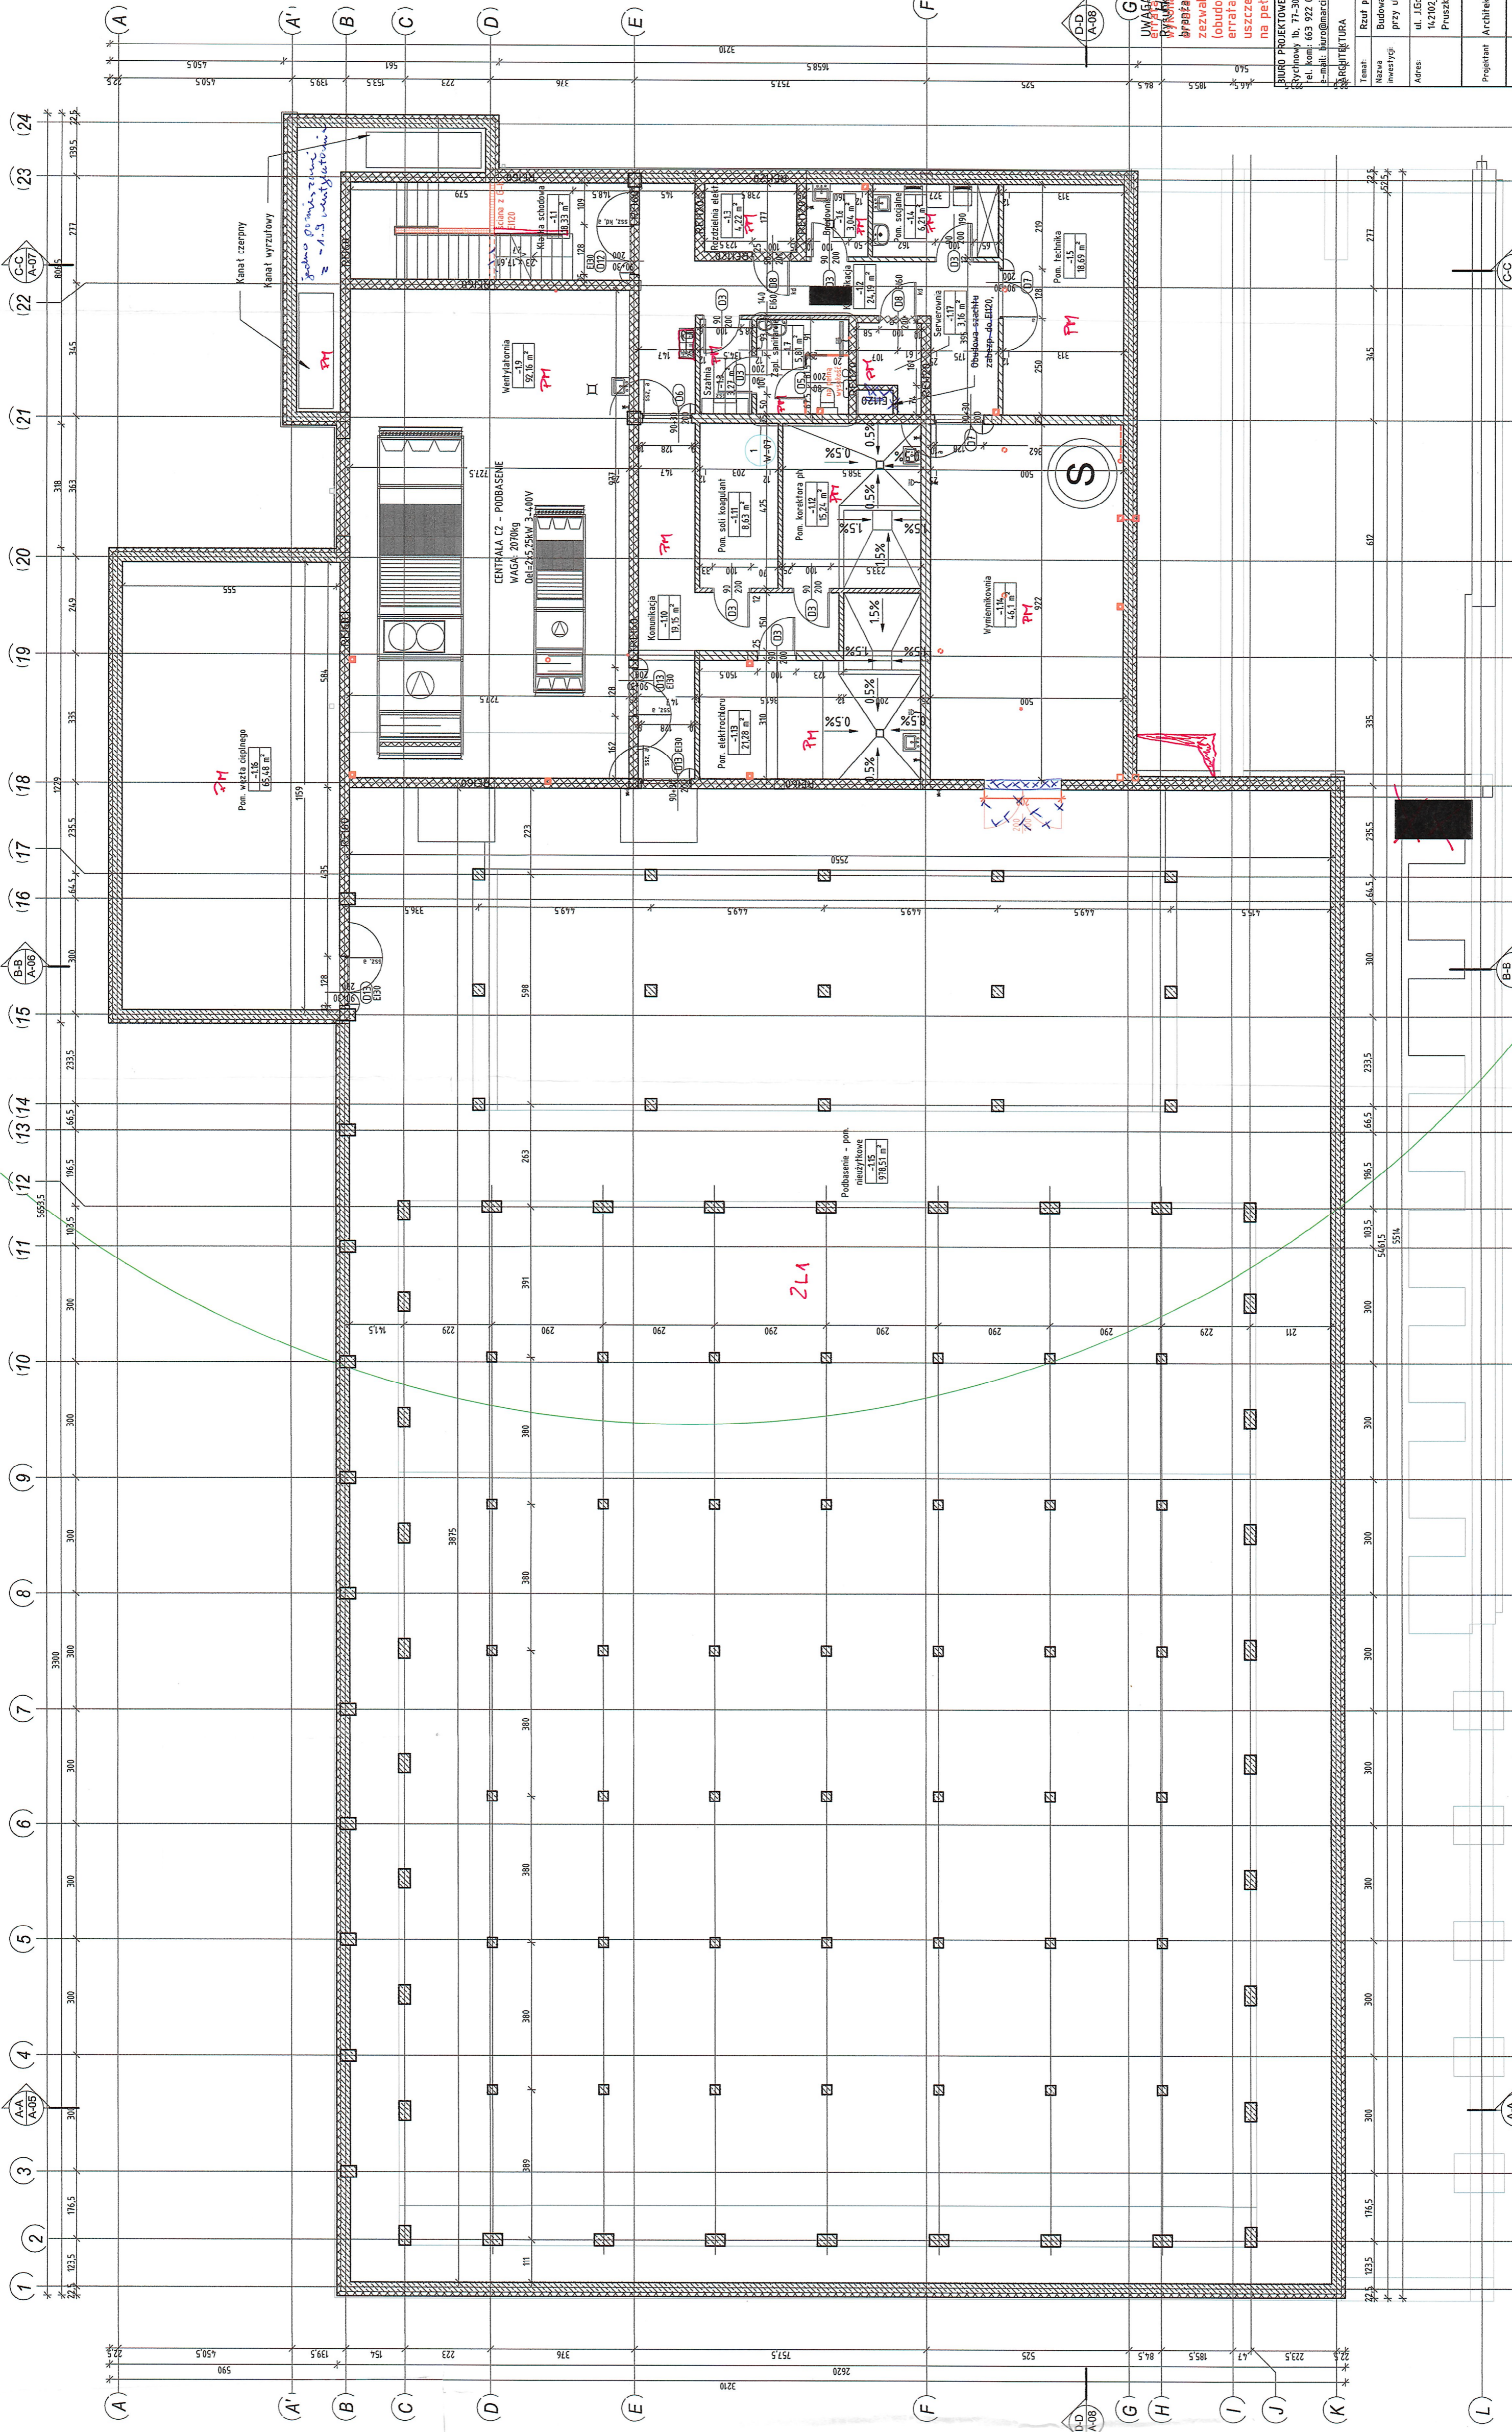

mgr inż. arch. Tomasz Wolanin  
 Upr.: 64/01/DDA  
 mgr inż. arch. Katarzyna Stankiewicz  
 Upr.: 231/P00MK/IV/2017  
 do projektowania spec. architektonicznej

# Rzut parteru

Skala: 1 : 100

Zestawienie pom. Parter

Nr	Nazwa	Pow.
01	Wiatrołap	6,99 m <sup>2</sup>
02	Właz	94,08 m <sup>2</sup>
03	Kasa/recepcja	7,55 m <sup>2</sup>
04	Szafnia	49,57 m <sup>2</sup>
05	Szafnia mekka	49,56 m <sup>2</sup>
06	Zaplecze sanit.	16,42 m <sup>2</sup>
07	Pom. do karmienia i przewijania	3,89 m <sup>2</sup>
08	Szafnia damska	44,15 m <sup>2</sup>
09	Zaplecze sanit.	16,05 m <sup>2</sup>
10	Szafnia rodzima i niepełnospr.	19,51 m <sup>2</sup>
11	Zaplecze sanit.	7,86 m <sup>2</sup>
12	Szafnia pracownicza	6,33 m <sup>2</sup>
13	Zaplecze sanitarne	7,36 m <sup>2</sup>
14	Pom. socj.	3,44 m <sup>2</sup>
15	Wc. niepełnospr.	5,51 m <sup>2</sup>
16	Magazyn podręczny	4,71 m <sup>2</sup>
17	Pok. trenerski	8,80 m <sup>2</sup>
18	Pok. ratowników	8,45 m <sup>2</sup>
19	Zaplecze socjalne	15,30 m <sup>2</sup>
20	Przedsiobek wt.	6,60 m <sup>2</sup>
21	Wc. damskie	11,13 m <sup>2</sup>
22	Brodnik	3,31 m <sup>2</sup>
23	Przedsiobek wt.	7,11 m <sup>2</sup>
24	Wc. męskie	11,47 m <sup>2</sup>
25	Wc. niepełnospr.	6,00 m <sup>2</sup>
26	Brodnik	3,12 m <sup>2</sup>
27	Hala basenowa	960,77 m <sup>2</sup>
28	Trybuna	193,71 m <sup>2</sup>
29	Pom. techniczne	11,18 m <sup>2</sup>
02 Rzut Parteru		579,61 m <sup>2</sup>
Suma ogólna:		1979,61 m <sup>2</sup>


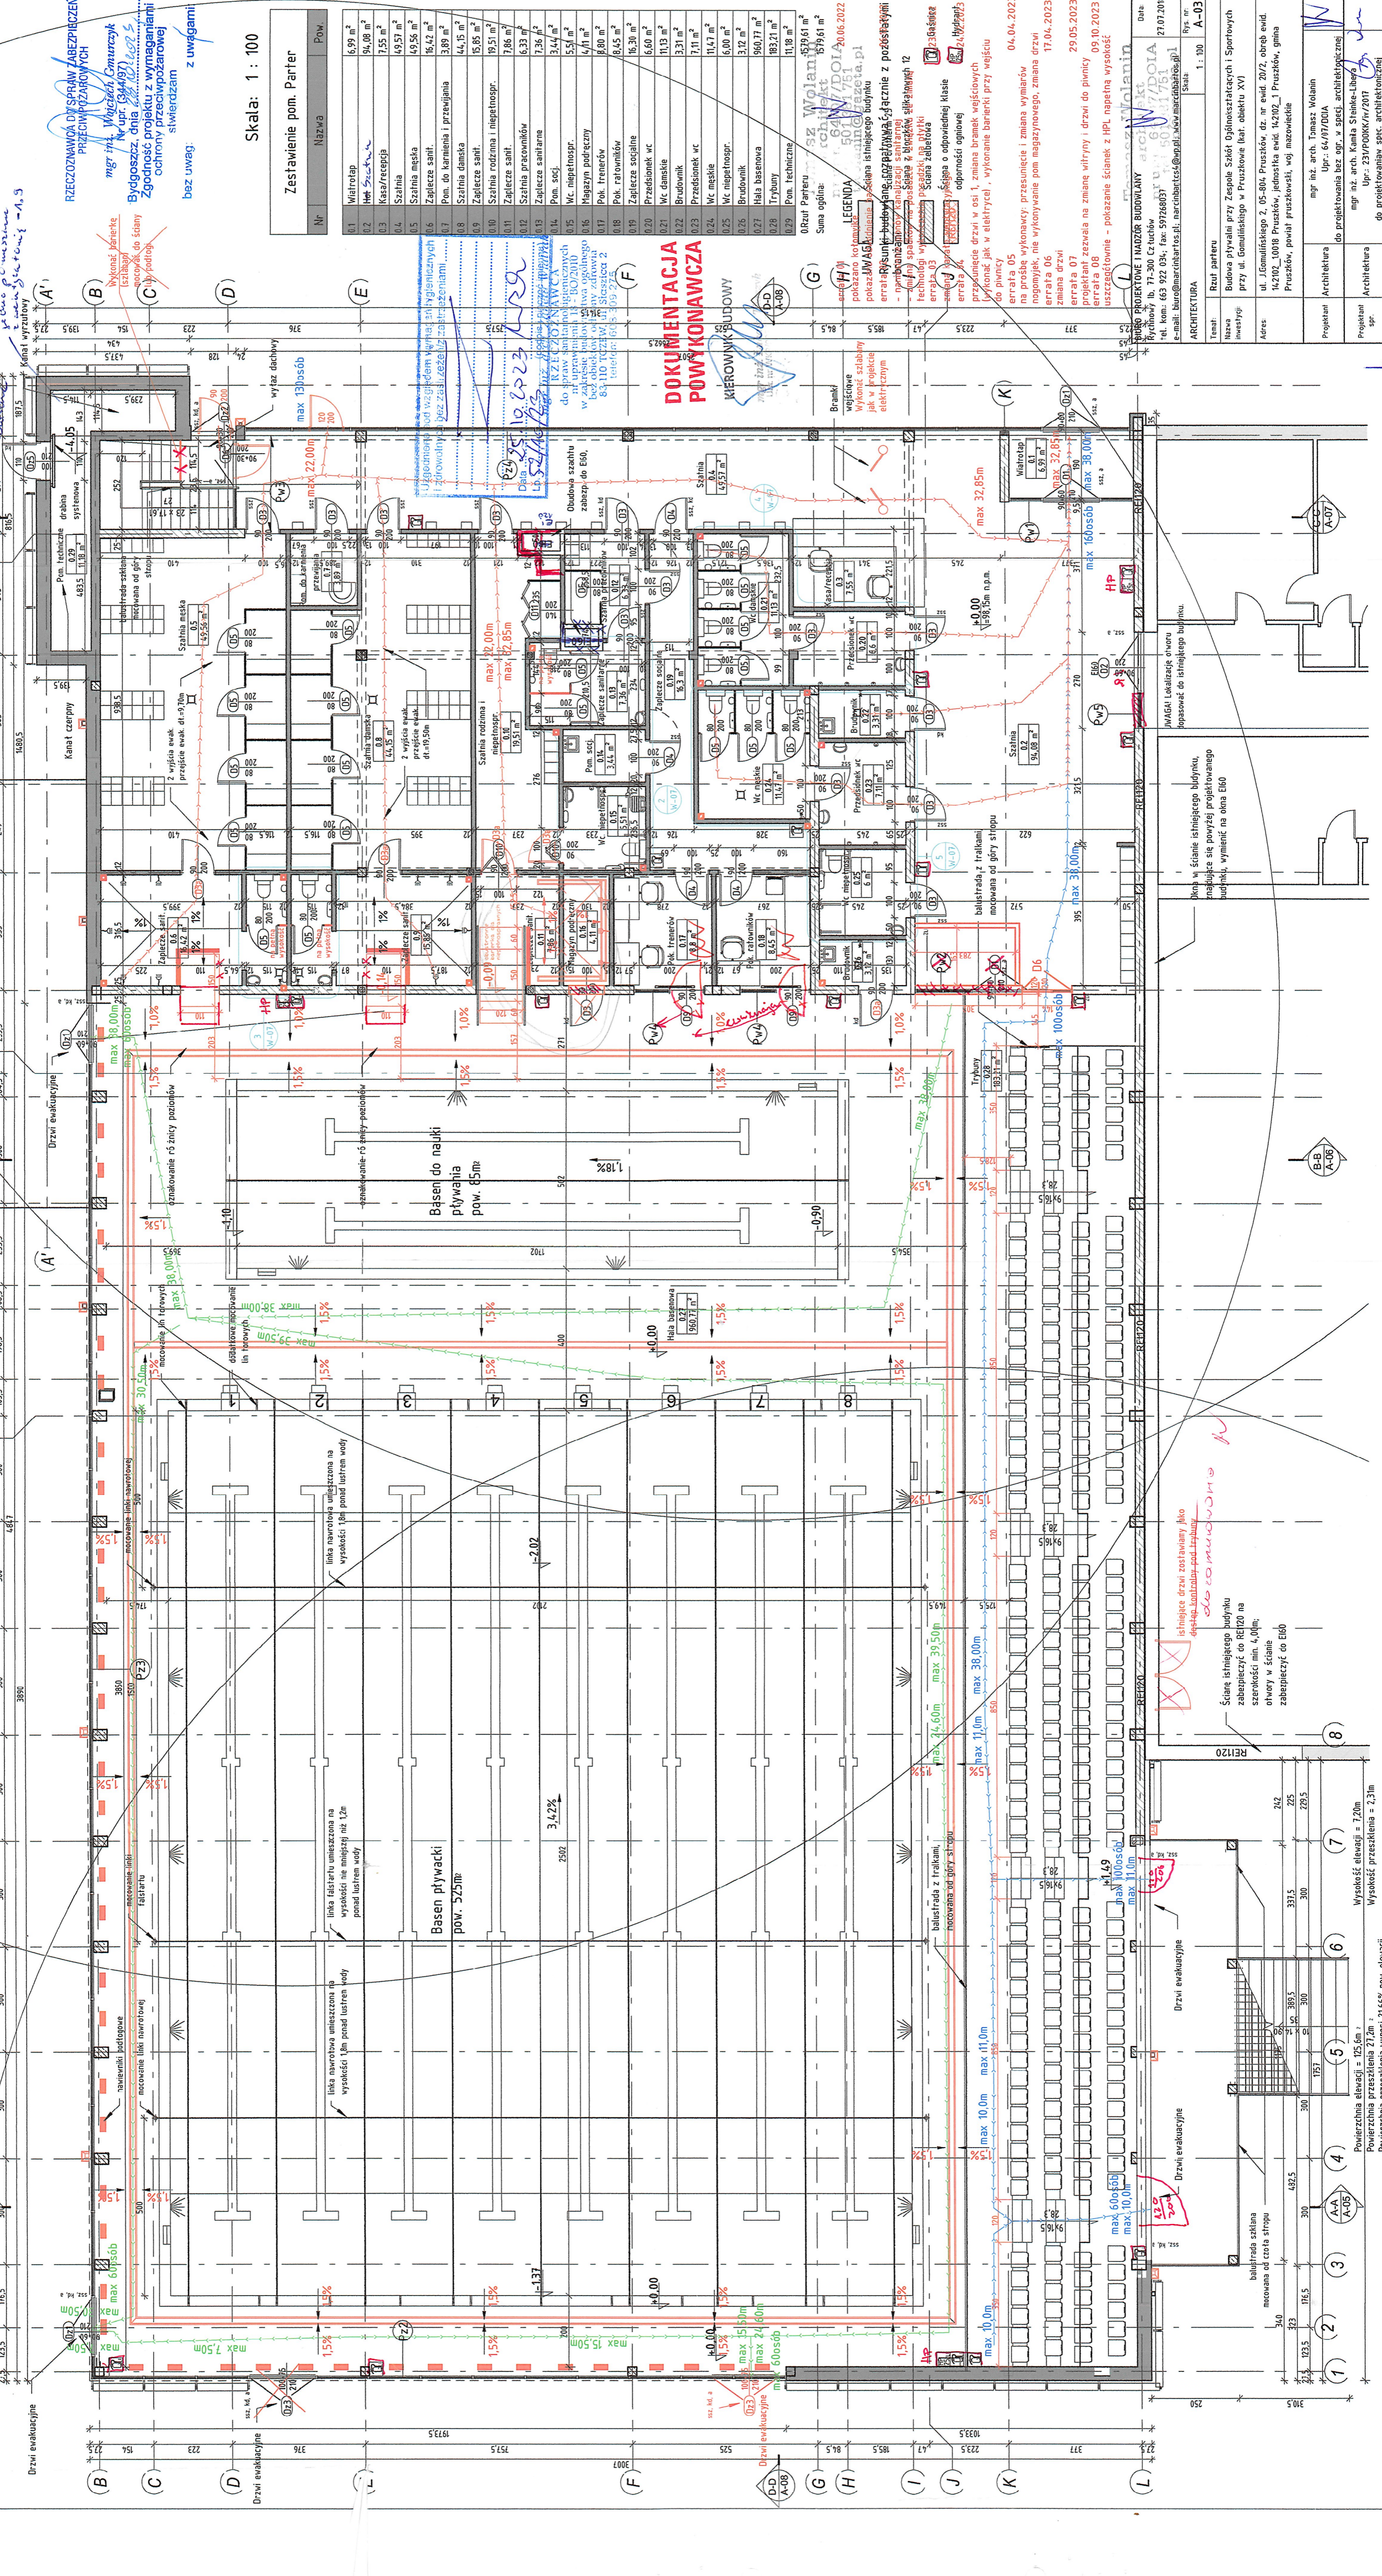



Wysokość elewacji = 125,5m  
Powierzchnia przeszklenia 27,2m<sup>2</sup>  
Powierzchnia przeszklenia wynosi 21,66% pow. elewacji

# Przekrój A-A

Skala: 1 : 100

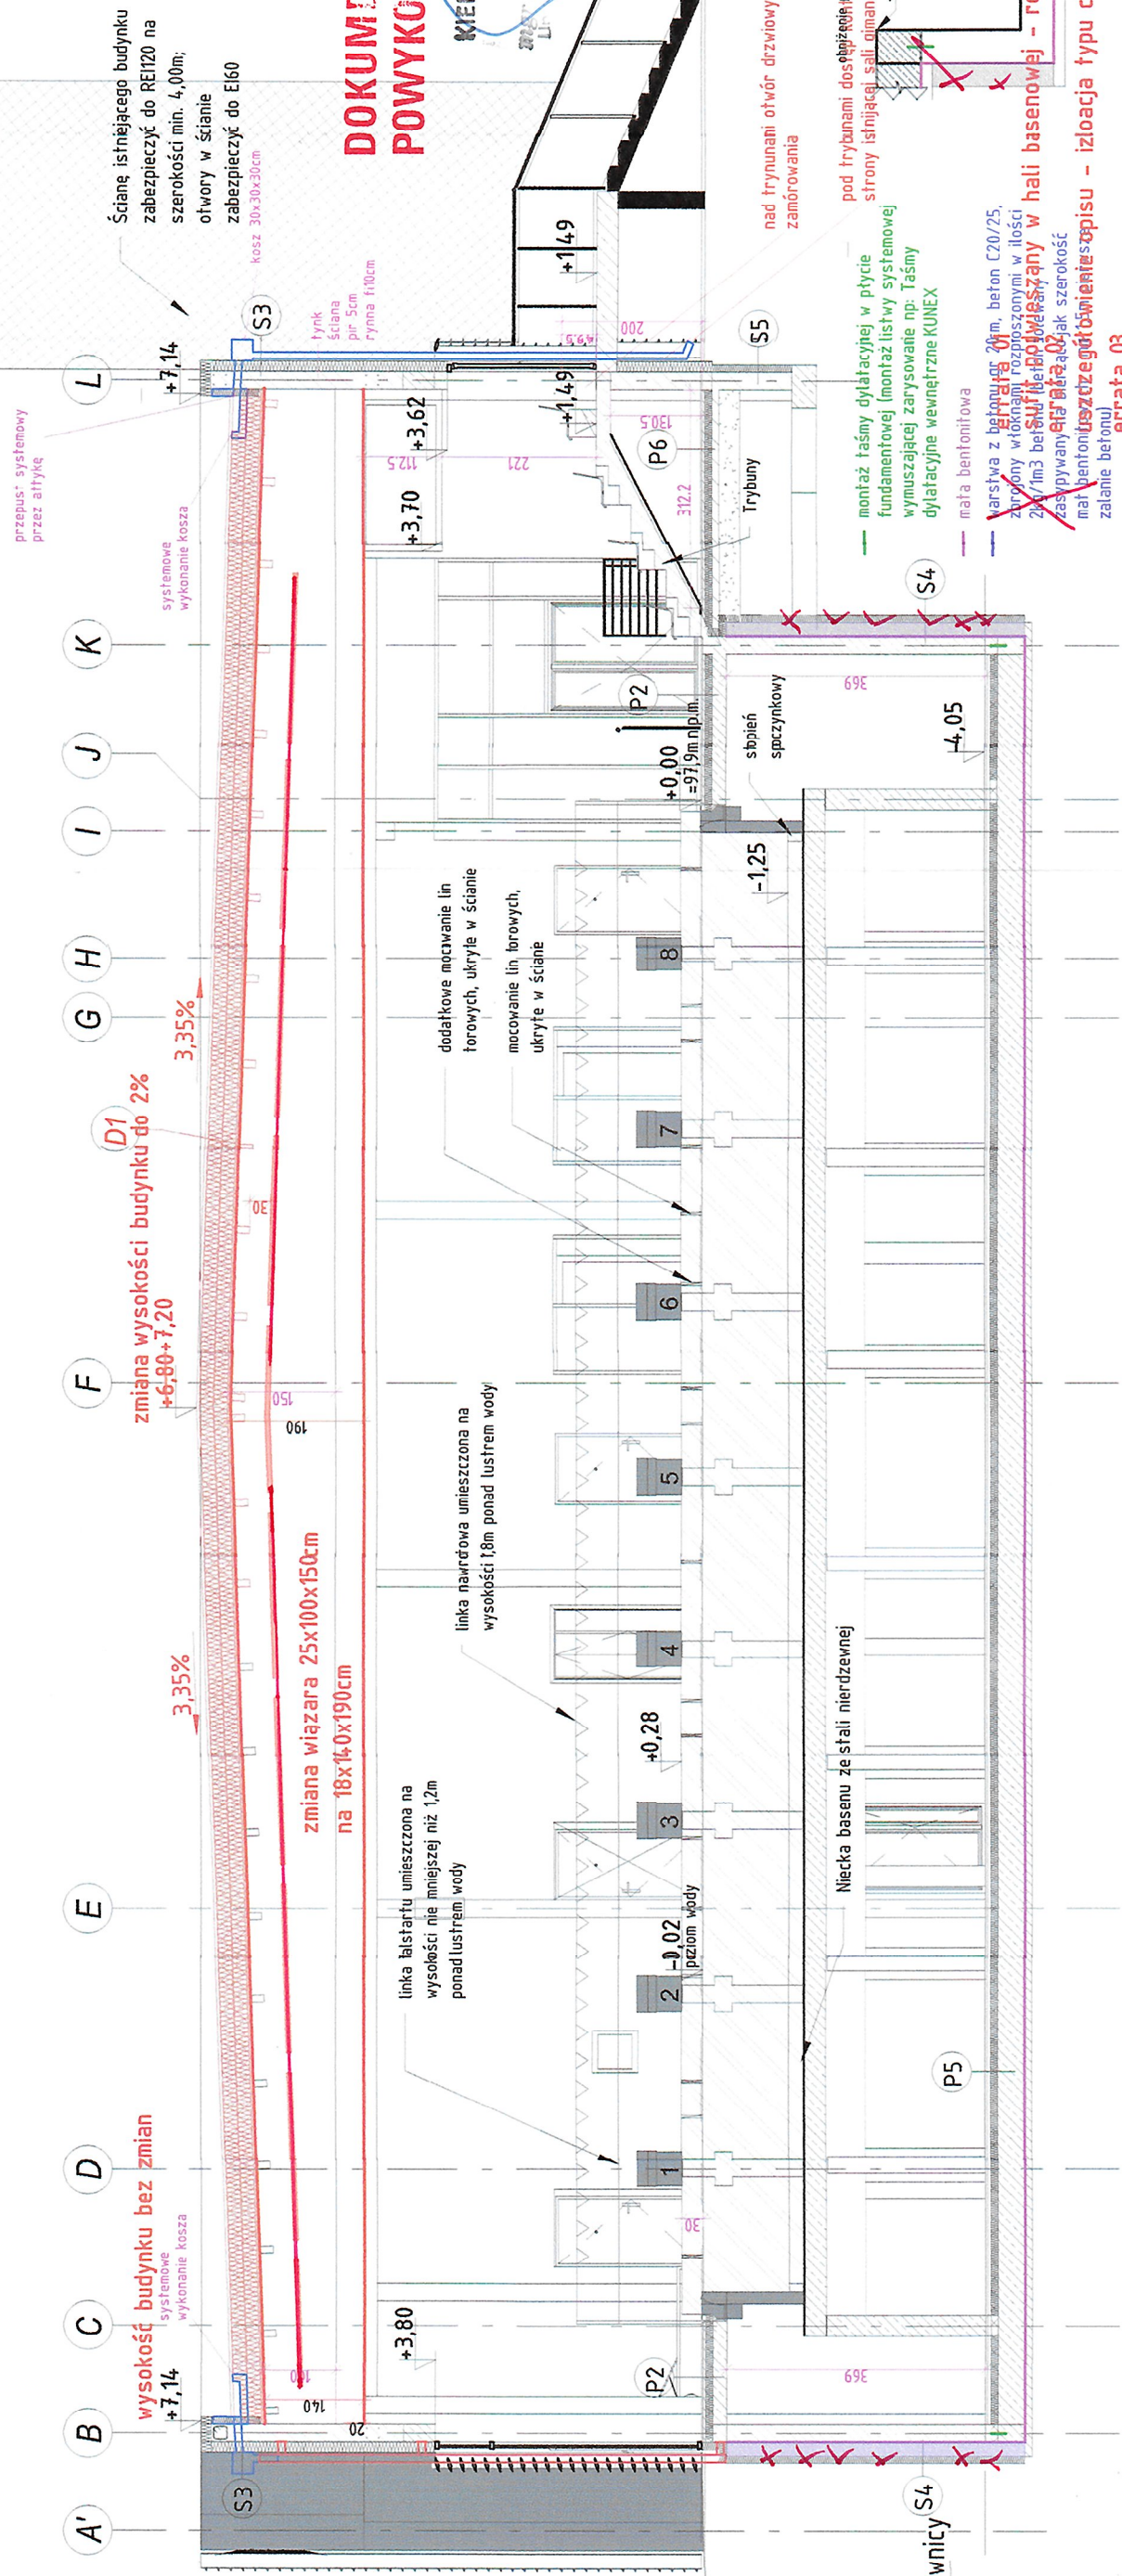

## DOKUMENTACJA POWYKONAWCZA

KIEROWNIK BUDOWY  
L. Trzaska

22.09.2022  
Zgodnie z art 36a Ustawy Prawo budowlane zezwalam na zmianę wiązara dachowego wraz z jego podniesieniem  
errata 04  
Wykonanie odwodnienia przez attykę, zmiana izolacji dachu  
errata 05  
zmiana walców dachowych  
Tomasz Wolanin  
BIURO PROJEKTOWE I NADZÓR BUDOWLANY  
Rychnowy 1b, 77-300 Czuchów  
tel. kom: 63 922 034; fax: 597268037  
e-mail: biuro@marcinbartos.pl; marcinbartos4@vp.pl; www.marcinbartos.pl  
Data: 15.06.2018r.  
Rys. nr: A5v5  
Skala: 1 : 100  
ARCHITEKTURA

Temat: Przekrój A-A  
Nazwa inwestycji: Budowa pływalni przy Zespole Szkół Ogólnokształcących i Sportowych przy ul. Gomińskiego w Pruszkowie (kat. obiektu XV)  
Adres: ul. Gomińskiego 2, 05-804 Pruszków, dz. nr ewid. 20/2, obręb ewid. 142102\_10018 Pruszków, jednostka ewid. 142102\_1 Pruszków, gmina Pruszków, powiat przuszkowski, woj. mazowieckie  
Projektant spr.: mgr inż. arch. Tomasz Wolanin  
Przełożony: Upr.: 64/07/D01A  
Projektant spr.: mgr inż. arch. Kamila Sreinke-Libera  
Przełożony: Upr.: 231/POOKK/IV/2018  
do projektowania spec. architektonicznej

P1 STROP MIĘDZYKONDYGNACYJNY	P4 STROPODACH ZIELONY	P6 PODŁOGA NA GRUNCIE - PARTER	S3 ŚCIANA ATYKI	D1 DACH NAD BASENEM
1 warstwa-wykończona-płytki basenowe-2cm	1 roślinność/ kostka brukowa 8cm	1 warstwa-wykończona-płytki basenowe 2cm	1 tynk cienkowarstwowy	1 membrana w systemie EIBS
2 wylewka betonowa 5cm	2 włóknina filtrująca 5cm	2 wylewka betonowa 4cm	2 styropian 15cm	2 papa-nawierzchniowa w systemie EIB-1,5mm
3 wełna mineralna 40cm	3 warstwa filtracyjna z żwiru 10cm	3 styropian 10cm	3 pustaki Porotherm 25cm	3 papa-podkładowa w systemie EIB-3
4 folia budowlana 26,5cm	4 włóknina filtrująca 10cm	4 folia PVC x2 10cm	4 wełna mineralna 10cm	3 wełna mineralna-pianka PIR, lambda 0,025 40cm
5 strop sprężony 1,5cm	5 2x papa termozgrzewalna 15cm	5 chudy beton 30cm	5 tynk cienkowarstwowy	4 folia PE min gr 2,4cm
6 tynk cienkowarstwowy	6 płyty termoizolacyjne ze styropianu 3cm	6 piasek zagęszczony	S4 ŚCIANA PIWNICY	5 sklejka 4cm
P2 STROP NA BASENIE	7 papa parozizolacyjna na podkładowej warstwie gruntującej	S1 ŚCIANA ZEWNĘTRZNA	1 polistyren ekstrudowany	6 płytewki
1 płytki basenowe	8 wylewka betonowa z war. spadkową 20cm	1 tynk cienkowarstwowy	2 hydroizolacja	7 wiązary drewniane 100-150cm x 40cm
2 folia-PE-elastyczna zaprawa klejowa 4cm	9 strop sprężony 3cm	2 siarka podtynkowa 15cm	3 ściany żelbetowe	D2 STROPODACH
3 izolacja przeciwwodna 10cm	P5 PODŁOGA NA GRUNCIE - PIWNICA	3 styropian 25cm	S5 ŚCIANA FUNDAMENTOWA	1 membrana w systemie EIBS
4 jasniny 20cm	1 warstwa-wykończona-płytki basenowe bez attyki 3cm	4 pustaki Porotherm 15cm	1 polistyren ekstrudowany 25cm	2 papa-podkładowa w systemie EIB-3
5 folia-PE 4cm	2 wylewka betonowa pod halą basenową 5cm	5 tynk cementowe - wapienny 15cm	2 polistyren ekstrudowany 10cm	3 warstwa spadkowa dachu - wełna mineralna styropian EPS100
6 styrodur 10cm	3 styropian nie wykonany pod halą basenową 10cm	S2 ŚCIANA WĘWNĘTRZNA	3 hydroizolacja 25cm	4 wełna mineralna styropian EPS100
7 izolacja przeciwwodna 20cm	4 folia PVC x2 40cm	1 tynk cementowe - wapienny 15cm	4 bloczki betonowe 26,5cm	5 paroizolacja-samooprzylepna- folia PE
8 płyta żelbetowa 30-50cm	5 płyta fundamentowa 7cm	2 pustaki Porotherm/ 12cm	6 strop sprężony 26,5cm	6 strop sprężony
P3 NIECKA BASENU	6 chudy beton 30cm	4 tynk cementowe - wapienny 15cm		
1 niecka basenu ze stali nierdzewnej				
2 wylewka betonowa				