

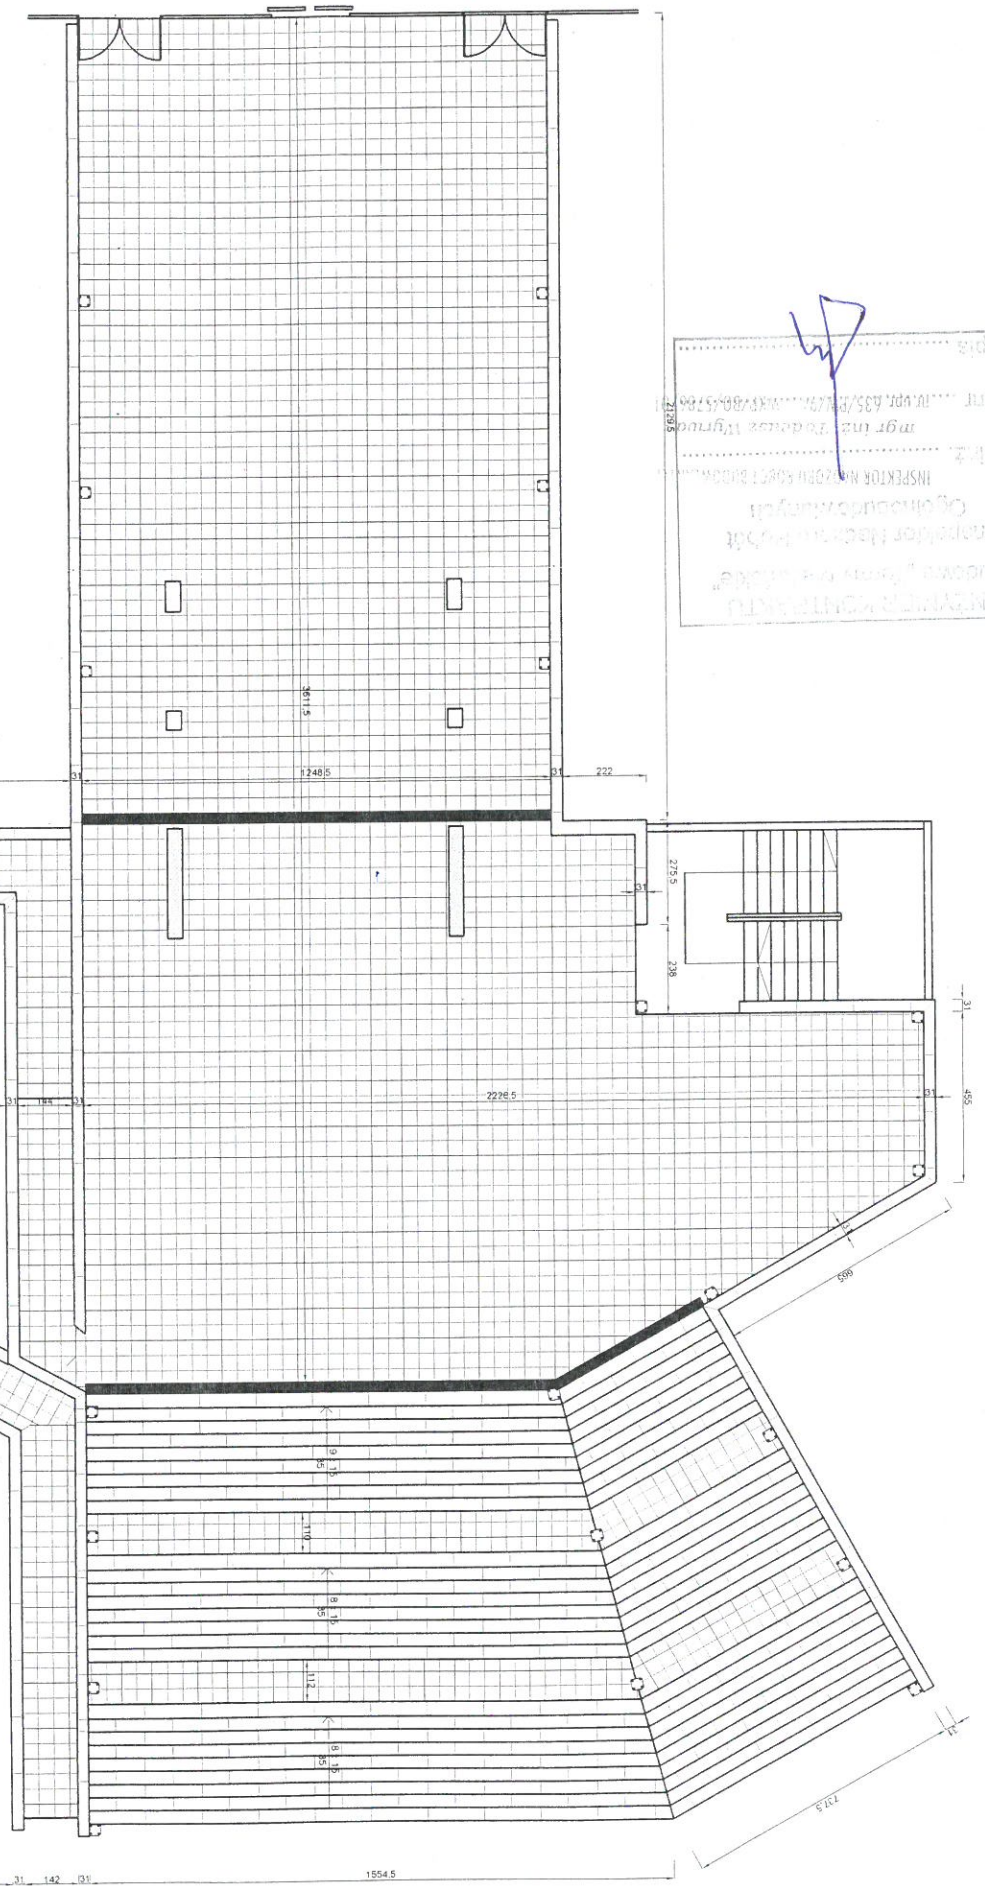



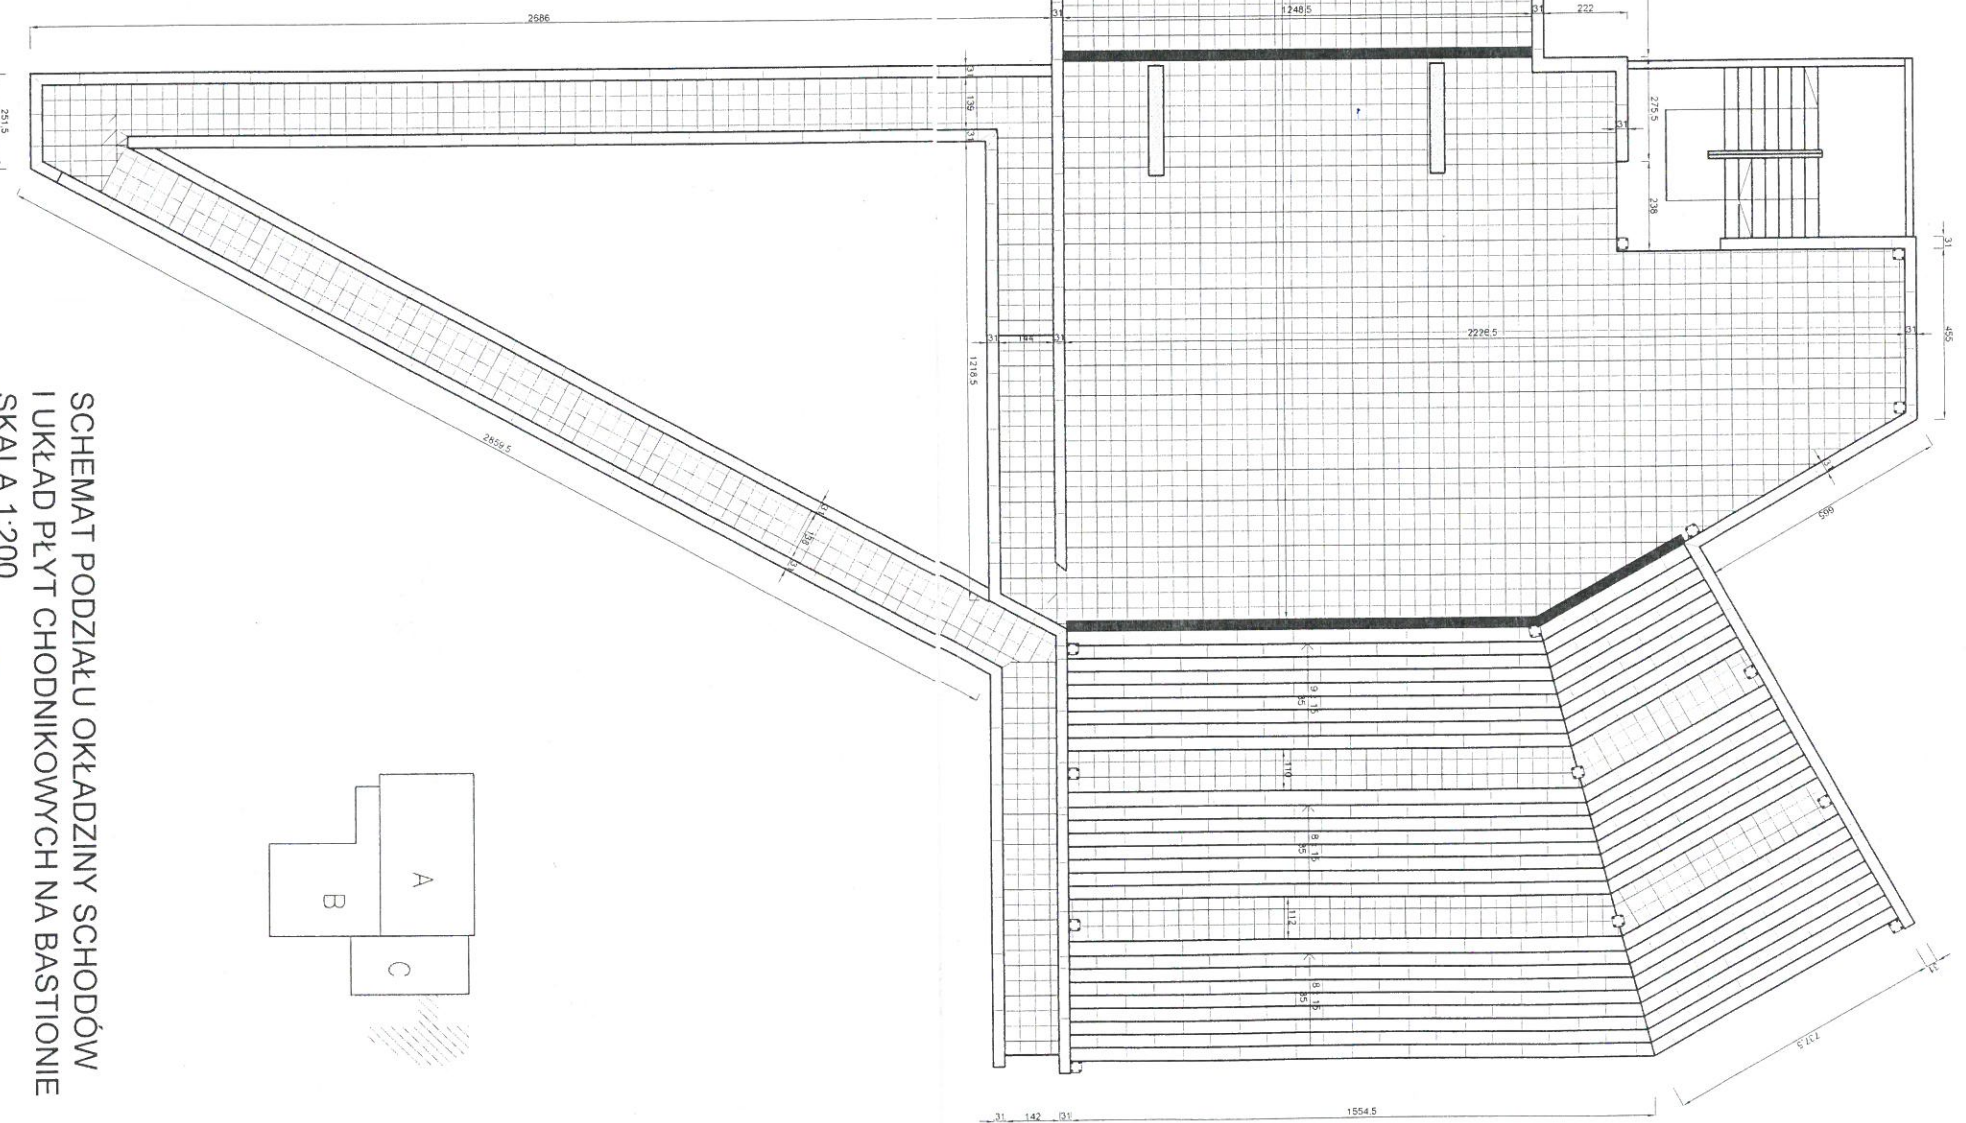


**DOKUMENTACJA  
POWYKONAWCZA**

**DETAL WYKOŃCZENIA  
MURKA NA KLADCE**

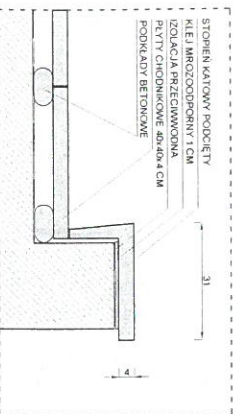

**SCHEMAT PODZIAŁU OKŁADZINY SCHODÓW  
I UKŁAD PŁYT CHODNIKOWYCH NA BASTIONIE  
SKALA 1:200**

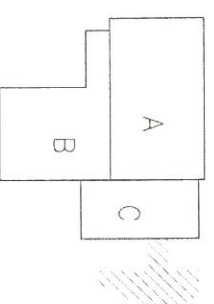

**mgr inż. Wojciech Maciaszek**  
upr. bud./ nr 44782  
Uprawnienia budowlane do kierowania  
robotami budowlanymi bez ograniczeń  
w specjalności konstrukcyjno-budowlanej

[Signature]