

Oznaczenia:


- Drzewo projektowane
- Grupa krzewów projektowana
- Nawierzchnia z kostki brukowej betonowej
- Nawierzchnia z kamienia polnego (brukowca)
- Nawierzchnia mineralna wodoprzepuszczalna
- Nawierzchnia bezpieczna z piasku
- Powierzchnia trawiasta wzmocniona kratą trawnikową
- Powierzchnia wyłączona z opracowania:
- A Planowana rozbudowa przedszkola
- B Istniejący plac zabaw
- C Istniejąca nawierzchnia asfaltowa
- D Planowana siłownia
- Ścieżka nieformalna przeznaczona do adaptacji
- Ławka parkowa bez oparcia
- Ławka parkowa z oparciem
- Umocnienie z faszyny
- Leżak parkowy
- Latarnia
- Kosz na śmieci
- Stół szachowy
- Tablica edukacyjna (z numerem)
- Barierka
- Scena
- Tablica z regulaminem placu zabaw
- Obiekt przeznaczony do usunięcia
- Wyposażenie placu zabaw (dokładna specyfikacja na osobnej mapie tematycznej)
- Drzewostan istniejący
- Układ wodny istniejący

Wymiarowanie podano w centymetrach.

| | | |
|---|---|-------------|
| Pracownia Architektury Krajobrazu 62-500 Kozin ul. Zachodnia 9 tel. 669 121 738 | | |
| Obiekt | PARK MIEJSKI W GOLINIE | |
| Lokalizacja | gmina Golina, obręb Golina, działka nr 1288/47 | |
| Investor | Gmina Golina | |
| Adres | ul. Nowa 1, 62-590 Golina | |
| Tytuł projektu | REWITALIZACJA STARÓWKI W GOLINIE | |
| Tytuł zadania | REWITALIZACJA ZABYTKOWEGO PARKU MIEJSKIEGO W GOLINIE | |
| Przedmiot rysunku | Projekt zagospodarowania terenu | Skala 1:500 |
| Projektant | tech. bud. Piotr Dobrasiak Nr Upr. UAB.8346/11/24/09 | |
| Opracowanie | mgr inż. Małgorzata Werhun-Popiołek | |

LABORATORIUM DROGOWE
IZBRUK
Dziedzice 3a, 62-404 Ciężen
tel. 739 418 147

DOKUMENTACJA POWYKONAWCZA
mgr inż. Łukasz Bąk
Kierownik budowy
Upr. bud. do kierowania i nadzoru w zakr. konstr. bud. nr WKB.0008.01.WOK.06
Kozin, ul. 11 Dystonada 33/49
ZA ZGODNOŚĆ Z ORYGINAŁEM
Kierownik **WŁAŚCICIEL** IZBRUK
inż. **Maciej Rybicki** inż. **Rafał Buchalski**

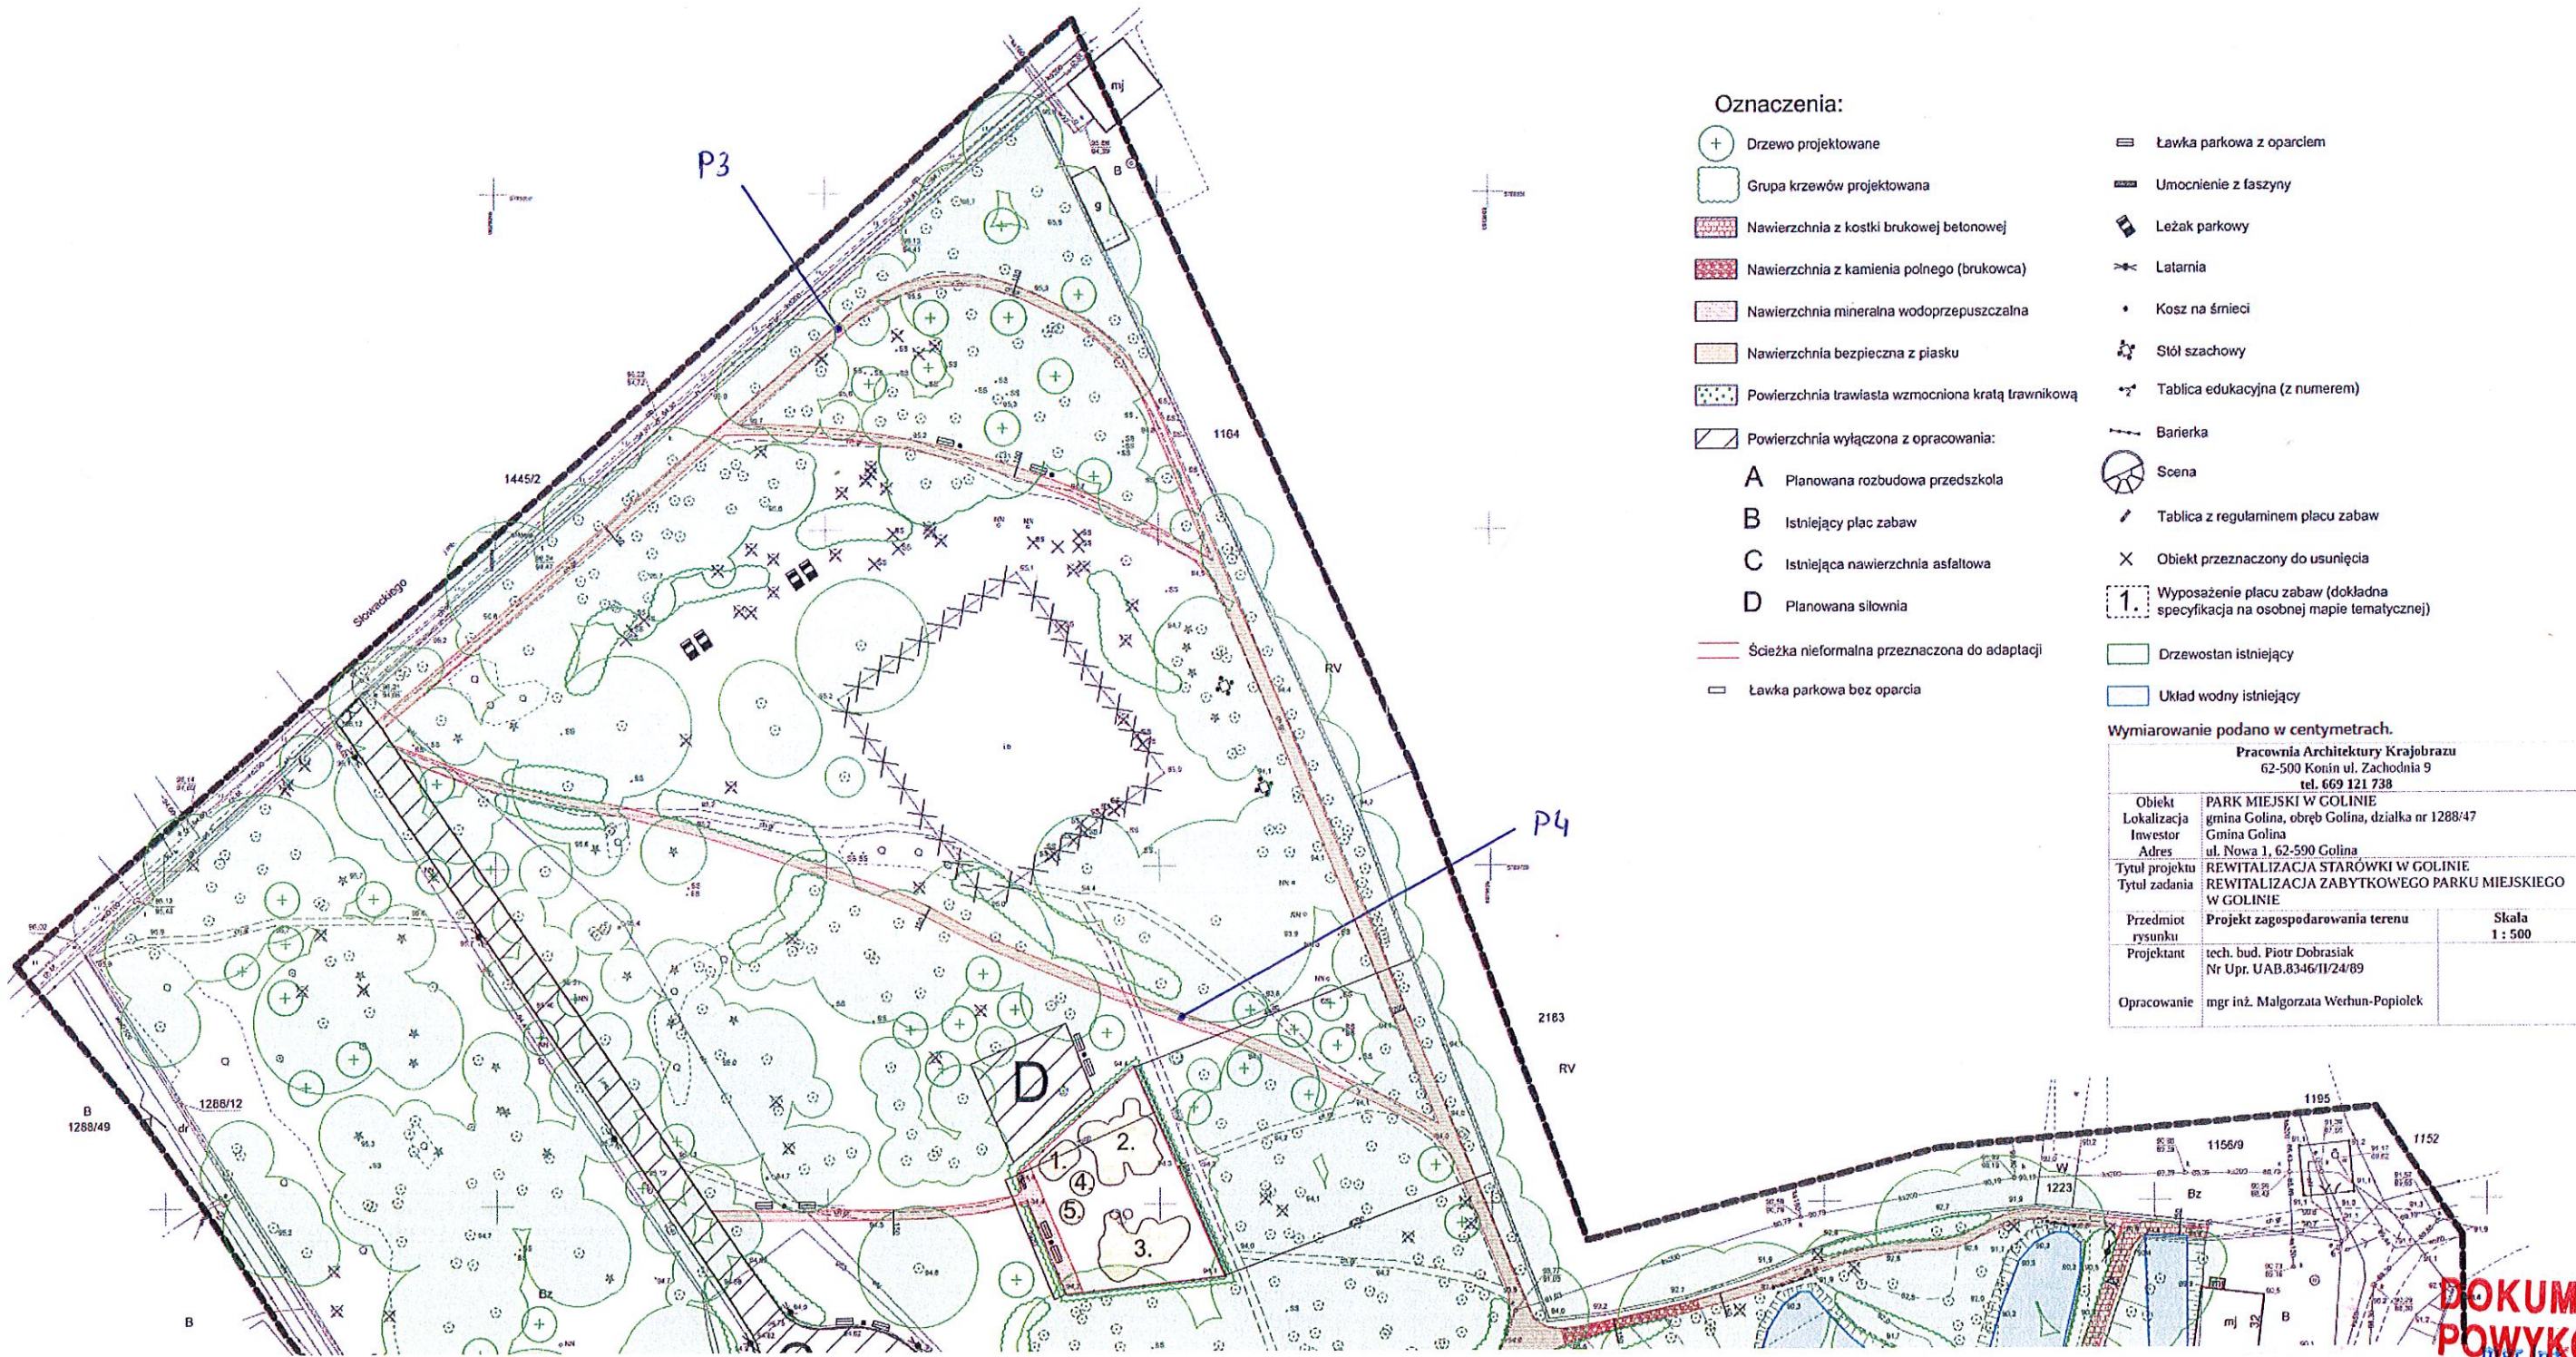

Oznaczenia:

- + Drzewo projektowane
- + Grupa krzewów projektowana
- Nawierzchnia z kostki brukowej betonowej
- Nawierzchnia z kamienia polnego (brukowca)
- Nawierzchnia mineralna wodoprzepuszczalna
- Nawierzchnia bezpieczna z piasku
- Powierzchnia trawiasta wzmocniona kratą trawnikową
- Powierzchnia wyłączona z opracowania:
- A Planowana rozbudowa przedszkola
- B Istniejący plac zabaw
- C Istniejąca nawierzchnia asfaltowa
- D Planowana siłownia
- Ścieżka nieformalna przeznaczona do adaptacji
- Ławka parkowa bez oparcia
- ▨ Ławka parkowa z oparciem
- ▩ Umocnienie z faszyny
- ▧ Leżak parkowy
- ⚡ Latarnia
- Kosz na śmieci
- ♁ Stół szachowy
- ⌘ Tablica edukacyjna (z numerem)
- Bariarka
- ⊙ Scena
- / Tablica z regulaminem placu zabaw
- × Obiekt przeznaczony do usunięcia
- 1. Wyposażenie placu zabaw (dokładna specyfikacja na osobnej mapie tematycznej)
- ▭ Drzewostan istniejący
- ▭ Układ wodny istniejący

Wymiarowanie podano w centymetrach.

| | | |
|---|---|-------------|
| Pracownia Architektury Krajobrazu 62-500 Koniń ul. Zachodnia 9 tel. 669 121 738 | | |
| Obiekt | PARK MIEJSKI W GOLINIE | |
| Lokalizacja | gmina Golina, obręb Golina, działka nr 1288/47 | |
| Investor | Gmina Golina | |
| Adres | ul. Nowa 1, 62-500 Golina | |
| Tytuł projektu | REWITALIZACJA STARÓWKI W GOLINIE | |
| Tytuł zadania | REWITALIZACJA ZABYTKOWEGO PARKU MIEJSKIEGO W GOLINIE | |
| Przedmiot rysunku | Projekt zagospodarowania terenu | Skala 1:500 |
| Projektant | tech. bud. Piotr Dobrasiak Nr Upr. U.A.B.8346/11/24/89 | |
| Opracowanie | mgr inż. Małgorzata Werhun-Popiołek | |

LABORATORIUM DROGOWE
IZBRUK
Dziedzice 3a, 62-404 Ciężen
tel. 739 418 147

DOKUMENTACJA
POWYKONAWCZA

ZA ZGODNOŚĆ
Z ORYGINAŁEM

Kierownik budowy
inż. *Maciej Rybicki*
inż. *Rafał Buchalski*