



Droga nr 705  
skala 1:500  
Arkusz nr 40







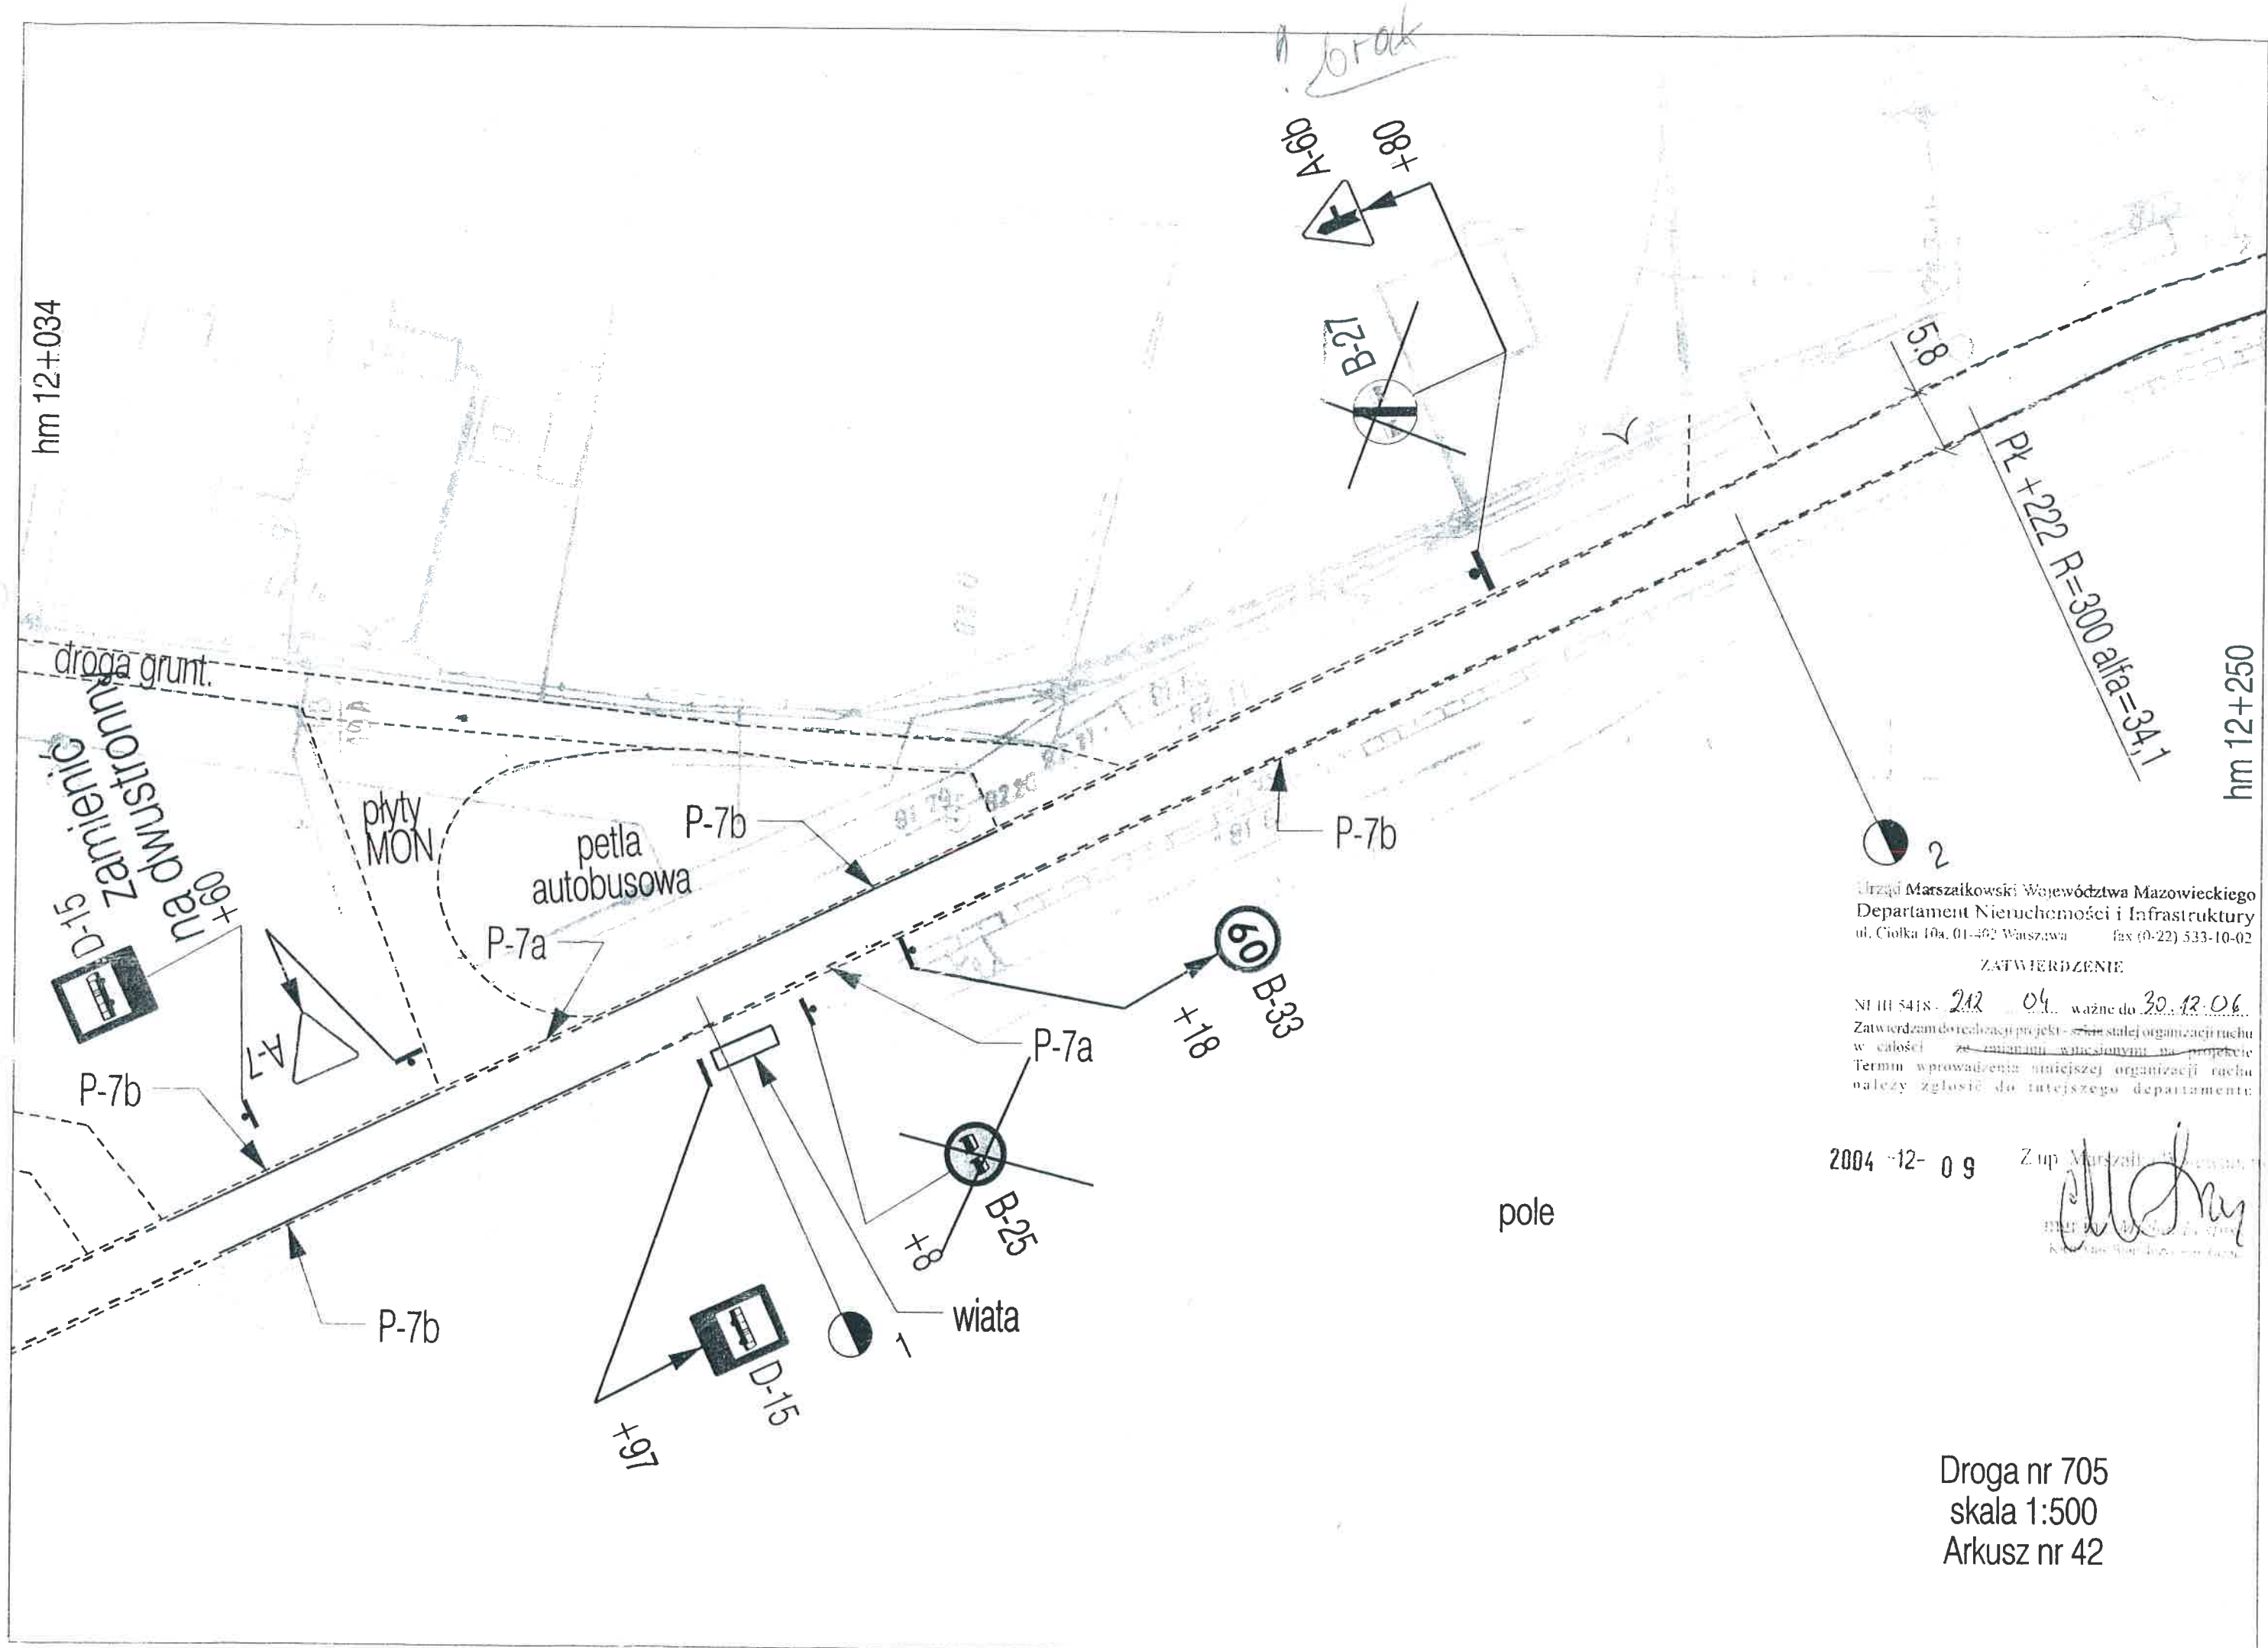

Urząd Marszałkowski Województwa Mazowieckiego  
 Departament Nieruchomości i Infrastruktury  
 ul. Gółka 10a, 01-462 Warszawa fax (0-22) 533-10-02

ZATWIERDZENIE

NI III 5418 - 212 04... ważne do 30.12.06.  
 Zatwierdzam do realizacji projekt - zmian stałej organizacji ruchu  
 w całości ze zmianami wniesionymi na projekcie  
 Termin wprowadzenia zmniejszej organizacji ruchu  
 należy zgłosić do tutejszego departamentu

2004-12-09

Z up. Marszałka województwa  
*[Signature]*  
 Marek Wójcik  
 kierownik departamentu

Droga nr 705  
 skala 1:500  
 Arkusz nr 42



ZATWIERDZENIE


NI.III.5418 - 212 04 ważne do 30.12.06

Zatwierdzam do realizacji projekt - szkic stałej organizacji ruchu  
w całości - ze zmianami wniesionymi na projekcie  
Termin wprowadzenia niniejszej organizacji ruchu  
należy zgłosić do tutejszego departamentu

Z up. Marszałka Województwa

2004 -12- 0 9

mgr inż. Andrzej Dąbrowski  
Kierownik Biura Inżynierskiego

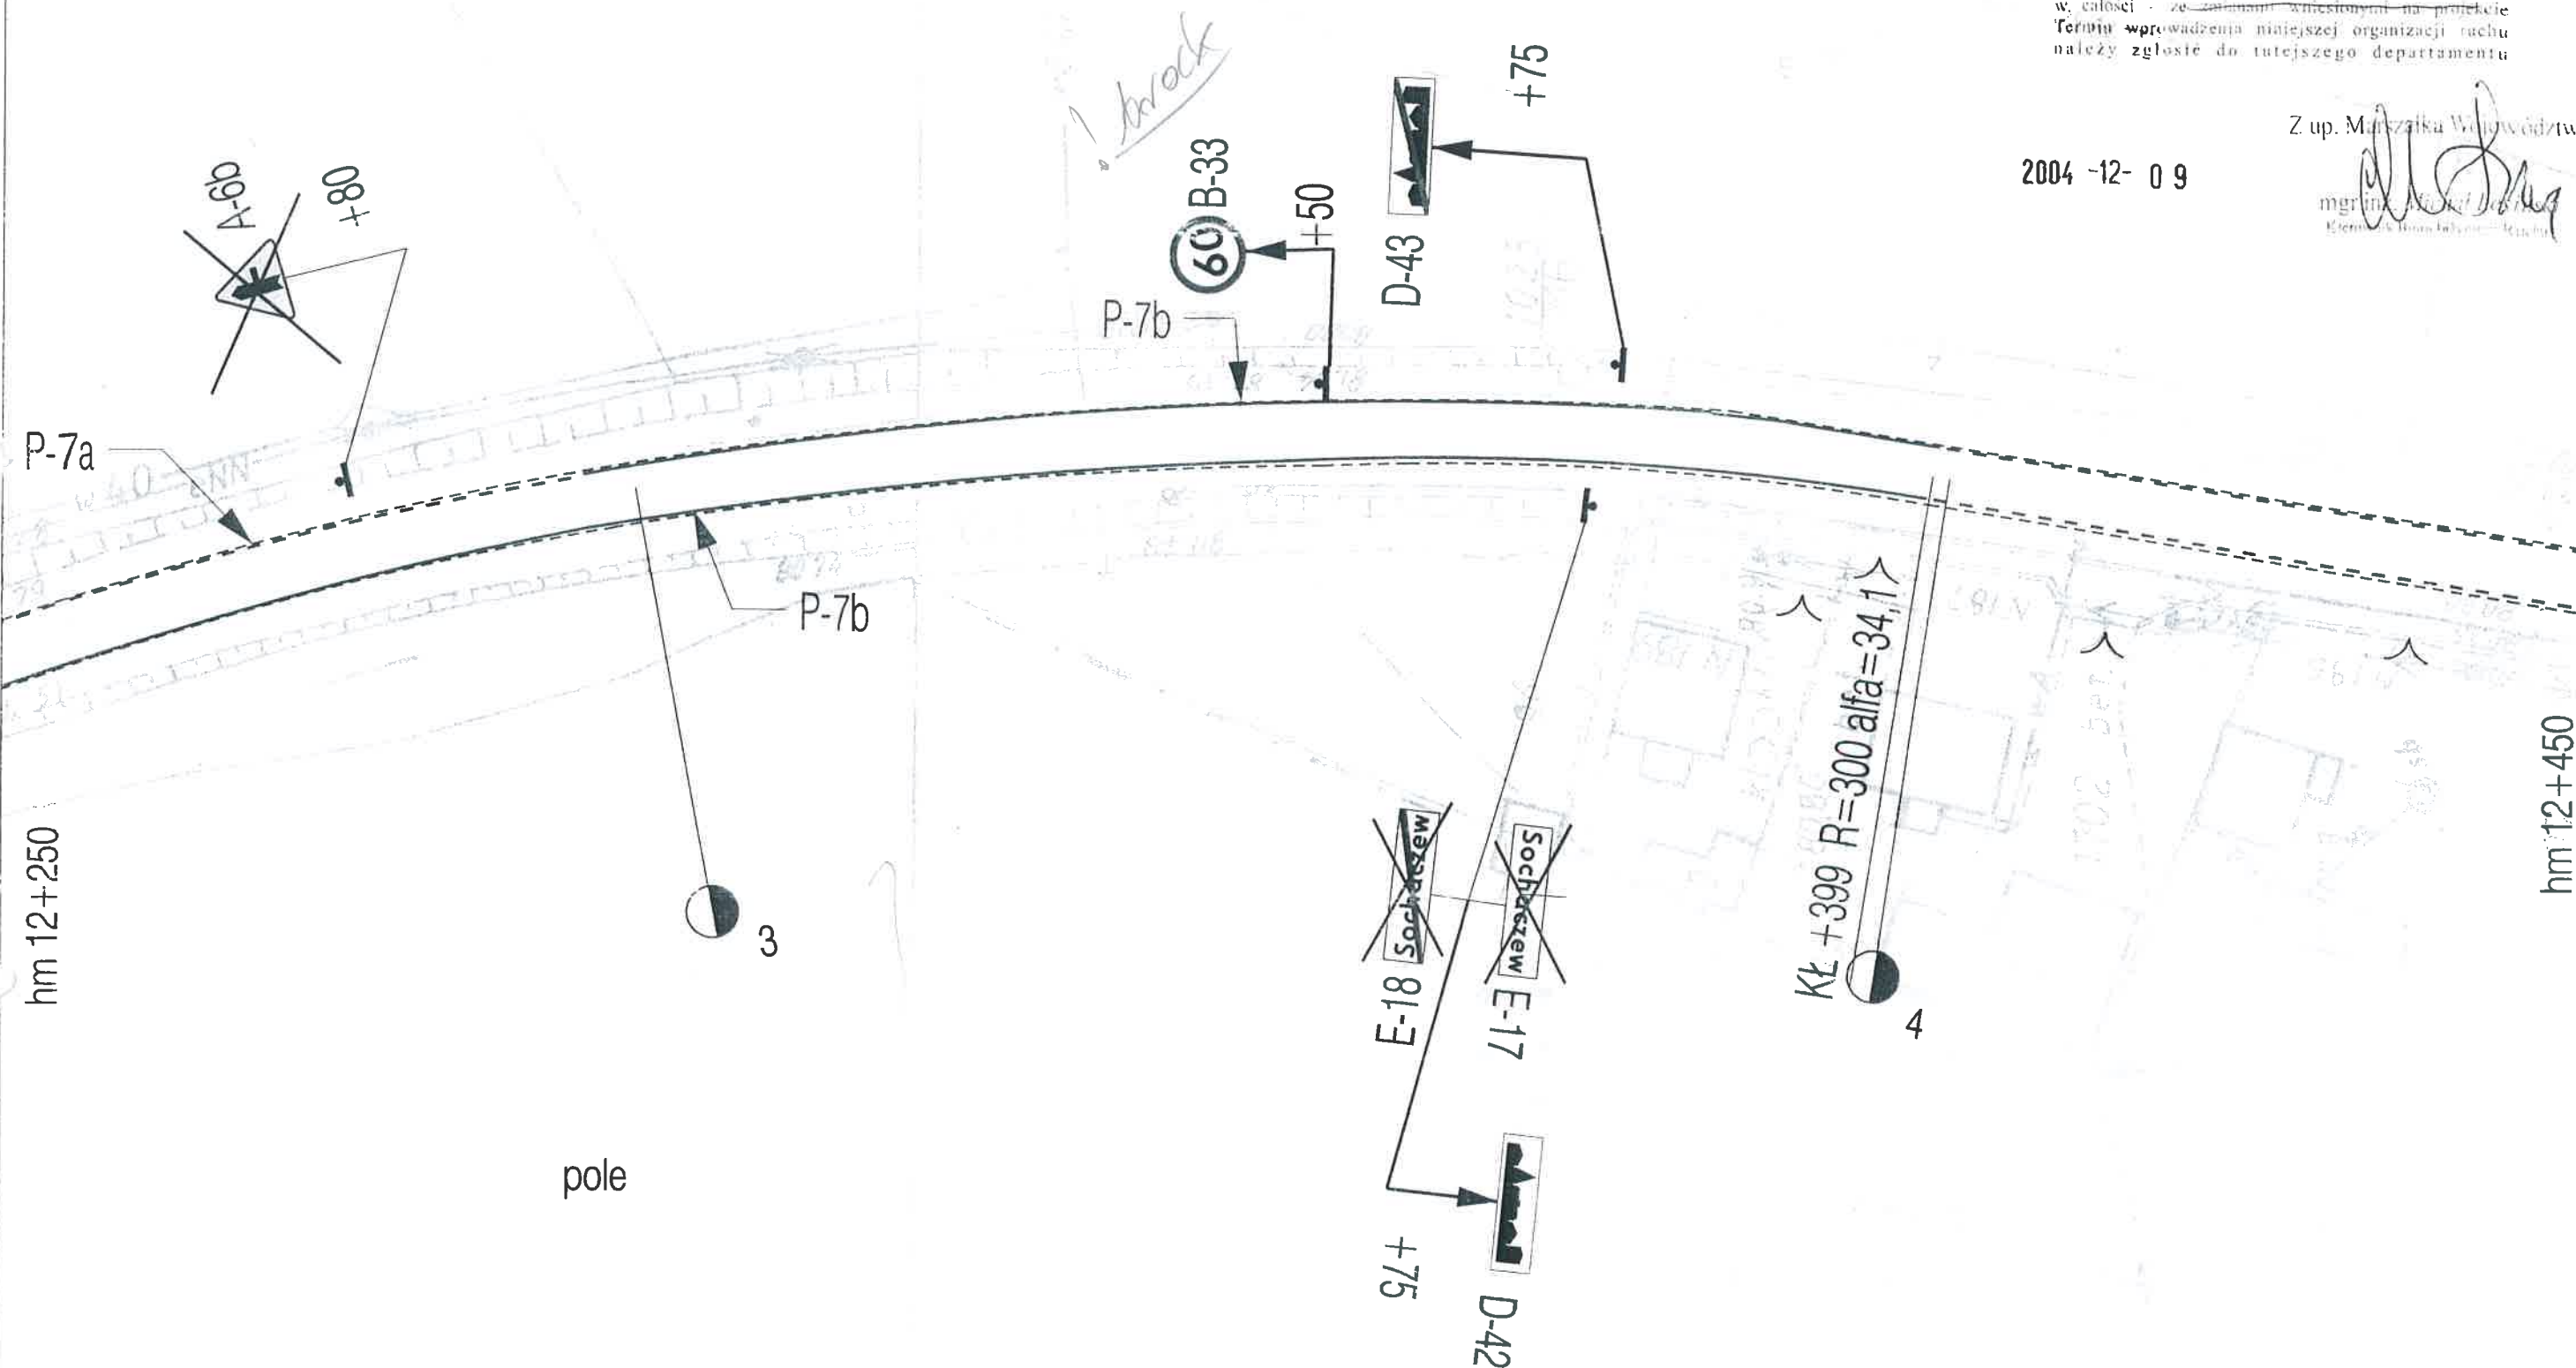

Urząd Marszałkowski Województwa Mazowieckiego  
ul. Głoka 10a, 01-602 Warszawa      fax (0-22) 533-10-02


ZATVIERDZENIE

Nr III 5418. 212 04, ważne do 30.12.06  
Zatwierdzam do realizacji projekt ~~z inicjatywy~~ stałej organizacji ruchu  
w całości ~~z zainicjowaniem wykonanymi na projekcie~~  
Termin wprowadzenia niniejszej organizacji ruchu  
należy zgłosić do tutejszego departamentu

2004-12-09

Zap. Marszałka Województwa


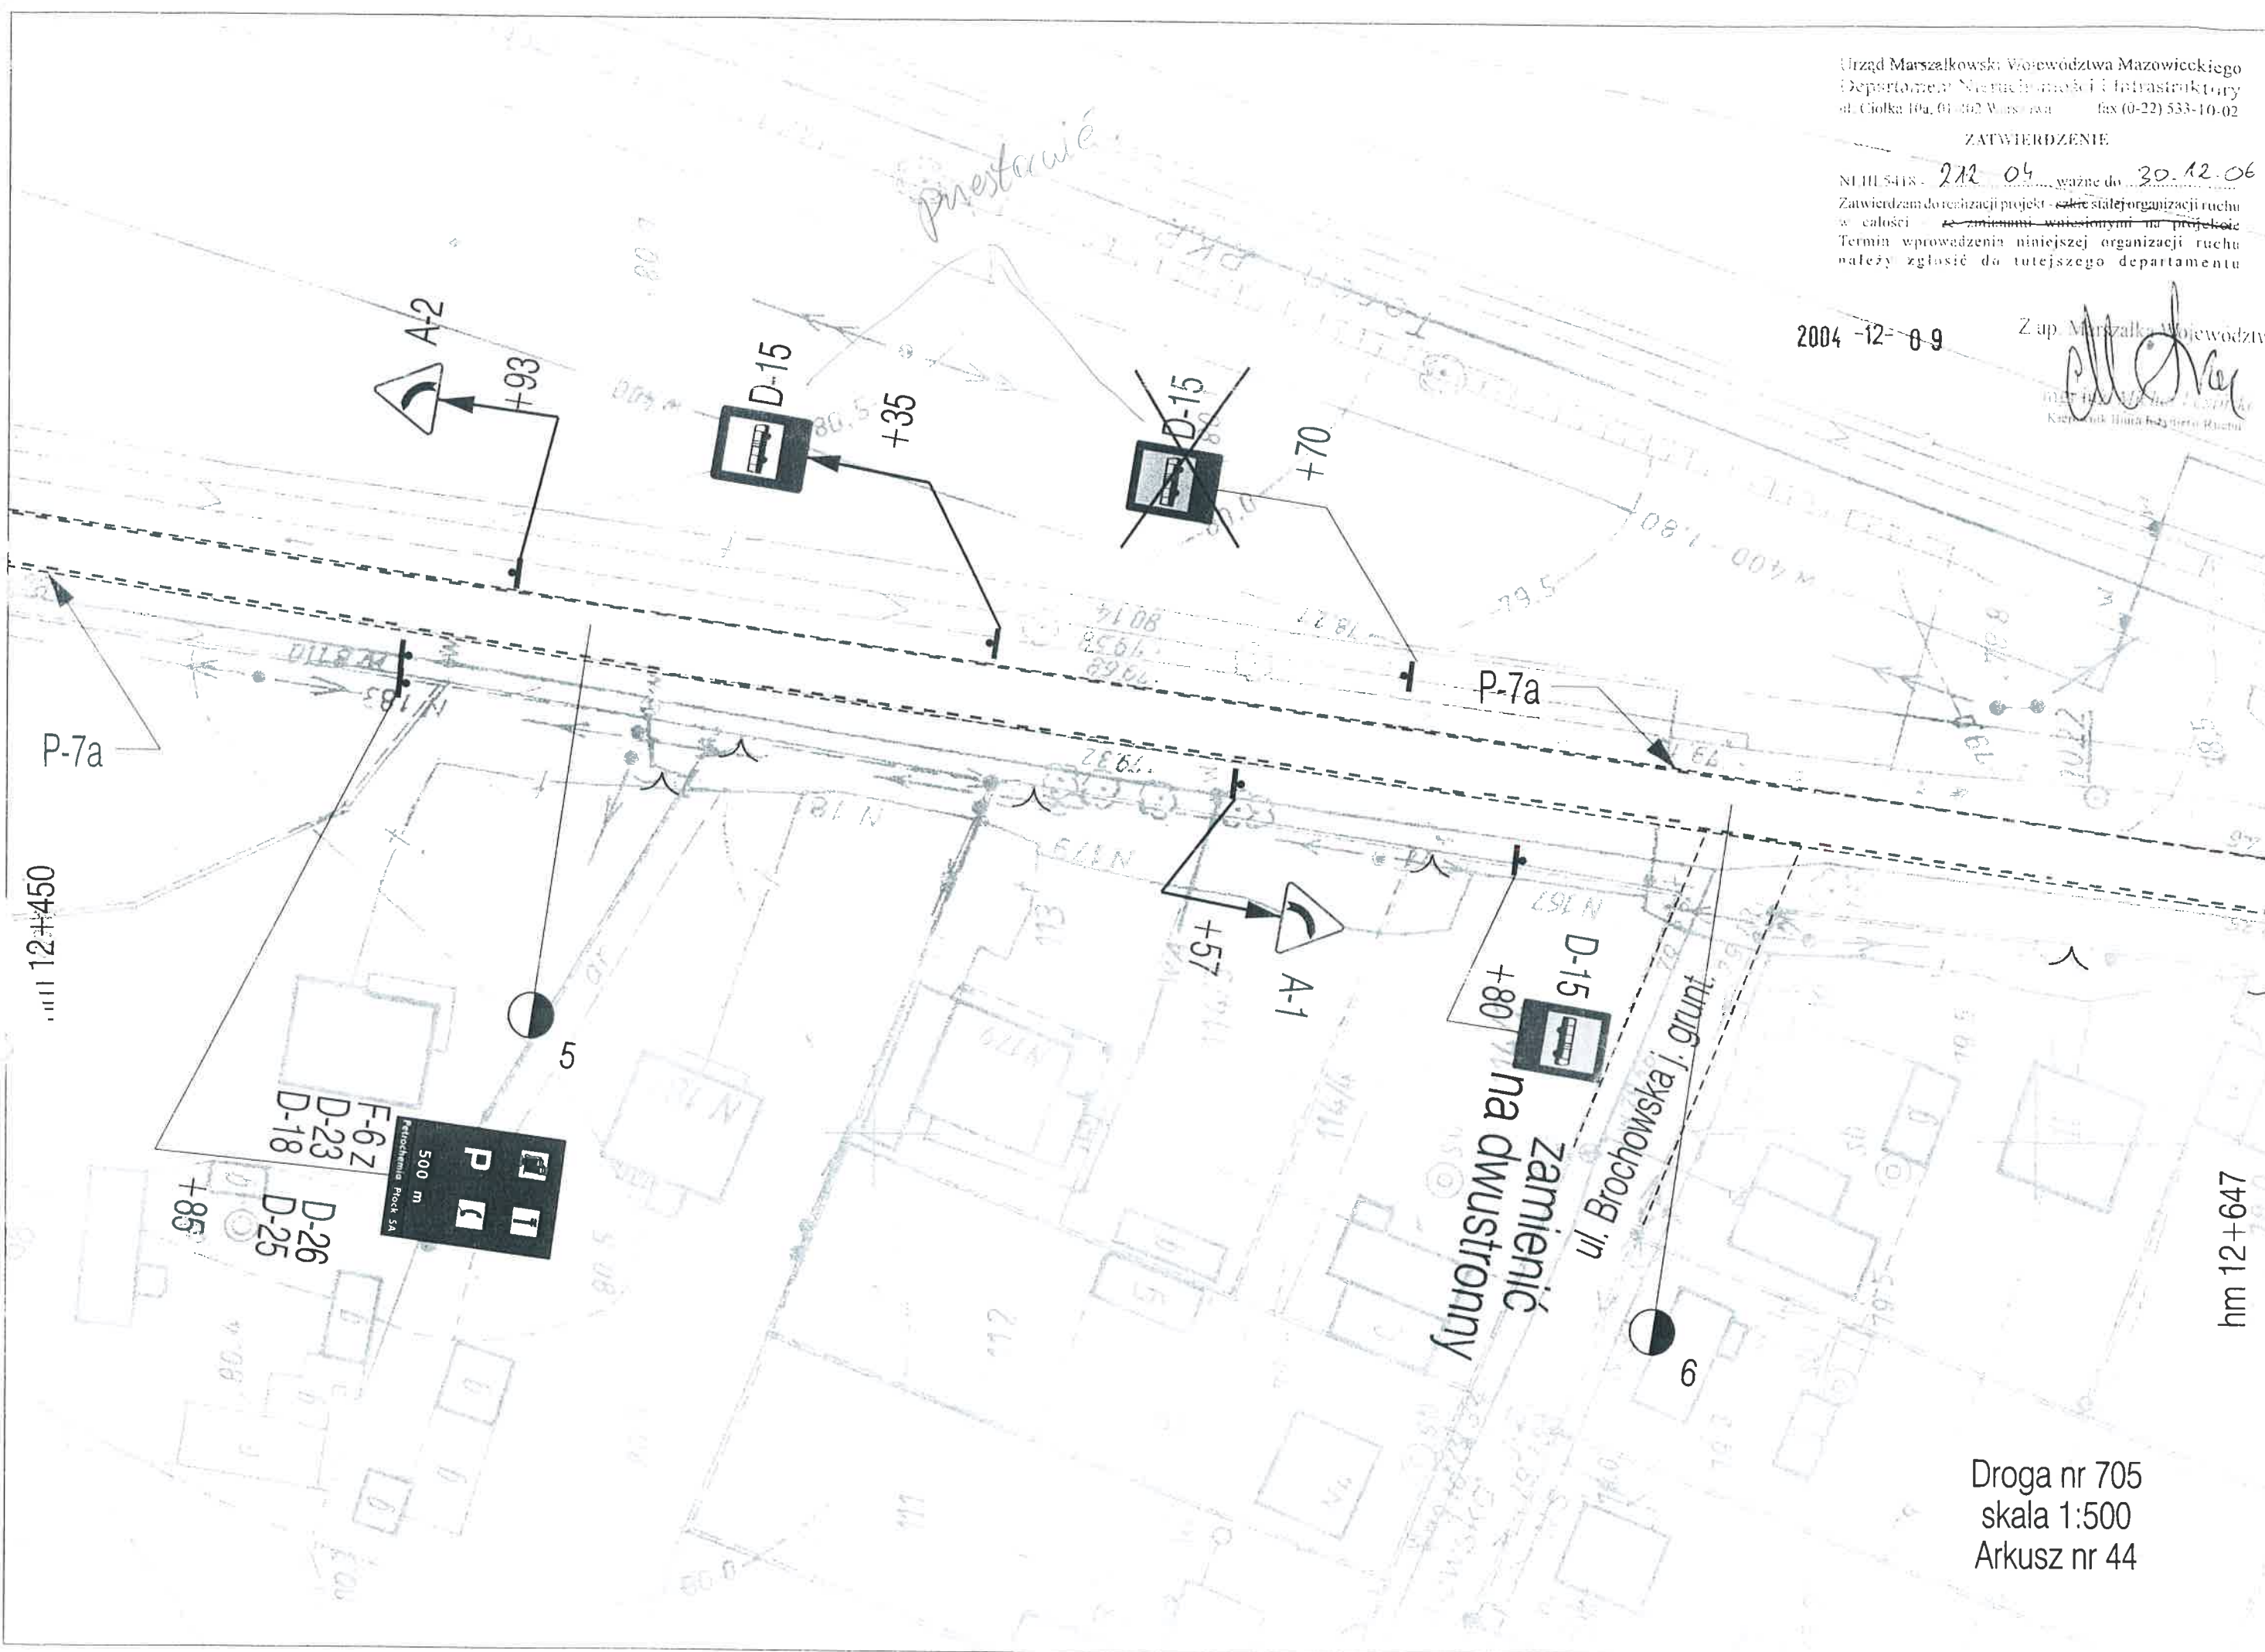



Urząd Marszałkowski Województwa Mazowieckiego  
Departament Nieruchomości i Infrastruktury  
ul. Ciołka 10a, 01-402 Warszawa fax (0-22) 533-10-02


ZATWIERDZENIE

XLIII.5418 - 212 - 04 ważne do 30.12.06  
Zatwierdzam do realizacji projekt: zaliczając organizacji ruchu  
w całości ze znanymi wyjątkami na podstawie  
terminu wprowadzenia niniejszej organizacji ruchu  
należy zgłosić do tutejszego departamentu

2004-12-09

Zap. Morska Wiewództwa

*[Signature]*

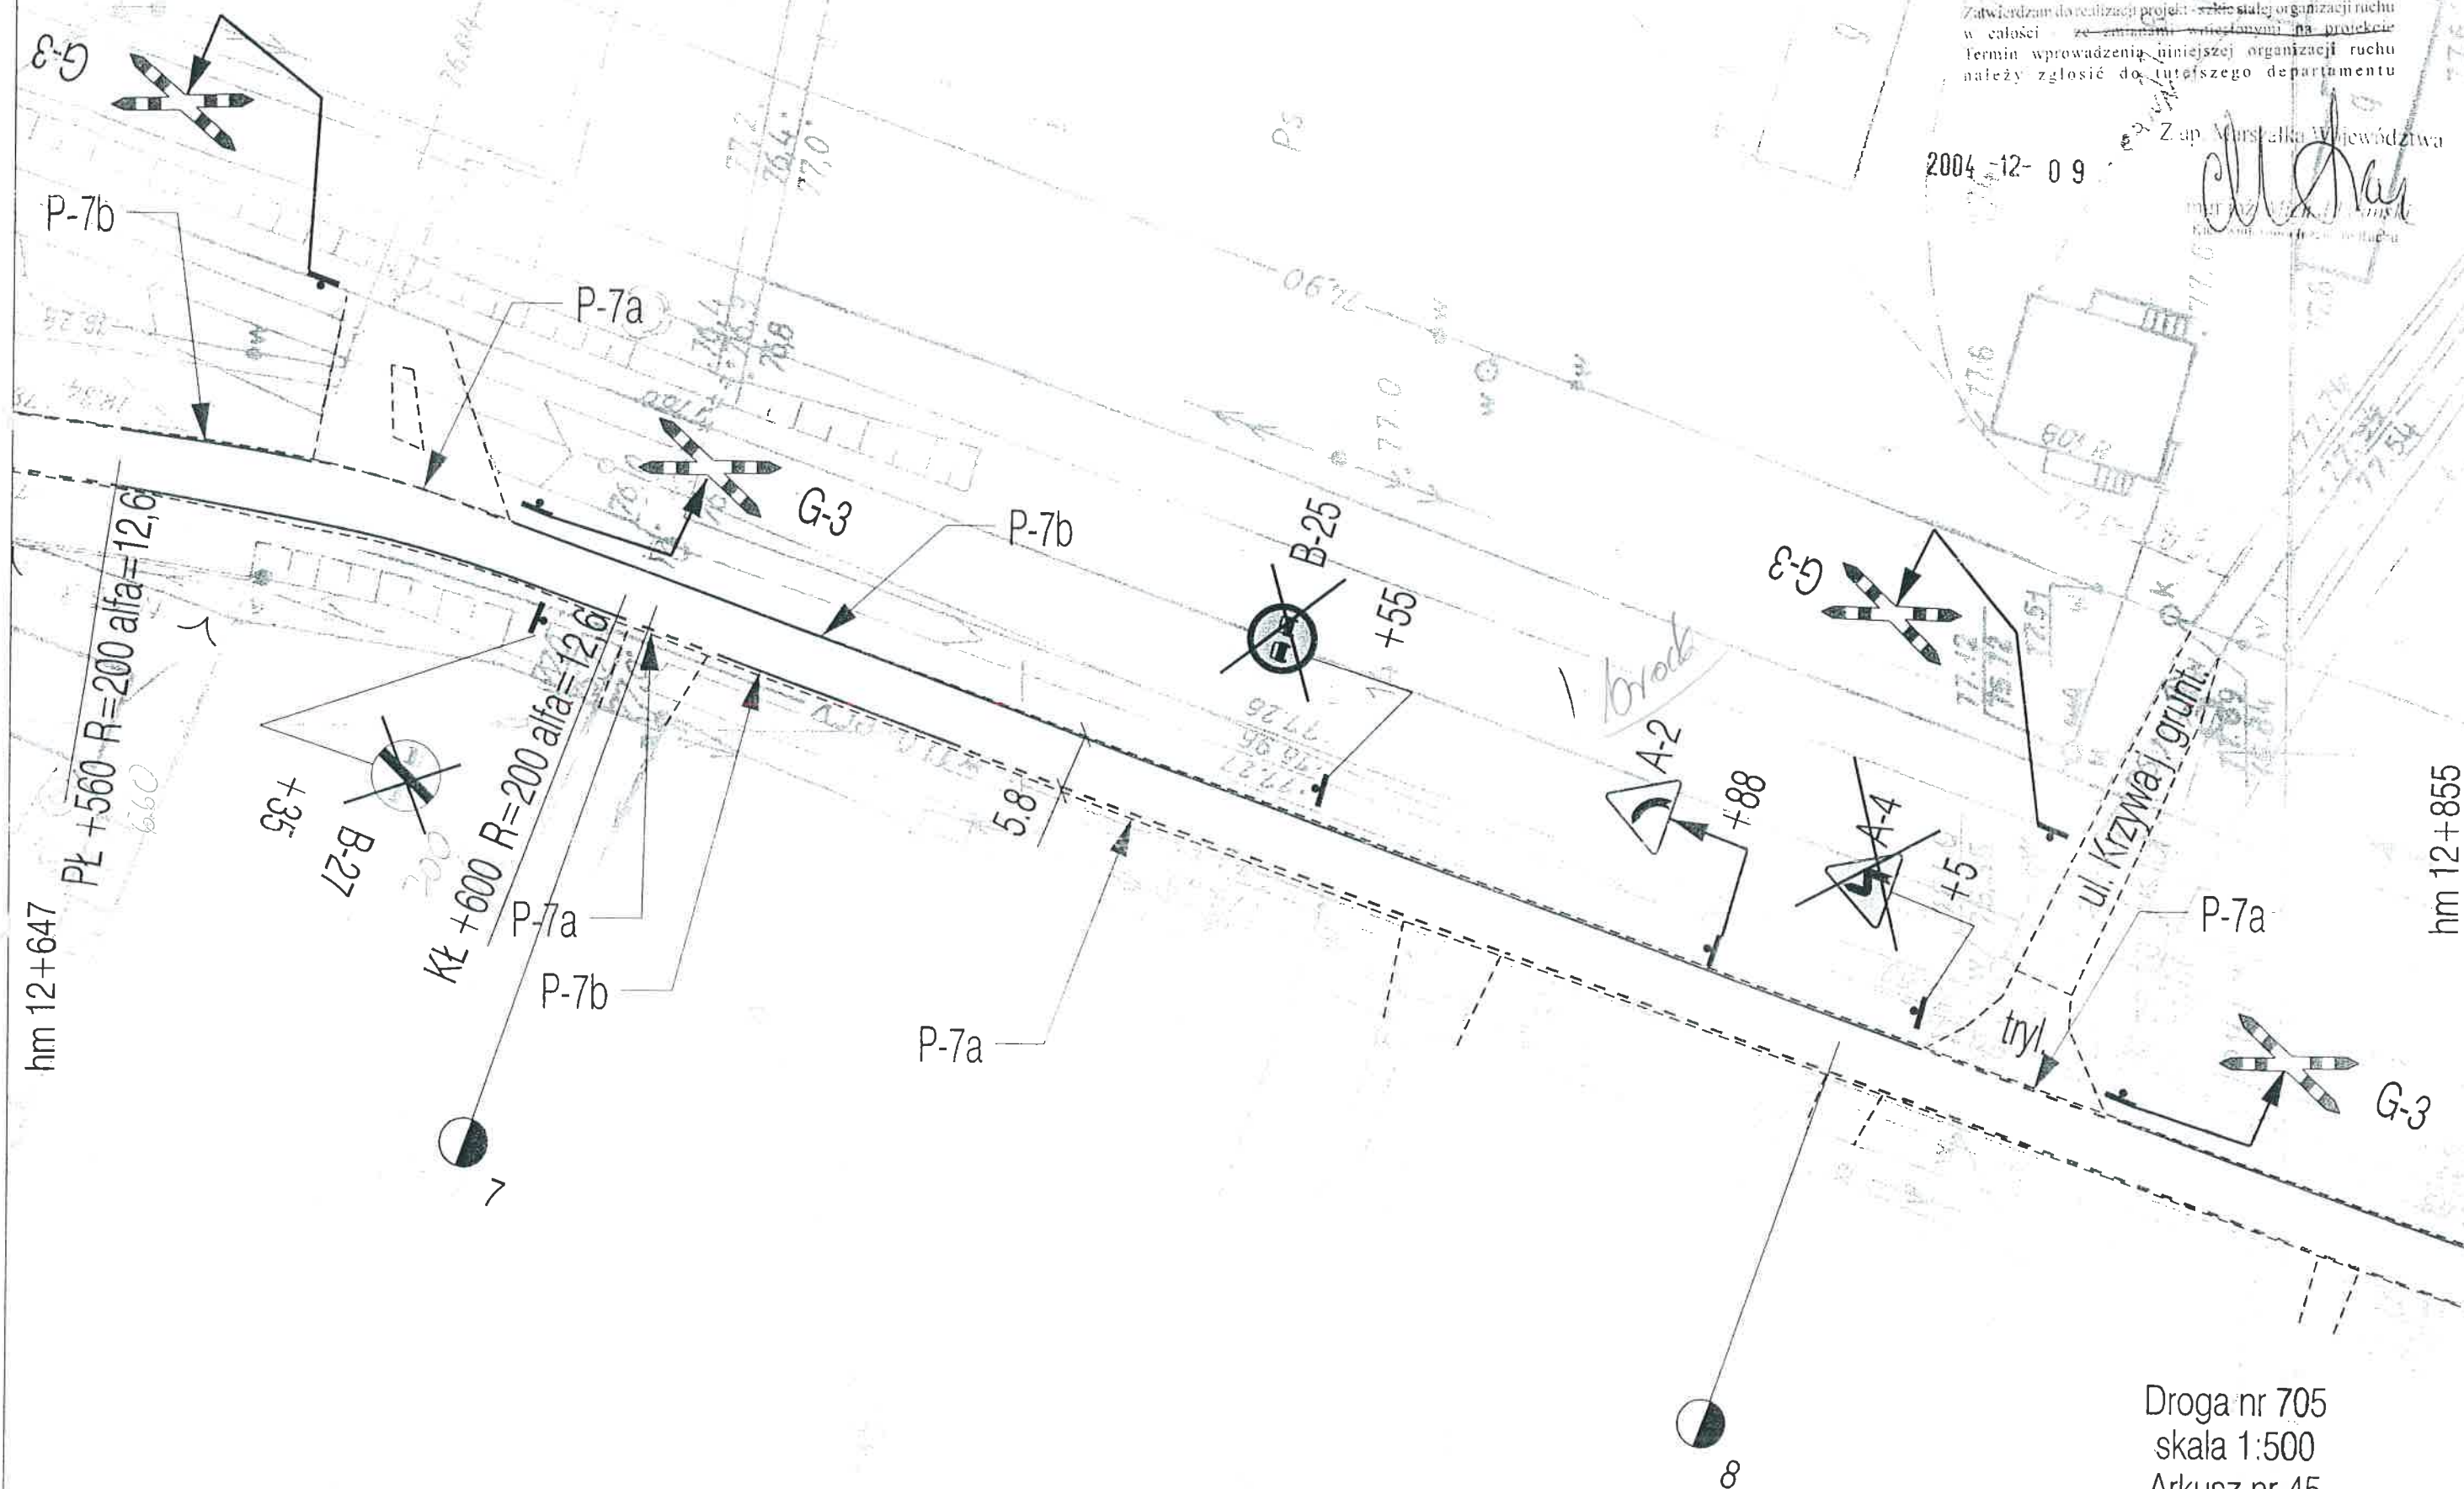

Droga nr 705  
skala 1:500  
Arkusz nr 45



ZATWIERDZENIE

Nr III/5418 - 242 04 ważne do 30.12.06

Zawierające do realizacji projektu - szkic stałej organizacji ruchu  
w całości - z załącznikami wniesionymi na projekcie  
termin wprowadzenia niniejszej organizacji ruchu  
należy zgłosić do tutejszego departamentu

2004-12-09

Z up. Marszałka Województwa

mgr inż. Wiesław Lesiński  
Kierownik Wydziału Inżynierii

hm 12+855

hm 13+060

sklep

P-7b

parking j. bet.

parking j. bet.

P-7a

P-7b

P-7a

stacja paliw

P-7b

wjazd na stację

stacja kontroli pojazdów

Droga nr 705  
skala 1:500  
Arkusz nr 46




## ZATWIERDZENIE

Zatwierdzam do realizacji projekt - szkieł stałej organizacji ruchu  
w całości - cc zmiannym wstępnym na projekcie  
Termin wprowadzenia niniejszej organizacji ruchu  
należy zgłosić do tutejszego departamentu

Z up. Marszałka Województwa


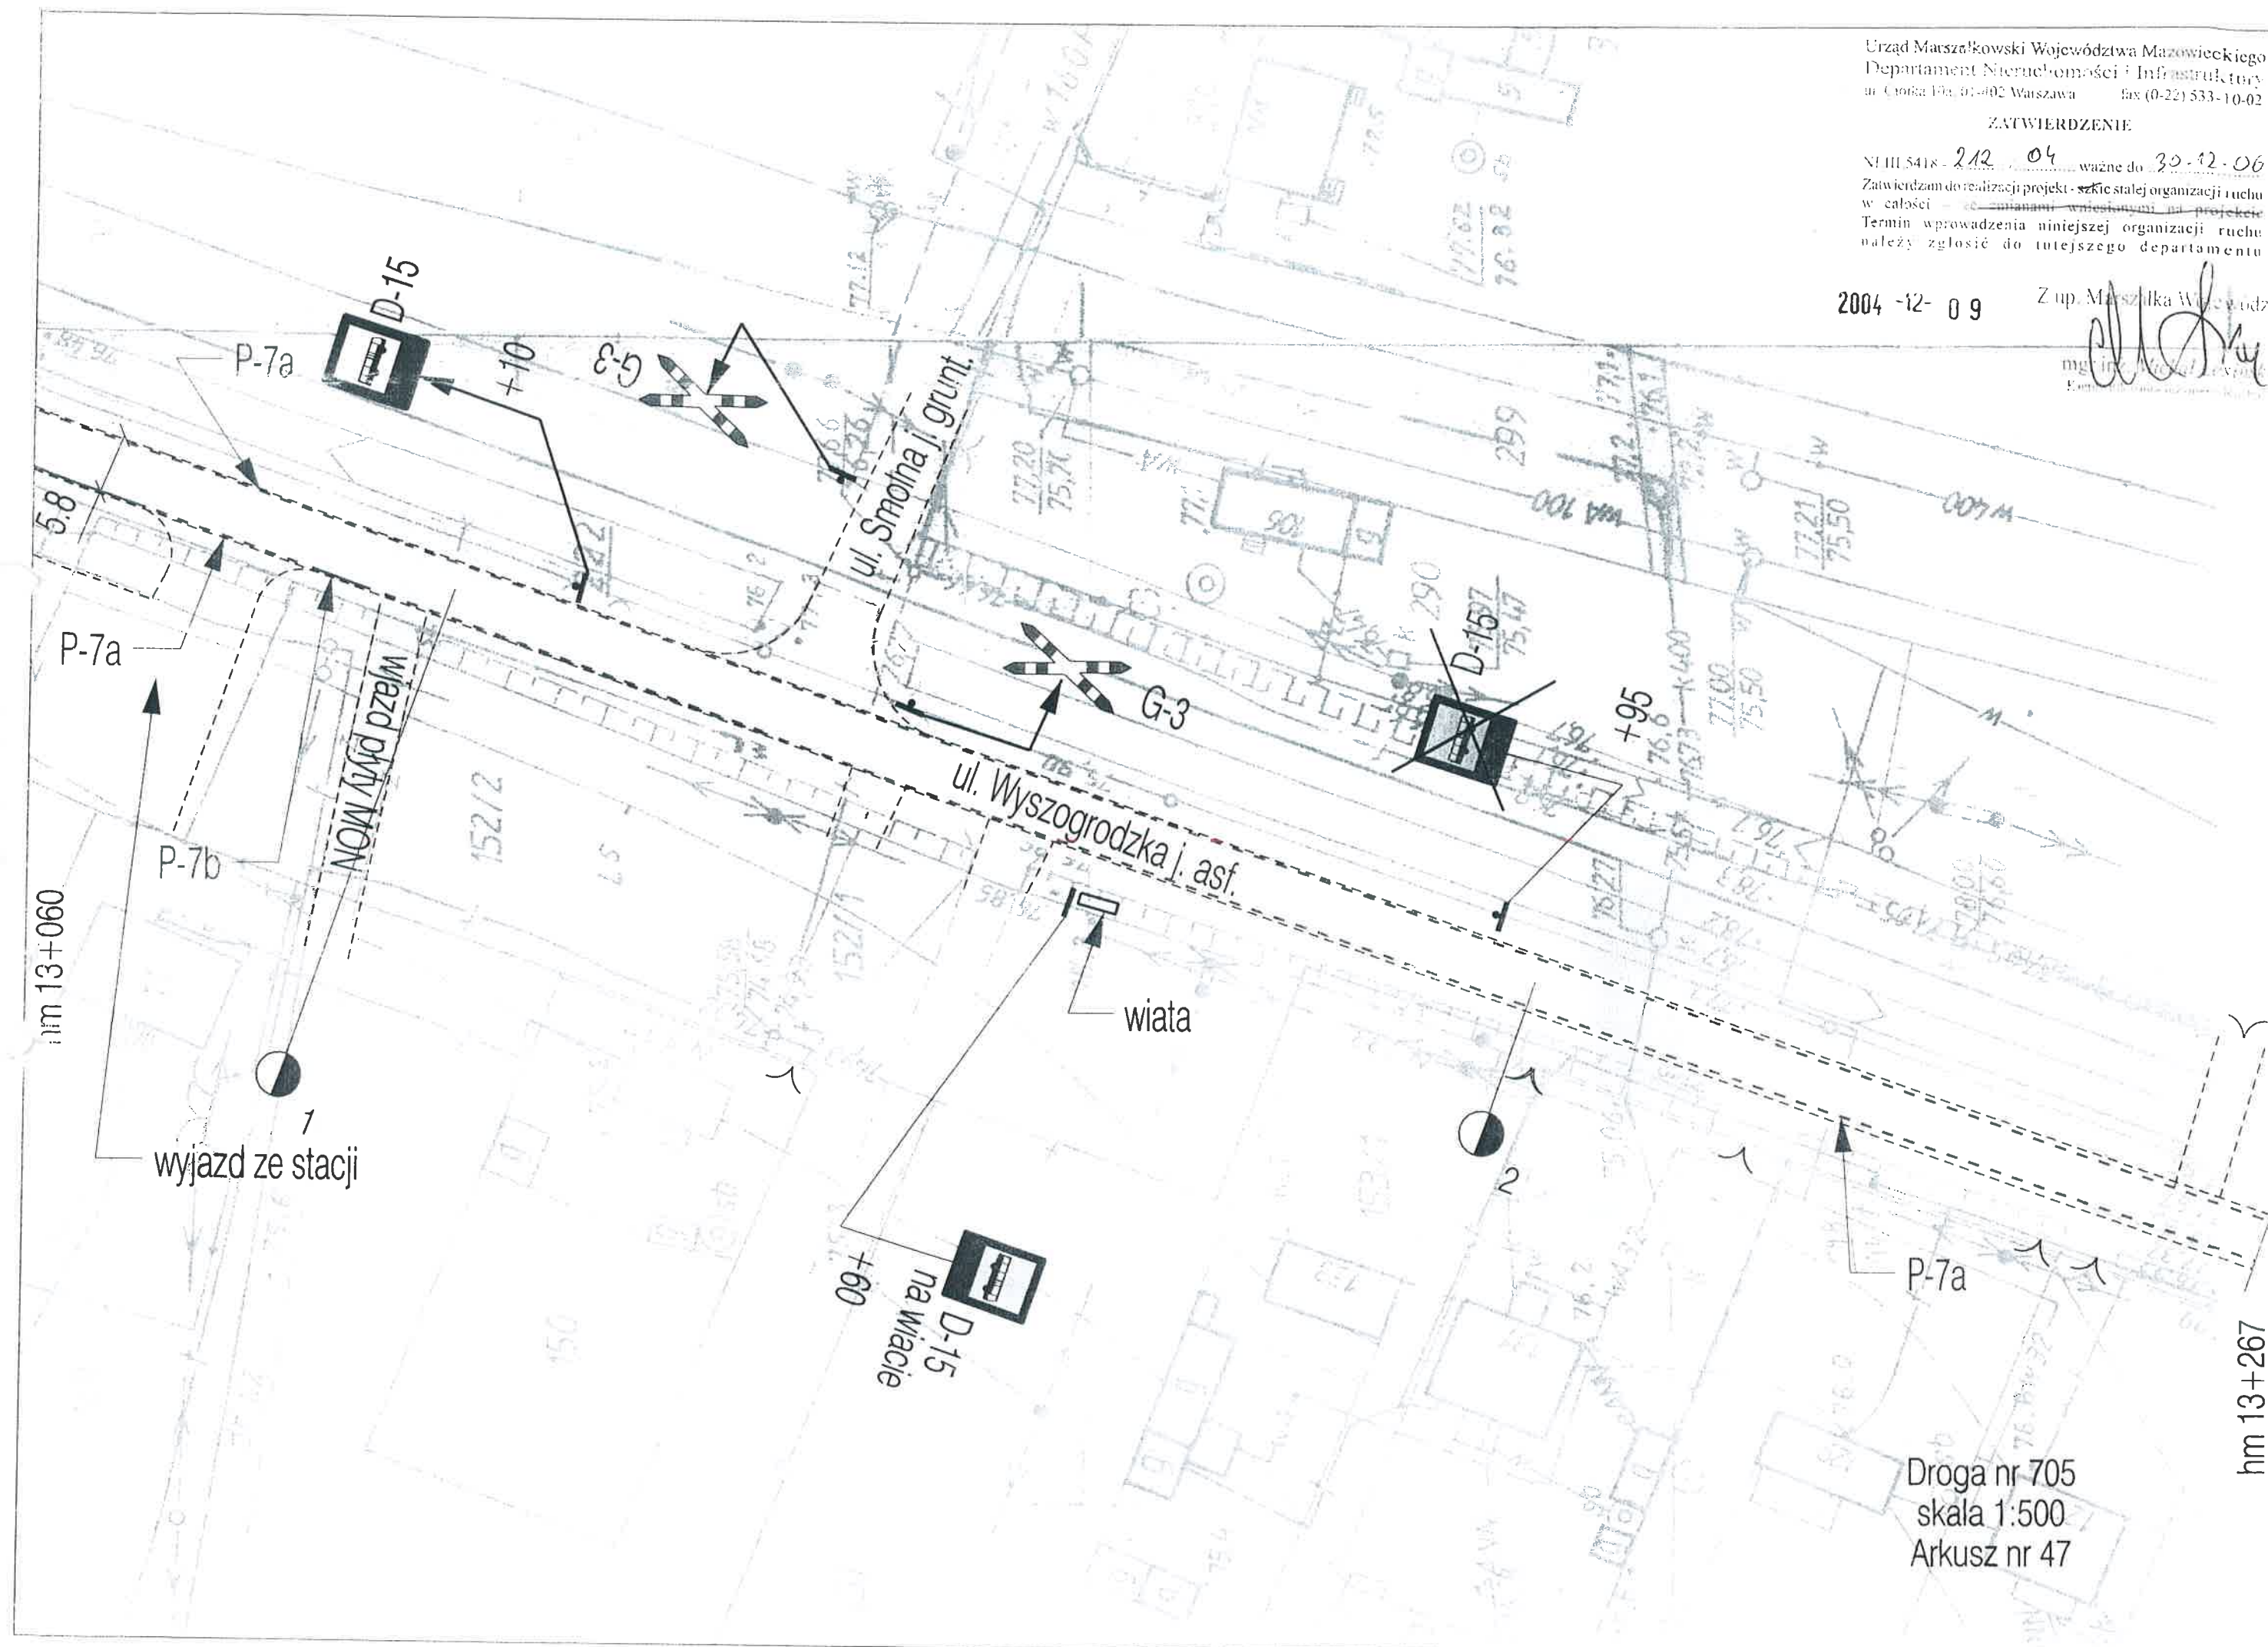



ZATWIERDZENIE

NI III 5418 212 04 ważne do 30.12.06  
Zatwierdzam do realizacji projekt - ~~szkie~~ stałej organizacji ruchu  
w całości - ze ~~zastanowieniami~~ wniesionymi na projekcie  
termin wprowadzenia niniejszej organizacji ruchu  
należy zgłosić do tutejszego departamentu

2004-12-09 Z up. Marszałka Województwa

mgr inż. Jolanta Lesińska  
Kierownik Biura Inżynierii Ruchu



D-26  
D-25  
+50  
F-6Z  
D-23  
D-18

hm 13+267

linia kolejowa wąskotorowa

ul. Wyszogrodzka j. asf.

hm 13+472

P-7a

P-7b

P-7a

P-7a

zniszczony  
A-1

+95

4

+23

3

Droga nr 705  
skala 1:500  
Arkusz nr 48



ZATWIERDZENIE

NLIII.5418-2/2-04 ważne do 30.12.06  
Zatwierdzam do realizacji projektu - szkic stałej organizacji ruchu  
w całości ze zmianami wniesionymi na projekcie  
Termin wprowadzenia niniejszej organizacji ruchu  
należy zgłosić do tutejszego departamentu

2004-12-09

Z up. Marszałka Województwa

mgr inż. Michał Lesiński  
Kierownik Biura Inżynierii Ruchu

