


Nazwa i symbol obiektu: Oświęcim ul. Jesionowa		Rodzaj pracy: Pomiar powykonawczy kanalizacji	
Data:	Podpis:	Woj.: małopolskie	Szkiec połowy nr 1
Pomierzył: 22.12.2021 rok.	D. Wróbel	Gmina: 121301 OŚWIĘCIM	
Układ odniesienia: PL-ETRF89		Obręb: OŚWIĘCIM	
Układ wsp. płaskich: PL-2000 strefa 6		NUMER OBRĘBU: 0001	

Szkiec połowy NR 1

- nr numery zmierzonych punktów
- trasa kanalizacji pomierzona
- trasa kanalizacji projektowana

UWAGA: Wykorzystano reper roboczy RP1 = 233,32 m.n.p.m., pomiar na dzień 22.12.2021 rok

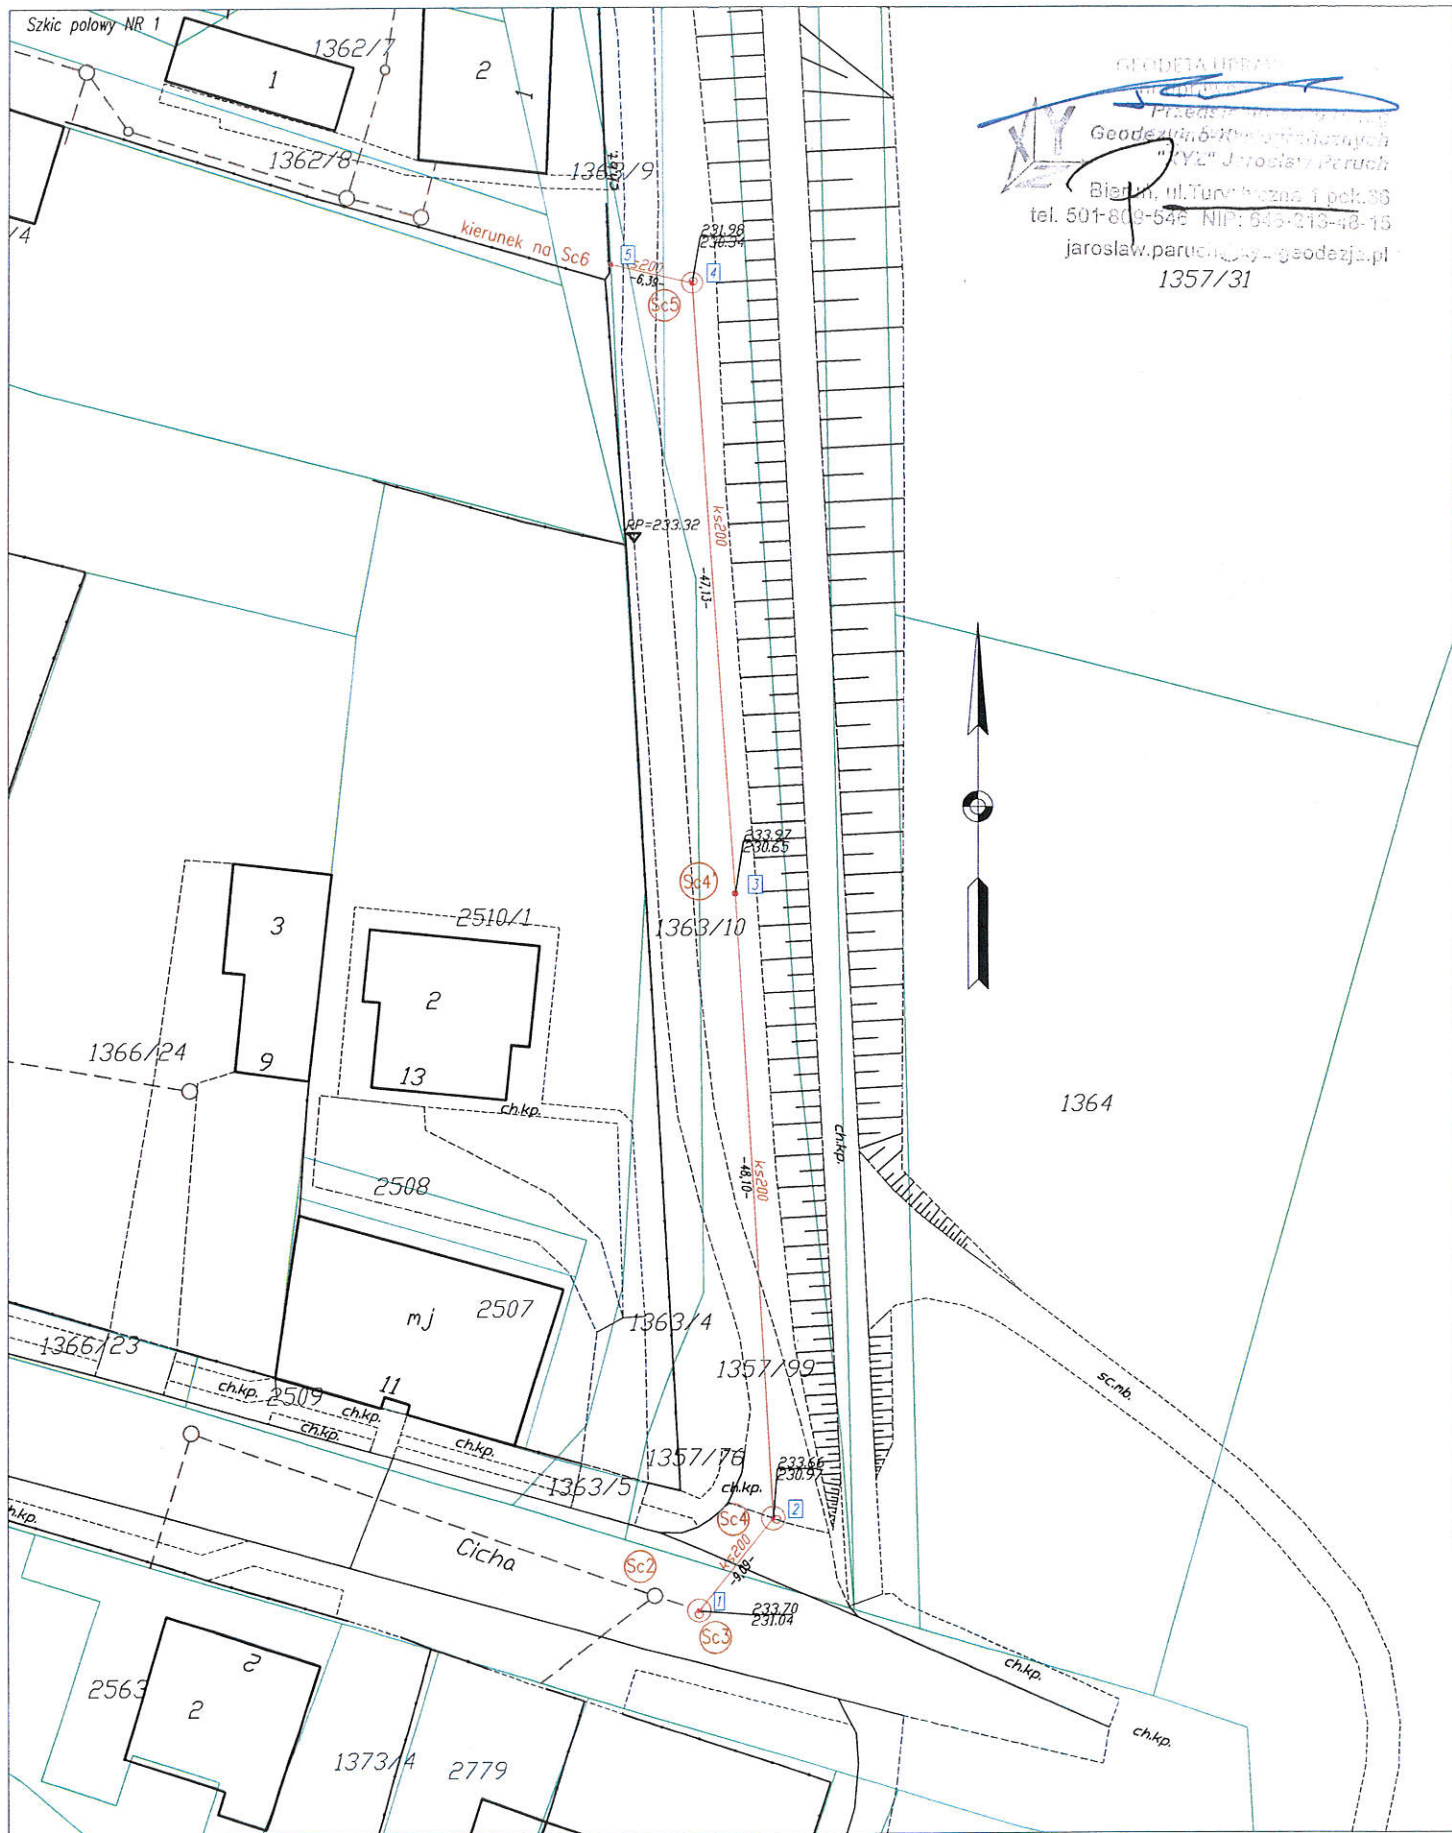

GEODETA UPRAW
 "RYL" Jarosław Paruch
 tel. 501-609-545 NIP: 646-213-48-15
 jaroslaw.paruch@ryl-geodazja.pl
 1357/31