


DROGA NR 616
KM 14+270- 14+650

STAROSTWO POWIATOWE
w Przasnysz
ul. Św. St. Koski 5
06-300 Przasnysz

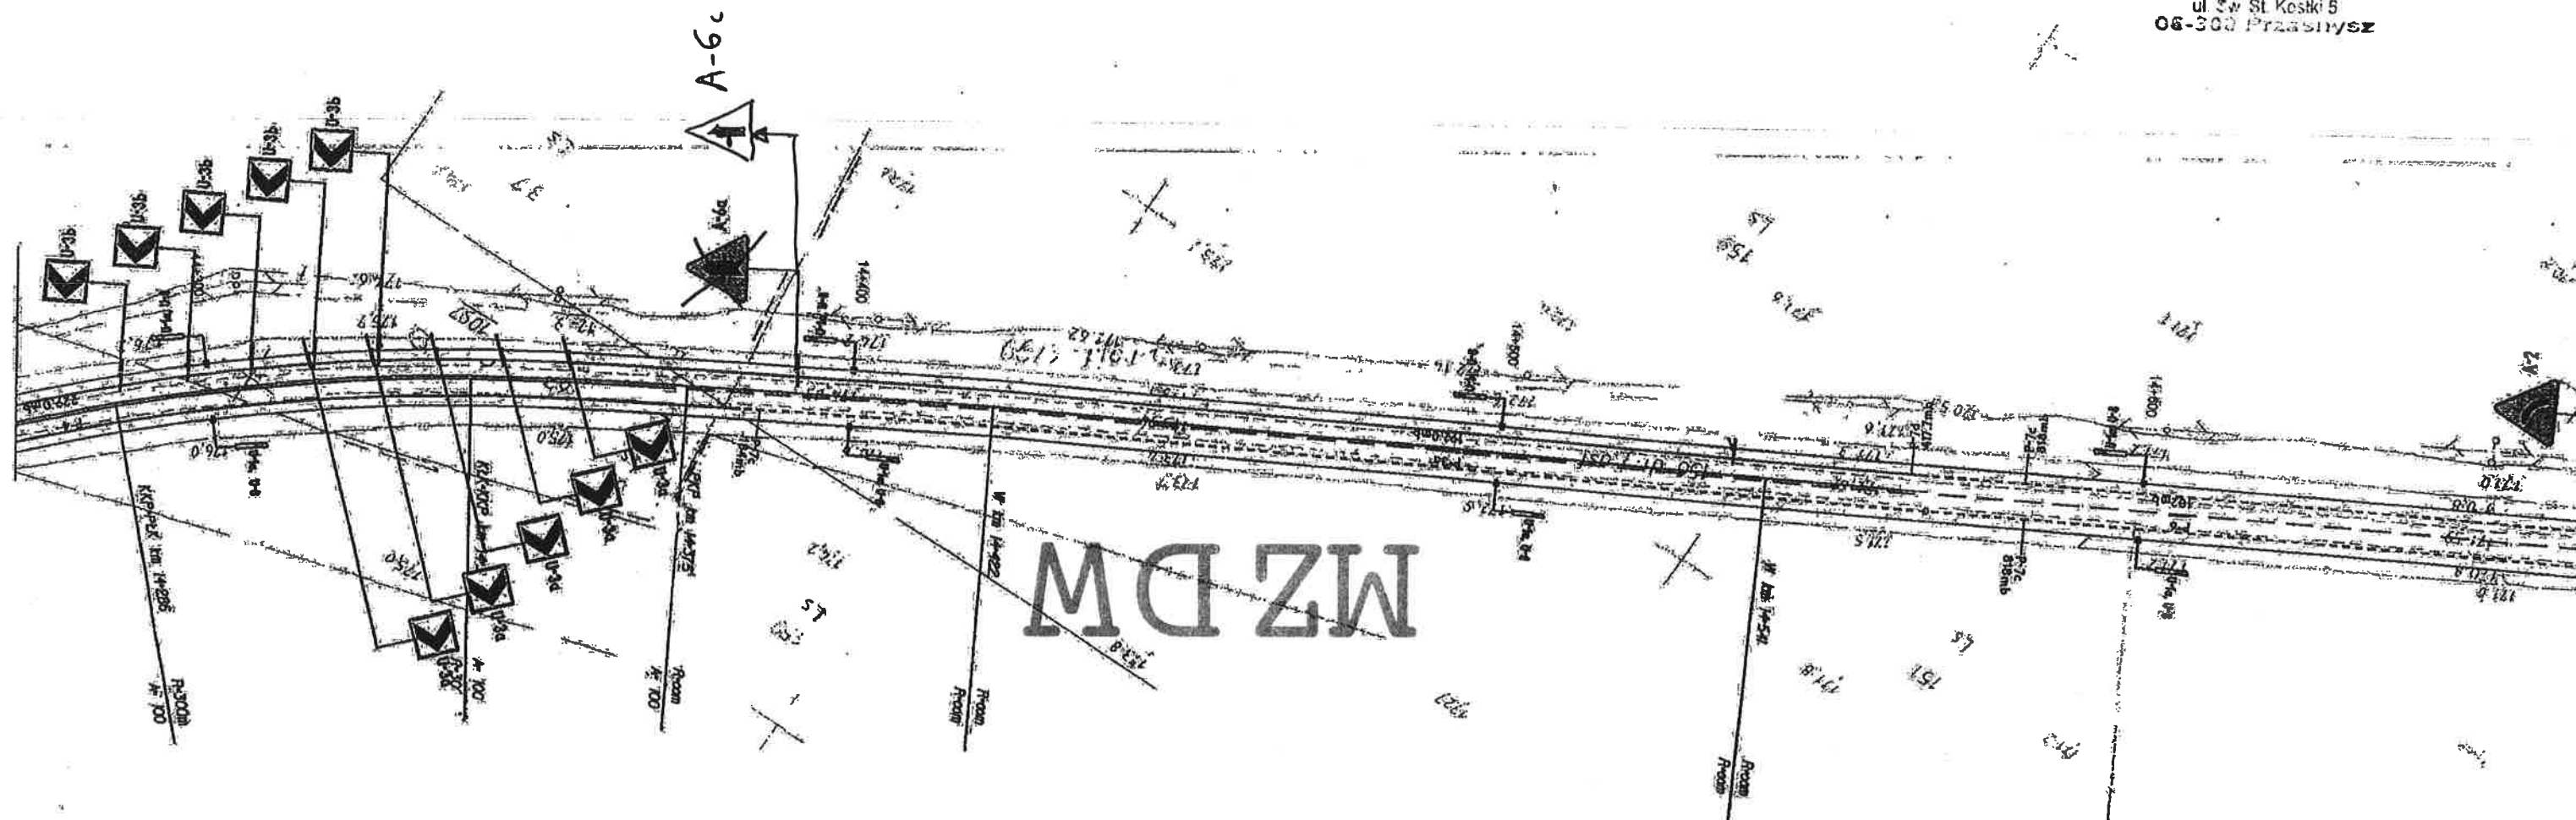

MARSZAŁEK
WOJEWÓDZTWA MAZOWIECKIEGO
ZATWIERDZENIE Nr NI-D-1.802 2.1.15.2012.14
Zatwierdzam do realizacji stałą organizację ruchu
w całości / w całości bez zmian / po wprowadzeniu zmian
Niniejszą organizację ruchu należy wprowadzić do dnia 31/12/2012
Termin wprowadzenia organizacji ruchu należy zgłosić co
najmniej na 7 dni przed wprowadzeniem organizacji ruchu do
Departamentu Nieruchomości i Infrastruktury
03-718 Warszawa, ul. Ks. I. Kłopotowskiego 5, fax. 22/5979802
17 STY 2012


z up. Marszałka Województwa
Jan Bartosz
Zastępca Dyrektora Departamentu
Nieruchomości i Infrastruktury


Skala 1:1000
Sprawdził Artur Andrusiek

**MARSZAŁEK
WOJEWÓDZTWA MAZOWIECKIEGO**

ZATWIERDZENIE
N.D.I. 5418-54 / D.7. ważne do 30.08.2007
Zatwierdzam do realizacji stałą organizację ruchu w całości - ze zmianami. Termin wprowadzenia niniejszej organizacji ruchu należy zgłosić do: Departamentu Nieruchomości i Infrastruktury 03-718 Warszawa, ul. Ks. Łkopolskiego 5 fax: 022/5979802
Z up. Marszałka Województwa Mazowieckiego
mgr inż. Andrzej Lesiński
Inżynier Ruchu


2007-03-28

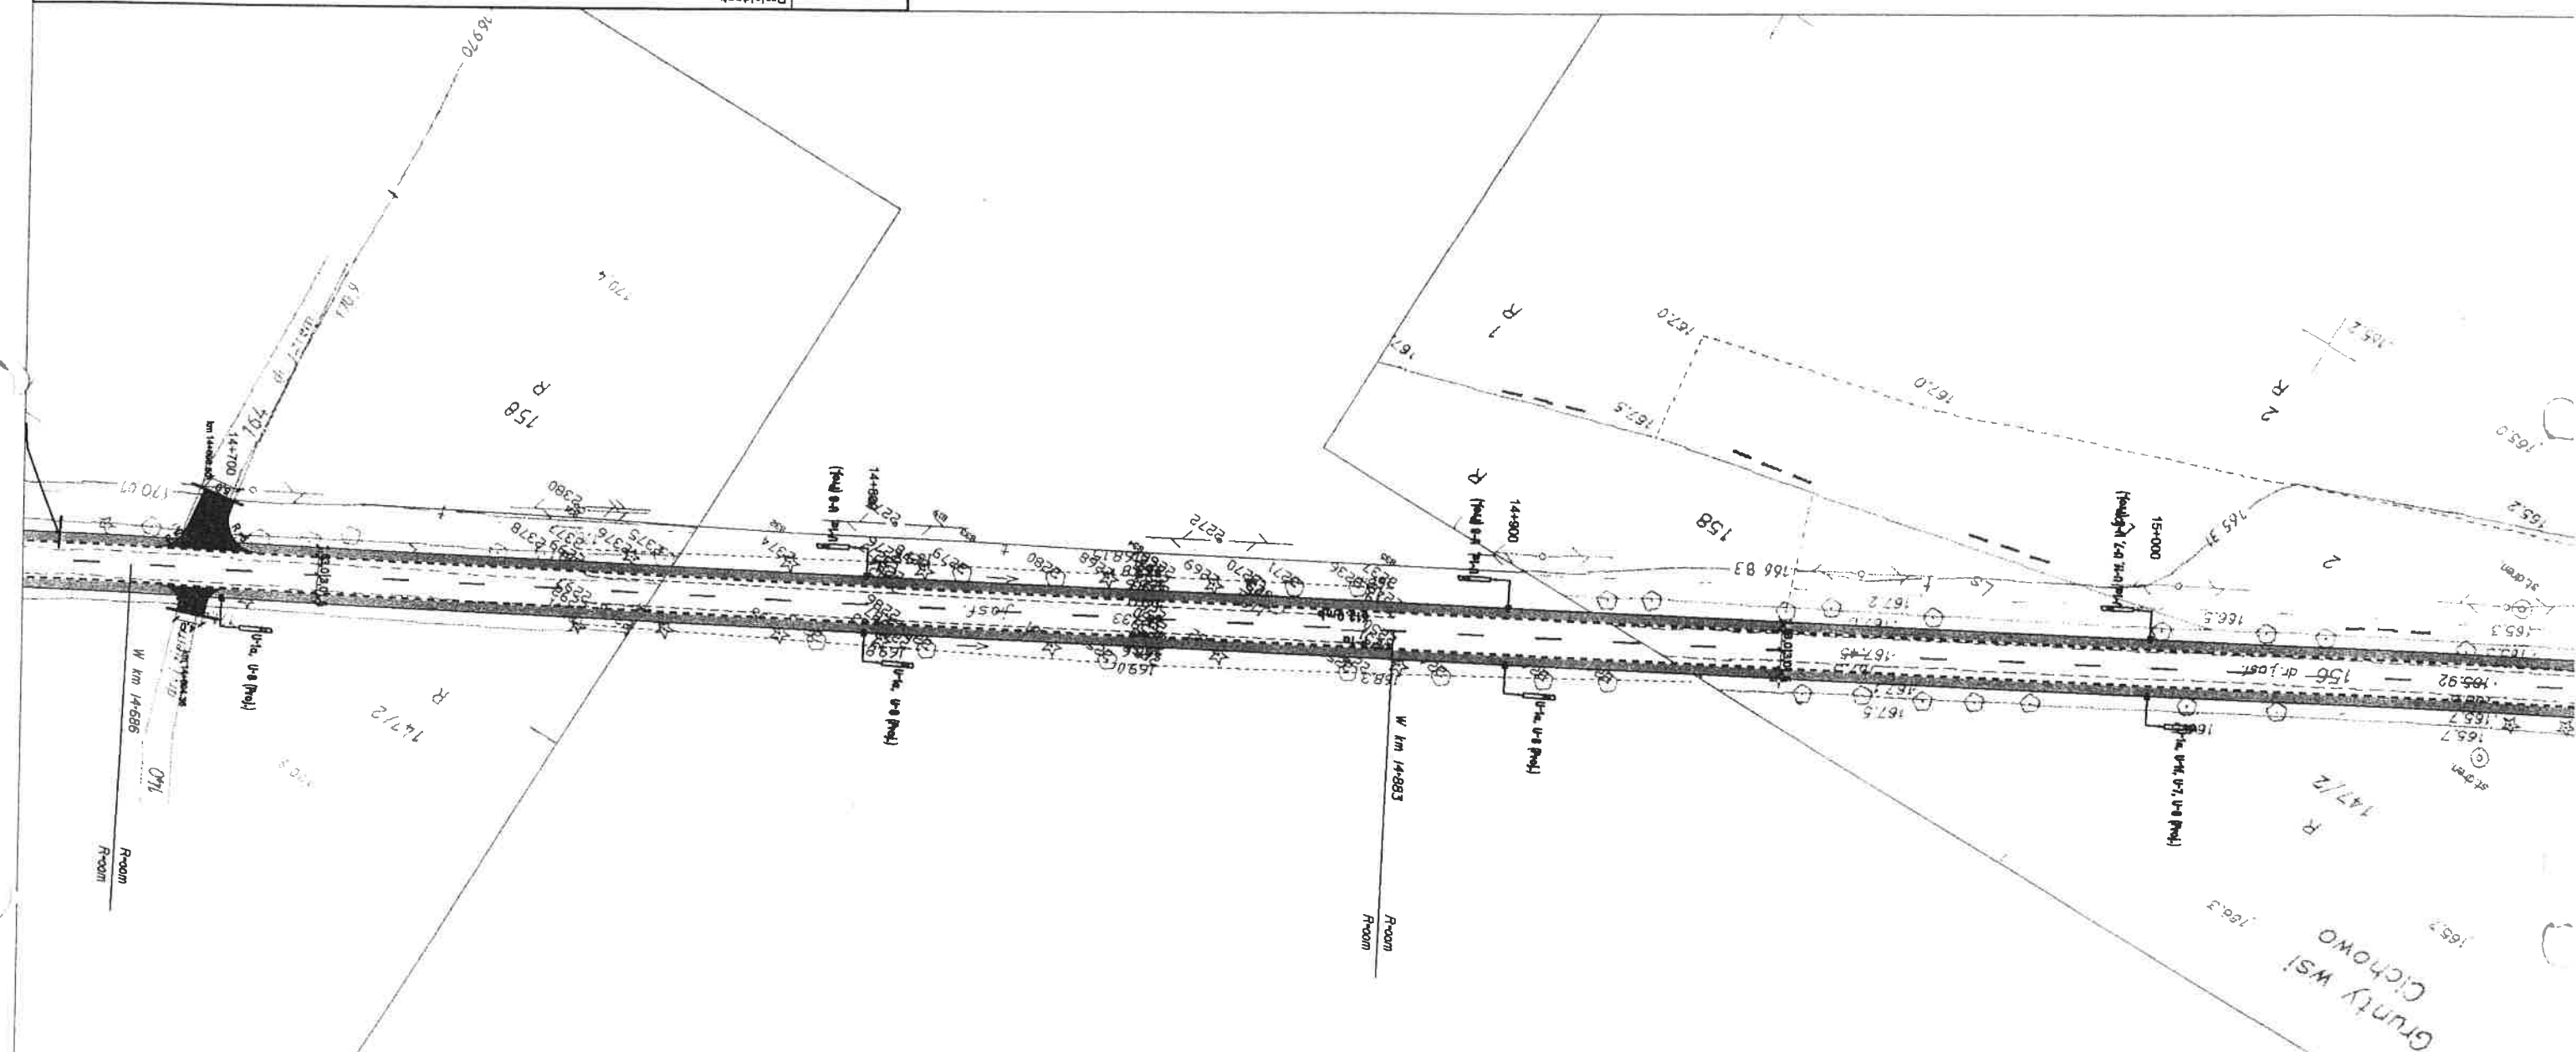

	
Projektant:	CGM Projekt Sp. z o.o., ul. Wapienna 25, 04-691 Warszawa
Inwestor:	Mazowiecki Zarząd Dróg Wojewódzkich, ul. Kruczkowskiego 3, 00-380 Warszawa
Nazwa obiektu:	PROJEKT ORGANIZACJI RUCHU DROGA WOJEWÓDZKA Nr 616 REMBIELIN - GRUDUSK
Nr rysunku:	11
Nazwa rysunku:	STAJA ORGANIZACJA RUCHU
Skala:	1:1000

DROGA NR 616
KM 15+480 - 15+880

STAROSTWO POWIATOWE
w Przasnyszu
ul. 4w St. Koski 5
06-203 Przasnysz

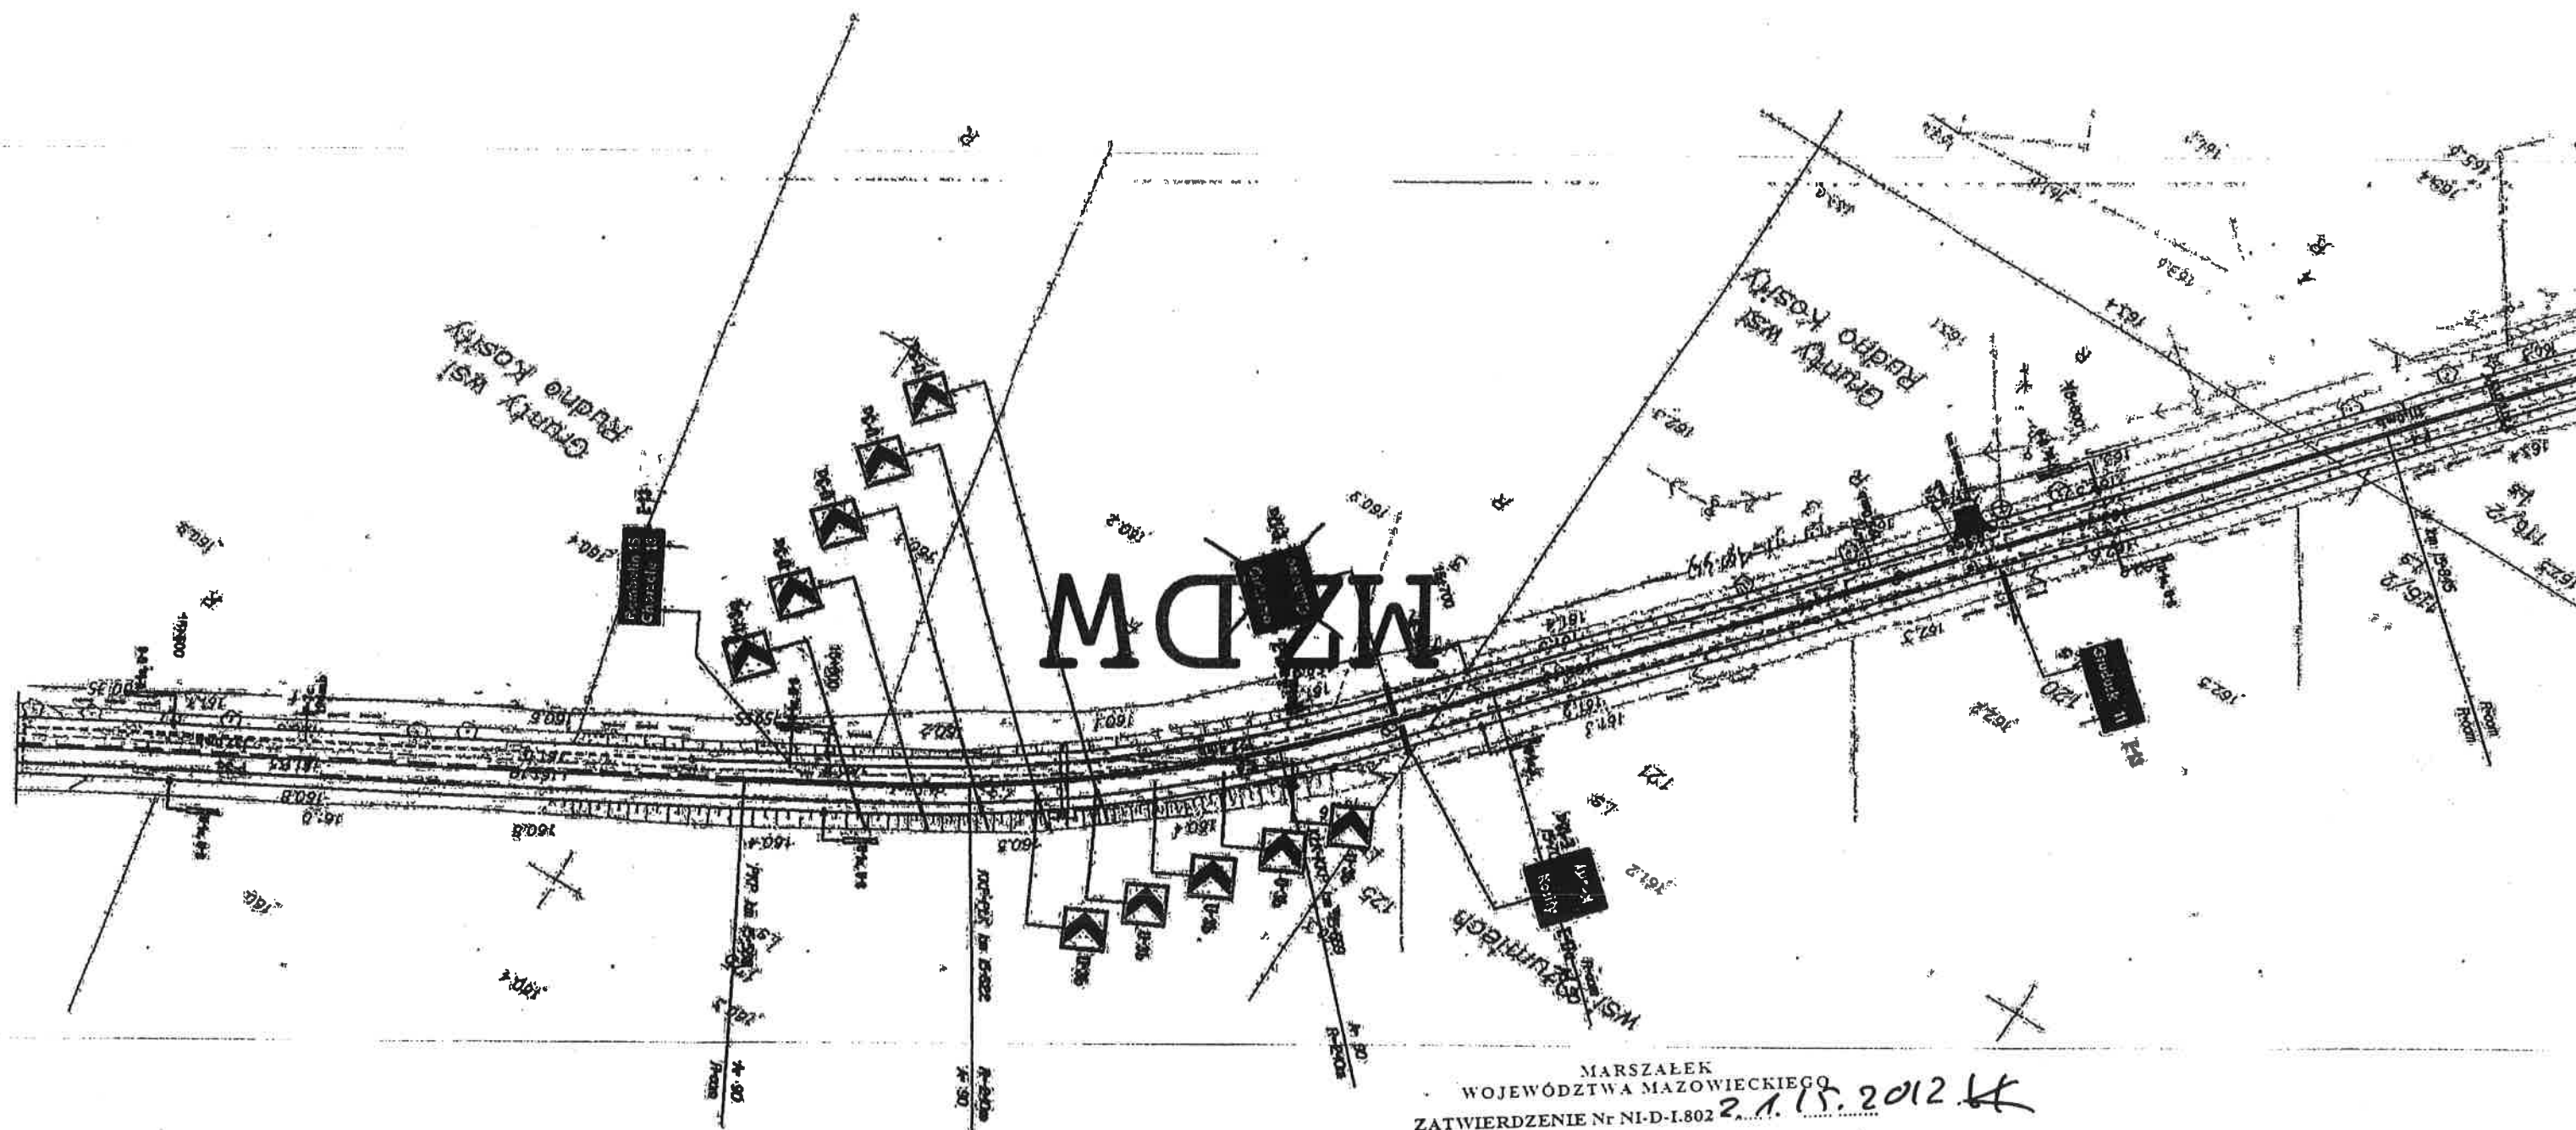

MARSZAŁEK
WOJEWÓDZTWA MAZOWIECKIEGO
ZATWIERDZENIE Nr NI-D-I.802

Zatwierdzam do realizacji stałą organizację ruchu
w całości / w części bez zmian / po wprowadzeniu zmian.
Niniejszą organizację ruchu należy wprowadzić do dnia...
Termin wprowadzenia organizacji ruchu należy zgłosić co
najmniej na 7 dni przed wprowadzeniem organizacji ruchu do
Departamentu Nieruchomości i Infrastruktury
03-718 Warszawa, ul. Ks. I. Kłopotowskiego 5, fax. 22/5979802

17 STY 2012

z up. Marszałka Województwa

Jan Bartosz
Zastępca Dyrektora Departamentu
Nieruchomości i Infrastruktury

skala 1:1000

Sporządził: Artur Andrusiek

ZATWIERDZENIE

Zatwierdzam do realizacji stałą organizację ruchu
w oparciu o wniosek bez zmiany po wprowadzeniu zmian.
Niniejszą organizację ruchu należy wprowadzić do dnia 10.06.24

Termin wprowadzenia organizacji ruchu należy zgłosić co najmniej
na 7 dni przed wprowadzeniem organizacji ruchu do:



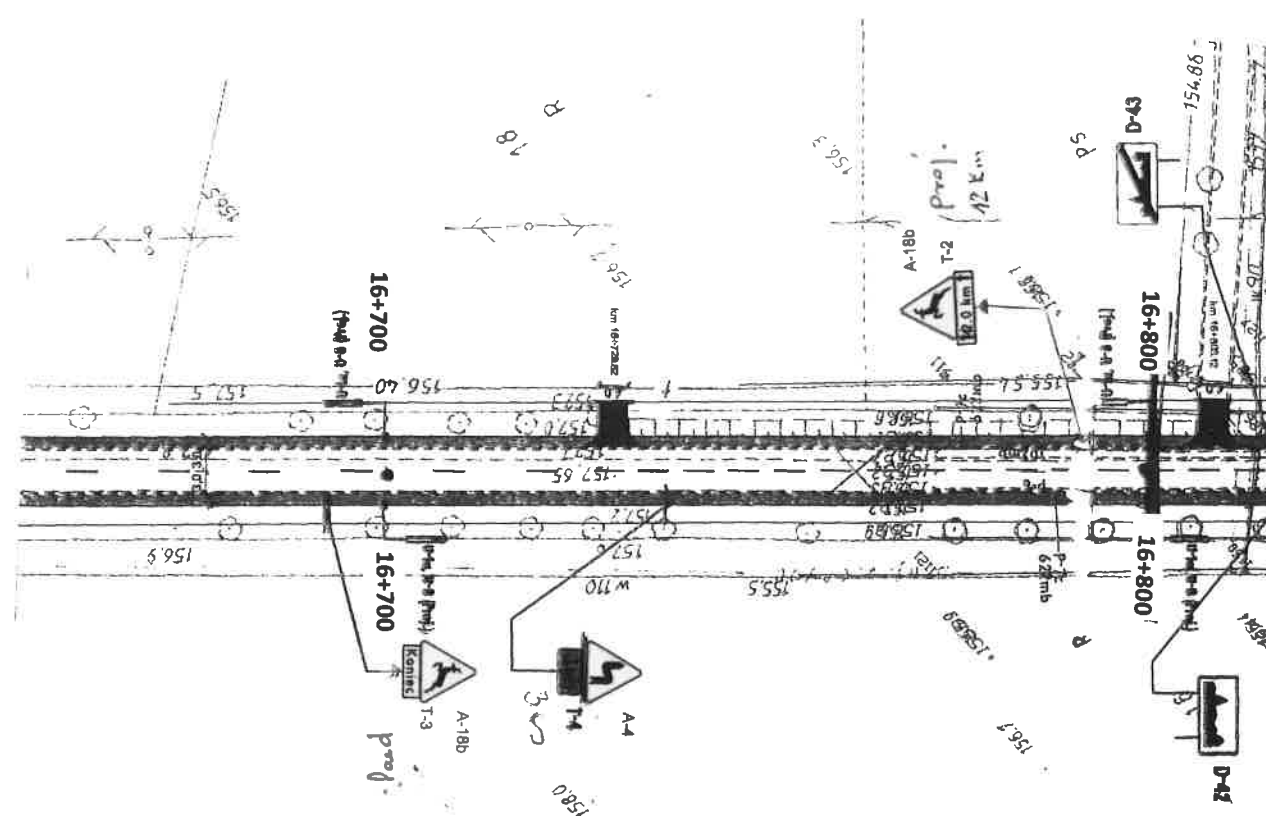

NUMER I NAZWA DROGI Droga wojewódzka nr 616		KILOMETRAŻ km 16+250 do km 16+800	
TYTUŁ RYSUNKU PROJEKT STAŁEJ ORGANIZACJI RUCHU Aktualizacja projektu w zakresie ustawienia znaków ostrzegawczych A-18 b		Nr rysunku 50	SKALA 1:1000
AUTOR OPRACOWANIA RENATA FIEDKO		Starszy Specjalista PODPIS 103	BRANŻA DROGOWA
			DATA luty 2023