

POSTERUNEK POLICJI W KROŚNICACH

INWENTARYZACJA GEODEZYJNA

WYKONANIA PALI FUNDAMENTOWYCH

oraz

DOKUMENTACJA POWYKONAWCZA


PALI FUNDAMENTOWYCH

gmina: Milicz
obręb: Krośnice


GEODETA W PRAWNICY
Inż. Maciej Trafankowski
upr. G.G.K. nr 21737
tel. 509 292 400

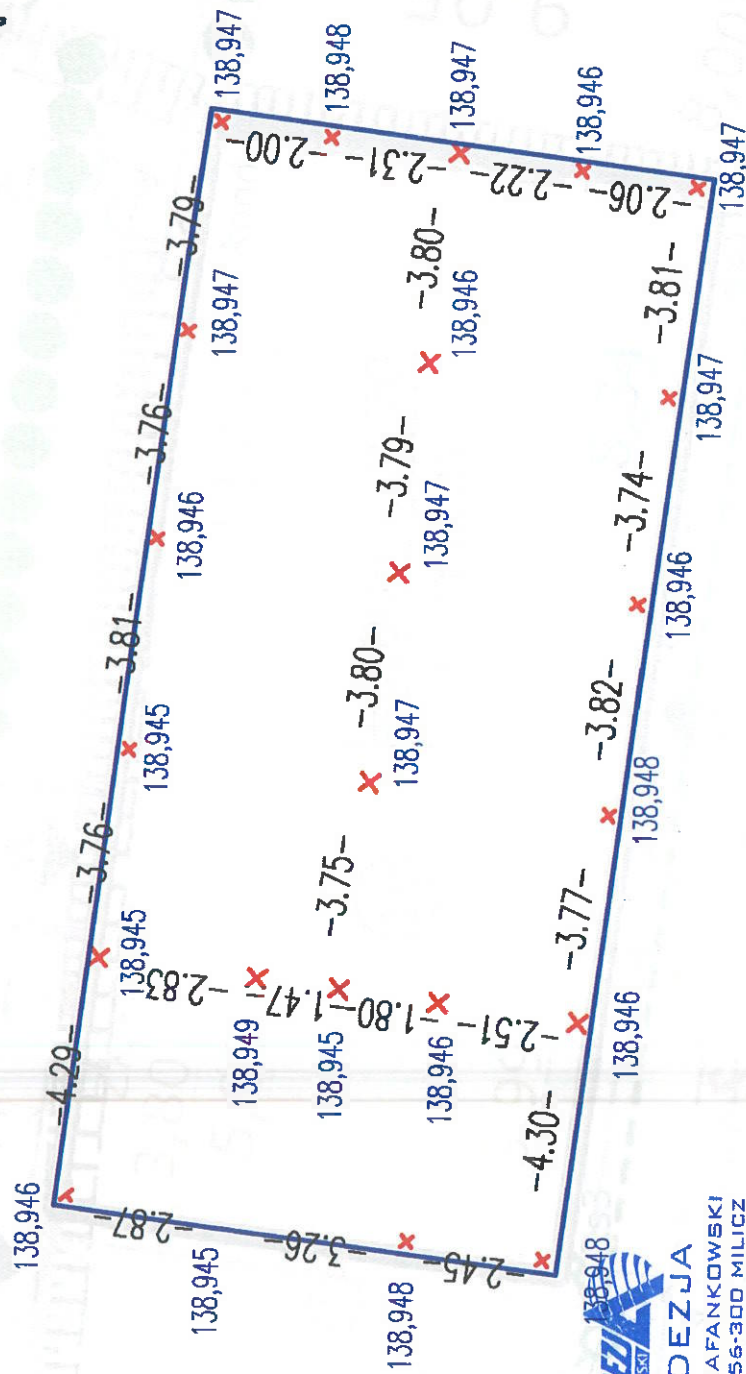

data pomiaru:
30-08-2023

GEODETA UPRAWNIONY
Inż. Maciej Trafankowski
upr. G.G.K. nr 21737
tel. 509 292 400

Tropenboord

GEODEZYJA
TRAFANKOWSKI

GEODEZJA

MACIEJ TRAFANKOWSKI
STAWIEC 1H, 56-300 MILICZ
NR 916-131-77-87

GEOMILICZ@GMAIL.COM
TEL. 509 292 400

Pomiar inwentaryzacyjny kotew

Budynek – 1b

gmina: Milicz
obręb: Krośnice

Stwierdzam zgodzić!

221

GEODETA UPRAWNIONY
INŻ. Maciej Trafankowski
ul. G.G.K. nr 21737
tel. 509 292 490




GEDDEZJA

MACIEJ TRAFANKOWSKI
STAWIEC 1H, 56-300 MILICZ
NIP 916-131-77-87
GEOCILIC2@GMAIL.COM
TEL. 509 292 400

GEODETA UPRAWNIONY
Inż. Maciej Trafankowski
upr. G.G.K. nr 21737
tel. 509 292 400

1100 1100

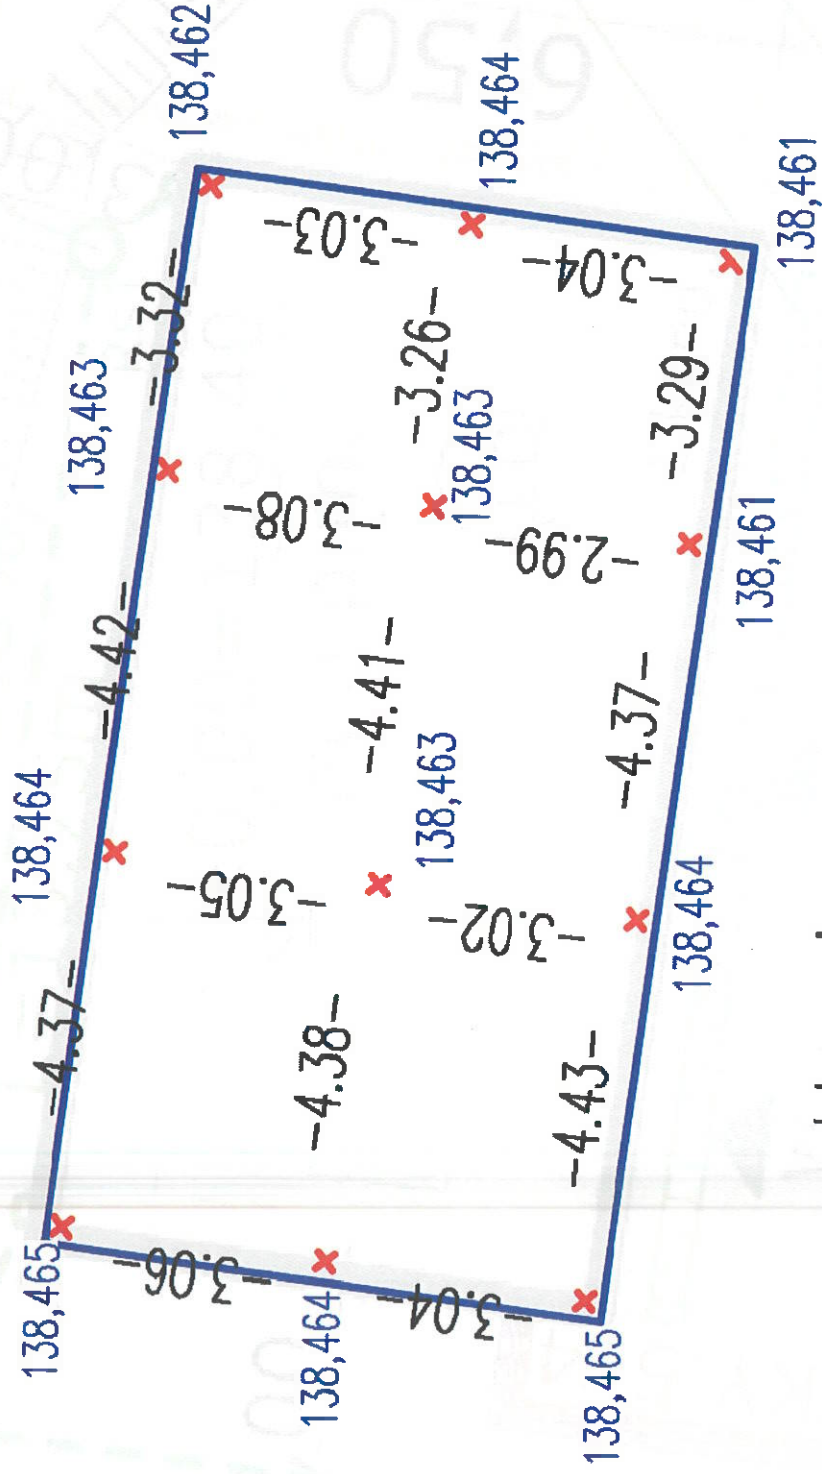


data pomiaru:
30-08-2023

Pomiar inwentaryzacyjny kotew

wiata

gmina: Milicz
obręb: Krośnice

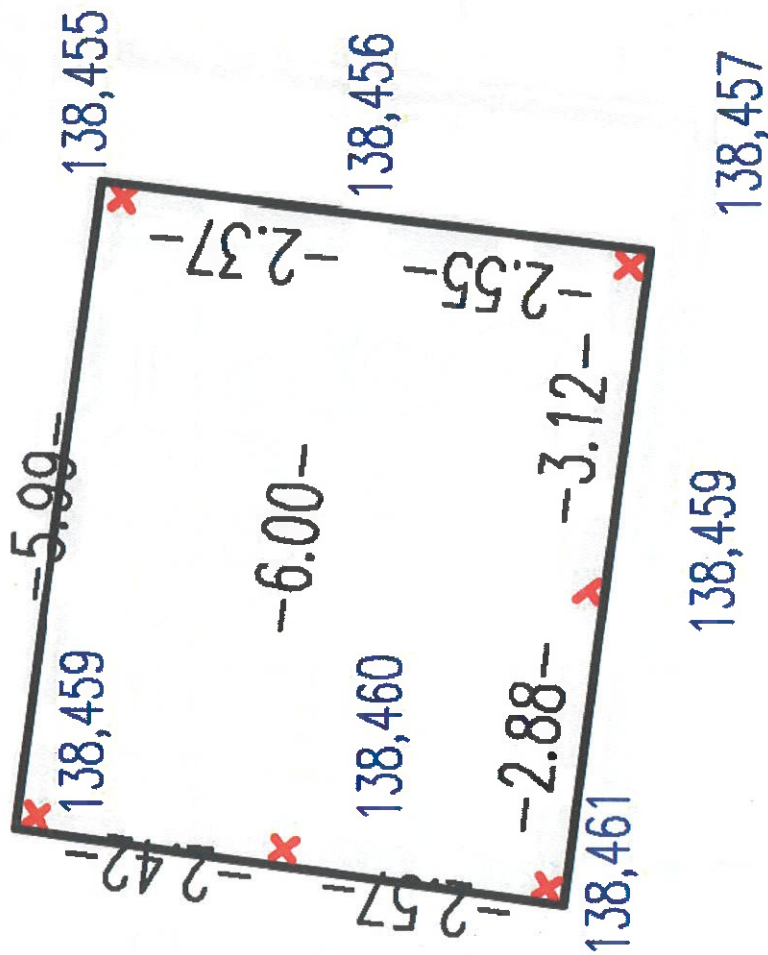

GEODEZJA
MACIEJ TRAFANKOWSKI
STAWIEC 1M, 56-300 MILICZ
NIP 916-131-77-87
GEOMILICZ@GMAIL.COM
TEL. 509 292 400

GEODETA UPRAWNIONY
Inż. Maciej Trafankowski
upr. G.G.K. nr 21737
tel. 509 292 400

Trafankowski

data pomiaru:
30-08-2023


Stwierdzenie zgodności

z PZT

GEODETA UPRAWNIONY
Inż. Maciej Trafankowski
upr. G.G.K. nr 21737
tel. 509 292 400

GMINA: MILICZ

OBIEKT: KROŚNICE

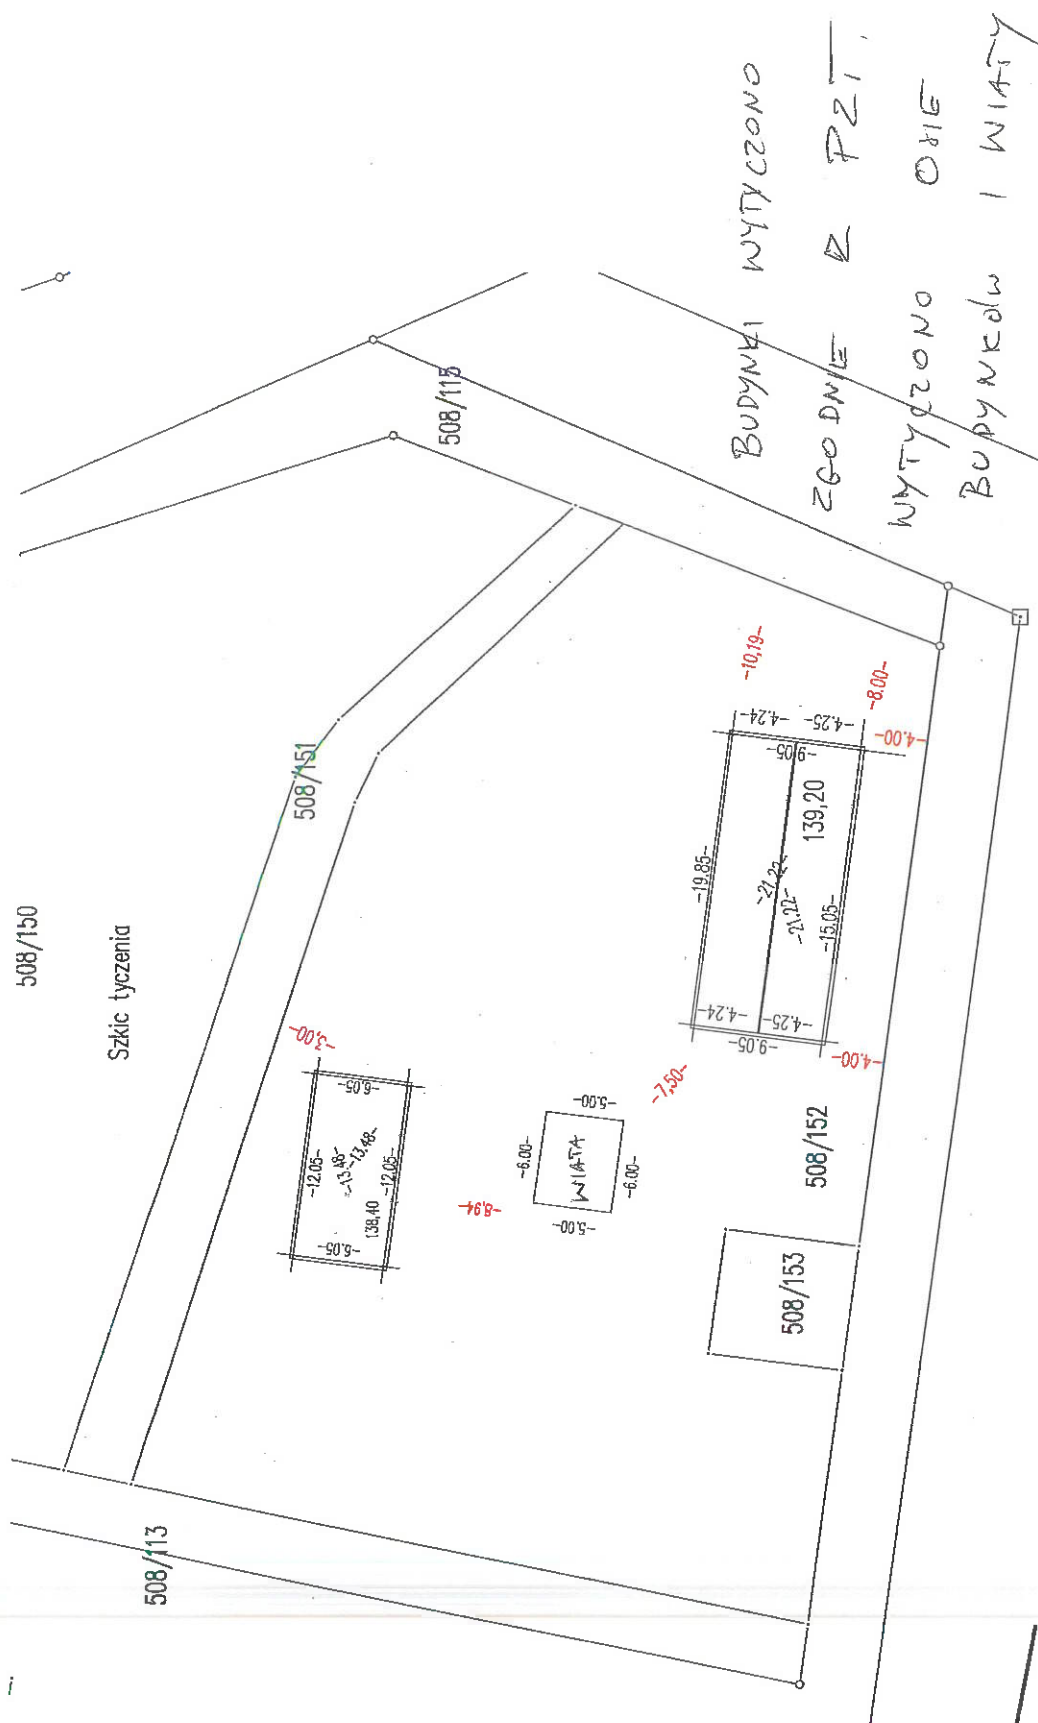

data tytułu:

02.08.2023

GEODETA UPRAWNIONY
Inż. Maciej Trafankowski
upr. G.G.K. nr 21737
tel. 509 292 400

M. Trafankowski

**DZIAŁ
KONSTRUKCYJNY**

**DZIAŁ
KONTROLI JAKOŚCI**

**DOKUMENTACJA
POWYKONAWCZA**

BUDYNEK ADMINISTRACYJNO - BIUROWY - KROŚNICE

DZ CONTROL									
2008.00	2008.00	2008.00							
3	9	15	23						
6	14	22							
7	13	21							
8	12	20							
2	11	19							
1	10	18							
7	14	22							
10	17	25							
13	20	28							
652	659	667							

Pełnomocnik ds. Zakładowej
Kontroli Produkcji

BUDYNEK GARAŻOWO-MAGAZYNOWY - KROŚNICE

24	25	26	27	302,50
28	29	30	31	302,50
32	33	34	35	327,00
436,50	436,50	436,50	327,00	

WIATA GARAZOWA - KROŚNICE

**DOKUMENTACJA
POWYKONAWCZA**

36	37	38	
250,00			300,00
39		40	
250,00			300,00
41		42	
			300,00

SOLSTAR HOMES Sp. z o.o.
ul. Jana Heweliusza 11/1414, 80-890 Gdańsk
NIP 583-34-17-850

**DZIAŁ
KONSTRUKCYJNY**
**DZIAŁ
KONTROLI JAKOŚCI**

Pełnomocnik ds. Zakładowej
Kontroli Produkcji

techno Metal Post.

Characteristics of the Techno Metal Post
Charakterystyka jednostki Techno Metal Post

Model: P3-16 Model : P3 - 16

File: 22152-029

Date : 07/12/2022

DZIAŁ
KONSTRUKCYJNY

DZIAŁ
KONTROLI JAKOŚCI

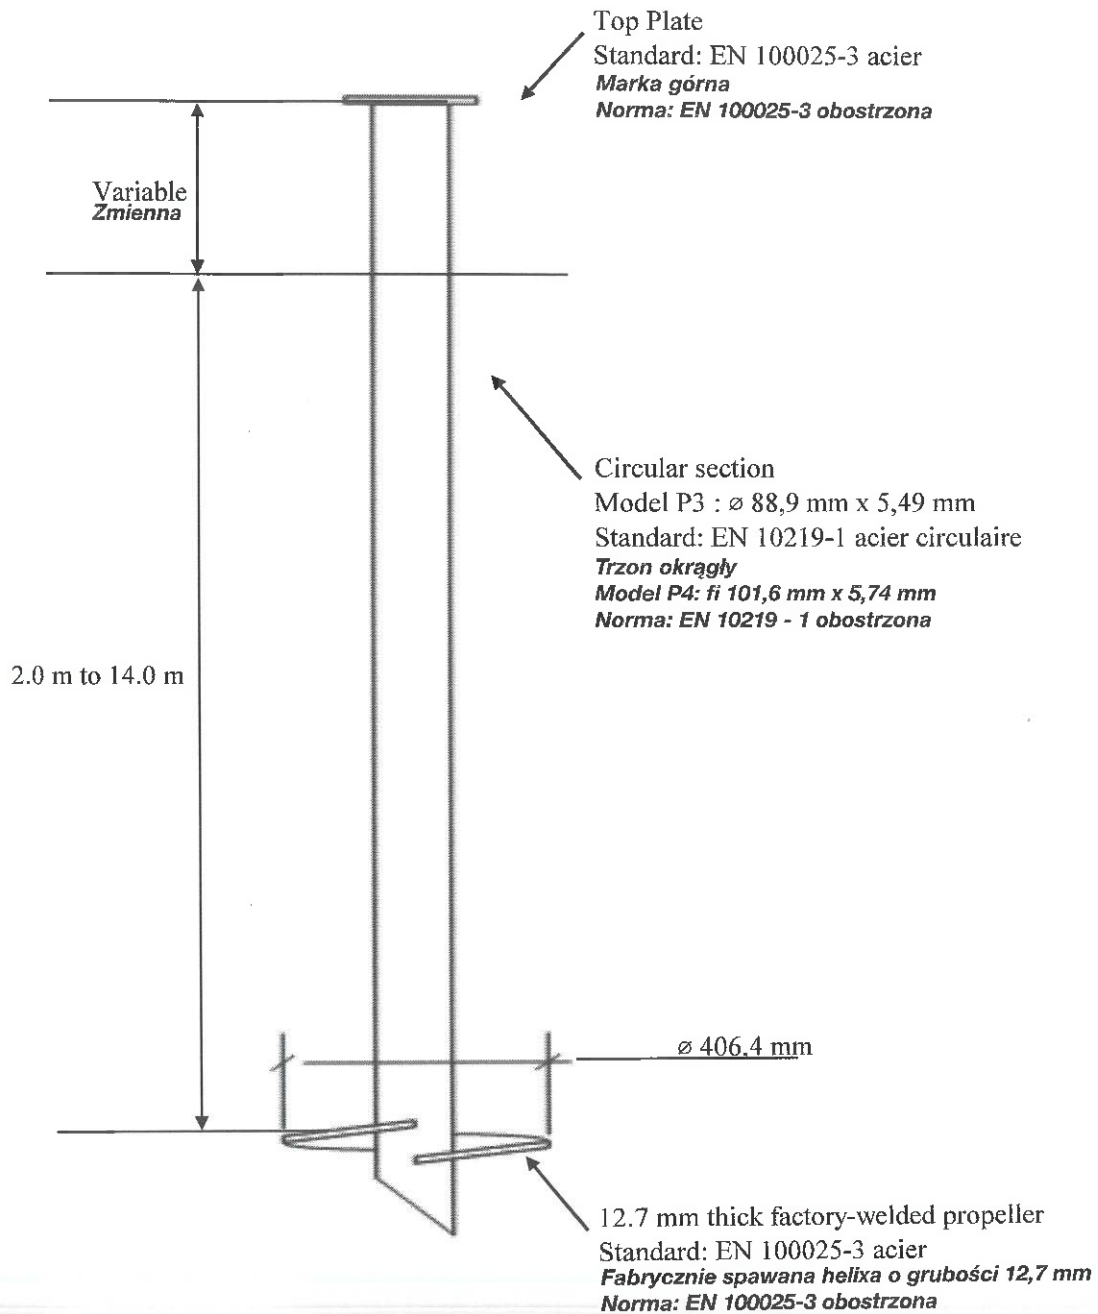


TABELA WYBORU EUROPA

Model Pala	Typ Projektu	Maksymalna Nośność				Nacisk poziomy ⁵	Wytr małośna ginanie
		Nacisk ^{2 3 4}		Wyciąganie ^{1 2}			
		SLS ⁶	ULS ⁷	SLS ⁶	ULS ⁷	SLS	
		(kN)	(kN)	(kN)	(kN)	(kN)	
P1 Ø 48.3 mm (1.9 in)	Budowle Mieszkaniowe Lekkie (tarasy bez zadaszenia, małe schody, etc.)	30	42	15	21	2,2	1,4
P2 Ø 60.3 mm (2.4 in)	Budowle Mieszkaniowe Średnie i Budowle Komercyjne Lekkie (tarasy, wiaty, małe budynki szklane/ werandy, etc.)	49	69	24	34	4,4	2,4
P3 Ø 88.9 mm (3.5 in)	Budowle Mieszkaniowe Ciężkie, Budowle Komercyjne Lekkie i Średnie, Budowle Przemysłowe (przybudówki, domy jednorodzinne, znaki, garaże, konstrukcje nowe, stabilizacja i podnoszenie bu- dynków, chodniki, etc.)	150	210	75	105	10,0	8,8
P4 Ø 101.6 mm (4 in)	Budowle Mieszkaniowe Ciężkie, Budowle Komercyjne i Przemysłowe Lekkie do Średnich, (domy jednorodzinne, znaki / totemy, lekkie słupy, nowe konstrukcje, chodniki / promenady, wyciągi, bariery, etc.)	200	280	100	140	12,0	12,3
P3-HD Ø 88.9 mm (3.5 in)	Budowle Mieszkaniowe Ciężkie, Budowle Komercyjne i Przemysłowe Lekkie do Ciężkich, (nowe konstrukcje, stabilizacja i podnoszenie budynków, wyciągi, etc.)	200	280	100	140	10,0	12,8
P4-HD Ø 101.6 mm (4 in)	Budowle Mieszkaniowe Ciężkie, Budowle Komercyjne i Przemysłowe Lekkie do Ciężkich, (nowe konstrukcje, ściany oporowe, wyciągi, etc.)	225	315	113	158	12,0	17,9
P5 Ø 141.3 mm (5.6 in)	Budowle Mieszkaniowe Ciężkie, Budowle Komercyjne i Przemysłowe Lekkie do Ciężkich, (nowe konstrukcje, ściany oporowe, wyciągi, etc.)	225	315	113	158	20,0	29,2
P6 Ø 168.3 mm (6.6 in)	Budowle Mieszkaniowe Ciężkie, Budowle Komercyjne i Przemysłowe Lekkie do Ciężkich, (nowe konstrukcje, ściany oporowe, wyciągi, etc.)	225	315	113	158	25,0	45,9

Uwagi :

- Wytrzymałość na Wyciąganie oszacować, zmniejszając o połowę wartość Nacisku (Nośności). Skontaktuj się z działem inżynierii TMP, aby uzyskać informacje na temat Nośności.
- Maksymalne obciążenie ściskające / rozciągające (SLS) pokazane w tabeli wyboru ogranicza osiadanie do 12 mm.
- Maksymalna nośność (Nacisk) (SLS) określana jest maksymalnym momentem obrotowym przyłożonym przez sprzęt instalacyjny.
- W przypadku gdy pal nie ma podparcia bocznego (bardzo luźne / miękkie, gleby podatne na upłynnienie, prąd wody lub wiatr), opór konstrukcyjny pala fundamentowego musi zostać zatwierdzony przez Dział Inżynierii TMP.
- Przedstawiona wartość Nacisku poziomego obliczona jest dla gruntów zwartych z wolną głową. Skontaktuj się z działem inżynierskim TMP w celu uzyskania informacji dla innych warunków gruntowych.
- Wartości SLS zakładają minimalny współczynnik bezpieczeństwa wynoszący 2 dla granicznej oporności geotechnicznej.
- Faktyczna oporność geotechniczna ULS.

Komentarze :

- Istnieje możliwość zastosowania większego Pala dla większych wartości nacisku bocznego lub wytrzymałości na zginanie niż pokazano w tabeli wyboru.
- W przypadku jakichkolwiek pytań technicznych prosimy o kontakt z Działem Inżynierii TMP.

SPECYFIKACJA TECHNICZNA PALE WKREĆANE

PRZYKŁAD: MODEL P3 - HSS 3,5" (88,9 mm)

Maksymalna nośność stali HD: 74'200 funtów (74,2 kips) * 33'656 kg (330,05 kN)*


Maksymalna dopuszczalna nośność stali HD: 37 100 funtów (37,1 kips) * 16'828 kg (165,0 kN)*

* Dla większych obciążeń pal HD P4 - HSS 4 "(101,6 mm) oferuje maksymalną dopuszczalną



Techno Metal Post Model P3 to pal wkręcany, który jest powszechnie stosowany do budowy fundamentów dla nowo-powstających projektów. Ten produkt jest dostępny jako wykonany ze zwykłej stali (grubość ścianki 0,216" 5,49 mm), a także w stali HD (grubość ścianki 0,300" 7,62 mm). Jest również dostępny w różnych długościach (7 cali 1780 mm, 10,5 cali 2667 mm lub 14 cali 3556 mm dla stali zwykłej i 8 cali 2032 mm i 12 cali 3048 mm dla stali HD) oraz w różnych konfiguracjach spirali, które są funkcją warunków gruntowych i założeń projektowych.

Techno Metal Post produkuje wiele różnych modeli pali (od P1 do P10), tak więc istnieje możliwość dopasowania najbardziej odpowiednich fundamentów dla Twojego projektu. Różnorodność łączników, wsporników i kołpaków, które są powszechnie używane w modelu P3, również pokazano poniżej. Techno Metal Post wykorzystuje unikalny, zastrzeżony znakiem sprzęt do montażu wkręcanych pali i kotew. Dysponujemy 3 różnymi rodzajami sprzętu, od małej lekkiej maszyny dla miejsc o ograniczonym dostępie lub w projektach wewnątrz budynków, po największą maszynę przemysłową do ciężkich robót.

Specyfikacja Komponentów	Stal Zwykła	Stal Wzmocniona (HD-Heavy Duty)
Trzony i przedłużenia	Okragły HSS 3,5"(88,9 mm) wym. zewn. x 0,216" (5,5 mm) - grubość ścianki Standard: norma ASTM A500 Klasa C - Okragły stalowy przekrój Fy = 51 ksi min. (350 MPa) Dostępne w odcinkach 7" (2134 mm), 10,5" (3200 mm) lub 14" (4267 mm) Założony okres użytkowania 50 lat według normy AC308	Okragły HSS 3,5"(88,9 mm) wym. zewn. x 0,300" (7,62 mm) grubość ścianki Standard: norma ASTM A500 Klasa C - Okragły przekrój stalowy Fy = 51 ksi min. (350 MPa) Dostępny w odcinkach 8" (2438 mm) lub 12" (3 658 mm) Założony okres użytkowania 50 lat według normy AC358
Spirale	1/2"(12,7 mm) grubości / fabrycznie spawana spirala Standard: ASTM G40.21-44W - Stal 3"(76 mm) Raster / Dostępny w śr. 8" (203,2 mm), 10"(254 mm) lub 12" (304,8 mm) (Uwaga: W zależności od wymagań dla fundamentu można zaprojektować inną konfigurację spirali). W przypadku wielu kombinacji wkręcanych fundamentów możliwe jest wstawianie 2 lub 3 spirali do trzonów prowadzących. Odstęp spirali wzdłuż trzonu wynosi 3,0 razy średnica spirali.	
Łączniki	Łącznik zwykły: Okragły HSS 4"(101,6 mm) wym. zewn. x 0,226" (5,7 mm) - grubość ścianki x 3,5"(88,9 mm) - długość Fy = 51 ksi min. (350 MPa) Łącznik przedłużony: Okragły HSS 4"(101,6 mm) wym. zewn. x 0,188" (4,8 mm) - grubość ścianki x 2,5"(64 mm) - długość Fy = 60 ksi min. (414 MPa) Łącznik wzmocniony: Okragły HSS 4"(101,6 mm) wym. zewn. x 0,226" (5,7 mm) - grubość ścianki x 9"(228,6 mm) - długość Fy = 51 ksi min. (350 MPa) Sprzęgło jest przyspawane do wału, a moment obrotowy zmierzony podczas instalacji potwierdza wytrzymałość spawu. Łącznik śrubowy dostępny, gdy spawanie nie jest możliwe.	
Powłoki	Dostępne z powłoką cynkową ogniowo zgodnie z ASTM A123 lub jako stal czarna	
Dodatkowa Ochrona Antykorozyjna	Dostępny system ochrony katodowej dla dodatkowej ochrony antykorozyjnej	
Specyfikacja obciążeń	Stal zwykła	Stal wzmocniona (HD)
Współczynnik Kt	Kt factor = 7	Kt factor = 7
Maksymalny Moment Obrotowy (Nm)	12,750 Nm	14,900 Nm
Maksymalny Najwyższy Nacisk	293 kN (29,9 ton)	330 kN (33,6 ton)
Maksymalny Nacisk Roboczy **	146 kN (14,9 ton)	165 kN (16,9 ton)
CODY OCENY		
ICC-ES	ICC-ES (ESR-3418)	
IAPMO	IAPMO (ER-481)	

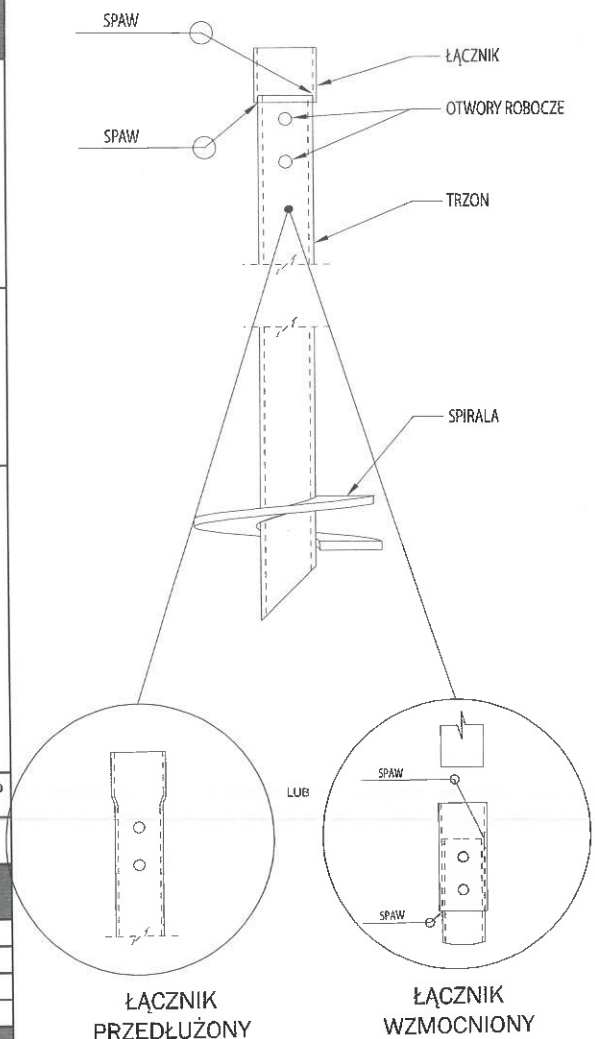

** Wyższe wartości obciążeń można założyć po konsultacjach z Działem Inżynierii

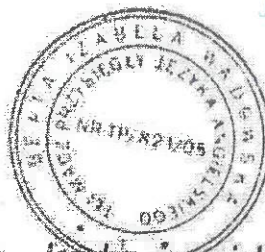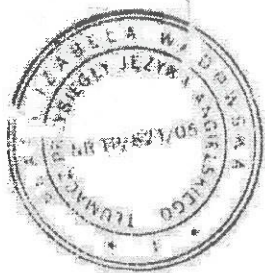

SOLSTAR HOMES Sp. z o.o.
Jana Heweliusza 11/1414, 80-500 Gdańsk
NIP 583-34-17-850

**DZIAŁ
KONSTRUKCYJNY
DZIAŁ
KONTROLI JAKOŚCI**

[Tłumaczenie przysięgłe z języka angielskiego; do tłumaczenia przedłożono dokument w formie zapisu elektronicznego, którego wydruk dopięto do tłumaczenia; dokument sporządzono na papierze oficjalnym]-----

BUREAU VERITAS Certification, symbol 'BUREAU VERITAS 1828'-----

Bureau Veritas Italia S.p.A. – Organ Notyfikowany nr 1370
Viale Monza, 347 – 20126 Mediolan – WŁOCHY-----

-----ŚWIADECTWO ZGODNOŚCI-----

FABRYCZNEJ KONTROLI PRODUKCJI

-----Świadectwo nr 1370-CPR-2047-----

Zgodnie z Rozporządzeniem nr 305/2011/UE Parlamentu i Rady Europy z dnia 9 marca 2011. roku (Rozporządzenie o wyrobach budowlanych), niniejsze Świadectwo ma zastosowanie do wyrobu budowlanego:-----

Produkty: ELEMENTY KONSTRUKCYJNE KONSTRUKCJI STALOWYCH-----

Charakterystyka*: -----

Klasa wykonania: do EXC 2 włącznie-----

Metoda oznakowania znakiem CE: 1-----


wprowadzone na rynek pod nazwą lub znakiem towarowym:

Producent: ATELIER de PRODUCTION EUROPE SAS,

CENTRALA: Chemin de la Hayette, Rue de Séhu 80290

POIX de PICARDIE – FRANCJA-----

i wyprodukowane w zakładzie produkcyjnym:

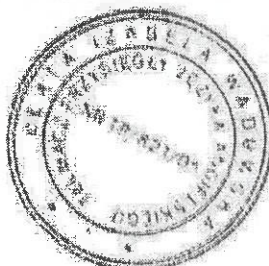



²**DZIAŁ
KONSTRUKCYJNY**

**DZIAŁ
KONTROLI JAKOŚCI**

Zakład produkcyjny: Chemin de la Hayette, Rue de Séhu
80290 POIX de PICARDIE – FRANCJA

Niniejsze Świadcstwo poświadcza, że wszystkie przepisy dotyczące oceny i weryfikacji stałości właściwości użytkowych, opisane w Aneksie ZA normy:

EN 1090-1:2009 + A1: 2011 – Wykonanie konstrukcji stalowych i aluminiowych

pod systemem 2+, są stosowane i, że fabryczna kontrola produkcji została oceniona jako spełniająca stosowne wymagania.

Niniejsze Świadcstwo zostało wydane po raz pierwszy 9 września 2021 roku i zachowa ważność do momentu istotnej zmiany zharmonizowanej normy, wyrobu budowlanego, metod weryfikacji stałości właściwości użytkowych (AVCP) czy też warunków produkcji w zakładzie produkcyjnym, chyba że zostanie zawieszone lub cofnięte przez notyfikowany organ certyfikacji fabrycznej kontroli produkcji.

* *Specyfikacje techniczne procesu spawalniczego w Aneksie 1/1.*


[Wpisy w języku włoskim]

Milan, 09.09.2021 r.

Wersja 0

Inż. Remo GODINO, Dyrektor ds. Technicznych

[Pieczęć okrągła]: Bureau Veritas Italia, Organ Notyfikowany nr 1370 *[symbol]*

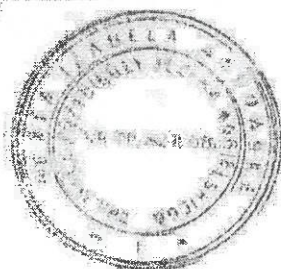



**DZIAŁ 3
KONSTRUKCYJNY**

**DZIAŁ
KONTROLI JAKOŚCI**

**BUREAU VERITAS Certification, symbol 'BUREAU
VERITAS 1828'**

-----Aneks 1/1 do -----

**ŚWIADECTWA ZGODNOŚCI
FABRYCZNEJ KONTROLI PRODUKCJI**

Bureau Veritas Italia S.p.A.

nr 1370-CPR-2047 z dnia 09.09.2021 r.

przyznanego

ATELIERS de PRODUCTION EUROPE SAS,

CENTRALA I ZAKŁAD PRODUKCYJNY:

Chemin de la Hayette, Rue de Séhu - 80290 POIX de

PICARDIE – FRANCJA

Odniesienie do normy

**EN 1090-2:2018 – Wykonanie konstrukcji stalowych i
aluminowych**

Część 2: Wymagania techniczne dla konstrukcji stalowych

Procesy i materiały spawalnicze

Procesy spawalnicze zgodnie z normą ISO 4063: 135-----

Grupy materiałów rodzimych zgodnie z normą CEN ISO/TR

15608: 1.1, 11.1-----


Odpowiedzialny koordynator prac spawalniczych

Christophe Bucamp (IWT)

Milan, 09.09.2021 r.-----

Wersja 0-----

inż. Remo GODINO, Dyrektor ds. Technicznych-----

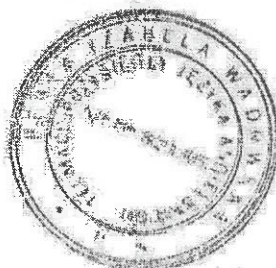



4
DZIAŁ
KONSTRUKCYJNY
DZIAŁ
KONTROLI JAKOŚĆ


[Pieczęć okrągła]: Bureau Veritas Italia, Organ Notyfikowany

nr 1370 [symbol]_____

Niniejszy Aneks jest ważny tylko razem ze Świadectwem nr
1370-CPR-2047_____

Strona 2 z 2_____

[Koniec strony]_____

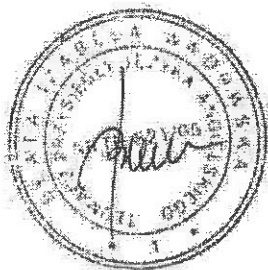

Numer w repertorium: 10442/2083/VII/2023

Ja, niżej podpisana, mgr Beata I. WADOWSKA,
tłumacz przysięgły języka angielskiego w Warszawie, w Polsce,
wpisana na listę tłumaczy przysięgłych Ministra Sprawiedliwości
pod nr TP/821/05;
zaświadczam, że powyższe tłumaczenie jest zgodne z dokumentem
w języku angielskim przedłożonym mi dnia 04.08.2023 r.

Należność: _____ zł

BUREAU VERITAS
Certification



CERTIFICATE OF CONFORMITY OF THE FACTORY PRODUCTION CONTROL

Certificate number **1370-CPR-2047**

In accordance with Regulation 305/2011/EU of the European Parliament and of the Council of 9 March 2011 (Construction Products Regulation - CPR), this certificate applies to the construction product:

PRODUCTS	STRUCTURAL COMPONENTS FOR STEEL STRUCTURES
CHARACTERISTICS*	Execution Class: up to EXC 2 included CE Marking Method: 1

placed on the market under the name or trade mark of:

MANUFACTURER	ATELIER de PRODUCTION EUROPE SAS HEAD OFFICE: Chemin de la Hayette, Rue de Séhu 80290 POIX de PICARDIE – FRANCE
---------------------	--

and produced in the manufacturing plant:

MANUFACTURING PLANT	Chemin de la Hayette, Rue de Séhu 80290 POIX de PICARDIE – FRANCE
----------------------------	--

This certificate attests that all provisions concerning the assessment and verification of constancy of performance described in Annex ZA of the standard:

EN 1090-1:2009 + A1 :2011 - Execution of steel and aluminium structures

under system 2+ are applied and that **the factory production control is assessed to be in conformity with the applicable requirements.**

This certificate was first issued on **09-09-2021** and will remain valid as long as neither the harmonised standard, the construction product, the AVCP methods nor the manufacturing conditions in the plant are modified significantly, unless suspended or withdrawn by the notified factory production control certification body.

**Technical specification for welding process in Annex 1/1*

Milan, 09-09-2021

Rev. 0

Firmato digitalmente da

Remo Godino

Q = Ordine Ingegneri di Milano
T = Ingegnere
SerialNumber = TINIT-GDNRME72B23Z112G
Data e ora della firma: 09/09/2021 08:13:31



BUREAU VERITAS
Certification



Annex 1/1 to the
Certificate of Conformity
of the Factory Production Control
Bureau Veritas Italia S.p.A.

N° 1370-CPR-2047 of 09/09/2021

Awarded to:

ATELIERS de PRODUCTION EUROPE SAS

HEAD OFFICE AND MANUFACTURING PLANT:

Chemin de la Hayette, Rue de Séhu - 80290 POIX de PICARDIE – FRANCE

Standard reference

EN 1090-2:2018 – Execution of steel and aluminium structures

Part 2: Technical requirements for steel structures

Welding Processes and Materials

Welding Processes <i>According to ISO 4063</i>	Parent Material Groups <i>According to CEN ISO/TR 15608</i>
135	1.1, 11.1

Responsible Welding Coordinator

Christophe Bucamp (IWT)

Milan, 09-09-2021

Rev. 0



This Annex is valid only in conjunction to the certificate number 1370-CPR-2047

Bureau Veritas Italia S.p.A – Notified Body n° 1370

Viale Monza, 347 – 20126 Milan – ITALY