

▮ - odcinająca klapa p. poz. LZ5


ZESTAWIENIE ELEMENTÓW

Nz		
13-1.1	USAV-400	- szt. 1
	BU 90°-400	- szt. 2
	SR-400-3	- szt. 1
	Połączenie kanału z centralą	
	400/640-ø400	- szt. 1
N		
1-2	Połączenie centrali z kanałem	
	260/130-ø315	- szt. 1
	BU 90°-315	- szt. 1
	TCPU-315-315	- szt. 1
	SR-315-3	- szt. 1
	MF-315	- szt. 1
N1		
10, 9-11, 8-12	VPS-200-KIR-160	- szt. 3
2, 8.1, 8-9-10	RCLU-315-250	- szt. 1
	RCLU-250-200	- szt. 1
	BU 90°-250	- szt. 3
	SR-250-3	- szt. 4
	NPU-250	- szt. 2
	SR-200-3	- szt. 2
	NPU-200	- szt. 4
	ESU-200	- szt. 1
N2		
5, 6, 3-7	VPS-200-KIR-160	- szt. 3
2, 3.1, 3, 4, 5, 6	RCLU-315-250	- szt. 1
	RCLU-250-200	- szt. 1
	BU 90°-250	- szt. 3
	SR-250-3	- szt. 5
	NPU-250	- szt. 3
	SR-200-3	- szt. 1
	NPU-200	- szt. 3
	TCPU-200-200	- szt. 1
	ESU-200	- szt. 2

Dokumentacja powykonawcza

Zakład Instalacji Sanitarnych
HYDREM
Dariusz Sobotka
45-593 Opole, ul. Wschodnia 6A
tel. 442-84-06, 441-88-89

B.P.B.O. "PROJBUD - OPOLE"		NR RYS. 6.
OBIEKT ADRES	Dom Studenta U.O. Opole, ul. Katowicka	NR ZLEC. 65/95/NA/98
Schemat układu nawiewnego centrali CNWV1		SKALA
PROJEKTANT	inż. ZBIGNIEW KRYCZAŁO uprawniony do projektowania i prowadzenia robót w zakresie sieci i inst.-sanit. Nr ewid. upr. 73/80 Op	DATA I PODPIS 01.1999 <i>[Signature]</i>

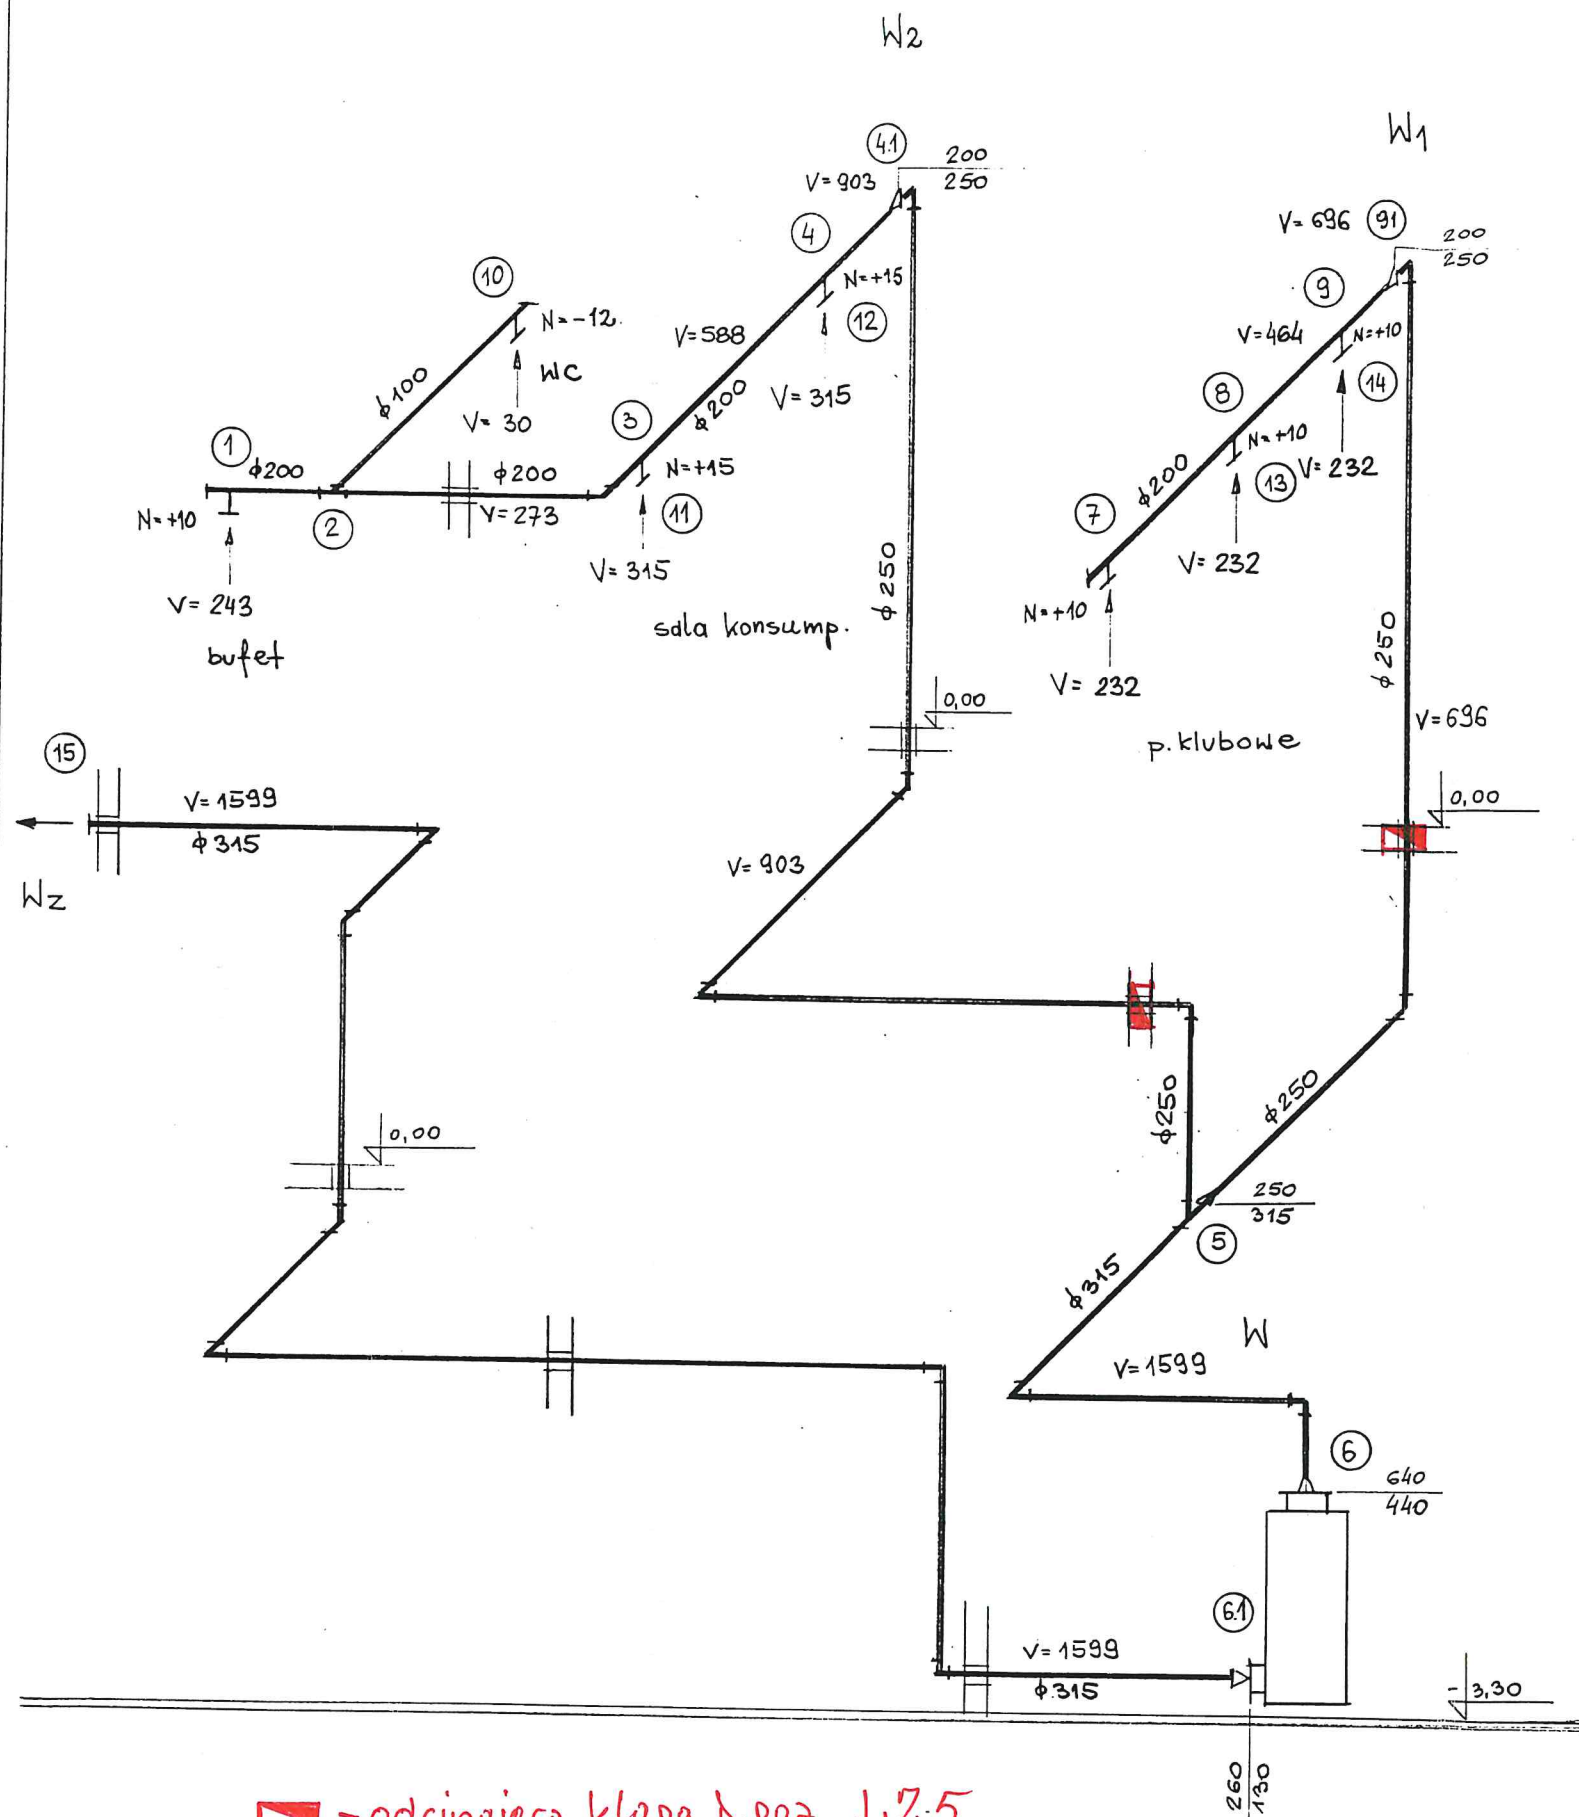

■ - odcinająca klapa p.poz. L2.5

ZESTAWIENIE ELEMENTÓW

W1	
7, 8-13, 9-14	VPS-200-KSU-160 - szt. 3
5, 9.1-9, 8, 7	
RCLU-315-250	- szt. 1
RCLU-250-200	- szt. 1
BU 90°-250	- szt. 2
SR-250-3	- szt. 2
NPU-250	- szt. 1
SR-200-3	- szt. 2
NPU-200	- szt. 4
ESU-200	- szt. 1
W2	
10	VPS-100-KSU-100 - szt. 1
1, 3-11, 4-12	
VPS-200-KSU-160	- szt. 3
1, 2, 3, 4, 4.1, 5	
ESU-100	- szt. 1
ESU-200	- szt. 1
TCPU-200-100	- szt. 1
BU 90°-200	- szt. 1
BU 90°-250	- szt. 4
RCLU-250-200	- szt. 1
SR-100-3	- szt. 1
NPU-100	- szt. 1
SR-200-3	- szt. 4
NPU-200	- szt. 6
SR-250-3	- szt. 3
NPU-250	- szt. 1
W	
5-6	CNWV1
TCPU-315-250	- szt. 1
BU 90°-315	- szt. 2
SR-315-3	- szt. 1
Połączenie centrali z kanałem	
640/440-ø315	- szt. 1
Wz	
6.1-15	
Połączenie centrali z kanałem	
260/130-ø315	- szt. 1
BU 90°-315	- szt. 6
USAV-315	- szt. 1
SR-315-3	- szt. 9
NPU-315	- szt. 5

Dokumentacja powykonawcza

Zakład Instalacji Sanitarnych
HYDREM

B.F.B.O. "PROJBUD - OPOLE"		NR RYS. 7.
OBIEKT	Dom Studenta U.O.	NR ZLEC. 65/95/NA/98
ADRES	Opole, ul. Katowicka	SKALA
Schemat układu wywiewnego centrali CNWV1		
PROJEKTANT	inż. ZBIGNIEW KRYCZAŁO uprawniony do projektowania i prowadzenia robót w zakresie sieci i inst.-sanit. Nr ewid. upr. 75/80 Op	DATA I PODPIS 01.1999 <i>[Signature]</i>