



N3-63
N3-59
N3-60
N3-61
N3-62

RYS. ZAM. NR
A-SH-4129

mgr inż. Michał Chmielewski
uprawniony z § 4 ust. 1 pkt 1
§ 7 ust. 1 § 13 ust. 1 pkt 4 lit. b
Nr uprawnień: 00094/JW
54-235 Wrocław, ul. Białoskalska 55/3

DOKUMENTACJA
POWYKOWAWCZA

000035

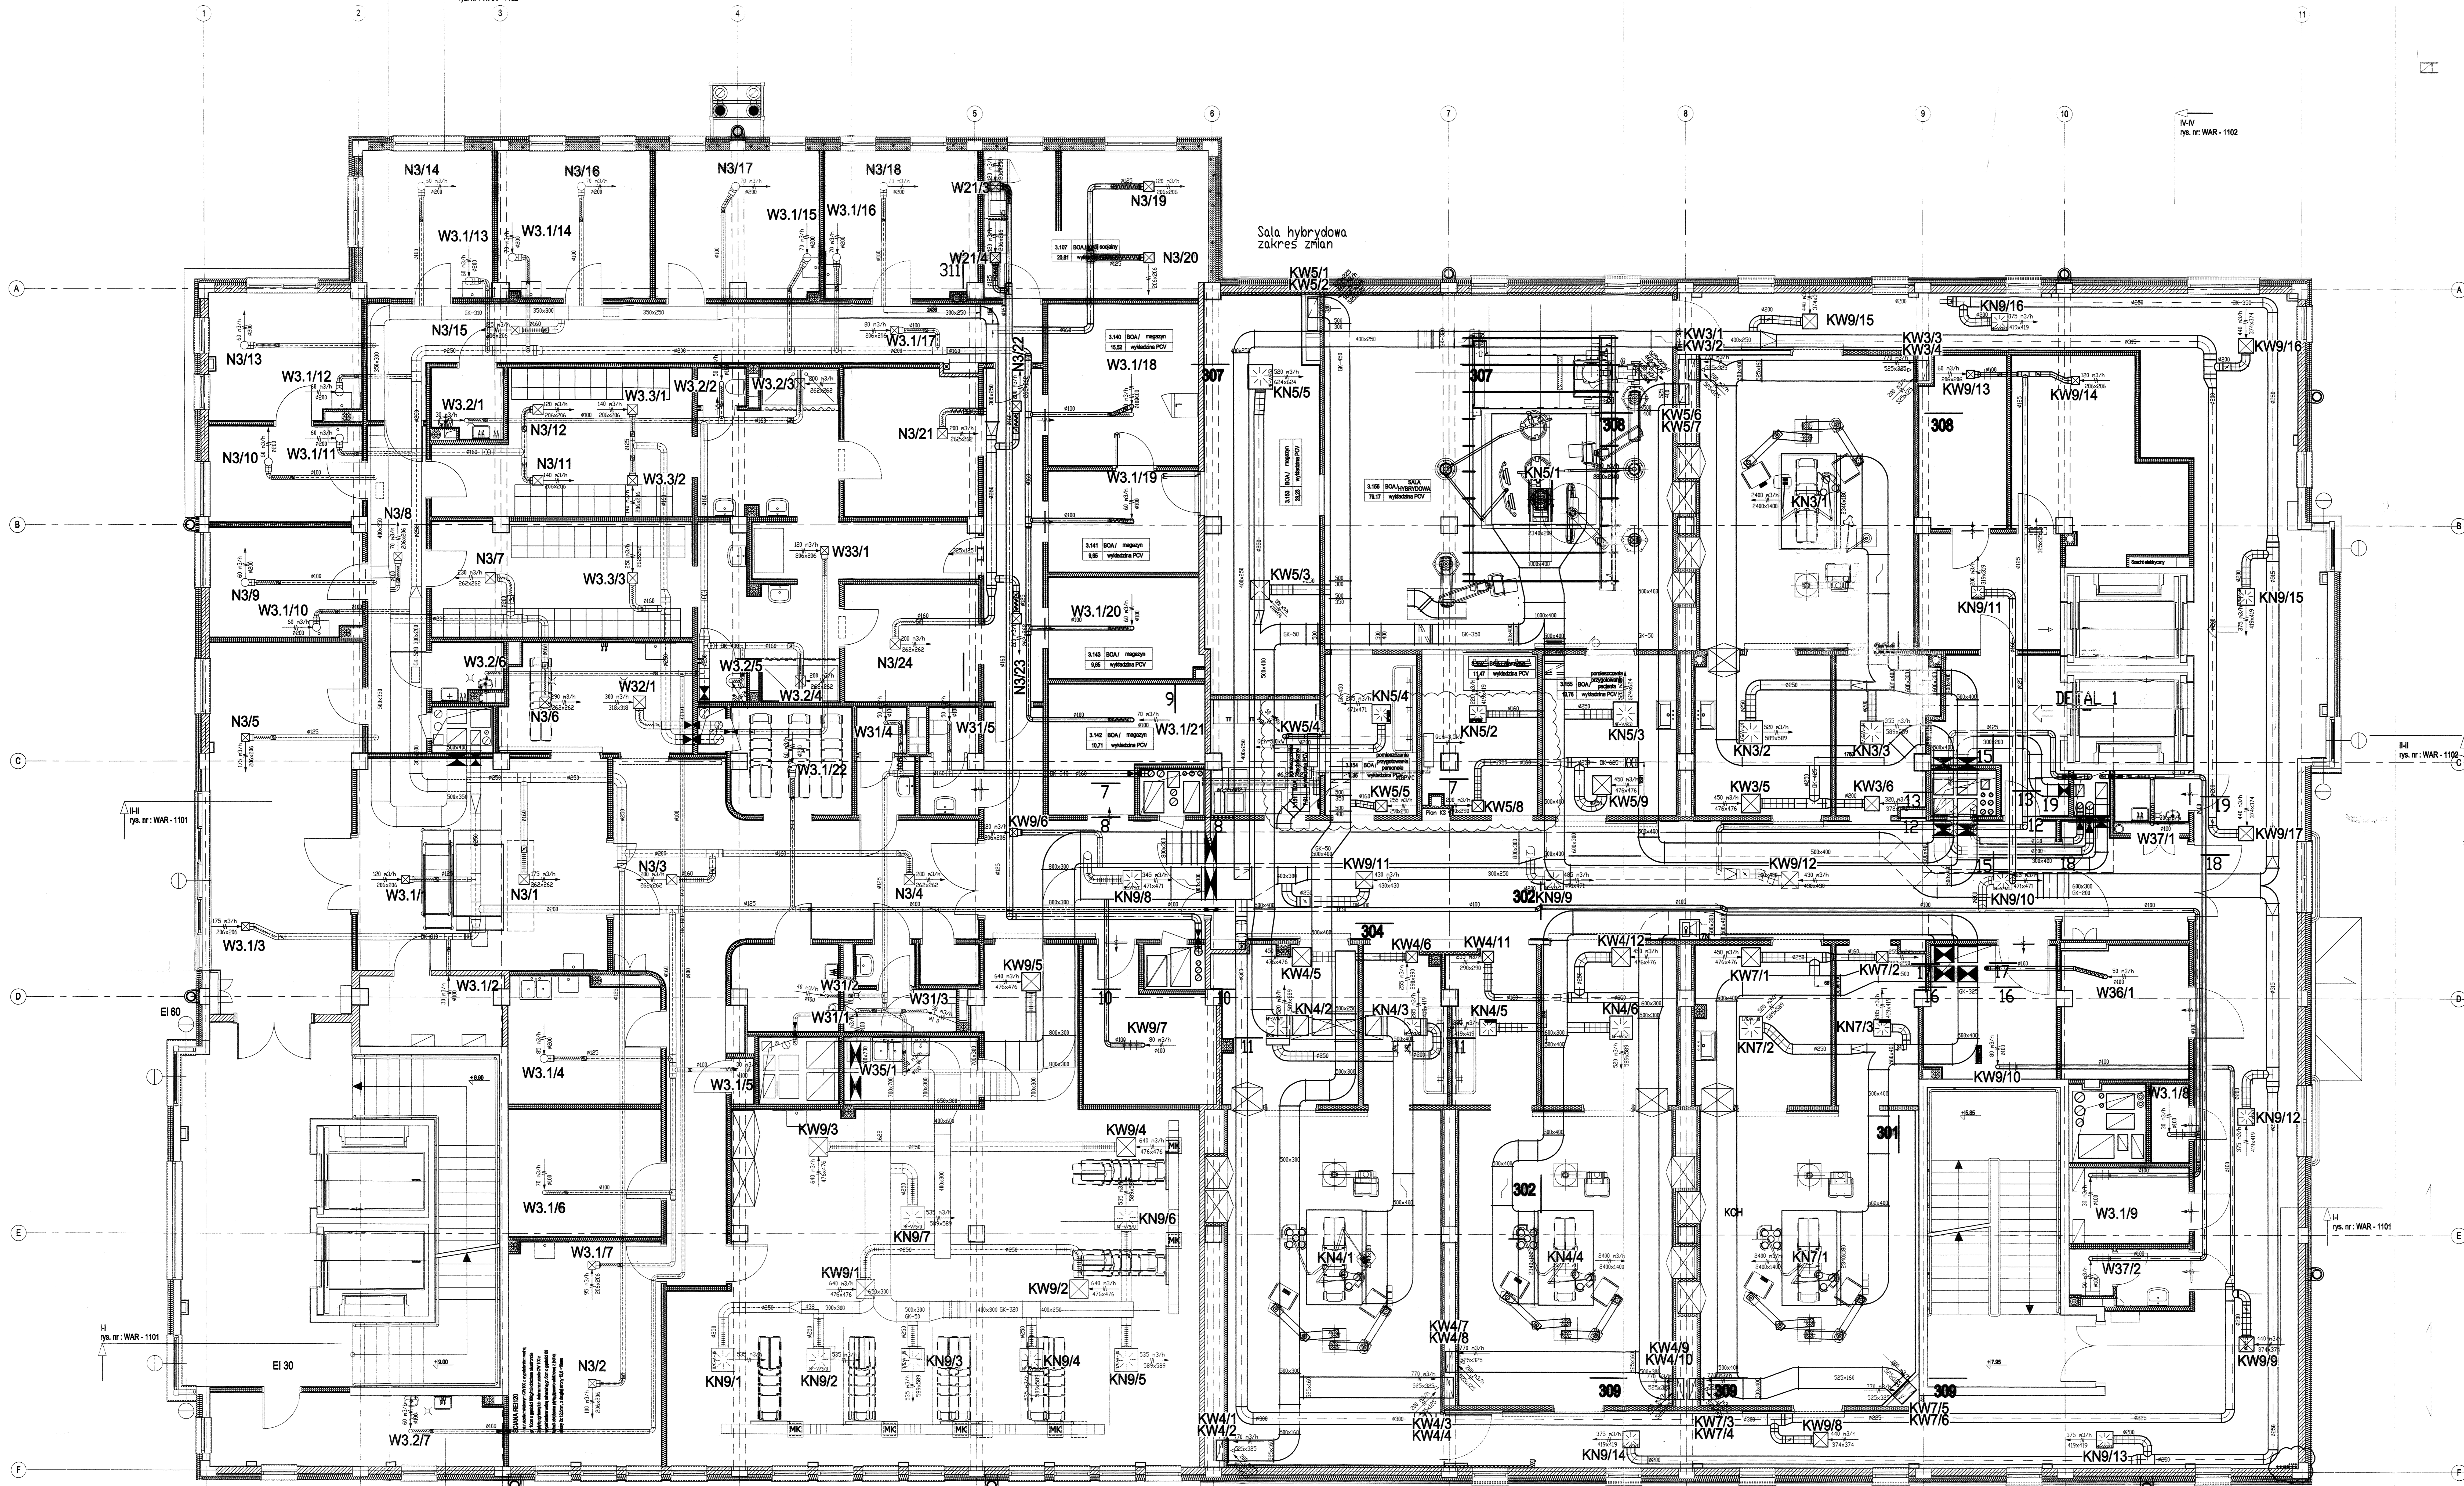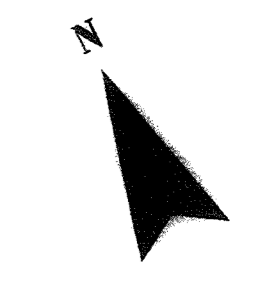

Zmiana numeracji listy części Inst. KNW4, KNW5

DOKUMENTACJA
POWYKONAWCZA

ZAMAWIAJĄCY / INWESTOR 4. WOJSKOWY SZPITAL KLINICZNY Z POLIKLINIKĄ Z SAMODZIELNĄ PUBLICZNYM ZAKŁADEM OPIEKI ZDROWOTNEJ WE WROCŁAWIU 60-801 WROCŁAW, UL. R. MEDYKA 5	
ZAMIERZENIA INWESTYCYJNE ROZBUDOWA BUDYNKU NR 1 NA POTRZEBY ZINTEGROWANEGO BLOKU OPERACYJNO W 4. WOJSKOWYM SZPITALU KLINICZNYM Z SAMODZIELNĄ PUBLICZNYM ZAKŁADEM OPIEKI ZDROWOTNEJ WE WROCŁAWIU UL. R. MEDYKA 5, 60-801 WROCŁAW	
JEDYNOŚCIKA PROJEKTOWA PROWADZĄCA (UMOWA NR 3381266/2010) BIURO ARCHITEKTONICZNE ATRIO Sp. z o.o. UL. JULIUSZKIEGO 24/1 81-426 GOŃNIA, POLAND tel. 46 823 83 86 e-mail: biuro@atrio-architekci.pl	
PROJEKTANT mgr inż. Danuta Michalkiewicz nr upr. bud. 579/188/1/09 mgr inż. Henryk Studenny nr upr. bud. 456/77/1/06	
SPRAWDZAJĄCY mgr inż. Karolina Ginter nr upr. bud. 2670/08/11	
PRZEDMIOT OPRACOWANIA ZADANIE IV - PROJEKT WYKONAWCZY ZINTEGROWANEGO BLOKU OPERACYJNO BUDYNKU NR 1, OBIEKTÓW POKOJÓW CHOROBY I ZAGOSPODAROWANIA TERENU	PROJ. NR PW-Z/2
OBIEKT ZINTEGROWANY BLOK OPERACYJNY W 4. WOJSKOWYM SZPITALU KLINICZNYM Z POLIKLINIKĄ SPZOZ WROCŁAW	
PRZEDMIOT / TYTUŁ RYSUNKU KIEROWNIK BUDOWY RZUT PIĘTRA 2 Inż. Paweł Wiatnicki	

