


MAZOWIECKI ZARZĄD DRÓG WOJEWÓDZKICH
WARSZAWA




DATA INWENTARYZACJI:
18.10.2005 r

DROGA NR 614
CHORZELE - KRUKOWO - MYSZYNIEC

odc. od km 0+000 do km 35+893

»PROFIL« Sp. z o.o.
02-305 Warszawa, Al. Jerozolimskie 144
ZA ZGODNOŚĆ Z ORYGINAŁEM
dnia 27.06.2006 podpis 

OZNAKOWANIE

 Grupa ARCADIS Polska 02-305 Warszawa, Al. Jerozolimskie 144		
Projektant: tech. M. Kucharska	Podpis: 	Stadium: POR
Asystent: tech. M. Zglenicki	Podpis: 	Nr arch.: 2005/056
		Data: 11.2005

**droga wojewódzka nr 614
od km 0+000 od km +030**

ZATWERDZENTJE: NI-NI-D-4.8022.4


31 GRU. 2018

Pionowe: - wielkość: **3200 NIE**
- typ folii: **L**

~~Tomasz Lewandowski~~
Zastępca Dyrektora Departamentu
Niemchomości i Infrastruktury
ds. Transportu Piegowego

1:1000

DROGA WOJEWÓDZKA NR 614
odc. od km 0+030 do km 0+100

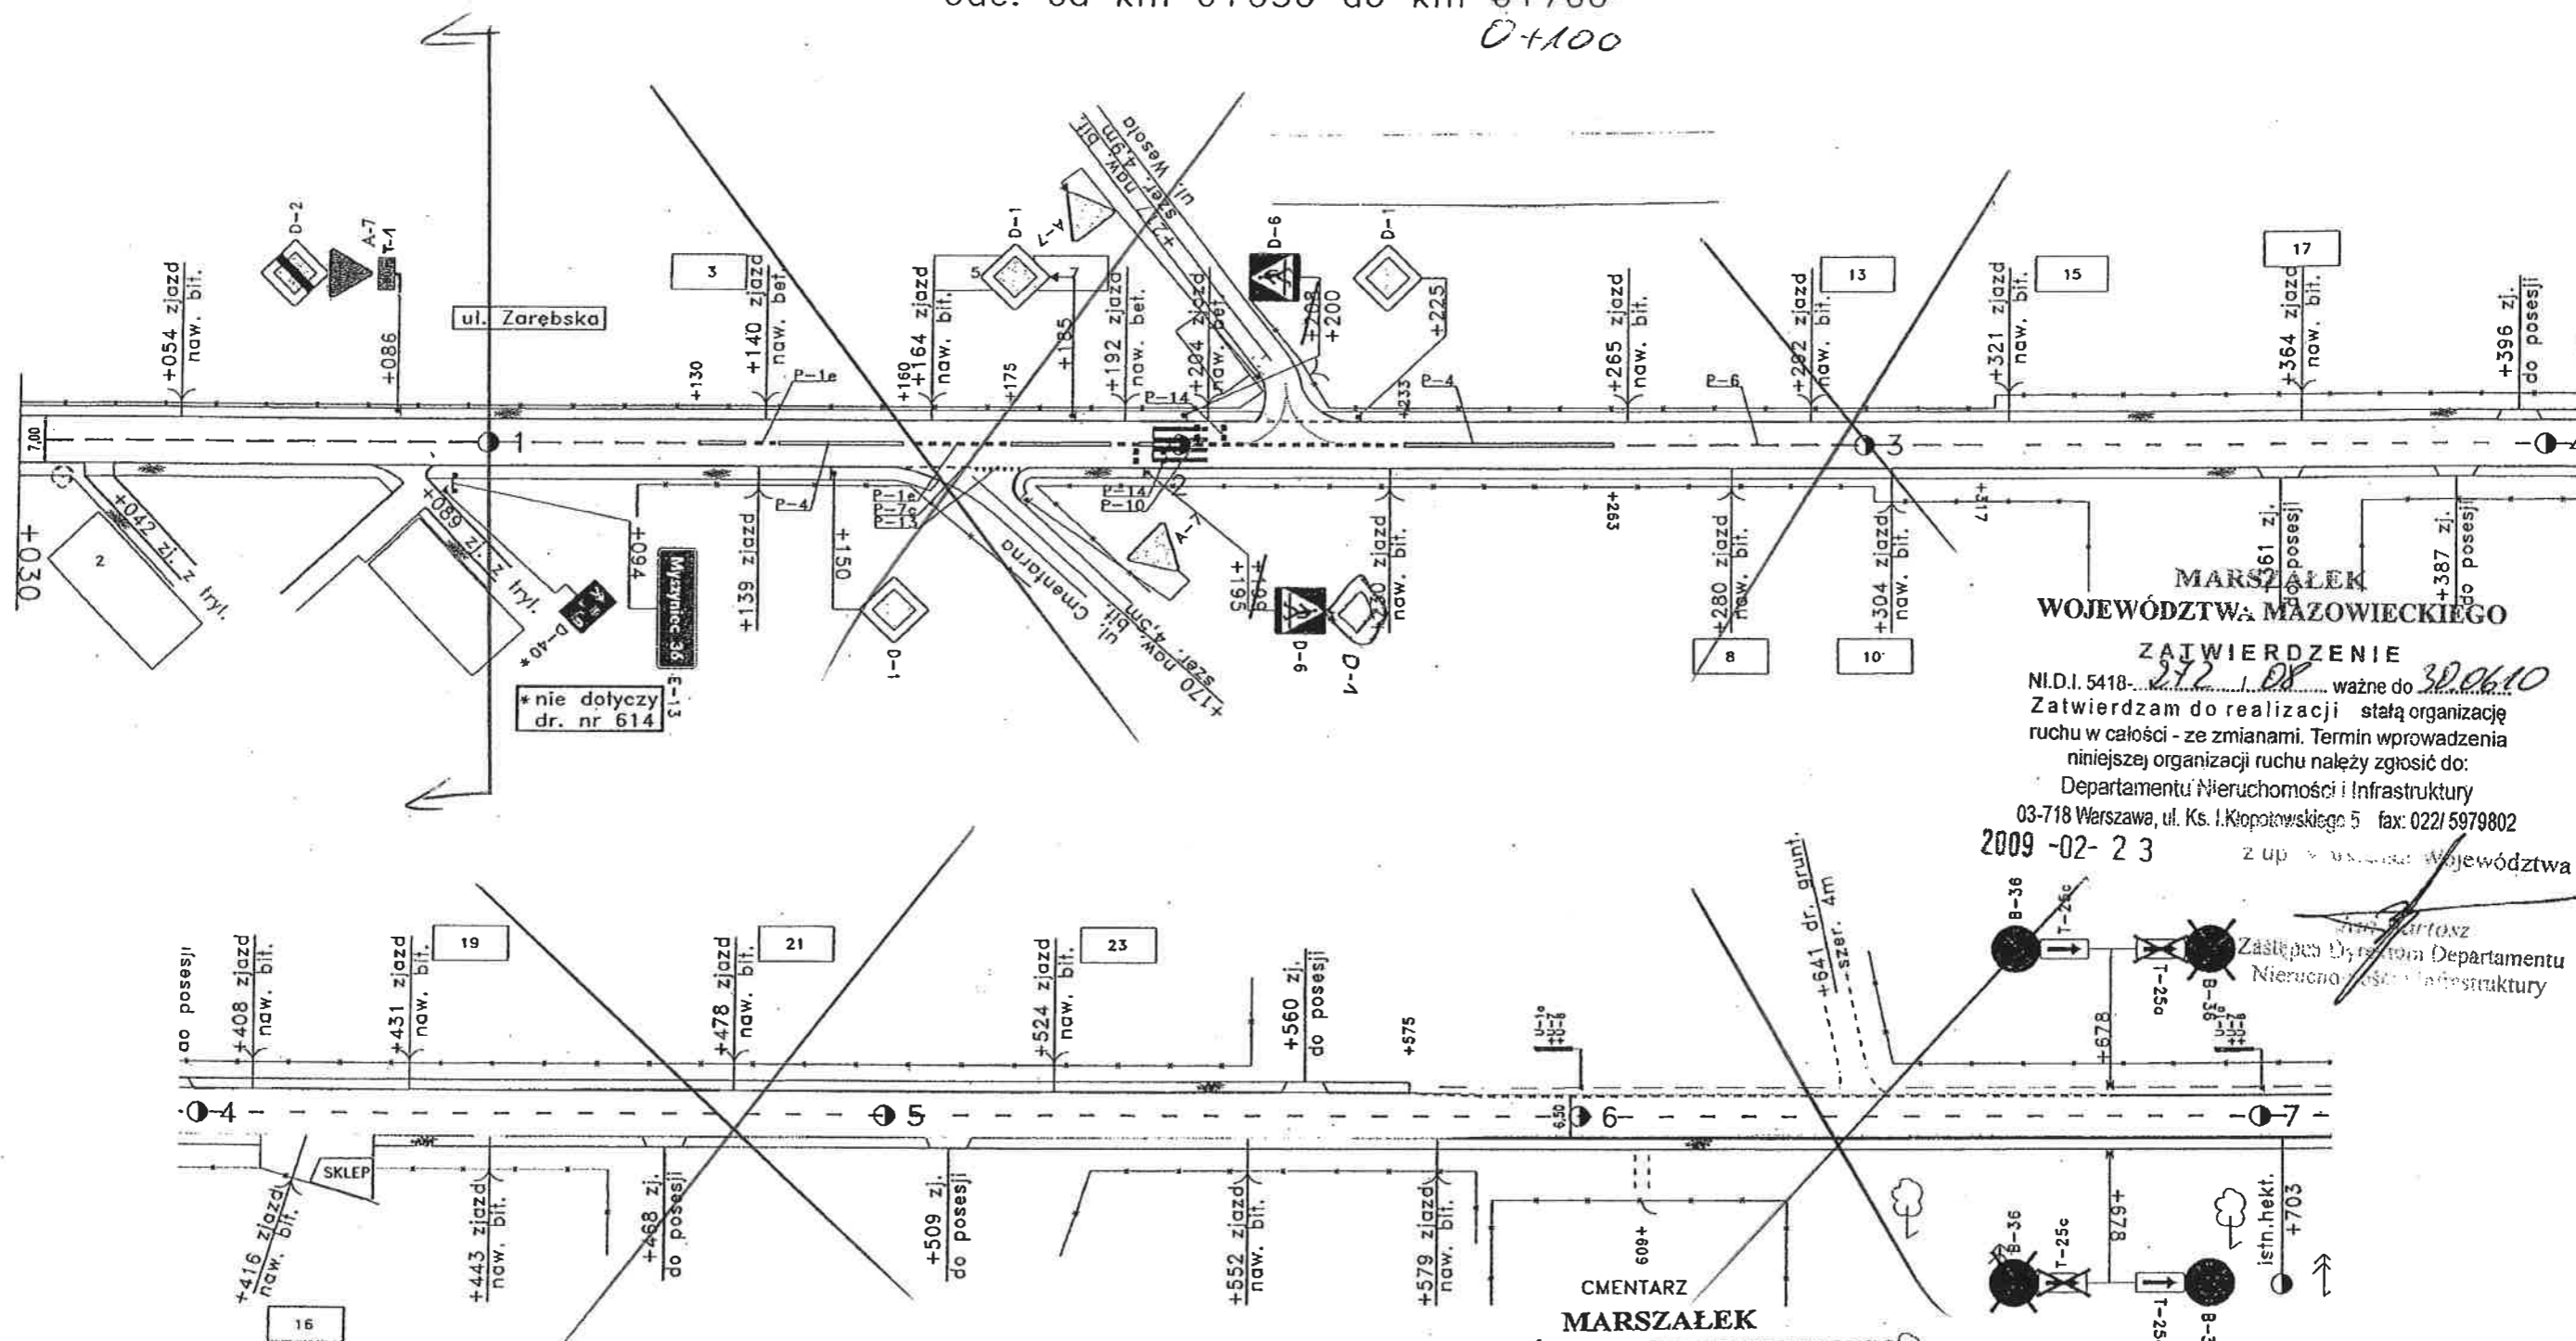

MARSZAŁEK
WOJEWÓDZTWA MAZOWIECKIEGO

ZATWIERDZENIE

NI.I. 5418-272/08 ważne do 30.06.10

Zatwierdzam do realizacji stałą organizację ruchu w całości - ze zmianami. Termin wprowadzenia niniejszej organizacji ruchu należy zgłosić do:

Departamentu Nieruchomości i Infrastruktury

03-718 Warszawa, ul. Ks. I. Kopotowskiego 5 fax: 022/5979802

2009-02-23

Z up. Marszałka Województwa

Zastępca Dyrektora Departamentu Nieruchomości i Infrastruktury

MARSZAŁEK
WOJEWÓDZTWA MAZOWIECKIEGO

ZATWIERDZENIE

NI.I. 5418-108/06 ważne do 31.12.07

Zatwierdzam do realizacji stałą organizację ruchu w całości - ze zmianami. Termin wprowadzenia niniejszej organizacji ruchu należy zgłosić do:

Departamentu Nieruchomości i Infrastruktury

03-718 Warszawa, ul. Ks. I. Kopotowskiego 5 fax: 022/5979802

2006-06-26

Z up. Marszałka Województwa

mgr inż. Michał Lesiński
Kierownik Biura Inżynierii Ruchu

Profil
Grupa ARCADIS Polska

SKALA 1 : 1000

STRONA

8

DROGA WOJEWÓDZKA NR 614

odc. od km 0+030 do km 0+700

0+100 ÷ 0+300

Do wprowadzenia niniejszej organizacji
ruchu należy zastosować znaki:
Płytowa - wielkość: B-2
typ folii: B-2-1p II
Poziołe: cienkowarstwowe / grubowarstwowe

MARSZAŁEK
WOJEWÓDZTWA MAZOWIECKIEGO
ZATWIERDZENIE Nr NI-D-I.5022.1. 58.2015.36
Zatwierdzam do realizacji stałą organizację ruchu
w całości - ze zmianami. Termin wprowadzenia
niniejszej organizacji ruchu należy zgłosić do dnia 30.06.15
Termin wprowadzenia organizacji ruchu należy zgłosić co najmniej
na 14 dni przed wprowadzeniem organizacji ruchu do:
Departamentu Nieruchomości i Infrastruktury

2015-03-11

MARSZAŁEK
WOJEWÓDZTWA MAZOWIECKIEGO
ZATWIERDZENIE
NI.D.I.5418-212.1.08 ważne do 30.06.10
Zatwierdzam do realizacji stałą organizację
ruchu w całości - ze zmianami. Termin wprowadzenia
niniejszej organizacji ruchu należy zgłosić do:
Departamentu Nieruchomości i Infrastruktury
03-718 Warszawa, ul. Ks. Ł. Kłopotowskiego 5, fax: 022/5979802
2009-02-23 z up. Marszałka Województwa

Zastępca Departamentu
Nieruchomości i Infrastruktury


CMENTARZ
MARSZAŁEK
WOJEWÓDZTWA MAZOWIECKIEGO
ZATWIERDZENIE
NI.D.I.5418-212.1.08 ważne do 30.12.07
Zatwierdzam do realizacji stałą organizację
ruchu w całości - ze zmianami. Termin wprowadzenia
niniejszej organizacji ruchu należy zgłosić do:
Departamentu Nieruchomości i Infrastruktury
03-718 Warszawa, ul. Ks. Ł. Kłopotowskiego 5, fax: 022/5979802
2006-06-26 z up. Marszałka Województwa


mgr inż. Andrzej Dusiński
upr. projektant oraz kierownik budowy
w spec. konstr. inż. w zakresie dróg i mostów
03-42/816-101/941 CIE-43/91
uprawniony kierownik budowy
w specjalności konstrukcyjno-budowlanej
CIE-30/91

Profil Grupa ARCADIS Polska	STRONA
SKALA 1 : 1000	8

ARKUSZ NR 2


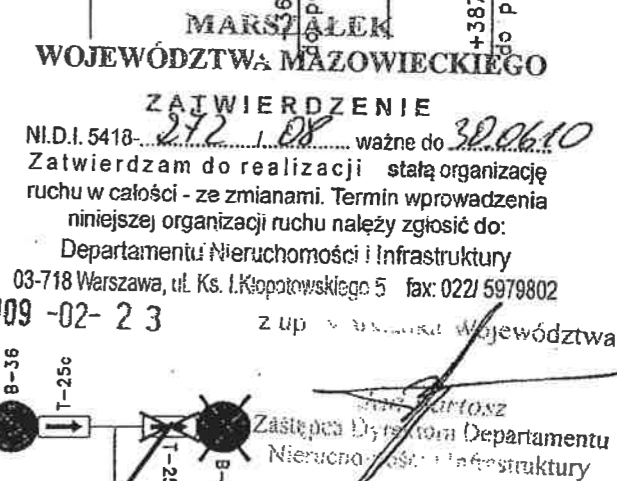


2006 -06- 2 6

mgr inż. *Michał Lesiński*
Kierownik Biura Inżynierii Ruchu

DROGA WOJEWÓDZKA NR 614
odc. od km 0+450 do km ~~0+600~~
0+550

ARKUSZ NR 2

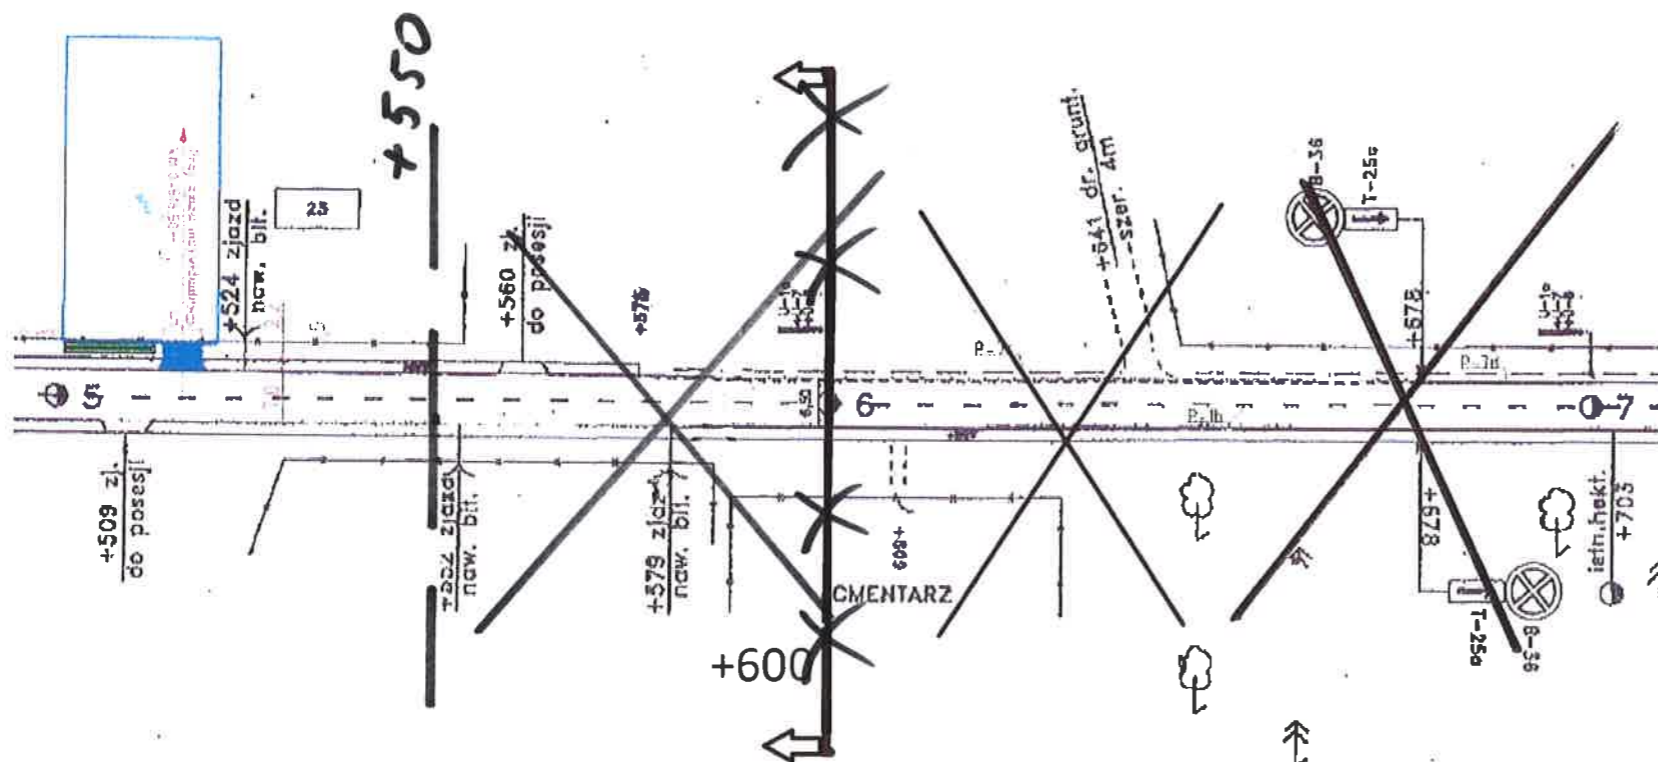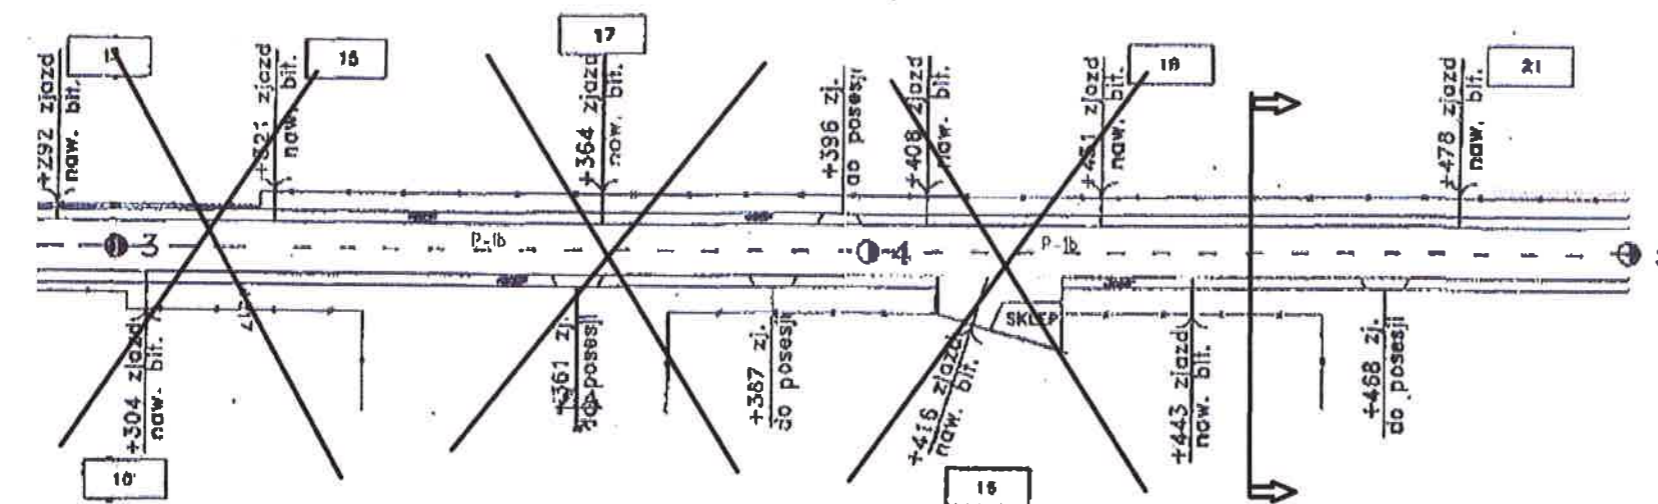

PROJEKTOWAŁ: KRZYSZTOF LENKOWSKI
12.12.2017
31 GRU 2017


3250 NIE



LEGENDA:
Istniejące:

- Istniejące:
- A-7 Istniejące oznakowanie pionowe
 - P-1b Istniejące oznakowanie poziome

Jednostka projektująca:	Krzysztof Lenkowski ul. H. Modrzejewskiej 5/22 tel. kom. 888 176 275	Brnża:	Inż.
Inwestor:	Elżbieta Godlewska, Płwnice Wielkie 18 12-180 Wólbar	Stadlum:	P. S.
Nazwa obiektu:	Zjazd indywidualny	Skala:	1:100
Lokalizacja:	Pas drogowy DW 614 km 0+516,50 w msc. Chorzele	Data:	styczeń 2
Temat:	Budowa zjazdu indywidualnego z drogi wojewódzkiej nr 614 na teren działki nr 1464/7 w msc. Chorzele	Rys nr:	
Nazwa:	PLAN SYTUACYJNY		

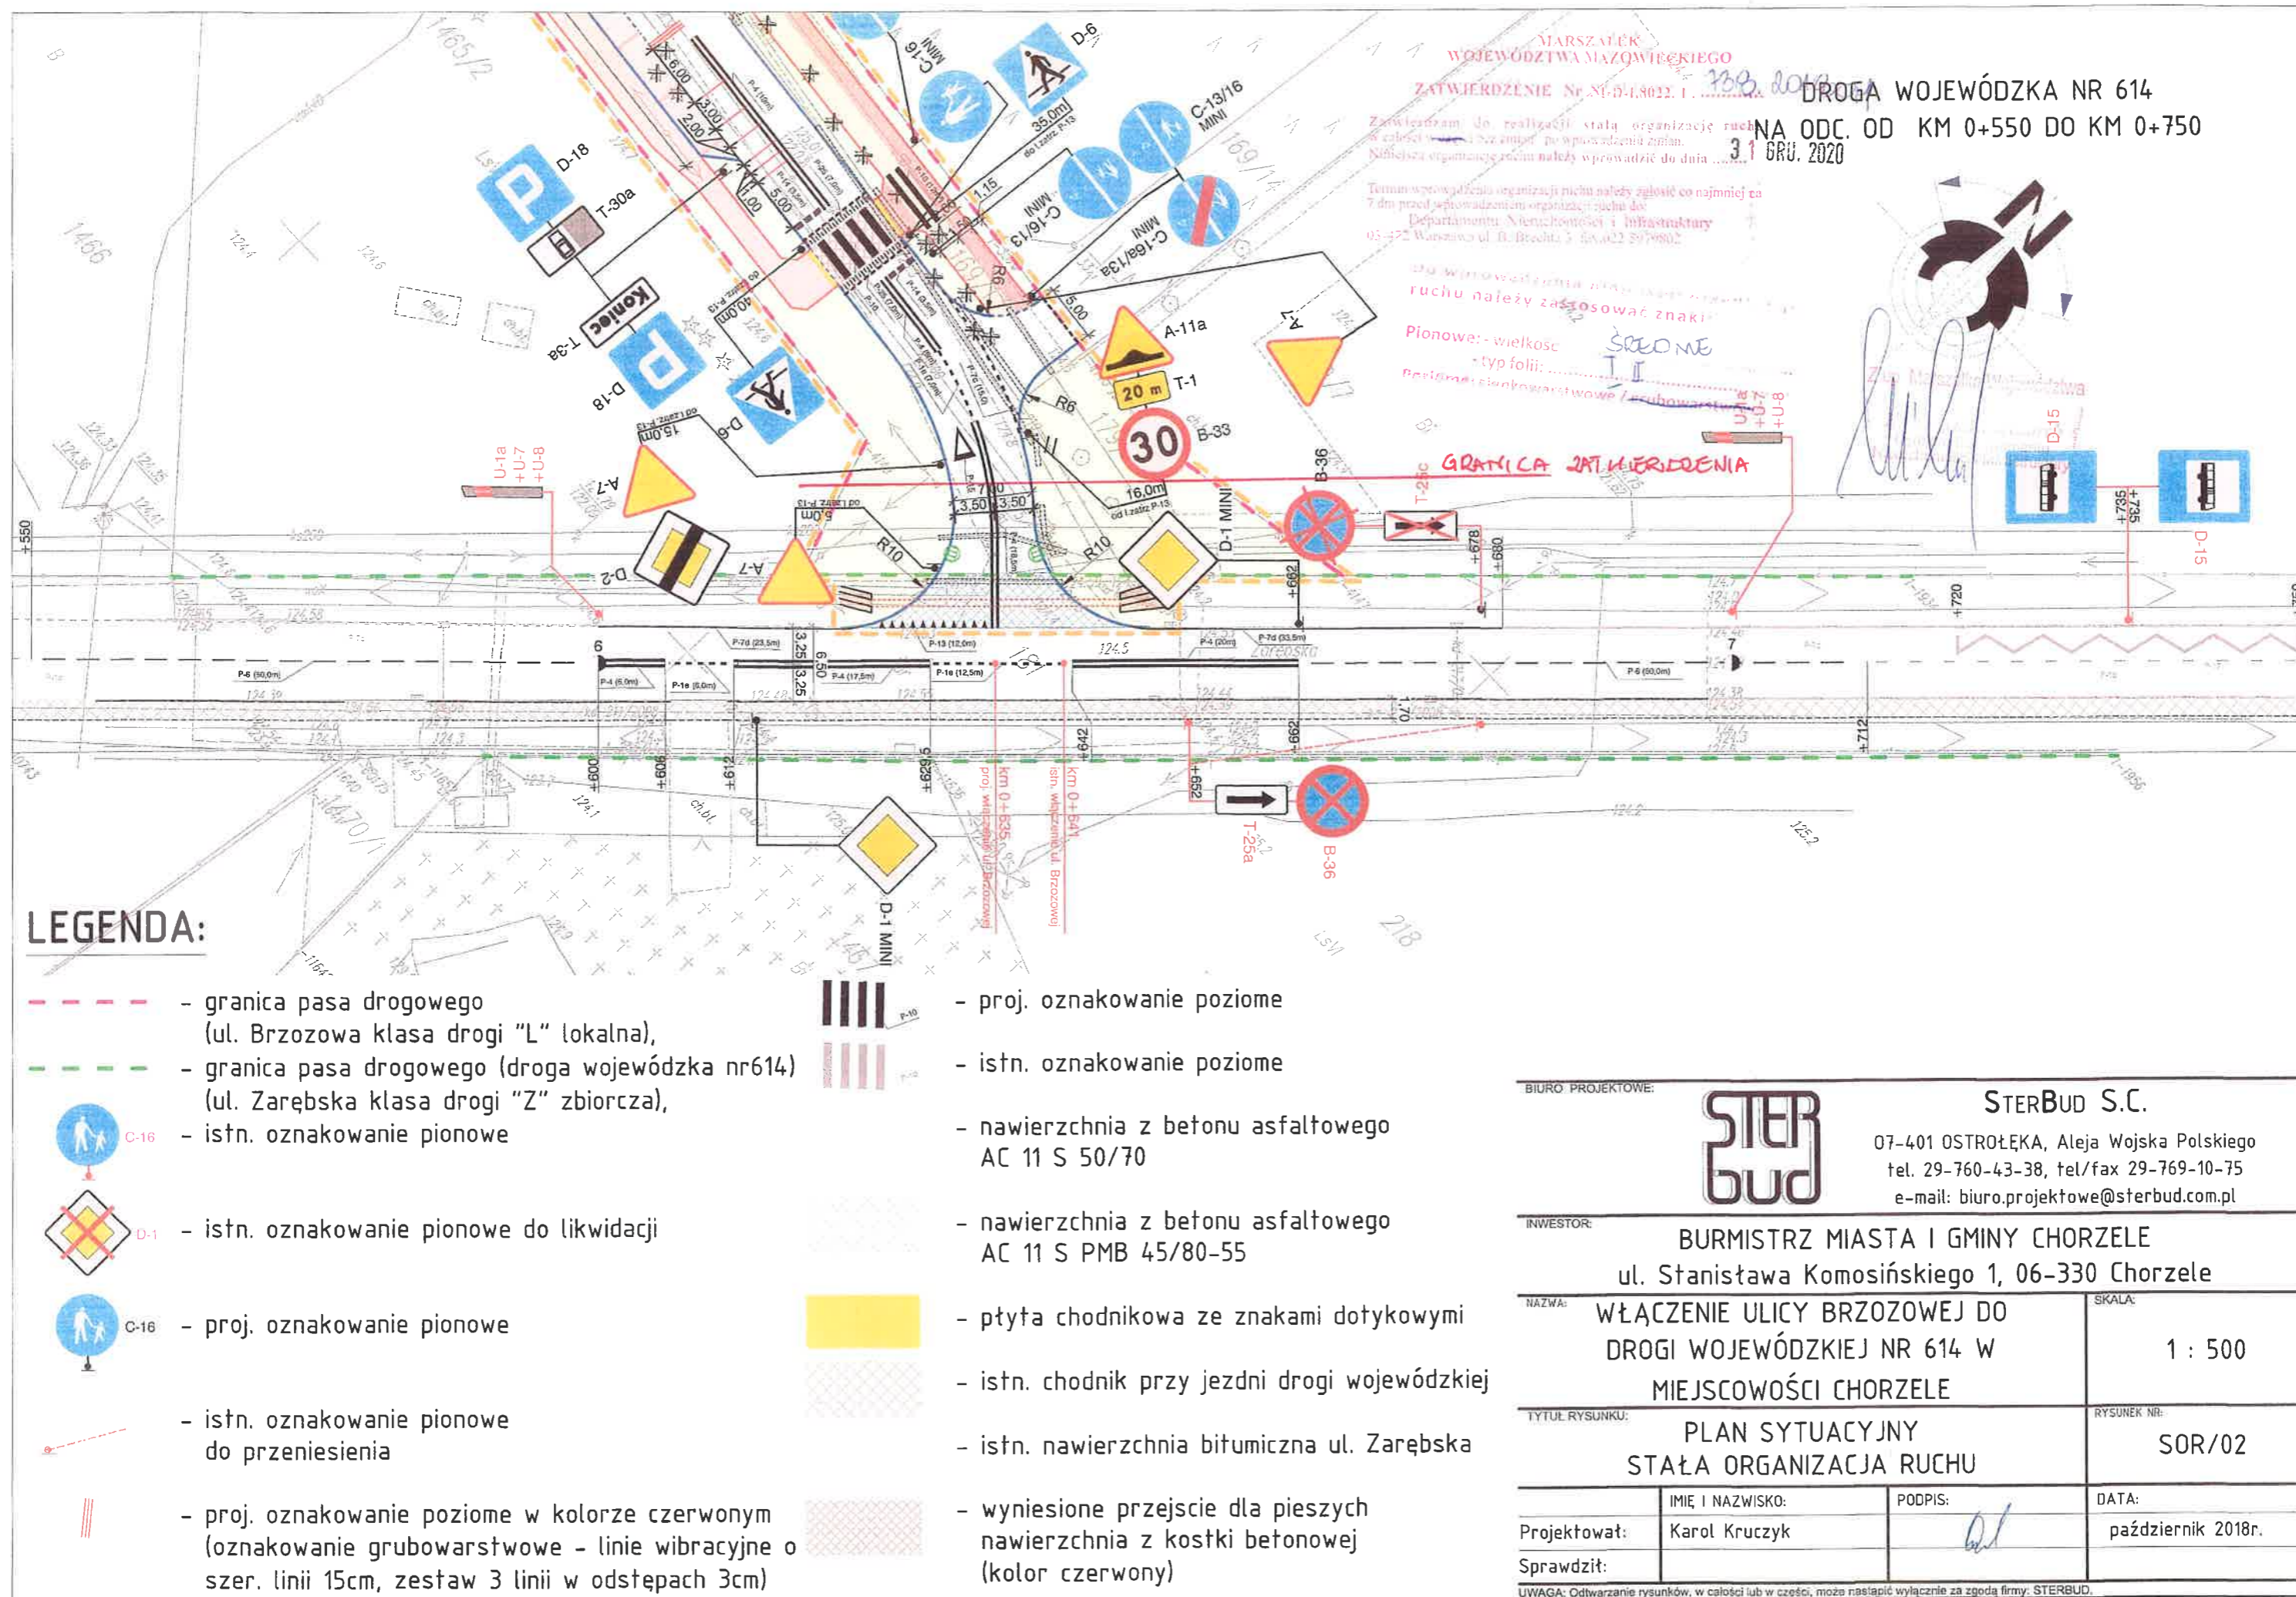

DROGA WOJEWÓDZKA NR 614
odc. od km 0+700 do km 0+817


MARSZAŁEK
WOJEWÓDZTWA MAZOWIECKIEGO

ARKUSZ NR 3

ZATWIERDZENIE

N.I.I. 5418-108.12.07 ważne do 31.12.07
Zatwierdzam do realizacji stałą organizację ruchu w całości - ze zmianami. Termin wprowadzenia niniejszej organizacji ruchu należy zgłosić do:

Departamentu Nieruchomości i Infrastruktury

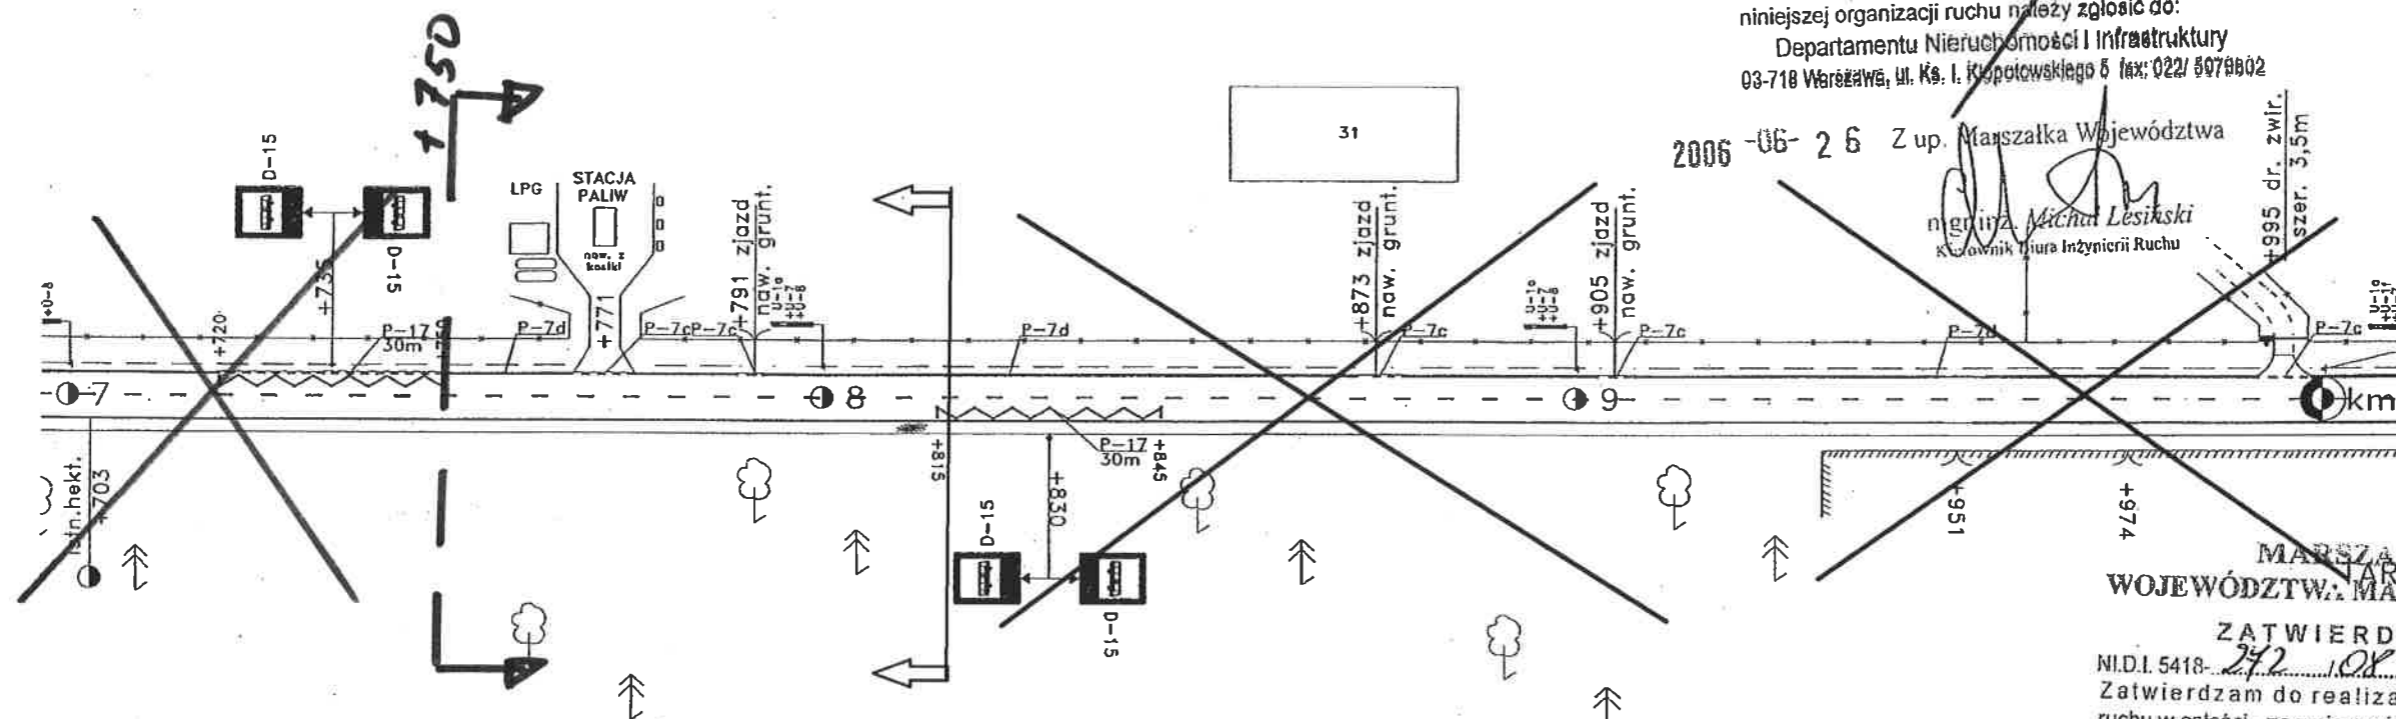

2006-06-26 Z up. Marszałka Województwa

mgr inż. Michał Lesiński
Kierownik Biura Inżynierii Ruchu


MARSZAŁEK
WOJEWÓDZTWA MAZOWIECKIEGO

ZATWIERDZENIE

N.I.I. 5418-242.108.10 ważne do 30.06.10
Zatwierdzam do realizacji stałą organizację ruchu w całości - ze zmianami. Termin wprowadzenia niniejszej organizacji ruchu należy zgłosić do:

Departamentu Nieruchomości i Infrastruktury
03-718 Warszawa, ul. Ks. I. Kopcińskiego 5 fax: 022/ 5979802
2009-02-23 z up. Marszałka Województwa

$\alpha = 4^\circ$
 $R = 1860m$

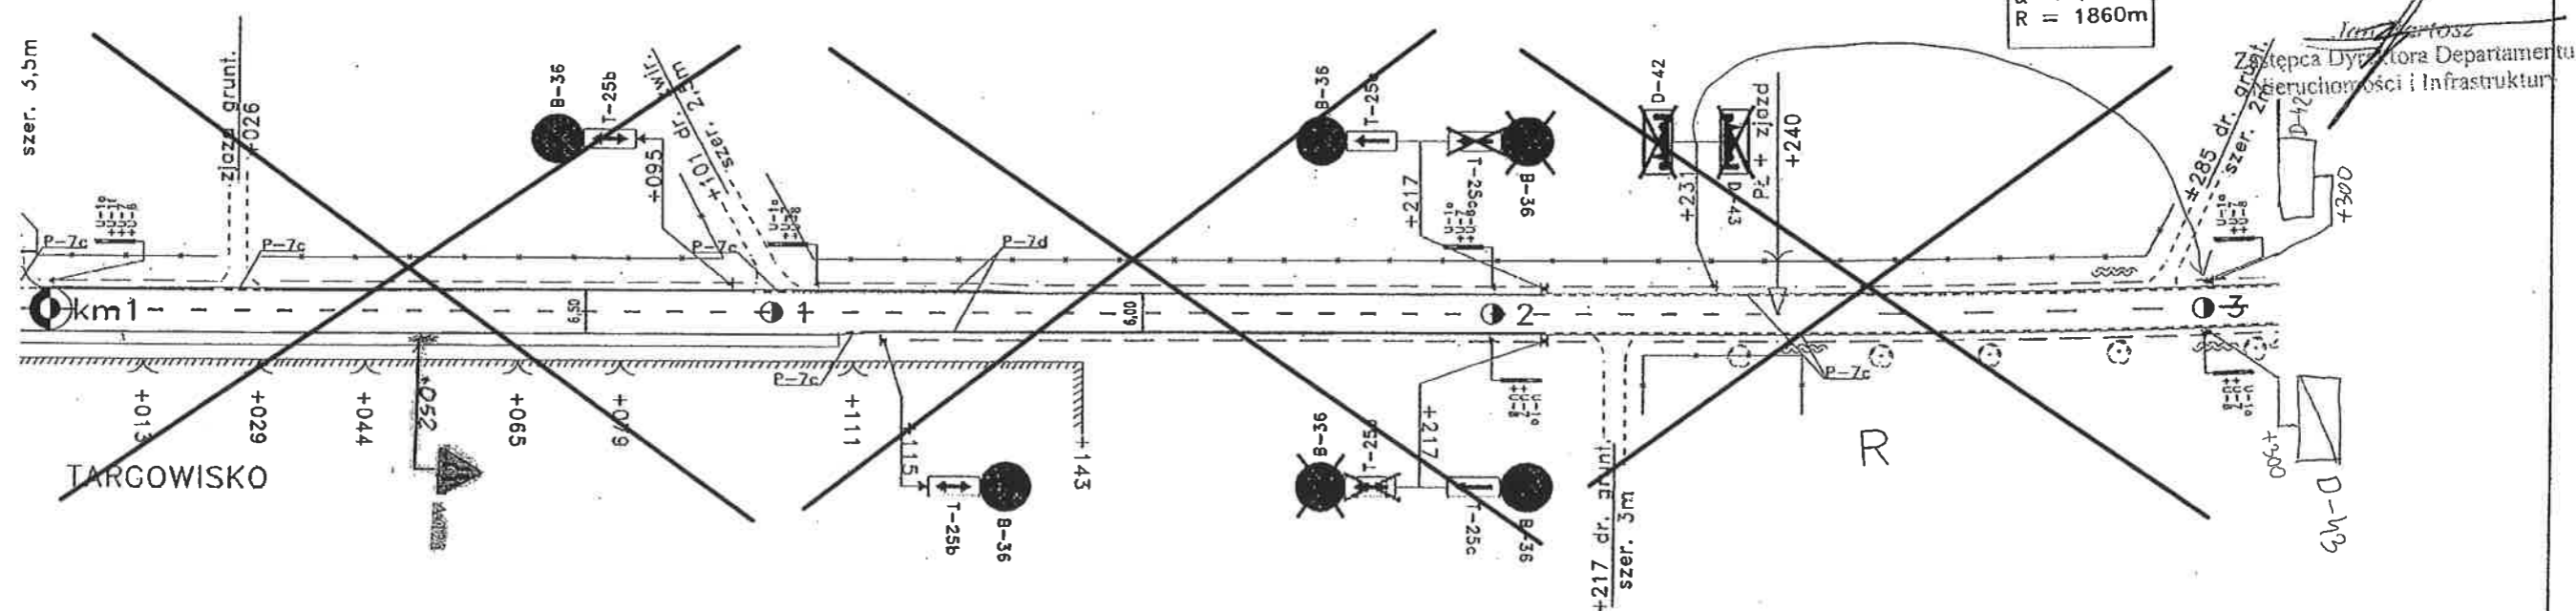

TARGOWISKO


Profil
Grupa ARCADIS Polska

SKALA 1 : 1000

STRONA

9

0+817 ÷ 0+827

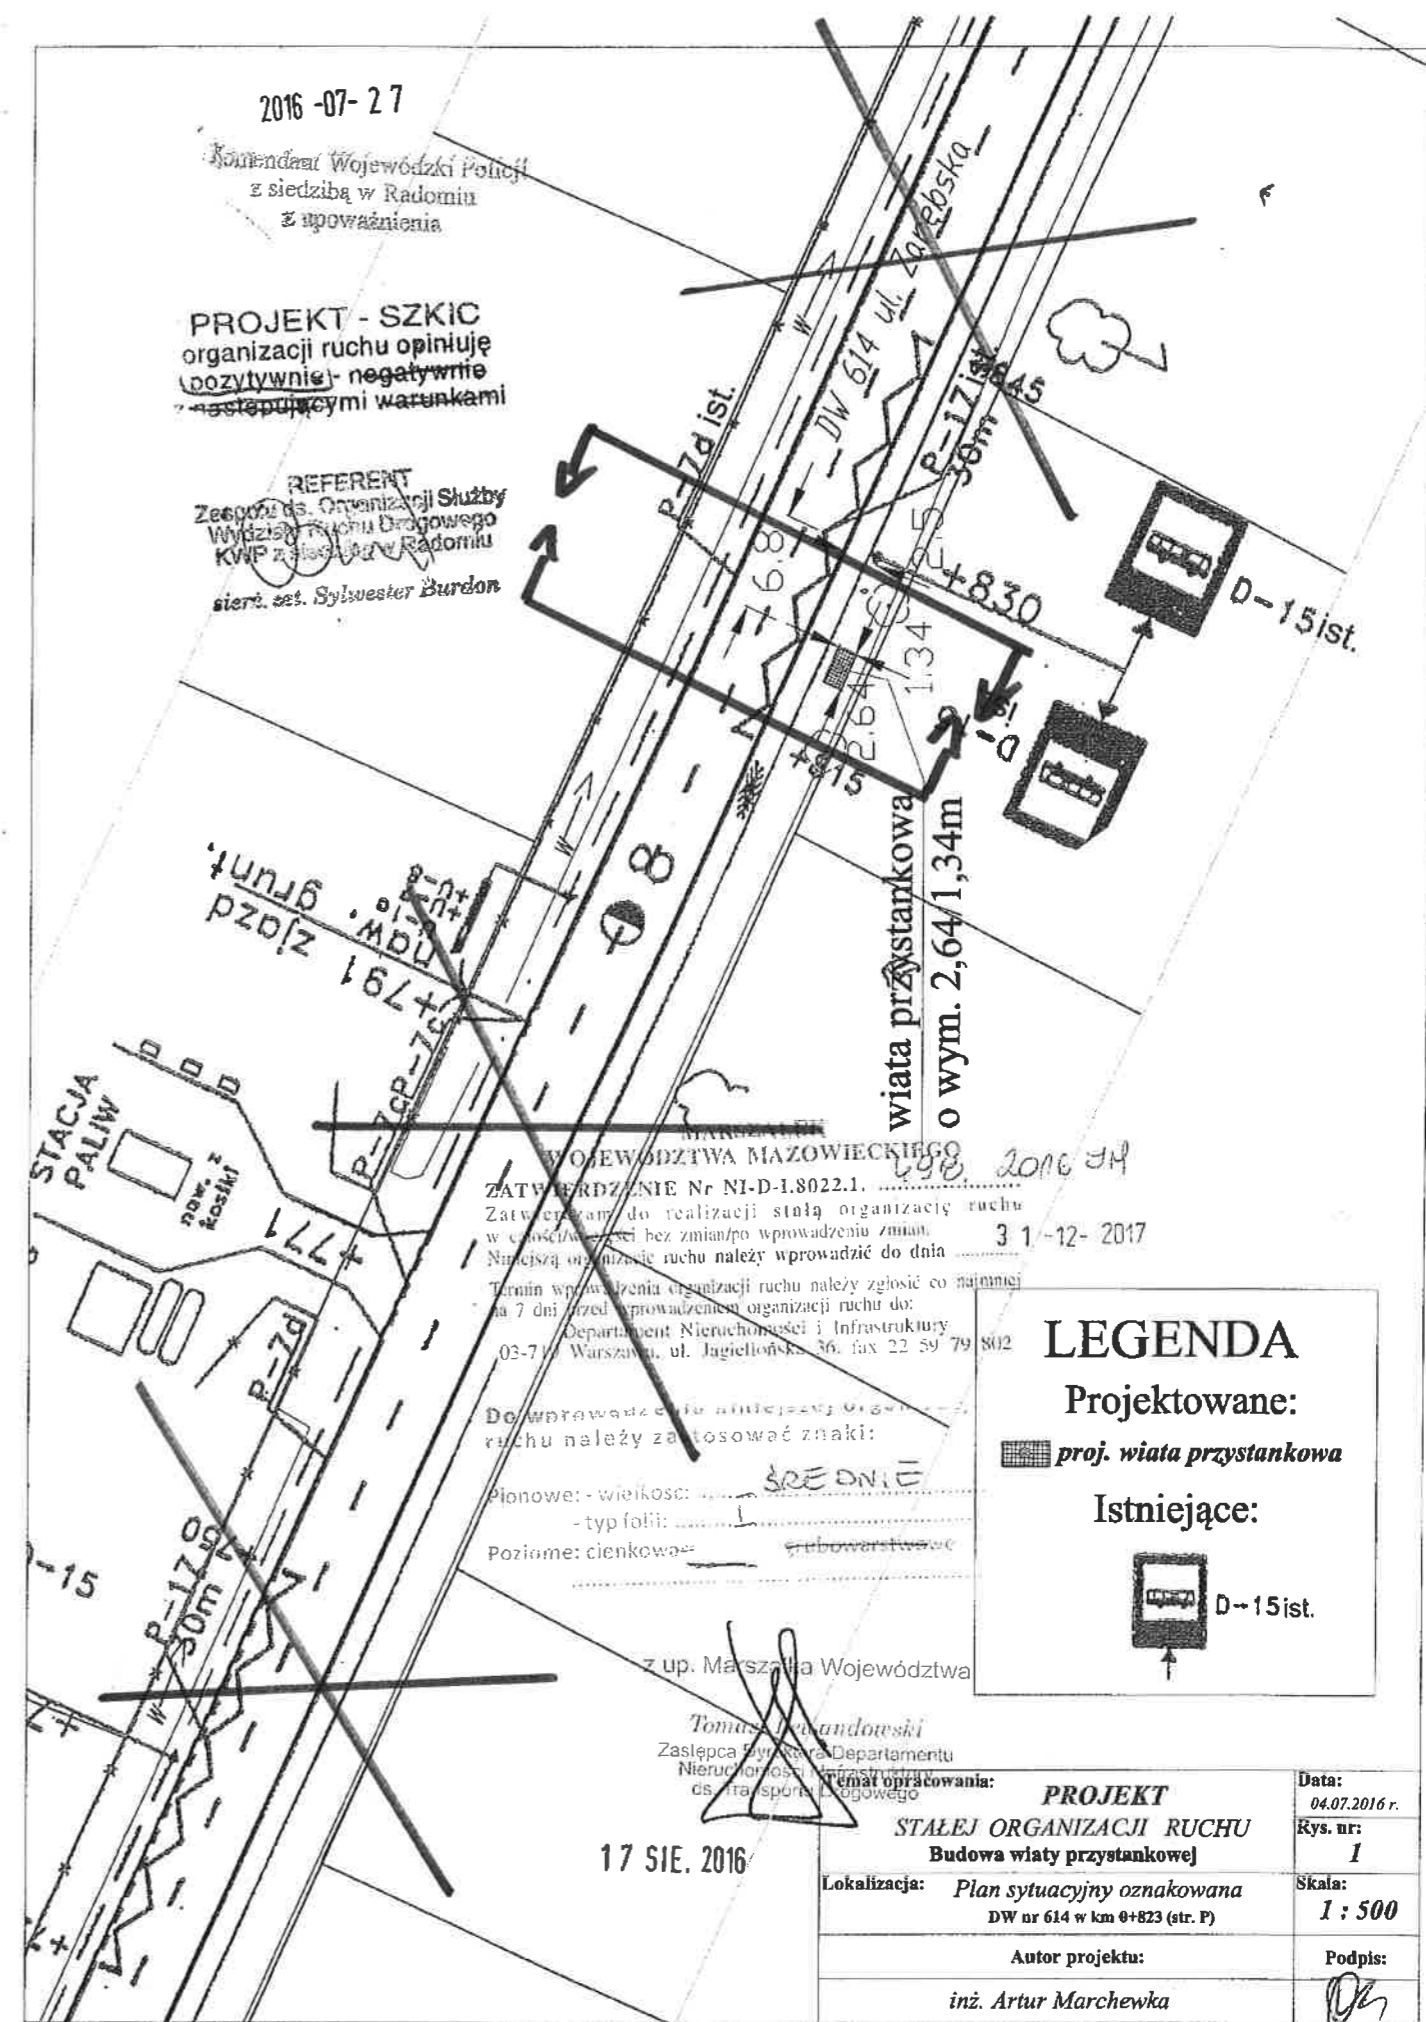

DROGA WOJEWÓDZKA NR 614 odc. od km 0+827 do km 1+300

MARSZAŁEK
WOJEWÓDZTWA MAZOWIECKIEGO

ZATWIERDZENIE Nr NI-D-L8022.1... 5.12.2017

Zatwierdzam do realizacji stałą organizację ruchu
w całości bez zmian po wprowadzeniu zmian.
Niniejsza organizacja ruchu należy wprowadzić do dnia 3.1. GRU. 2018

Termin wprowadzenia organizacji ruchu należy zgłosić co najmniej na
7 dni przed wprowadzeniem organizacji ruchu do



Przebieganie niniejszej organizacji
ruchu należy zastosować znaki:

Pionowe: wielkość 520.0 NIE
typ folii

Poziome: cienkowarstwowe / grubowarstwowe

12 PAŹ. 2017

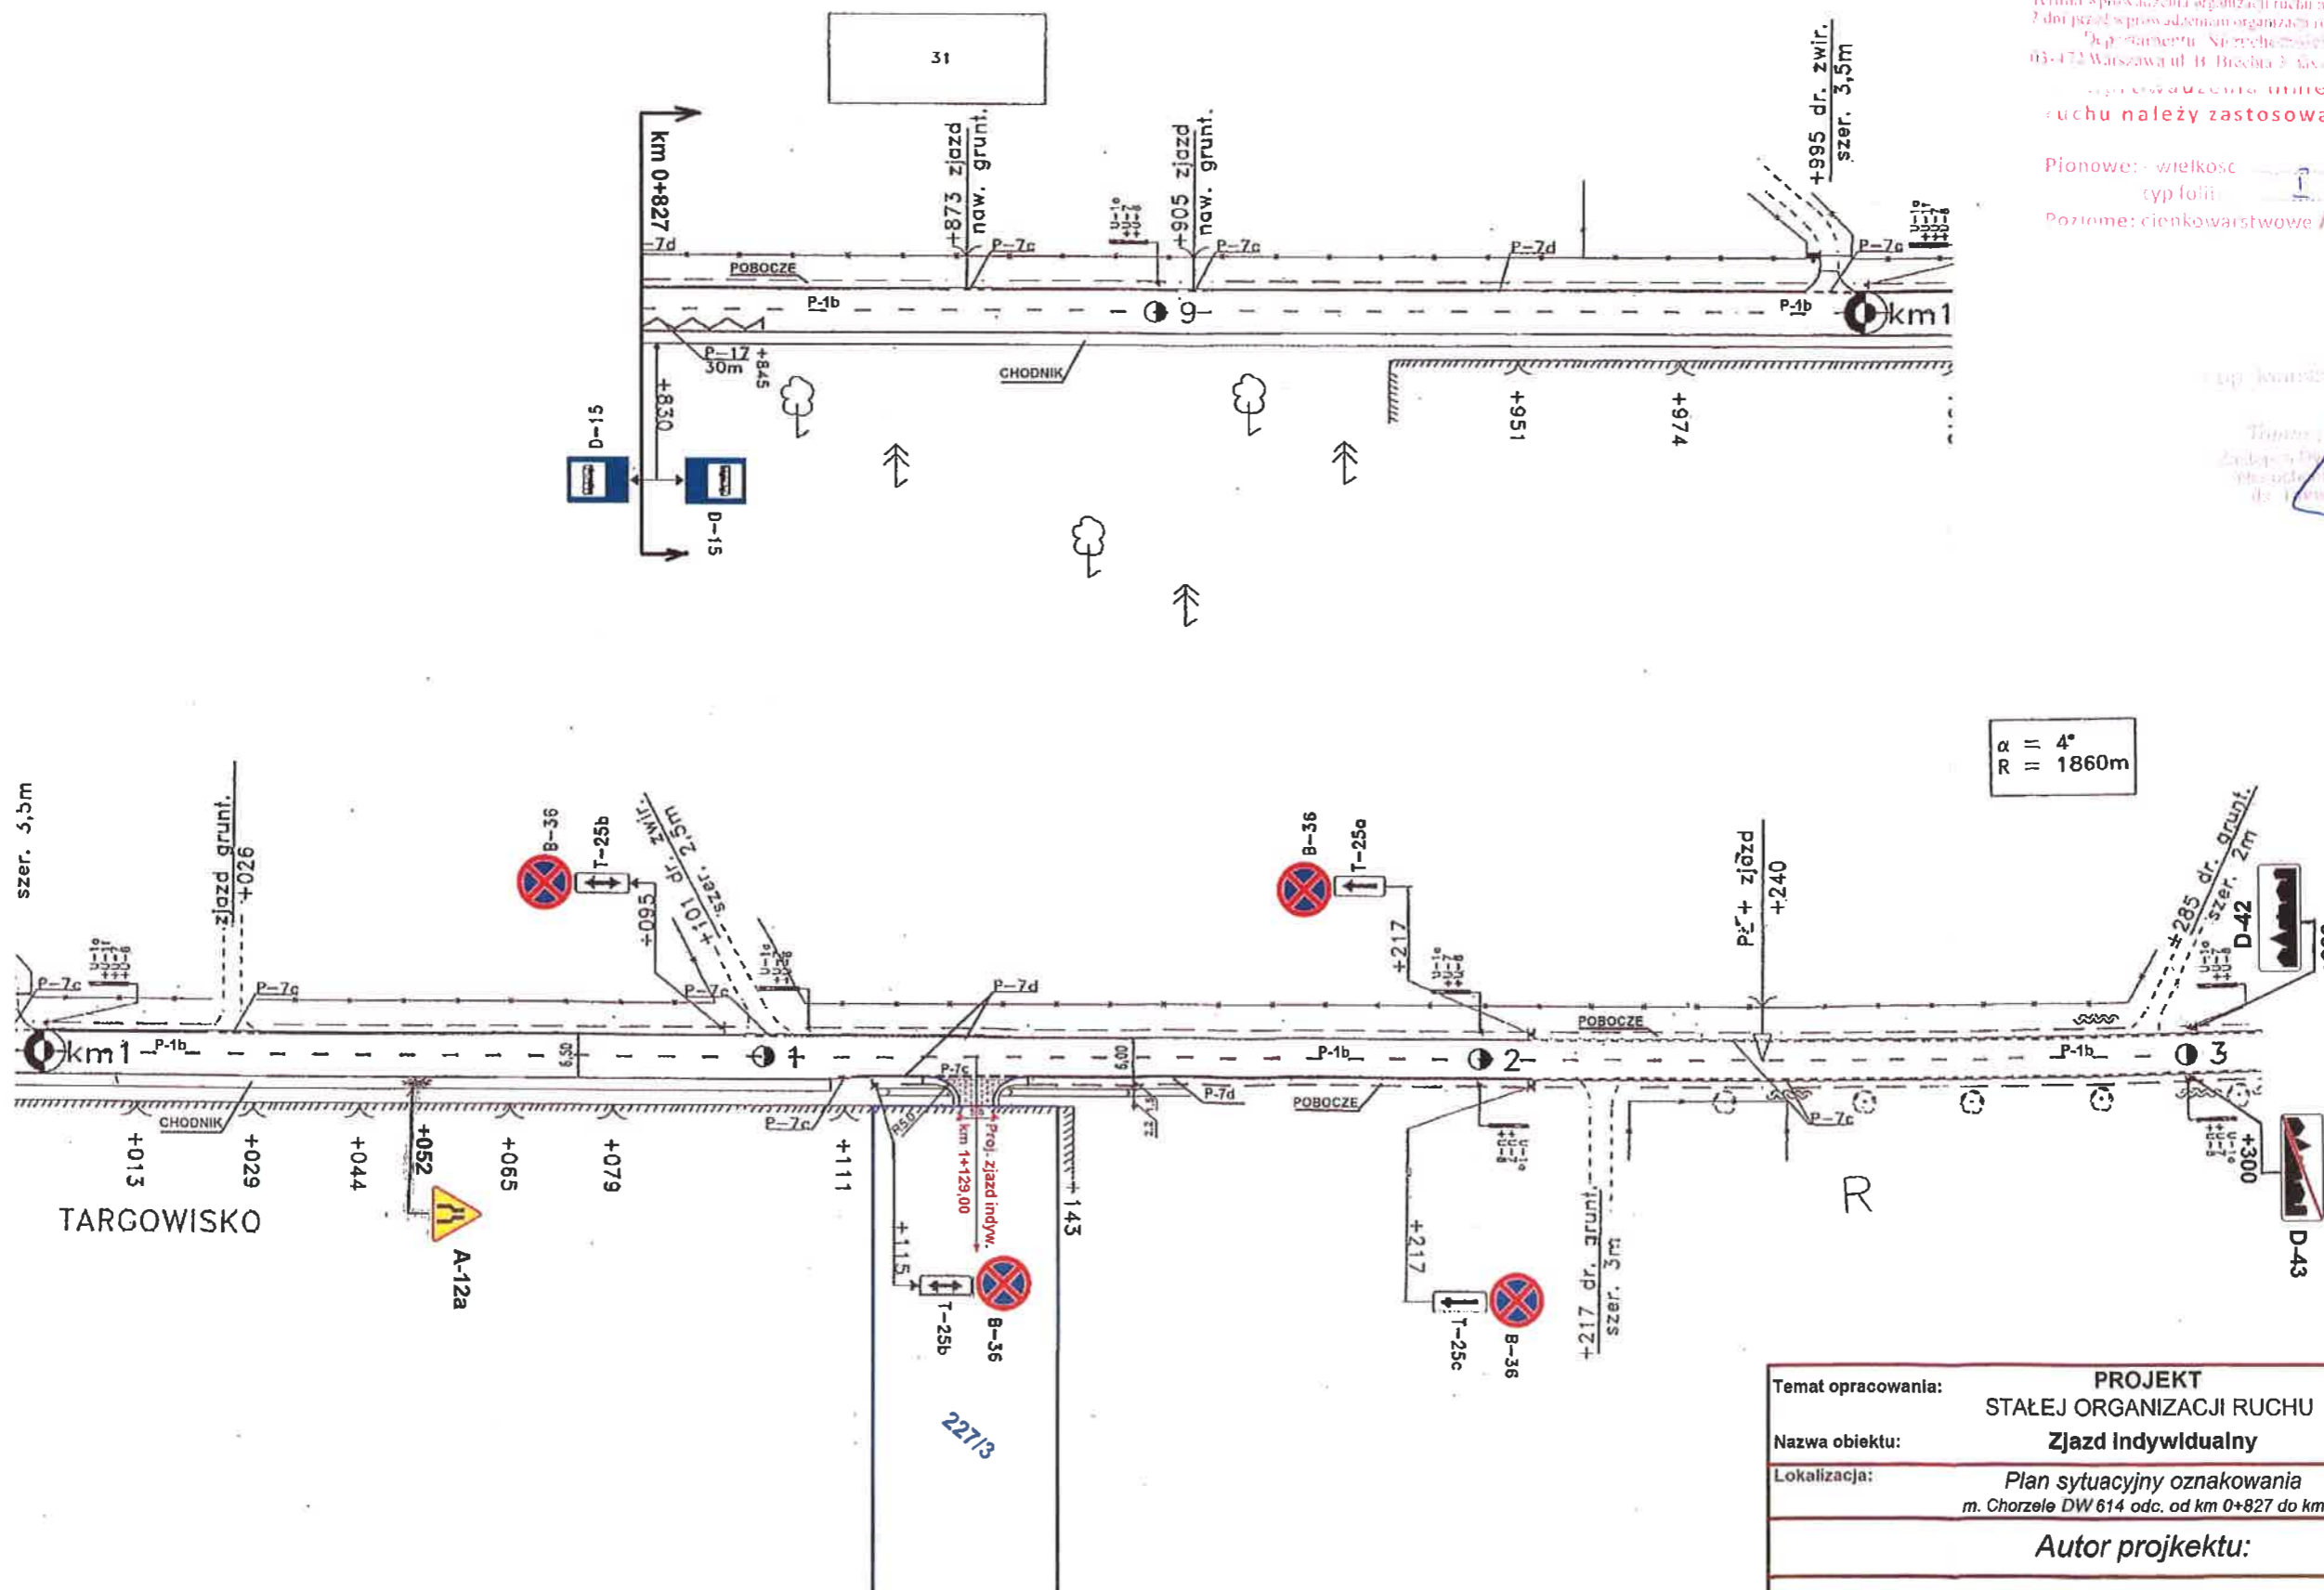

DROGA WOJEWÓDZKA NR 614
odc. od km 1+300 do km ~~1+900~~
1+635


MARSZAŁEK
WOJEWÓDZTWA MAZOWIECKIEGO

ARKUSZ NR 4

ZATWIERDZENIE
N.I.I. 5418-~~705.1.06.11~~ ważne do ~~31.12.07~~
Zatwierdzam do realizacji stałą organizację
ruchu w całości - ze zmianami. Termin wprowadzenia
niniejszej organizacji ruchu należy zgłosić do:
Departamentu Nieruchomości i Infrastruktury
03-718 Warszawa, ul. Ks. I. Kłopotowskiego 5 fax: 022/ 5979802

2006-06-26

Z up. Marszałka Województwa
mgr inż. Michał Lesiński
Kierownik Biura Inżynierii Ruchu

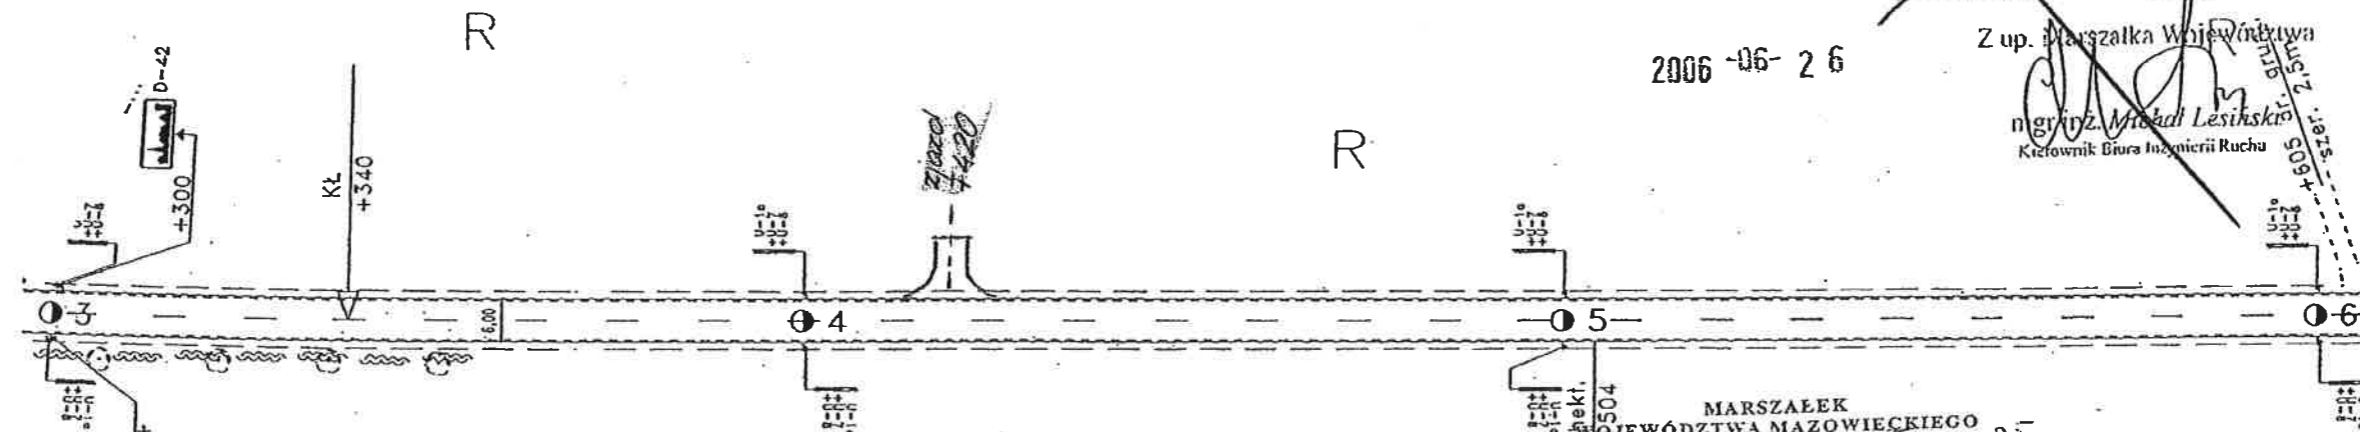


MARSZAŁEK
WOJEWÓDZTWA MAZOWIECKIEGO
ZATWIERDZENIE Nr NI-D-I.8021. 5. 2011. 21
Zatwierdzam do realizacji stałą organizację ruchu
w całości / w części bez zmian / po wprowadzeniu zmian
Niniejszą organizację ruchu należy wprowadzić do dnia ~~31.06.12~~
Termin wprowadzenia organizacji ruchu należy zgłosić co
najmniej na 7 dni przed wprowadzeniem organizacji ruchu do
Departamentu Nieruchomości i Infrastruktury
03-718 Warszawa, ul. Ks. I. Kłopotowskiego 5, fax: 22/5979802
2011-01-24

z up. Marszałka Województwa
mgr inż. Jan Bartosz
Zastępca Dyrektora Departamentu
Nieruchomości i Infrastruktury

MARSZAŁEK
WOJEWÓDZTWA MAZOWIECKIEGO
ZATWIERDZENIE
N.I.D.I. 5418-~~242.1.06.10~~ ważne do ~~30.06.10~~
Zatwierdzam do realizacji stałą organizację
ruchu w całości - ze zmianami. Termin wprowadzenia
niniejszej organizacji ruchu należy zgłosić do:
Departamentu Nieruchomości i Infrastruktury
03-718 Warszawa, ul. Ks. I. Kłopotowskiego 5 fax: 022/ 5979802


2009-07-23

z up. Marszałka Województwa
mgr inż. Jan Bartosz
Zastępca Dyrektora Departamentu
Nieruchomości i Infrastruktury

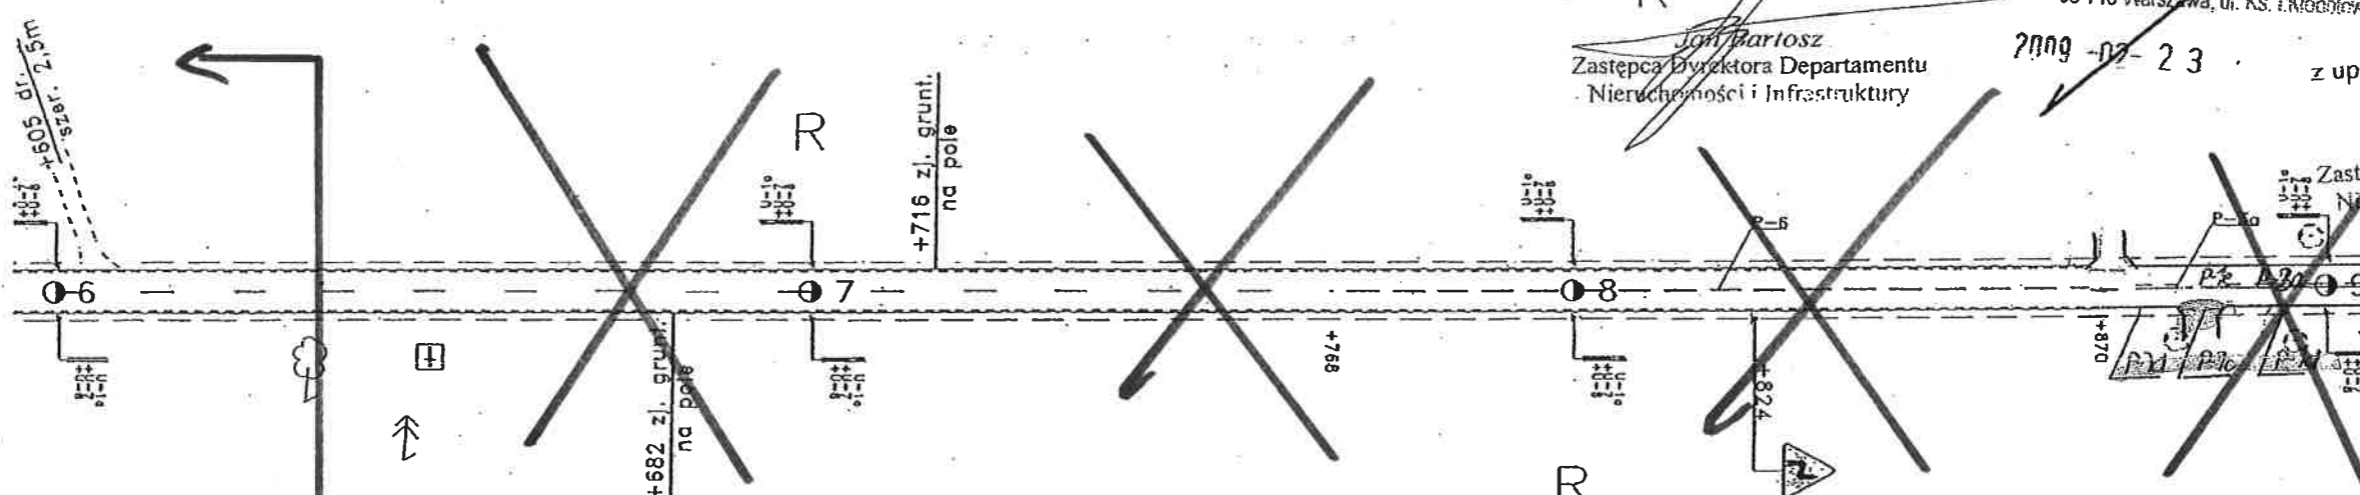

MAZOWIECKI ZARZĄD
DRÓG WOJEWÓDZKICH
w Warszawie
Biuro Drogowy Ostrołęka
ul. w Ostrołęce 97-407
tel. 028 761 45 24, fax 029 761 92 00

STARSZY REFERENT
ds. Ewidencji i Dokumentacji
mgr inż. Aneta Zawojek

 Grupa ARCADIS Polska	STRONA
SKALA 1 : 1000	10


km 1+635 (zjazd)

MARSZAŁEK
WOJEWÓDZTWA MAZOWIECKIEGO
ZATWIERDZENIE Nr NI-D-I.8022.1. 36.2016.36
Zatwierdzam do realizacji stałą organizację ruchu
w całości/ ~~z wyjątkami~~ / ~~z zmianami~~ / ~~wprowadzając zmiany~~
Niniejszą organizację ruchu należy wprowadzić do dnia 31.02.17
Termin wprowadzenia organizacji ruchu należy zgłosić co najmniej
na 7 dni przed wprowadzeniem organizacji ruchu do:
Departament Nieruchomości i Infrastruktury
01-718 Warszawa ul. Ks. J. Kłopotowskiego 5, fax 22 5970802

Do wprowadzenia niniejszej organizacji
ruchu należy zastosować znaki:

Planowa organizacja:
Istotna:
Parametry:
NIE DOTYCI

Z Up. Marszałka Województwa
Krzysztof Roziewicz
Zastępca Dyrektora Departamentu
Nieruchomości i Infrastruktury

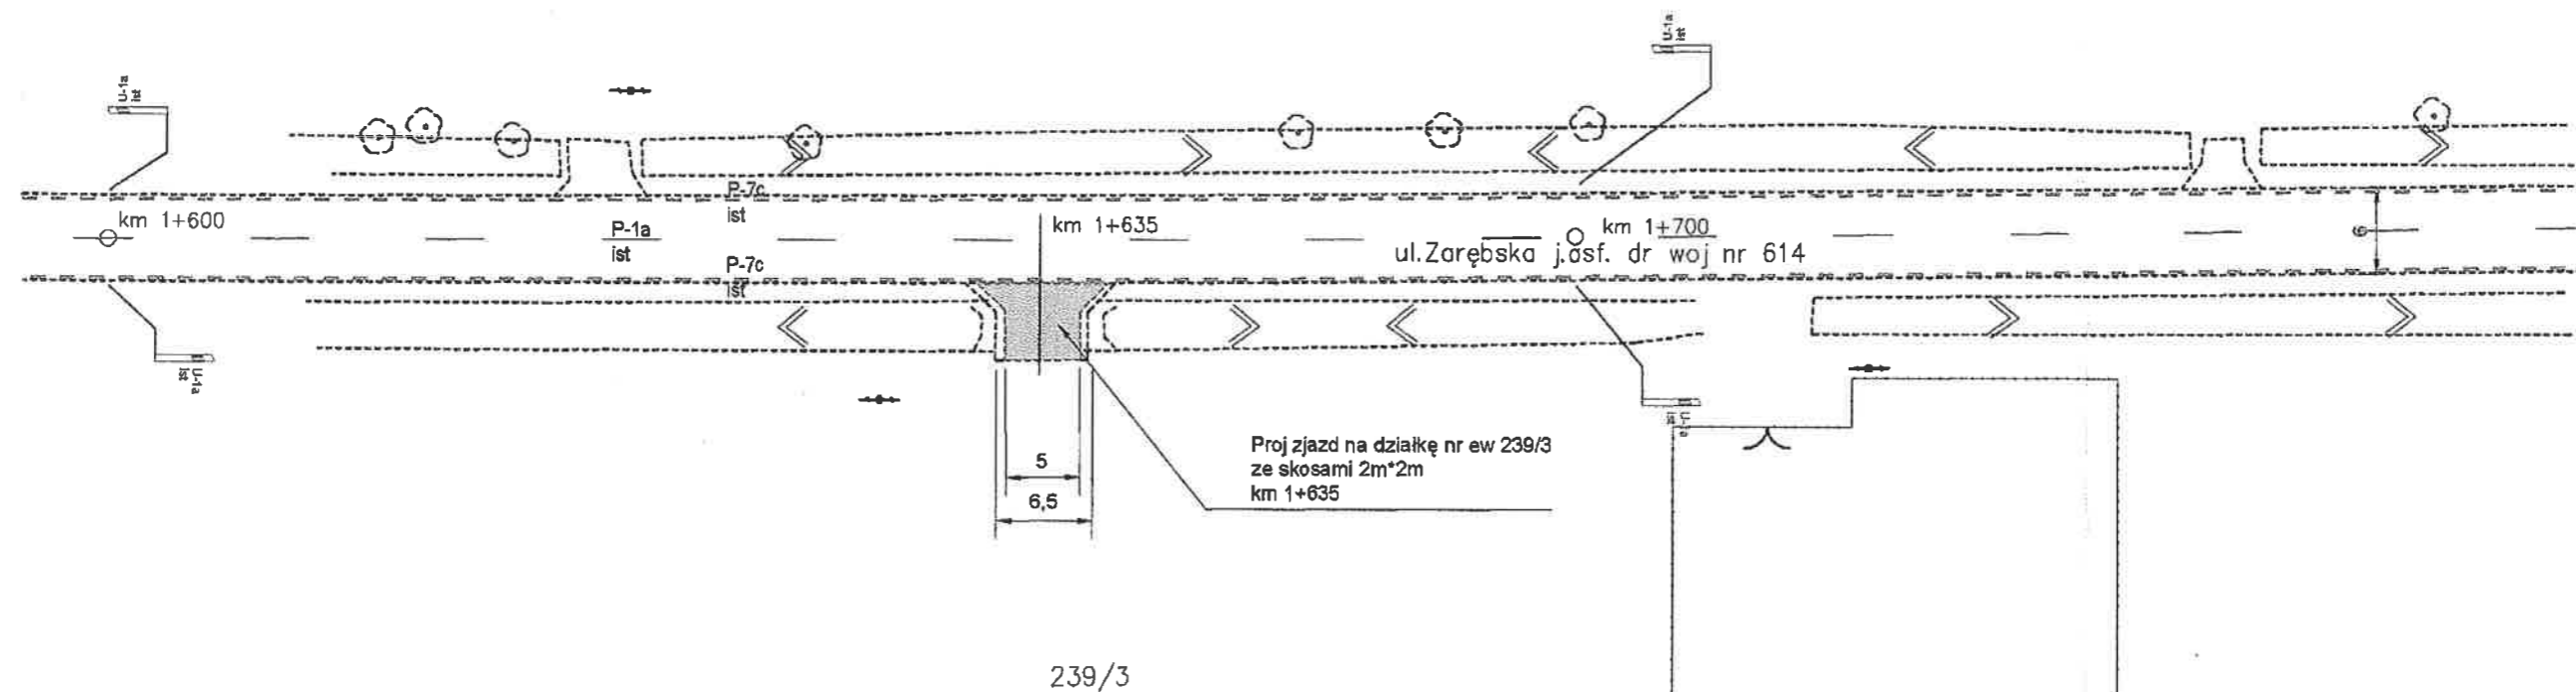

TECHNO USŁUGI JACEK BANULSKI		UL. ASKENAZEGO 4 M 49 03-580 WARSZAWA	
OBIEKT:		Zarębska – dr woj nr 614 odcinek ul. Chorzele	
NAZWA RYSUNKU:		Projekt stałej organizacji ruchu	
ZADANIE:		Zjazd na działkę 239/3 km 1+635	
ETAP:			
AUTOR:		mgr inż. J. Banulski	
Rys Nr: 1	SKALA: 1: 500	DATA:	

DROGA WOJEWÓDZKA NR 614
odc. od km ~~1+300~~ do km 1+900
1+635


MARSZAŁEK
WOJEWÓDZTWA MAZOWIECKIEGO

ARKUSZ NR 4

ZATWIERDZENIE
N.I.I. 5418-~~705~~ 31.12.07
Zatwierdzam do realizacji stałą organizację
ruchu w całości - ze zmianami. Termin wprowadzenia
niniejszej organizacji ruchu należy zgłosić do:
Departamentu Nieruchomości i Infrastruktury
03-718 Warszawa, ul. Ks. I. Kłopotowskiego 5 fax: 022/ 5979802

2006-06-26

Z up. Marszałka Województwa
mgr inż. Michał Lesiński
Kierownik Biura Inżynierii Ruchu

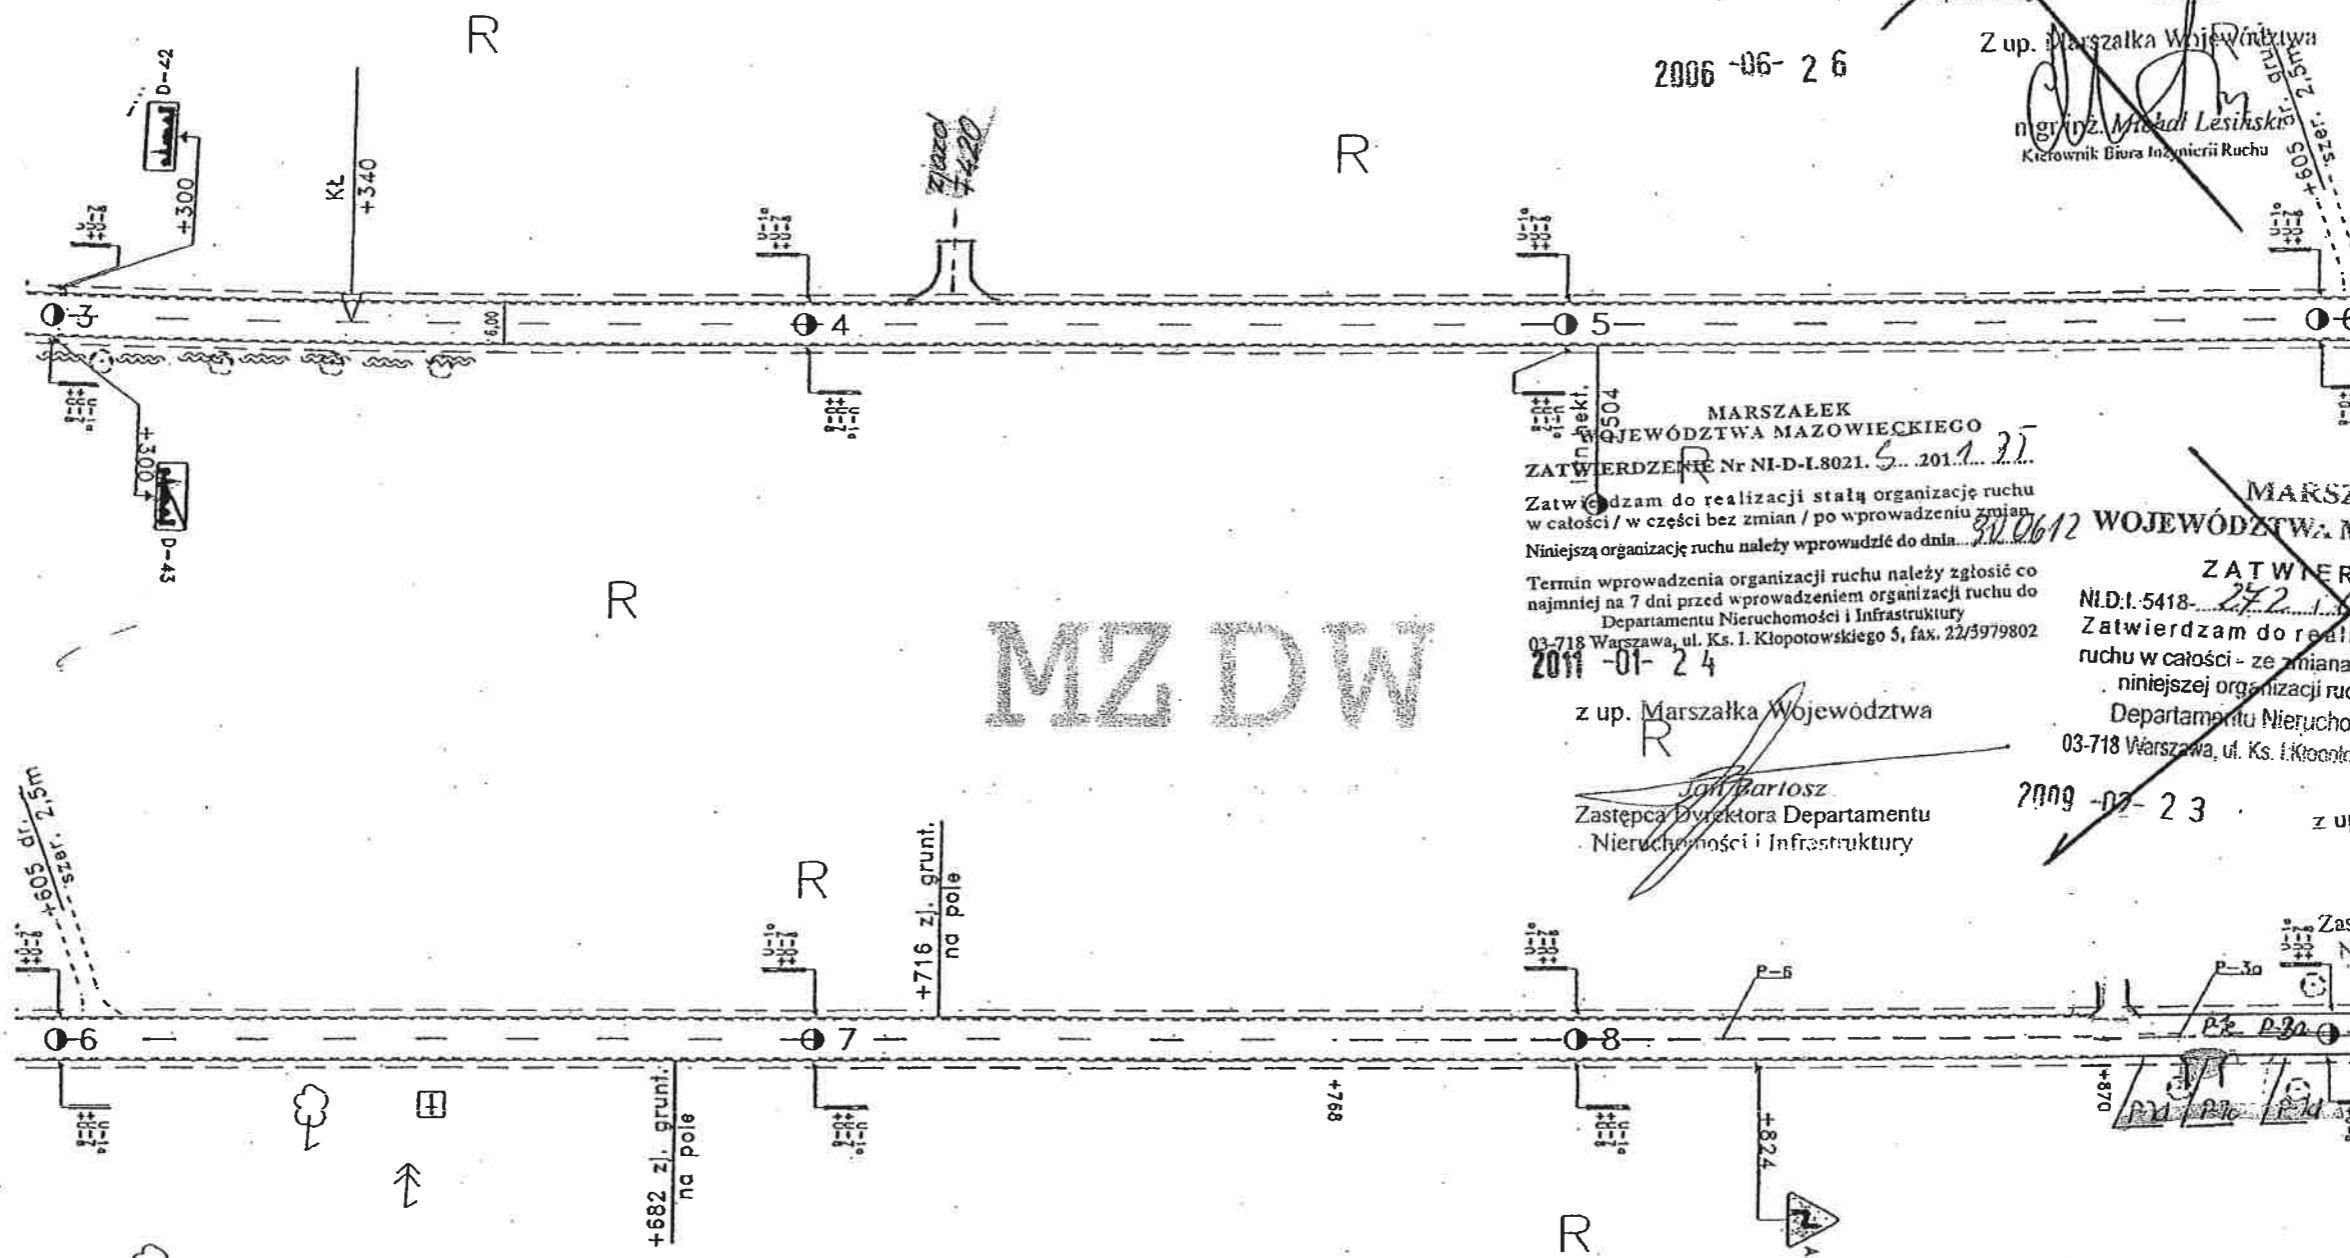

MZ DW

MARSZAŁEK
WOJEWÓDZTWA MAZOWIECKIEGO
ZATWIERDZENIE Nr NI-D-I.8021. S. 201.1.31
Zatwierdzam do realizacji stałą organizację ruchu
w całości / w części bez zmian / po wprowadzeniu zmian
Niniejszą organizację ruchu należy wprowadzić do dnia 30.06.12
Termin wprowadzenia organizacji ruchu należy zgłosić co
najmniej na 7 dni przed wprowadzeniem organizacji ruchu do
Departamentu Nieruchomości i Infrastruktury
03-718 Warszawa, ul. Ks. I. Kłopotowskiego 5, fax: 22/5979802
2011-01-24


z up. Marszałka Województwa
mgr inż. Jan Bartosz
Zastępca Dyrektora Departamentu
Nieruchomości i Infrastruktury

MARSZAŁEK
WOJEWÓDZTWA MAZOWIECKIEGO
ZATWIERDZENIE
N.I.D.I. 5418-~~242~~ 30.06.10
Zatwierdzam do realizacji stałą organizację
ruchu w całości - ze zmianami. Termin wprowadzenia
niniejszej organizacji ruchu należy zgłosić do:
Departamentu Nieruchomości i Infrastruktury
03-718 Warszawa, ul. Ks. I. Kłopotowskiego 5 fax: 022/ 5979802
2009-07-23

z up. Marszałka Województwa
mgr inż. Jan Bartosz
Zastępca Dyrektora Departamentu
Nieruchomości i Infrastruktury


MAZOWIECKI ZARZĄD
DRÓG WOJEWÓDZKICH
w Warszawie
tel. 022 761 45 24, fax 022 761 92 00

STARSZY REFERENT
ds. Ewidencji i Dokumentacji
mgr inż. Aneta Zawojek

 Grupa ARCADIS Polska	STRONA
SKALA 1 : 1000	10

DROGA WOJEWÓDZKA NR 614
odc. od km 1+900 do km 2+500

ARKUSZ NR 5

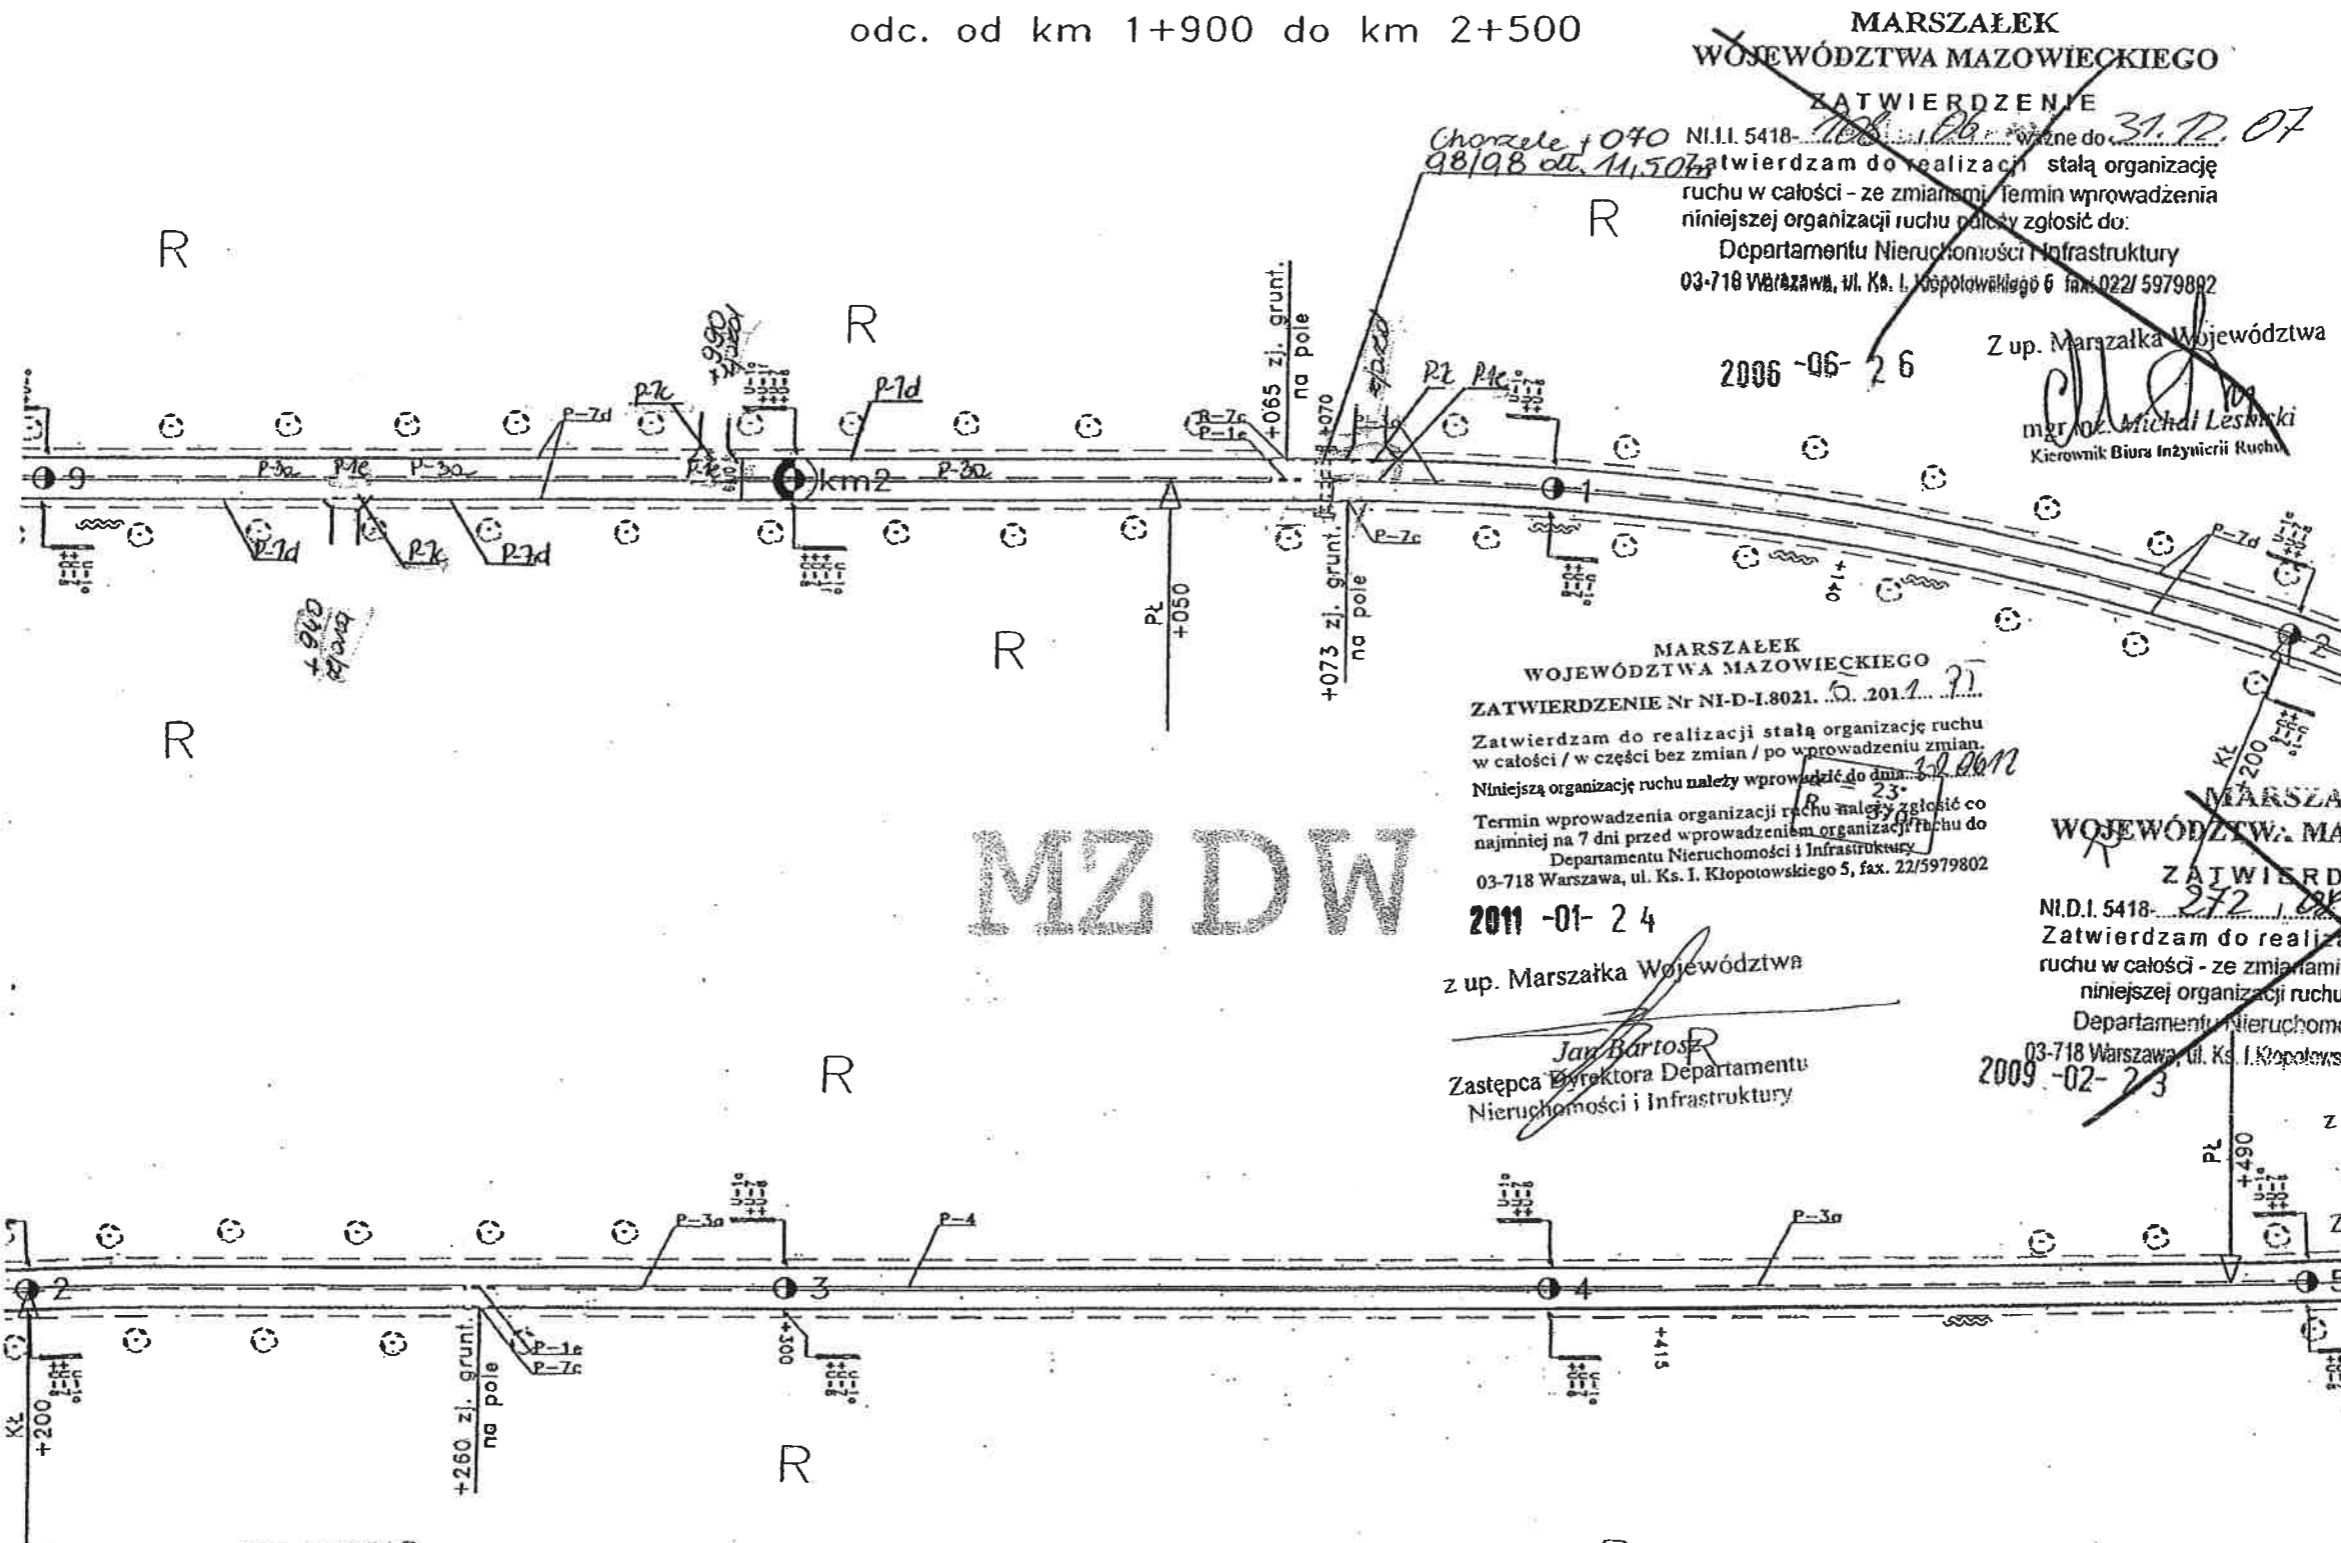

MARSZAŁEK
WOJEWÓDZTWA MAZOWIECKIEGO

ZATWIERDZENIE

N.I.I. 5418-... ważne do 31.12.07
Zatwierdzam do realizacji stałą organizację
ruchu w całości - ze zmianami. Termin wprowadzenia
niniejszej organizacji ruchu należy zgłosić do:
Departamentu Nieruchomości i Infrastruktury
03-718 Warszawa, ul. Ka. I. Kłopotowskiego 5 fax: 022/5979802

2006-06-26

Z up. Marszałka Województwa

mgr inż. Michał Leskiński
Kierownik Biura Inżynierii Ruchu

MARSZAŁEK
WOJEWÓDZTWA MAZOWIECKIEGO
ZATWIERDZENIE Nr NI-D-1.8021. 5. 2011. 1. 21

Zatwierdzam do realizacji stałą organizację ruchu
w całości / w części bez zmian / po wprowadzeniu zmian.
Niniejszą organizację ruchu należy wprowadzić do dnia 23.12.2011.
Termin wprowadzenia organizacji ruchu należy zgłosić co
najmniej na 7 dni przed wprowadzeniem organizacji ruchu do
Departamentu Nieruchomości i Infrastruktury
03-718 Warszawa, ul. Ka. I. Kłopotowskiego 5, fax: 22/5979802
2011-01-24

z up. Marszałka Województwa

Jay Bartosz
Zastępca Dyrektora Departamentu
Nieruchomości i Infrastruktury

MARSZAŁEK
WOJEWÓDZTWA MAZOWIECKIEGO

ZATWIERDZENIE


N.I.D. 5418-... ważne do 30.06.10
Zatwierdzam do realizacji stałą organizację
ruchu w całości - ze zmianami. Termin wprowadzenia
niniejszej organizacji ruchu należy zgłosić do:
Departamentu Nieruchomości i Infrastruktury
03-718 Warszawa, ul. Ka. I. Kłopotowskiego 5 fax: 022/5979802
2009-02-23

z up. Marszałka Województwa

Jay Bartosz
Zastępca Dyrektora Departamentu
Nieruchomości i Infrastruktury

MAZOWIECKI ZARZĄD
DRÓG WOJEWÓDZKICH
w Warszawie
Rejon Drogowy Ostrołęka
ul. w Ostrołęce 07-407
tel. 029 761 45 24, fax 029 761 92 00

STARSZY REFERENT
ds. Ewidencji i Dokumentacji
mgr inż. Aneta Zawojek

 SKALA 1 : 1000	STRONA 11
---	--------------

ARKUSZ NR 6

2011-01-24

z up. Marszałka Województwa

Jan Bartosz
Zastępca Dyrektora Departamentu
Nieruchomości i Infrastruktury

N.I.I. 5418-128~~129~~... ważne do: 31.12.
Zatwierdzam do realizacji stałą organizację
ruchu w całości - ze zmianami. Termin wprowadzenia:
niniejszej organizacji ruchu należy zgłosić do:
Departamentu Nieruchomości i Infrastruktury
03-716 Warszawa, ul. Ks. J. Ropotowskiego 8 fax: 022/ 697981

2006-06-26 Z up. Marszałka Województwa

mgr inż. Michał Lesiński
Sierownik Biura Inżynierii Ruc

ZATWIERDZENIE
 N.I.D.I. 5418-242 / 03 ważne do 30.06.10
 Zatwierdzam do realizacji stałą organizację
 ruchu w całości - ze zmianami. Termin wprowadzenia
 niniejszej organizacji ruchu należy zgłosić do:
 Departamentu Nieruchomości i Infrastruktury
 03-718 Warszawa, ul. Ks. J. Kłopotowskiego 4, fax: 0221 5979802
 09-02-23

z up. Marszałka Województwa

~~Jan Barłaz~~
Zastępca Dyrektora Departamentu
Nieruchomości i infrastruktury

MAZOWIECKI ZARZĄD
DRÓG WOJEWÓDZKICH
w Warszawie
tel. 029 761 45 24, fax 029 761 92 00

STARSZY REFERENT
ds. Ewidencji i Dokumentacji

Zamgk
mgr inż. *Ageta Zawojek*

Profil 

SKALA 1 : 1000

STRONA

12

R




Zamoyla
mgr inż. Aneta Zawojek

DROGA WOJEWÓDZKA NR 614
odc. od km 3+700 do km 4+300

MARSZAŁEK
WOJEWÓDZTWA MAZOWIECKIEGO
ZATWIERDZENIE Nr NI-D-I.8021...S. 201.4.21
Zatwierdzam do realizacji stałą organizację ruchu
w całości / w części bez zmian / po wprowadzeniu zmian
Niniejszą organizację ruchu należy wprowadzić do dnia 2006-12-23
Termin wprowadzenia organizacji ruchu należy zgłosić co
najmniej na 7 dni przed wprowadzeniem organizacji ruchu do
Departamentu Nieruchomości i Infrastruktury
03-718 Warszawa, ul. Ks. I. Kłopotowskiego 5, fax. 22/5979802
2011-01-24

ARKUSZ NR 8

MARSZAŁEK
WOJEWÓDZTWA MAZOWIECKIEGO
ZATWIERDZENIE
NI.D.I. 5418...S. 201.4.21
Zatwierdzam do realizacji stałą organizację ruchu
w całości - ze zmianami Termin wprowadzenia
niniejszej organizacji ruchu należy zgłosić
Departamentu Nieruchomości i Infrastruktury
03-718 Warszawa, ul. Ks. I. Kłopotowskiego 5, fax. 22/5979802
2009-02-23

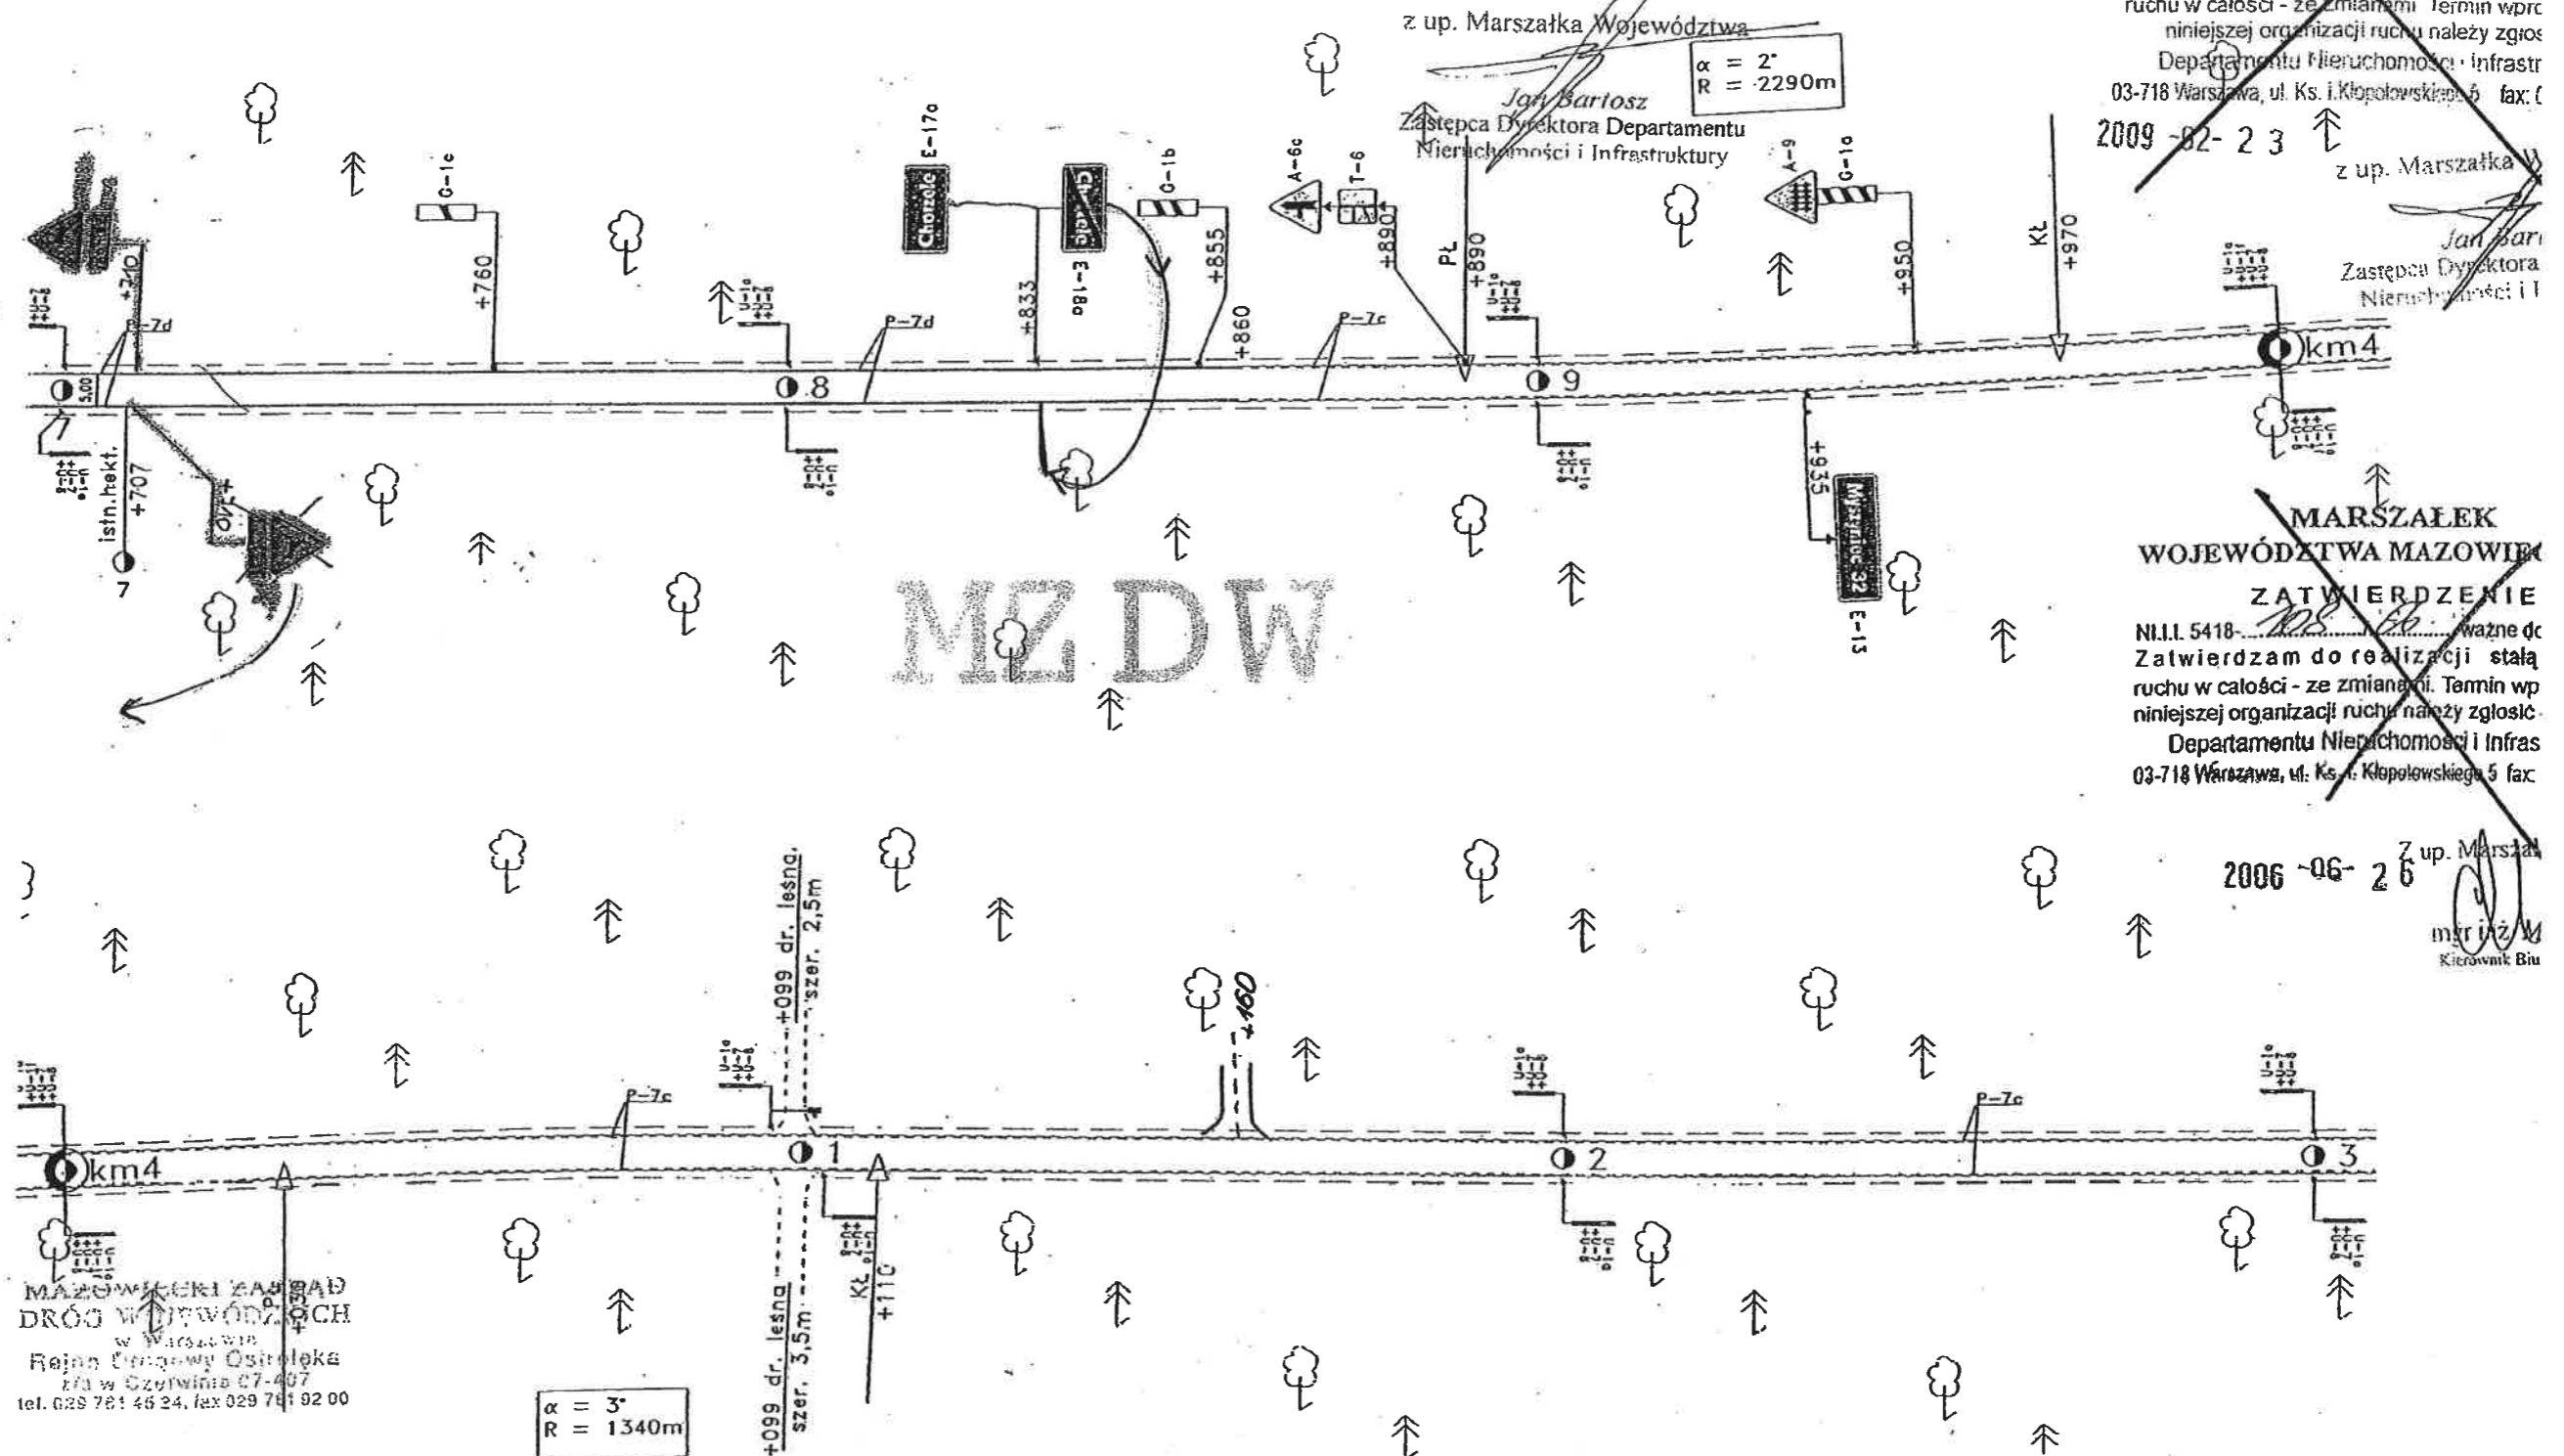


MARSZAŁEK
WOJEWÓDZTWA MAZOWIECKIEGO
ZATWIERDZENIE
NI.D.I. 5418...S. 201.4.21
Zatwierdzam do realizacji stałą organizację ruchu
w całości - ze zmianami Termin wprowadzenia
niniejszej organizacji ruchu należy zgłosić
Departamentu Nieruchomości i Infrastruktury
03-718 Warszawa, ul. Ks. I. Kłopotowskiego 5, fax. 22/5979802
2006-06-26

MAZOWIECKI ZARZĄD
DRÓG WOJEWÓDZKICH
w Warszawie
tel. 029 761 46 24, fax 029 761 92 00

STARSZY REFERENT
ds. Ewidencji i Dokumentacji
mgr inż. Aneta Zawojek

ARKUSZ NR 9

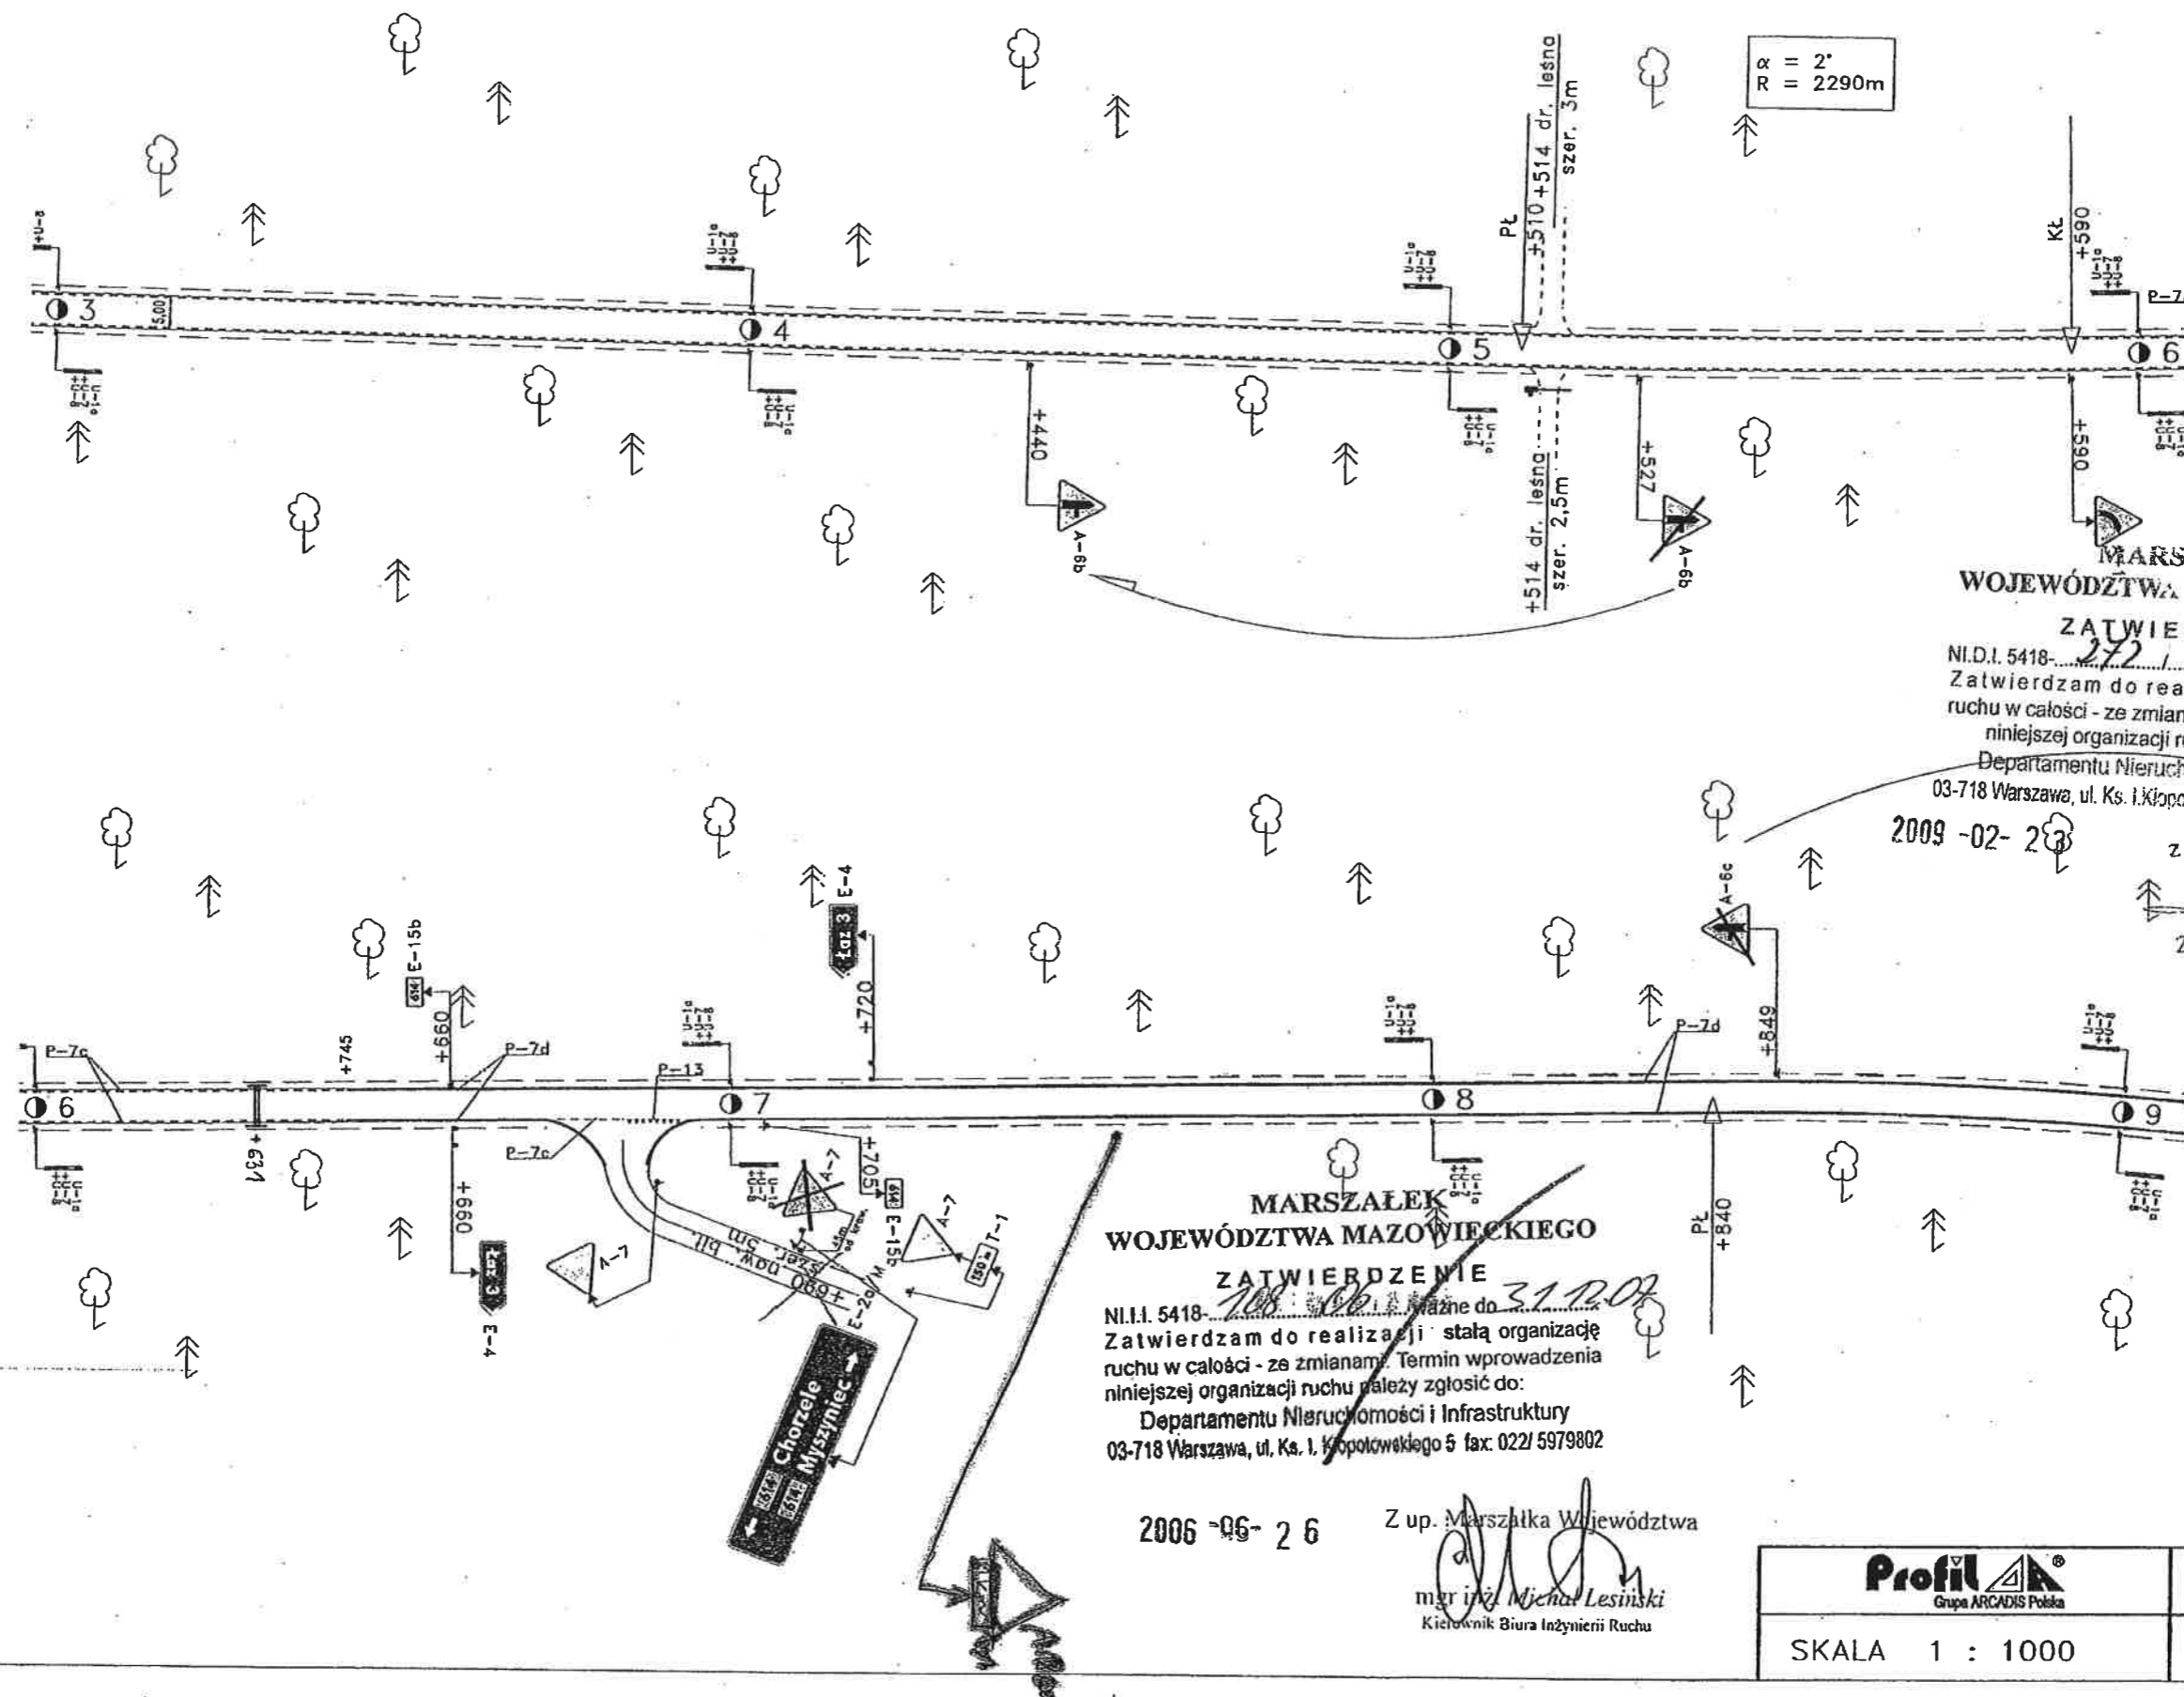

MARSZAŁEK
 WOJEWÓDZTWA MAZOWIECKIEGO

ZATWIERDZENIE

N.I.D.I. 5418-.....272108..... ważne do 30.06.10
Zatwierdzam do realizacji stałą organizację
ruchu w całości - ze zmianami. Termin wprowadzenia
niniejszej organizacji ruchu należy zgłosić do:
Departamentu Nieruchomości i infrastruktury
03-718 Warszawa, ul. Ks. i. Kłopotowskiego 5 fax: 022/5979802.

2009-02-26

z up. Marszałka Województwa

Zastępca Dyrektora Departamentu
Nieruchomości i Infrastruktury

MARSZAŁEK
WOJEWÓDZTWA MAZOWIECKIEGO

ZATWIERDZENIE

Zatwierdzam do realizacji: stałą organizację
ruchu w całości - ze zmianami. Termin wprowadzenia
niniejszej organizacji ruchu należy zgłosić do:
Departamentu Nieruchomości i Infrastruktury
03-718 Warszawa, ul. Ka. 1. Krópotowskiego 5 fax: 0221 5979802

2006 -06- 2 6

Z up. Marszałka Województwa

mgr inż. *Michał Lesiński*
Kierownik Biura Inżynierii Ruchu

Profil 
Grupa ARCADIS Polska

STRONA

SKALA 1 : 1000

15

DROGA WOJEWÓDZKA NR 614
odc. od km 4+900 do km 5+500

ARKUSZ NR 10

MARSZAŁEK
WOJEWÓDZTWA MAZOWIECKIEGO

ZATWIERDZENIE

Ni.D.I. 5418-272.1.08 ważne do 30.06.10
Zatwierdzam do realizacji stałą organizację
ruchu w całości ze zmianami. Termin wprowadzenia
niniejszej organizacji ruchu należy zgłosić do:
Departamentu Nieruchomości i Infrastruktury
03-718 Warszawa, ul. Ks. J. Kopotowskiego 5 fax: 022/ 5979802
z up. Marszałka Województwa

2009-02-23

Zastępca Dyrektora Departamentu
Nieruchomości i Infrastruktury


MARSZAŁEK
WOJEWÓDZTWA MAZOWIECKIEGO

ZATWIERDZENIE

Zatwierdzam do realizacji stałą organizację
ruchu w całości - ze zmianami. Termin wprowadzenia
niniejszej organizacji ruchu należy zgłosić do:
Departamentu Nieruchomości i Infrastruktury
03-718 Warszawa, ul. Ks. J. Kopotowskiego 5 fax: 022/ 5979802
Z up. Marszałka Województwa

2006-06-26

mgr inż. Michał Lesiński
Kierownik Biura Inżynierii Ruchu

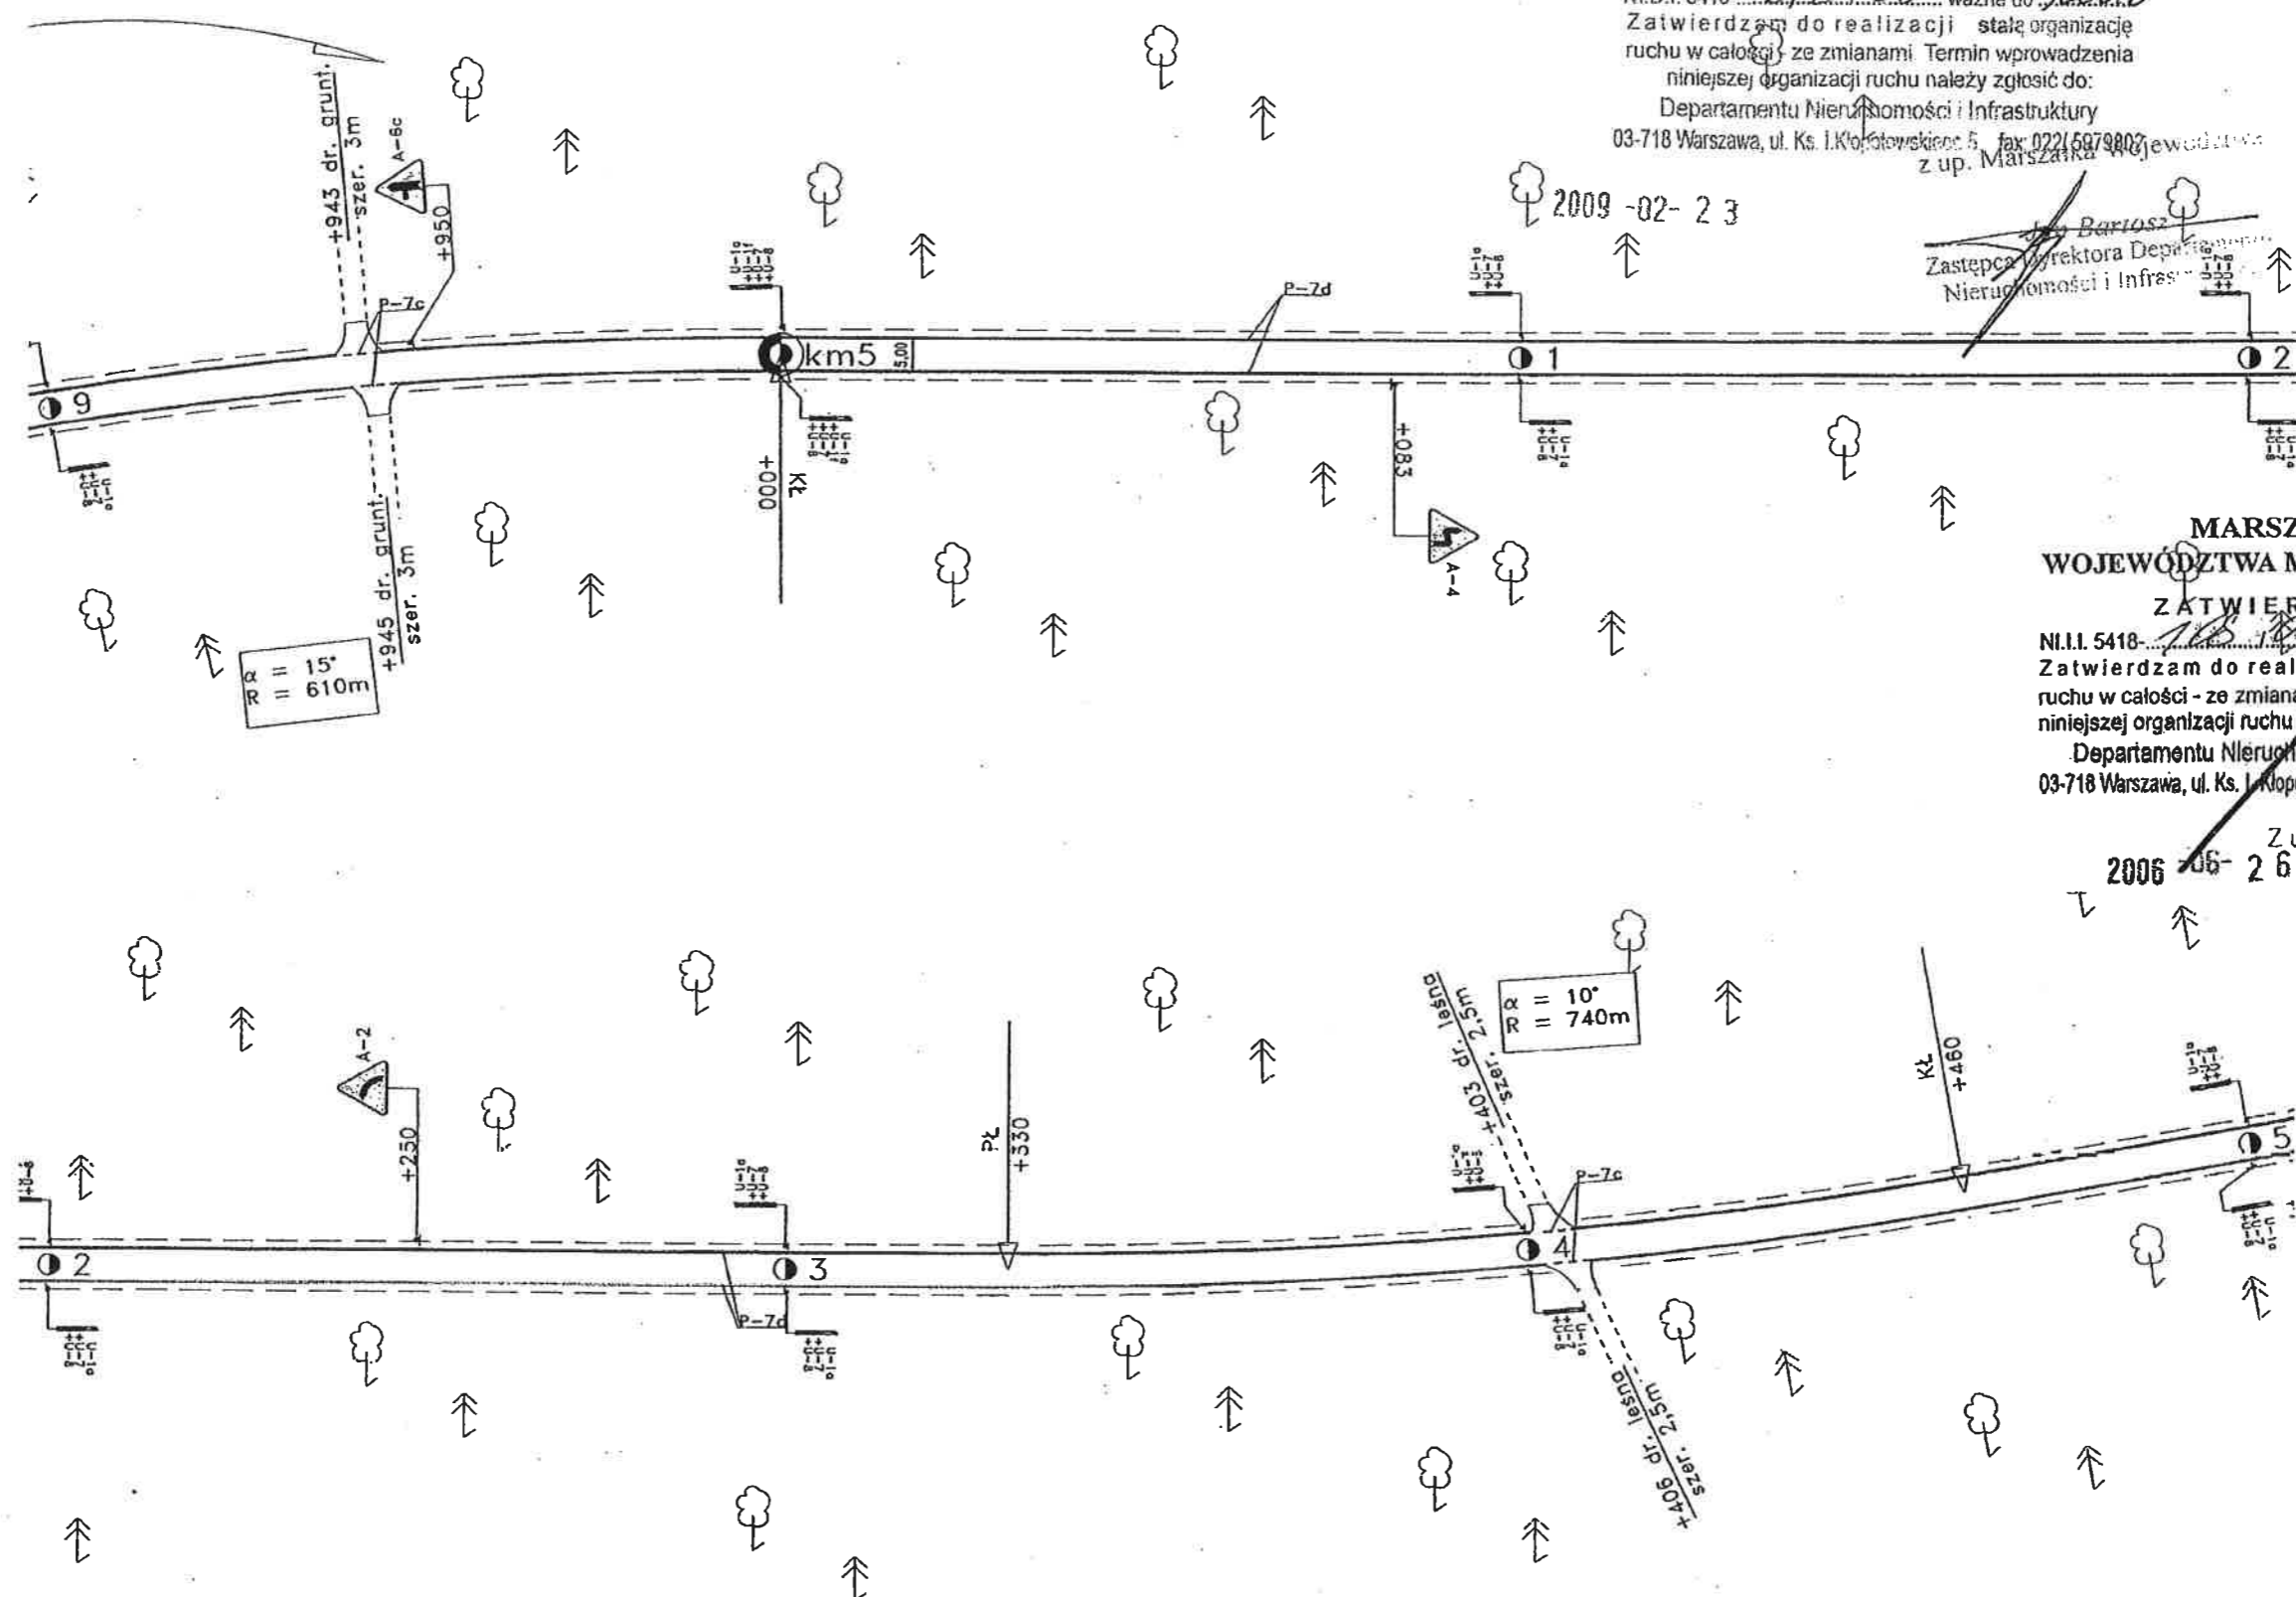


Profil
Grupa ARCADIS Polska

SKALA 1 : 1000

STRONA

16

ARKUSZ NR 11

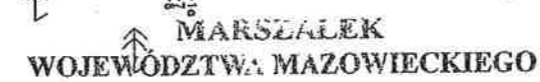

ZATWIERDZENIE

2009 -02- 23

z up. Maryzanka Wojewódz 2006-06-26

Jan Barrocz
Zastępca Dyrektora Departamentu
Nieruchomości i Infrastruktury

MARSZAŁEK
DZTWA MAZOWIECKIEGO

ZATWIERDZENIE

N.I.I. 5418-1081-2007 ważne do 31.12.2007
Zatwierdzam do realizacji stałą organizację
ruchu w całości - ze zmianami. Termin wprowadzenia
niniejszej organizacji ruchu należy zgłosić do:
Departamentu Nie ruchomości i Infrastruktury
03-718 Warszawa, ul. Ks. J. Kłopotowskiego 5 fax: 022/ 5979802

Z up. Marszałka Województwa


ARKUSZ NR 12

**MARSZAŁEK
WOJEWÓDZTWA MAZOWIECKIEGO**

ZATWIERDZENIE

NI.II. 5418-108 106 Ważne do 31.12.2007

Zatwierdzam do realizacji stałą organizację ruchu w całości - ze zmianami. Termin wprowadzenia niniejszej organizacji ruchu należy zgłosić do:

Departamentu Nieruchomości i Infrastruktury
03-718 Warszawa, ul. Ks. J. Kłopotowskiego 5 fax: 022/ 5979802

2006 -06- 2 6

Z up. Marszałka Województwa

mgr inż. Michał Lesiński
Kierownik Biura Inżynierii Ruchu

MAKSZALEK
WOJEWÓDZTWA MAZOWIECKIEGO

ZATWIERDZENIE

NI.D.I. 5418-272-08 ważna do 30.06.10

Zatwierdzam do realizacji stałą organizację ruchu w całości - ze zmianami. Termin wprowadzenia niniejszej organizacji ruchu należy zgłosić do:

Departamentu Nieruchomości i Infrastruktury
03-718 Warszawa, ul. Ks. J. Kopcińskiego 5 fax 022/ 5979802

2009 -02- 23

z up. Marszałka Województwa 51.
330m

Jan Bartosz
Zastępca Dyrektora Departamentu:
Nieruchomości i Infrastruktury

Tablice prowadzące U-3a i U-b
wykonane z folii pryzmatycznej

$$\begin{aligned} \alpha &= 36^\circ \\ R &= 330\text{m} \end{aligned}$$

Profil  [®]
Grupa ARCADIS Polska

SKALA 1 : 1000


STRONA

18

DROGA WOJEWÓDZKA NR 614
odc. od km 6+700 do km 7+300

MARSZAŁEK
WOJEWÓDZTWA MAZOWIECKIEGO
ZATWIERDZENIE Nr NI-D-18021. 6. 201. 1. 21
Zatwierdzam do realizacji stałą organizację ruchu w całości / w części bez zmian / po wprowadzeniu zmian. Należy złożyć zgłoszenie ruchu należy wprowadzić do dnia 30.06.12
Termin wprowadzenia organizacji ruchu należy zgłosić co najmniej na 7 dni przed wprowadzeniem organizacji ruchu do Departamentu Nieruchomości i Infrastruktury
03-718 Warszawa, ul. Ks. I. Kłopotowskiego 5, fax: 22/5979802

MARSZAŁEK
WOJEWÓDZTWA MAZOWIECKIEGO
ZATWIERDZENIE
NI.D.1. 5418-272.1.08. ważne do 30.06.12
Zatwierdzam do realizacji stałą organizację ruchu w całości - ze zmianami. Termin wprowadzenia niniejszej organizacji ruchu należy zgłosić do Departamentu Nieruchomości i Infrastruktury
03-718 Warszawa, ul. Ks. I. Kłopotowskiego 5, fax: 022/5979802

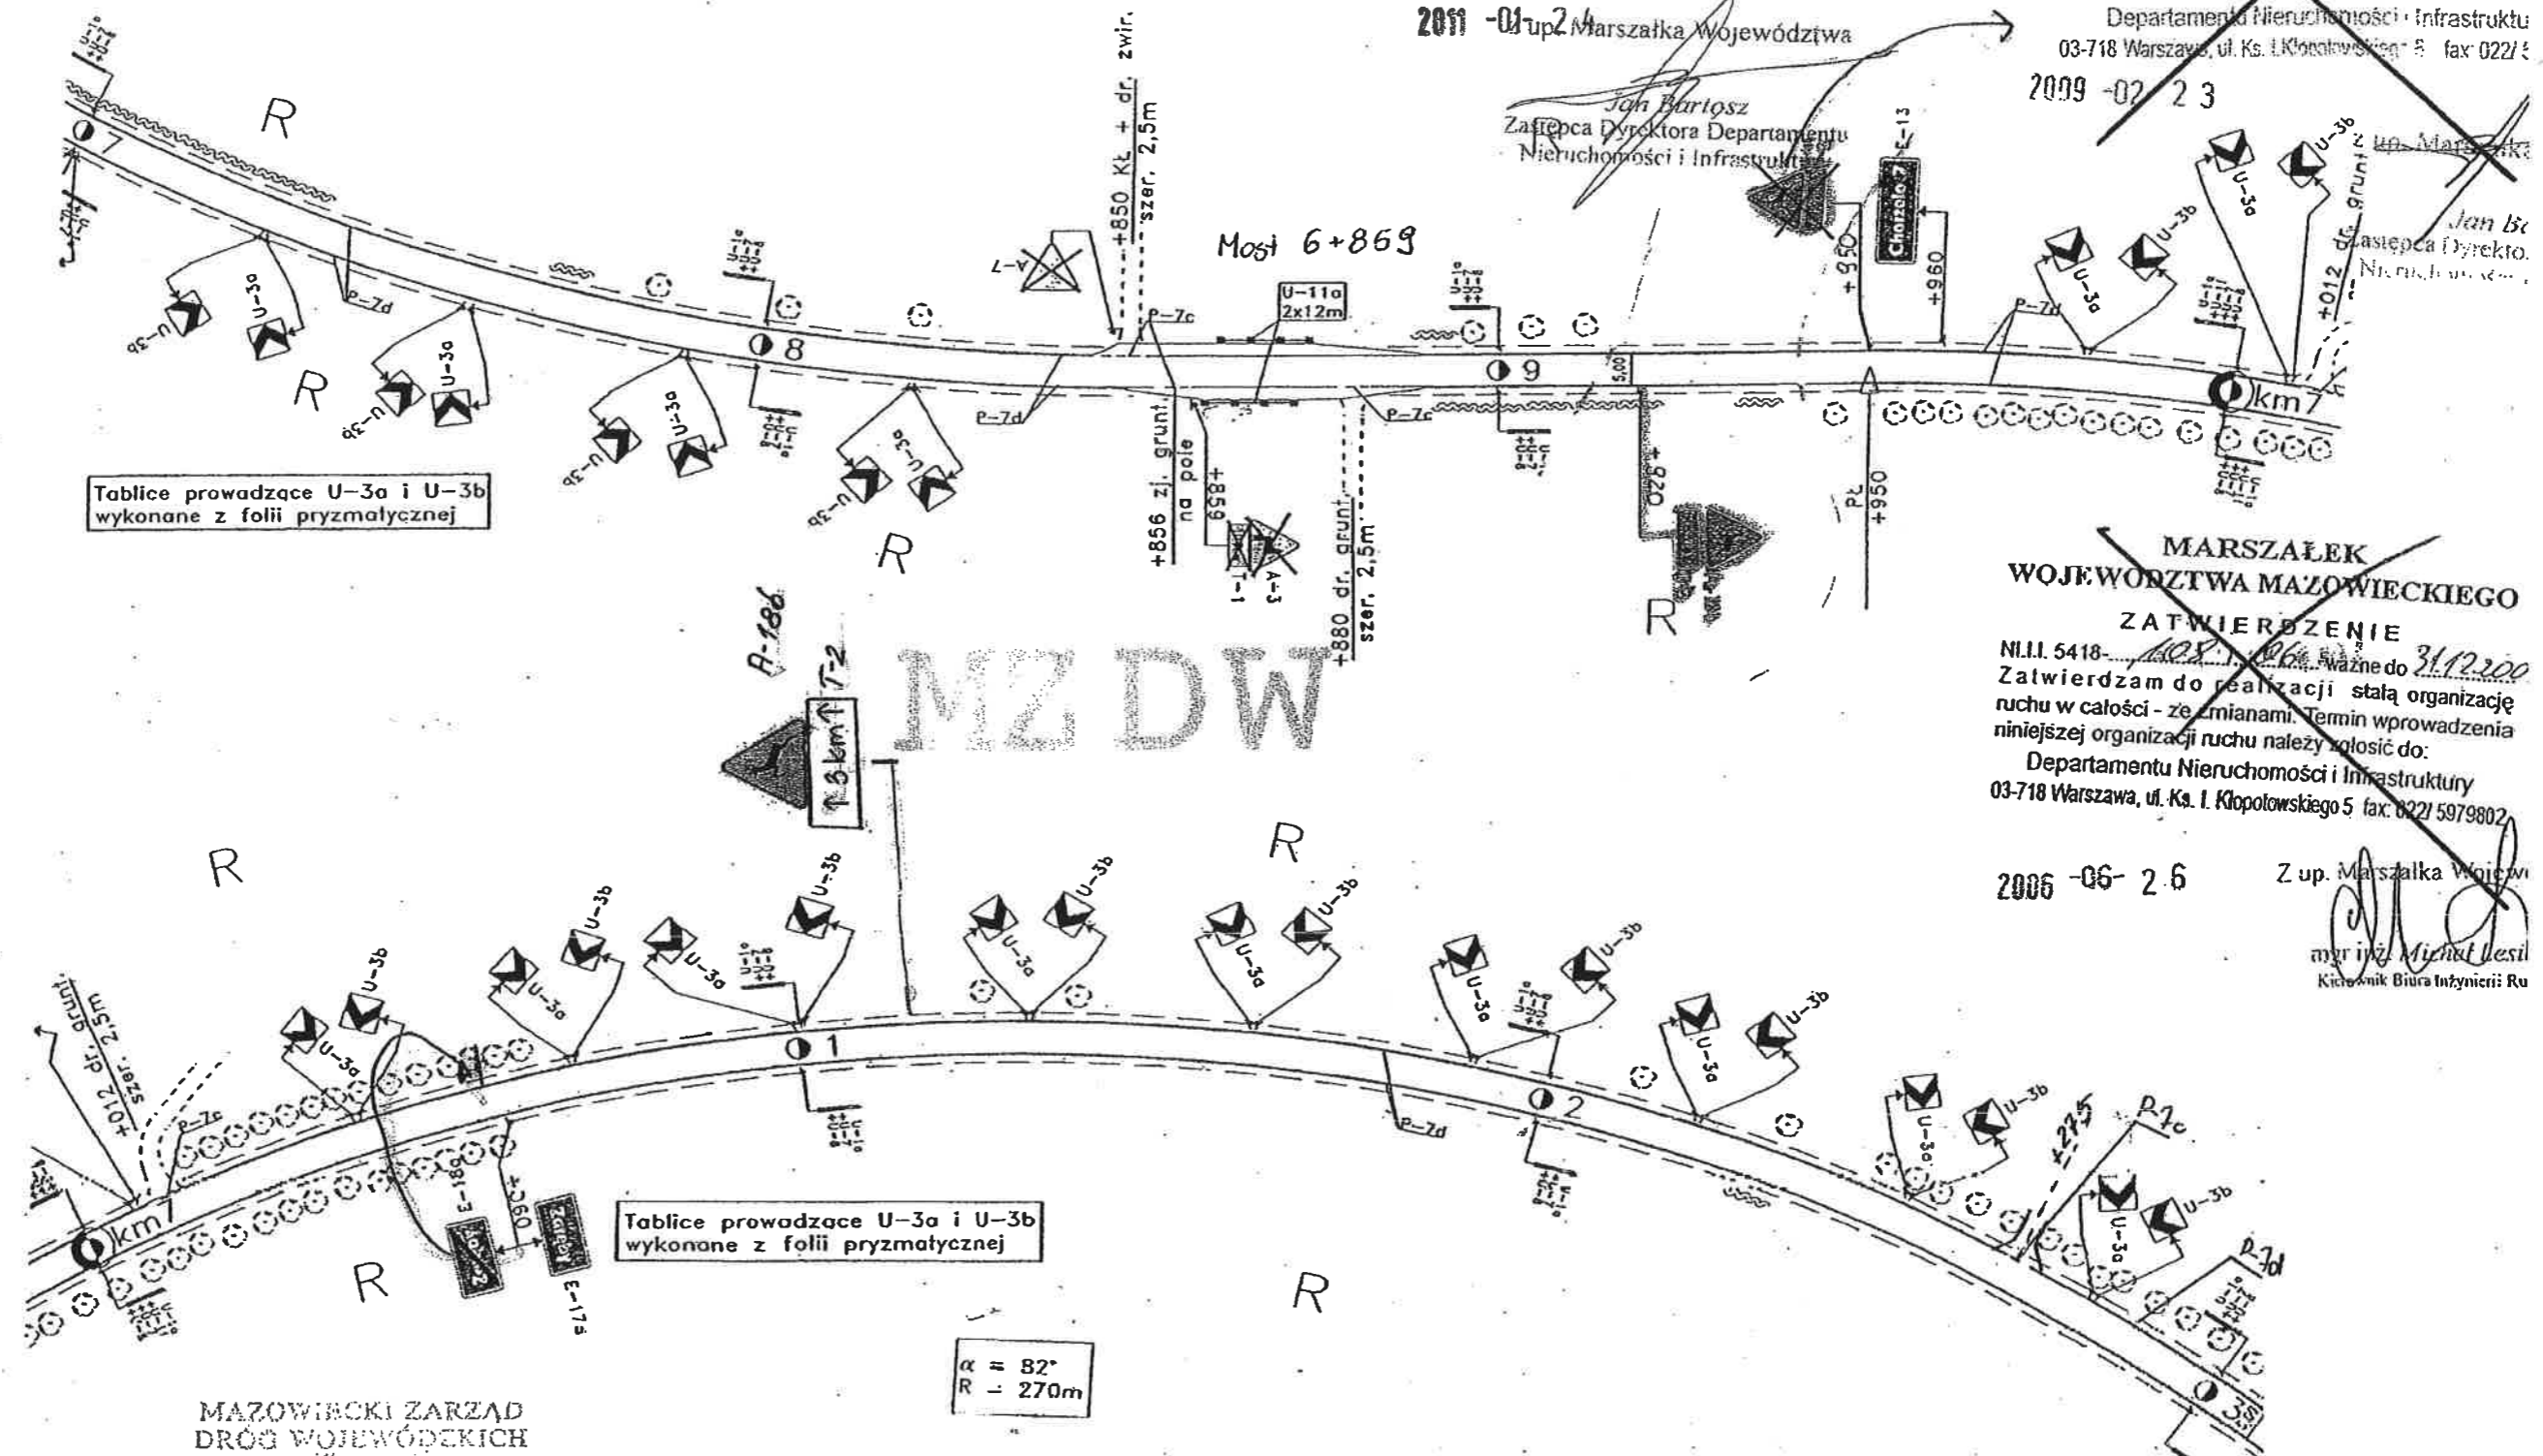

MAZOWIECKI ZARZĄD
DRÓG WOJEWÓDZKICH
w Warszawie
Rejon Drogowy Ostrólska
z/s w Czerwiniu 07-407
tel. 029 761 45 24, fax 029 761 92 00

STARSZY REFERENT
ds. Ewidencji i Dokumentacji
Zawojek
mgr inż. Aneta Zawojek

Profil
Grupa ARCADIS Polska

SKALA 1 : 1000

STRON/

19

DROGA WOJEWÓDZKA NR 614 WOJEWÓDZTWA MAZOWIECKIEGO
odc. od km 7+300 do km 7+900

ARKUSZ NR 14

MARSZAŁEK
WOJEWÓDZTWA MAZOWIECKIEGO
ZATWIERDZENIE Nr NI-D-1.8021.5... 2014... 21
Zatwierdzam do realizacji stałą organizację ruchu
w całości / w części bez zmian / po wprowadzeniu zmian
Niniejszą organizację ruchu należy wprowadzić do dnia...

Termin wprowadzenia organizacji ruchu należy zgłosić co
najmniej na 7 dni przed wprowadzeniem organizacji ruchu do
Departamentu Nieruchomości i Infrastruktury
03-718 Warszawa, ul. Ks. I. Kłopotowskiego 5, fax. 22/5979802
2011-01-24

z up. Marszałka Województwa

+458

Zastępca Dyrektora Departamentu
Nieruchomości i Infrastruktury

MARSZAŁEK
WOJEWÓDZTWA MAZOWIECKIEGO

ZATWIERDZENIE


NI.II.5418-... 2006... 26... ważne do 31.12.20...

Zatwierdzam do realizacji stałą organizację
ruchu w całości - ze zmianami. Termin wprowadzenia
niniejszej organizacji ruchu należy zgłosić do:

Departamentu Nieruchomości i Infrastruktury
03-718 Warszawa, ul. Ks. I. Kłopotowskiego 5 fax. 022/ 597980

2006-05-26

mgr inż. Michał...
Kierownik Biura Inżynierii Ruc

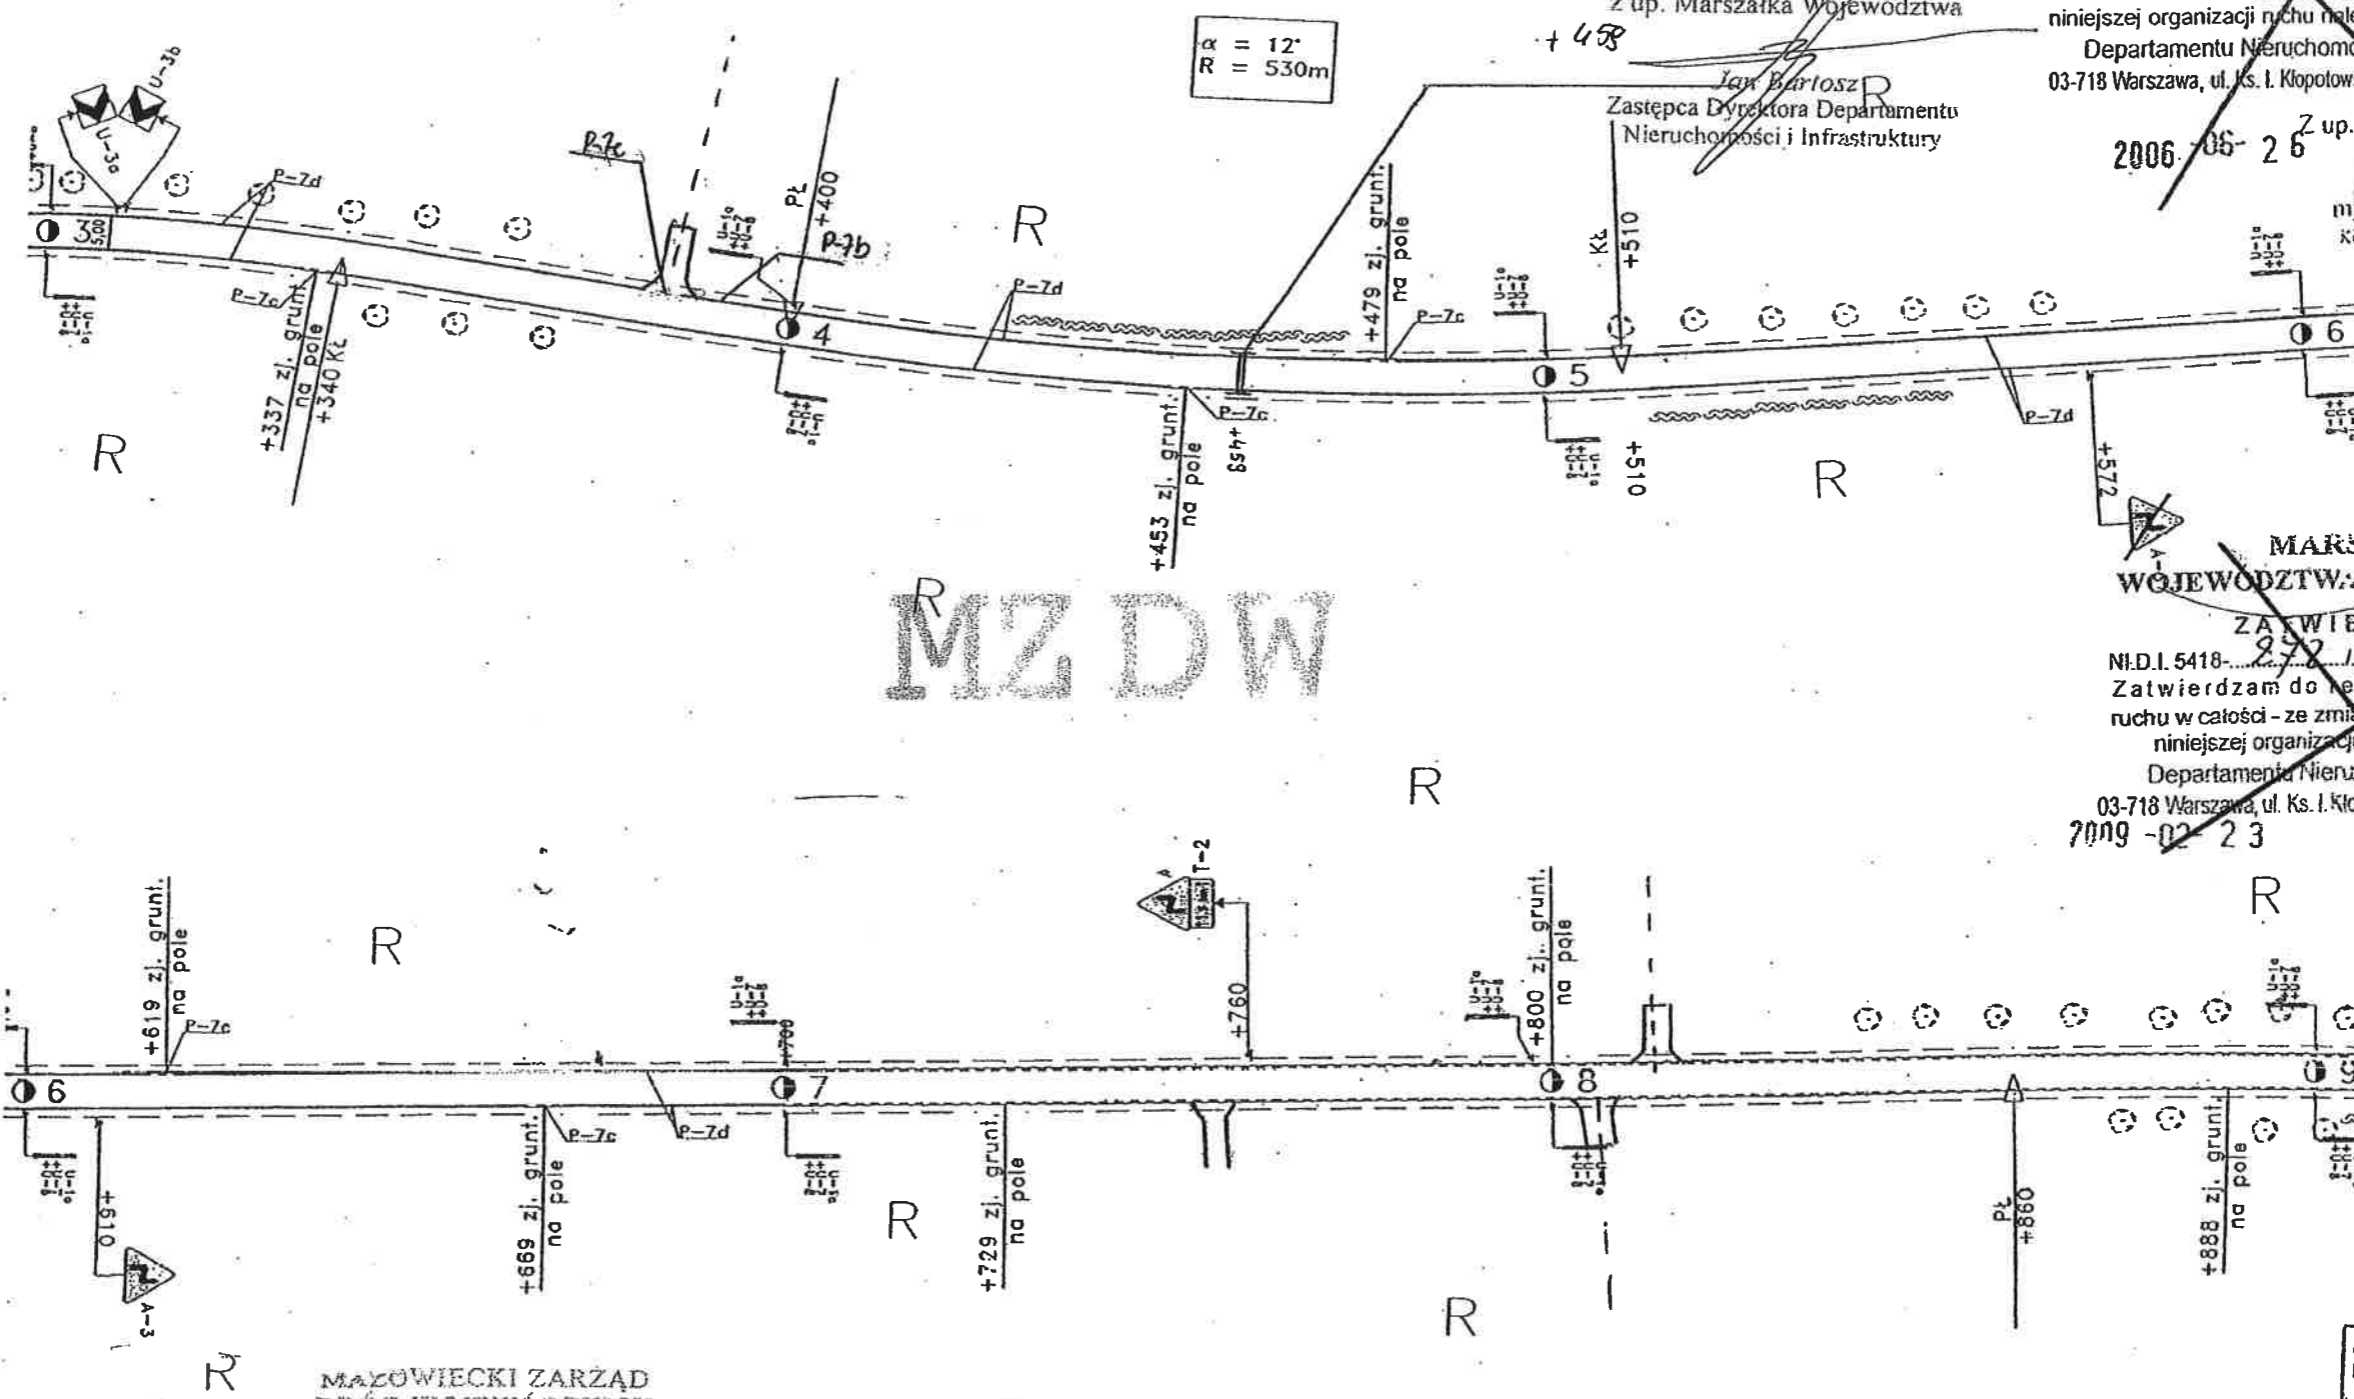

MARSZAŁEK
WOJEWÓDZTWA MAZOWIECKIEGO

ZATWIERDZENIE

NI.D.I.5418-... 2009... 23... ważne do 31.12.20...

Zatwierdzam do realizacji stałą orga
ruchu w całości - ze zmianami. Termin wprowa
niniejszej organizacji ruchu należy zgłosić c

Departamentu Nieruchomości i Infrastrukt
03-718 Warszawa, ul. Ks. I. Kłopotowskiego 5 fax 022/

2009-02-23

z up. Marszałka

Zastępca Dyrektora
Nieruchomości

MAZOWIECKI ZARZĄD
DRÓG WOJEWÓDZKICH
w Warszawie
Rejon Drogowy Ostrołęka
z/s w Ożarowie 07-407
tel. 635 761 45 24, fax 029 761 82 00

STARSZY REFERENT
ds. Ewidencji i Dokumentacji
mgr inż. Aneta Zawojek

Profil
Grupa ARCADIS Polska

SKALA 1 : 1000

STRONA

20

614 MARSZAŁEK
WOJEWÓDZTWA MAZOWIECKIEGO
ZATWIERDZENIE Nr NI-D-1.8021. 3. 2014. 21
81500
Zatwierdzam do realizacji stałą organizację ruchu
w całości / w części bez zmian / po wprowadzeniu zmian
Niniejszą organizację ruchu należy wprowadzić do dnia 3.10.14
Termin wprowadzenia organizacji ruchu należy zgłosić co
najmniej na 7 dni przed wprowadzeniem organizacji ruchu do
Departamentu Nieruchomości i Infrastruktury
03-718 Warszawa, ul. Ks. J. Kłopotowskiego 5, fax. 22/5979802

2011 -01- 24

z up. Marszałka Województwa

$$\alpha = 9^\circ$$
$$R = 760 \text{ m}$$

50m Jan Bartosz
Zastępca Dyrektora Departamentu
Nieruchomości i Infrastruktury

ZATWIERDZENIE

NI.II. 5418-108-106 ważne do 31.12.2007

Zatwierdzam do realizacji stałą organizację
6 ruchu w całości ze zmianami. Termin wprowadzenia
niniejszej organizacji ruchu należy zgłosić do:

Departamentu Nieruchomości i Infrastruktury
03-718 Warszawa, ul. Ks. J. Kłopotowskiego 5 fax. 022/ 597 9802

Z up. Marszałka Wojewódz

mgr inż. Michał Lesiński
Kierownik Biura Inżynierii Ruchu

ZATWIERDZENIE

N.I.D.I. 5418-~~2721~~ OK ważne do 300614

Zatwierdzam do realizacji stałą organizację
ruchu w całości - ze zmianami. Termin wprowadzenia
niniejszej organizacji ruchu należy zgłosić do:

Departamentu Nieruchomości i Infrastruktury
03-718 Warszawa, ul. Ks. J. Kłopotewskiego 4, fax: 022/ 597980

2009-02-23

z up. Marszałka Województwa

Jan Bartosz
Zastępca Dyrektora Departam.
Kierowności i Infrastrukt.

Rejon Drogowy Ostrołęka
z/s w Czerwinie 67-407
tel. 029 781 45 24, fax 029 781 62 00

STARSZY REFERENT
ds. Ewidencji i Dokumentacji
Zawojek
mgr inż. Aneta Zawojek

Profil 
Gruppo ARCADIS Pol

STRONA

SKALA 1 : 1000


21

PLAN SYTUACYJNY

(skala 1:1000)

droga wojewódzka nr 614
od km 8+500 do km 9+100

$\alpha = 55^\circ$
 $R = 280m$

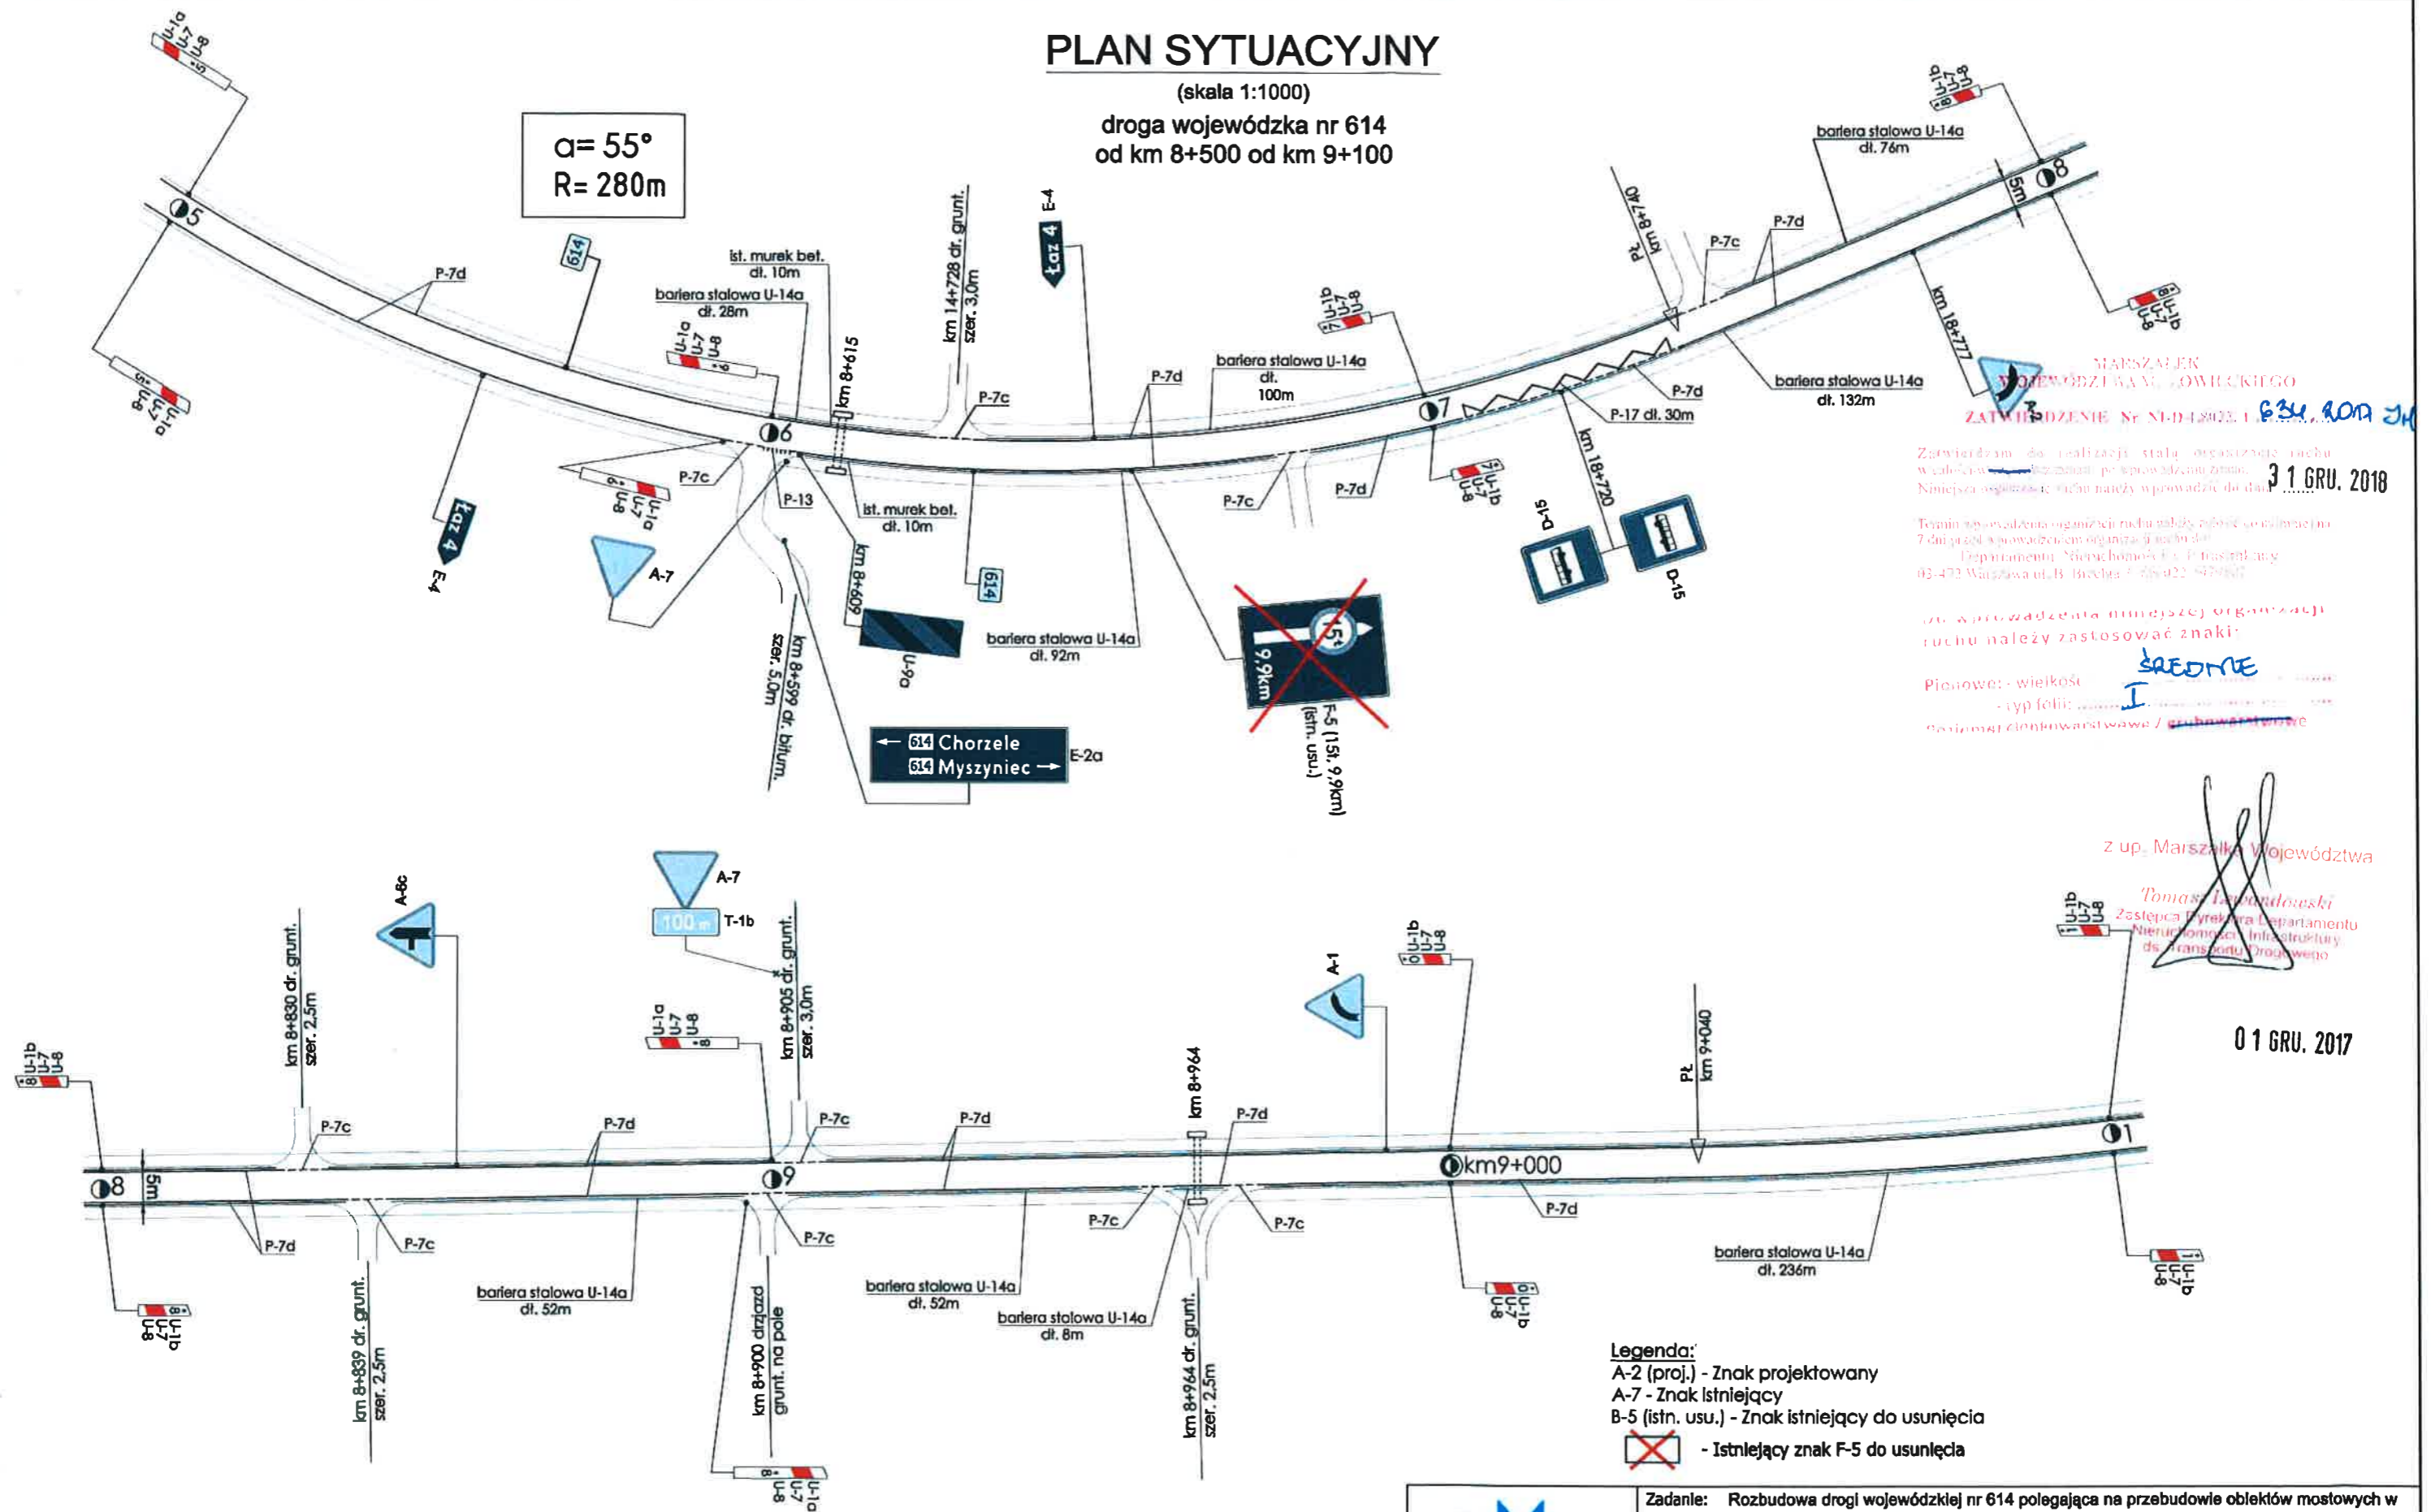

MARSZAŁEK
ZATWIERDZENIE Nr NI-D-18023.1
31 GRU. 2018

Zatwierdzam do realizacji stałą organizację ruchu
walczywa...
Niniejszą organizację ruchu należy wprowadzić do dnia
7 dni przed wprowadzeniem organizacji ruchu do
Departamentu Mierochomości i Transportu
03-472 Warszawa ul. B. Brechta 7, tel. 922 999999

do wprowadzenia niniejszej organizacji
ruchu należy zastosować znaki:
Pionowe: - wielkość **SREDNIE**
- typ folii: **I**

z up. Marszałka Województwa
Tomasz Łabędowski
Zastępca Dyrektora Departamentu
Mierochomości i Infrastruktury
ds. Transportu Drogowego

01 GRU. 2017

Zestawienie oznakowania pionowego do usunięcia		
L.p.	Znak pionowe	Liczba [szt.]
1	tablica F-5 (15t, 9,9km)	1


DOMOST
Domost Sp. z o.o.
07-320 Małdź, ul. Kolejowa 30

Zadanie: Rozbudowa drogi wojewódzkiej nr 614 polegająca na przebudowie obiektów mostowych w km 18+490; km 21+753; km 34+015

Etap: PROJEKT STAŁEJ ORGANIZACJI RUCHU

Nazwa rys.: Plan sytuacyjny od km 8+500 do km 9+100.

Imię i nazwisko / numer uprawnień	Podpis	Data	Nr rysunku:	Skala:
mgr. Inż. Rafał Siwek	<i>Siwek</i>	lipiec 2017	03	1:1000

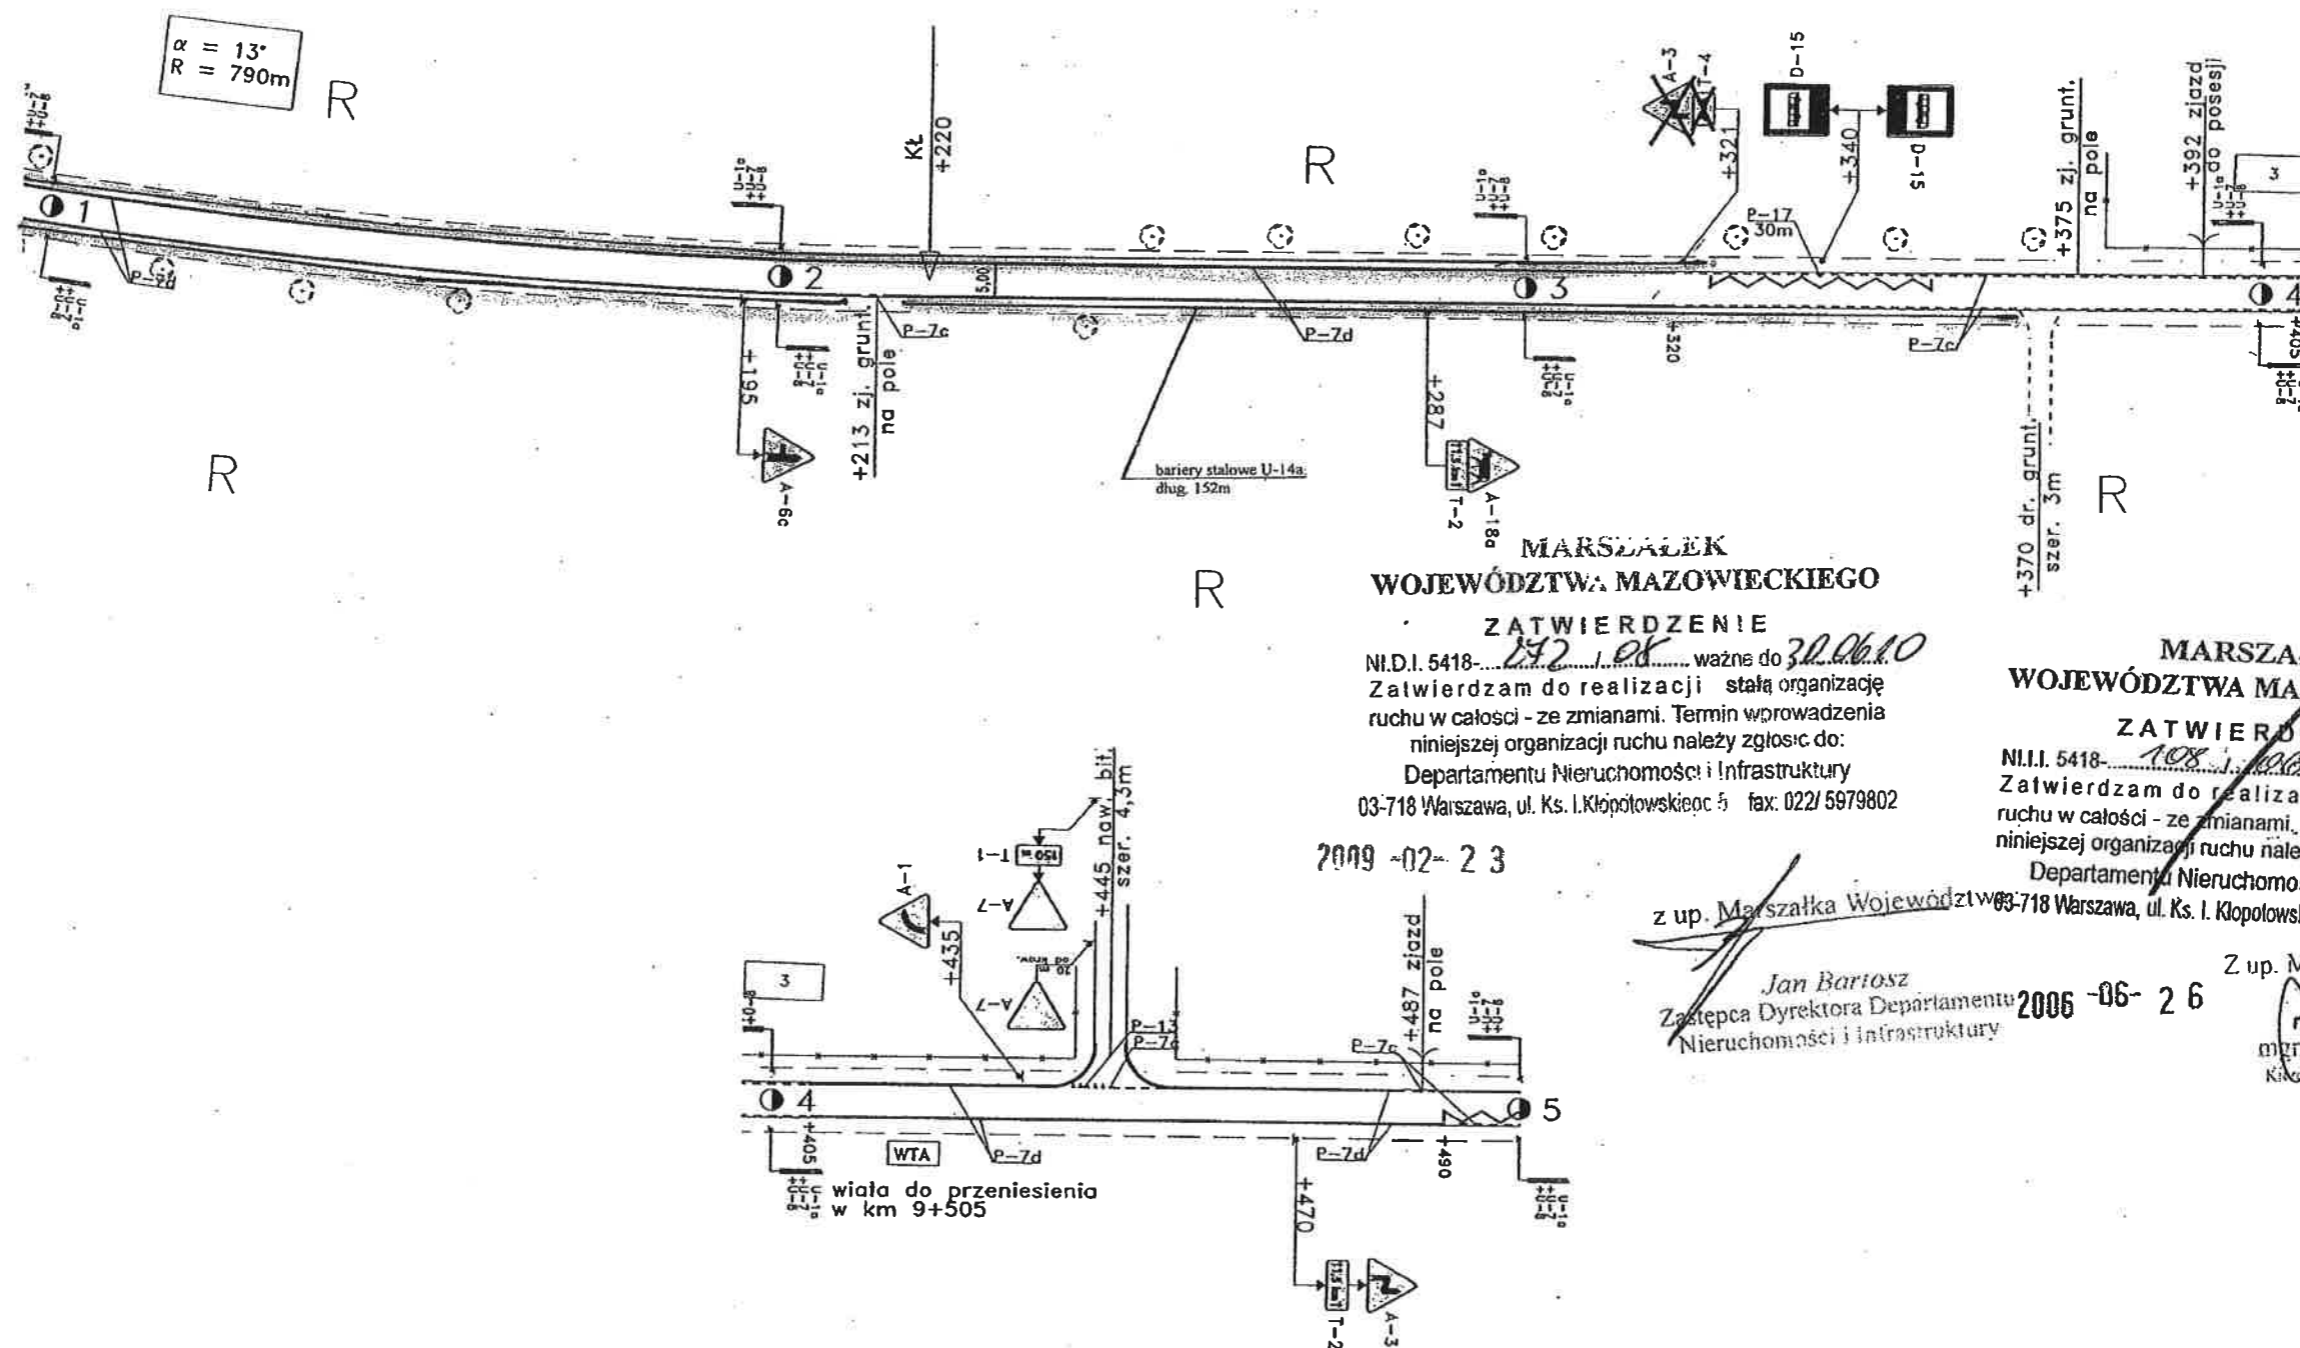

MARSZAŁEK
WOJEWÓDZTWA MAZOWIECKIEGO

ZATWIERDZENIE

N.I.I. 5418-... ważna do 30.06.10
Zatwierdzam do realizacji stałą organizację
ruchu w całości - ze zmianami. Termin wprowadzenia
niniejszej organizacji ruchu należy zgłosić do:
Departamentu Nieruchomości i Infrastruktury
03-718 Warszawa, ul. Ks. I. Kłopotowskiego 5 fax: 022/ 5979802

2009-02-23

MARSZAŁEK
WOJEWÓDZTWA MAZOWIECKIEGO

ZATWIERDZENIE

N.I.I. 5418-... ważna do 31.12.2007
Zatwierdzam do realizacji stałą organizację
ruchu w całości - ze zmianami. Termin wprowadzenia
niniejszej organizacji ruchu należy zgłosić do:
Departamentu Nieruchomości i Infrastruktury
03-718 Warszawa, ul. Ks. I. Kłopotowskiego 5 fax: 022/ 5979802

z up. Marszałka Województwa


Jan Bartosz
Zastępca Dyrektora Departamentu
Nieruchomości i Infrastruktury

2006-06-26

Z up. Marszałka Województwa

mgr inż. Michał Lesiński
Kierownik Biura Inżynierii Ruchu

ARKUSZ NR 18

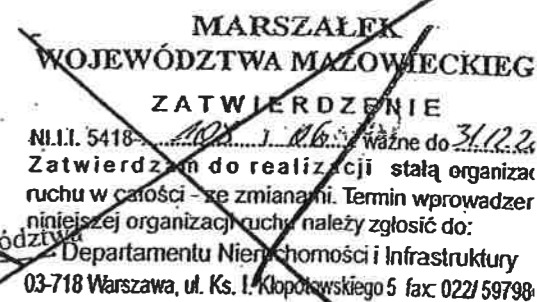

Profil 

PLAN SYTUACYJNY

(skala 1:1000)

droga wojewódzka nr 614
od km 10+100 do km 10+700

MARSZAŁEK
WOJEWÓDZTWA MAZOWIECKIEGO

ZATWIERDZENIE Nr NI-D-18022-1, 03.12.2017

Zatwierdzam do realizacji stałą organizację ruchu
w zakresie: - zjazdów, - przejazdów, - skrzyżowań
Niniejszą organizację ruchu należy wprowadzić do dnia 31 GRU. 2018

Termin wprowadzenia organizacji ruchu należy zgłosić co najmniej na
7 dni przed wprowadzeniem organizacji ruchu do:
Departamentu Nieruchomości i Infrastruktury
03-472 Warszawa ul. Brechta 3, 00-902 Warszawa


Wprowadzenie niniejszej organizacji
ruchu należy zastosować znaki:


z up. Marszałka Województwa

Tomasz Lewandowski
Zastępca Dyrektora Departamentu
Nieruchomości i Infrastruktury
ds. Transportu Drogowego

01 GRU. 2017

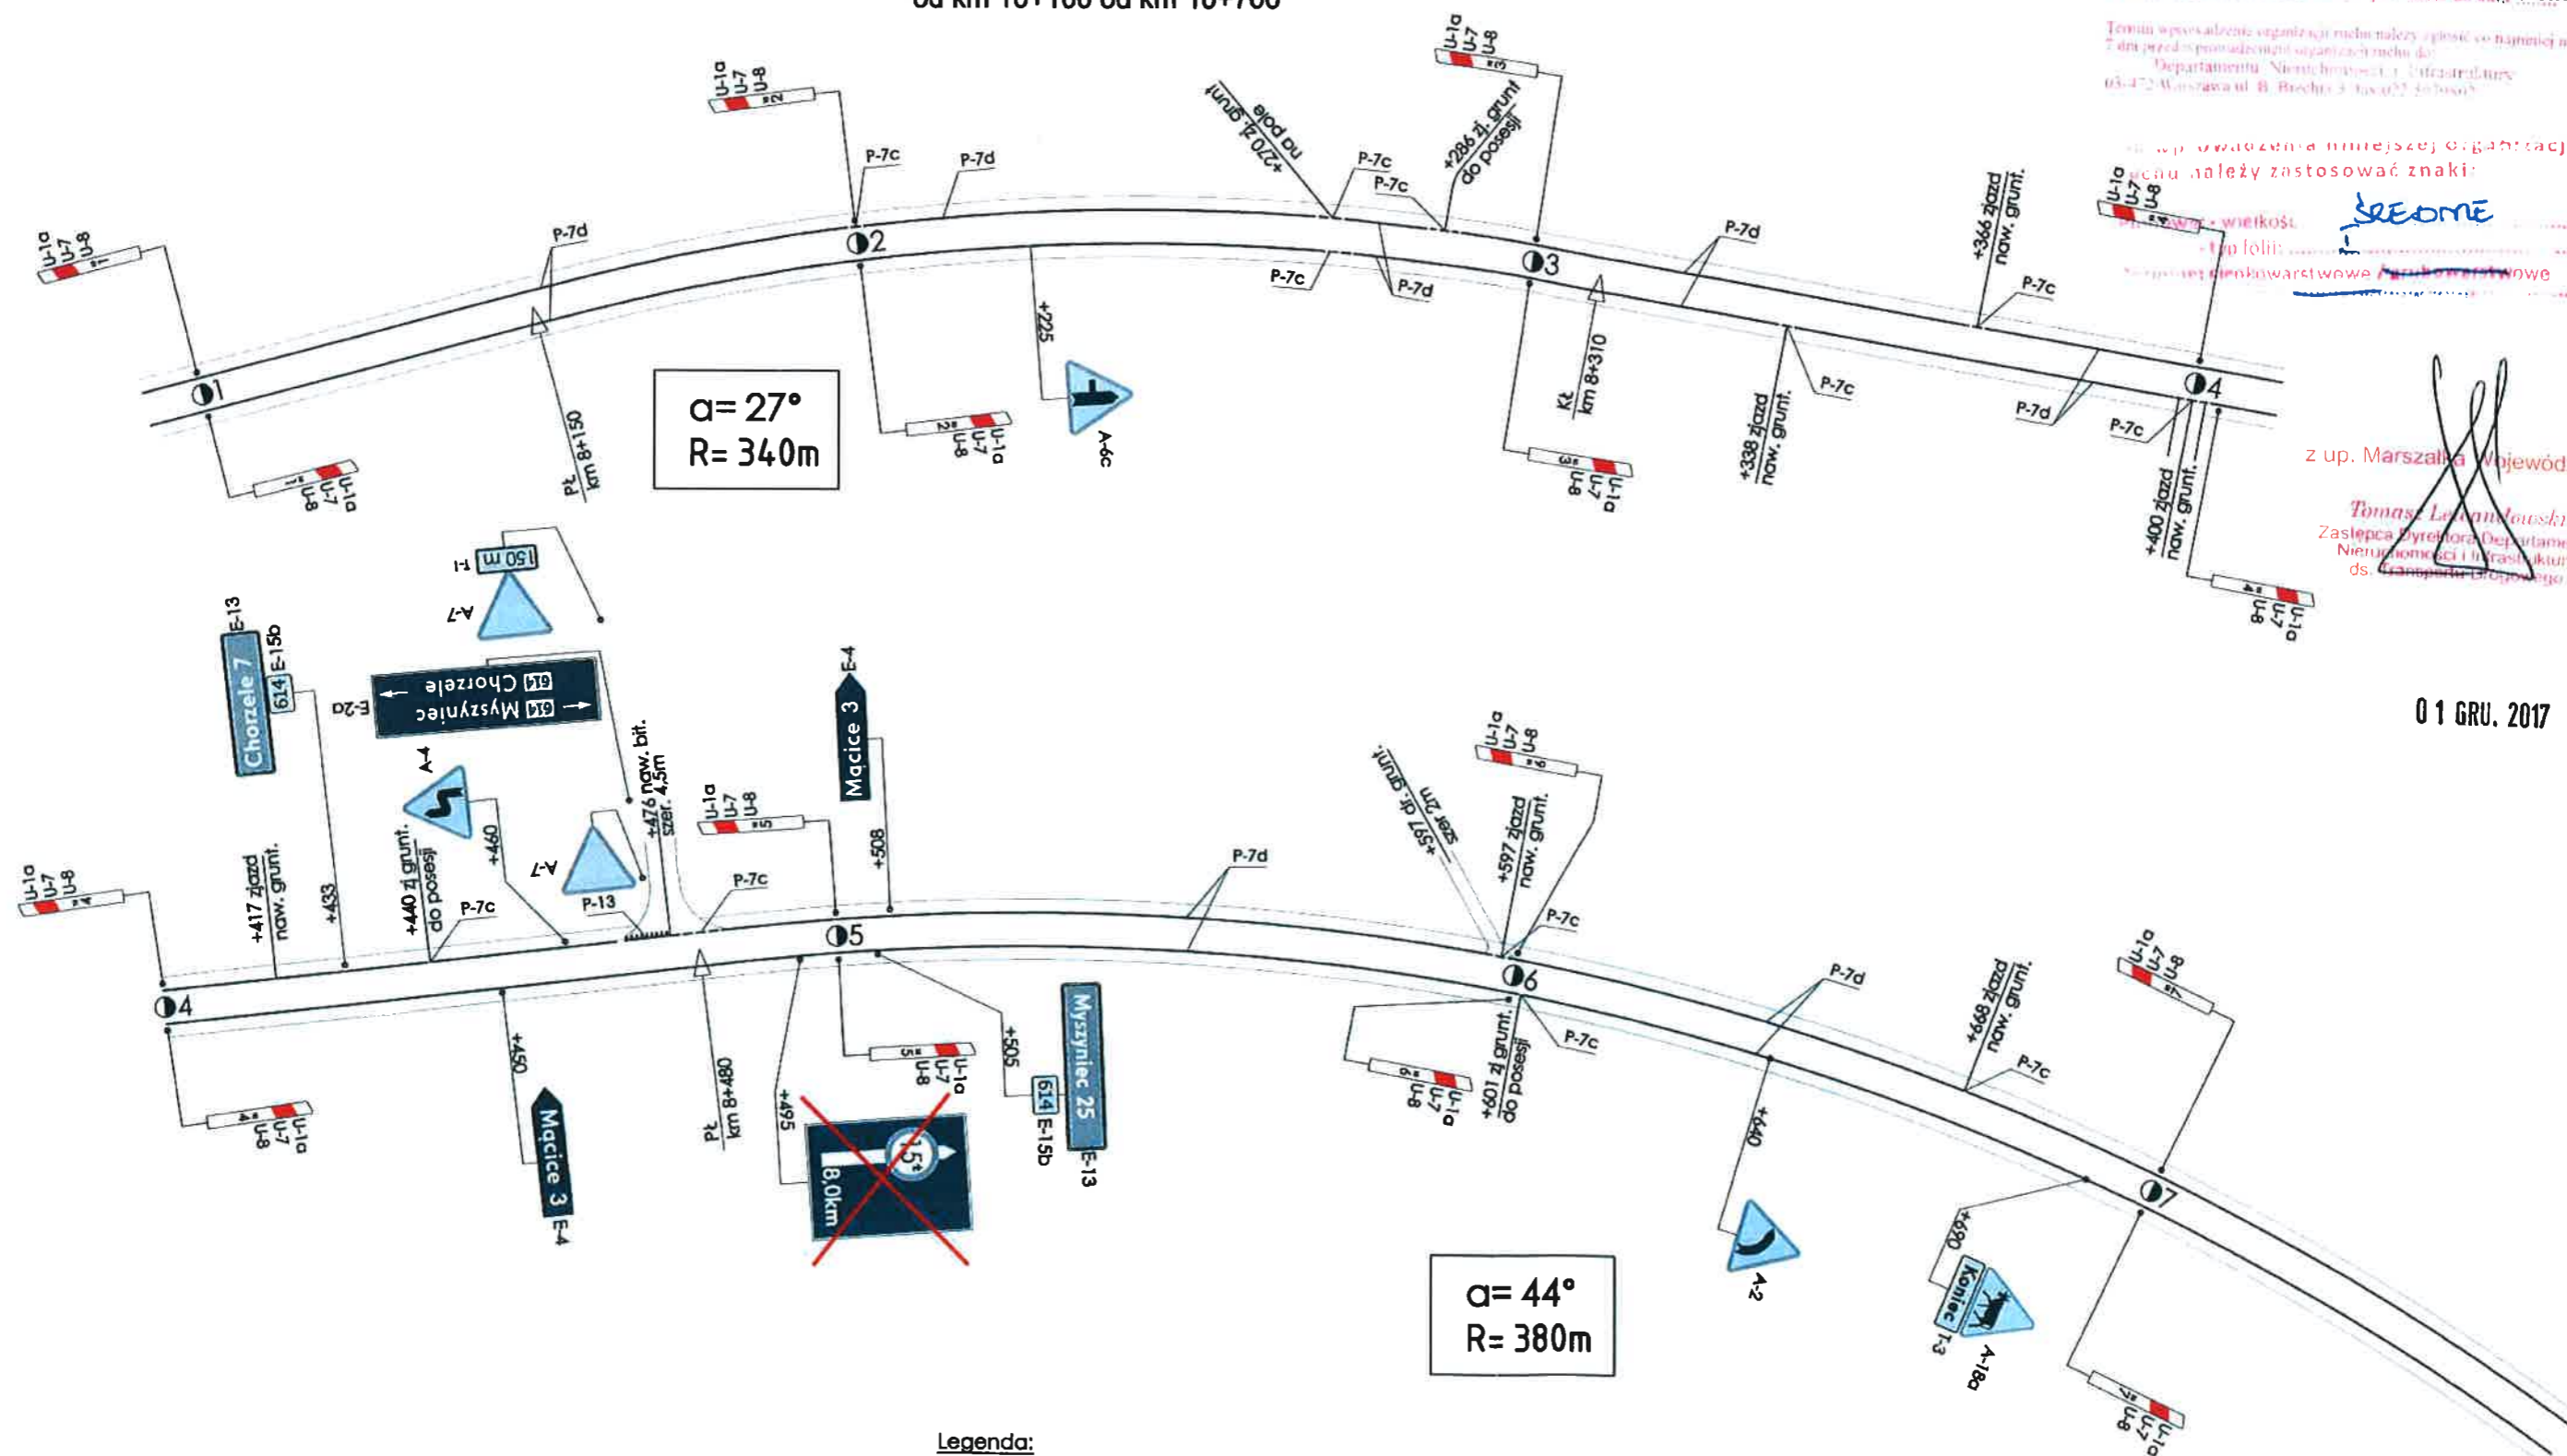

Legenda:

- A-2 (proj.) - Znak projektowany
- A-7 - Znak istniejący
- B-5 (istn. usu.) - Znak istniejący do usunięcia
- Istniejący znak F-5 do usunięcia

Zestawienie oznakowania plonowego do usunięcia

L.p.	Znaki plonowe	Liczba [szt.]
1	tablica F-5 (15t, 8,0km)	1




Projektował:

Zadanie: Rozbudowa drogi wojewódzkiej nr 614 polegająca na przebudowie obiektów mostowych w km 18+490; km 21+753; km 34+015

Etap: PROJEKT STAŁEJ ORGANIZACJI RUCHU

Nazwa rys.: Plan sytuacyjny od km 10+100 do km 10+700.

Imię i nazwisko / numer uprawnień	Podpis	Data	Nr rysunku:	Skala:
mgr. Inż Rafał Siwek		lipiec 2017	04	1:1000

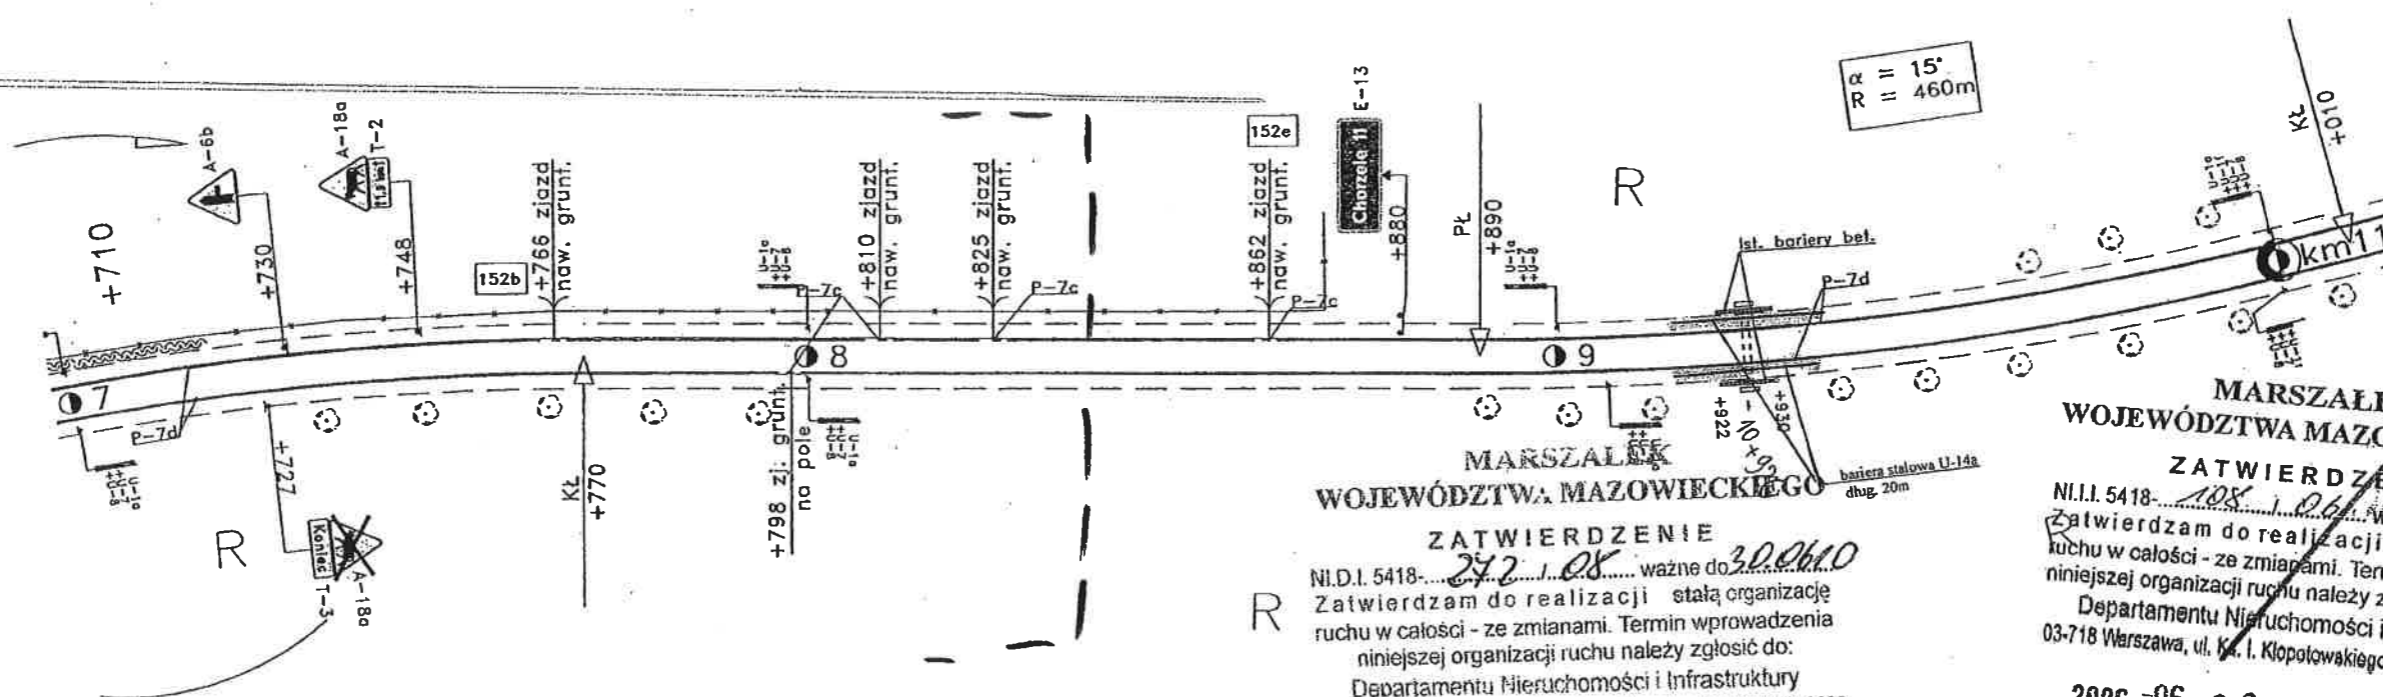

MAKSZALSK
WOJEWÓDZTWA MAZOWIECKIEGO

ZATWIERDZENIE

ZATWIERDZENIE

N.I.D.I. 5418-.....242.....1.08..... ważne do 30.06.10

Zatwierdzam do realizacji są stałą organizację
ruchu w całości - ze zmianami. Termin wprowadzenia
niniejszej organizacji ruchu należy zgłosić do:
Departamentu Nieruchomości i Infrastruktury
03-718 Warszawa, ul. Ks. i. Kłopotowskiego 5 fax: 022/ 5979802

2009-02-23

z up. Marszałka Województwa

Jan Bartosz
Zastępca Dyrektora Departamentu
Nieruchomości i Infrastruktury

MARSZAŁEK
WOJEWÓDZTWA MAZOWIECKIEGO

ZATWIERDZENIE

ZATWIERDZENIE
 N.I.I. 5418-108 1061 ważne do 31.12.2009
 Zatwierdzam do realizacji stałą organizację
 ruchu w całości - ze zmianami. Termin wprowadzenia
 niniejszej organizacji ruchu należy zgłosić do:
 Departamentu Nieruchomości i Infrastruktury
 03-718 Warszawa, ul. K. I. Kłopotowskiego 5 fax: 022/ 5979802

2006-05-26

Z up. Marszałka Województwa

mgr inż. *Michał Lesiński*
Kierownik Biura Inżynierii Ruchu

