

MAZOWIECKI ZARZĄD
DRÓG WOJEWÓDZKICH
w Warszawie
Rejon Drogowy Ostrołęka
ul. W. Czarwina 07-407
tel. 229 761 46 24, fax 029 761 82 86
STARSZY REFERENT
ds. Ewidencji i Dokumentacji

Zawojek
mgr inż. *Aneta Zawojek*
11.05.09

DROGA WOJEWÓDZKA NR 614 ODC. OD KM 10+830 DO KM 11+020

MAZOWIECKI ZARZĄD DRÓG WOJEWÓDZKICH			
"WILECH" s.c. L.Klicki, W. Ruszczyński			
06-400 Ciechanów ul. Akacjowa 5 tel. 23-6729984			
PROJEKT STAŁEJ ORGANIZACJI RUCHU			
Tytuł rysunku	ARKUSZ	Skala	
DR. NR 614 CHORZELE - MYSZYŃCIEC	20	1: 500	
Autor	Pracownik	Brutto	Data
mgr inż. Lech Klicki 7342/Cle-19/93	<i>Rich</i>	Drogowa	luty 2007

MARSZAŁEK
WOJEWÓDZTWA MAZOWIECKIEGO

ZATWIERDZENIE

N.I.D.I. 5418-... ważne do 31.12.09
Zatwierdzam do realizacji stałą organizację
ruchu w całości - ze zmianami. Termin wprowadzenia
niniejszej organizacji ruchu należy zgłosić do:
Departamentu Nieruchomości i Infrastruktury

2009-04-29

z up. Marszałka Województwa

Zastępca Dyrektora Departamentu
Nieruchomości i Infrastruktury

MARSZAŁEK
WOJEWÓDZTWA MAZOWIECKIEGO


ZATWIERDZENIE

N.I.D.I. 5418-... ważne do 30.12.08
Zatwierdzam do realizacji stałą organizację
ruchu w całości - ze zmianami. Termin wprowadzenia
niniejszej organizacji ruchu należy zgłosić do:
Departamentu Nieruchomości i Infrastruktury

2007-05-16

z up. Marszałka Województwa

Kierownik Biura Inżynierii Ruchu

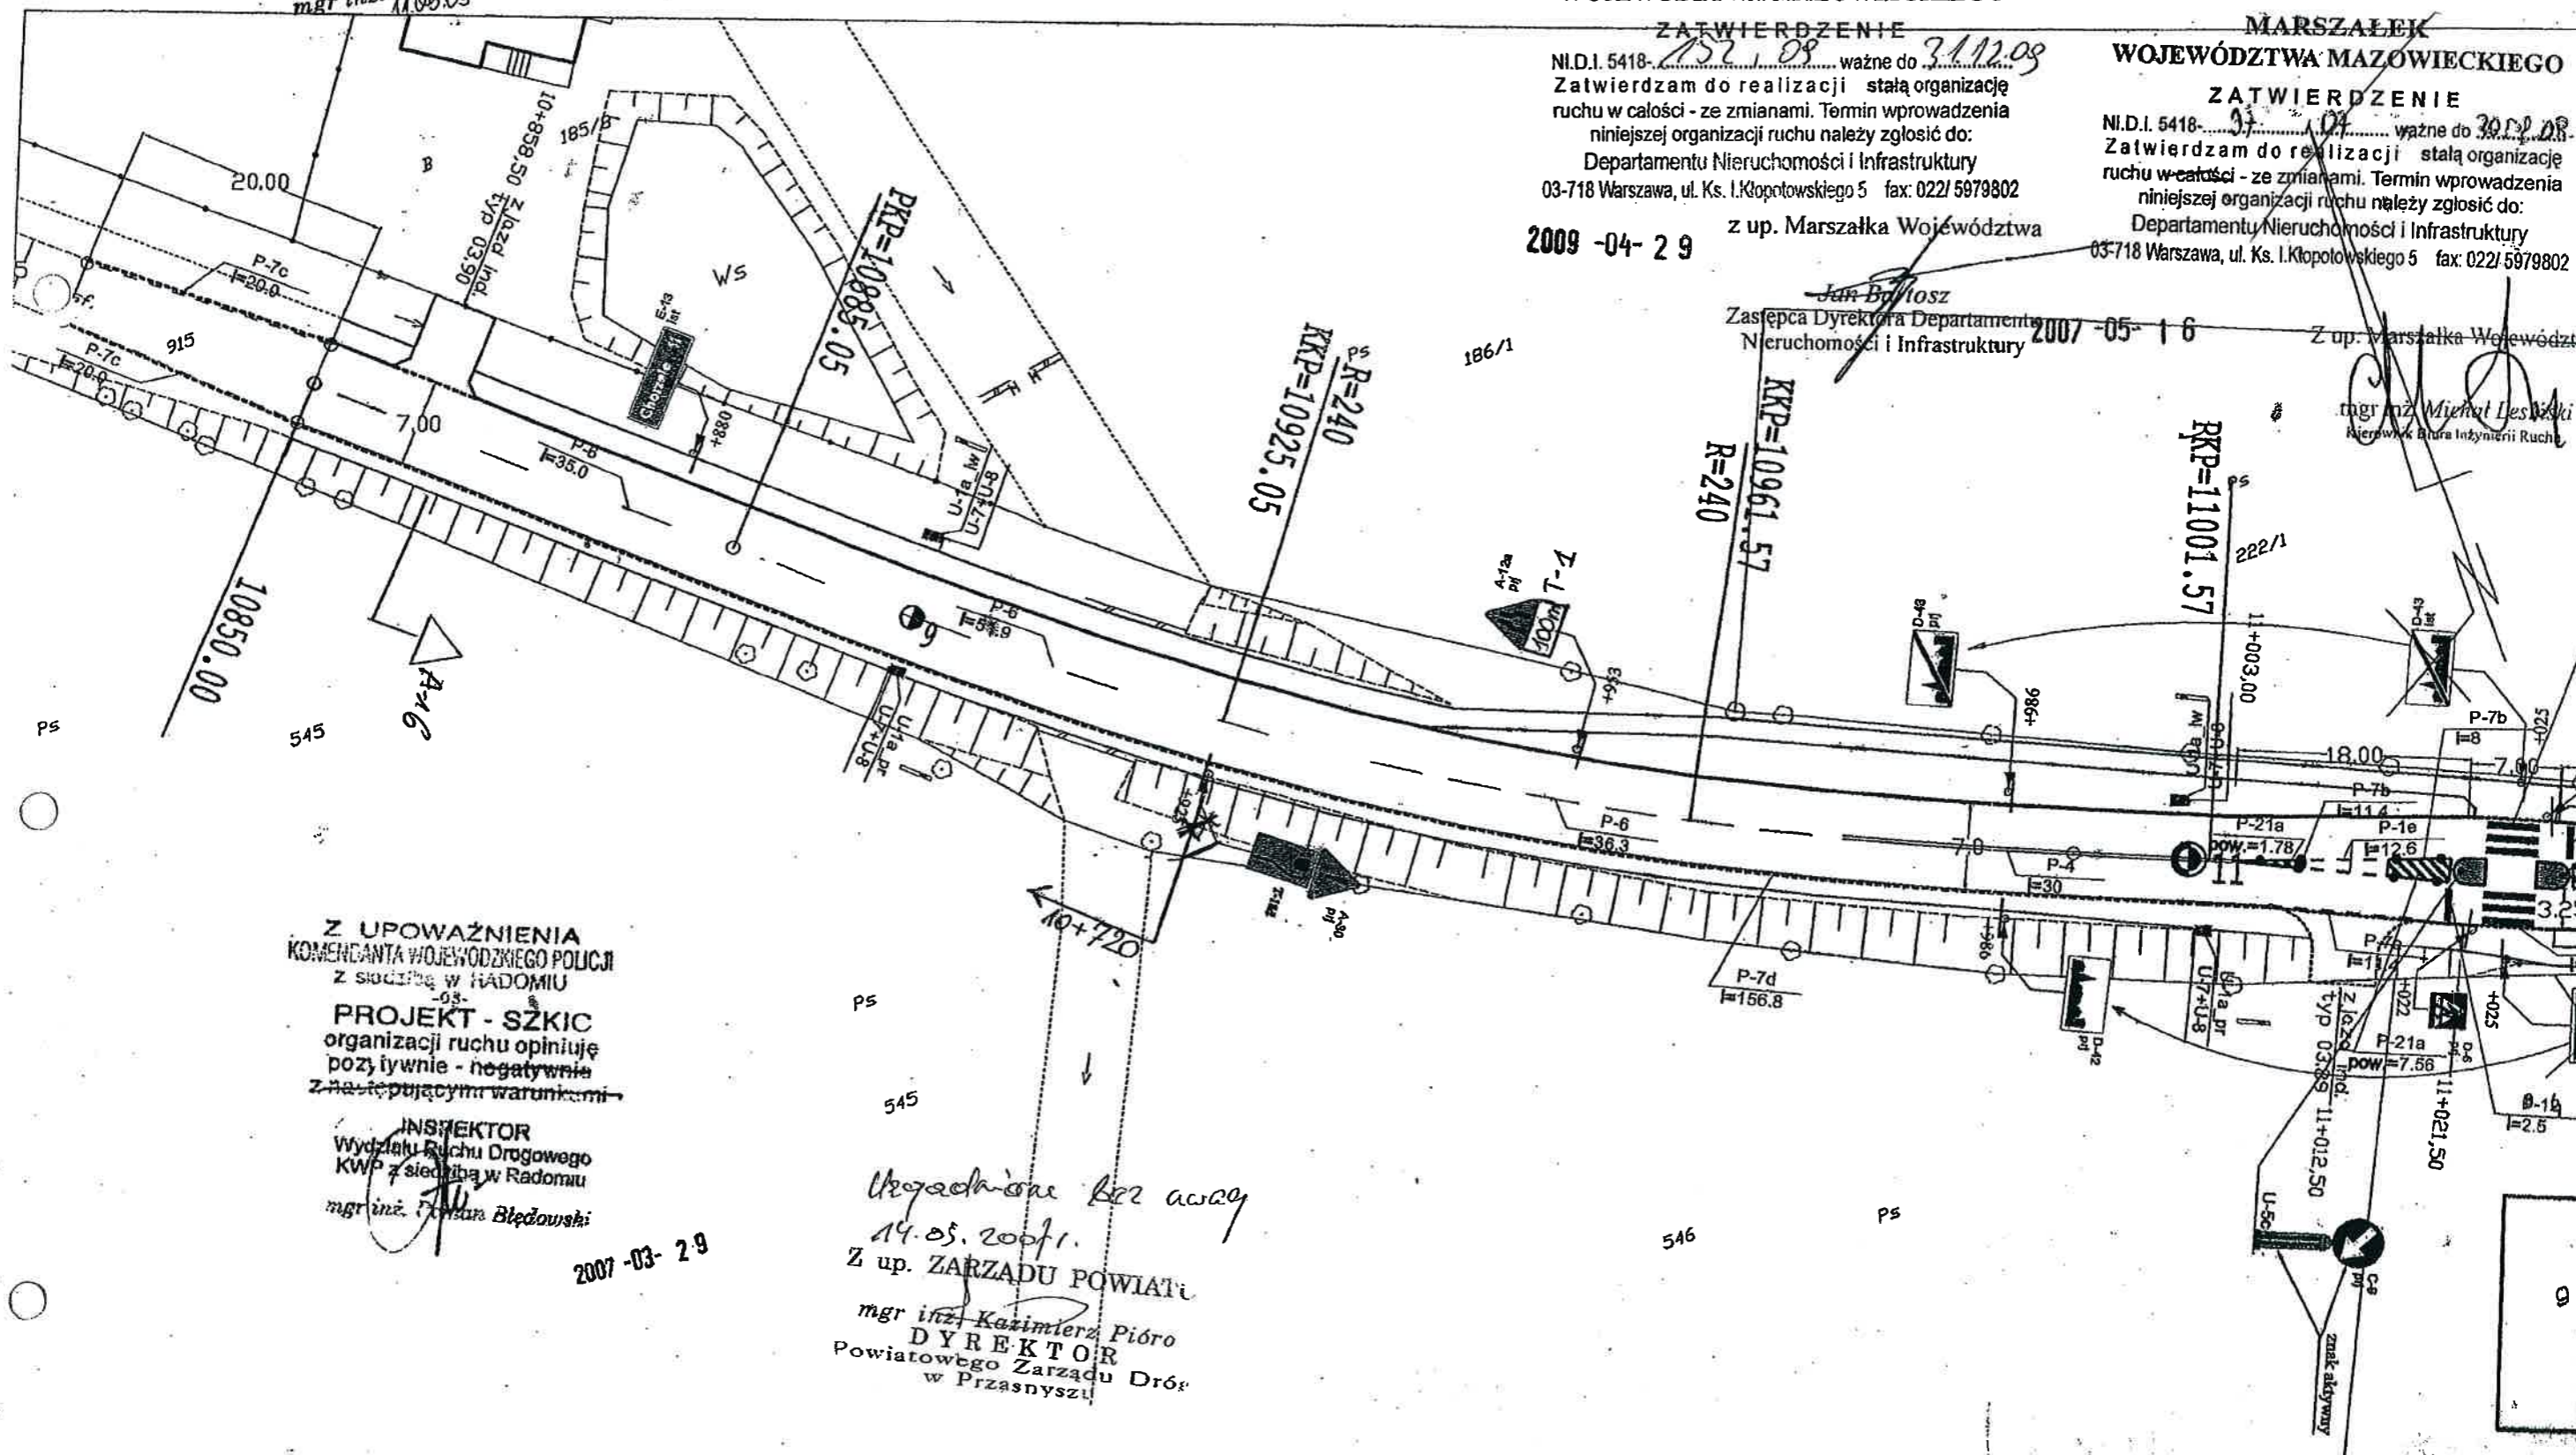

MAZOWIECKI ZARZĄD
DRÓG WOJEWÓDZKICH
w Warszawie
Rejon Drogowy Ostrówek
ul. Cieszyńska 07-407
tel. 22-621-19-19, 22-621-19-20

STARSZY REFERENT
ds. Ewidencji i Dokumentacji

mgr inż. Aneta Zawojek
11.03.09

Z UPOWAŻNIENIA
KOMENDANTA WOJEWÓDZKIEGO POLICJI
Z SIEDZIBĄ W RADOMIU

PROJEKT - SZKIC
organizacji ruchu opiniuję
pozytywnie - negatywnie
z następującymi warunkami:

INSPEKTOR
Wydziału Ruchu Drogowego
KWP z siedzibą w Radomiu

mgr inż. Roman Błędowski

DROGA WOJEWÓDZKA NR 614

ODC. OD KM 11+020 DO KM 11+210

Z up. ZARZĄDU POWIATU

mgr inż. Kazimierz Pióro
DYREKTOR
Powiatowego Zarządu Dróg
w Przysnyszu

MARSZAŁEK
WOJEWÓDZTWA MAZOWIECKIEGO

ZATWIERDZENIE

Ni.D.I. 5418-152-02 ważne do 31.12.08
Zatwierdzam do realizacji stałą organizację
ruchu w całości - ze zmianami. Termin wprowadzenia
niniejszej organizacji ruchu należy zgłosić do:
Departamentu Nieruchomości i Infrastruktury
03-718 Warszawa, ul. Ks. I. Kłopotowskiego 5 fax: 022/5979802

2009-04-29

z up. Marszałka Województwa
mgr inż. Jan Bortosz
Zastępca Dyrektora Departamentu
Nieruchomości i Infrastruktury


MARSZAŁEK
WOJEWÓDZTWA MAZOWIECKIEGO

ZATWIERDZENIE

Ni.D.I. 5418-92-02 ważne do 30.05.09
Zatwierdzam do realizacji stałą organizację
ruchu w całości - ze zmianami. Termin wprowadzenia
niniejszej organizacji ruchu należy zgłosić do:
Departamentu Nieruchomości i Infrastruktury
03-718 Warszawa, ul. Ks. I. Kłopotowskiego 5 fax: 022/5979802

2007-05-16

Z up. Marszałka Województwa
mgr inż. Michał Lesiński
Kierownik Biura Inżynierii Ruchu

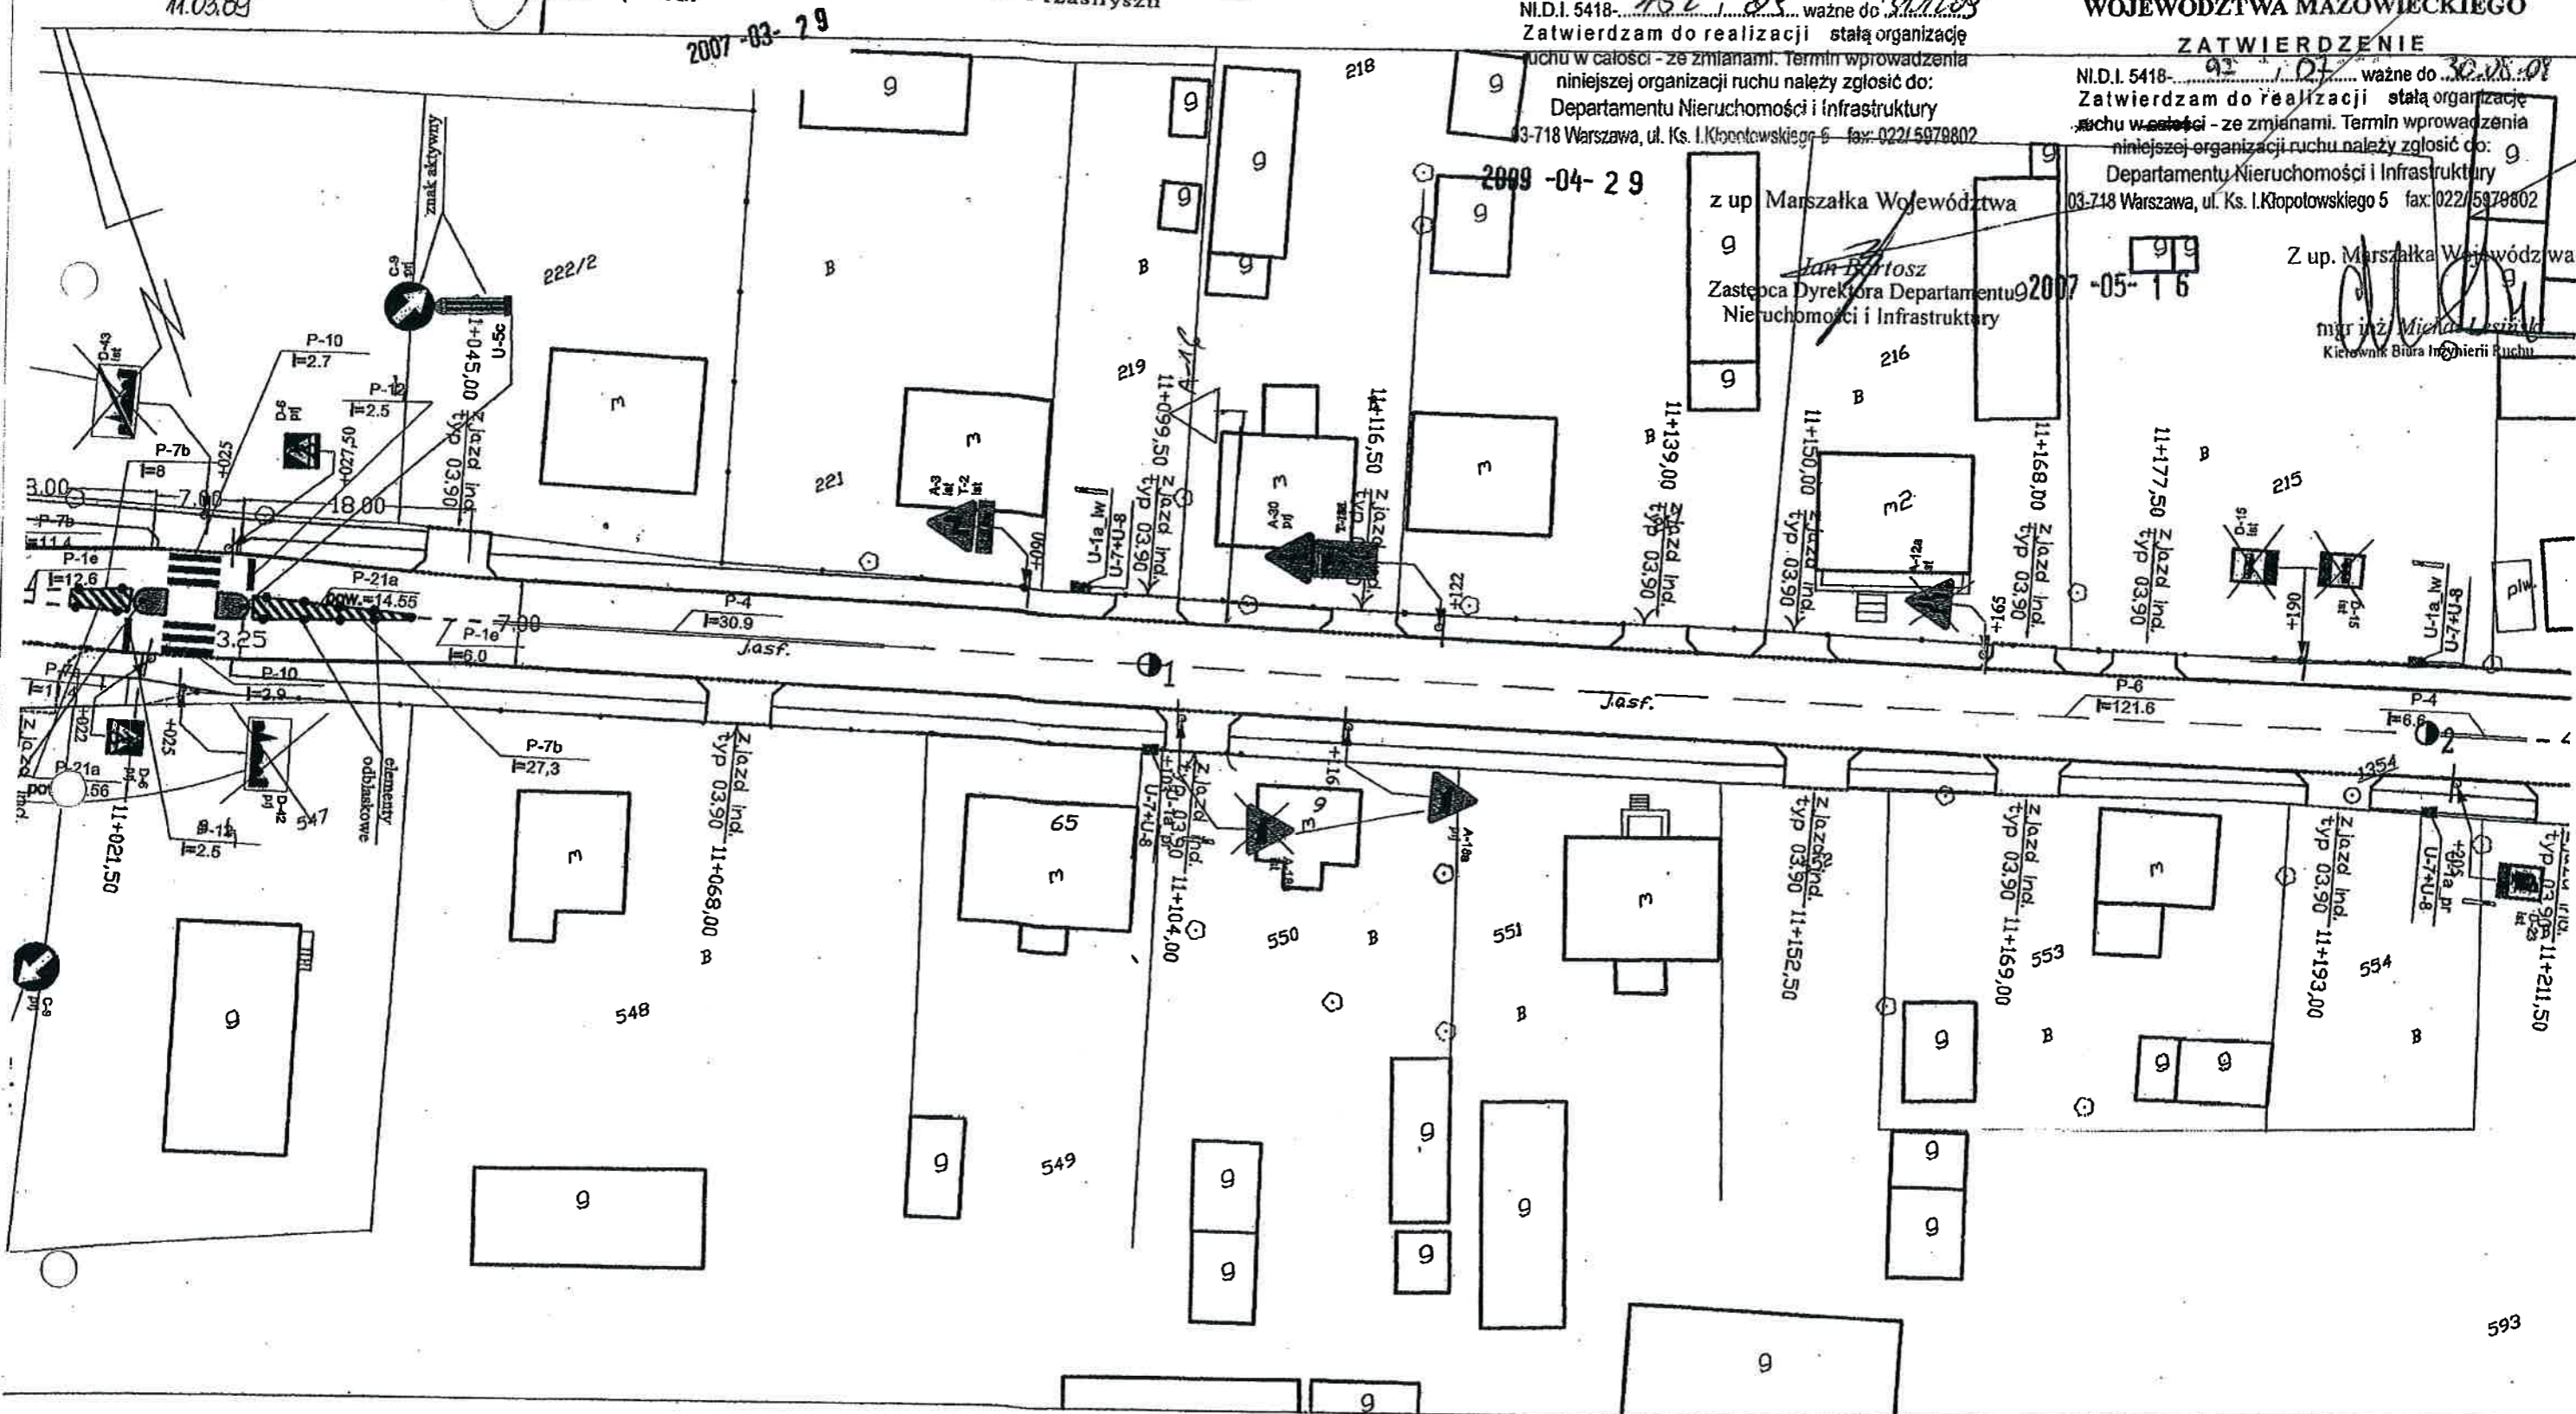

305/3

305/2

306/1

306/2

324/1

325

326

327


753

754

DOSTOSOWAC
PR/ISTNIEŃ (EG)

Pawet Zerleshi

odc. od km $11+210$ do km $11+400$

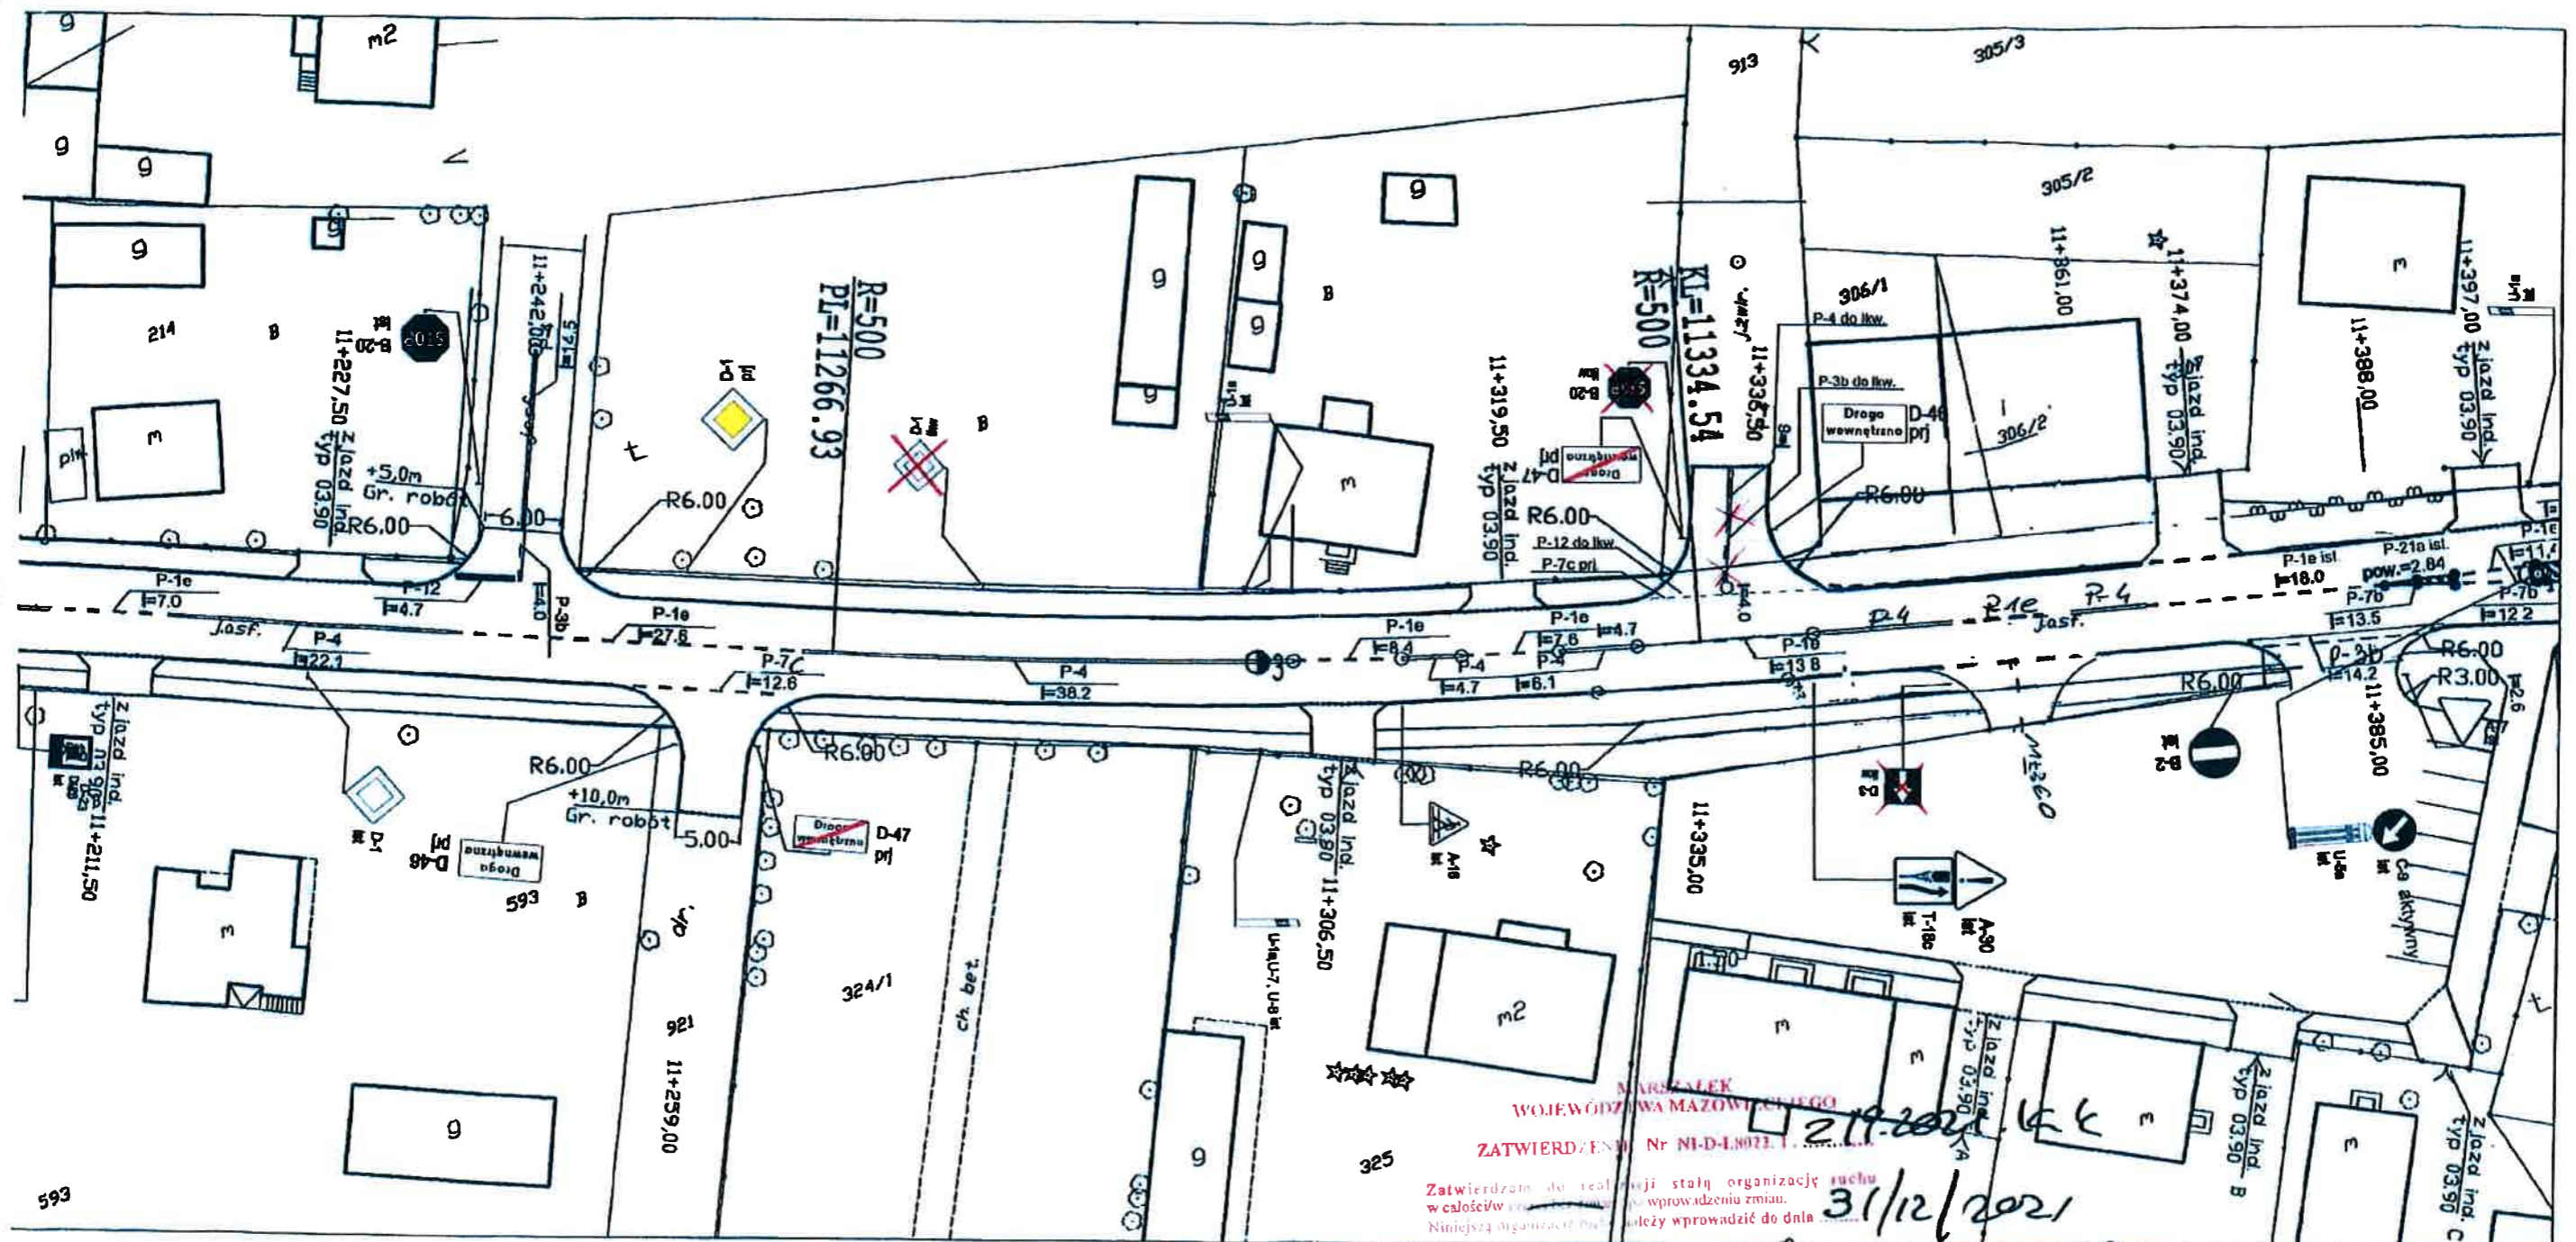

Zatwierdzam do realizacji stałą organizację ruchu
w całości w celu wprowadzenia zmian. 31/12/2021
Niniejszą organizację należy wprowadzić do dnia


Pionowe: - wielkość
- typ folii

POSTOSOWA C
PC/ISTNIE 7/1 (EG)




PROJEKT STAŁEJ ORGANIZACJI RUCHU

DROGA WOJEWÓDZKA NR 814 UMIESZCZENIE ZNAKÓW D-48 I D-47 W CIĄGU DROGI WOJEWÓDZKIEJ

PLAN SYTUACYJNY

RYS. NR 1

SKALA 1 : 500

 **A-12a** - elementy istniejące
 **B-10** - elementy projektowane
 **C-12** - elementy do likwidacji


Pawet Lerleshi

STARSZY REFERENT
ds. Ewidencji i Dokumentacji
Zawojek
mgr inż. Aneta Zawojek
11.08.08.

mgr inż. ~~Jan~~ Biedowski

iewicz

mgr inż. ~~Razimierz~~ Pióro
DYREKTOR
Powiatowego Zarządu Dróg
w Przasnyszu

[illegible]

Z UPOWAŻNIENIA
MENDANTA WOJEWÓDZKIEGO POLICJI
z siedzibą w RADOMIU

PROJEKT - SZKIC
organizacji ruchu opiniuję
pozytywnie - nie ma uwag
Z następującymi warunkami:

INŻYNIER
Ruchu Drogowego
Kierownik Biura Inżynierii Ruchu
w Radomiu

mgr inż. Marian Błędowski

MAZOWIECKI ZARZĄD
DRÓG WOJEWÓDZKICH
w Warszawie
Rejon Drogowy Ostrołęka
tel. 022 761 92 00, fax 022 761 92 00

STARSZY REFERENT
ds. Ewidencji i Dokumentacji

mgr inż. Agneta Zawojek
11.03.09r.

DYREKTOR REJONU

Bogumił Feduniewicz

DROGA WOJEWÓDZKA NR 614 ODC. OD KM 11+585 DO KM 11+760

MARSZAŁEK
WOJEWÓDZTWA MAZOWIECKIEGO

ZATWIERDZENIE

Ni.D.I. 5418-152.08 ważne do 31.12.09
Zatwierdzam do realizacji stałą organizację
ruchu w całości - ze zmianami. Termin wprowadzenia
niniejszej organizacji ruchu należy zgłosić do:
Departamentu Nieruchomości i Infrastruktury
03-718 Warszawa, ul. Ks. I. Kłopotowskiego 5 fax: 022/ 5979802
Z up. Marszałka Województwa

2009-04-29

Jan Bortosz
Zastępca Dyrektora Departamentu
Nieruchomości i Infrastruktury

MAZOWIECKI ZARZĄD DRÓG WOJEWÓDZKICH

"WILECH" s.c. L.Klicki, W. Ruszczyński

06-400 Ciechanów ul. Akacjowa 5 tel. 23-6729984

PROJEKT STAŁEJ ORGANIZACJI RUCHU

Tytuł rysunku:	AREUSZ	Skala:
DR. NR 614 CHORZELE - MYSZYŃC	21b	1: 500
Aut.: mgr inż. Lech Kłicki 7342/Cie-19/93	Strona: Drogowa	Data: luty 2007

MARSZAŁEK
WOJEWÓDZTWA MAZOWIECKIEGO


ZATWIERDZENIE

Ni.D.I. 5418-92.09 ważne do 30.09.09
Zatwierdzam do realizacji stałą organizację
ruchu w całości - ze zmianami. Termin wprowadzenia
niniejszej organizacji ruchu należy zgłosić do:
Departamentu Nieruchomości i Infrastruktury
03-718 Warszawa, ul. Ks. I. Kłopotowskiego 5 fax: 022/ 5979802

2007-05-16

Z up. Marszałka Województwa


mgr inż. Michał Lesiński
Kierownik Biura Inżynierii Ruchu

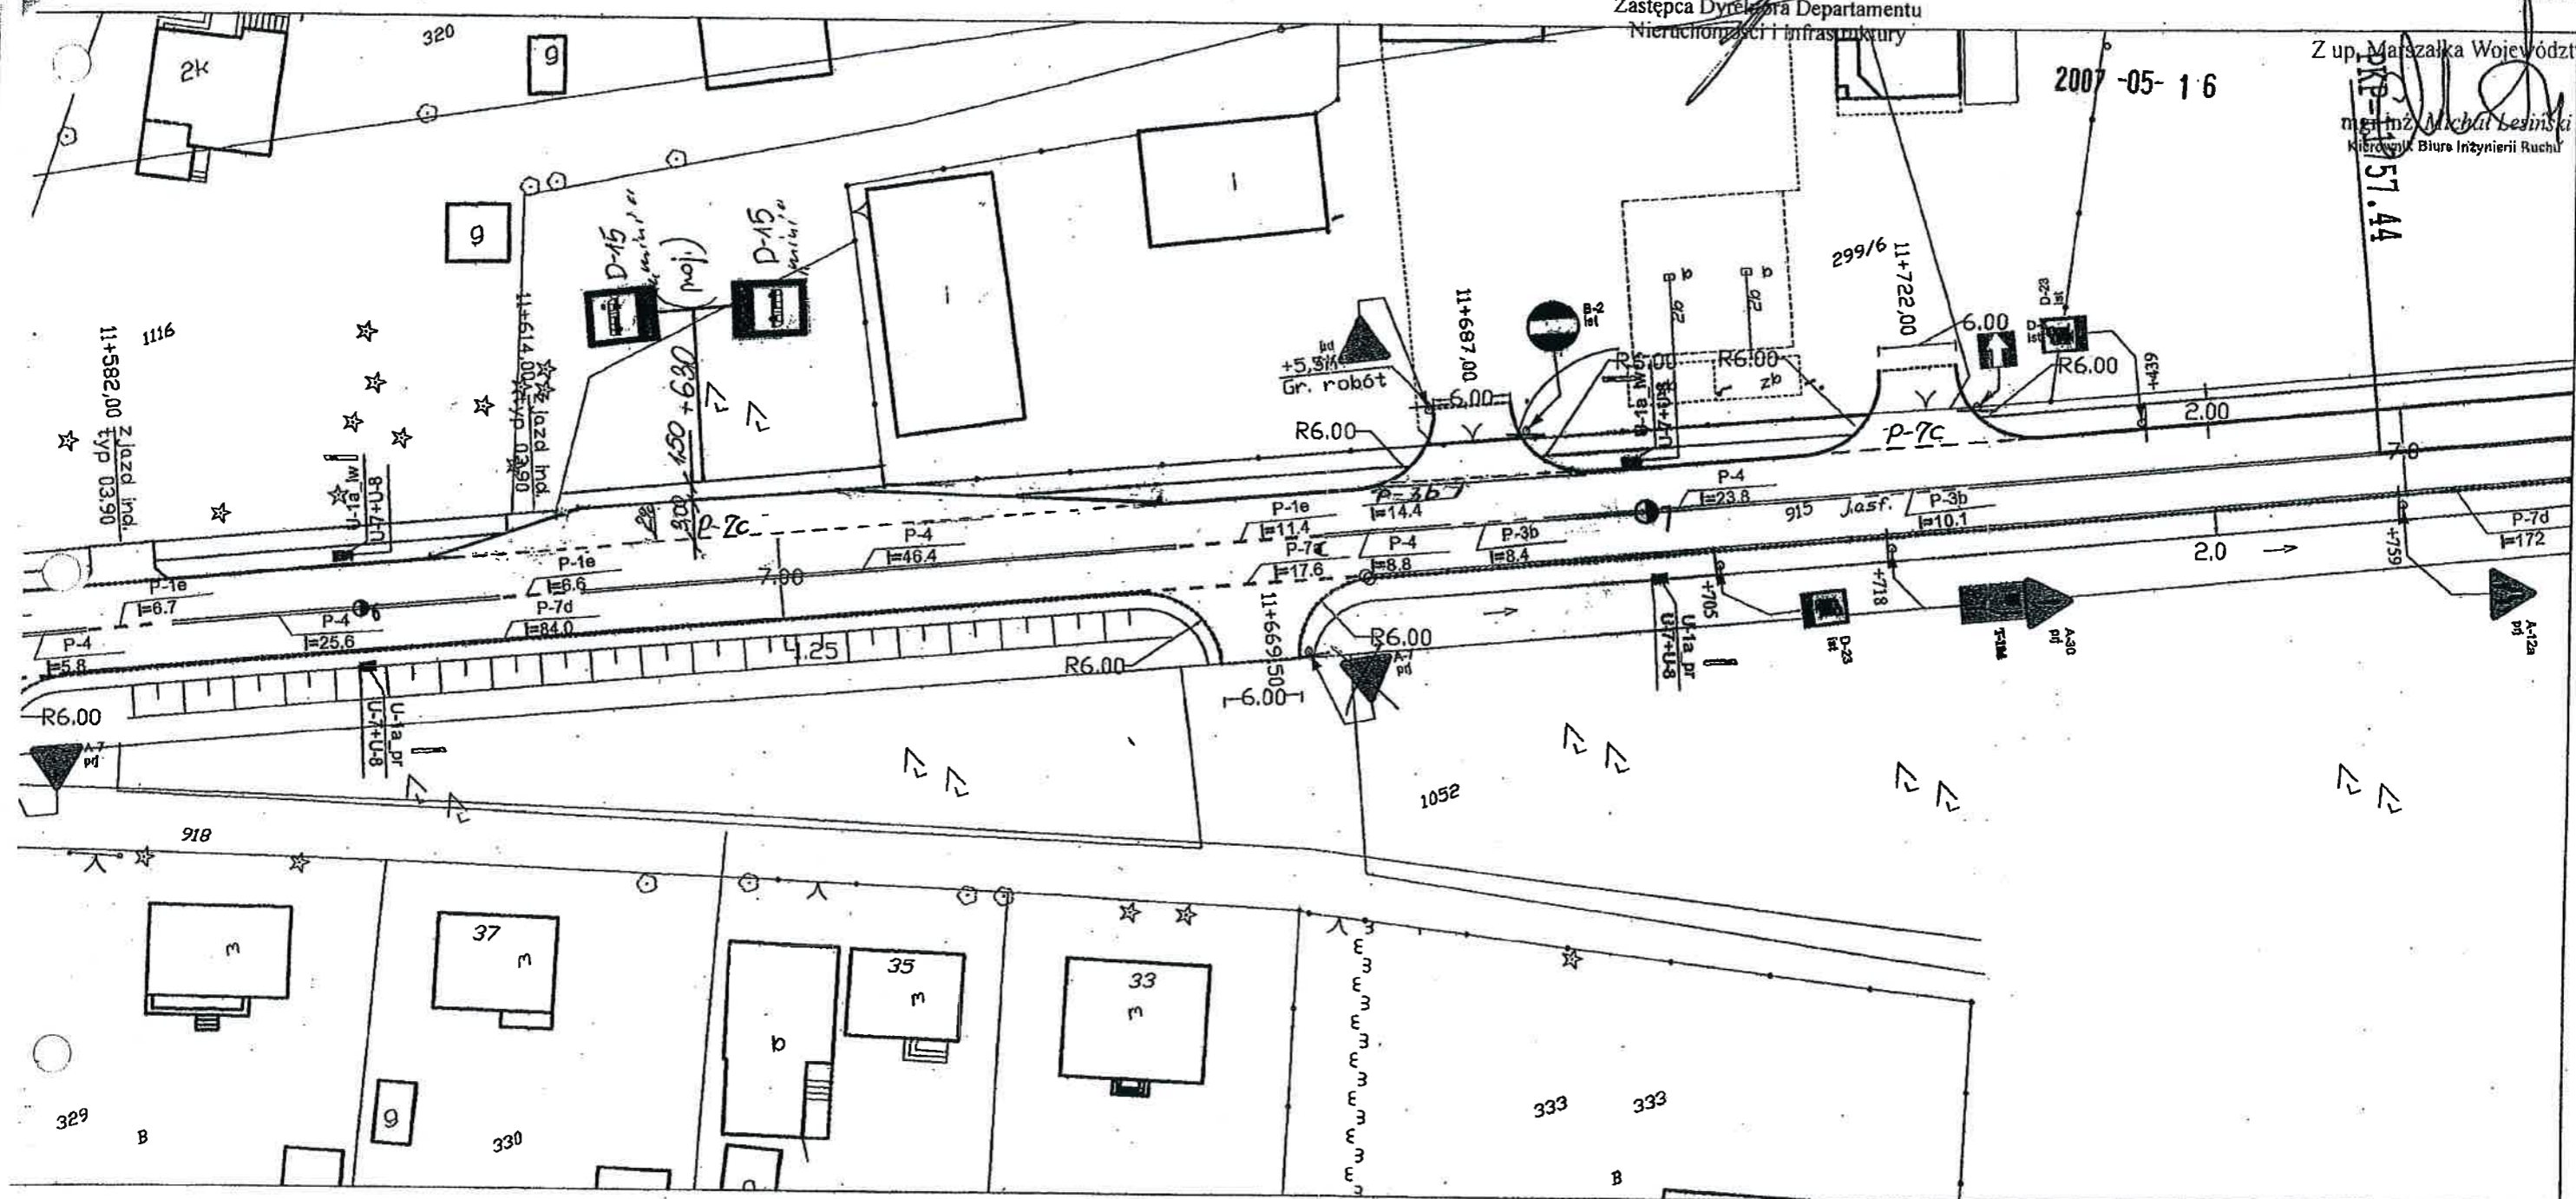

[illegible]

DROGA WOJEWÓDZKA NR 614
odc. od km 11+300 do km 11+900

11+870

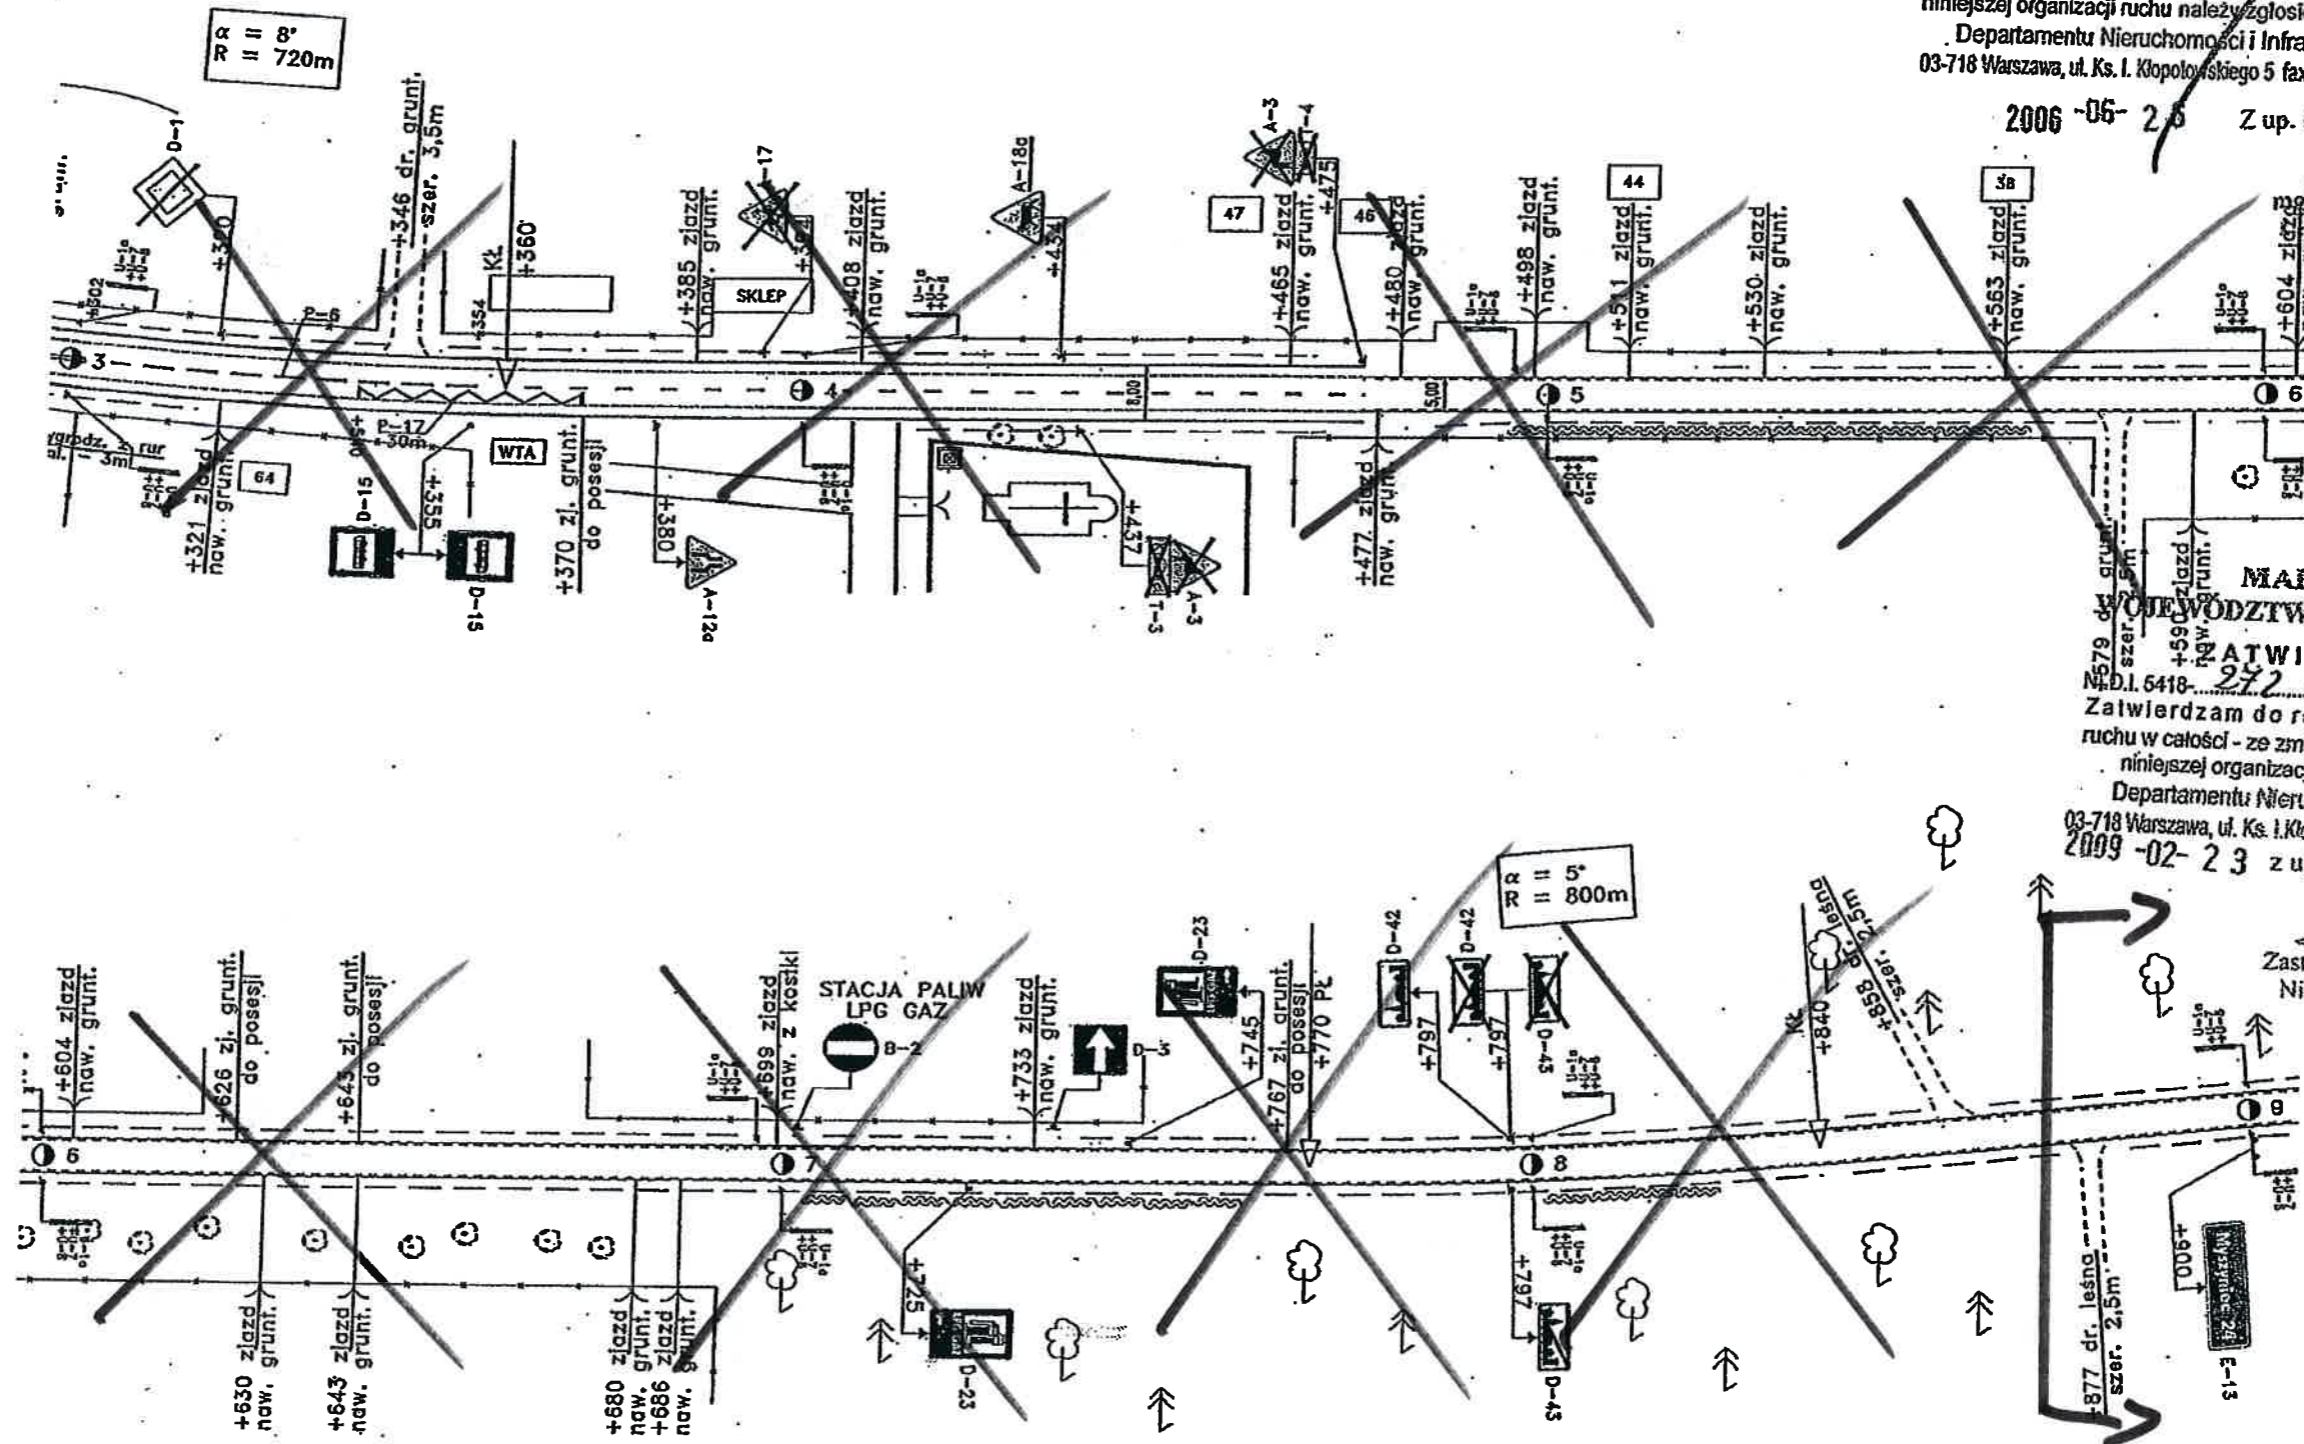

ARKUSZ NR 21
WOJEWÓDZTWA MAZOWIECKIEGO

ZATWIERDZENIE
N.I.I. 5418-108/2007 ważne do 31.12.2007
Zatwierdzam do realizacji stałą organizację
ruchu w całości - ze zmianami. Termin wprowadzenia
niniejszej organizacji ruchu należy zgłosić do:
Departamentu Nieruchomości i Infrastruktury
03-716 Warszawa, ul. Ks. I. Kłopotowskiego 5 fax: 022/5979802

2006-05-25 Z up. Marszałka Województwa

mgr inż. Michał Lesiński
Biuro Inżynierii Ruchu

MARSZAŁEK
WOJEWÓDZTWA MAZOWIECKIEGO
ZATWIERDZENIE

N.I.I. 5418-272/07 ważne do 30.06.07
Zatwierdzam do realizacji stałą organizację
ruchu w całości - ze zmianami. Termin wprowadzenia
niniejszej organizacji ruchu należy zgłosić do:
Departamentu Nieruchomości i Infrastruktury
03-716 Warszawa, ul. Ks. I. Kłopotowskiego 5 fax: 022/5979802
2009-02-23 z up. Marszałka Województwa

mgr inż. Bartosz
Zastępca Dyrektora Departamentu
Nieruchomości i Infrastruktury

Profil
Grupa ARCADIS Polska

SKALA 1 : 1000

STRONA

27


Z up. Marszałka Województwa
Katarzyna Wierzbicka
Dyrektor Departamentu
Nieruchomości i Infrastruktury

Z up. ZARZĄDU POWIATU
mgr inż. Kazimierz Pióro
DYREKTOR
Powiatowego Zarządu Dróg
i Transportu


Wygodnie per
metro 10.02 2011 r

**BURMISTRZ MIASTA I GMINY
CHORZELE**
06-330 Chorzele, ul. Stanisława Komosińskiego 1
woj. mazowieckie

7.00 BURMISTRZ
mgr inż. Andrzej Gajoch
KIEROWNIK
REFERATU KULTURY
MIASTA I GMINY C. 847

URZĄD GMINY CHORZELE, 06-330 CHORZELE , UL.STANISŁAWA KOMOSIŃSKIEGO 1			
BIURO PROJEKTOWE - JERZY ŻELECH 06-400 Ciechanów ul. Jureckiego 38 tel/fax. 23 6725024, 606131912			
PROJEKT STAŁEJ ORGANIZACJI RUCHU PO PRZEBUDOWIE SKRZYŻOWANIA DROGI GMINNEJ Z DROGĄ WOJ. NR 614 W M. ZARĘBY			
Tytuł rysunku:		Rys. nr:	Skala:
STAŁA ORGANIZACJA RUCHU		28	1: 1000
Autor:	Podpis:	Brzanka:	Data:
inż. Jerzy Żelech MAZ/0378/PWOD/05		Drogoła	styczeń 2013

DROGA WOJEWÓDZKA NR 614
odc. od km 12+500 do km 13+100

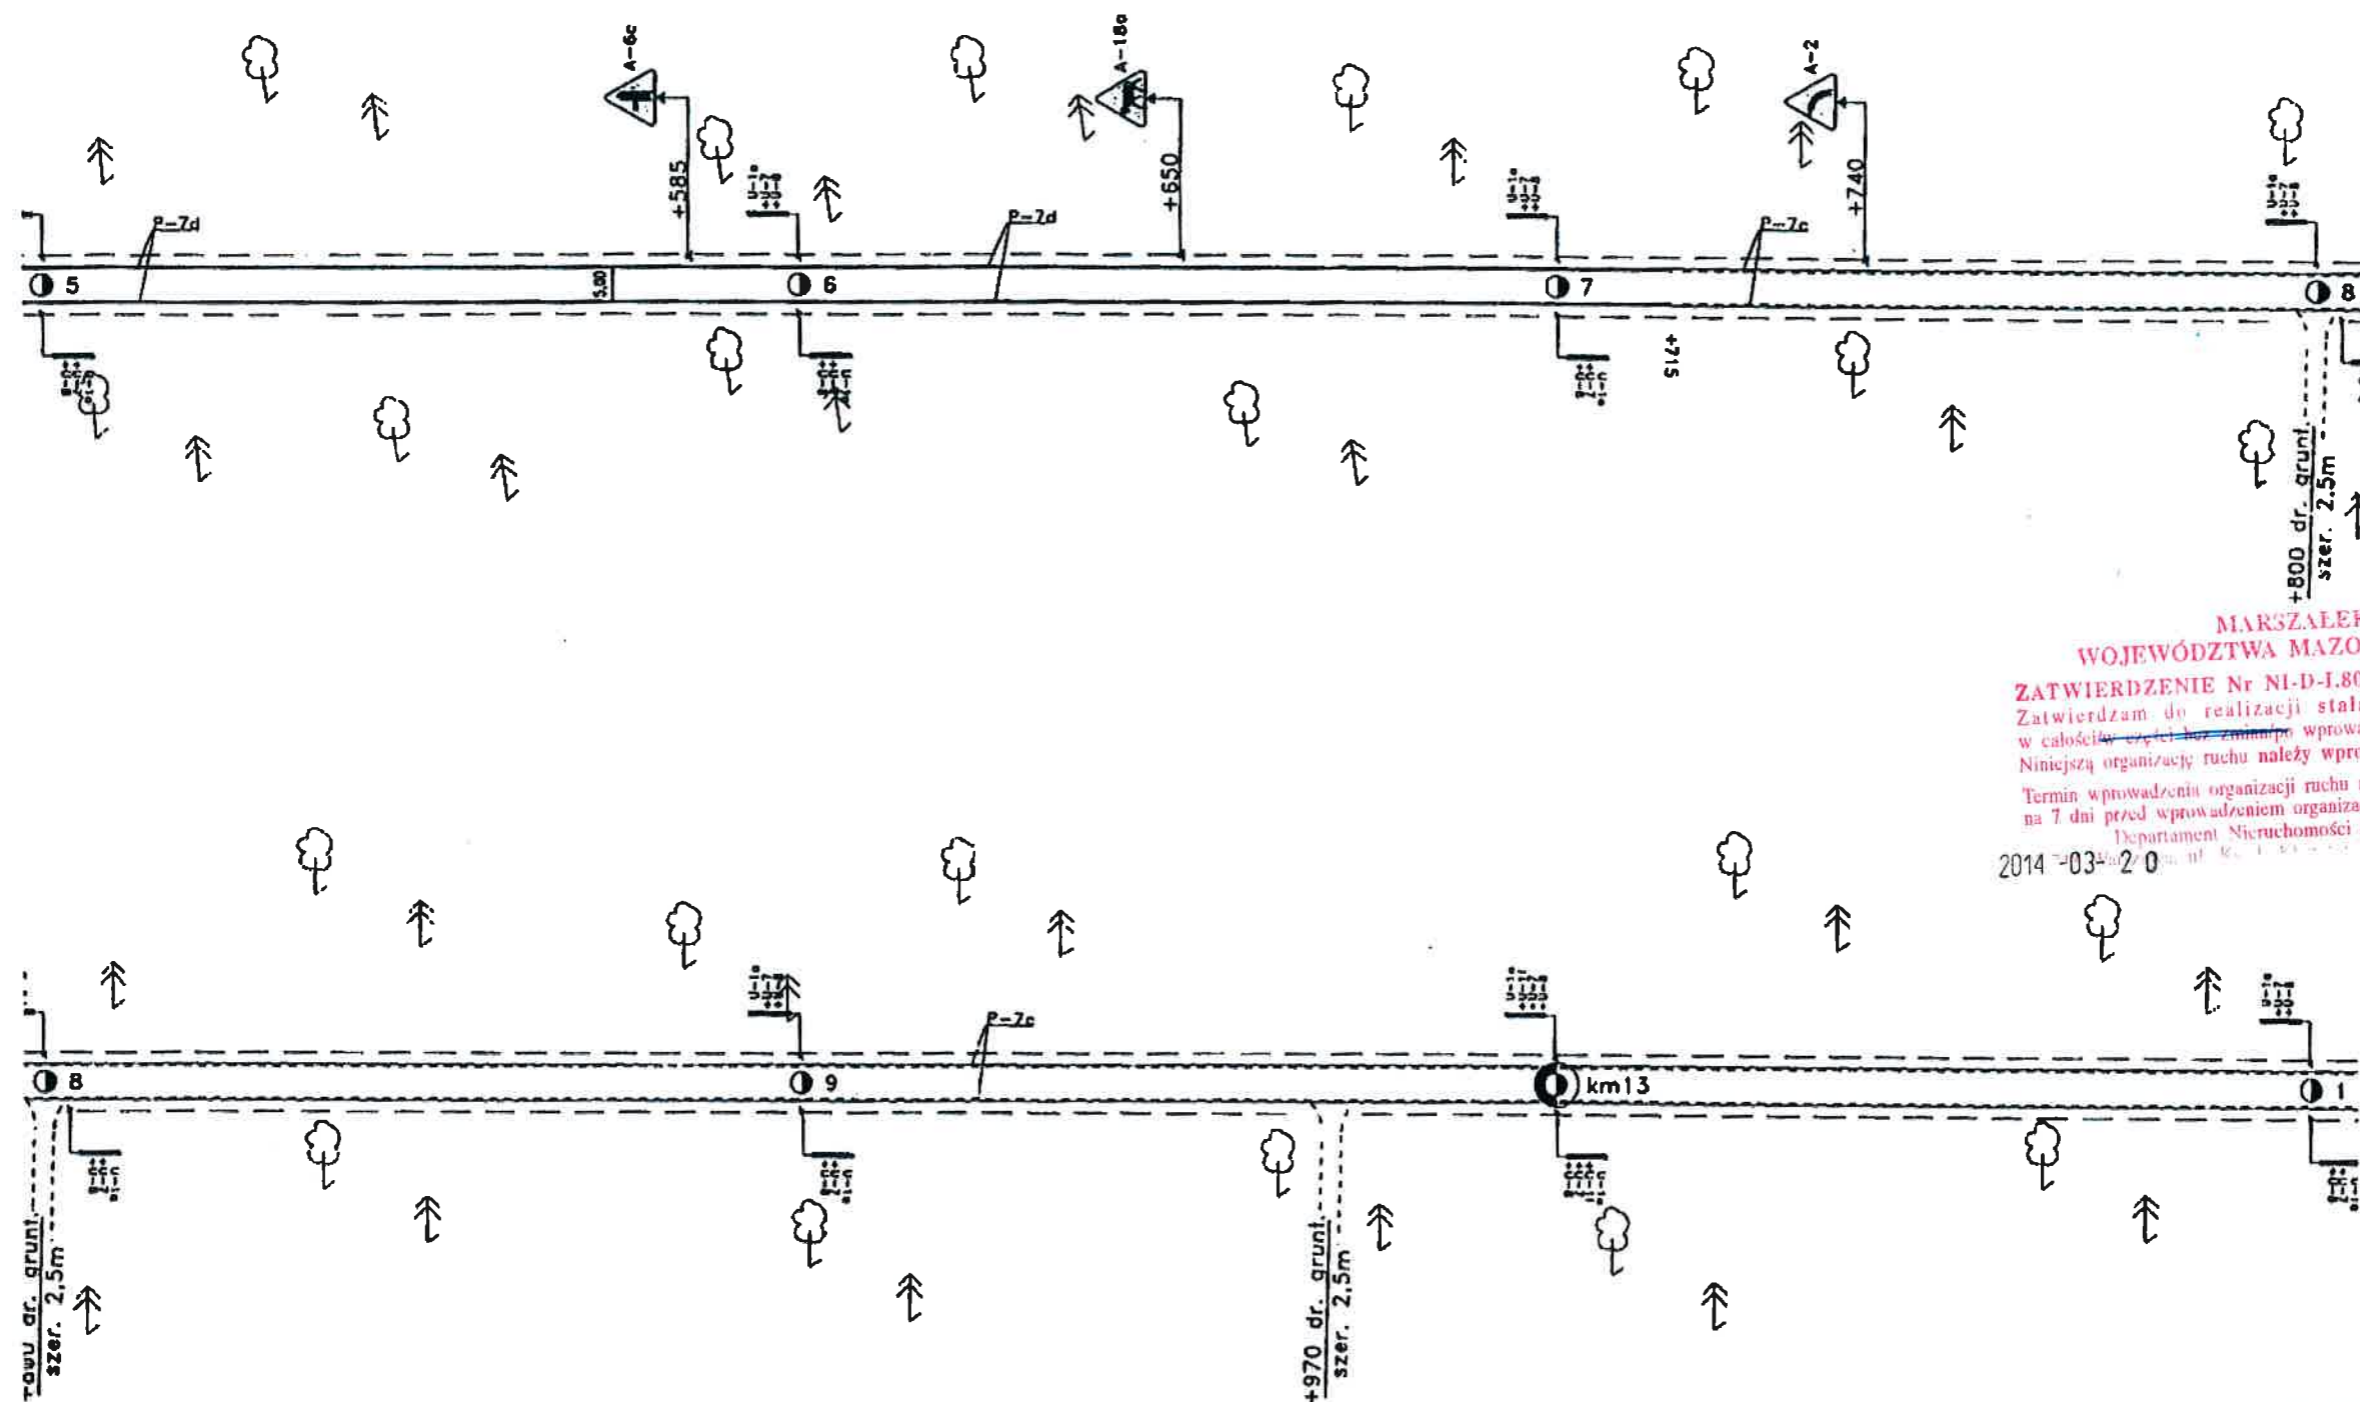

MARSZAŁEK
WOJEWÓDZTWA MAZOWIECKIEGO
ZATWIERDZENIE Nr NI-D-I.8022.1. 101.2014.10
Zatwierdzam do realizacji stałą organizację ruchu
w całości w trybie wprowadzenia zmian.
Niniejszą organizację ruchu należy wprowadzić do dnia 30.12.14
Termin wprowadzenia organizacji ruchu należy zgłosić co najmniej
na 7 dni przed wprowadzeniem organizacji ruchu do:
Departament Nieruchomości i Infrastruktury
2014-03-20

Z up. Marszałka Województwa

Katarzyna Wieczorek
Dyrektor Departamentu
Nieruchomości i Infrastruktury

URZĄD GMINY CHORZELE, 06-330 CHORZELE, UL. STANISŁAWA KOMOSIŃSKIEGO 1

BIURO PROJEKTOWE - JERZY ŻELECH
06-400 Ciechanów ul. Jureckiego 38 tel/fax. 23 6725024, 606131912

PROJEKT STAŁEJ ORGANIZACJI RUCHU PO PRZEBUDOWIE SKRZYŻOWANIA
DROGI GMINNEJ Z DROGĄ WOJ. NR 614 W M. ZARĘBY

Tytuł rysunku:	STAŁA ORGANIZACJA RUCHU	Rys. nr:	29	Skala:	1:1000
Autor:	inż. Jerzy Żelech MAZ/0378/PWOD/05	Podpis:		Branża:	Drogowa
Data:	styczeń 2013				

DROGA WOJEWÓDZKA NR 614
odc. od km 13+100 do km 13+700

ARKUSZ NR 24

MARSZAŁEK
WOJEWÓDZTWA MAZOWIECKIEGO

ZATWIERDZENIE


N.I.I. 5418-... ważne do 31.12.2007
Zatwierdzam do realizacji stałą organizację ruchu w całości - ze zmianami termin wprowadzenia niniejszej organizacji ruchu należy zgłosić do:

Departamentu Nieruchomości i Infrastruktury
03-718 Warszawa, ul. Ka. I. Kłopotowskiego 5, fax: 022/ 5979802

z up. Marszałka Województwa

2006-12-25

mgr inż. Michał Lesiński
Kierownik Biura Inżynierii Ruchu

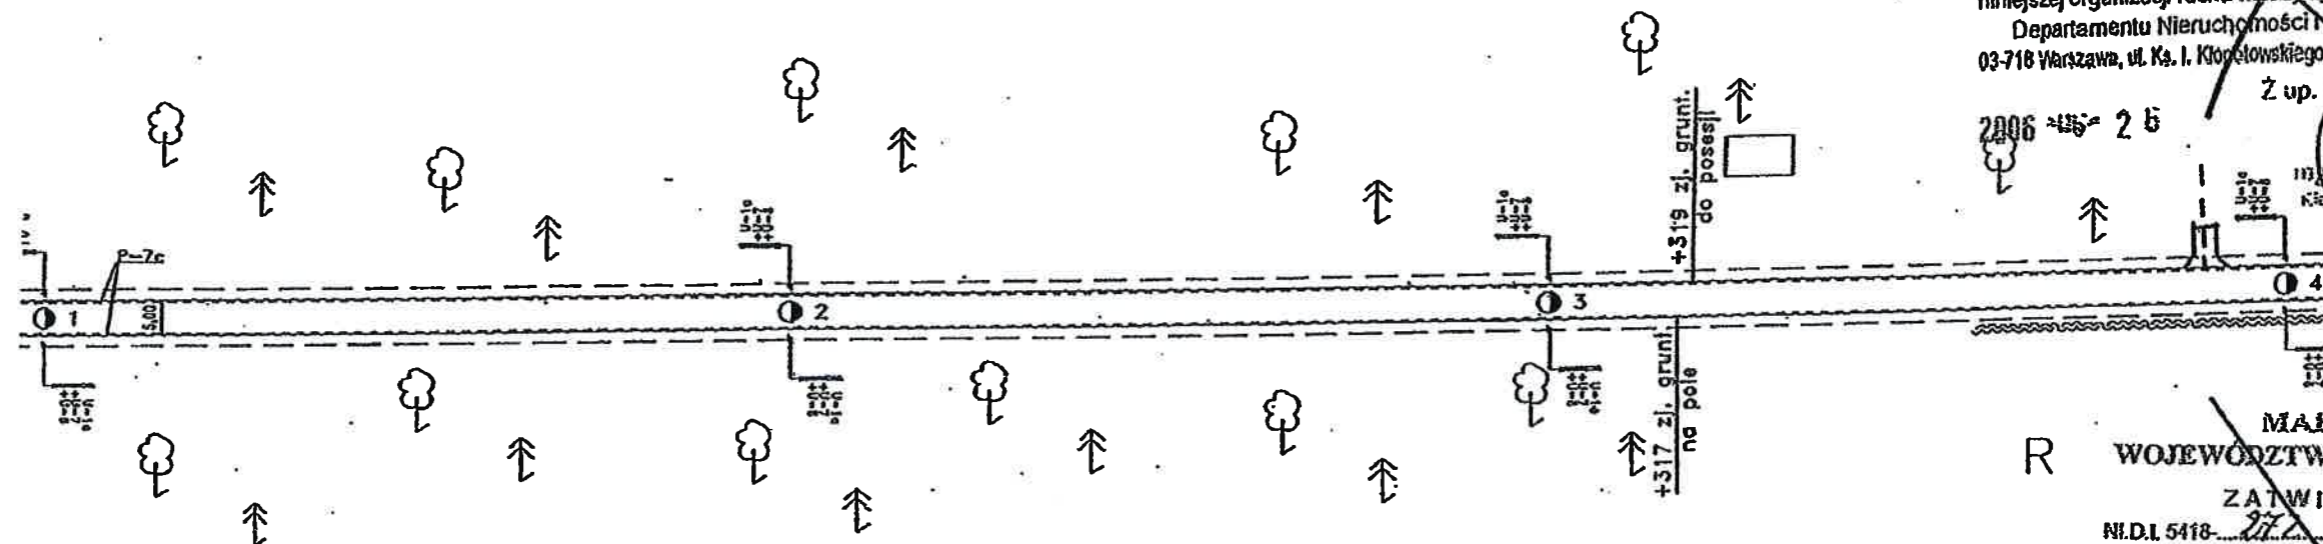

MZ DW

MARSZAŁEK
WOJEWÓDZTWA MAZOWIECKIEGO

ZATWIERDZENIE


N.I.I. 5418-... ważne do 30.09.2009
Zatwierdzam do realizacji stałą organizację ruchu w całości - ze zmianami. Termin wprowadzenia niniejszej organizacji ruchu należy zgłosić do:

Departamentu Nieruchomości i Infrastruktury
03-718 Warszawa, ul. Ka. I. Kłopotowskiego 5, fax: 022/ 5979802

2009-02-23

z up. Marszałka Województwa

mgr inż. Bartosz
Zastępca Dyrektora Departamentu Nieruchomości i Infrastruktury

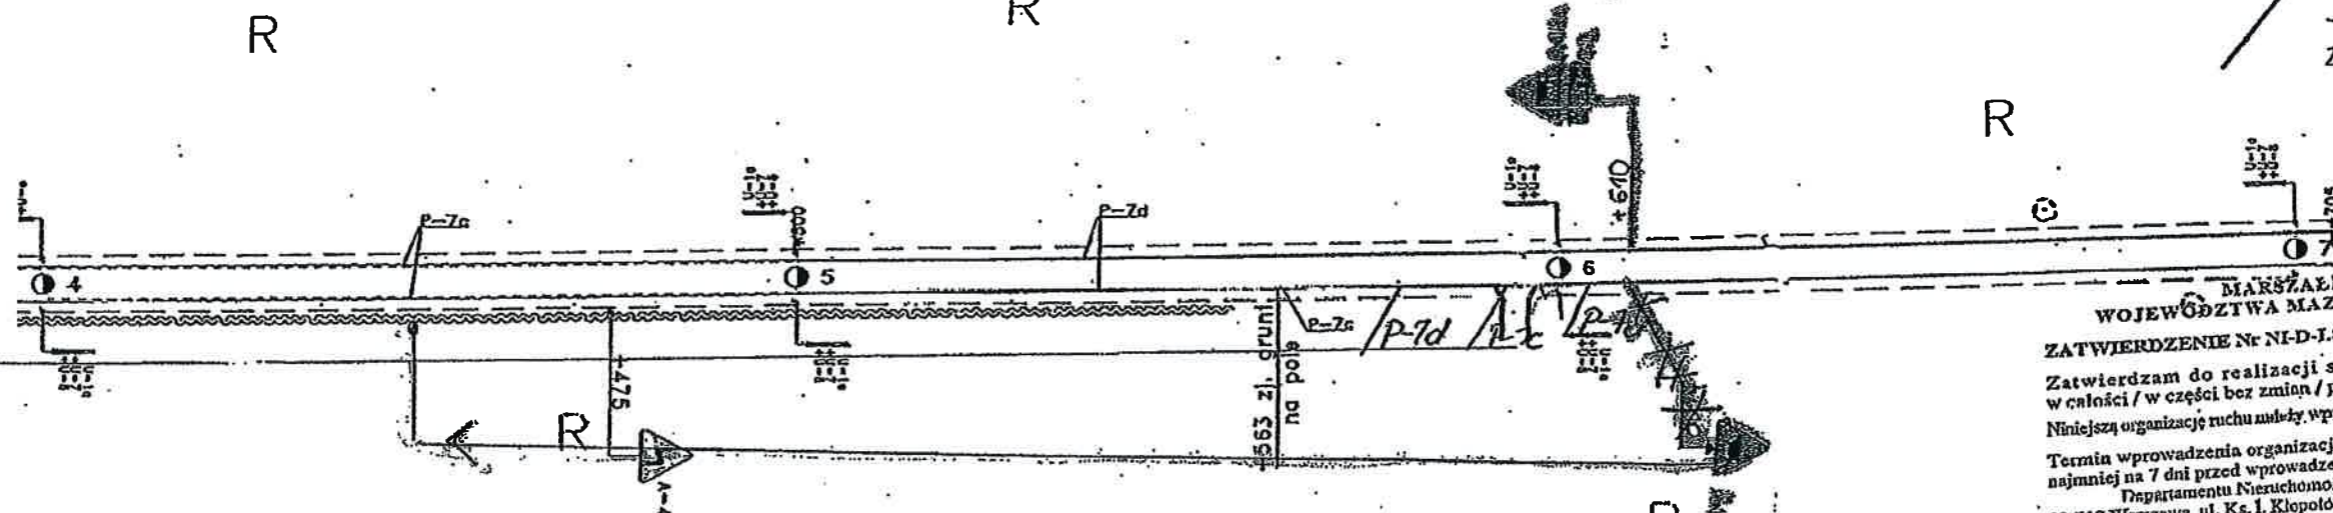

DROGA WOJEWÓDZKA NR 614
odc. od km 13+700 do km 14+300

ARKUSZ NR 25

MARSZAŁEK
WOJEWÓDZTWA MAZOWIECKIEGO

ZATWIERDZENIE

NLI. 5418-108-1-06-111 ważna do 31.12.2007
Zatwierdzam do realizacji stałą organizację
ruchu w całości - ze zmianami. Termin wprowadzenia
niniejszej organizacji ruchu należy zgłosić do:
Departamentu Nieruchomości i Infrastruktury
03-718 Warszawa, ul. Ks. I. Kłopotowskiego 5 fax: 022/ 5979802

2006-05-26 Z up. Marszałka Województwa

mgr inż. Michał Jesiński
Kierownik Biura Inżynierii Ruchu

MARSZAŁEK
WOJEWÓDZTWA MAZOWIECKIEGO


ZATWIERDZENIE

NLI. 5418-242-1-06-111 ważna do 30.06.10
Zatwierdzam do realizacji stałą organizację
ruchu w całości - ze zmianami. Termin wprowadzenia
niniejszej organizacji ruchu należy zgłosić do:
Departamentu Nieruchomości i Infrastruktury
03-718 Warszawa, ul. Ks. I. Kłopotowskiego 5 fax: 022/ 5979802

2009-02-23

z up. Marszałka Województwa

Jan Bartosz
Zastępca Dyrektora Departamentu
Nieruchomości i Infrastruktury

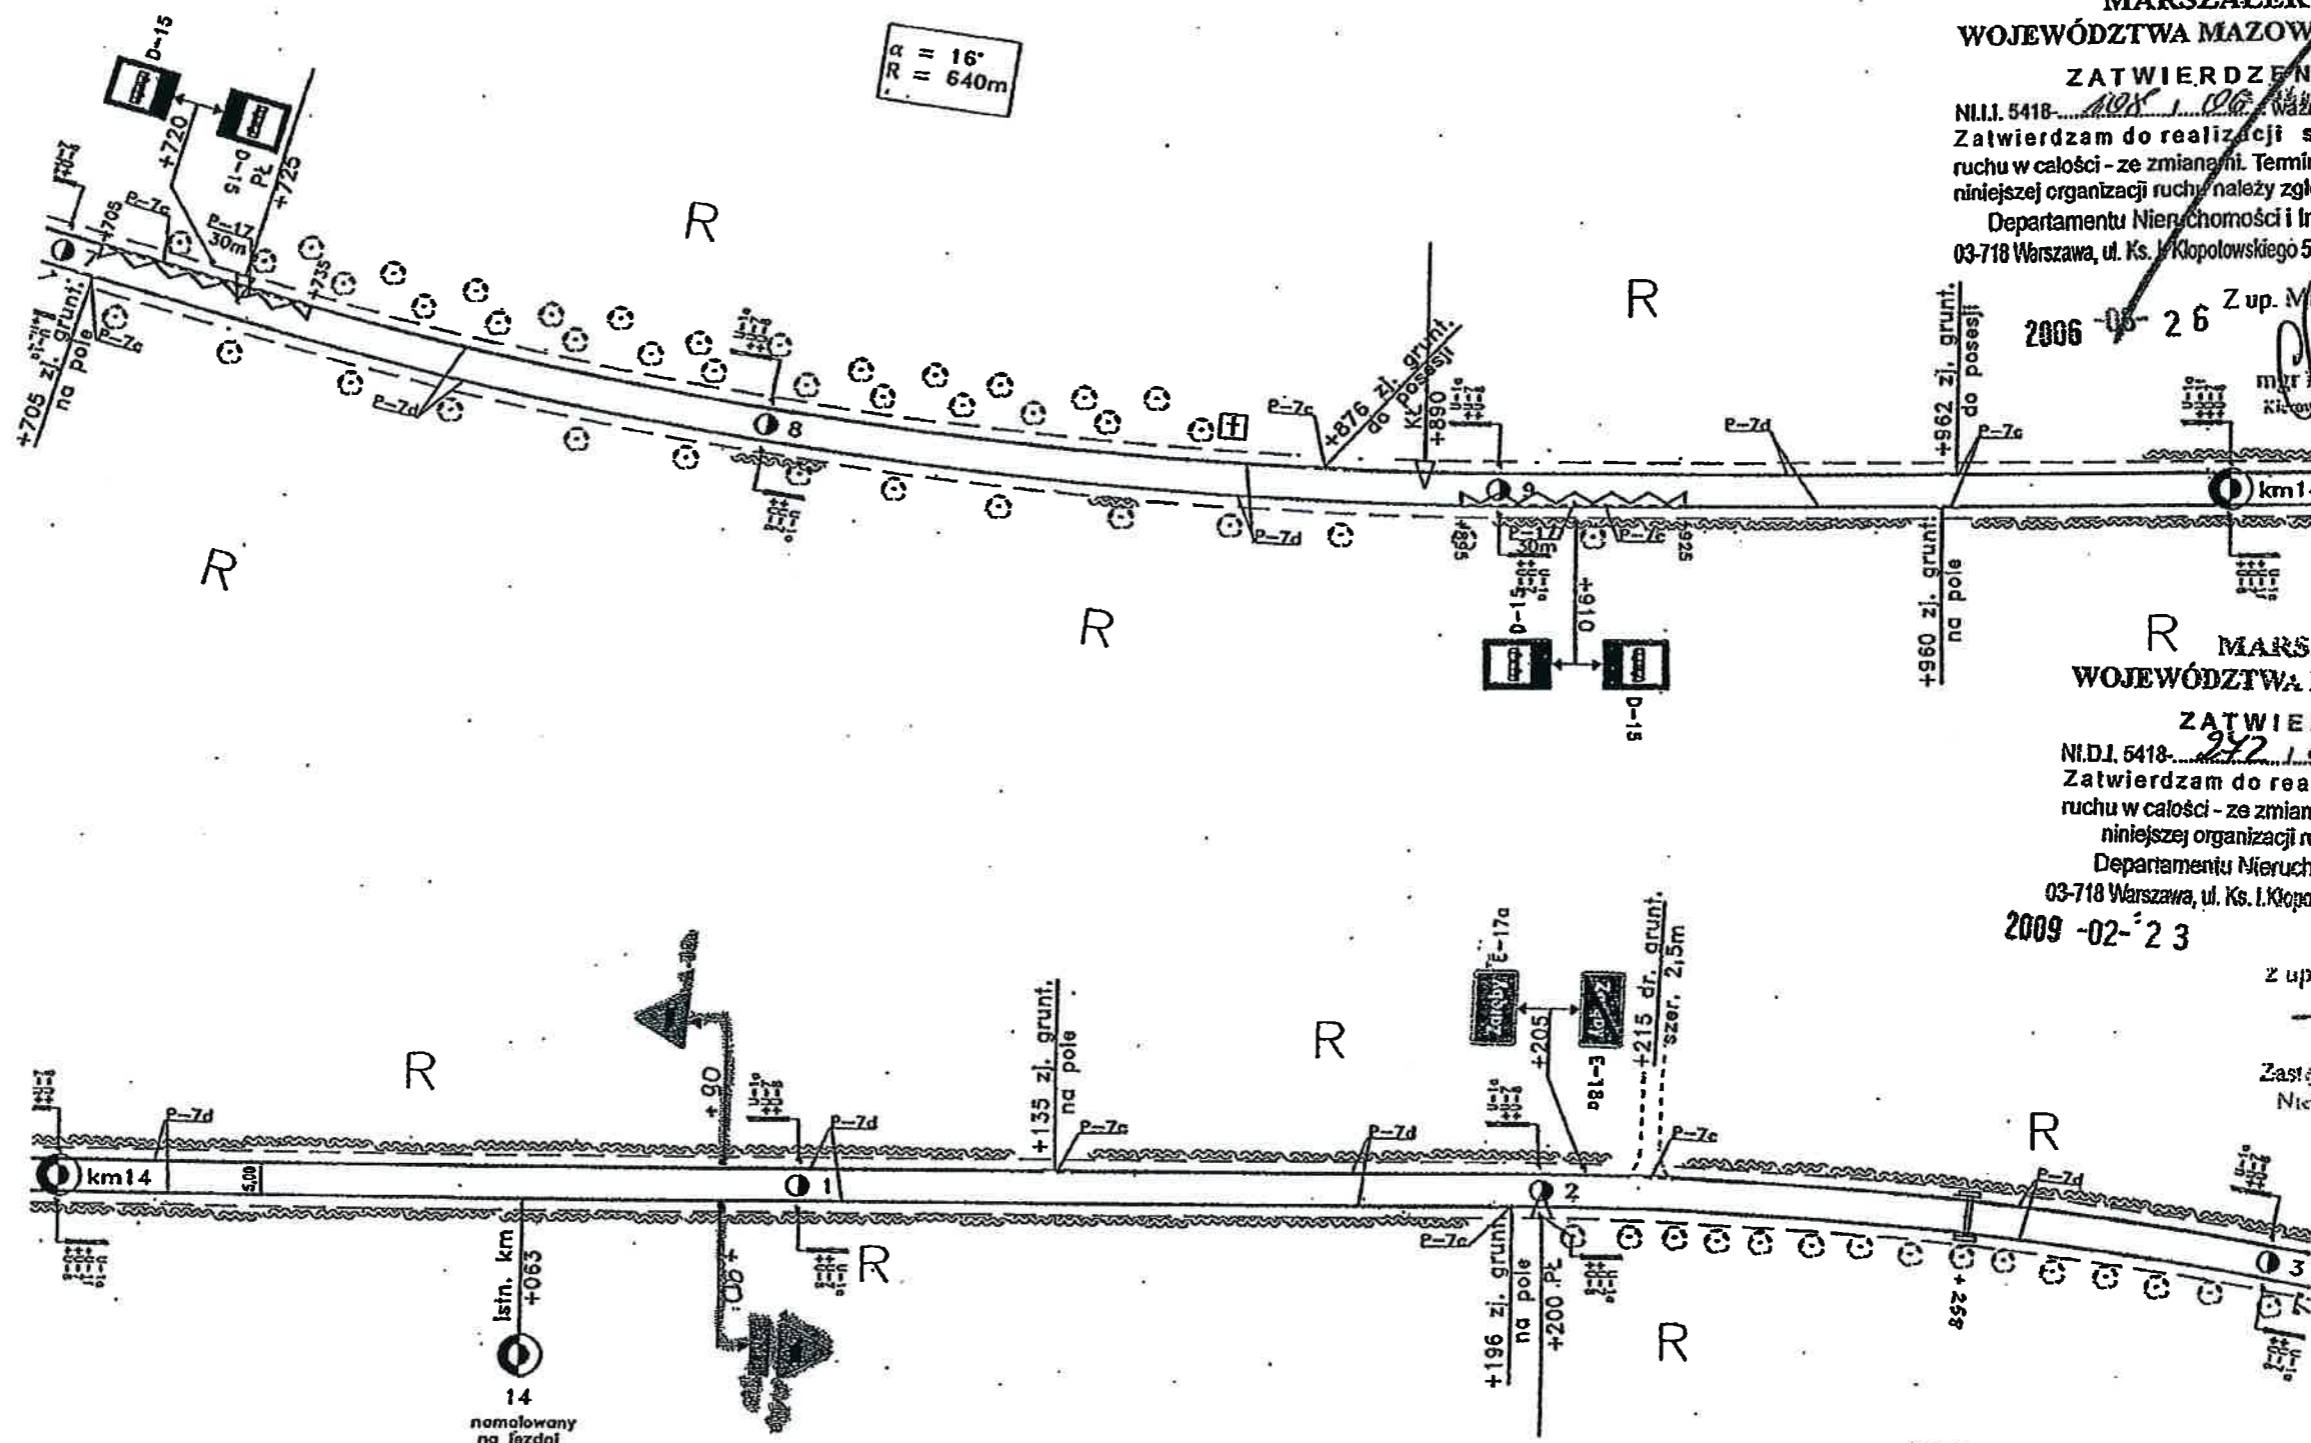

$\alpha = 13^\circ$
 $R = 530m$

Profil Grupa ARCADIS Polska	STRONA
SKALA 1 : 1000	31

32

DROGA WOJEWÓDZKA NR 614
odc. od km 14+900 do km 15+500

ARKUSZ NR 27

MARSZAŁEK
WOJEWÓDZTWA MAZOWIECKIEGO

ZATWIERDZENIE

N.I.I. 5418-272.1.08 ważne do 30.01.2011
Zatwierdzam do realizacji stałą organizację ruchu w całości - ze zmianami. Termin wprowadzenia niniejszej organizacji ruchu należy zgłosić do Departamentu Nieruchomości i Infrastruktury
03-718 Warszawa, ul. Ks. I. Kłopotowskiego 5, fax 022/5979802

z up. Marszałka Województwa

Jan Barłoch
Zastępca Dyrektora Dep.
Nieruchomości i Infras

MARSZAŁEK
WOJEWÓDZTWA MAZOWIECKIEGO

ZATWIERDZENIE

N.I.I. 5418-272.1.08 ważne do 30.01.2011
Zatwierdzam do realizacji stałą organizację ruchu w całości - ze zmianami. Termin wprowadzenia niniejszej organizacji ruchu należy zgłosić do Departamentu Nieruchomości i Infrastruktury
03-718 Warszawa, ul. Ks. I. Kłopotowskiego 5, fax 022/5979802

2006-06-28


z up. Marszałka Województwa
mgr inż. Michał Lesiński
Kierownik Biura Inżynierii Ruchu

MARSZAŁEK
WOJEWÓDZTWA MAZOWIECKIEGO
ZATWIERDZENIE Nr NI-D-18021.5.2011.4.21.
Zatwierdzam do realizacji stałą organizację ruchu w całości / w części bez zmian / po wprowadzeniu zmian. Niniejszą organizację ruchu należy wprowadzić do dnia 20.01.2011.
Termin wprowadzenia organizacji ruchu należy zgłosić co najmniej na 7 dni przed wprowadzeniem organizacji ruchu do Departamentu Nieruchomości i Infrastruktury
03-718 Warszawa, ul. Ks. I. Kłopotowskiego 5, fax 22/5979802

2011-01-24

z up. Marszałka Województwa

Jan Barłoch
Zastępca Dyrektora Departamentu
Nieruchomości i Infrastruktury

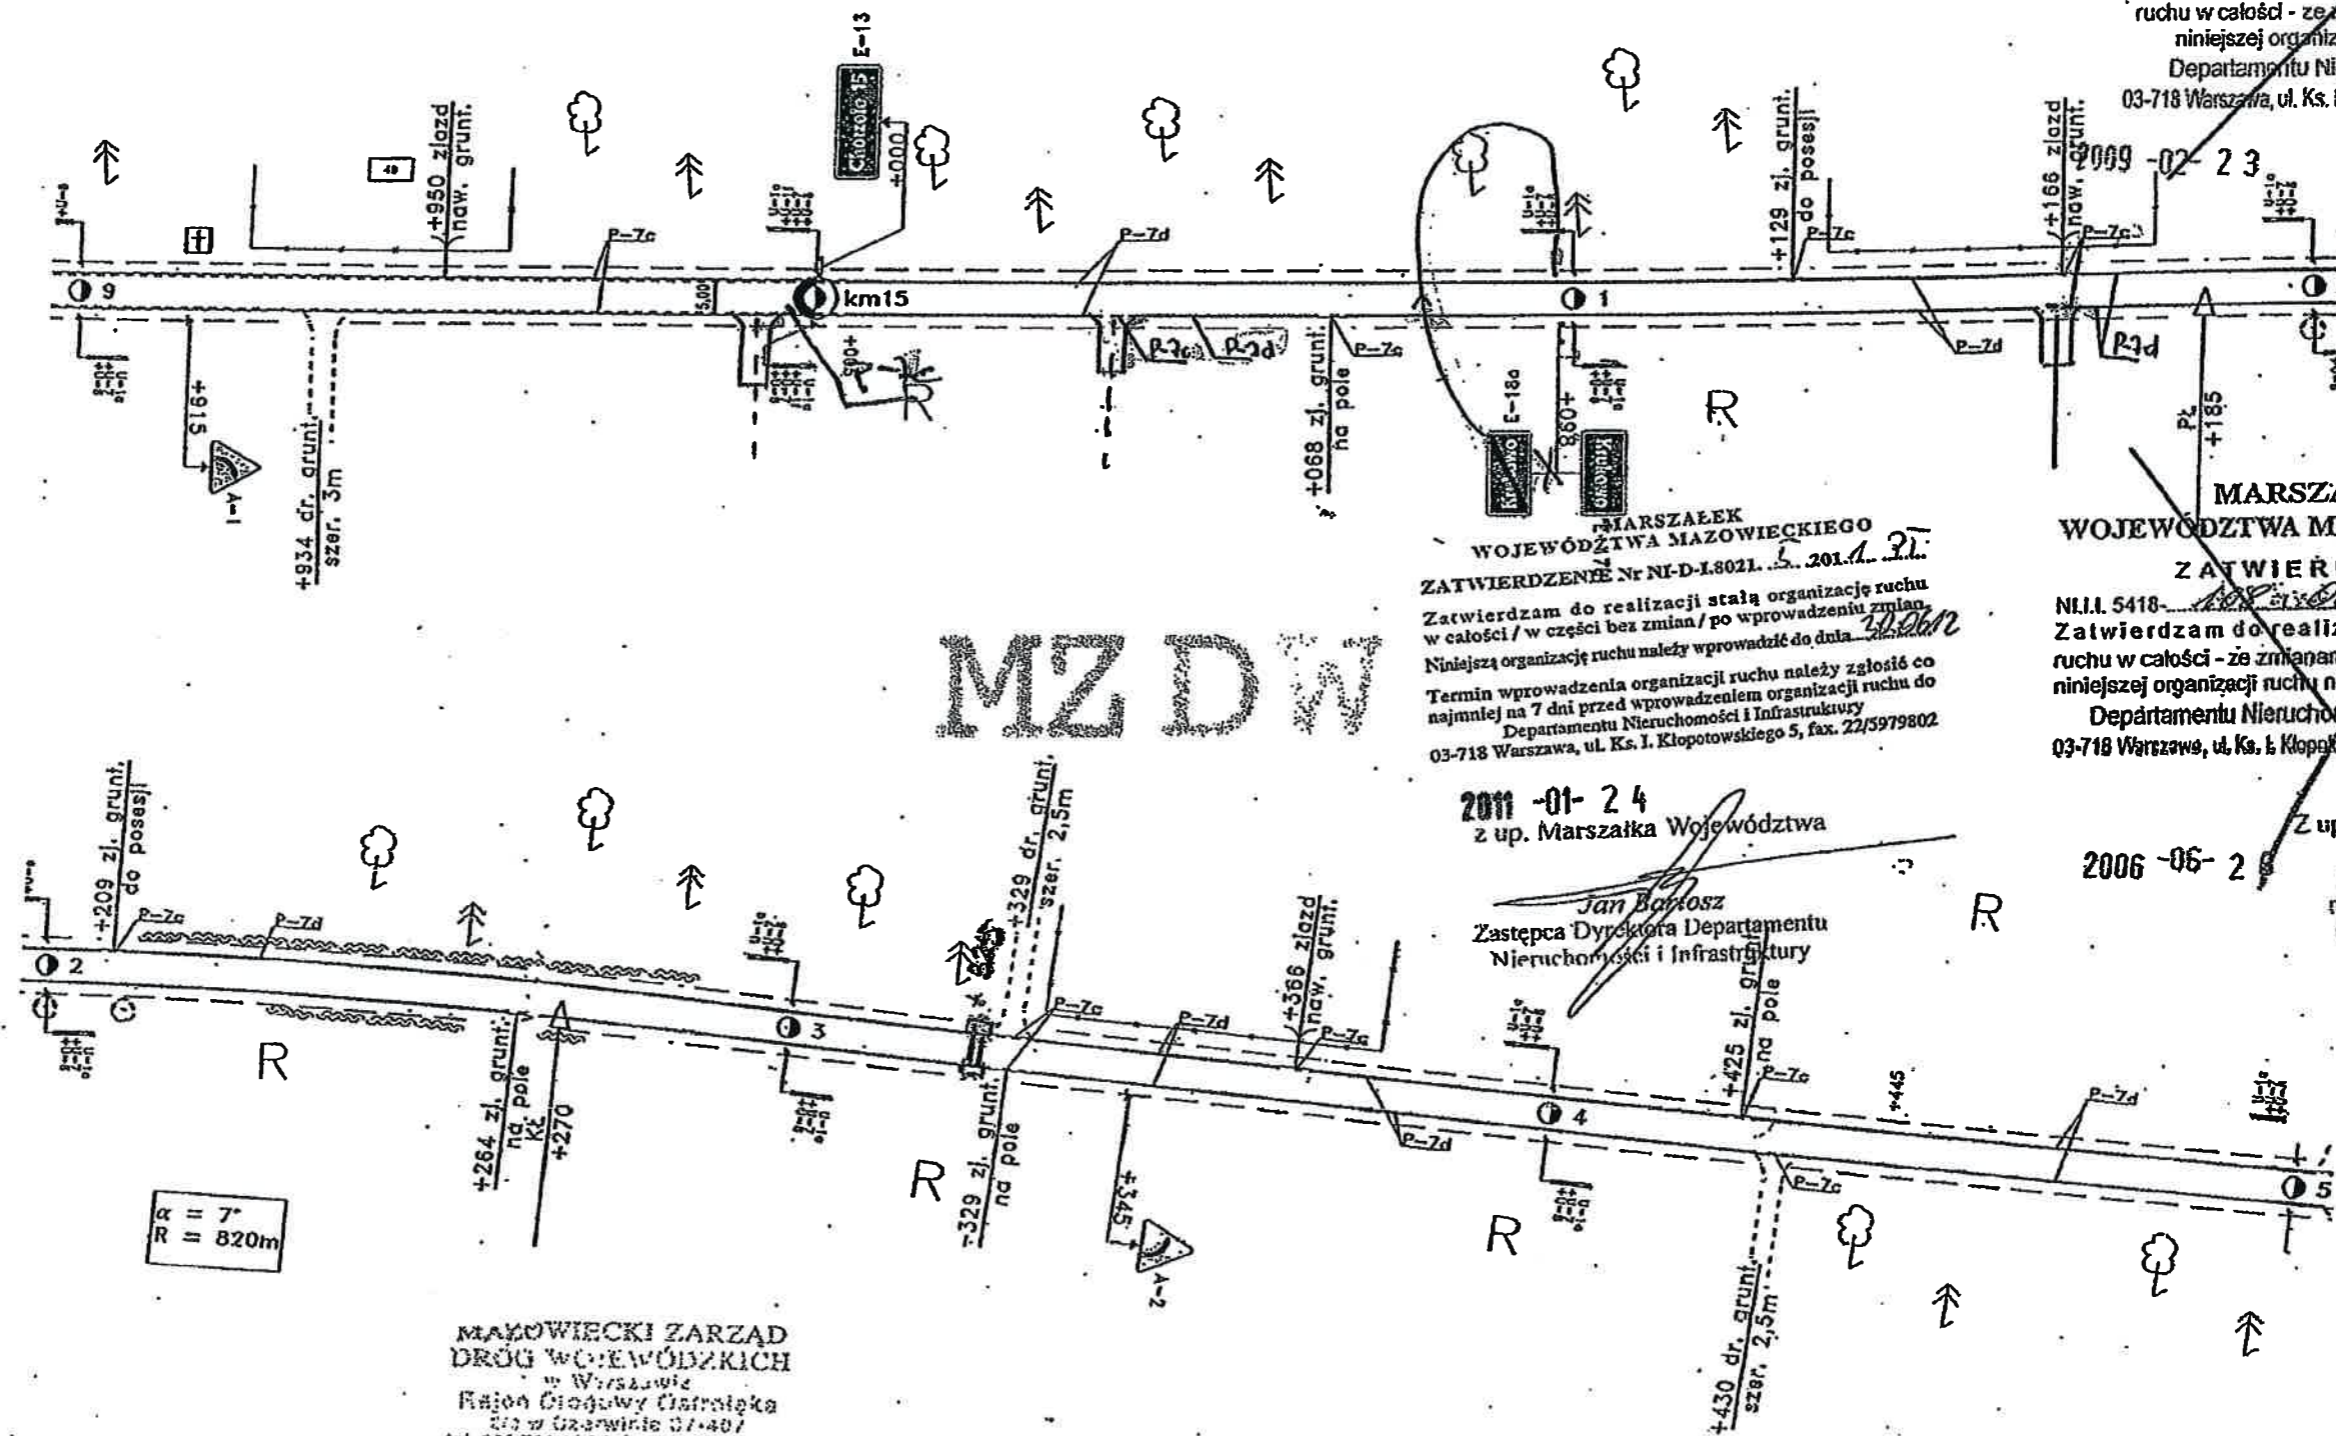

MAZOWIECKI ZARZĄD
DRÓG WOJEWÓDZKICH
w Warszawie
tel. 022 761 43 24, fax 022 761 92 00

STARSZY REFERENT
ds. Ewidencji i Dokumentacji
mgr inż. Aneta Zawojek

Profil

Grupa ARCADIS Polska

STRONA

SKALA 1 : 1000

33

DROGA WOJEWÓDZKA NR 614
odc. od km 15+500 do km 15+800

ARKUSZ NR 28

MARSZAŁEK
WOJEWÓDZTWA MAZOWIECKIEGO


ZATWIERDZENIE

N.I.I. 5418-... 242... 08... ważne do 30.06.2009
Zatwierdzam do realizacji stałą organizację
ruchu w całości - ze zmianami. Termin wprowadzenia
niniejszej organizacji ruchu należy zgłosić do:
Departamentu Nieruchomości i Infrastruktury
03-718 Warszawa, ul. Kas. I. Kopotowskiego 5, fax: 022/ 5979802

2009-02-23

z up. Marszałka Województwa

Jan Bartosz
Zastępca Dyrektora Departamentu
Nieruchomości i Infrastruktury

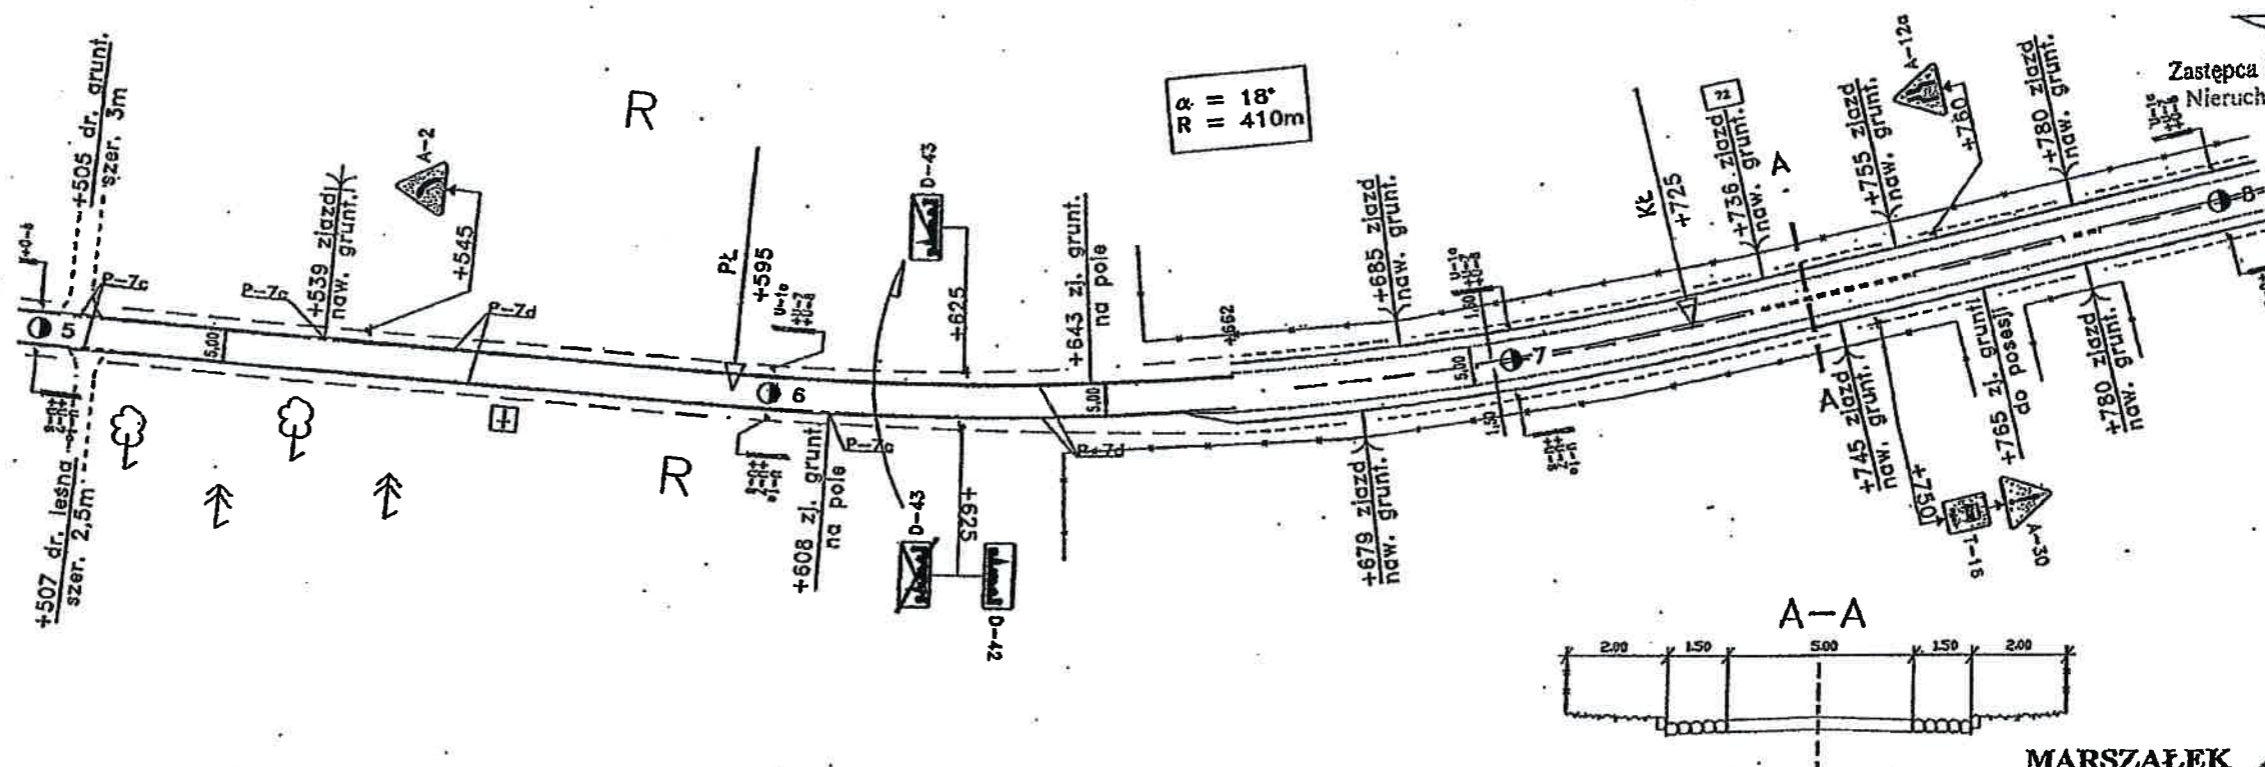

MARSZAŁEK
WOJEWÓDZTWA MAZOWIECKIEGO

ZATWIERDZENIE

N.I.I. 5418-... 108... 12... 04... ważne do 31.12.2009
Zatwierdzam do realizacji stałą organizację
ruchu w całości - ze zmianami. Termin wprowadzenia
niniejszej organizacji ruchu należy zgłosić do:
Departamentu Nieruchomości i Infrastruktury
03-718 Warszawa, ul. Kas. I. Kopotowskiego 5, fax: 022/ 5979802

2006-06-26

Z up. Marszałka Województwa

mgr inż. Michał Lesiński
Kierownik Biura Inżynierii Ruchu

Profil
Grupa ARCADIS Polska

SKALA 1 : 1000

STRONA

34

DROGA WOJEWÓDZKA NR 614
odc. od km 15+800 do km ~~16+200~~
15+880

MARSZAŁEK
WOJEWÓDZTWA MAZOWIECKIEGO

ARKUSZ NR 29


ZATWIERDZENIE

N.I.I. 5418-108-1-06-1, ważne do 2007-12-31
Zatwierdzam do realizacji stałą organizację
ruchu w całości - ze zmianami. Termin wprowadzenia
niniejszej organizacji ruchu należy zgłosić do:
Departamentu Nieruchomości i Infrastruktury
03-718 Warszawa, ul. Ks. J. Kłopotowskiego 5 fax: 022/ 5979802

2006-06-26

Z up. Marszałka Województwa

mgr inż. Michał Lesiński
Kierownik Biura Inżynierii Ruchu

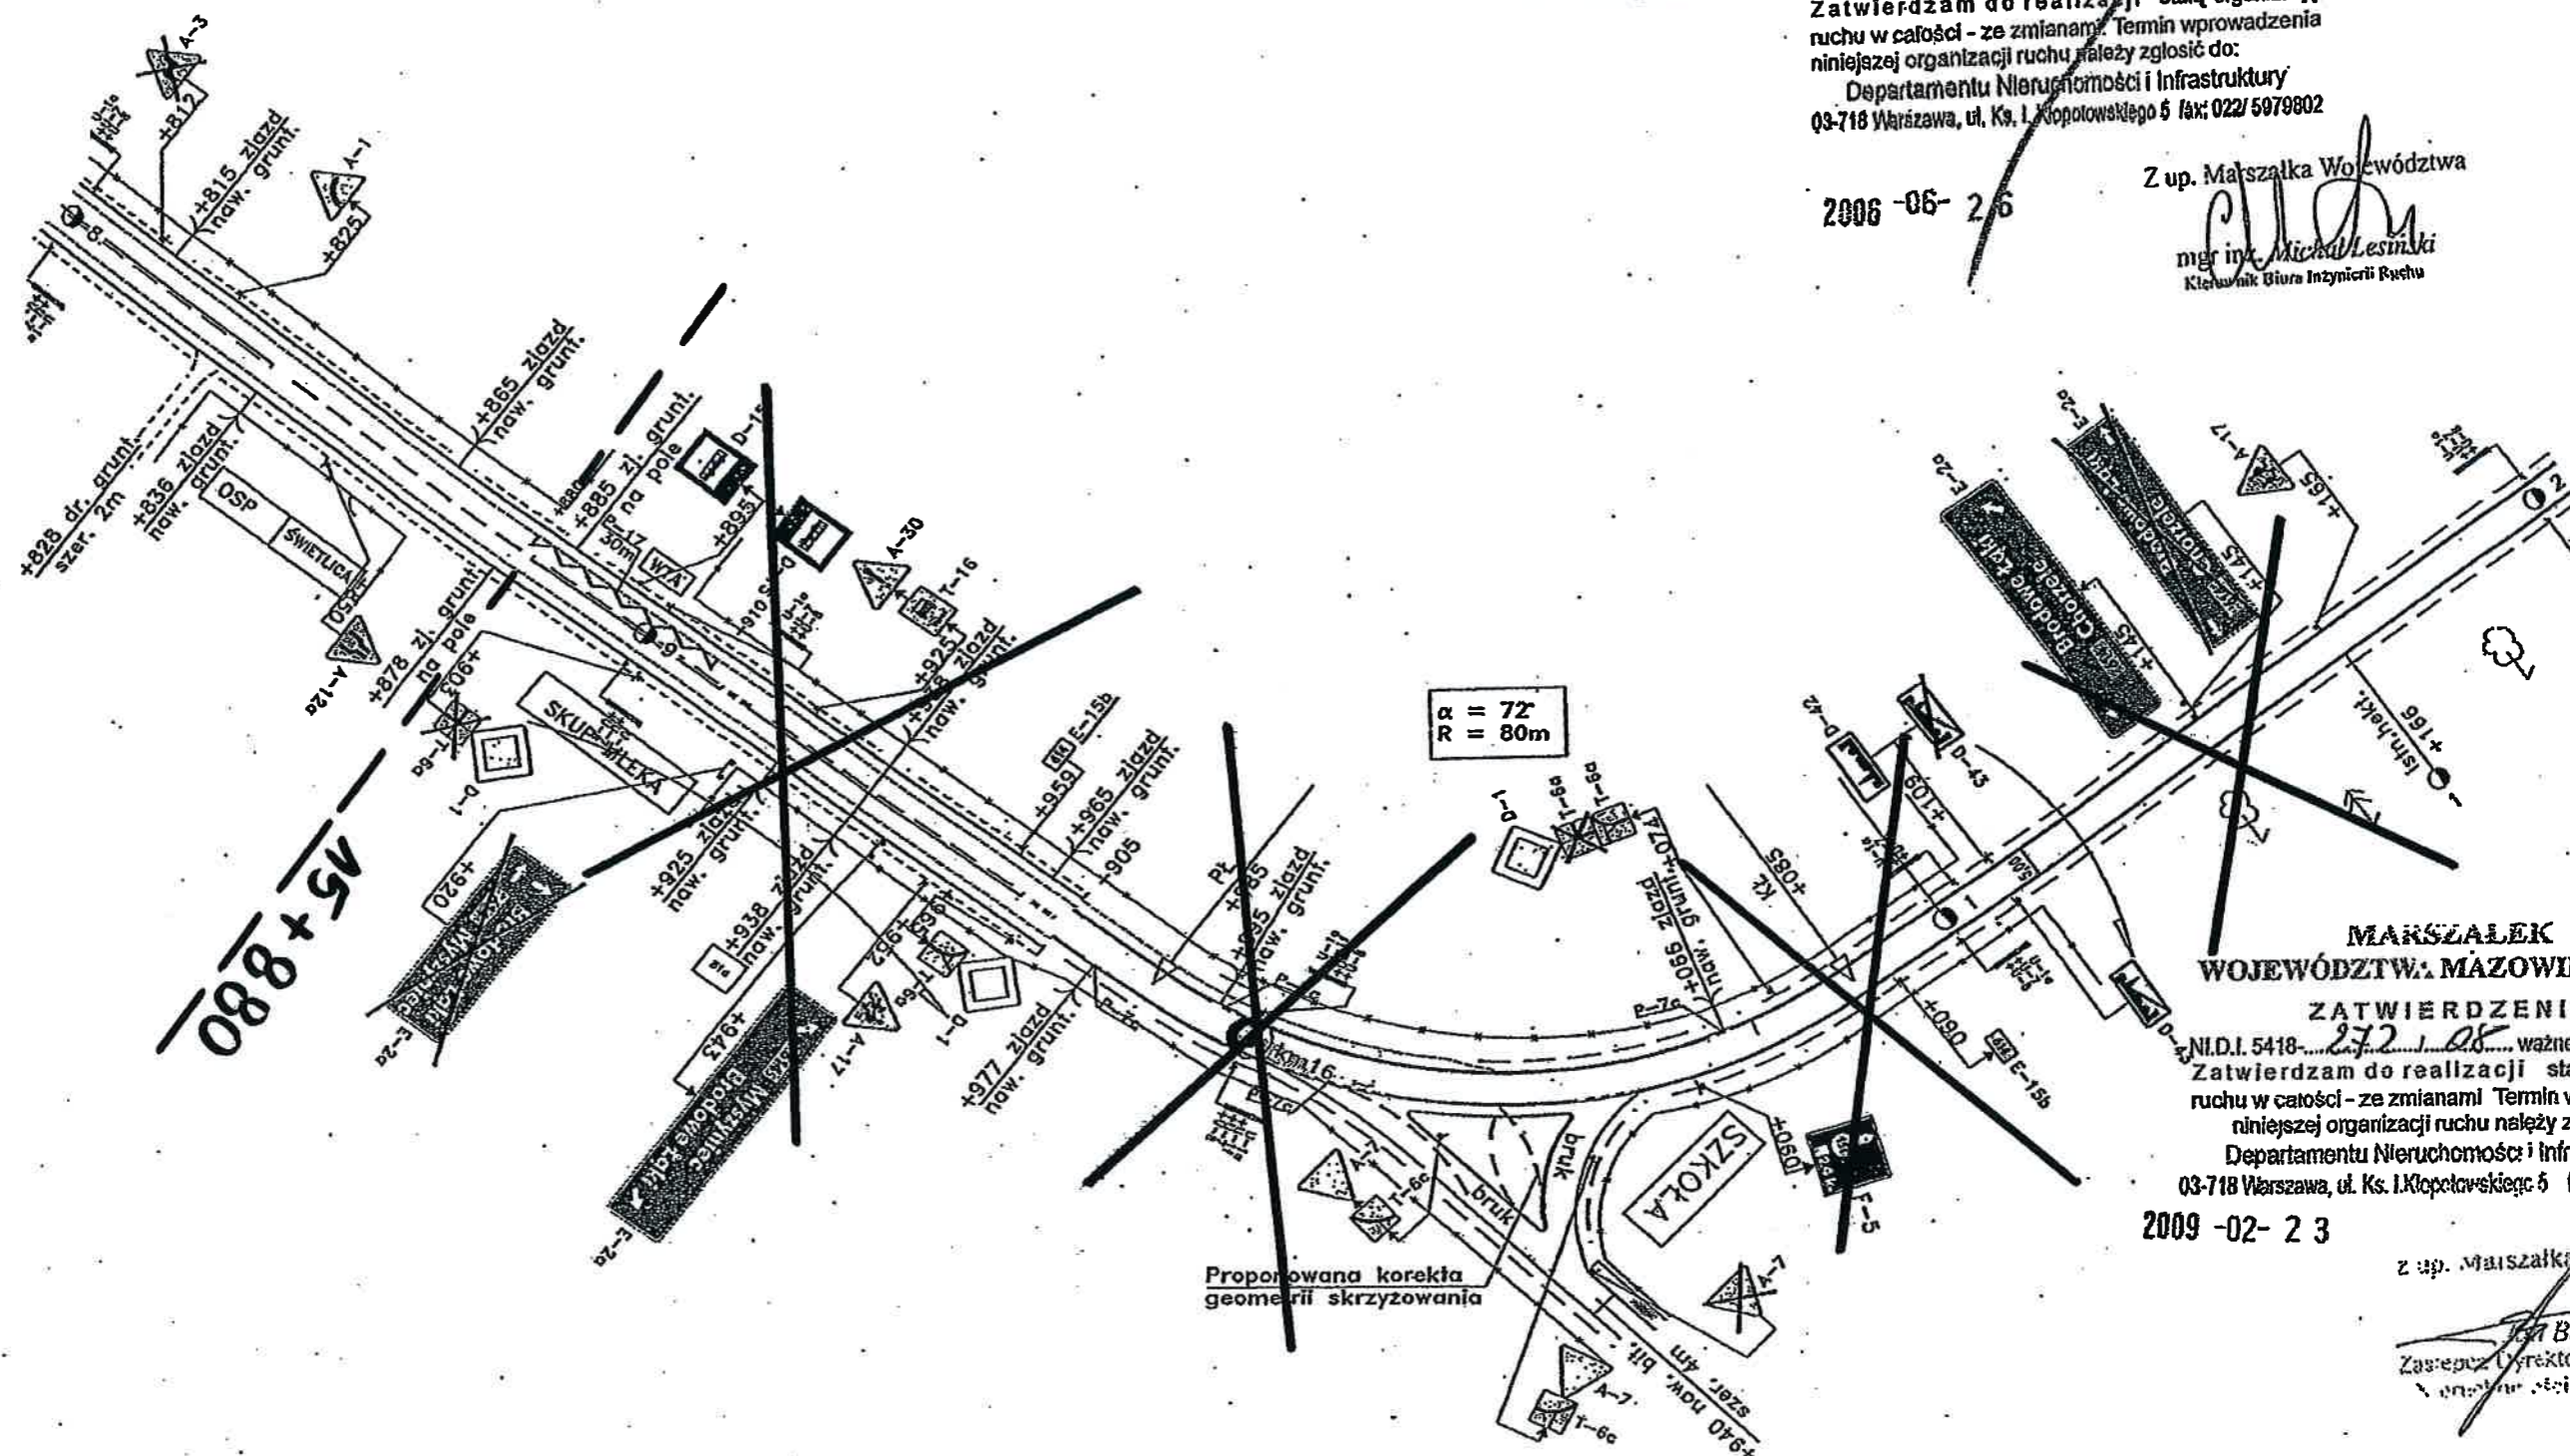

MARSZAŁEK
WOJEWÓDZTWA MAZOWIECKIEGO

ZATWIERDZENIE

N.I.I. 5418-272-1-08-1, ważne do 2009-02-23
Zatwierdzam do realizacji stałą organizację
ruchu w całości - ze zmianami. Termin wprowadzenia
niniejszej organizacji ruchu należy zgłosić do:
Departamentu Nieruchomości i Infrastruktury
03-718 Warszawa, ul. Ks. J. Kłopotowskiego 5 fax: 022/ 5979802

2009-02-23

Z up. Marszałka Województwa

mgr inż. Bartosz
Zastępca Dyrektora Departamentu Nieruchomości i Infrastruktury

Profil
Grupa ARCADIS Polska

SKALA 1 : 1000

STRONA

35

31 STY. 2012

ZATWIERDZENIE N.L.D.U PI / 5419. 161, 10

Niniejszą organizację ruchulną, wyprowadzić do dnia 31.12.77

Termin wprowadzenia organizacji ruchu należy zgłosić co najmniej na 7 dni przed zaplanowaniem organizacji ruchu do Departamentu Nieruchomości i Infrastruktury
03-718 Warszawa, al. J. F. Dobrzańskiego 5
fax 022 590 98 02

2010-04-15

Janusz Ulatowski
dyrektor Departamentu
Mieruchomości i Infrastruktury

PROJEKT - SZKIC
organizacji ruchu opiniuje
pozytywnie - negatywnie



kom. K. Zdzisław Paelecki

24 03 2010




PROJEKT - SZKIC
organizacji ruchu opiniuje
pozytywnie - negatywnie
z następującymi uwagami

Wydziału Ruchu Drogowego
KWP z siedzibą w Radomiu
kom. Tomasz Cielec

<p>Oznaczenia:</p> <div style="display: flex; align-items: center;">  <div style="margin-left: 10px;">D-6</div> </div> <p>istn. znak pionowy</p> <div style="display: flex; align-items: center;">  <div style="margin-left: 10px;">D-6</div> </div> <p>proj. znak pionowy</p>	<p>Zamówienie:</p> <p>Aktualizacja oznakowania w rejonach szkół i placówek oświatowych zlokalizowanych przy drogach wojewódzkich województwa mazowieckiego</p> <p>Jednostka projektowa:</p> <p>SIGNUM - Inżynieria Ruchu</p> <p>ul. Koszyńców 8, 07-100 Węgrów, NIP: 824-156-71-32, Regon: 140773986</p> <p>Adres do korespondencji:</p> <p>ul. Fiedorfa 10/10, 03-984 Warszawa, tel.: 0-22 396 74 40, 0-606 397 433, fax 0-22 396 74 41, e-mail: signumir@aster.pl</p> <p>Projekt:</p> <p>ZADANIE NR 41 – PROJEKT STAŁEJ ORGANIZACJI RUCHU</p> <p>droga wojewódzka nr 614, miejscowość Krukowo, powiat przasnyski.</p>	<p>Rysunek:</p> <p>PLAN SYTUACYJNY</p> <p>od km 15+880 do km 16+170</p>						
<p>----- P-14 (3 m)</p> <p>istn. znak poziomy do pozostawienia</p> <p>----- P-14 (3 m)</p> <p>proj. znak poziomy</p> <p>□</p> <p>proj. punktowy element odblaskowy, biały</p> <p>■</p> <p>proj. punktowy element odblaskowy, biało-czerwony</p>	<p>Projektant:</p> <p>Robert Kucharek</p>	<p>Podpis:</p> <p><i>[Signature]</i></p> <p>Inwestor:</p> <p>Mazowiecki Zarząd Dróg Wojewódzkich ul. Mazowieckiego 3, 00-390 Warszawa</p> <table border="1"> <tr> <td>Skala:</td> <td>Data:</td> <td>Wz. rysunku:</td> </tr> <tr> <td>1:500</td> <td>01.2010</td> <td>2.1</td> </tr> </table>	Skala:	Data:	Wz. rysunku:	1:500	01.2010	2.1
Skala:	Data:	Wz. rysunku:						
1:500	01.2010	2.1						

DROGA WOJEWÓDZKA NR 614 odc. od km 16+000 do km 16+200

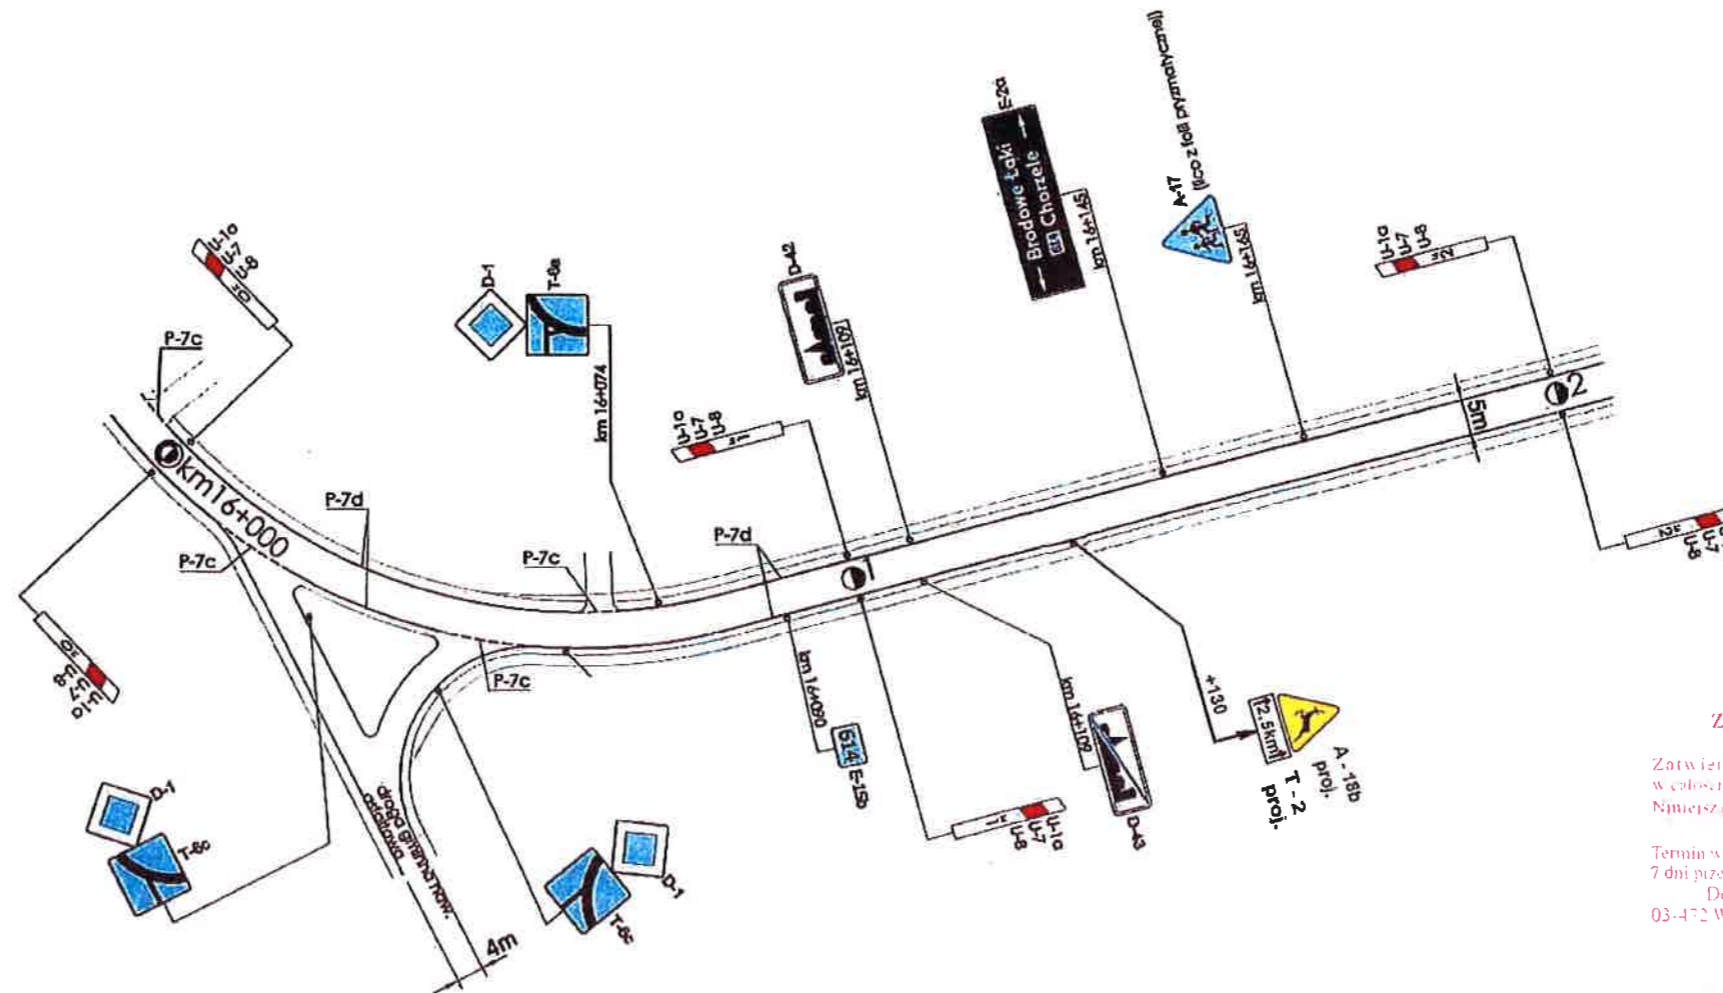

MARSZAŁEK
WOJEWÓDZTWA MAZOWIECKIEGO
ZATWIERDZENIE Nr NI-D-L8022.1

Zatwierdzam do realizacji stałą organizację ruchu w celach w tym zakresie, po wprowadzeniu zmian. Należy wprowadzić organizację ruchu należy wprowadzić do dnia 31 GRU. 2019

Termin wprowadzenia organizacji ruchu należy zgłosić co najmniej na 7 dni przed wprowadzeniem organizacji ruchu do:
Departamentu Nieruchomości i Infrastruktury
03-472 Warszawa ul. B. Brechta 3 fax 022 5979802

MAZOWIECKI ZARZĄD DRÓG WOJEWÓDZKICH
w Warszawie
Rejon Drogowy Ostrołęka
z/s w Czerwiniu 07-407, ul. Mazowiecka 44
tel/fax 29 761 43 24

SPECIALISTA
w Dziale Technicznym

mgr inż. Ewelina Witkowska


DYREKTOR
Rejonu Ostrołęka

mgr inż. Anna Stępaniak

z up. Marszałka Województwa

Tomasz Janowski
Zastępca Dyrektora Departamentu
Nieruchomości i Infrastruktury
ds. Transportu Drogowego

DROGA WOJEWÓDZKA NR 614
na odc. od km 16+200 do km 16+800

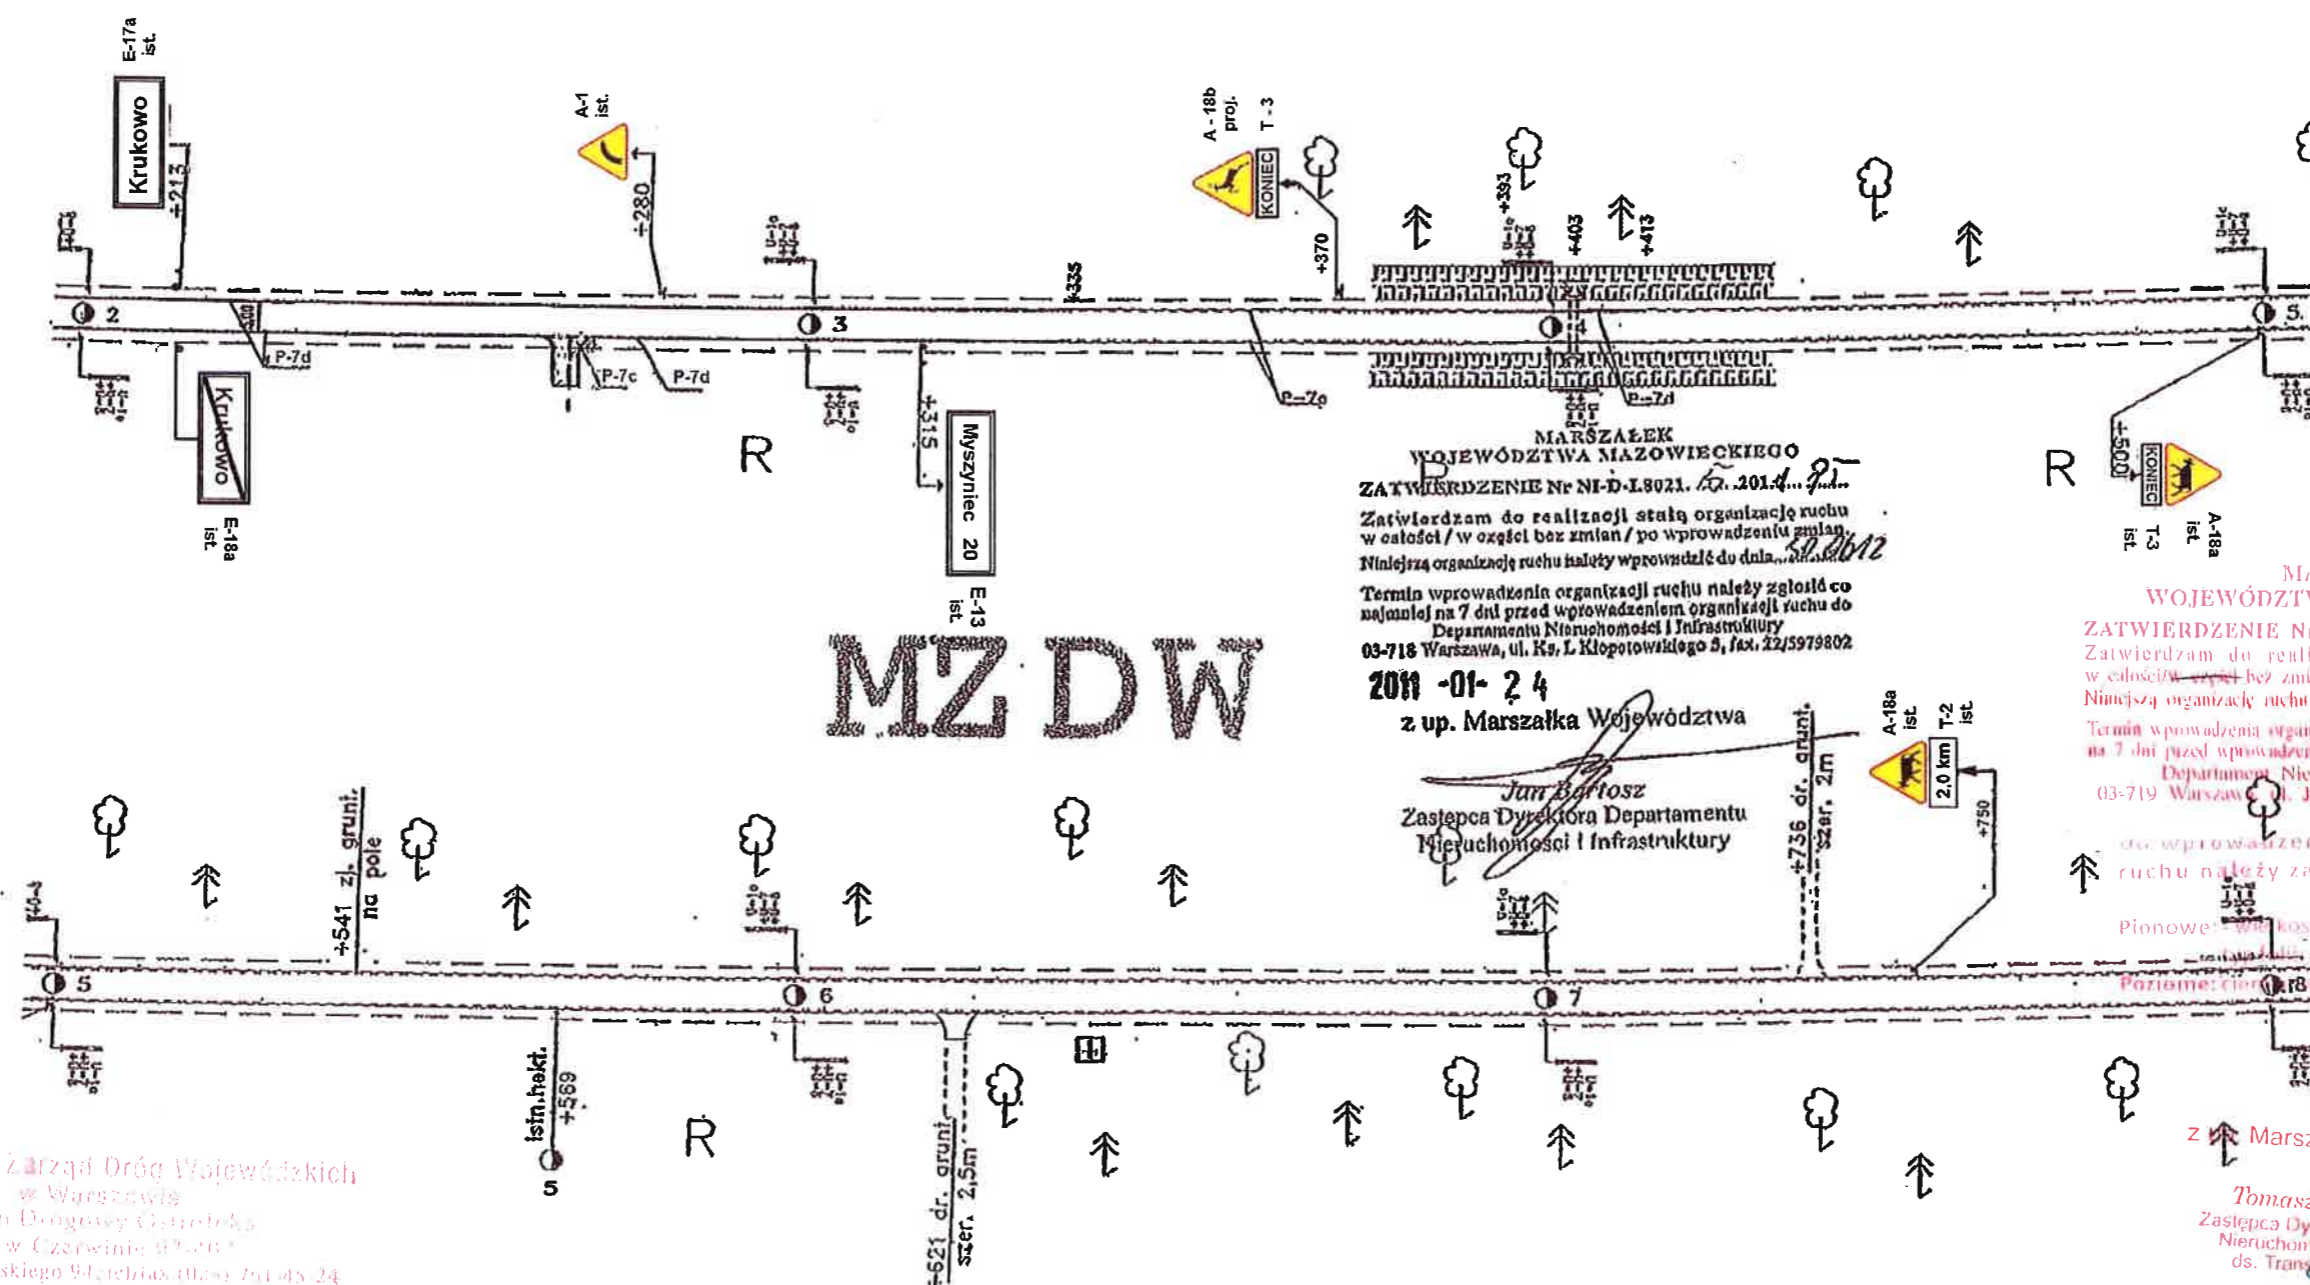

Mazowiecki Zarząd Dróg Wojewódzkich
w Warszawie

STARSZY REFERENT
w Dziale Technicznym

mgr inż. **Lukasz Witkowski**

DYREKTOR
Rejonu Drogowego Ostrołęka
mgr inż. Danuta Stefanik

11 S.E. 2017

DROGA WOJEWÓDZKA NR 614
odc. od km 16+800 do km 17+500

ARKUSZ NR 31


z up. Marszałka Województwa

Jan Bartosz
Zastępca Dyrektora Departamentu
Nieruchomości i Infrastruktury

Z up. Marszałka Województwa

mjr inż. Michał Lesiński
Kierownik Biura Inżynierii Ruchu

Profil
Grupa ARCADIS Polska

SKALA 1 : 1000

STRONA

37