
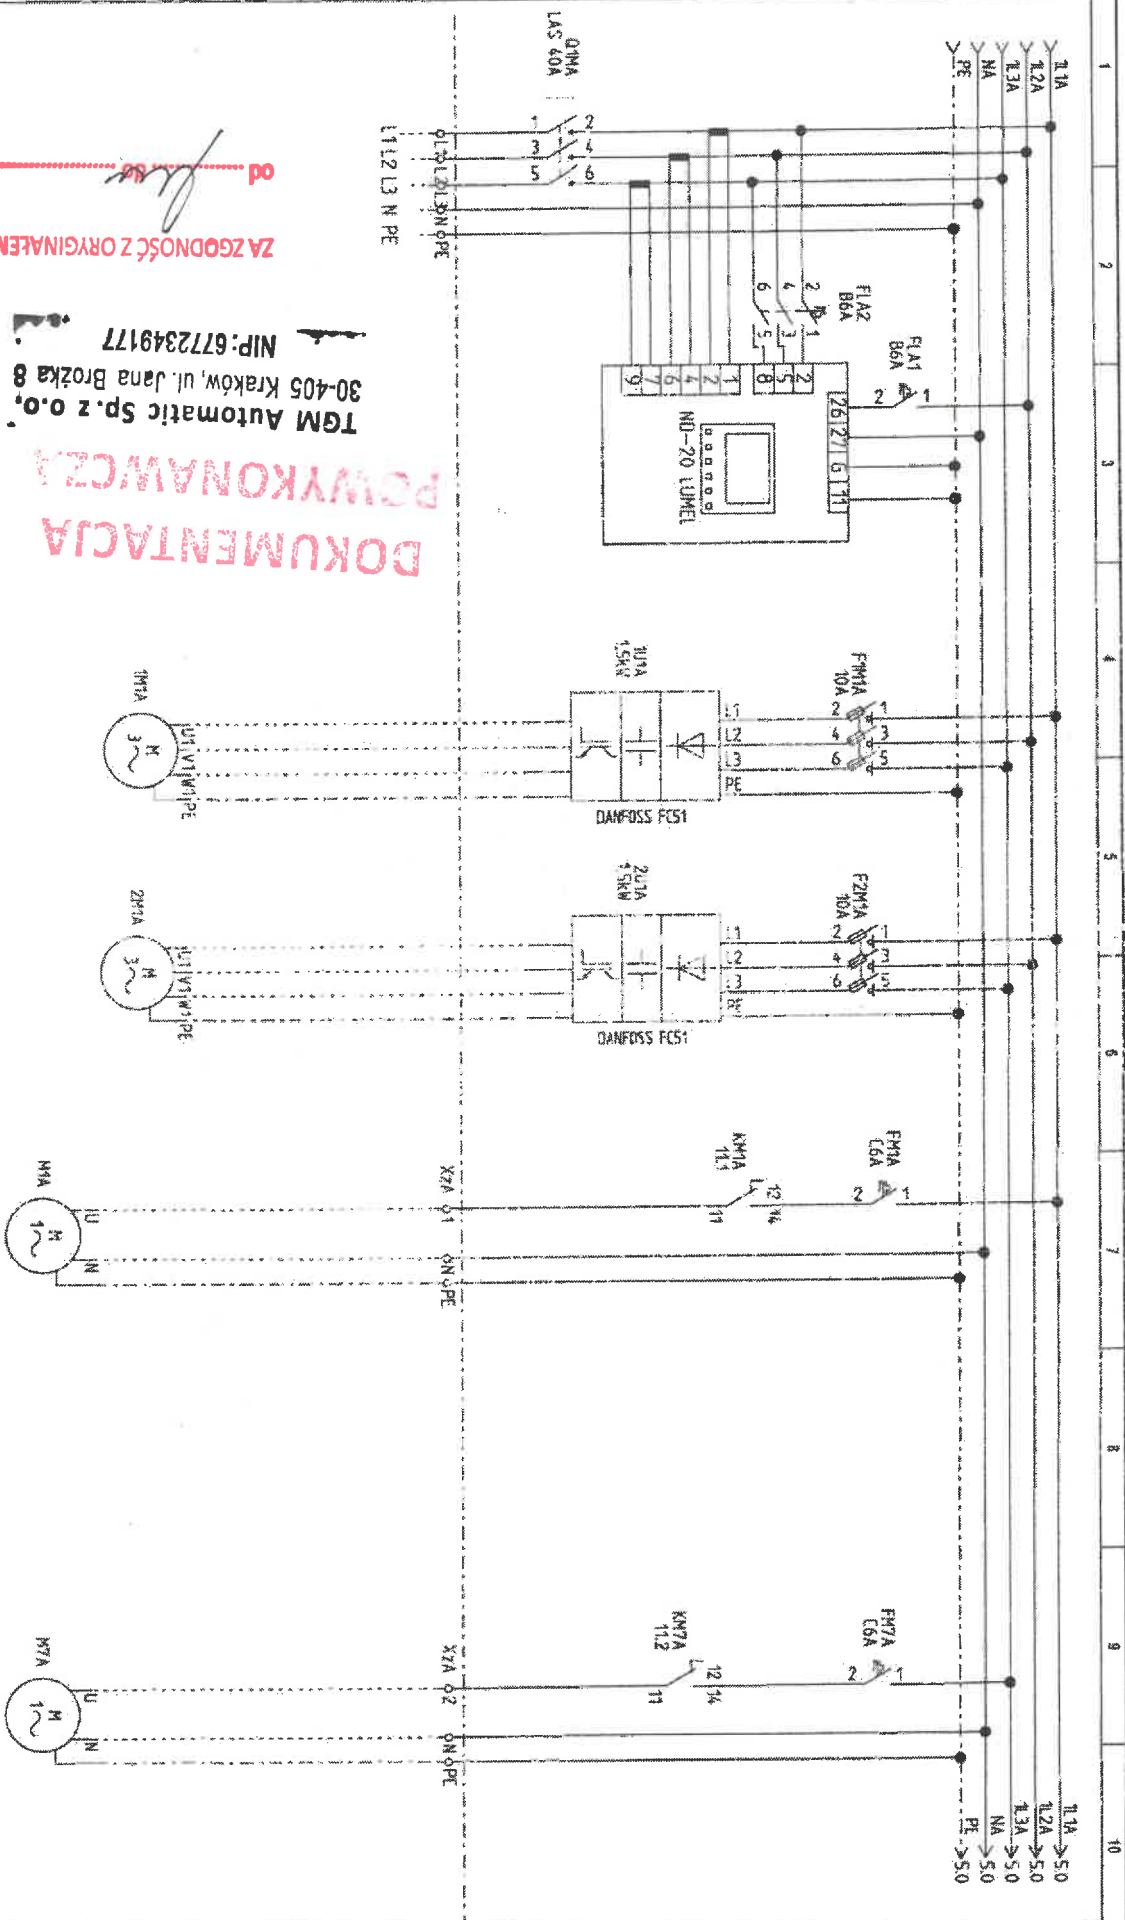
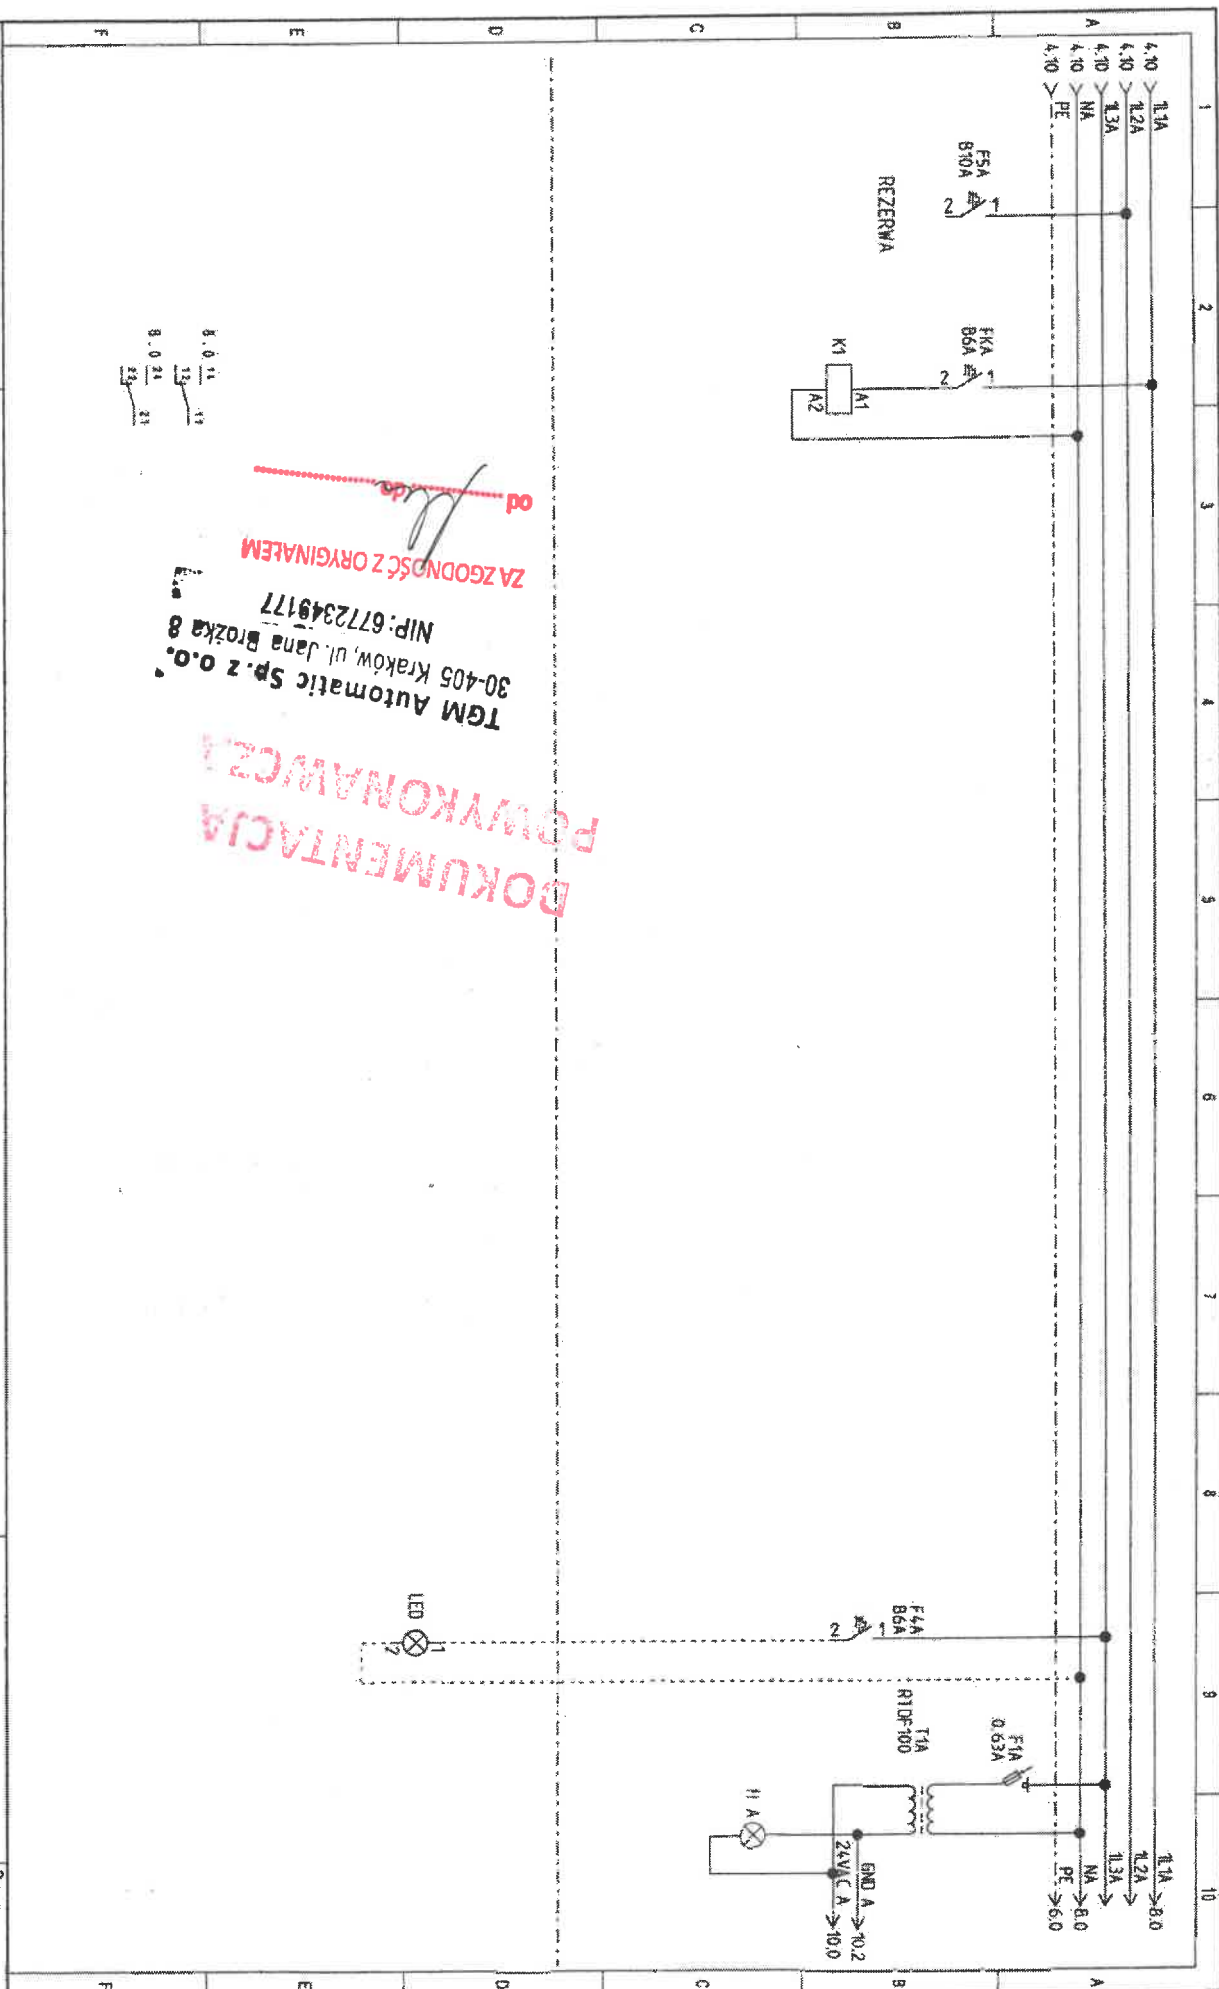



ZA ZGODNOŚĆ Z ORYGINAŁEM

od 
 NIP: 6772349177
 TGM Automatic Sp. z o.o.
 30-405 Kraków, ul. Jana Brozka 8

**DOKUMENTACJA
 POWYKONAWCZA**





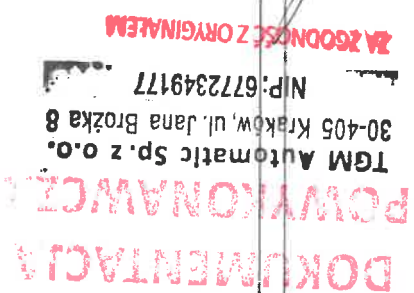

12.9 > 24VAC A
11.9 > GND A


24VAC A
GND A > 12.2

od do
ZA ZGODNOŚĆ Z ORYGINAŁEM

TGM Automatic Sp. z o.o.
30-405 Kraków, ul. Jana Brożka 8
NIP: 6772349177

DOKUMENTACJA
POWYKONAWCZĄ


N12A
Adres 34
GND 34
V.384

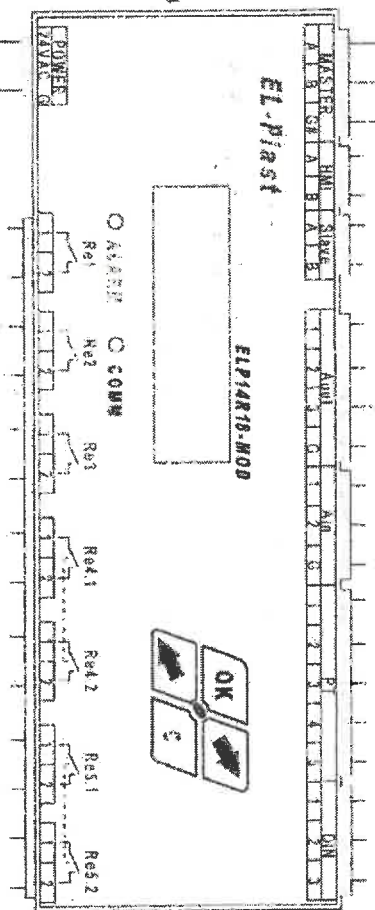


11.9 > 24VAC A
12.9 > GND A

24VAC A
GND A > 12.0

Szafę zamocować w taki sposób, aby górna krawędź panelu dotykowego znajdowała się na wysokości 170cm

ZA ZGODNOŚĆ Z ORYGINAŁEM
 od 

DOKUMENTACJA
 NIP: 6772349177

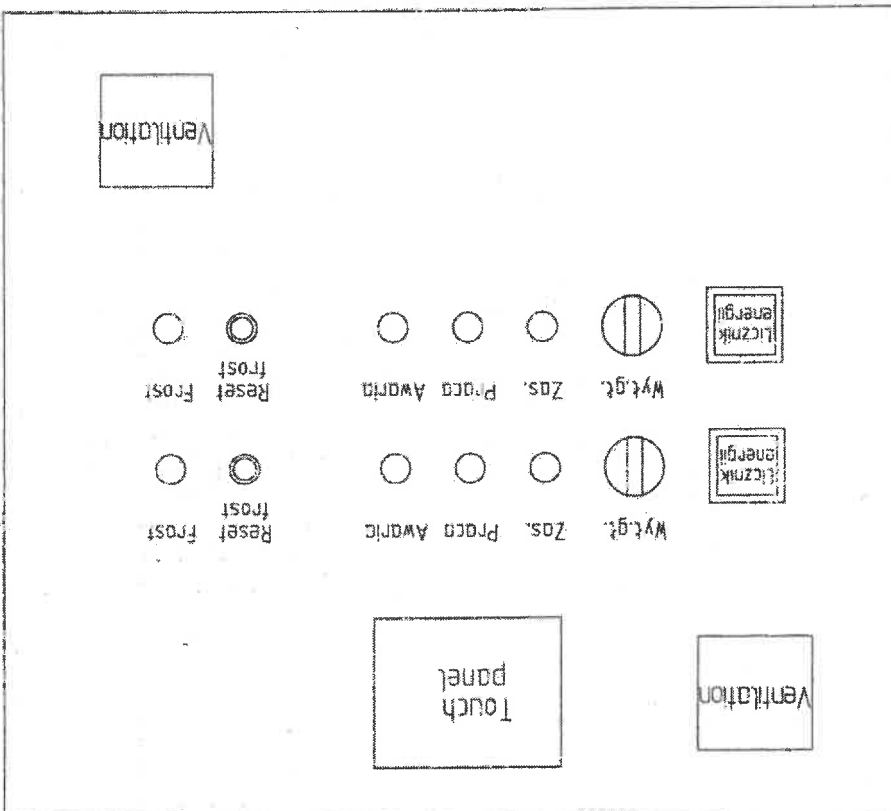


UWAGA Wykonanie wewnętrzne, dławiki montowane od góry, falowniki Danloss dostawa EL-Piast, montaż EL-Piast
800x800x250 IP 65

ZA ZGODNOŚĆ Z ORYGINAŁEM

TGM Automatic Sp. z o.o.
30-405 Kraków, ul. Jana Brozka 8
NIP: 6772349177

DOKUMENTACJA
POWYKONAWCZA

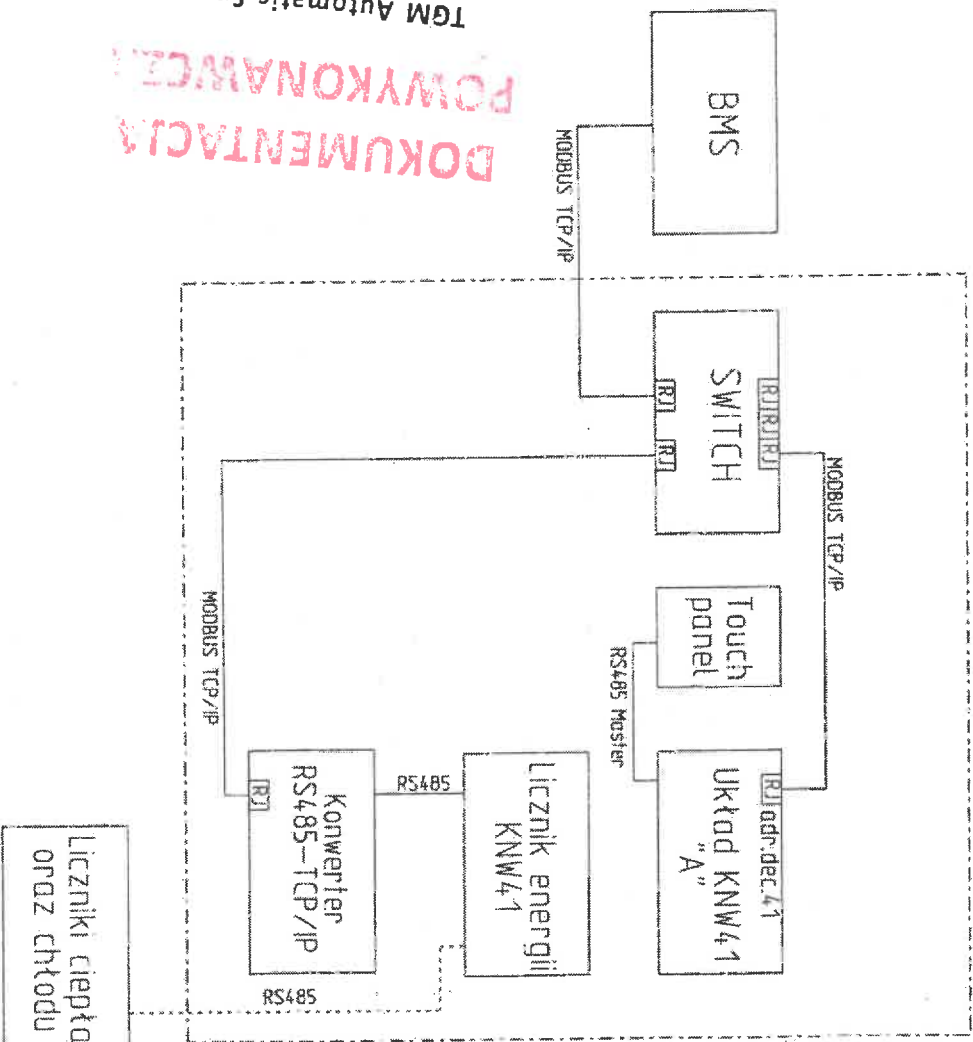

EL-PIAST

714-10-2016