






- Przycisk przewietrzania PP-6x



- Przycisk oddymiania PO-6x



- Czujnik deszczu / wiatru

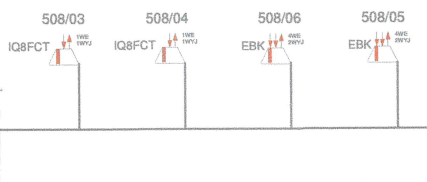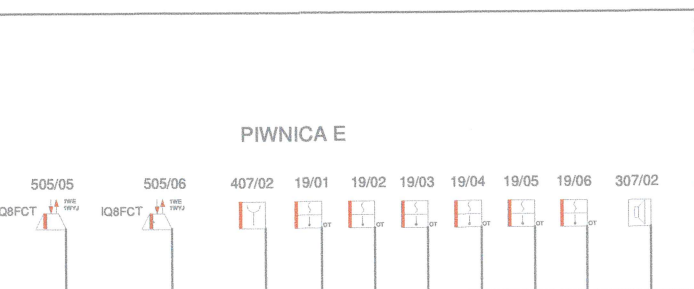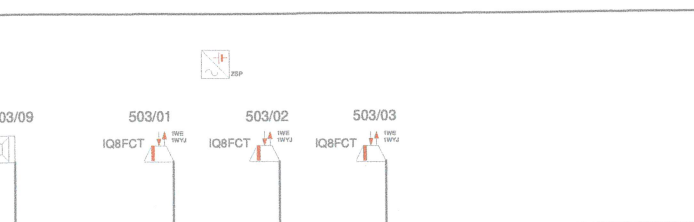

DOKUMENTACJA POWYKONAWCZA

UWAGA

Zmiany związane z rozbudową zaznaczono na kolorowo

Nr :	Data:	Opis rewizji:
00	2020 0817	- wydanie rysunku;
01	2021 0812	- Podział lokalu D2 na lokale D2 i D3;

Jednostka projektowa: "PRONAEL" Jakub Jeńć ul. ABPA W.Dymka 194/45, 61-245 Poznań		
Inwestor: Zarząd Komunalnych Zasobów Lokalowych ul. Matejki 57, 60-770 Poznań		
Adres inwestycji: ul. ŚWIT 34-36, 60-376 Poznań dz. 2/39, 2/39, obręb: Łazarz, jed.ewid.: M. Poznań		Branża: ELEKTRYCZNA
Nazwa inwestycji: PROJEKT WYKONAWCZY ZAMIENNY dla inwestycji p.n. "PRZEBUDOWA, ROZBUDOWA (O SZYB WINDOWY) I REMONT ZESPOŁU BUDYNKÓW HANDLOWO-USŁUGOWYCH WRAZ Z PRZEBUDOWĄ INSTALACJI WEWN.: WOD.-KAN., C.O., WENT.- MECH., ELEKTRYCZNYMI, WRAZ Z ZAGOSPODAROWANIEM TERENU, W POZNANIU PRZY UL. ŚWIT 34-36, NA DZ. NR EWID. 2/39, 2/38, OBRĘB ŁAZARZ, J. EWID. M. POZNAŃ" - Podział lokalu na D2 i D3		Stadium: PWZ
Nazwa rysunku: Schemat ideowy SSP		Data: 2021-08
Główny Projektant: mgr inż. Jakub Jeńć upr. nr WKP/0385/POOE/13 w spec. instalacji elektrycznych		Skala: 1:100
Opracowanie: mgr inż. Jakub Jeńć upr. nr WKP/0385/POOE/13 w spec. instalacji elektrycznych		Nr rysunku: IE.S. 10
Sprawdzający: mgr inż. Ireneusz Jeńć upr. nr GPB.1.7342-9/97 w spec. instalacji elektrycznych		