


obszar wprowadzanych zmian- obejmuje całą piwnicę- zmiana średnic przewodów

nr	NAZWA	POW. (m²)
01.1	WENTYLATOROWNIA	38,0
01.2	SZYB WINDY OSOBOWEJ	4,0
01.3	KŁADKA SCHODOWA	21,3
01.4	WYBIEGAKOWA	17,7
01.5	SCODNIERZ I WENTYLATOROWNIA	11,1
01.6	CHEMIA	23,7
01.7	ARCHIWUM	21,8
01.8	PAPLUGI, TECH. AKWARIUM	37,7
01.9	POMIESZCZENIE WARSZTATOWE	19,3
01.10	SZATNIA	5,8
01.11	POMIANTARNO HIGIENICZNE	4,0
01.12	KORYTARZ	15,6
RAZEM:		230,0

*lokalizacje  
kłap p.poż.*

## DOKUMENTACJA POWYKONAWCZA

PROJEKT BUDOWLANY ROZBUDOWY I REWITALIZACJI BUDYNKU ŁAZIENKI III WRAZ Z ZAGOSPODAROWANIEM TERENU UL. WITCZAKA 3, JASTRZĘBIE ZDRÓJ		<b>INWESTPROJEKT</b> Architektoniczna Pracownia Projektowa Racibórz ul. Kamienna 21 tel. 4150254		<b>PBW</b>	<b>IS</b>	<b>12</b>
temat projektu		INSTALACJA WENTYLACJI MECHANICZNEJ - RZUT PIWNICY	02.2020	1:100		
inwestor	Miasto Jastrzębie Zdrój, 44 - 335 Jastrzębie Zdrój, Al. Piłsudskiego 60		data	skala		
projektant	inż. Stanisław Boduszek nr upr. 586/93		04 - 10 / 2019			
opracował	mgr inż. Łukasz Kaczmarek inż. Grzegorz Głodzik					
sprawdził	mgr inż. Mariusz Bugajski nr upr. 115/99		nr projektu			

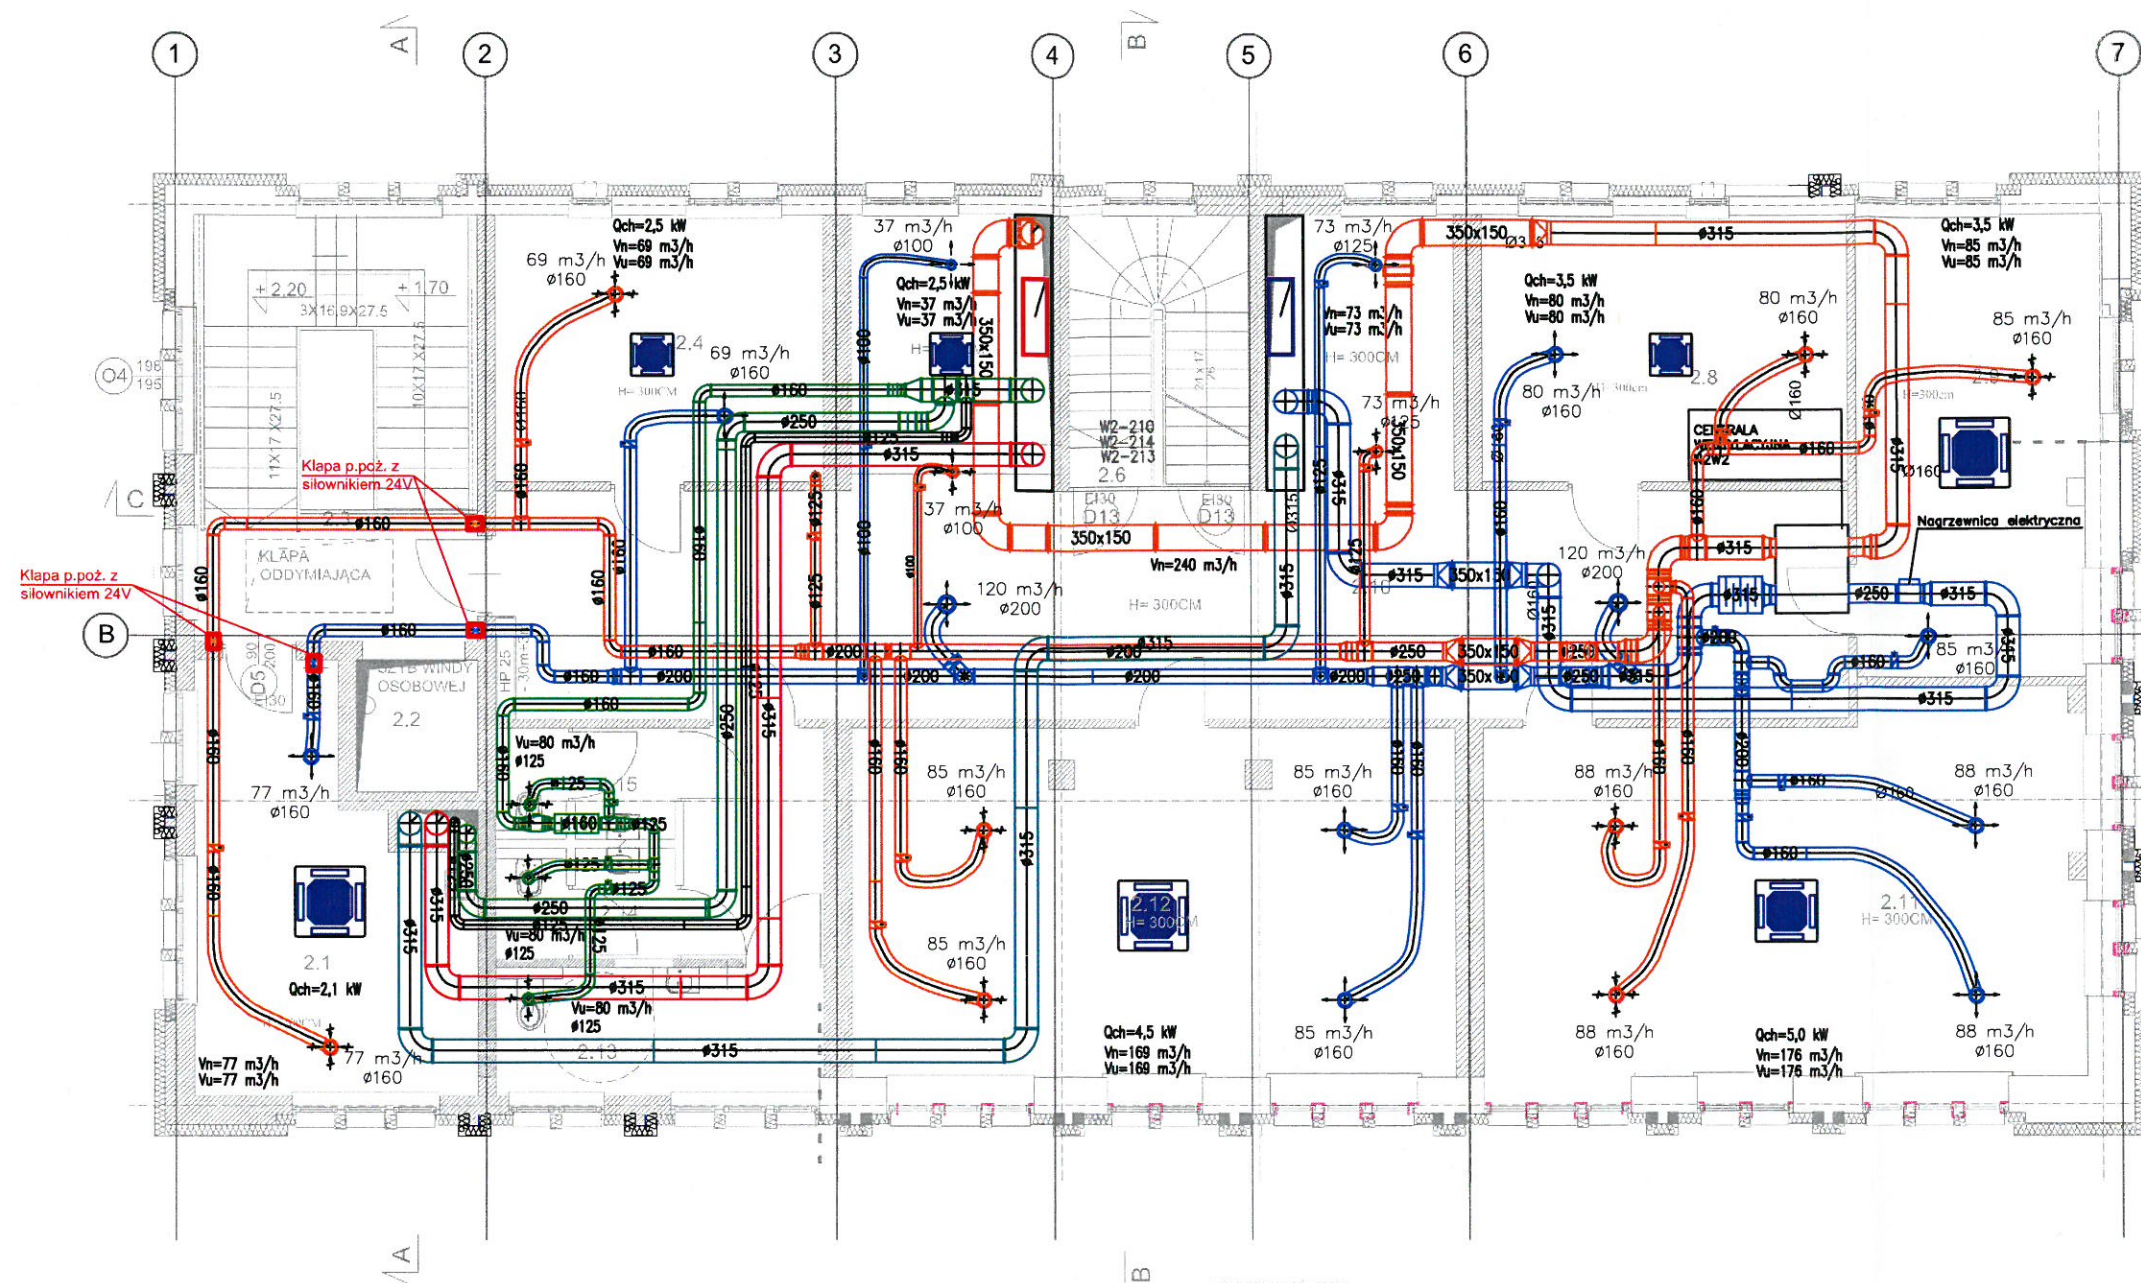

obszar wprowadzanych zmian

OZNACZENIA:  
 ——— Instalacja chłodnicza  
 ——— Instalacja skroplin

Nr	Nazwa	Przeł. (m <sup>2</sup> )

*lokalizacja klap p.poż.*

**DOKUMENTACJA POWYKONAWCZA**

PROJEKT BUDOWLANY ROZBUDOWY I REWITALIZACJI BUDYNKU ŁAZIENKI III WRAZ Z ZAGOSPODAROWANIEM TERENU UL. WITCZAKA 3, JASTRZĘBIE ZDRÓJ		INWESTPROJEKT Architektoniczna Pracownia Projektowa Racibórz ul. Kamienna 21 tel. 4150254		PBW	IS	14
temat projektu	INSTALACJA WENTYLACJI MECHANICZNEJ - RZUT PIĘTRA	02.2020	1:100	faza	branża	nr rys.
inwestor	Miasto Jastrzębie Zdrój, 44 - 335 Jastrzębie Zdrój, Al. Piłsudskiego 60	data		skala		
projektant	inż. Stanisław Boduszek nr upr. 586/93	04 - 10 / 2019				
opracował	mgr inż. Łukasz Kaczmarek inż. Grzegorz Głodzik					
sprawdził	mgr inż. Mariusz Bugajski nr upr. 115/99	nr projektu				