

UZGODNIENIE

Nr rej. 62/2019
ZAKŁAD WODOCIĄGÓW I KANALIZACJI
Spółka z o.o. w Świeciu n.W.


Projekt niniejszy uzgodniono z zastrzeżeniami
wyszczególnionymi w załączonym piśmie

z dnia 09.08.2019 r. dotyczący przebiegu trasy
sieci wodociągowej

- Termin rozpoczęcia robót należy zgłosić w Zakładzie Wodociągów i Kanalizacji Sp. z o.o. z wyprzedzeniem 14 dniowym
- Wykopy w pobliżu naszych urządzeń wykonać ręcznie
- Po zakończeniu robót proszę dostarczyć inwentaryzację geodezyjną, powykonawczą do naszego zakładu.


Świecie dnia 09.08.2019 r.
- Uzgodnienie dokumentacji traci ważność po upływie 2 lat.

z up. Zarządu Spółki

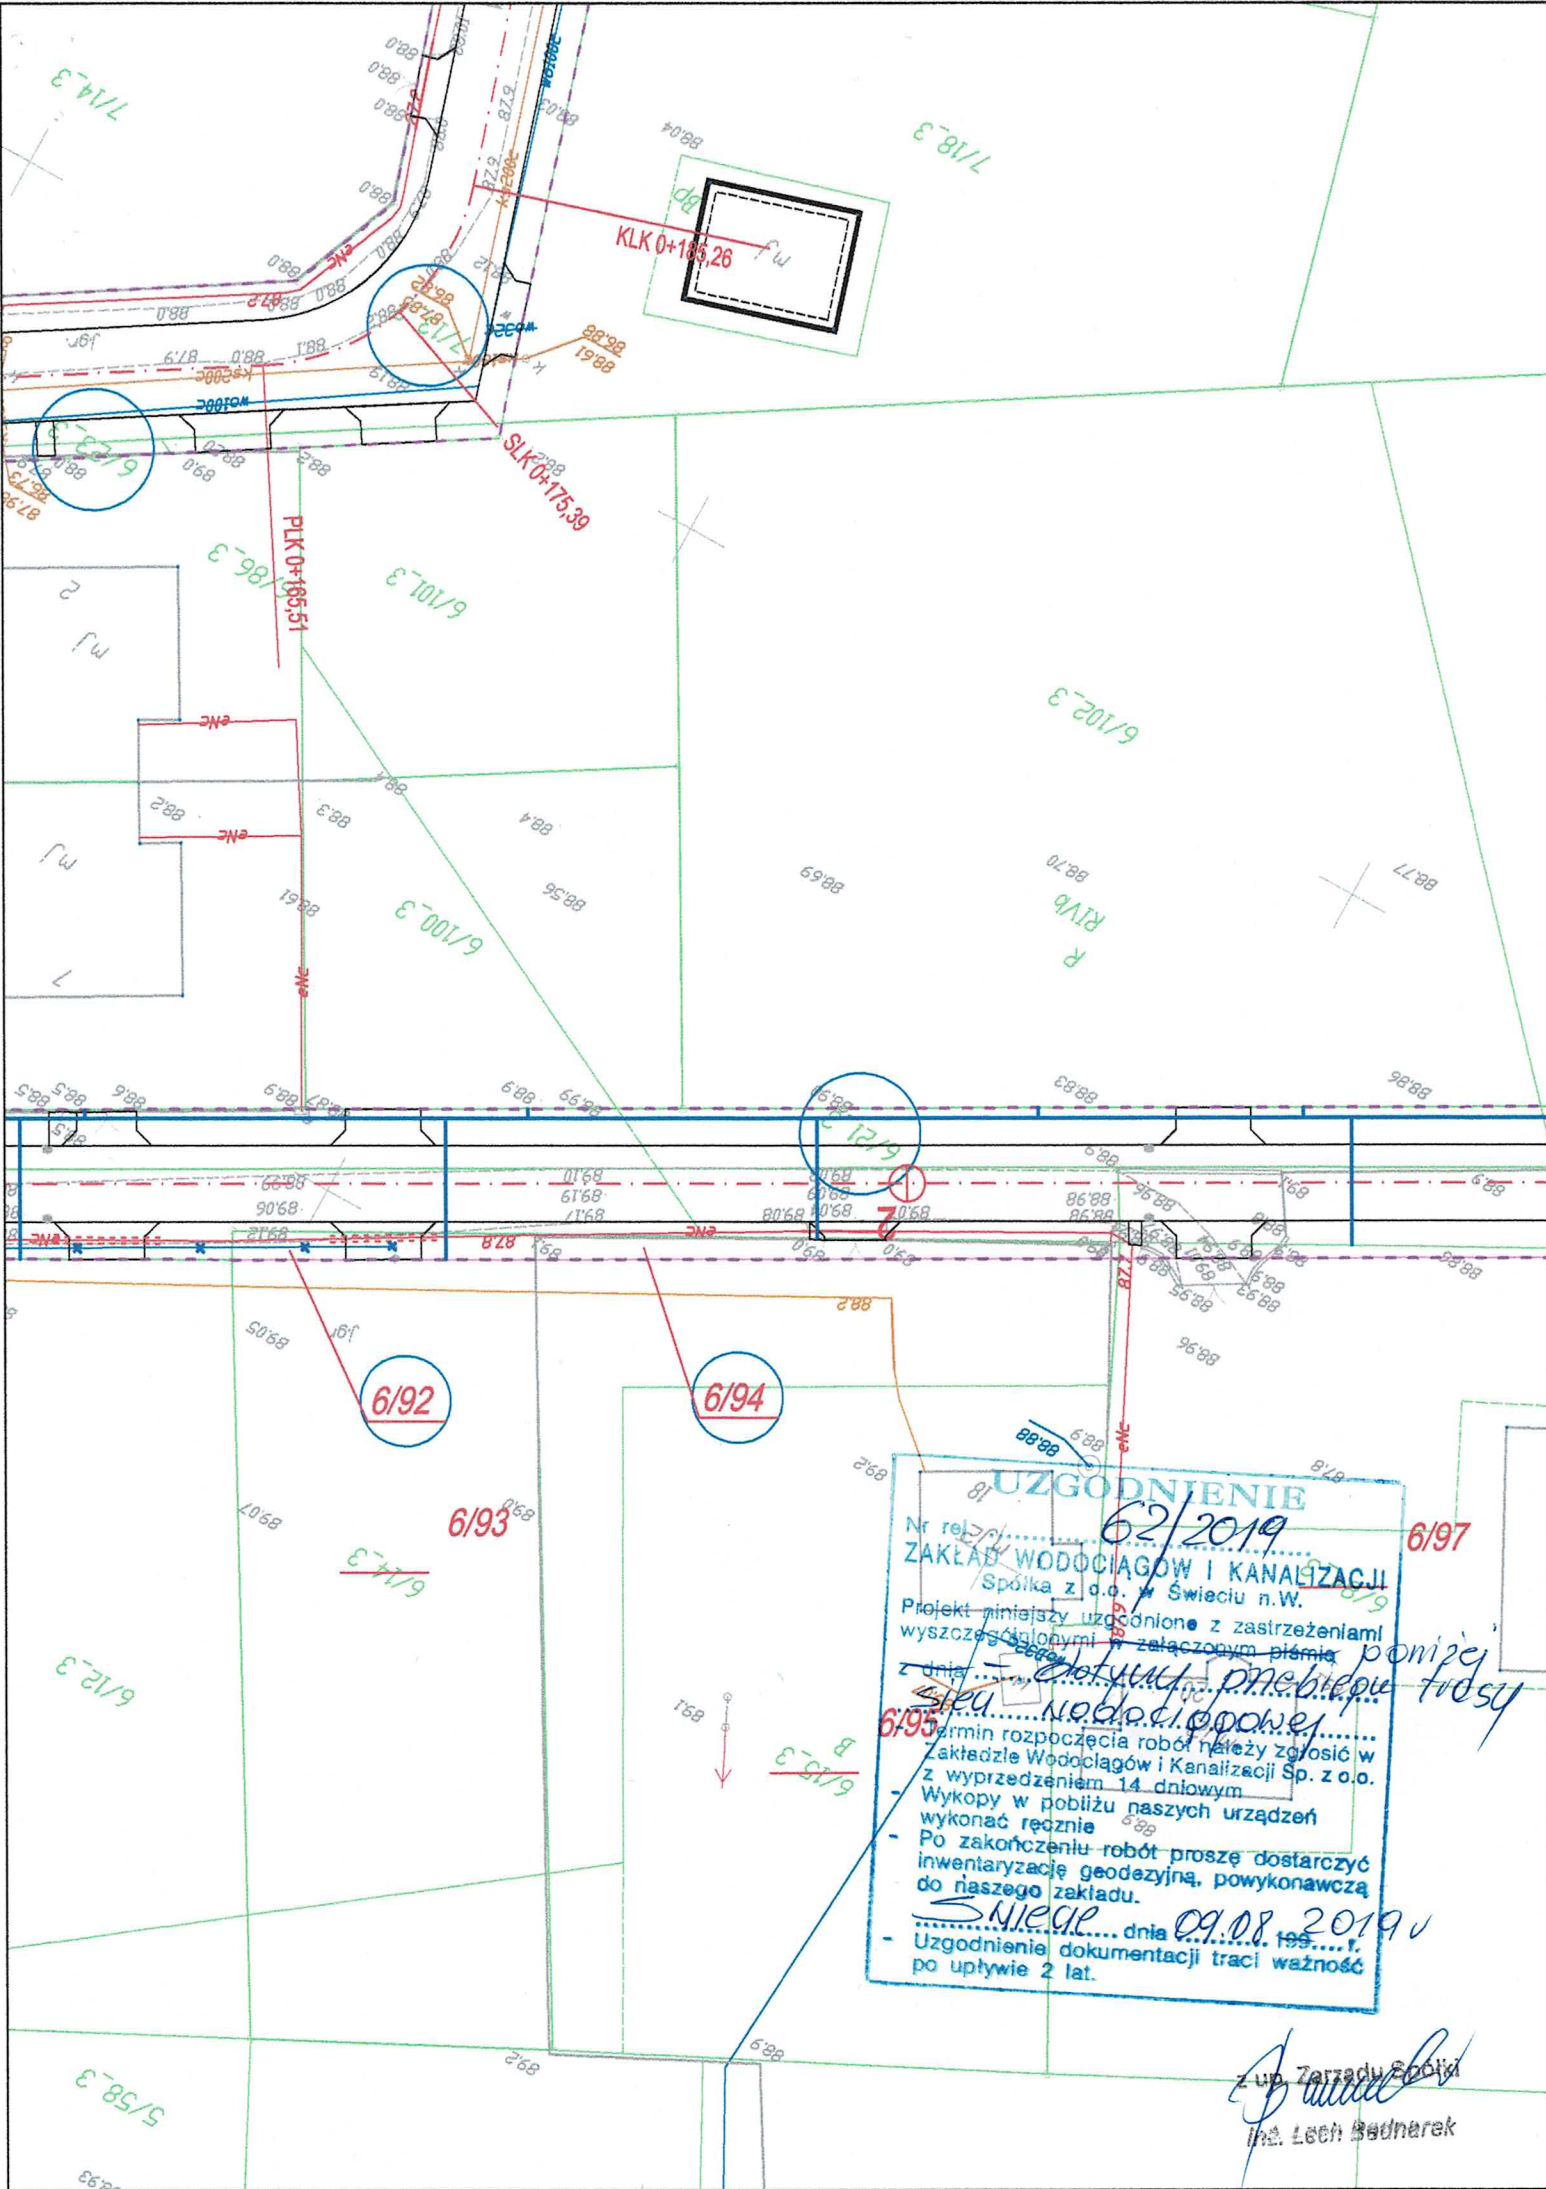



UZGODNIENIE
Nr rej. 62/2019
ZAKŁAD WODOCIĄGÓW I KANALIZACJI
Spółka z o.o. w Świeciu n.w.
Projekt niniejszy uzgodniono z zastrzeżeniami
wyszczególnionymi w załączonym piśmie
Termin rozpoczęcia robót należy zgłosić w
Zakładzie Wodociągów i Kanalizacji Sp. z o.o.
z wyprzedzeniem 14 dniowym
- Wykopy w pobliżu naszych urządzeń
wykonać ręcznie
- Po zakończeniu robót proszę dostarczyć
inventaryzację geodezyjną, powykonawczą
do naszego zakładu.
- Uzgodnienie dokumentacji traci ważność
po upływie 2 lat.

z up. Zarządu Spółki
mgr. Lech Budnarek

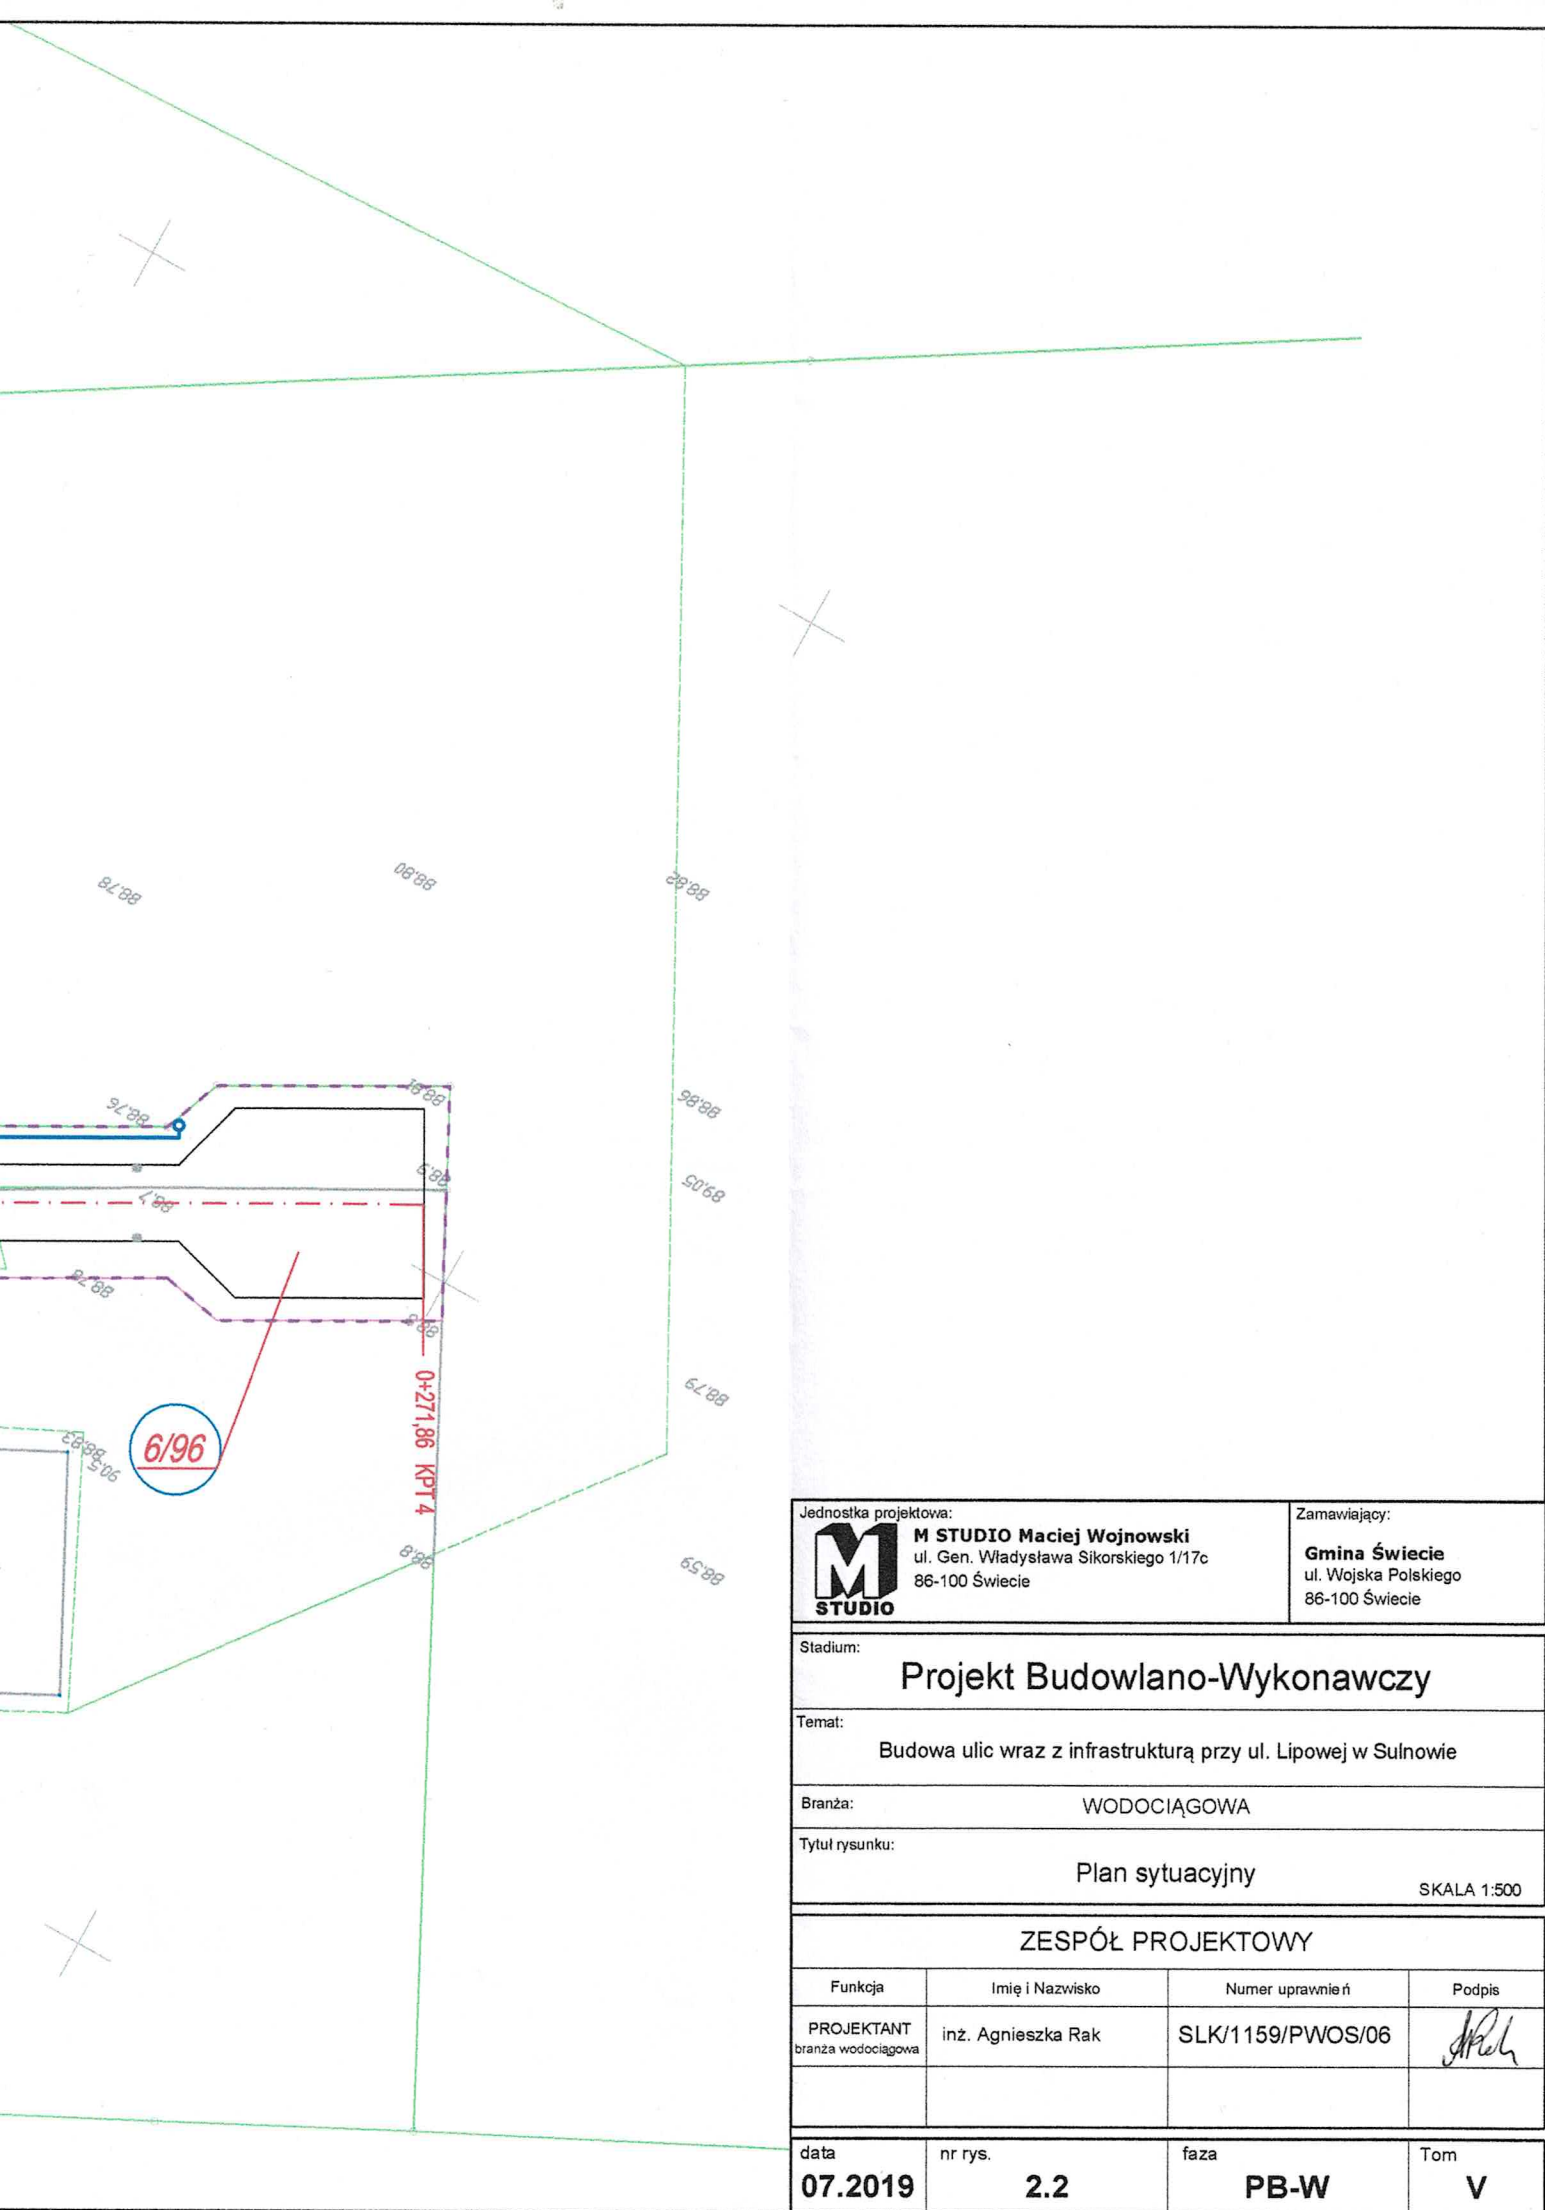

Jednostka projektowa: M STUDIO Maciej Wojnowski ul. Gen. Władysława Sikorskiego 1/17c 86-100 Świecie		Zamawiający: Gmina Świecie ul. Wojska Polskiego 86-100 Świecie	
Stadium: Projekt Budowlano-Wykonawczy			
Temat: Budowa ulic wraz z infrastrukturą przy ul. Lipowej w Sulnowie			
Branża: WODOCIĄGOWA			
Tytuł rysunku: Plan sytuacyjny SKALA 1:500			
ZESPÓŁ PROJEKTOWY			
Funkcja	Imię i Nazwisko	Numer uprawnień	Podpis
PROJEKTANT branża wodociągowa	inż. Agnieszka Rak	SLK/1159/PWOS/06	
data 07.2019	nr rys. 2.2	faza PB-W	Tom V

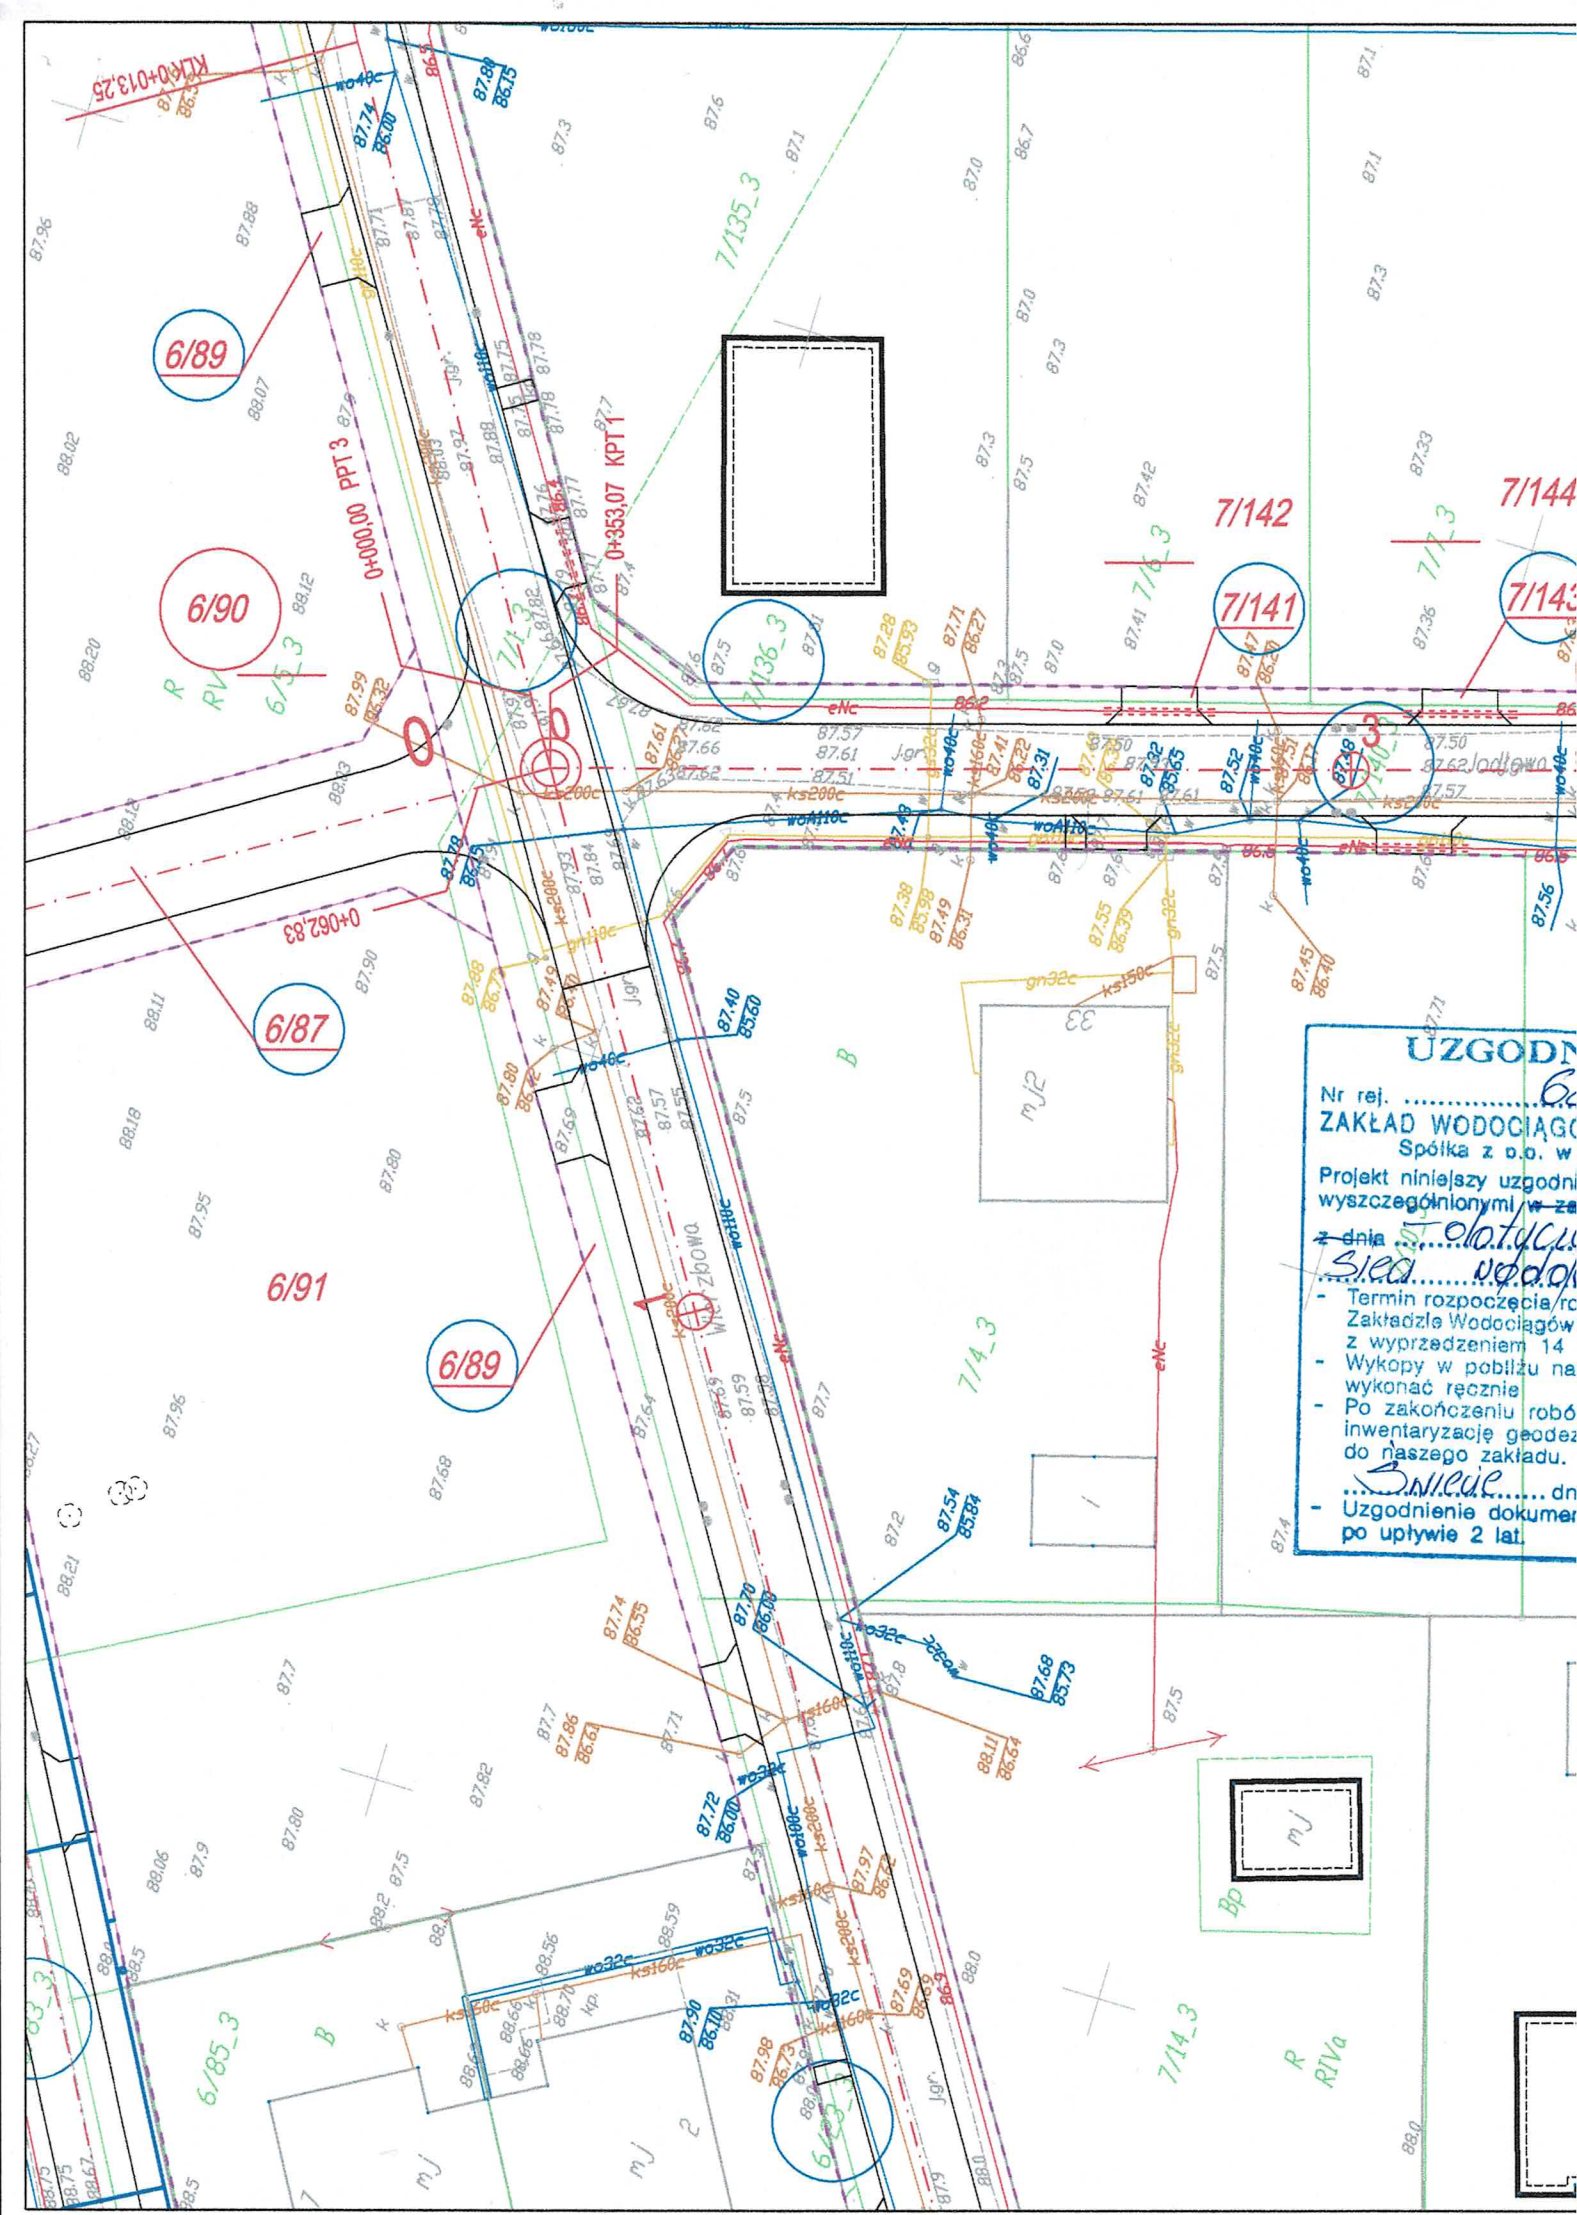

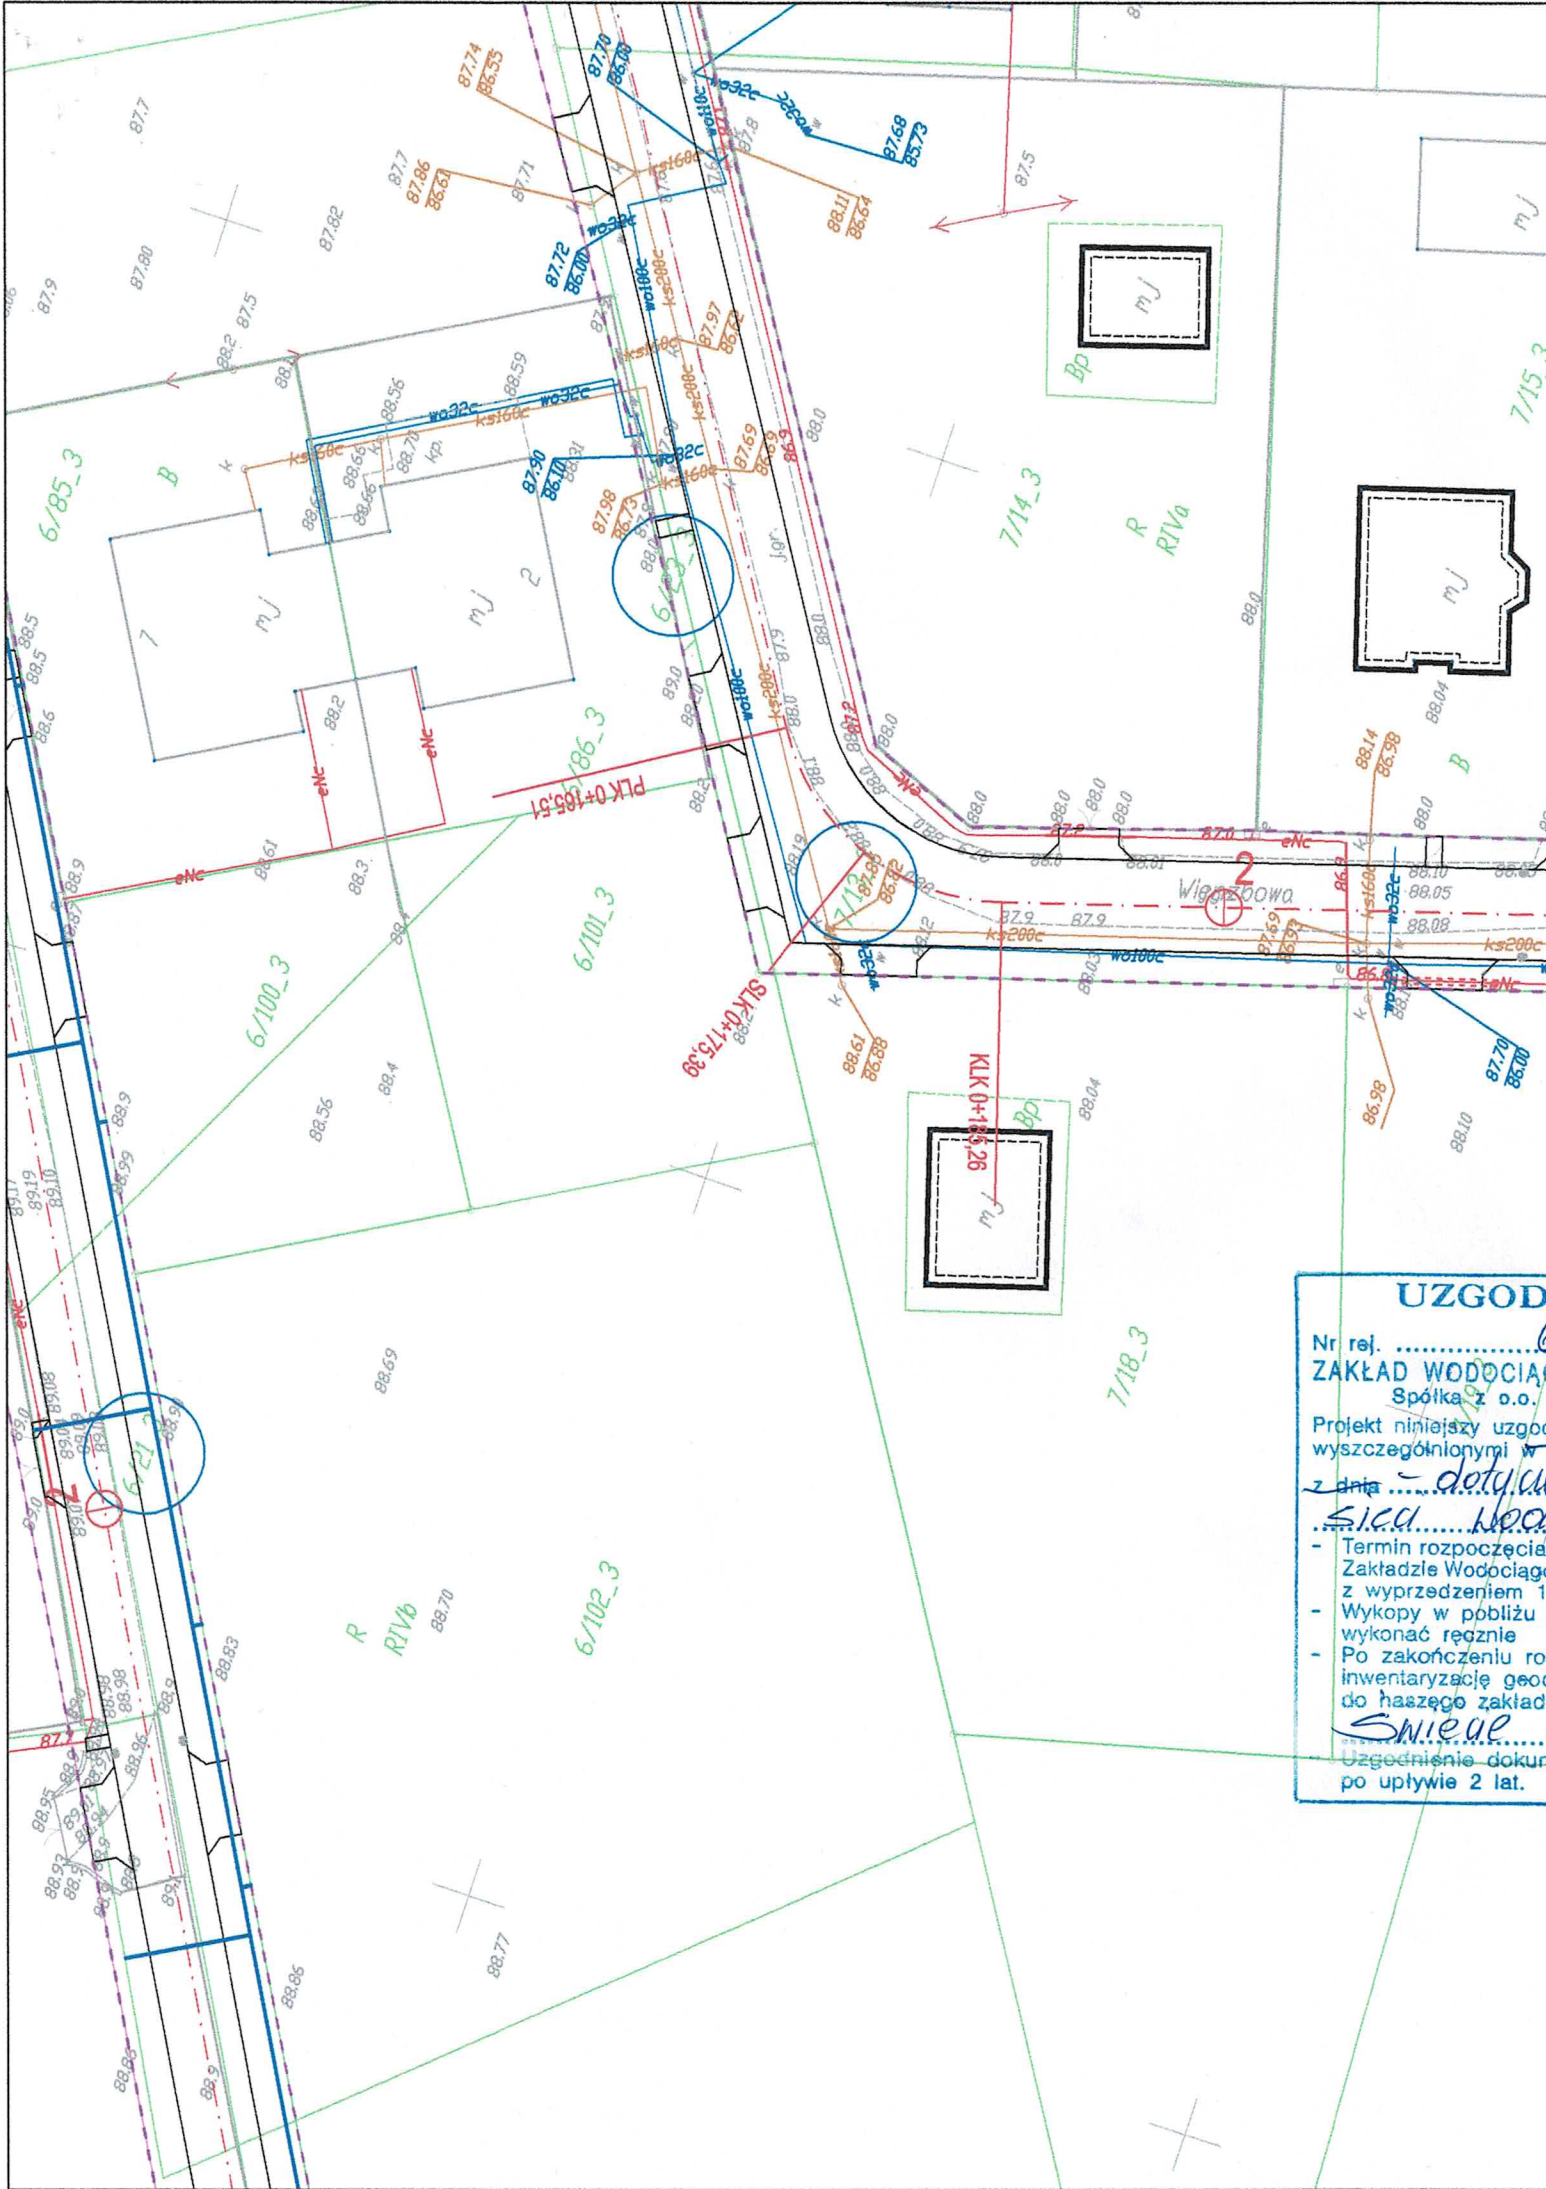

UZGODNIENIE

Nr rej.
ZAKŁAD WODOCIAGÓW
 Spółka z o.o. w
 Projekt niniejszy uzgodniony z
 wyszczególnionymi w z
 z dnia
 z dnia
 Sica
 - Termin rozpoczęcia
 Zakładzie Wodociągów
 z wyprzedzeniem 14
 - Wykopy w pobliżu r
 wykonać ręcznie
 - Po zakończeniu rob
 inwentaryzację geod
 do haszowego zakładu
Sniedel
 Uzgodnienie dokum
 po upływie 2 lat.

ODNIENIE
62/2019
WODOCIĄGÓW I KANALIZACJI
o.o. w Świeciu n.W.

uzgodnione z zastrzeżeniami
mi w załączonym piśmie
tytułu przebiegu trasy
budowlanej

zdecyzowania robót należy zgłosić w
Wodociągów i Kanalizacji Sp. z o.o.
w terminie 14 dniowym
zobowiązując do zgłoszenia
naszych urzędów
nie
planu, robót proszę dostarczyć
dokumentację geodezyjną, powykonawczą
dokumentacji.

2.....dnia 09.08.2019 r.
dokumentacji traci ważność
lat.

Lech Bednarek

Jednostka projektowa: M STUDIO Maciej Wojnowski ul. Gen. Władysława Sikorskiego 1/17c 86-100 Świecie		Zamawiający: Gmina Świecie ul. Wojska Polskiego 86-100 Świecie	
Stadium: Projekt Budowlano-Wykonawczy			
Temat: Budowa ulic wraz z infrastrukturą przy ul. Lipowej w Sulnowie			
Branża: WODOCIĄGOWA			
Tytuł rysunku: Plan sytuacyjny			
SKALA 1:500			
ZESPÓŁ PROJEKTOWY			
Funkcja	Imię i Nazwisko	Numer uprawnień	Podpis
PROJEKTANT branża wodociągowa	inż. Agnieszka Rak	SLK/1159/PWOS/06	<i>Rak</i>
data	nr rys.	faza	Tom
07.2019	2.6	PB-W	V

