



<div>Obiekt:</div> <div>Szczecin, pl. Zwycięstwa</div> <div>Jednostka ewidencyjna: 326201_1 – miasto Szczecin</div> <div>Obręb ewidencyjny: 326201_1. 1041</div> <div>Działki: 6/13, 7, 12/14, 12/15</div>	<div>Wykonawca:</div> <div>AirGeo</div> <div>ul. Batalionów Chłopskich 32</div> <div>70–764 Szczecin</div> <div>tel. 607 626 500</div> <div>e-mail: biuro@airgeo.pl</div>										
<div>SKALA 1:500</div> <div>Układ współrzędnych: państwowy 2000/15</div> <div>Poziom odniesienia wysokości: PL EVRF 2007 NH</div>	<div>Wykonano metodą: a) rastrowo b) cyfrowo</div> <div>Nazwa pliku: 354.81.2021.DXF</div> <div>Wielkość pliku:....., dnia.....</div>										
<div>Kierownik roboty:</div> <div>Grażyna Deka</div> <div>upr. geod. nr 15506</div>	<div>Wykonano w ramach roboty geodezyjnej</div> <div>ID: MODGiK 354.81.2021</div> <div>zgłoszonej w MODGiK w Szczecinie</div>										
<div>Mapę do celów projektowych sporządzono przy wykorzystaniu</div> <div>1. Cyfrowej mapy zasadniczej w skali 1:500 nr ark w ukt 2000/5</div> <div>2. Uzbrojenie podziemne opracowane na podstawie:</div> <div>a) Bezpośredniego pomiaru powykonawczego na osnowę – bez litery</div> <div>b) Pomiaru wykrywaczem przewodów – z literą A</div> <div>c) Digitalizacji i wektoryzacji rastra mapy – z literą D</div> <div>d) Pomiarów fotogrametrycznych – z literą F</div> <div>e) Pomiarów w oparciu o elementy mapy lub dane projektowe – z literą M</div> <div>f) W oparciu o dane branżowe – z literą B</div> <div>g) Inne – z literą I</div> <div>h) Nieokreślone (np. wskazanie przebiegu przez wykonawce) – lit. X</div> <div>i) Dokumentacje z narad koordynacyjnej – z literą K</div> <div>j) Pozwolenie na budowę – z literą P</div> <div>k) Zgłoszenie budowy z literą Z</div> <div>l) Dokumentacja z wytyczenia obiektu – z literą T</div> <div>3. Pomiaru zieleni wysokiej i pomników przyrody</div> <div>4. Opracowanych geodezyjnych elementów planu zagospodarowania przestrzennego (linie rozgraniczające, linie regul., osie ulic)</div> <div>5. Nie wyklucza się istnienia w terenie również uzbrojenia o którym brak było info. branżowych i nie zostały odnalezione w czasie inw. geod.</div>	<div>W zakresie opracowania znajdują się punkty osnowy geodezyjnej nr brak</div> <div>Podlegające ochronie na podst. art.15. art.48. ust 1 pkt.3 ustawy Prawo geodezyjne i kartograficzne</div> <div>Aktualność mapy</div> <div>1. Wywiad terenowy i wykonywanie pomiarów w dniu 19.01.2021</div> <div>2. Baza GESUT według danych MODGIK w dniu: 11.01.2021</div> <div>3. Zgodność mapy w treści ewidencyjnej z operatem technicznym ID lub</div> <div>4. Baza EGIB według danych MODGIK w dniu: 11.01.2021</div>										
<div>Na mapie do celów projektowych wykazano następujące uzgodnione przez ZUDP projekty sieci uzbrojenia terenu:</div> <div>ZUDP 724/2019 e, kd, t</div> <div>ZUDP 728/2019 wo</div> <div>ZUDP 562/2016 wo, ks, eN</div>	<div>Rejestracja:</div> <div>Poświadczam, że niniejszy dokument został opracowany w wyniku prac geodezyjnych i kartograficznych, których rezultaty zawiera operat techniczny pozytywnie zweryfikowany. Jednocześnie informuje, że jestem świadomy odpowiedzialności karnej za złożenie fałszywego oświadczenia.</div> <table><tr><td>Identyfikator zgłoszenia prac geodezyjnych</td><td>354.81.2021</td></tr><tr><td>Organ służby geodezyjnej, który otrzymał zgłoszenie</td><td>MODGiK Szczecin</td></tr><tr><td>Wykonawca prac geodezyjnych</td><td>AIRGEO Paweł Kwieciński</td></tr><tr><td>Nr oraz data sporządzenia dokumentu zawierającego wyniki weryfikacji</td><td>Protokół Weryfikacji nr 2 z dnia 16.02.2021</td></tr><tr><td>Imię i nazwisko oraz nr uprawnień zawodowych kierownika prac</td><td>Grażyna Deka nr uprawnień 15506</td></tr></table>	Identyfikator zgłoszenia prac geodezyjnych	354.81.2021	Organ służby geodezyjnej, który otrzymał zgłoszenie	MODGiK Szczecin	Wykonawca prac geodezyjnych	AIRGEO Paweł Kwieciński	Nr oraz data sporządzenia dokumentu zawierającego wyniki weryfikacji	Protokół Weryfikacji nr 2 z dnia 16.02.2021	Imię i nazwisko oraz nr uprawnień zawodowych kierownika prac	Grażyna Deka nr uprawnień 15506
Identyfikator zgłoszenia prac geodezyjnych	354.81.2021										
Organ służby geodezyjnej, który otrzymał zgłoszenie	MODGiK Szczecin										
Wykonawca prac geodezyjnych	AIRGEO Paweł Kwieciński										
Nr oraz data sporządzenia dokumentu zawierającego wyniki weryfikacji	Protokół Weryfikacji nr 2 z dnia 16.02.2021										
Imię i nazwisko oraz nr uprawnień zawodowych kierownika prac	Grażyna Deka nr uprawnień 15506										
<div>Informacje dodatkowe: ————— zakres pomiaru</div> <div>1.Redakcja mapy zgodna z rozporządzeniem MAiC z dnia 21.10.2015r. (Dz. U. 2015, poz. 1938) z dnia 02.11.2015r. (Dz. U. 2015, poz. 2028)</div> <div>2. Mapa sporządzona została zgodnie z rozp. MR z dnia 18.08.2020r. (Dz. U. 2020, poz. 1429)</div> <div>3.1. Opracowanie nie dotyczy przypadku opisanego w § 31 ust. 1 rozporządzenia MR z dnia 18.08.2020r. (Dz.U. 2020, poz. 1429)</div> <div>3.2. Mapa zgodna z przepisami i § 31 ust. 1 rozp. j.w. ———</div> <div>4. Nie ustalono służebności gruntowej określonej § 80 ust. 4 rozporządzenia MSWiA z dnia 09.11.2011r. (Dz.U.Nr 263, poz.1572)</div> <div>5. Mapa nadaje się do celów projektowych w zakresie pomiaru</div> <div>6. Wszystkie trwałe obiekty budowlane podlegają wytyczeniu przez jednostkę wykonawstwa geodezyjnego</div>	<div>Kierownik jednostki wykonawstwa geodezyjnego:</div> <div>Paweł Kwieciński</div>										

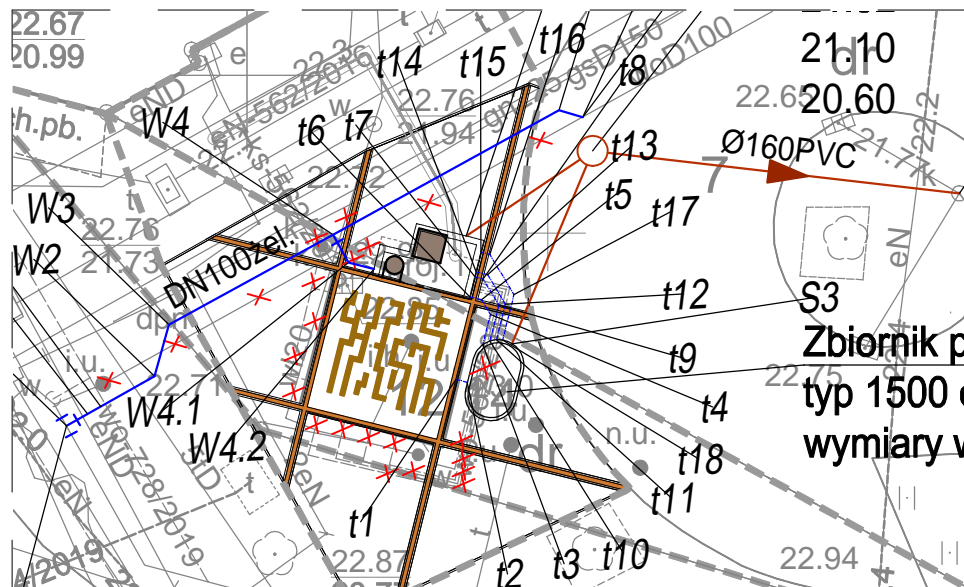

SKALA 1:250

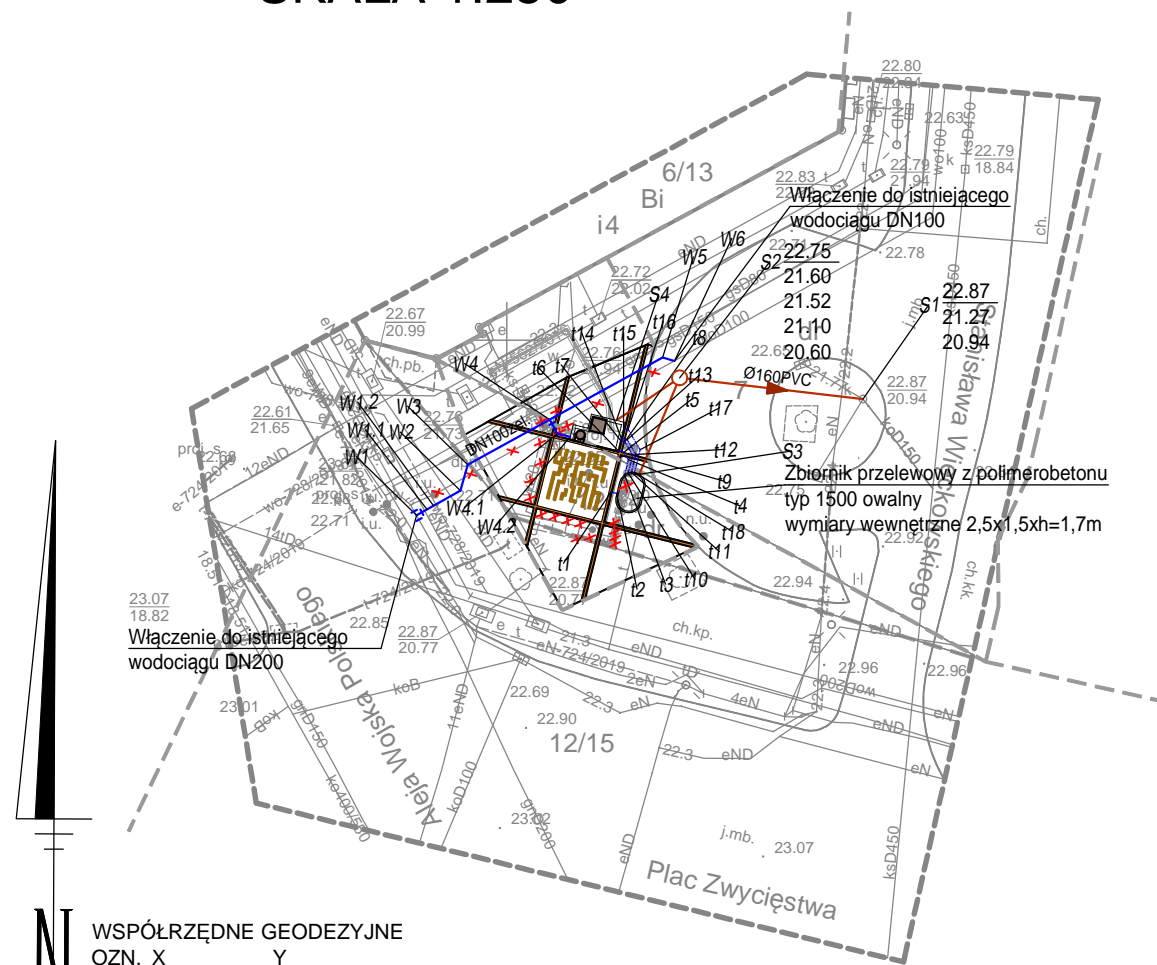

WSPÓŁRZĘDNE GEODEZYJNE
OZN, X Y
Technologia fontanny

t1	5921689.95	5469856.91
t2	5921689.86	5469857.28
t3	5921691.09	5469857.80
t4	5921692.10	5469858.05
t5	5921692.59	5469857.76
t6	5921692.68	5469857.37
t7	5921693.34	5469857.54
t8	5921693.27	5469857.81
t9	5921692.40	5469858.33
t10	5921691.22	5469858.04
t11	5921691.26	5469858.25
t12	5921692.44	5469858.55
t13	5921693.41	5469857.96
t14	5921693.50	5469857.58
t15	5921694.16	5469857.74
t16	5921694.08	5469858.03
t17	5921692.75	5469858.83
t18	5921691.25	5469858.46

WSPÓŁRZĘDNE GEODEZYJNE		
OZN, X	Y	
Woda		
W1	5921688.41	5469844.03
W1.1	5921688.80	5469844.72
W1.2	5921689.05	5469845.16
W2	5921690.05	5469846.94
W3	5921691.75	5469847.42
W4	5921694.73	5469852.85
W4.1	5921693.81	5469853.36
W4.2	5921693.61	5469854.20
W5	5921698.85	5469860.32
W6	5921698.62	5469861.10
Kan. sanitarna		
S1	5921696.10	5469873.56
S2	5921697.50	5469861.43
S3	5921691.13	5469858.77
S4	5921694.69	5469857.25

t1-t2: Ø110PVC
 t3-t4: Ø50PVC
 t15-t18: Ø110PVC

przyłącze kanalizacji sanitarnej
S1-S2: Ø160PVC

— zewnętrzna instalacja kanalizacji sanitarnej
S2-S3: Ø110PVC, S2-S4: Ø63PE

— wodociąg W1-W6: DN100 żeliwo

— przyłącze wody W4.1-W4.2: Ø32PE

$$X = 5921650$$
 $\bar{Y} = 5469900$

BRANŽA	SANITARNA
--------	-----------

<p>PROJEKTOWAŁ mgr inż. JAKUB GŁUCHOWSKI Upr. bud. nr ZAP/0222/POOS/12 w spec. sieci i instalacje sanitarne</p> <p>SPRAWDZIŁ mgr inż. JAN PIOTROWSKI Upr. bud. nr ZAP/0245/PWOS/12 w spec. sieci i instalacje sanitarne</p>

PLAN SYTUACYJNY: INSTALACJE SANITARNE

DATA
KWIECIEŃ 2021
SKALA 1:500

S.1

NR RYSUNKU