

SZKIC POWYKONAWCZY
SZKIC NR 3 - SKALA 1:100

Sekcje mapy: 6.226.23.10.1.2 i 6.226.23.10.1.4

ID:

ks. rob. :

układ odniesienia "2000"

poziom odniesienia "Kronsztadt 86 bis"

Gdynia 10.09.2019


Punkt pomiarowy PŚ Wiśniowa PS-B3

- lokalizacja przepływomierza nr 1: X: 6053753.87; Y: 6522998.21; Z: 6.05 m n.p.m.

- lokalizacja przepływomierza nr 2: X: 6053753.80; Y: 6522997.62; Z: 6.05 m n.p.m.

KIEROWNIK BUDOWY

Piotr Kuczewski

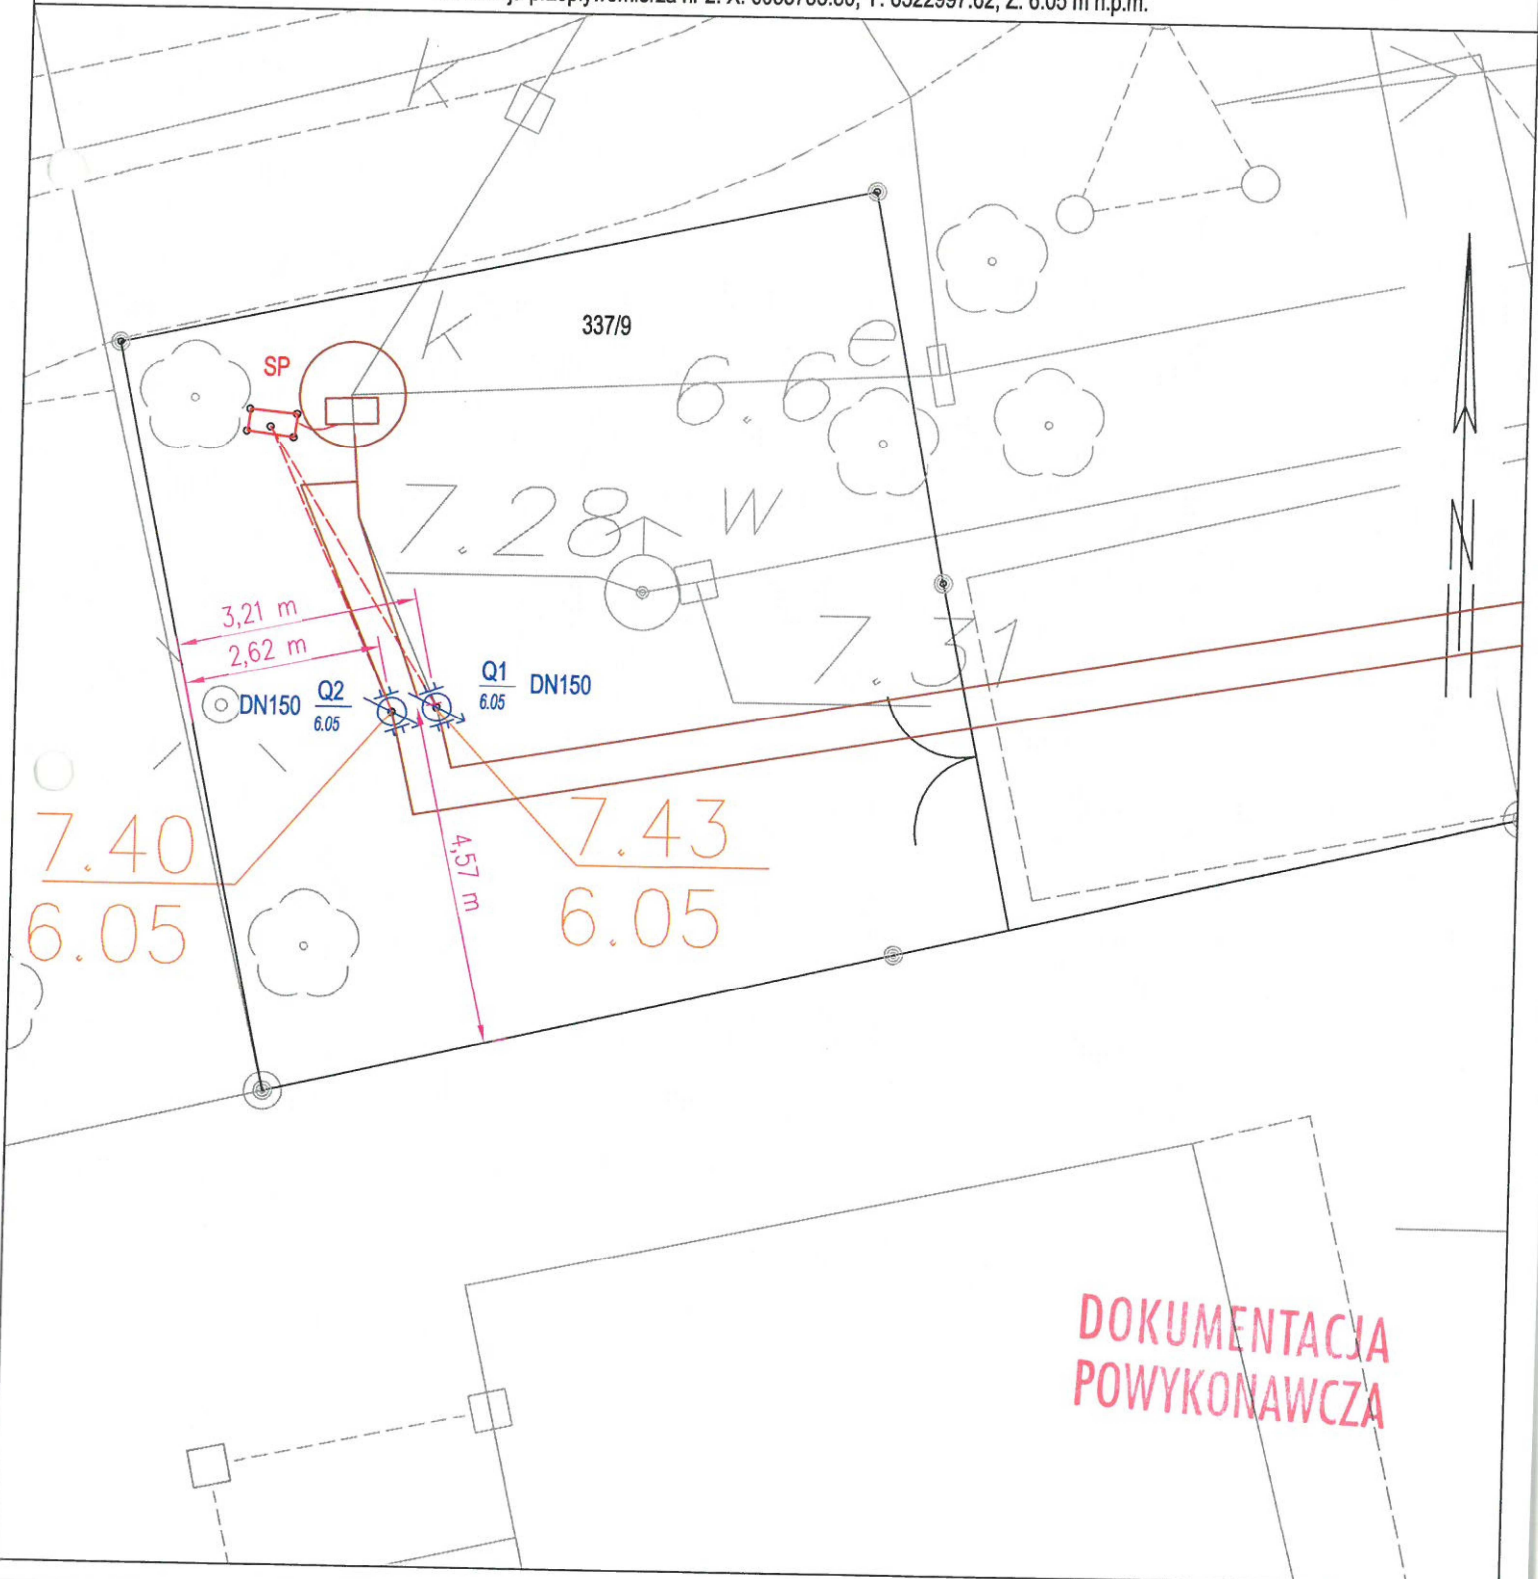

DOKUMENTACJA
POWYKONAWCZA