




M.Z.D.W. WARSZAWA Droga Woj. Nr. 622  
Rejon Drogowy Wołomin - Nowy Dwór Maz.  
odc. od km. 8+800 do km. 9+200

SKALA 1:1000

Numer arkusza:  
23

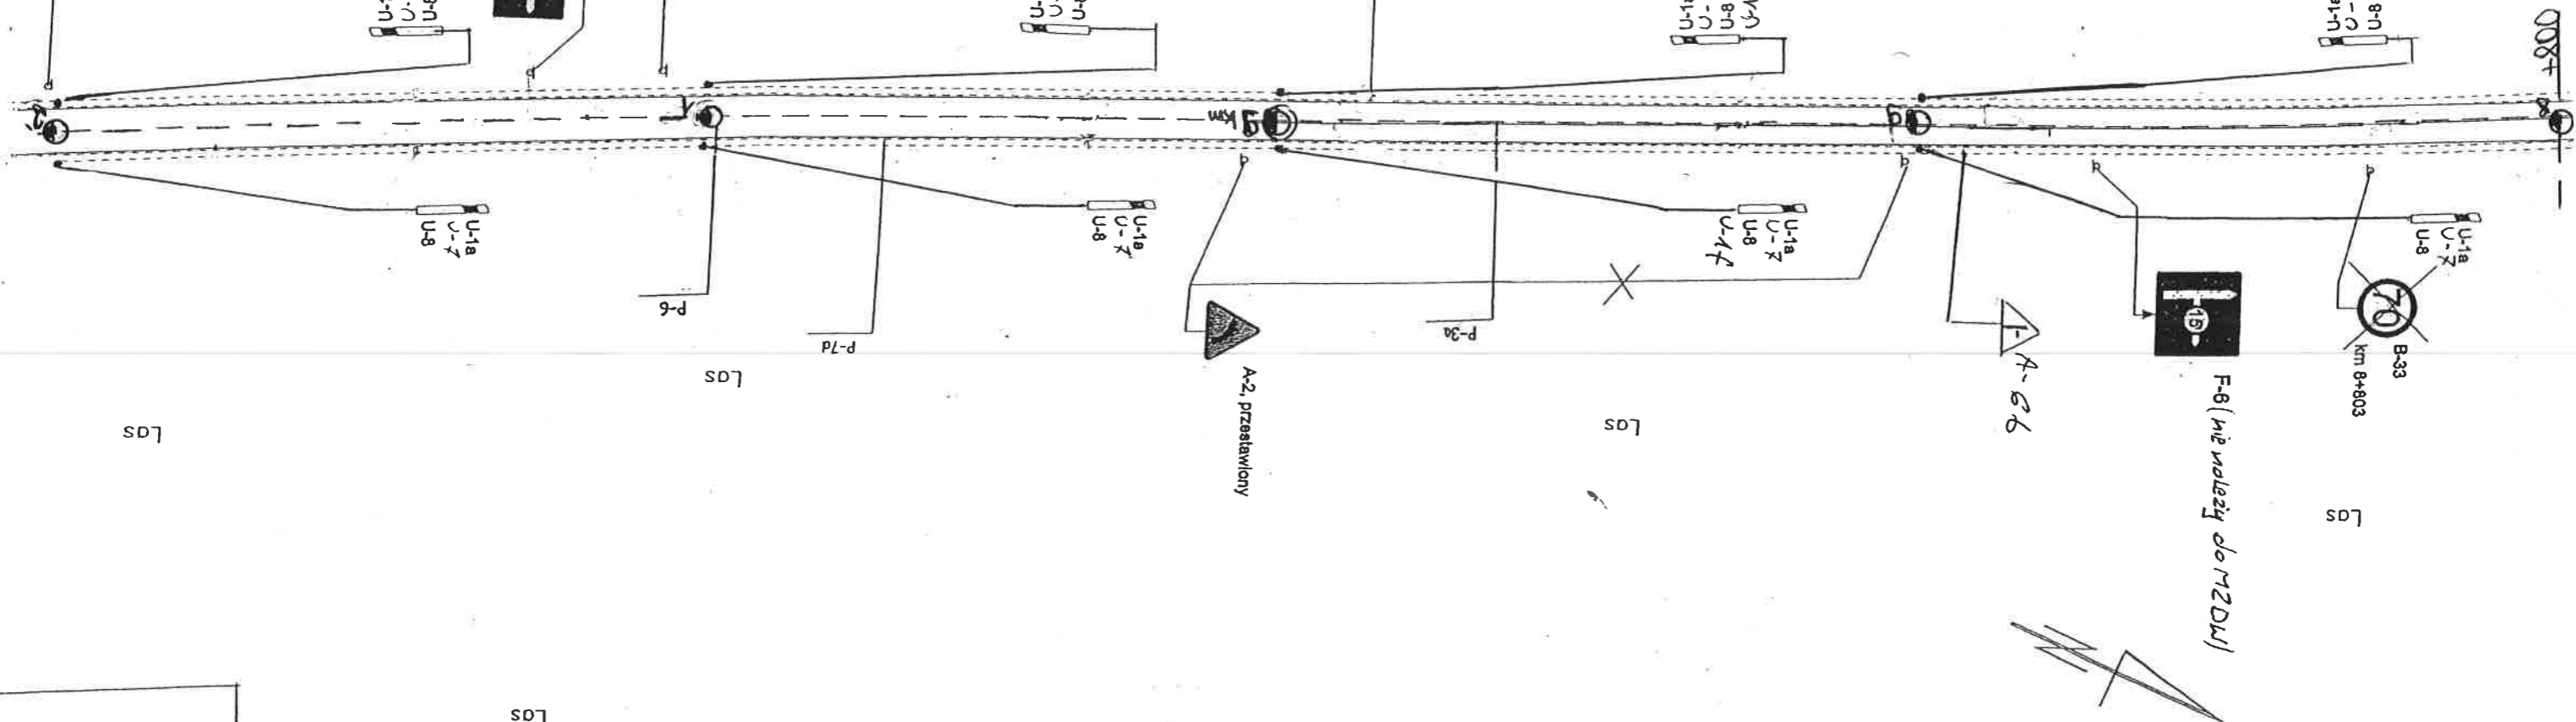

MARSZAŁEK  
WOJEWÓDZTWA MAZOWIECKIEGO  
ZATWIERDZENIE  
Nr. 5418, ważne do 31.12.2009

Departamentu Nieruchomości i Infrastruktury  
ruchu w całości - ze zmianami. Termin wprowadzenia  
niniejszej organizacji ruchu należy zgłosić do:  
03-718 Warszawa, ul. Ks. Łopacińskiego 5, fax 022/ 5979802

2008-07-17  
Z up. Marszałka Województwa  
Jana...

Znaki pionowe	szt.	znaki poziome	dl. [m]	pow. [m2]	Urządzenie bezpieczeństwa ruchu	szt.
Typ A	0	Linie krawędziowe	97	804	U-10 U-11 U-7 U-8	2
Typ B	0	Linie segregacyjne przenwane	0	0	U-10 U-8	6
Typ C	0	Linie segregacyjne ciągłe	0	0	U-10	0
Typ D	0	Przejścia dla pieszych	0	0	U-1b	0
Typ E	0	Pow. wydzielone z ruchu	0	0	U-2	0
Typ F	2	Strzałki	0	0	U-3	0
Typ G	0	Linie zolizowania	0	0	U-9	0






M.Z.D.W. WARSZAWA Droga Woj. Nr. 622  
Rejon Drogowy Wołomin-Nowy Dwór Maz.  
odc. od km. 9+600 do km. 10+010

SKALA 1 : 1000

25

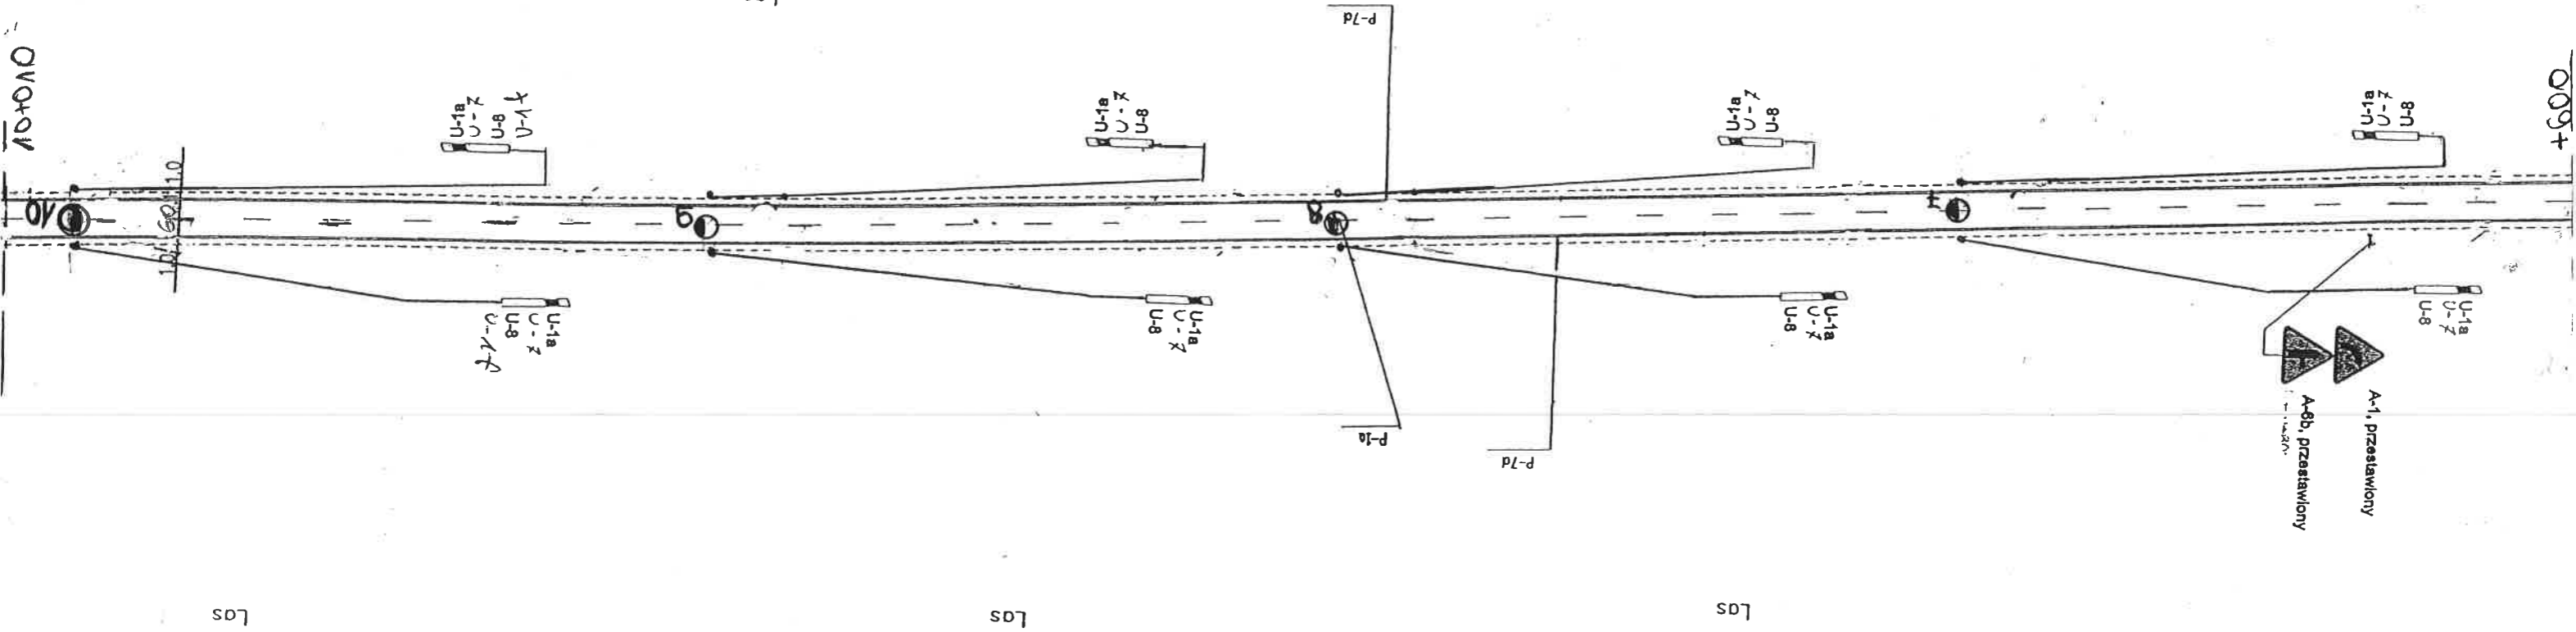

03-718 Warszawa, ul. Kasprzowska 5 fax 022/ 5979802  
Departamentu Nieruchomości i Infrastruktury  
niniejszej organizacji ruchu należy zgłosić do:  
ruchu w całości - ze zmianami. Termin wprowadzenia  
Zatwierdzam do realizacji stałą organizację  
N.D. 5418-206/08 ważne do 31.12.2008

2008-07-17

~~Z up. Marszałka Województwa~~


[illegible]



SKALA 1: 1000

M.Z.D.W. WARSZAWA Droga Woj. Nr. 622  
Rejon Drogowy Wolomin-Nowy Dwór Maz.  
odc. od km. 10+420 do km. 10+820

27

Numer arkusza:

Las

R

R

R

Las

Las

Las

Las

R

R

R

R

MARSZAŁEK  
WOJEWÓDZTWA MAZOWIECKIEGO

ZATWIERDZENIE

N.I.D. 5418-206 02 2009

Zatwierdzam do realizacji stałą organizację ruchu w całości - ze zmianami. Termin wprowadzenia niniejszej organizacji ruchu należy zgłosić do:

Departamentu Nieruchomości i Infrastruktury

03-718 Warszawa, ul. Ks. Kłopotowskiego 5, fax: 022/5979802

2008-07-17

Z up. Marszałka Województwa

Janusz Litowski

Dyrektor Departamentu Nieruchomości i Infrastruktury

znaki pionowe	szt.	1	95	804	Urządzenie bezpieczeństwa ruchu	szt.
znaki poziome	dl. [m]	95	804	U-1a U-7 U-8		
Linie krawędziowe	pow. [m <sup>2</sup> ]	804	804	U-1a U-7 U-8		
Linie segregacyjne przenywane		0	0	U-1a U-8		8
Linie segregacyjne ciągłe		0	0	U-1a		0
Przejścia dla pieszych		0	0	U-1b		0
Pow. wyłączone z ruchu		0	0	U-2		0
Szrafla		0	0	U-3		0
Linie zatrzymom		0	0	U-9		0
Linie		0	0	Borony ochronne betonowe do wymiany na stalowe		0
Łącznie znaki poziome		95	804	Stalowe borony ochronne U-14		0

**Droga wojewódzka nr 622**  
odc. od km 11+450 do km 11+600

MARSZAŁEK  
ds. Transportu Drogowego

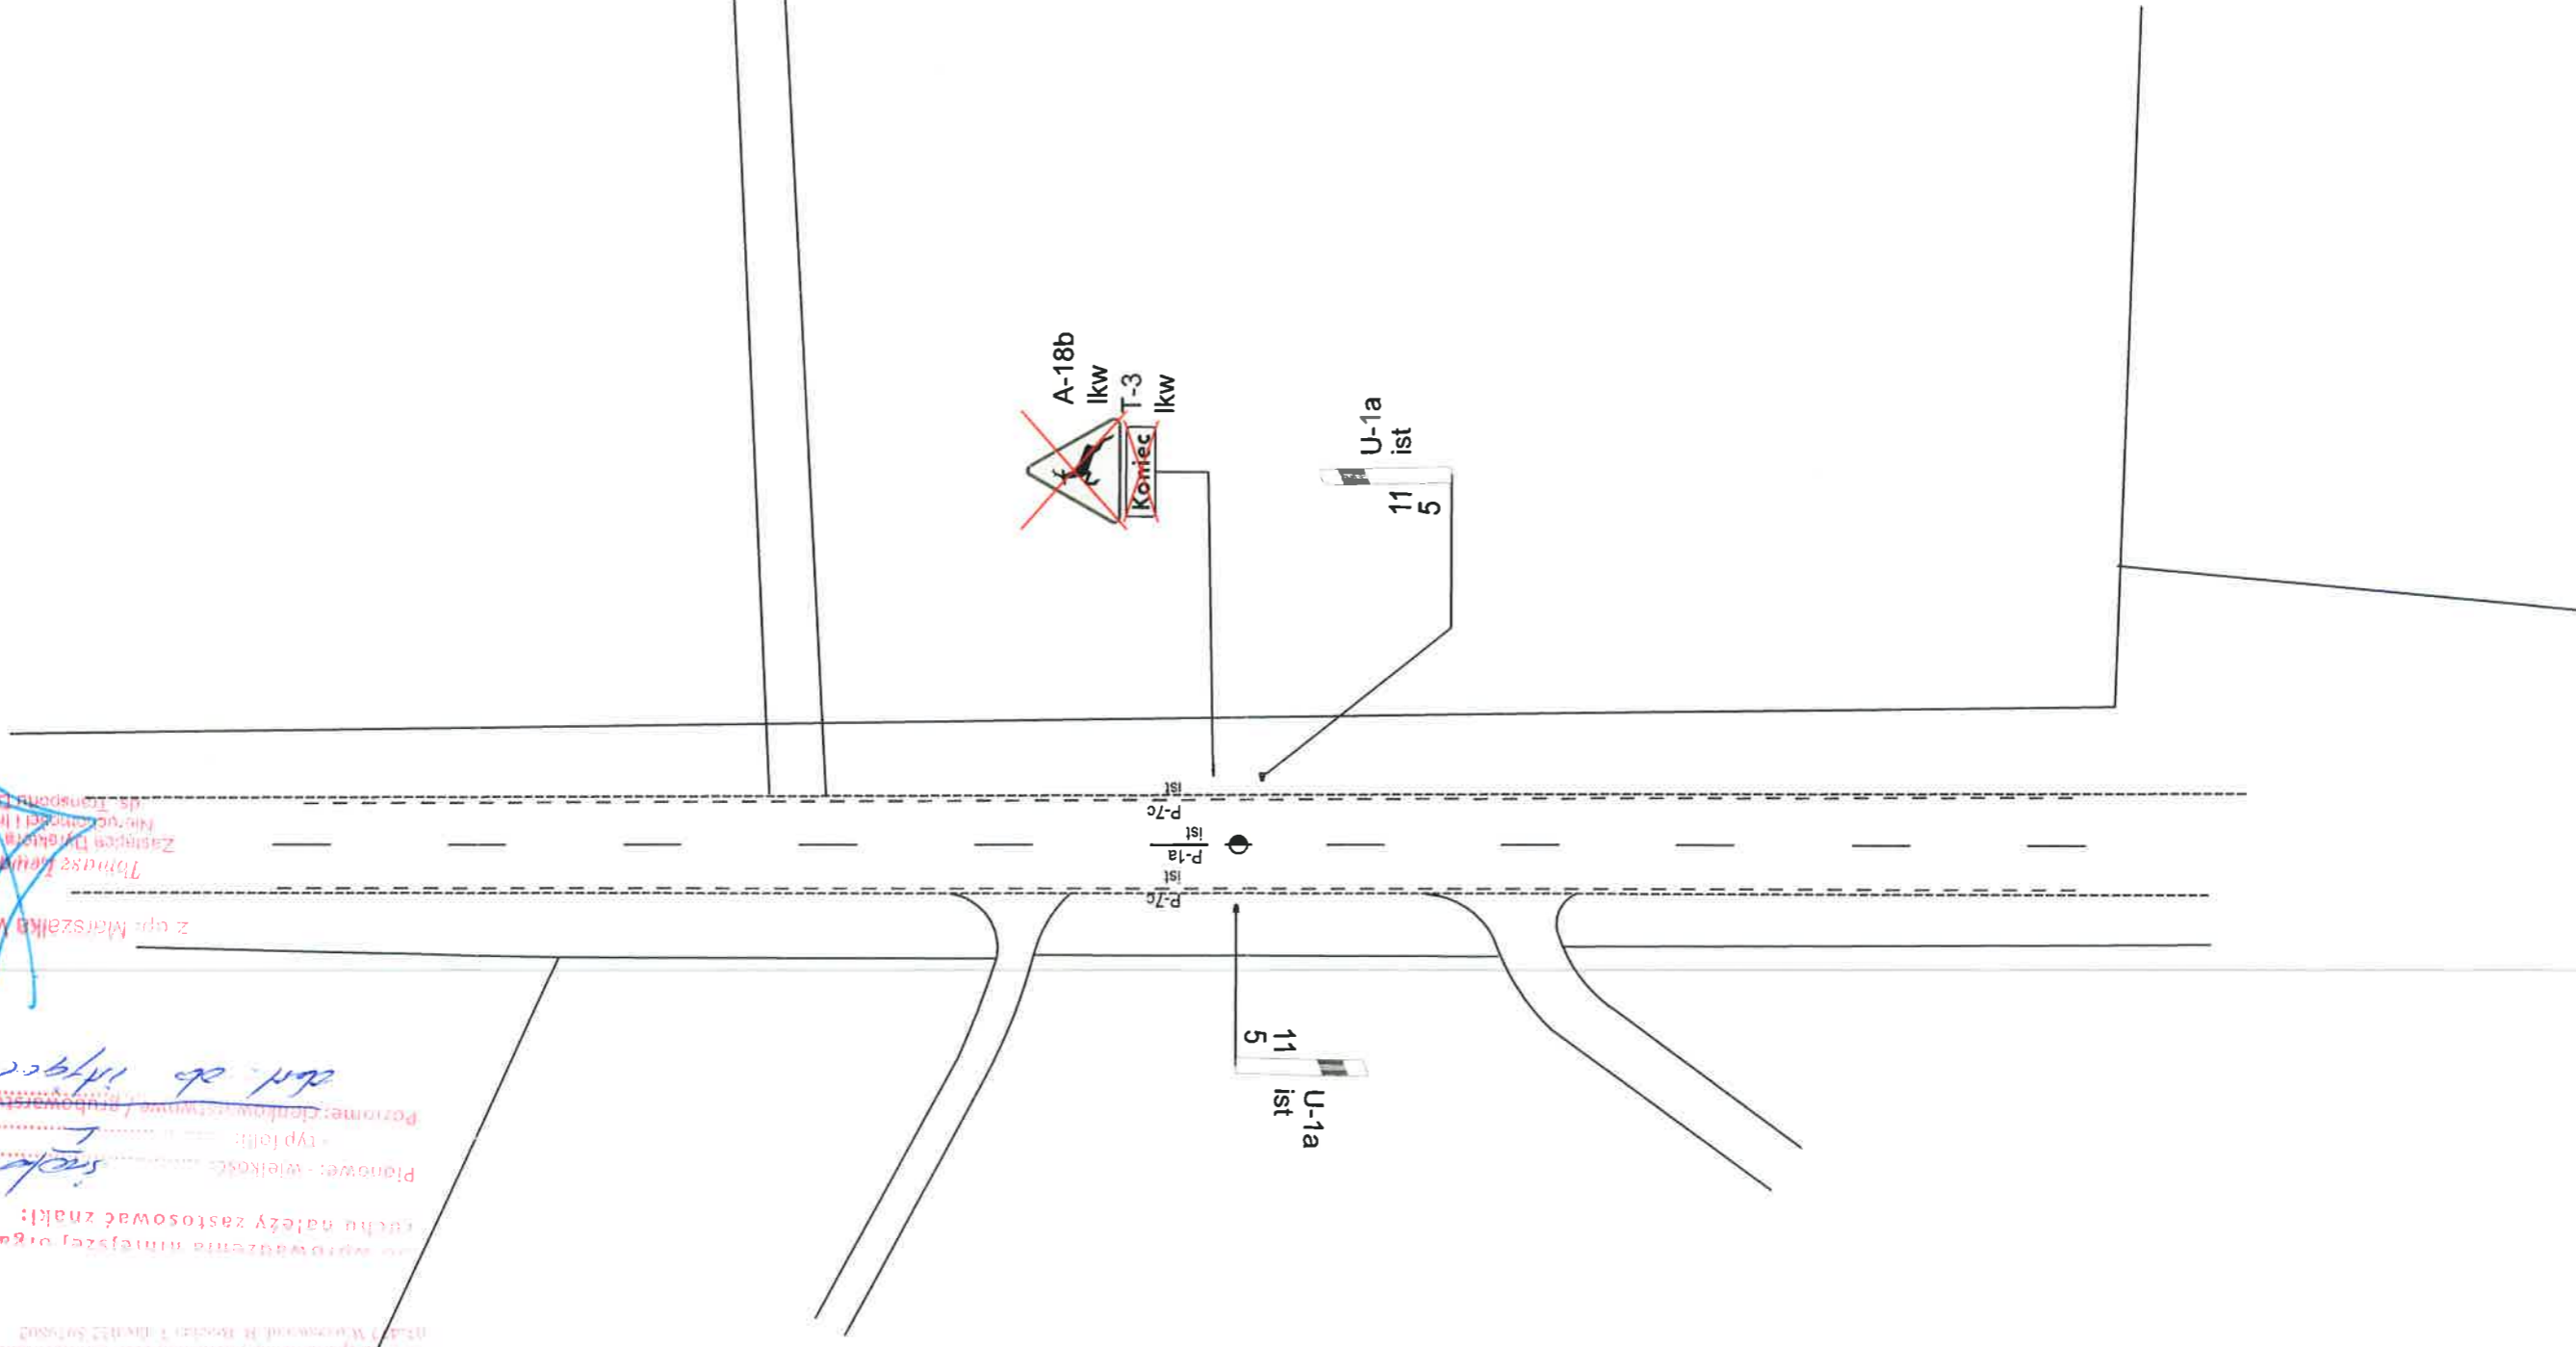


**OZNACZENIA:**

### Projektowane znaki pionowe

**Istniejące znaki pionowe do likwidacji!**

istniejące znaki pionowe  
do adaptacji

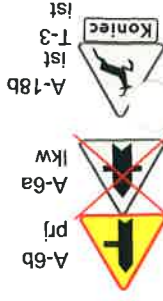




A-6c  
do přezn.



istniejące znaki pionowe

## istniejące znaki pionowe

Projektowane znaki pozio-  
me do adaptacji

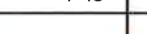Nazwa inwestora:		Mazowiecki Zarząd Dróg Wojewódzkich w Warszawie ul. Mazowiecka 14 00-048 Warszawa			
Nazwa jednostki projektowania:		BRD Consulting ul. 11 Listopada 36/38 lok. 60 03-436 Warszawa Tel. kom.: 579 049 049			
Nazwa i adres inwestycji:	Opracował:	Podpis:	Branża:	Inżynieria ruchu	Numer rysunku:
Aktualizacja stałej organizacji ruchu od km 0+000 do km 12+200	Pawel Babkiewicz				
Nazwa rysunku:	Data:	Skala:	Nazwa rysunku:		
Projekt stałej organizacji ruchu: odcinek od km 11+450 do km 11+600	Grudzień 2019	1:500	2.11		






SKALA 1: 1000

M.Z.D.W. WARSZAWA Droga Woj. Nr. 622  
Rejon Drogowy Wołomin-Nowy Dwór Maz.  
odc. od km. 11+580 do km. 11+920

Wydział Ruchu Drogowego  
Komendy Stołecznej Policji  
projekt - 08  
08 LUT 2012  
opinia pozytywna, zgodna

Komisariat Stołecznej Policji  
ZASTĘPCA NACZELNIKA  
Wydziału Ruchu Drogowego  
Komendy Stołecznej Policji  
podłasp. Krzysztof OŁKA

MARSZAŁEK  
WOJEWÓDZTWA MAZOWIECKIEGO  
ZATWIERDZENIE Nr. NI-D-1.802.8.1.133.2013.RS  
1. GRU. 2013  
Zatwierdzam do realizacji studium organizacji ruchu  
w całości / w części / bez zmian / z wprowadzeniem zmian  
Niniejszą organizację ruchu należy wprowadzić do dnia  
Termin wprowadzenia organizacji ruchu należy zgłosić co  
najmniej na 7 dni przed wprowadzeniem organizacji  
Departament Nieruchomości i Infrastruktury  
03-718 Warszawa, ul. Ks. I. Kłopotowskiego 5, fax: 22/5979802

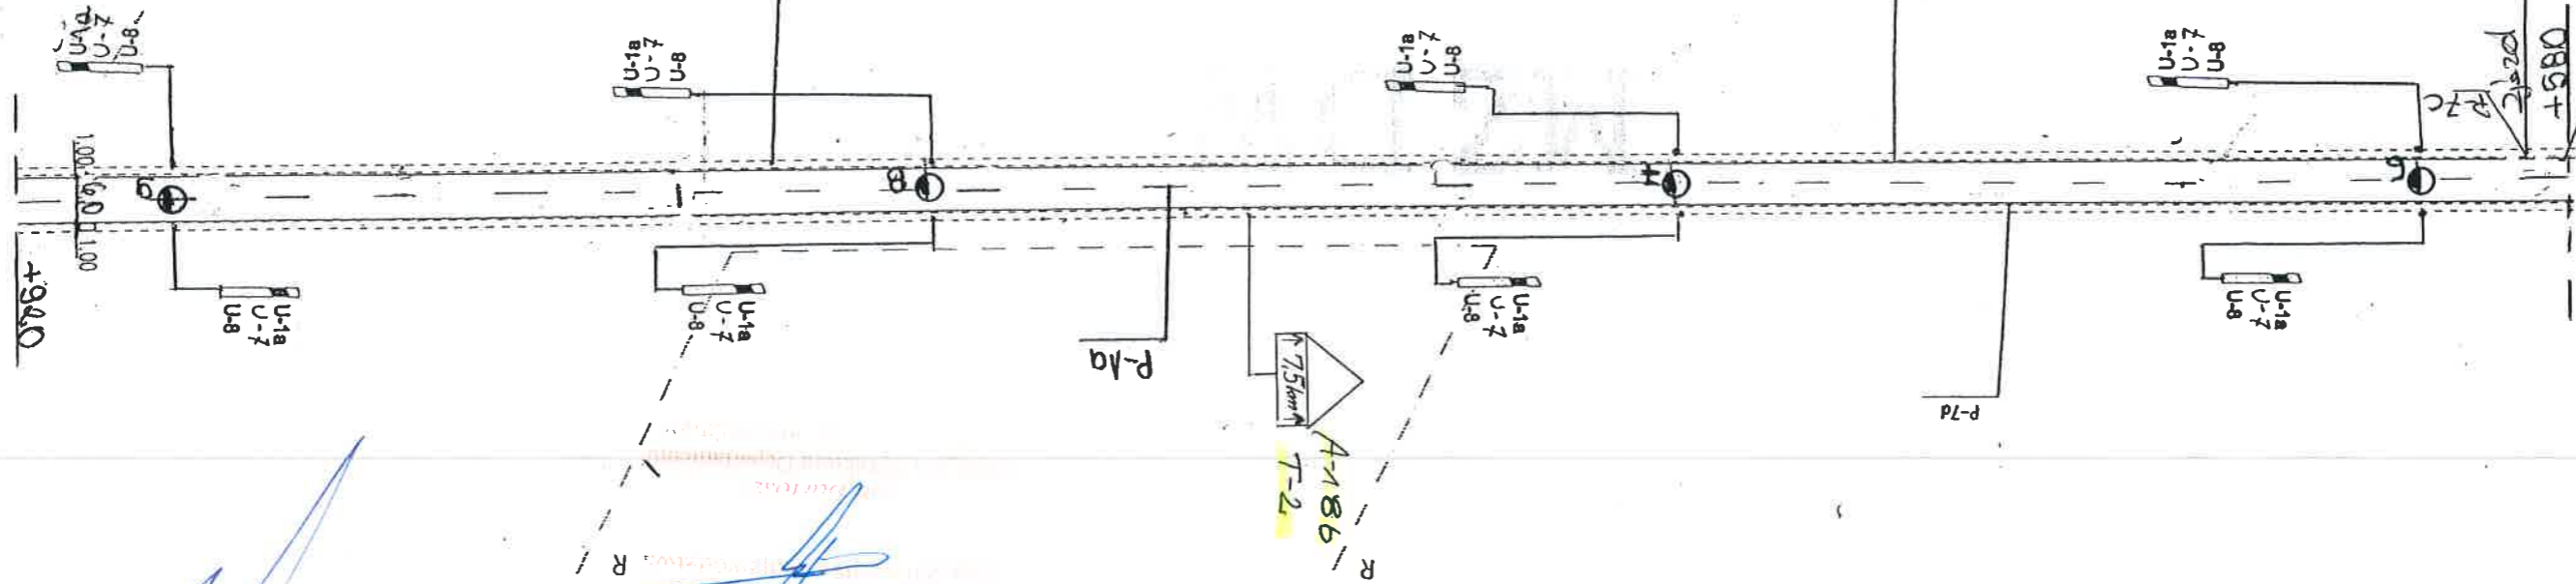


MARSZAŁEK  
WOJEWÓDZTWA MAZOWIECKIEGO  
ZATWIERDZENIE  
N.I.D. 5418-  
206 08  
3112.008  
Zatwierdzam do realizacji / w części / bez zmian / z wprowadzeniem zmian  
Termin wprowadzenia ruchu w całości / w części / bez zmian / z wprowadzeniem zmian  
Niniejszą organizację ruchu należy zgłosić co najmniej na 7 dni przed wprowadzeniem organizacji ruchu do  
Departamentu Nieruchomości i Infrastruktury  
03-718 Warszawa, ul. Ks. I. Kłopotowskiego 5, fax: 22/5979802

17 MAJ 2012  


Znaki poziome	dl. [m]	pow. [m2]	Urządzenia bezpieczeństwa ruchu	szkl.	Znaki pionowe	szkl.
Linie krawędziowe	71	590	U-1a U-7 U-8	0	Typ A	0
Linie segregacyjne przenoszone	0	0	U-1a U-8	8	Typ B	0
Linie segregacyjne ciągłe	0	0	U-1a	0	Typ C	0
Przejścia dla pieszych	0	0	U-1b	0	Typ D	0
Pow. wydzielone z ruchu	0	0	U-2	0	Typ E	0
Strzałki	0	0	U-3	0	Typ F	0

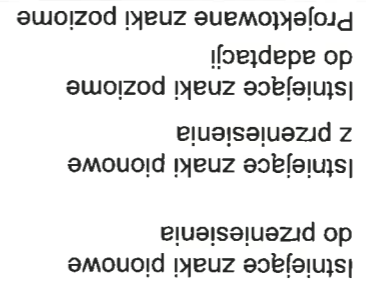

## Nazwa inwestora

[illegible]

M.Z.D.W. WARSZAWA Droga Woj. Nr. 622  
Rejon Drogowy Wołomin-Nowy Dwór Maz.  
odc. od km. 11+920 do km. 12+240

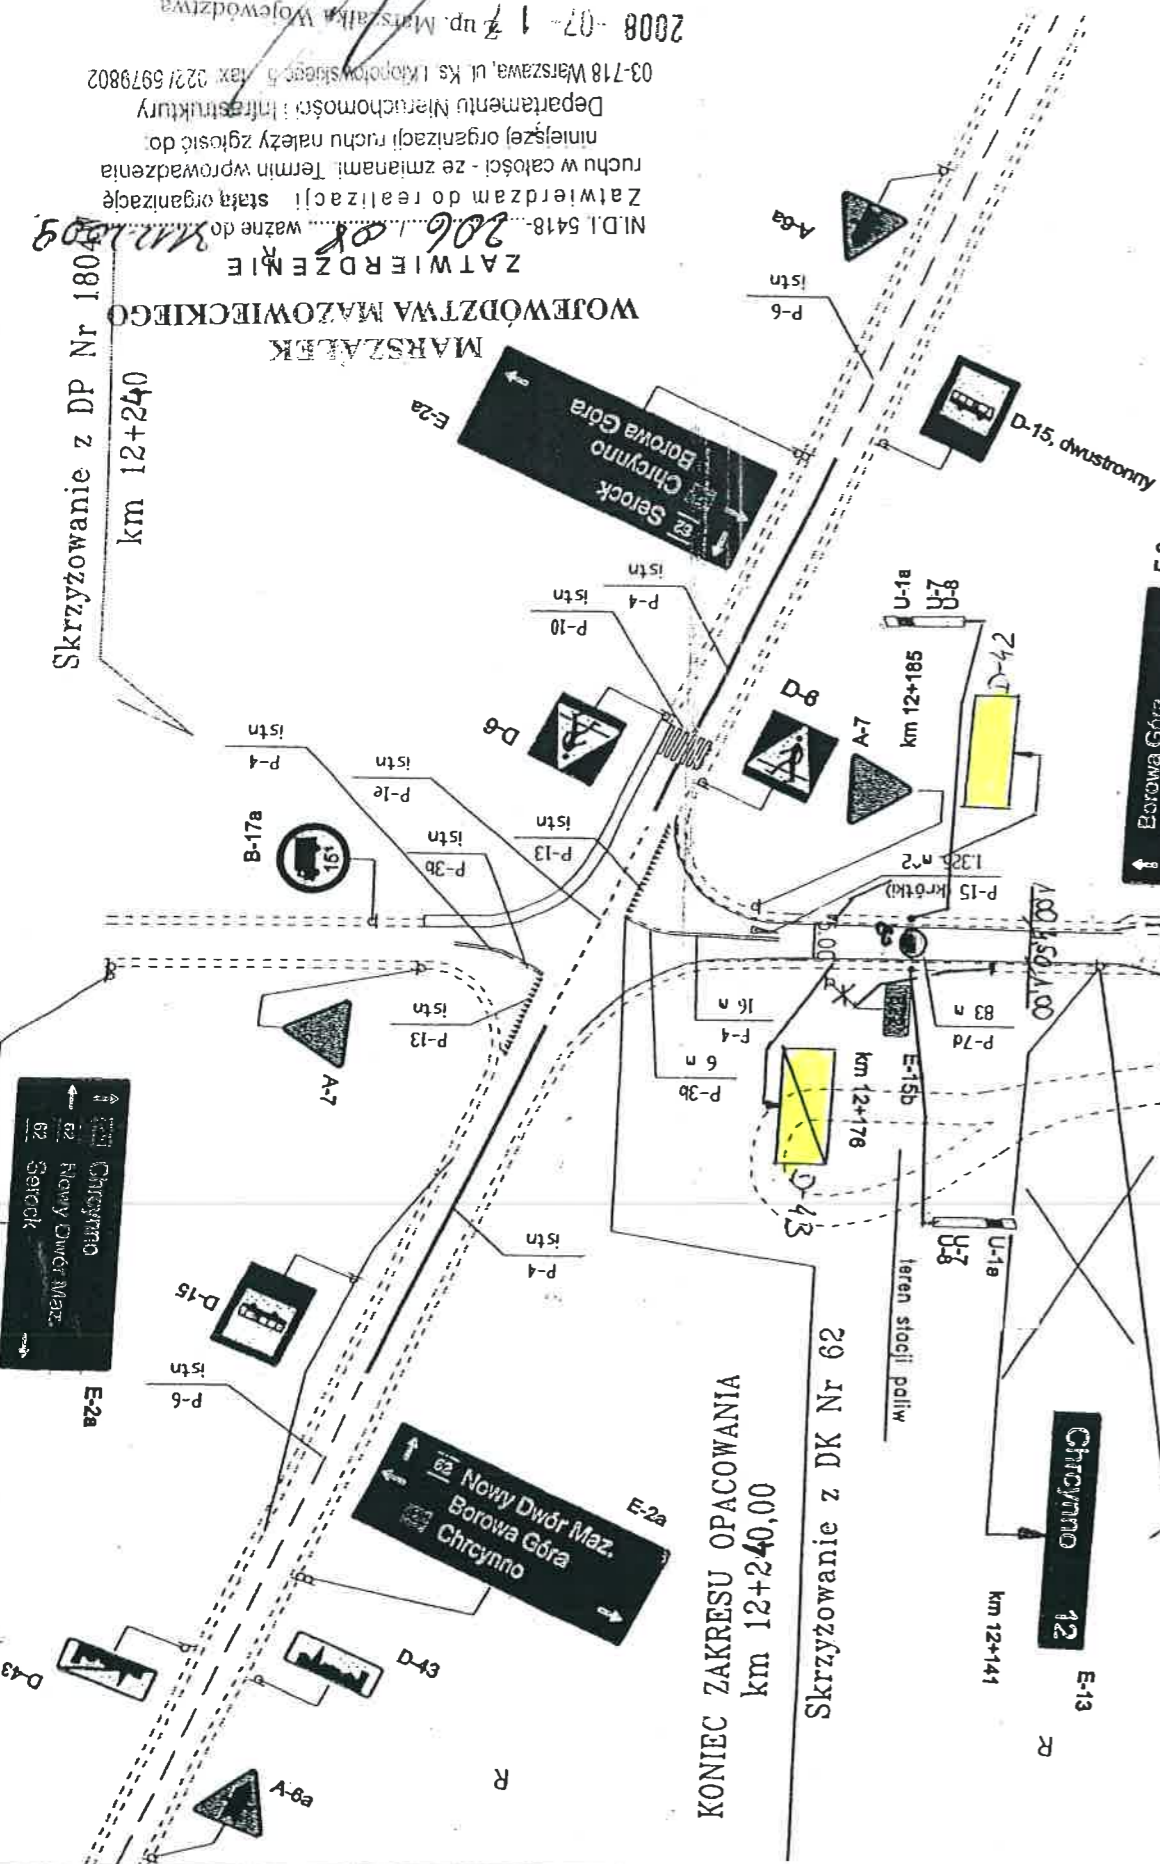

KONIEC ZAKRESU OPACOWANIA  
km 12+240,00

Skrzyżowanie z DK Nr 62

Skrzyżowanie z DP Nr 1804  
km 12+240

MARZĄTEK  
WOJEWÓDZTWA MAZOWIECKIEGO

ZATWIERDZENIE

N.I.D. 5418-2006-08  
ważne do 31.12.2009  
Zatwierdzam do realizacji stałą organizację ruchu w całości - ze zmianami. Termin wprowadzenia niniejszej organizacji ruchu należy zgłosić do Departamentu Nieruchomości i Infrastruktury 03-718 Warszawa, ul. Ks. I. Kłopotowskiego 5, fax 22/5979802  
2008-07-17 up. Marszałka Województwa

Numer arkusza  
Dyktando  
Departament  
Nieruchomości i Infrastruktury

SKALA 1:1000

Znaki pionowe	szt.	dl. [m]	pow. [m2]	Urządzenie bezpieczeństwa ruchu	szt.
Typ A	1	77	644	U-10 U-1b U-7 U-8	2
Typ B	0			U-10 U-8	4
Typ C	0			U-10	0
Typ D	0			U-1b	0
Typ E	2			U-2	0
Typ F	0			U-6c	1
Typ G	0			U-6d	1
Typ H	1			Bortery ochronne betonowe do wyznaczenia strefy	2