



PRZEKROJE POPRZECZNE

1:50/


PRZEKRÓJ NORMALNY
DROGA WEWNĘTRZNA
Nawierzchnia tymczasowa - z kostki betonowej

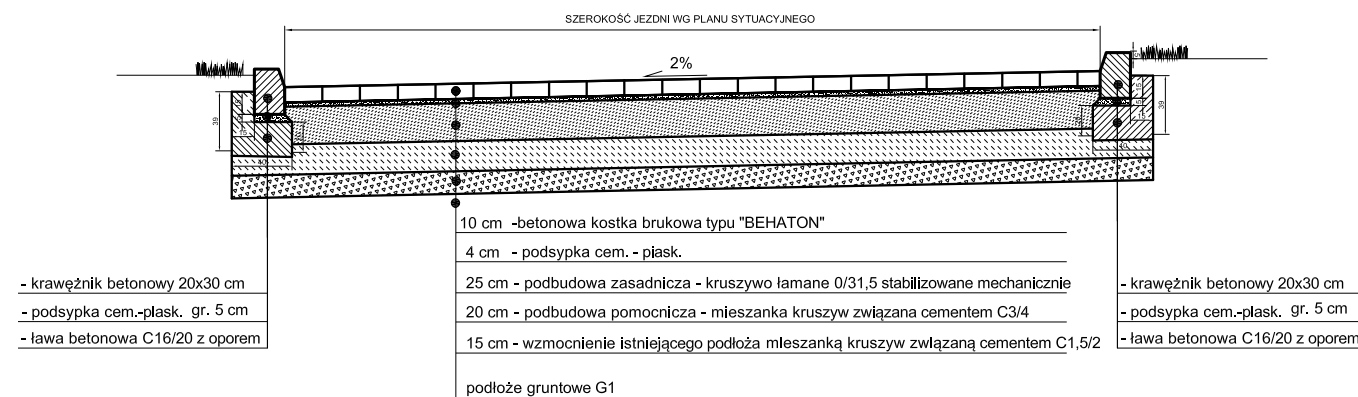


PRZEKRÓJ NORMALNY
DROGA WEWNĘTRZNA, PLAC POSTOJOWY
nawierzchnia betonowa (nakładka + warstwa wyrównawcza)

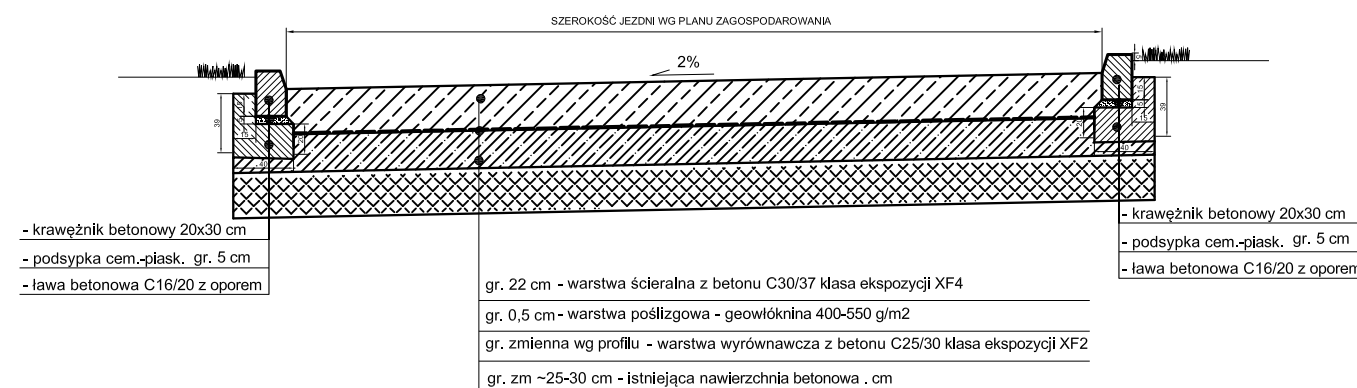


PRZEKRÓJ NORMALNY
CHODNIKA WZMOCNIONEGO

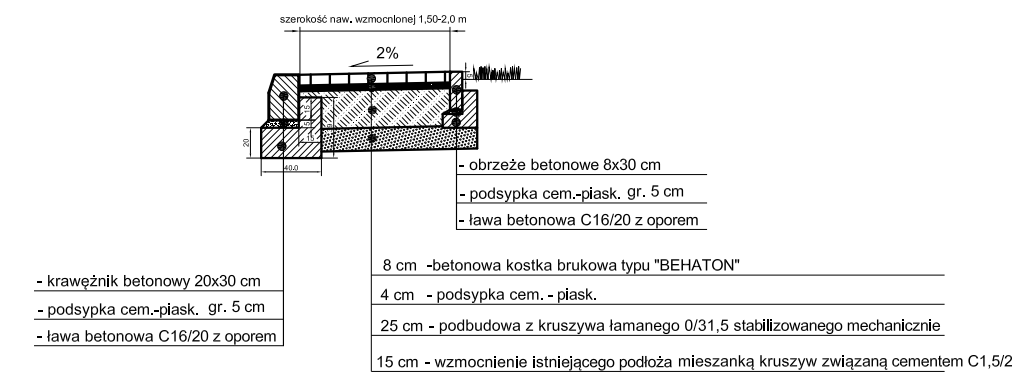

PRZEKRÓJ NORMALNY
DROGA WEWNĘTRZNA, PLAC POSTOJOWY
nawierzchnia betonowa (nakładka)

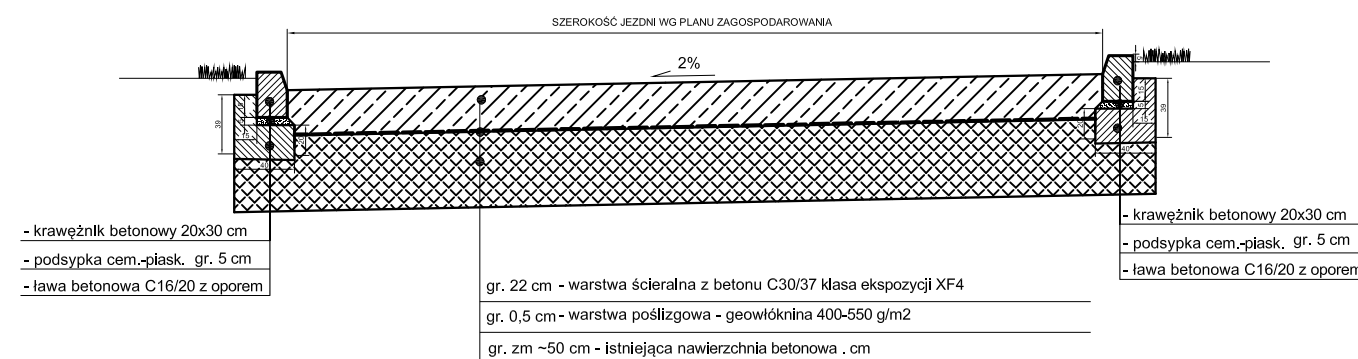


PRZEKRÓJ NORMALNY
DROGA WEWNĘTRZNA, PLAC POSTOJOWY
nawierzchnia nowa

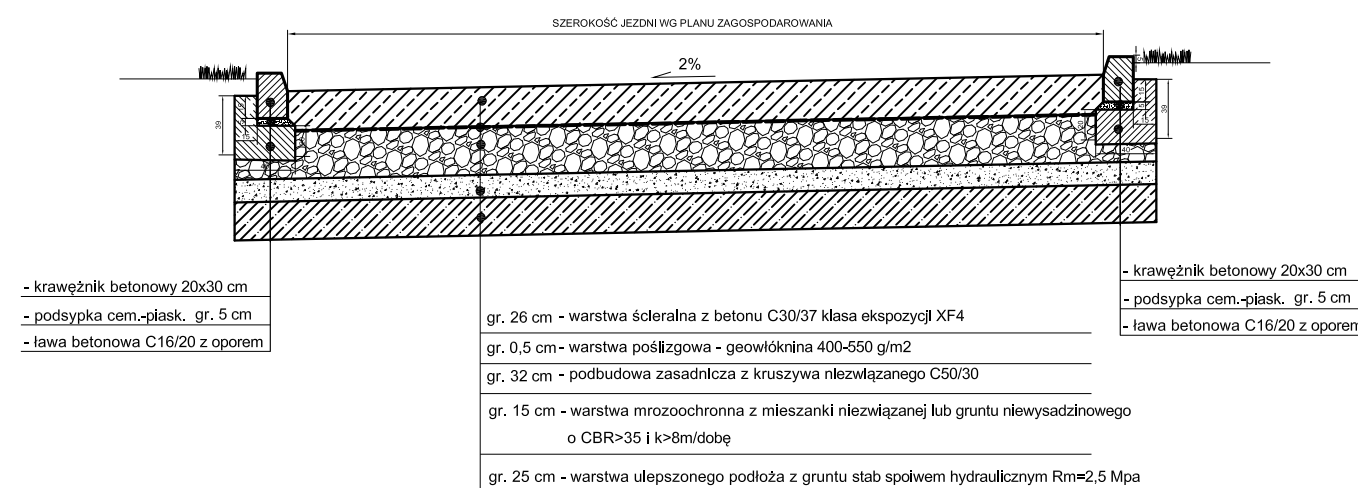


PROJEKT
POWYKONAWCZY

0	15.11.16	Pierwsze wydanie	J. KRZYSZTOFOWICZ	B. KRZYSZTOFOWICZ
Rev.	Data	Opis zmiany	Projektował	Sprawił
Generalny Wykonawca – Konsorcjum:				
 AWBUD S.A. Fugasówka ul. Reja 4, 42-440 Ogrodzieniec		 MIKO-TECH Sp. z o.o. ul. Świerczewskiego 11b 43-170 Łaziska Górne		 Kooperacja POLKO Sp. z o.o. ul. Rybnicka 76 43-195 Mikołów
Inwestor:			Nr projektu:	
ZAKŁAD SEPARACJI POPIOŁÓW SIEKIERKI sp.z.o.o ul. Augustówka 30, 02-981 Warszawa			B-04541.03Z	
Projekt:			Faza:	
Budowa kompletnej instalacji separacji popiołów na terenie EC Siekierki wraz z projektowaniem, dostawami i rozruchem w formule "pod klucz"			Projekt WYKONAWCZY	
Projektował:	inż. Jacek KRZYSZTOFOWICZ nr upr. MAZ/0242/P00D/09		Tom:	Zeszyt:
Opracował:	inż. Jacek KRZYSZTOFOWICZ		9 B3	
Sprawił:	inż. Beata KRZYSZTOFOWICZ nr upr. MAZ/0404/P00D/10		Tytuł rys.:	
Format:	Branża: budowlana-drogowa		Zagospodarowanie terenu Drogi, place i chodniki Projekt zamienny Przekroje poprzeczne	
1,5A3	Podziałka:	Data:		
	1:50	15.11.16		
Biuro Projektów:			Generalny Projektant:	
 ul. 1-go Maja 87, 90-755 Łódź tel./fax +48 42 633 87 85; e-mail: probudmix@probudmix.pl www.probudmix.pl			Nr kolejny rysunku:	
			03	
Nr arch.:			Rev.:	
B-04541.03Z-R03			0	
KKS:	Program:	Nazwa pliku:		
	Autocad 2007	B-04541.03Z-R03_0 Przekroje poprzeczne		

Szczegół konstrukcyjny
- połączenie nawierzchni z zastosowaniem krawężnika obniżonego

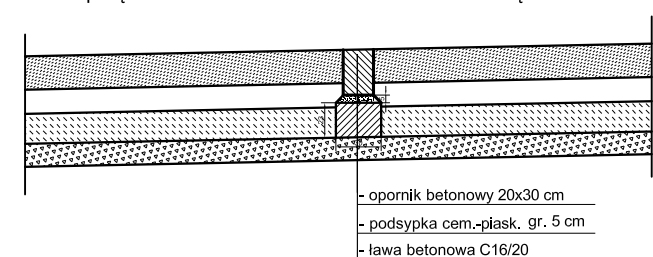

Szczegół konstrukcyjny
- ściek prefabrykowany

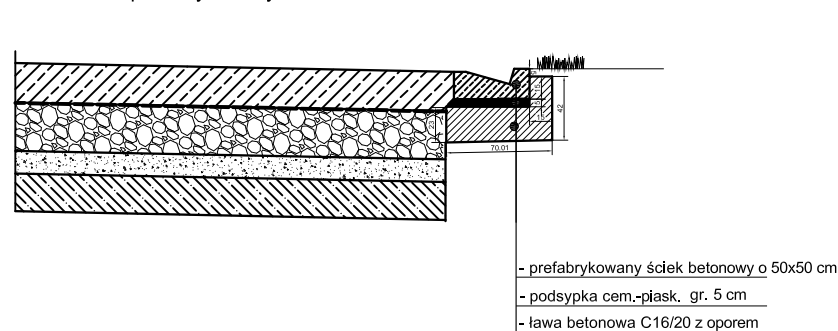

PRZEKRÓJ NORMALNY
CHODNIKA
PRZEZNACZONEGO TYLKO DO RUCHU PIESZYCH

