



**ArchiGeo** Geodezja i Kartografia  
Dariusz Szczeciński  
59-500 Złotoryja, ul. Lipowa 4  
NIP 6941623883 Regon 020817903  
tel. 509-234-234 biuro@archigeo.com.pl

woj. dolnośląskie  
pow. bolesławiecki  
gm. Warta Bolesławiecka  
j.ew. 020106\_2, Warta Bolesławiecka  
obr. 0007, Tomaszów Bolesławiecki  
dz. nr 913/1

ID: WGK.6640.2171.2023

MAPA GEODEZYJNEJ INWENTARYZACJI  
POWYKONAWCZEJ OBIEKTÓW BUDOWLANYCH

budowy budynku do składowania komunalnego osadu ściekowego  
na terenie komunalnej oczyszczalni ścieków w Tomaszowie Bolesławieckim

Skala mapy1:1000

A.M.5.152.26.14.2, 5.152.26.15.1

Nazwa układu współrzędnychProstokątnych płaskich: 2000/5

Wysokości: PL-EVRF2007-NH


Wykonał:

mgr inż. Dariusz Szczeciński

geodeta uprawniony  
nr upr. 21265

Złotoryja, dn. 28.11.2023r.

Oświadczam, że niniejszy dokument został opracowany w wyniku prac geodezyjnych i kartograficznych, których rezultaty zawiera operat techniczny pozytywnie zweryfikowany. Jednocześnie informuję, że jestem świadomy odpowiedzialności karnej za złożenie fałszywego oświadczenia.	
Identyfikator zgłoszenia prac geodezyjnych	WGK.6640.2171.2023
Organ służby geodezyjnej, który otrzymał zgłoszenie	Starosta Bolesławiecki
Wykonawca prac geodezyjnych	ArchiGeo Geodezja i Kartografia Dariusz Szczeciński
Nr oraz data sporządzenia dokumentu zawierającego wynik pozytywnej weryfikacji	Protokół weryfikacji nr 1 z dnia 06.12.2023 r.
Imię i nazwisko oraz nr uprawnień zawodowych kierownika prac	mgr inż. Dariusz Szczeciński upr. nr 21265

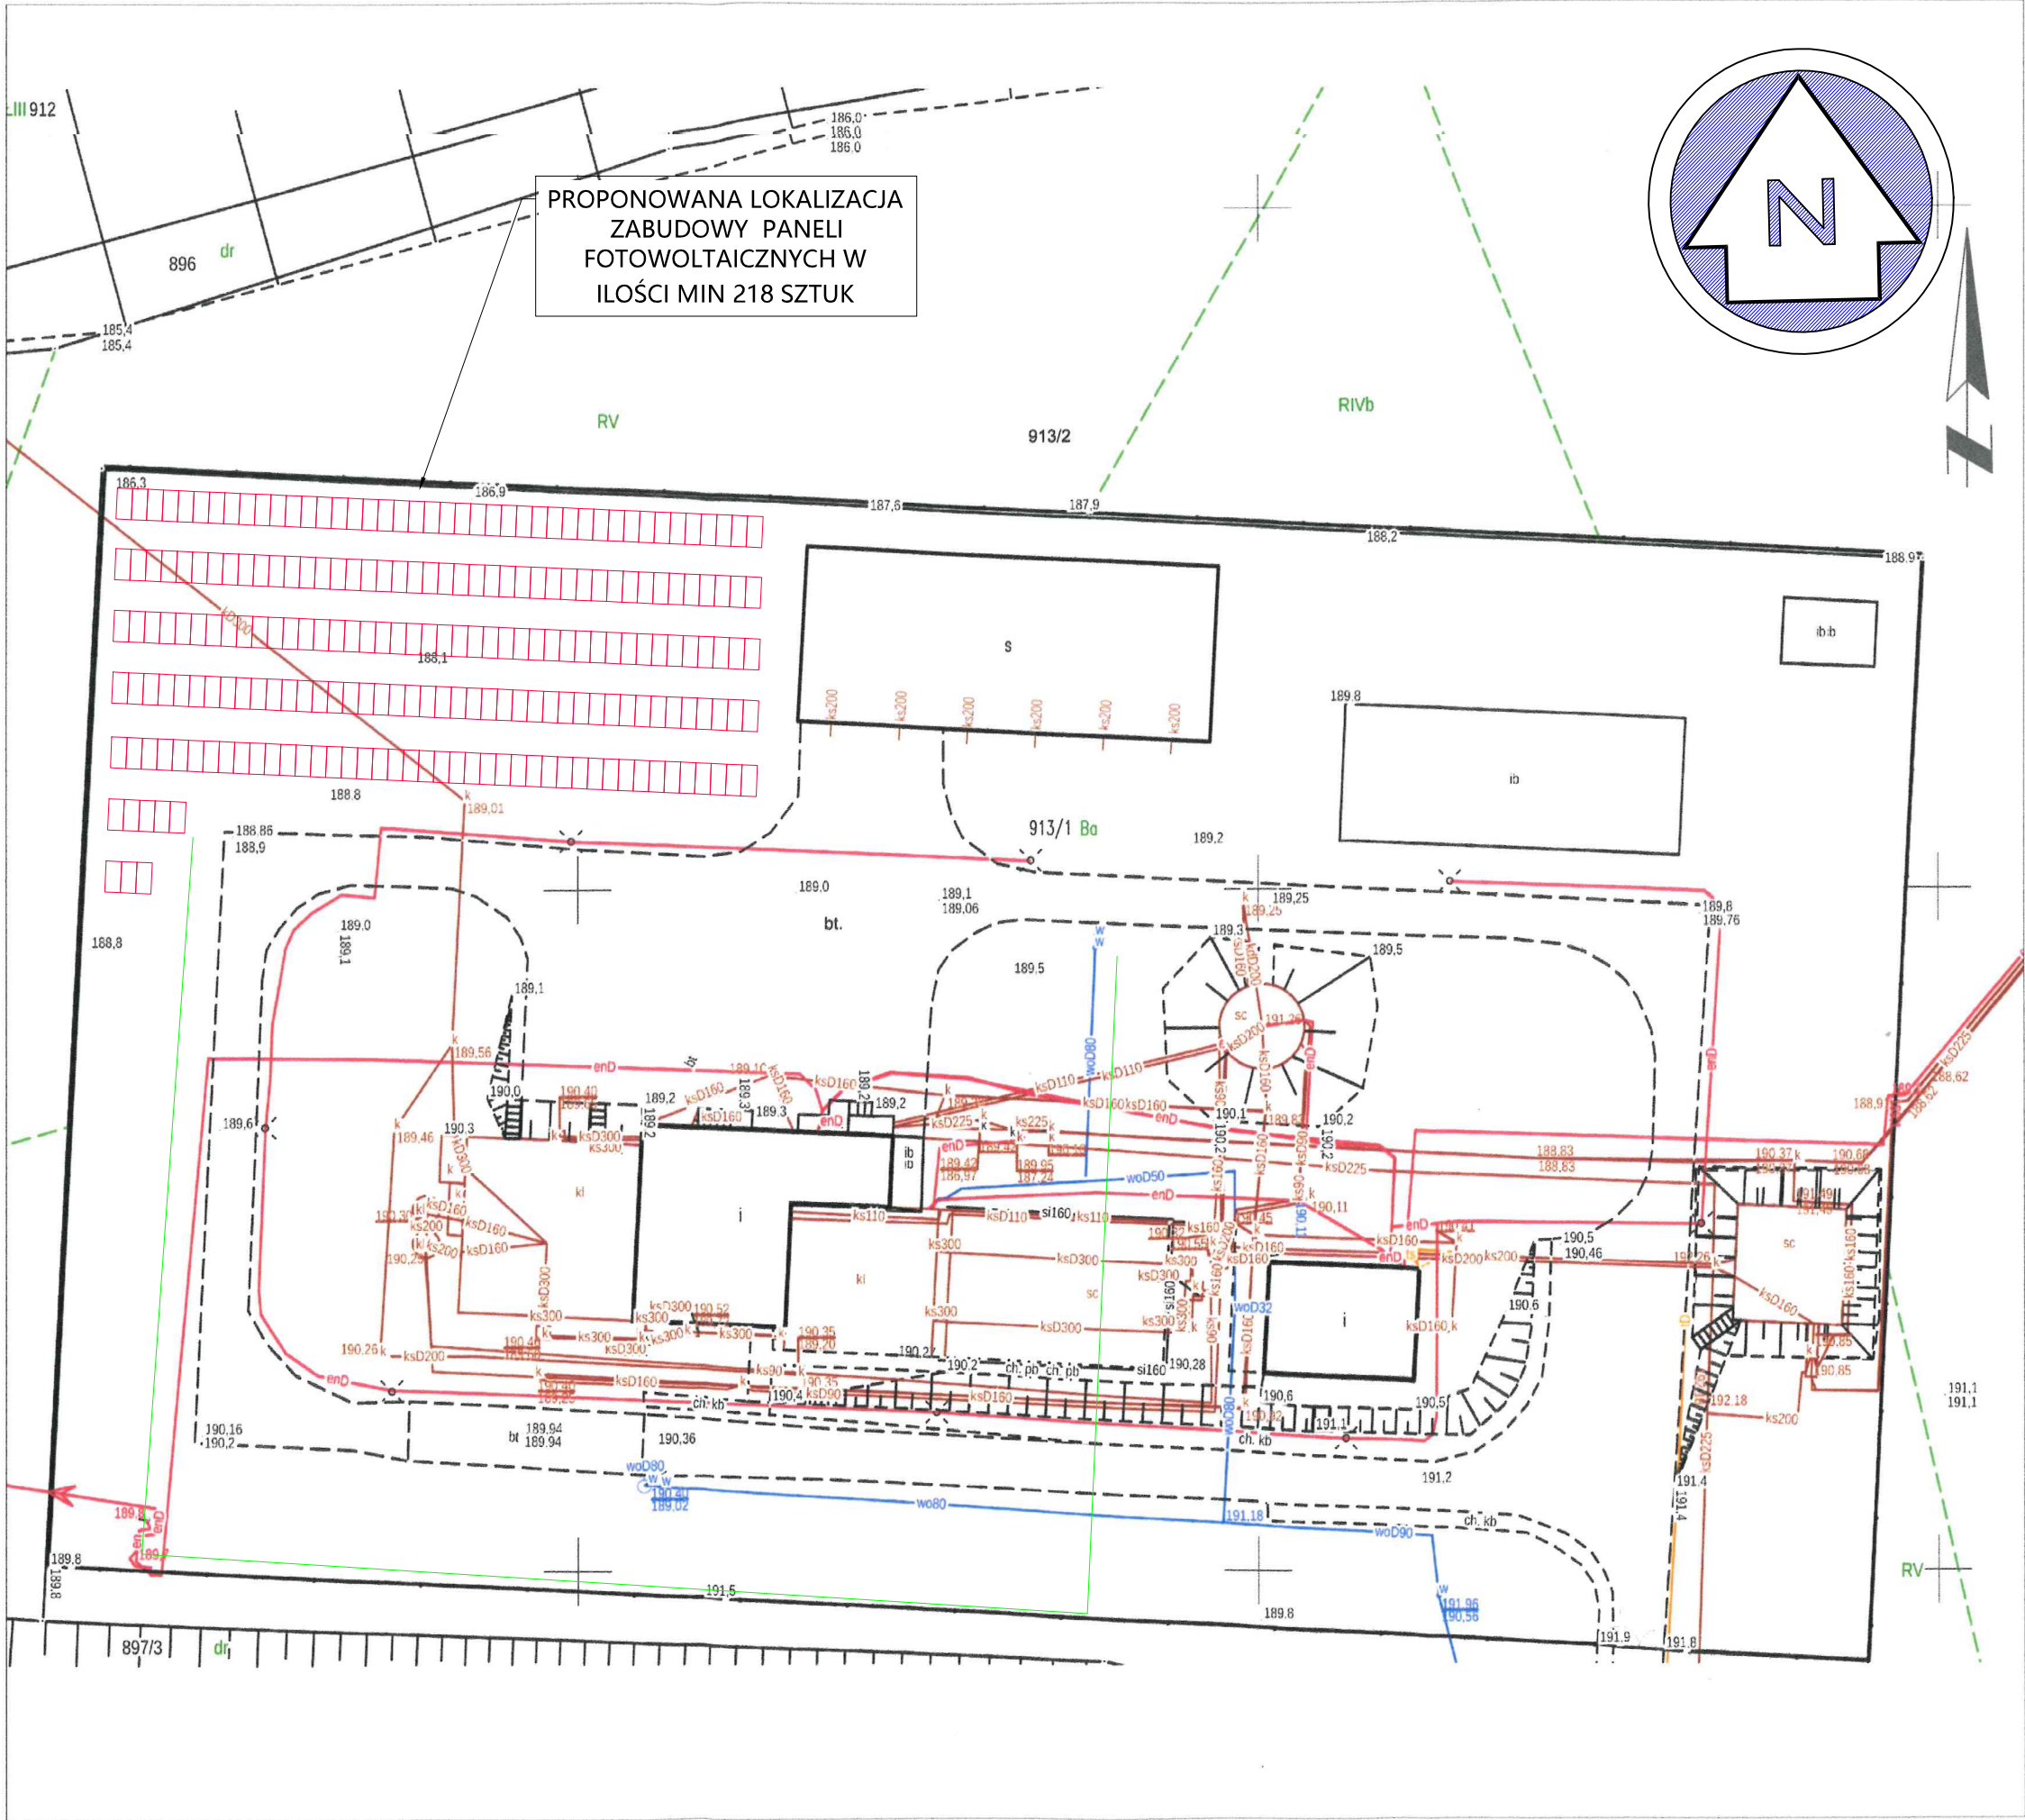

PROGRAM FUNKCYJNALNO-UŻYTKOWY:  
WYKONANIE INSTALACJI  
FOTOWOLTAICZNEJ NA TERENIE  
ZAKŁADU GOSPODARKI  
KOMUNALNEJ W LUBKOWIE -  
OCZYSZCZALNIA ŚCIEKÓW  
TOMASZÓW BOLESŁAWIECKI

Panel fotowoltaiczny

Temat opracowania:	Wykonanie instalacji fotowoltaicznej na terenie Zakładu Gospodarki Komunalnej w Lubkowie			
Lokalizacja:	Tomaszów Bolesławiecki - Oczyszczalnia Ścieków			
Inwestor:	Zakład Gospodarki Komunalnej w Lubkowie, Lubków 63, 59-720 Raciborowice Górne			
Wykonawca branża elektryczna	mgr inż. Robert Grabowicz	Upr. budowlane Nr DOŚ/0389/PBE/18	Podpis:	
Rysunek:	PZT	Skala rysunku:	Data:	Numer rysunku:
Stadium:	KONCEPCJA	1:500	20.06.2024 r.	PZT3