


KATASTRALNY NR 3

- KANAL TECHNOLOGICZNY
- ELEMENTY DO PRZEBUDOWY (EN, ORANGE, NETLAN)
- PRZESUNIĘCIE KABLA YAKY POZA PROJEKTOWANY KRAWĘŻNIK BETONOWY
- OŚWIETLENIE DROGOWE

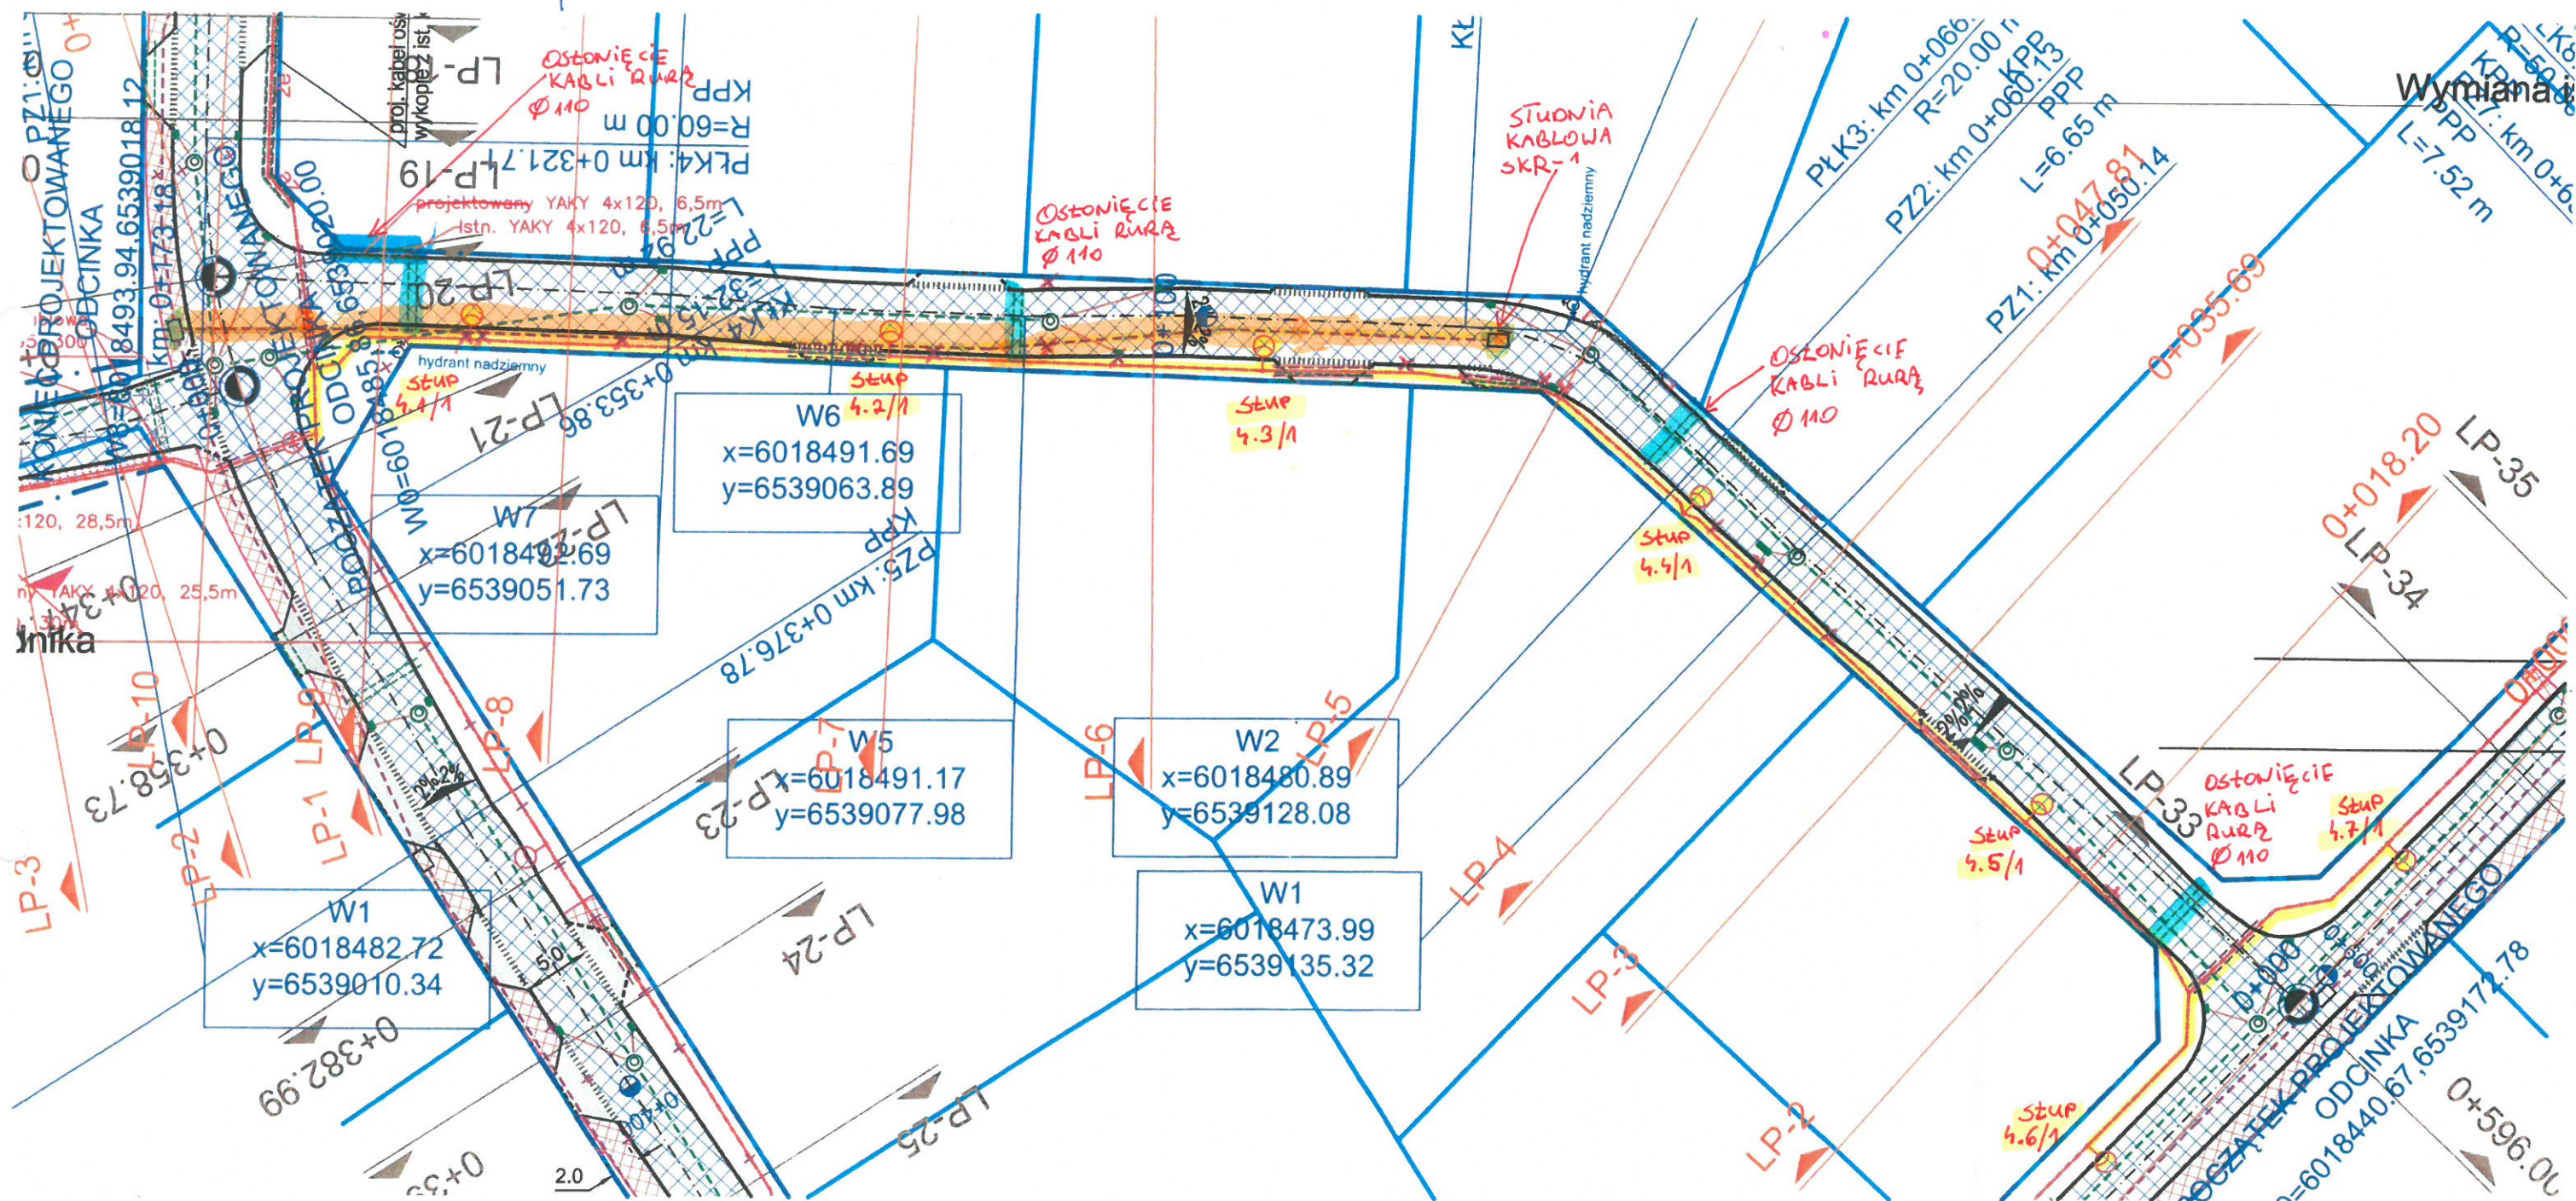

inż. Adam Szamlewski
Uprawnienia budowlane do kierowania
robotami budowlanymi bez ograniczeń
w specjalności instalacyjnej w zakresie
sieci, instalacji urządzeń elektrycznych
i elektroenergetycznych
nr ewid. POM/0453/OWBE/21

REFERENT

Anna Niedzielska