


DO KANALIZACJI PODPOSADZKOWEJ WG ODRĘBNEGO OPRACOWANIA

KT1

KT2

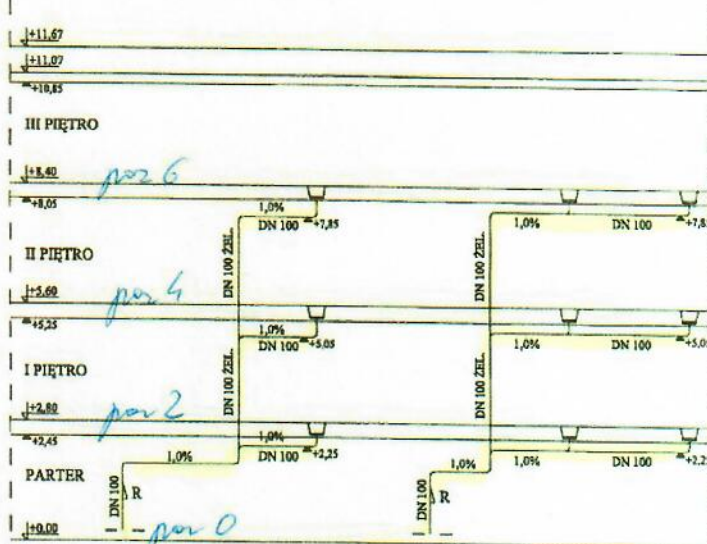


DO KANALIZACJI PODPOSADZKOWEJ WG ODRĘBNEGO OPRACOWANIA

KT3

KT4

DOKUMENTACJE
POWYKONAWCZE

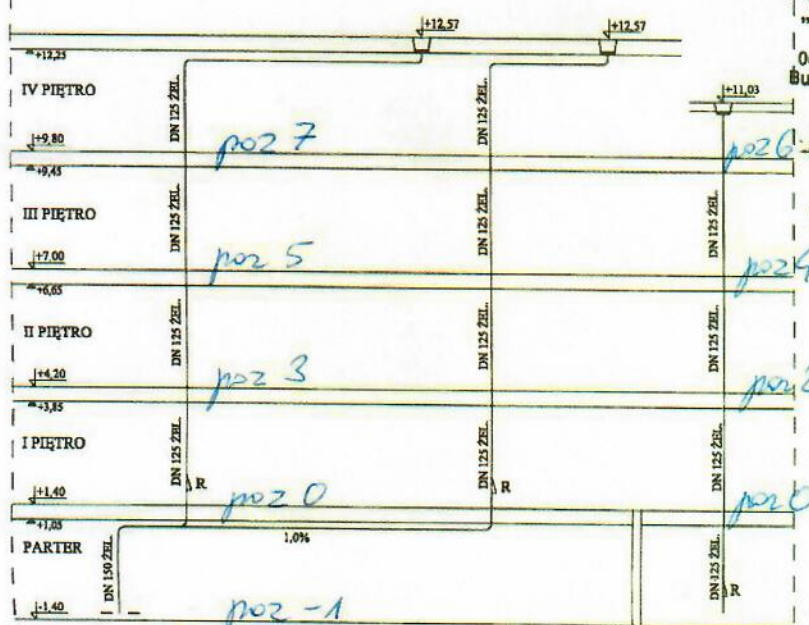

RD5

RD6

RD7

DO KANALIZACJI PODPOSADZKOWEJ WG ODRĘBNEGO OPRACOWANIA

BUDOWNICTWO ENERGETYCZNE
„ENERGOBUDOWA” S.A.

00-834 Warszawa, ul. Pańska 73
Budowa Osiedla „Zielony Zakątek”

INSTALACJE WODNO-KANALIZACYJNE
KANALIZACJA WODNO-KANALIZACYJNA
OGRZEWANIA I GAZOWE

inż. Mirosław Basta
UPR. BUD. UAN-II-8386/84/89

„INSTALSPORT” S.A.
KIEROWNIK BUDOWY

Tadeusz Lisiecki
WA 386/93

ZIELONY ZAKĄTEK
Warszawa ul. Grójecka 125

Nazwa rysunku: GARAŻ WIELOPOZIOMOWY - INSTALACJA WOD-KAN
ROZWINIĘCIE PIONÓW KANALIZACJI DESZCZOWEJ

Inwestor:
NKA Investment
ul. Świętokrzyska 18
Warszawa

Projektował:
mgr inż. Danuta Michalczyńska
nr upr. Wa-514/91

Wykonał:
mgr inż. Ewa Perkowski

Sprawił:
mgr inż. Grażyna Małenka
nr upr. St-294/90

Faza: PROJEKT POWYKONAWCZY

Temat: SANITARNA

ArchiCo
projekt

T&M PROJEKT Sp. z o.o.
04-088 Warszawa ul. Majdąńska 3
tel. (22) 871-43-60, fax. 871-43-60
e-mail: ttm@wonet.com.pl

Kierownik projektu:
arch. K. Tanasiewicz Wa-348/90

Sprawił:
arch. K. Tanasiewicz Wa-348/90

Nr rysunku:
4. GRO - TOM IV/A/11

Data:
KWIECIEŃ 2001

Skala: