

Eg2. archiwalny

CZĘŚĆ
K-3525
K-3097/E

DOKUMENTACJA POWYKONAWCZA

Stacja transformatorowo-rozdzielcza

~~K-3525~~ K-3097/E

SPSK5AM, Poznań, ul. Szpitalna 27/33

Pp...

Wykonawca :

Inspektor Nadzoru :


12.05.2000r.

Zarząd Inwestycji Akademii Medycznej
Inspektor Nadzoru
Robotniczychmgr inż. Aleksander Minta
opr. bud.nr 2.1777/Pw2000


Spis rysunków

- ✓ I Blokowy schemat połączeń stacji K-3017/E
SPSK-5, Poznań, ul. Szpitalna 27/33
- ✓ II Widok rozdzielni SN-15 kV cz. ZE
- ✓ III Rozdzielnia SN-15 kV cz. ZE
- ✓ IV Widok rozdzielni SN-15 kV cz. Konsumentka
- ✓ V Rozdzielnia SN-15 kV cz. Konsumentka
- ✓ VI Rozdzielnia n.n. 0,4 kV ZUR. Elewacja
- ✓ VII Rozdzielnia n.n. 0,4 kV ZUR. Rozmieszczenie aparatury
- ✓ VIII Schemat zasadniczy rozdzielni n.n. 0,4 kV
- ✓ IX Projekt układu SZR AM Poznań. Dokumentacja
powykonawcza
- X Schemat zasadniczy pośredniego, dwutaryfowego
pomiaru energii
- XI Plan instalacji uziemiającej stacji i rozmieszczenie
urządzeń
- XII Kablowe linie 20 kV do K-3017/E. Plan orientacyjny.

SEKCJA "A"

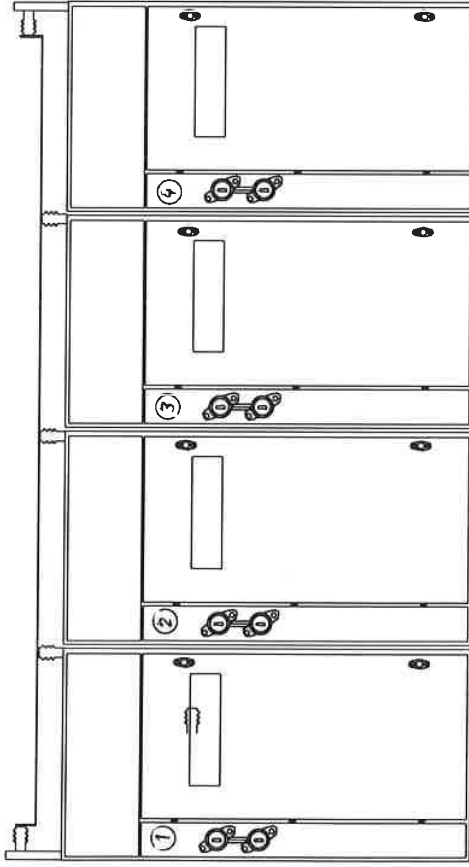

SEKCJA "B"

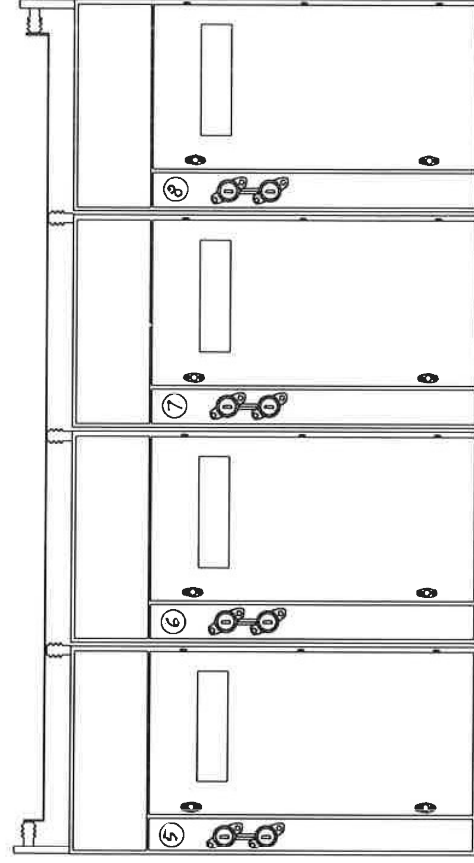


CZ. ZAKŁADU ENERGETYCZNEGO

II

Elektromontaż Peszani ul. Wieruszowska 16	548.19.1807	548.19.1807		
	Widok rozdzielnic SN-15kV			
	Projektowa?: Cz. Rydjan	Projektowa?: Cz. Rydjan	Data	Reddis
	Sprzedaż?: D. Furmanowicz	Sprzedaż?: D. Furmanowicz	01.06.98	01.06.98
	Zatwierdzi?: D. Furmanowicz	Zatwierdzi?: D. Furmanowicz	01.06.98	01.06.98

SEKCJA "A"

SEKCJA "B"

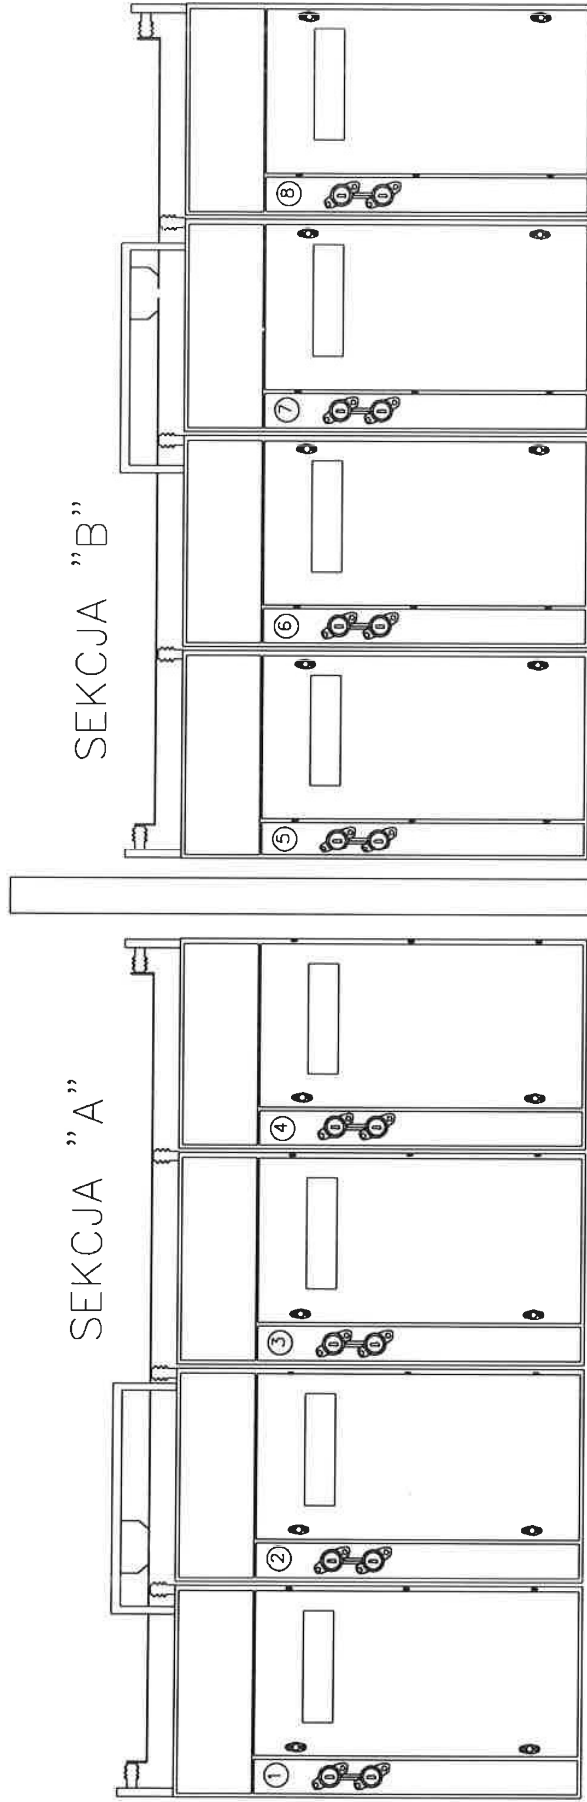


CZ. KONSUMENCKA


IV

Elektronas Pezan ul. Wieruszowska 16	548.19.1807	548.19.1807	548.19.1807	548.19.1807
	Widok rozdzielnicy SN-15kV	Projektant: Cz. Ryjlan Sprawdził: D. Furmanowicz Zatwierdził: D. Furmanowicz	Data: 01.06.98 01.06.98 01.06.98	Podpis: [Signature] [Signature] [Signature]

SEKCCJA "B"

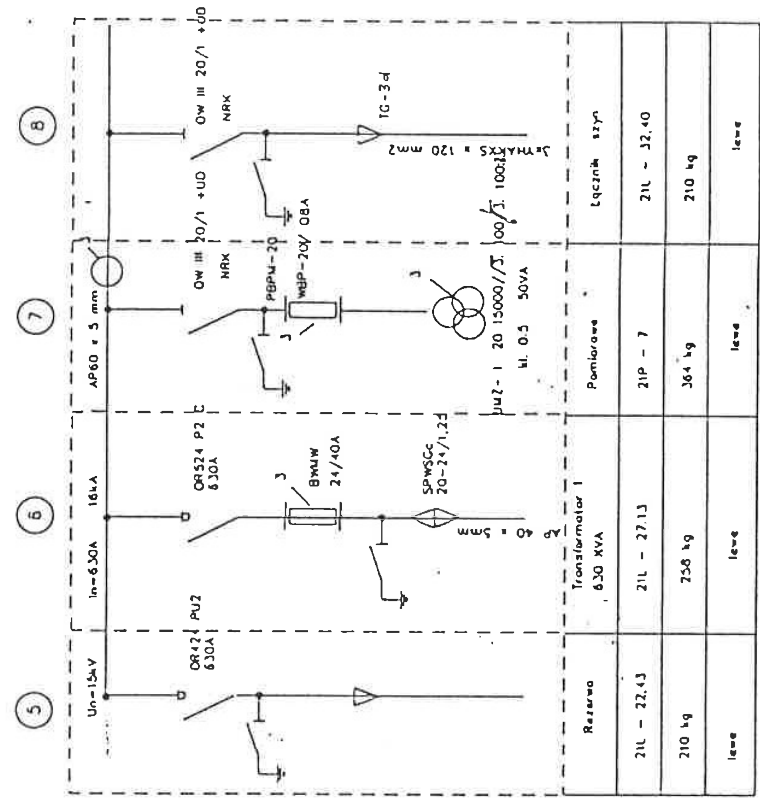


SEKCCJA "A"

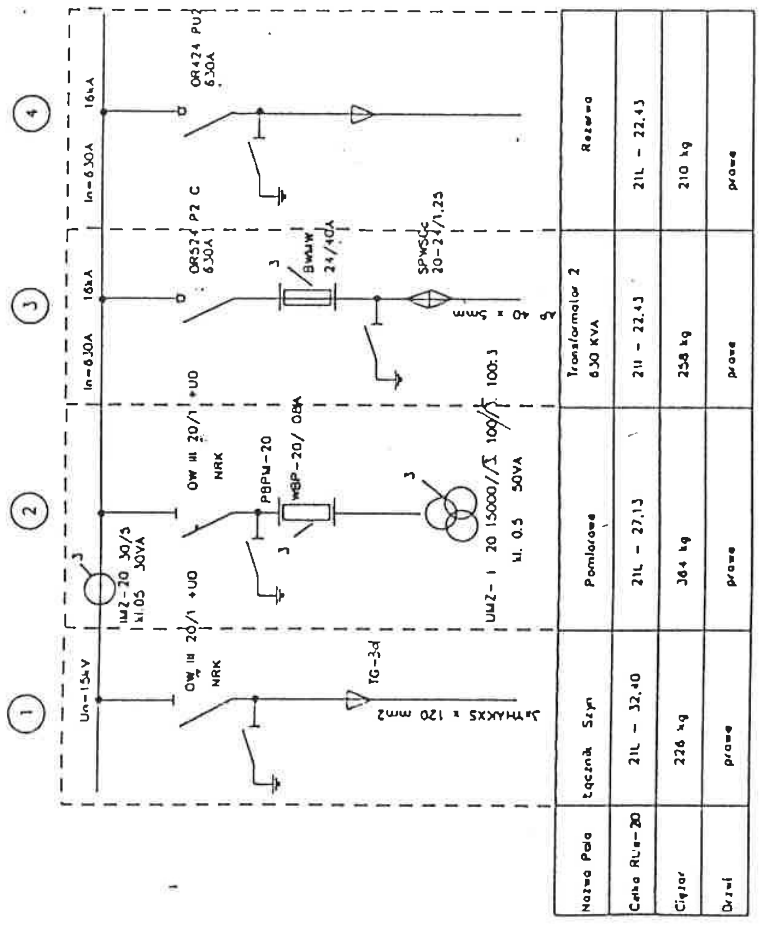


Elektryczne Paszport ul. Wieruszowska 16	548.19.1807		Nazwisko Prekierował: Cz. Ryjan Sprawdził: D. Furmanowicz Zatwierdził: D. Furmanowicz	Data Podpis 29.03.98 29.03.98 29.03.98	Skala Nr./ry 2
	ROZDZIELNICA SN-15 kV				
	CZ. Konsumentcko				

Zarząd Inwestycji Akademii Medycznej
 Inspektor Wydziału
 Robot Elektrycznych
 mgr inż. Aleksander Minko
 upr. bud. nr 2.171/PW

SEKCJA "A"

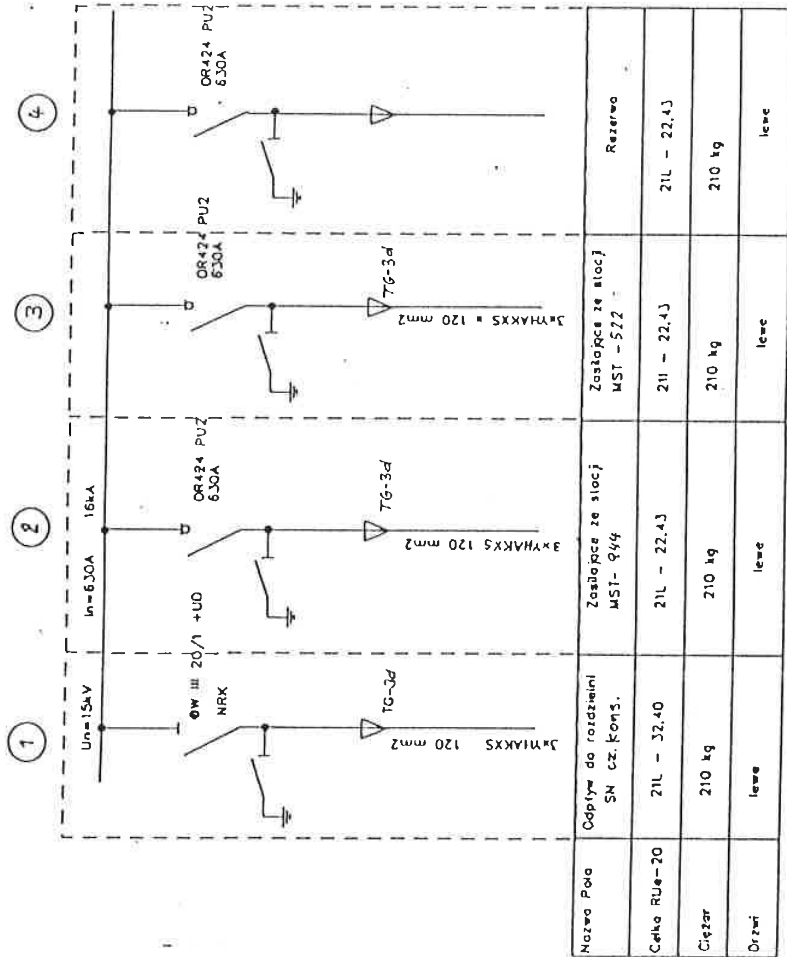

SEKCJA "B"

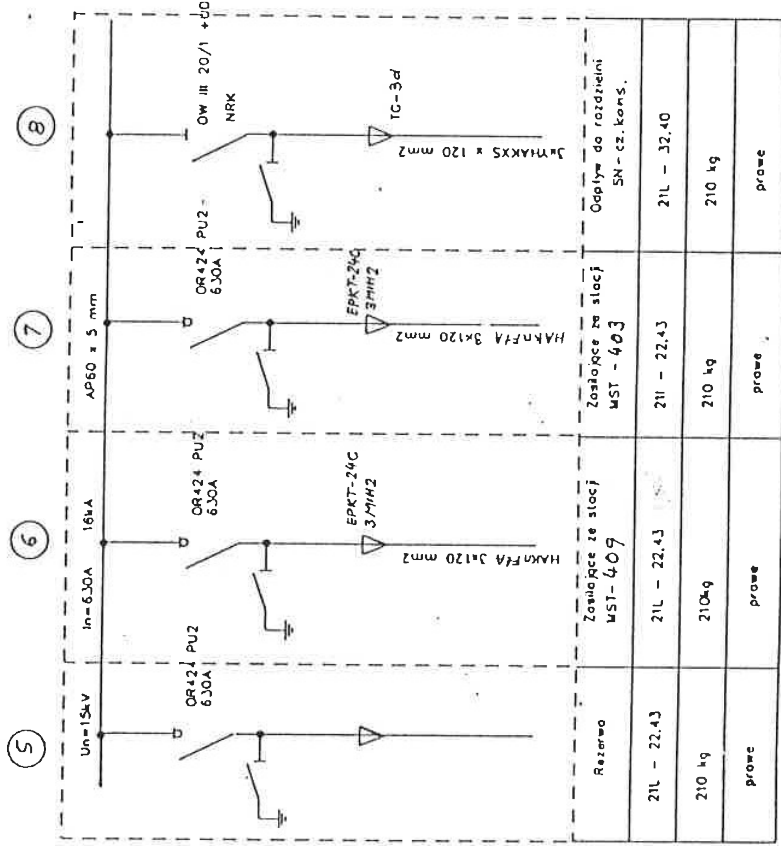

Elektromontaż Pesa
ul. Wieruszowska 16

548.19.1807



ROZDZIELNICA SN-15 kV

Nazwisko
Projektant: Cz. Ryjan

Data
29.05.98

Sprawdził: D. Furmanowicz 29.05.98

III

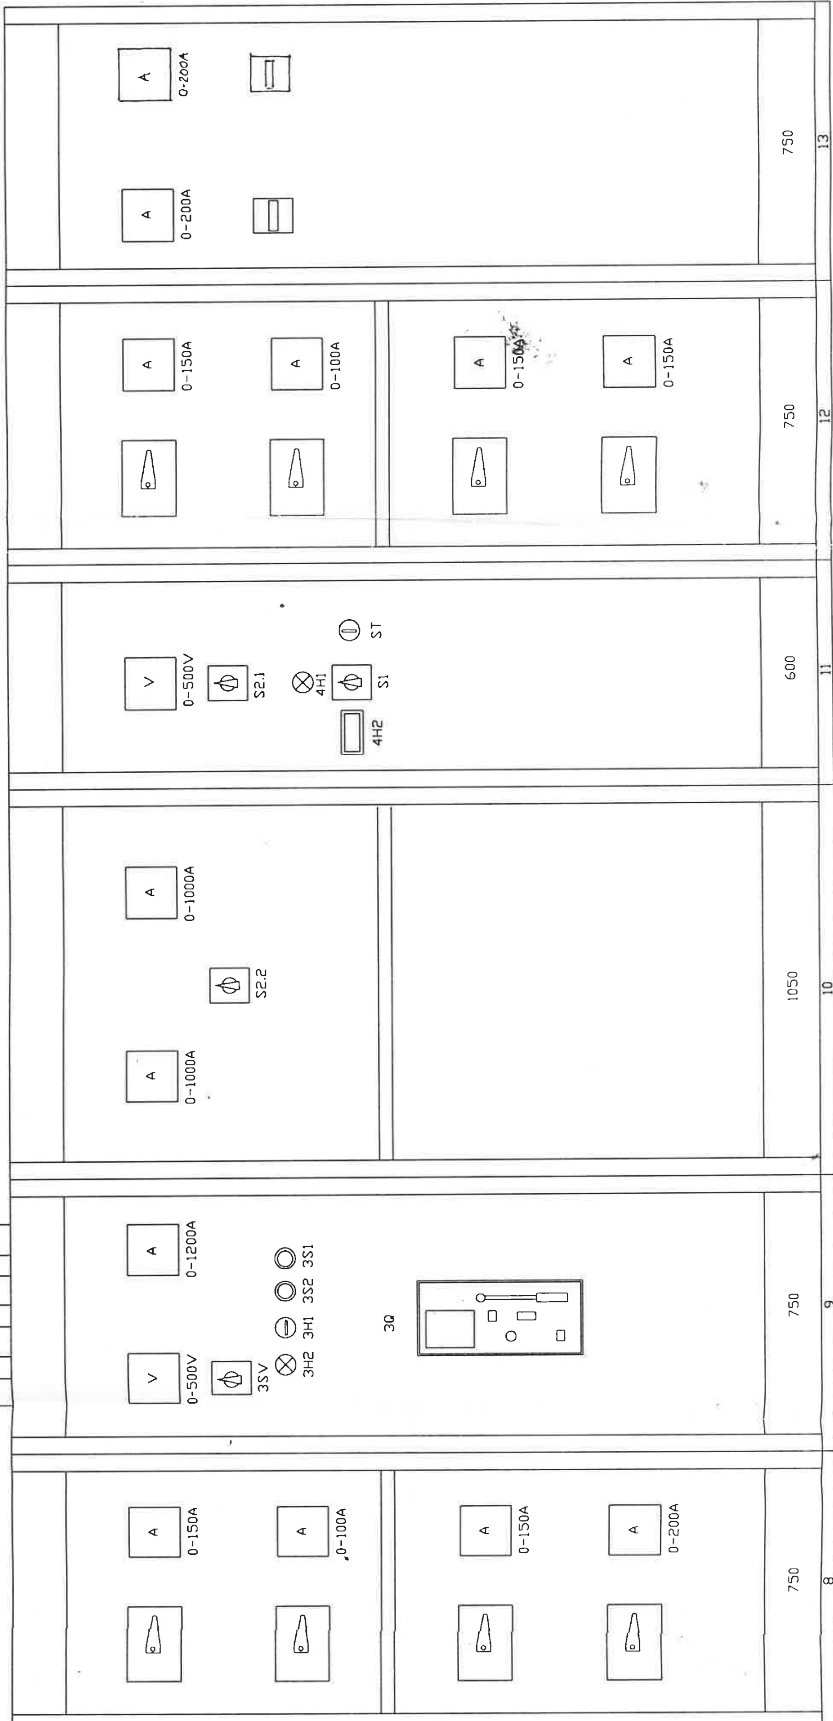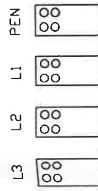


15.05.2000
[Signature]

VI


L3 L2 L1 PEN

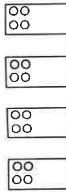

A
0-200A

A
0-150A



A
0-200A

A
0-100A

A
0-200A




A
0-800A


A
0-1200A



1Q

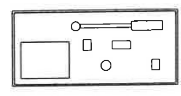

2Q

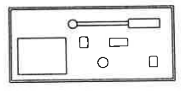

A
0-800A

750

2

750

2

750

3

750

4

750

5

750

6

750


7

750

8

Podział transportowy

Podział transportowy

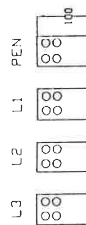

Główne szyny zbiornice AP 80 x 10 malowane



Za płytami z rozłącznikami LD szyny zbiornice AP 60 x 10

Przekładniki w polach 1,2,7,8,12-zabudowa z tyłu płyt montażowych


Podział transformatory

Podział transformatory

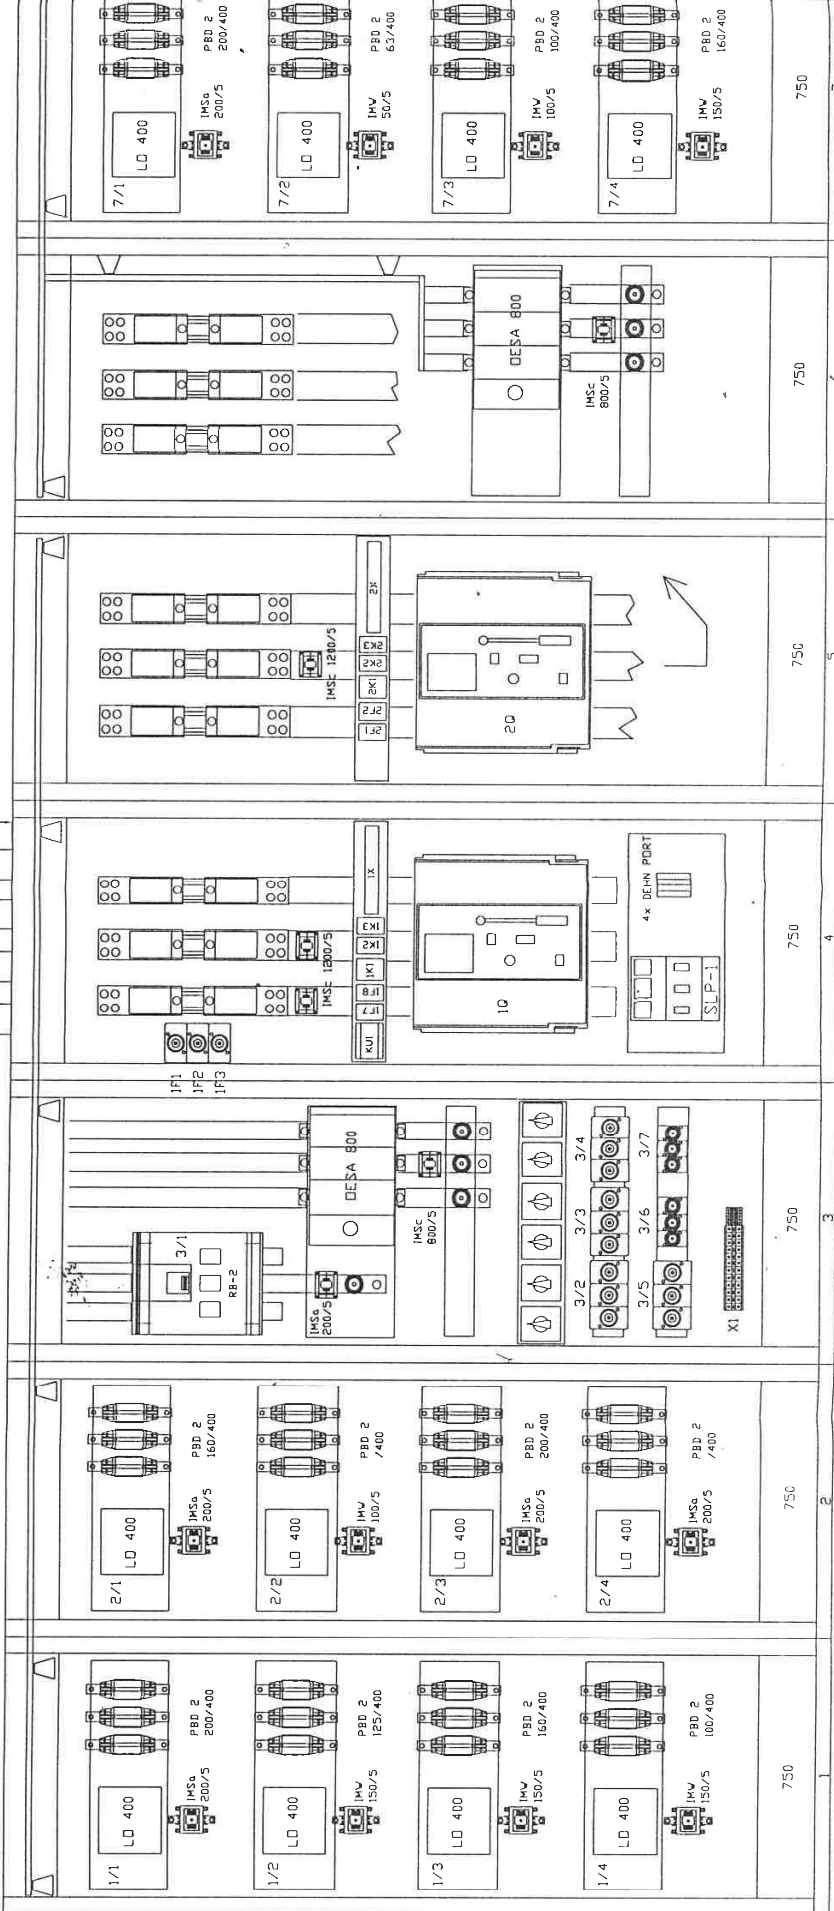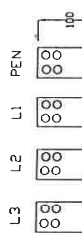


750 750 750 750 750 750 750

7 6 5 4 3 2 1

ROZDZIELNICA ŚREDNIEGO NAPIĘCIA

1L1 (7L2)

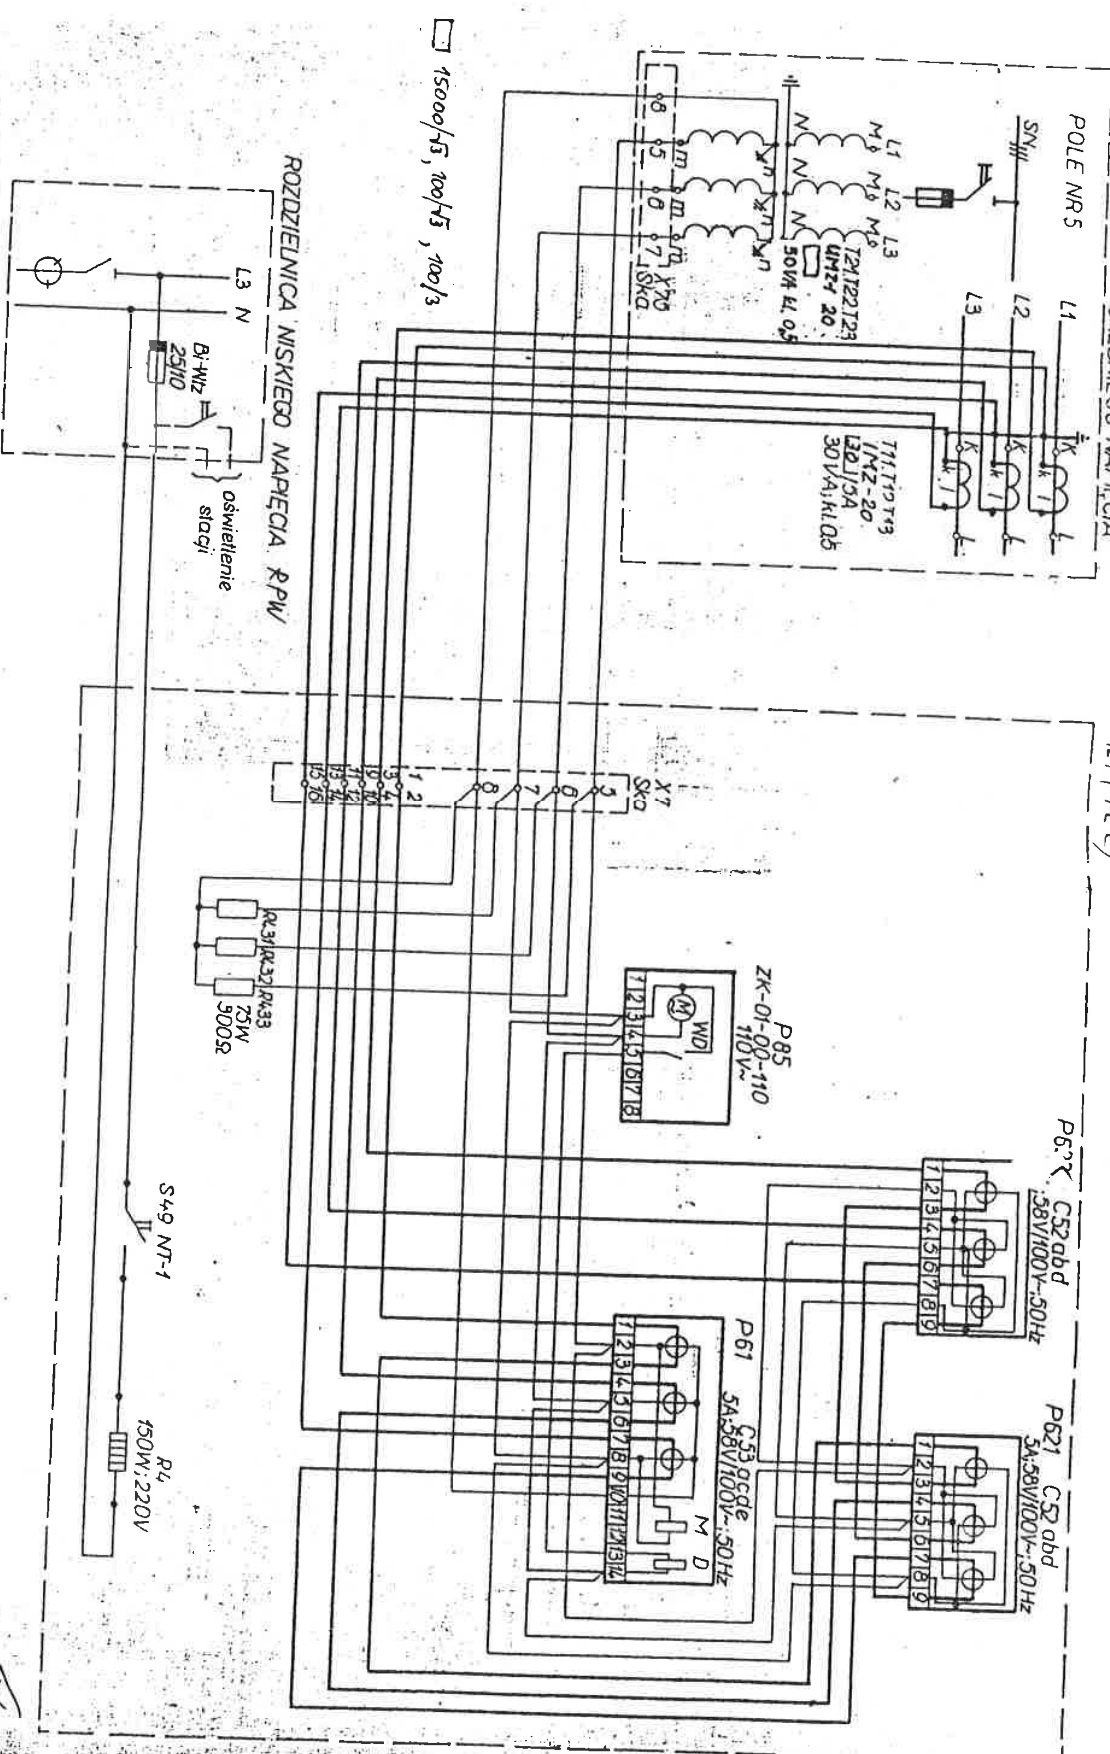

15000/43, 100/43, 100/3

ROZDZIELNICA NISKIEGO NAPIĘCIA RPW


Zobowiązanie		Zmiany	
Adres zmiany		Lp. zmiany	
Data		Poz. zmiany	
Tren			
Schemat zasadniczy podstawowego, dwutyńowego pomiaru energii			
Skala		OBIEKT	
1:1		T-4457	
Opis		Data	
Kreslil		1988-03	
Sprawdzil		1988-05	
Adaptowal		1988-05	
Zastalony		Zastalony	
Nr rys.		33-4457-119	

(Regulacja informacyjna)

X

RZUT PRZYZIEMIA


B

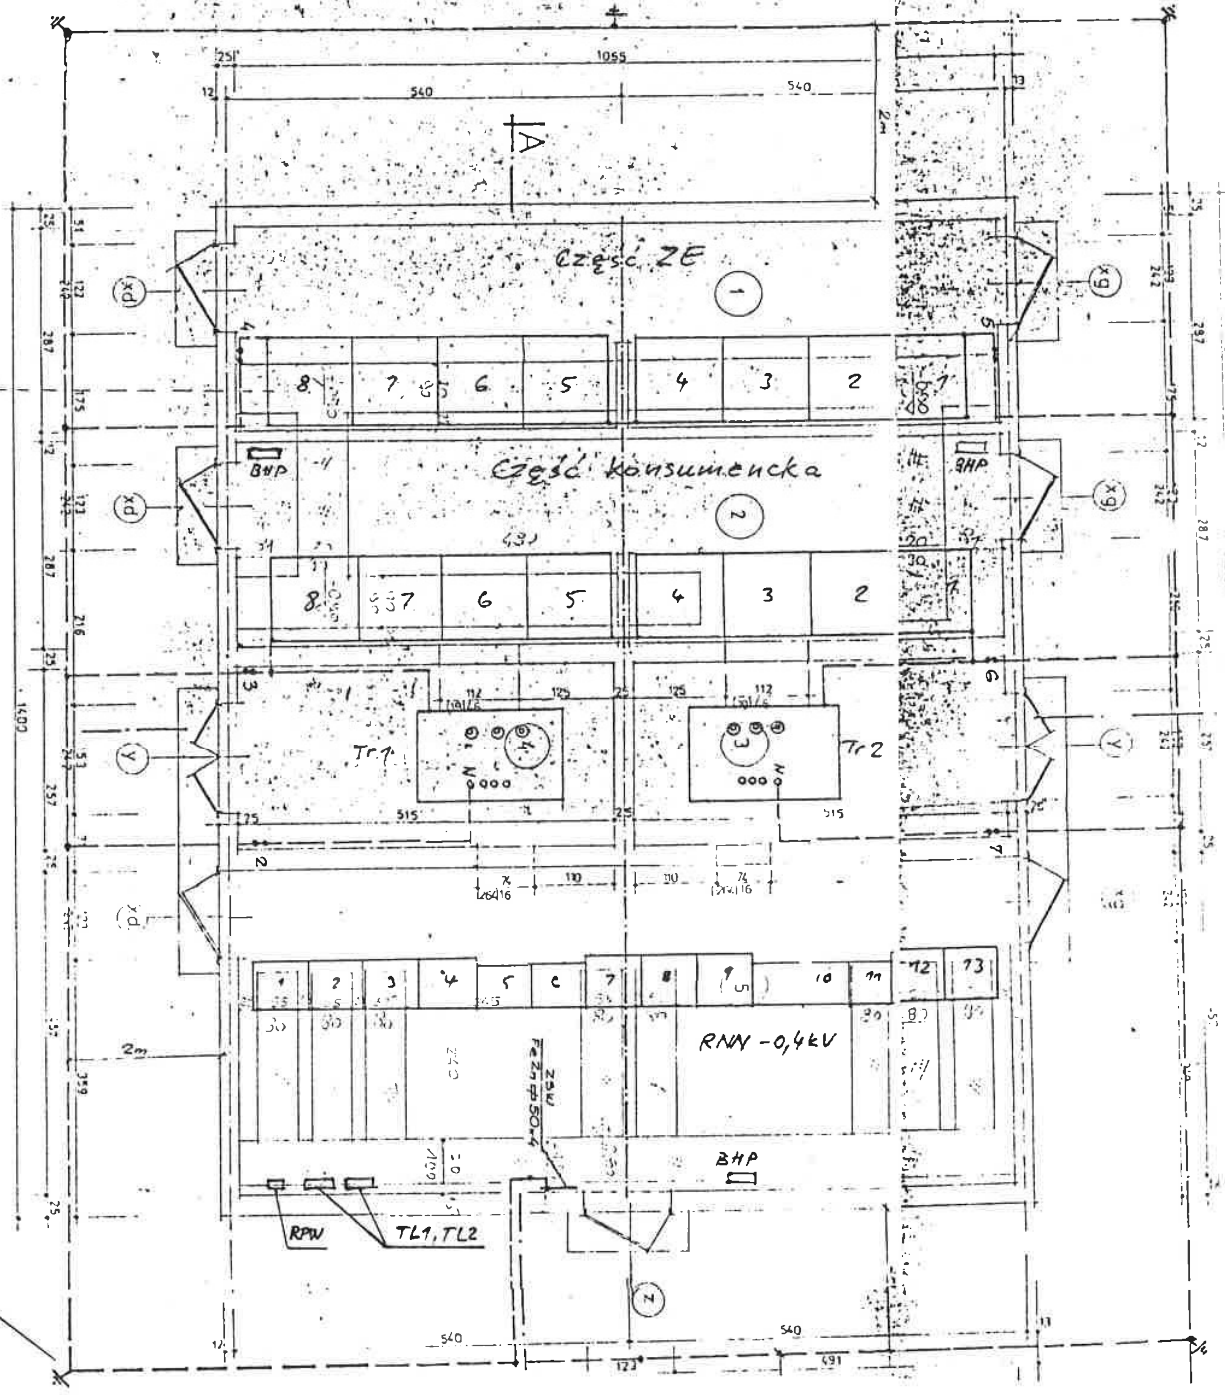

TRZĘTY STALOWE OGNIAKOWE
o 200mm i Dr. 6m

Stacja transformatorowa - rozdz. K-3017/E
Plan instalacji uzimiacznej
Zarząd Inwestycji Akademii Medycznej
Inspektor Nadzoru i Rozwierzenie urządzeń
Roboty wykonawcze
mgr inż. Aleksandra
upr. bud nr 2

XV

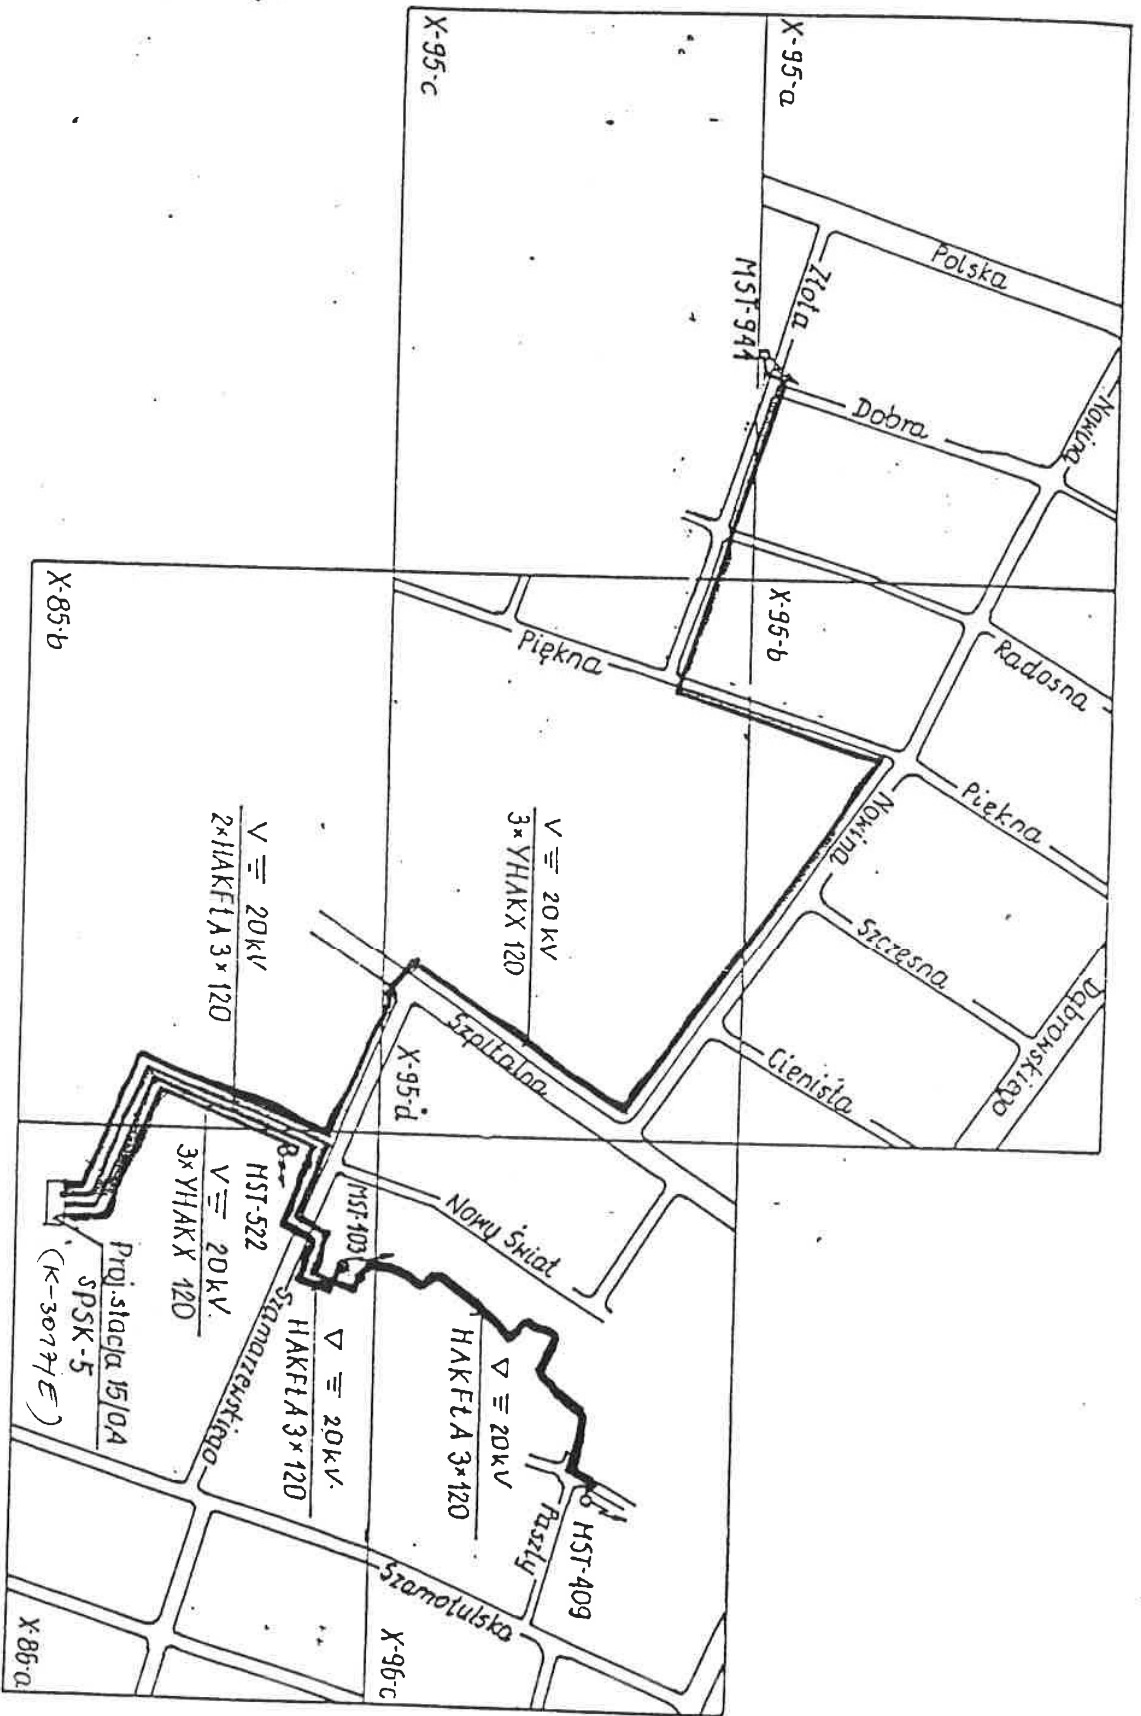

linia czerw. - kable proj.
 linia czarna - kable istn.
 czarna

Wielkość

15.05.2000 r.


[Signature]

KABLOWE LINIE 20 kV
 do K-30171E
 Plan orientacyjny

skala 1:5000

str. 1

XII

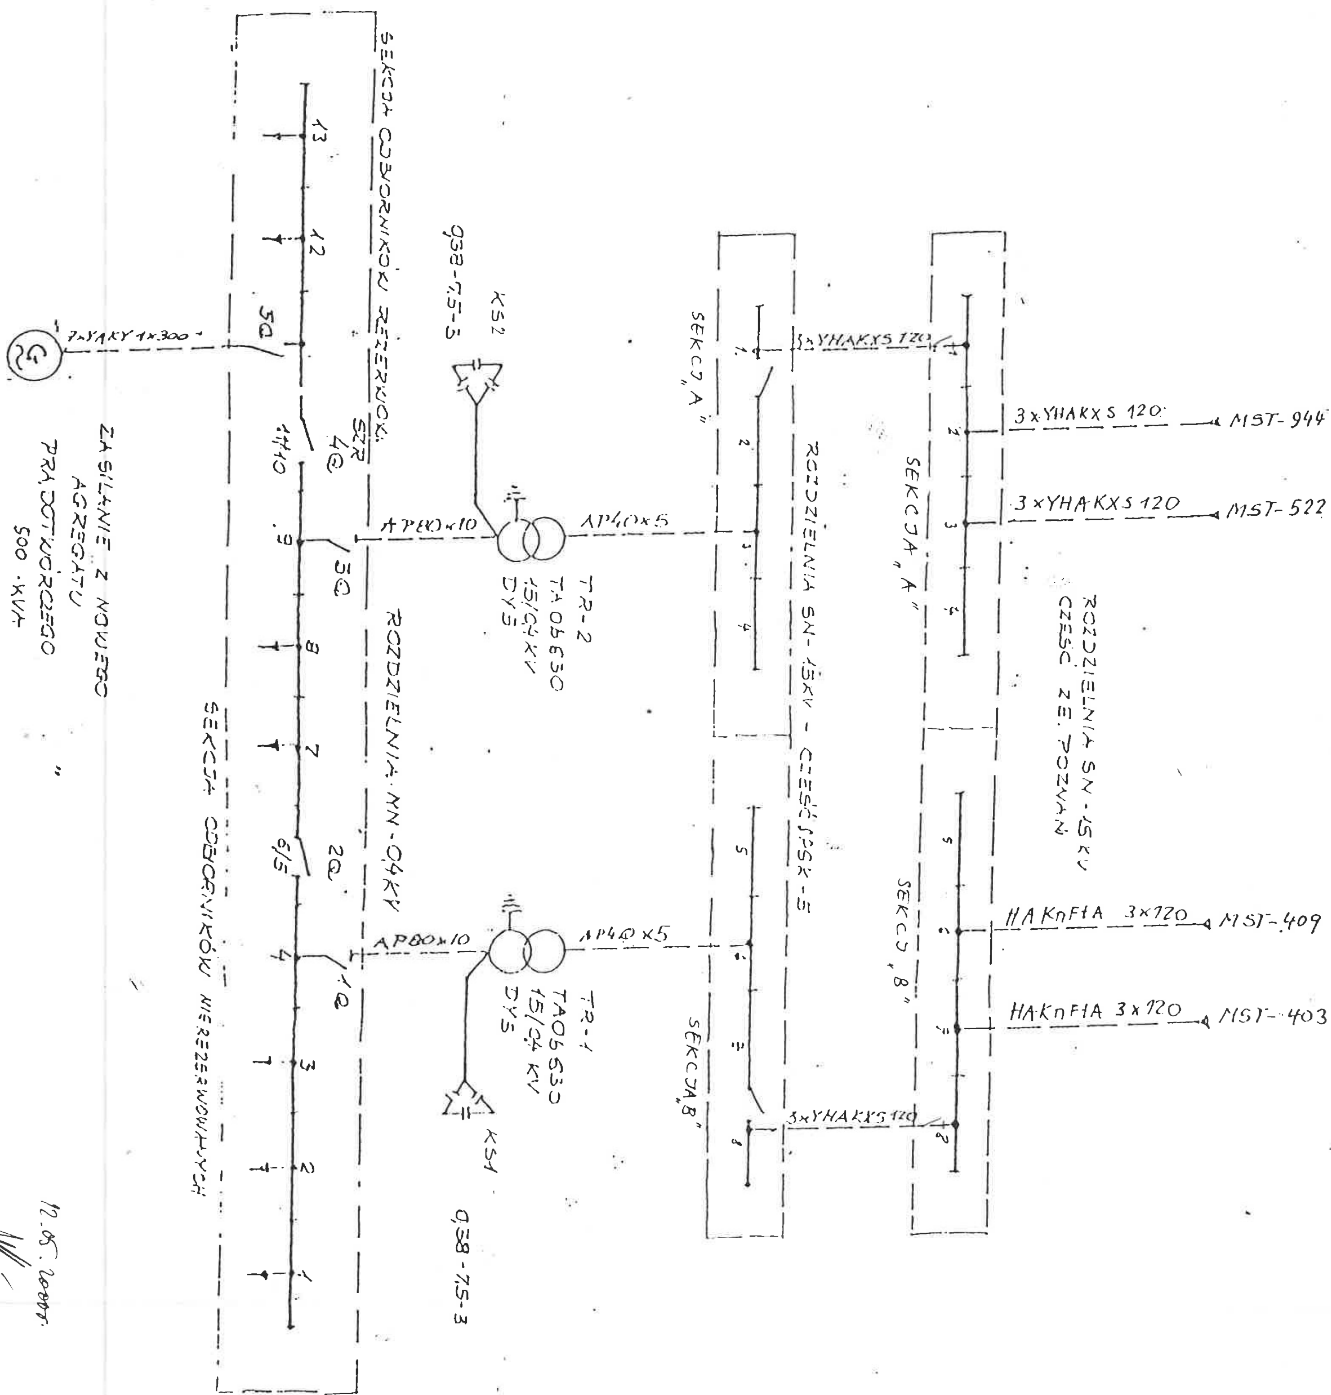


ZA SILNIEM Z NOWEGO
AGREGATU
PRĄDOTWORZEGO
500 · KVH

12.05.2007r.



I
12

SCHEMAT STRUKTURALNY

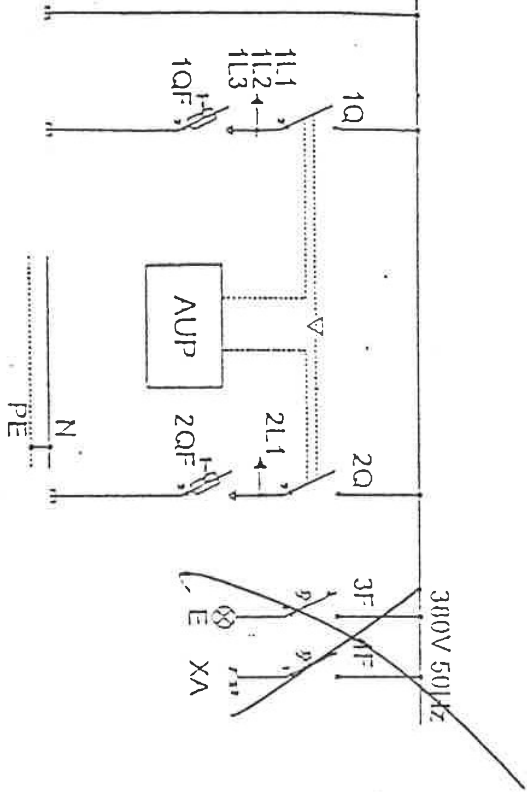

SCHEMAT FUNKCYONALNY

		ZASILANIE 1	ZASILANIE 2	
ZAGROZENIE OWIADU	KONTROLA IMPIĘCIA	OPÓJNIENIE CZASOWE ZALACZANIA	ZALACZENIE	ZALACZENIE
			blokada od 2Q stycznik główny 1Q	blokada od 1Q stycznik główny 2Q
SYGN. ZALACZ.		ZASILANIE		
		1	2	
		ZASILANIE		
		1	2	
		ZASILANIE		
		1	2	

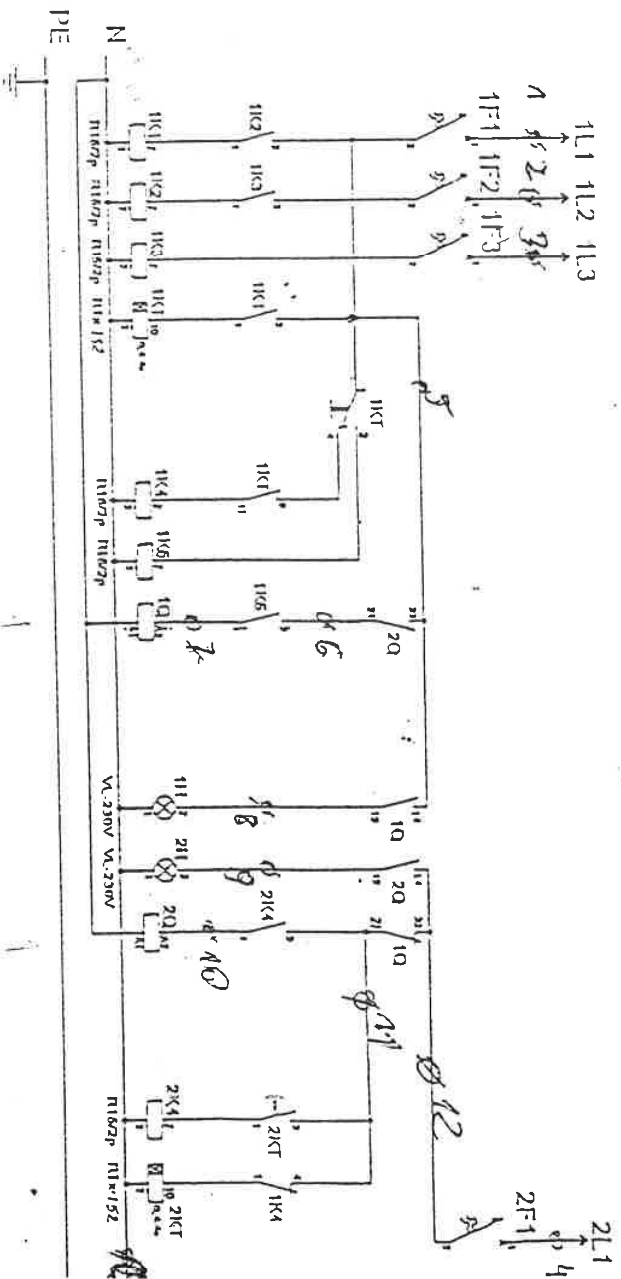

OŚWIADCZENIE

kierownika budowy

Stwierdzam, że wykonano obiekt budowlany: *Siec' kablowa nn - 0,4 kV, SP5K-5 ul. Sypitekma 27*

- a) - zgodnie ze sztuką budowlaną, projektem budowlanym, warunkami pozwolenia na budowę, przepisami i obowiązującymi Polskimi Normami*)
- ~~b) - niezgodnie z projektem budowlanym, warunkami pozwolenia na budowę, wprowadzając zmiany w toku wykonywania robót, które zostały uzgodnione z projektantem i inspektorem nadzoru inwestorskiego*)~~
- b) - po czym teren budowy, jego otoczenie a także, w przypadku korzystania: ~~ulicę, sąsiednią nieruchomość, budynek, lokal*)~~ doprowadzając do należytego stanu i porządku.
- c) - uwagi:

Zarząd Inwestycji Akademii Medycznej
Inspektor Nadzoru
Robót Elektrycznych

mgr inż. Aleksander Minta
.....
podpis
inspektora nadzoru inwestorskiego

inż. JERZY SOBKOVIK
Instalacje elektryczne
upr. bud. 219/79/Pw 302/PW/93
60-258 Poznań, ul. Chocińskiego 22/15

J. Sobkowiak
.....
podpis
projektanta


ZAKŁAD ELEKTRO-INSTALACYJNY
mistrz
Tadeusz Bregza
Pelikan, ul. Wielichawska 121
64-000 KOŚCIAN
tel. 12-16-87 upr. pom. 104/L

T. Bregza
.....
podpis
kierownika budowy

Dołączam oświadczenia o braku sprzeciwu:

- Państwowej Inspekcji Ochrony Środowiska
- Państwowej Inspekcji Sanitarnej
- Państwowej Inspekcji Pracy
- Państwowej Straży Pożarnej

*) niepotrzebne skreślić

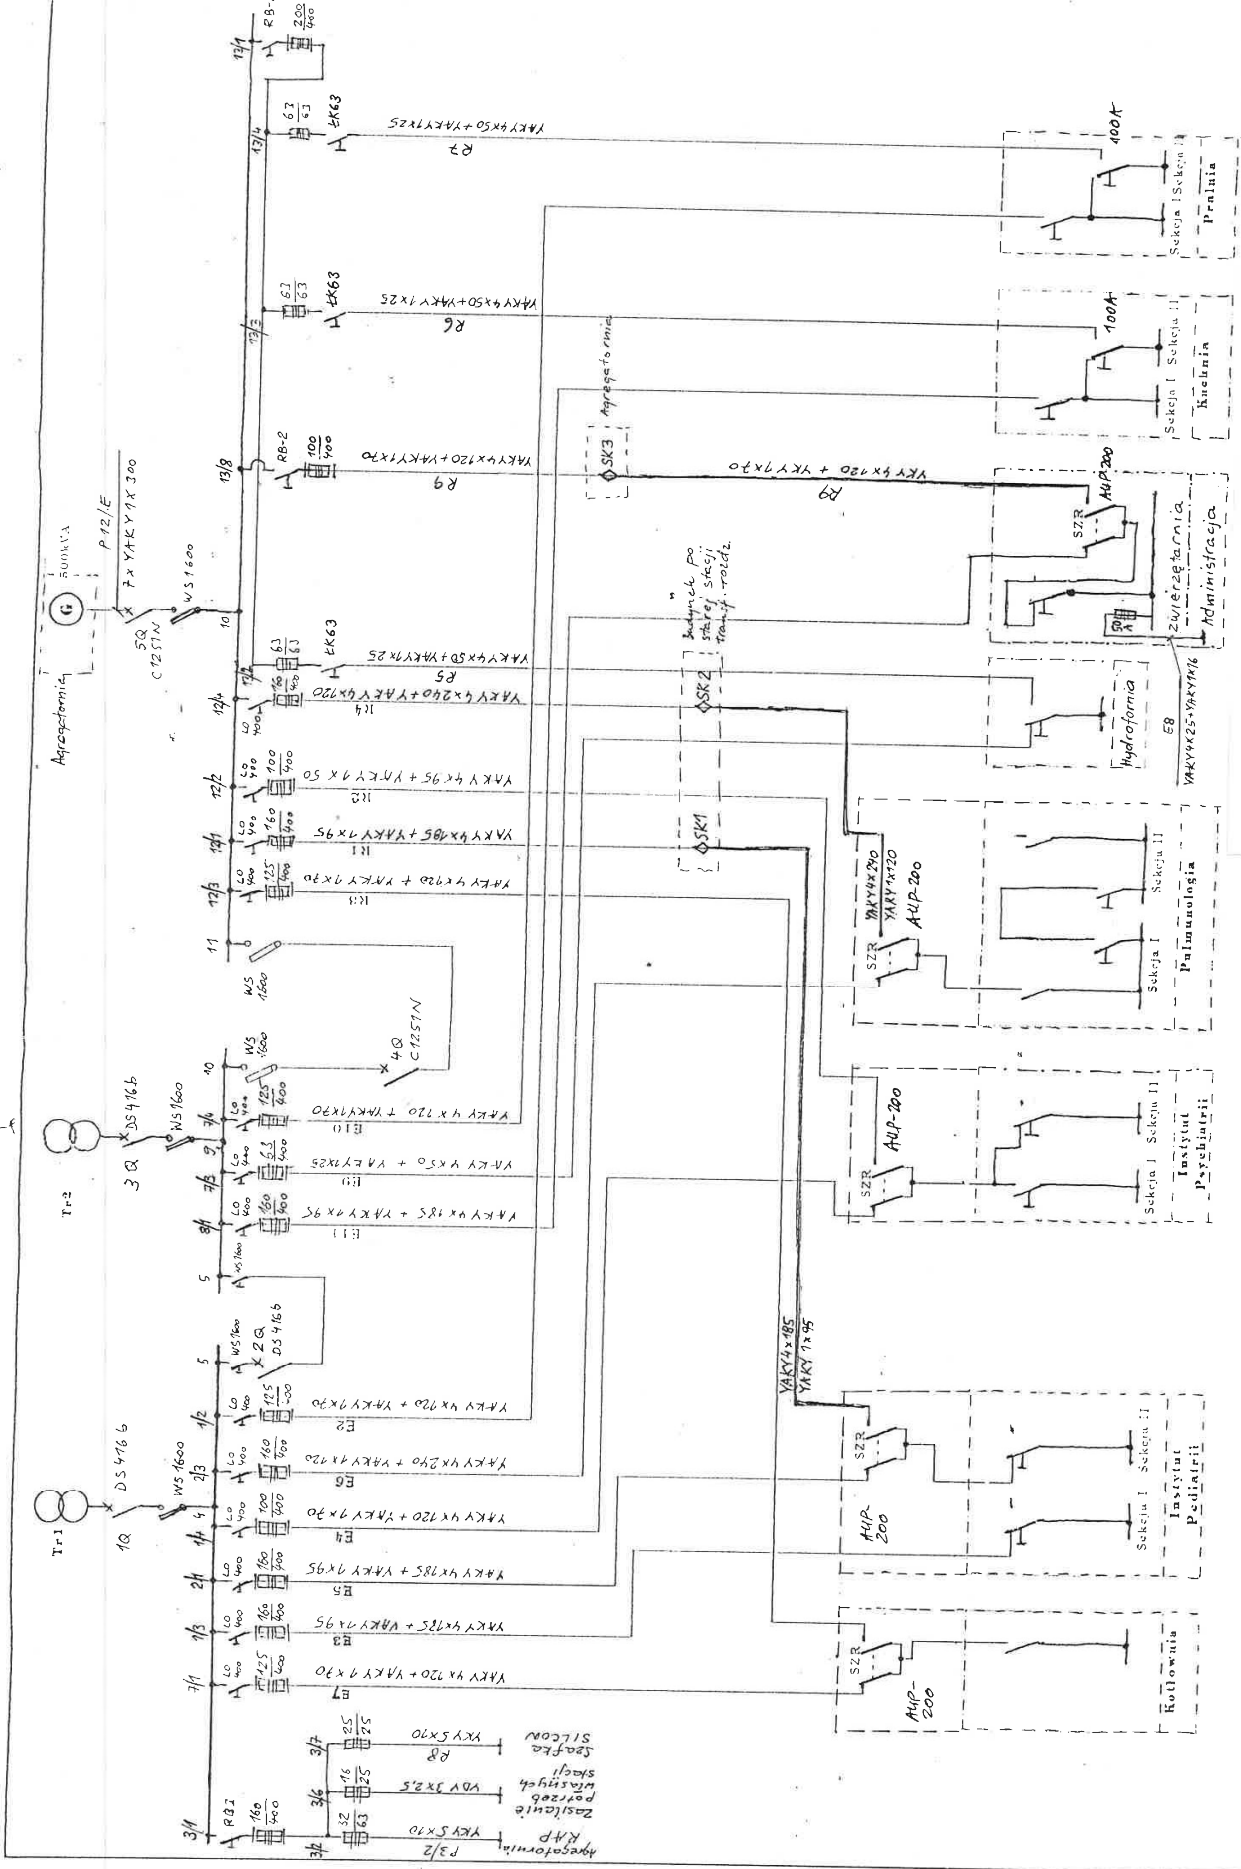

Oznaczenia (przekład):
 7/1 - Selekta rozdzielcza RMN 0,4kV nr 7 pole 1

Schemat sieci zasilającej n.n. Szpitala SPK-5