

PROJEKT - SZKIC  
organizacji ruchu opitnie  
poziwianie - negatywnie  
z następującymi warunkami


SPECIALISTA  
Wdziału Ruchu Drogowego  
KMP z siedzibą w RACDMIU  
podpis: *Bożena Janczyk*

ZATWIERDZENIE  
DT. 5.11.2000  
Wzrost: 39.06.2002


2001-01-30

*Bożena Janczyk*

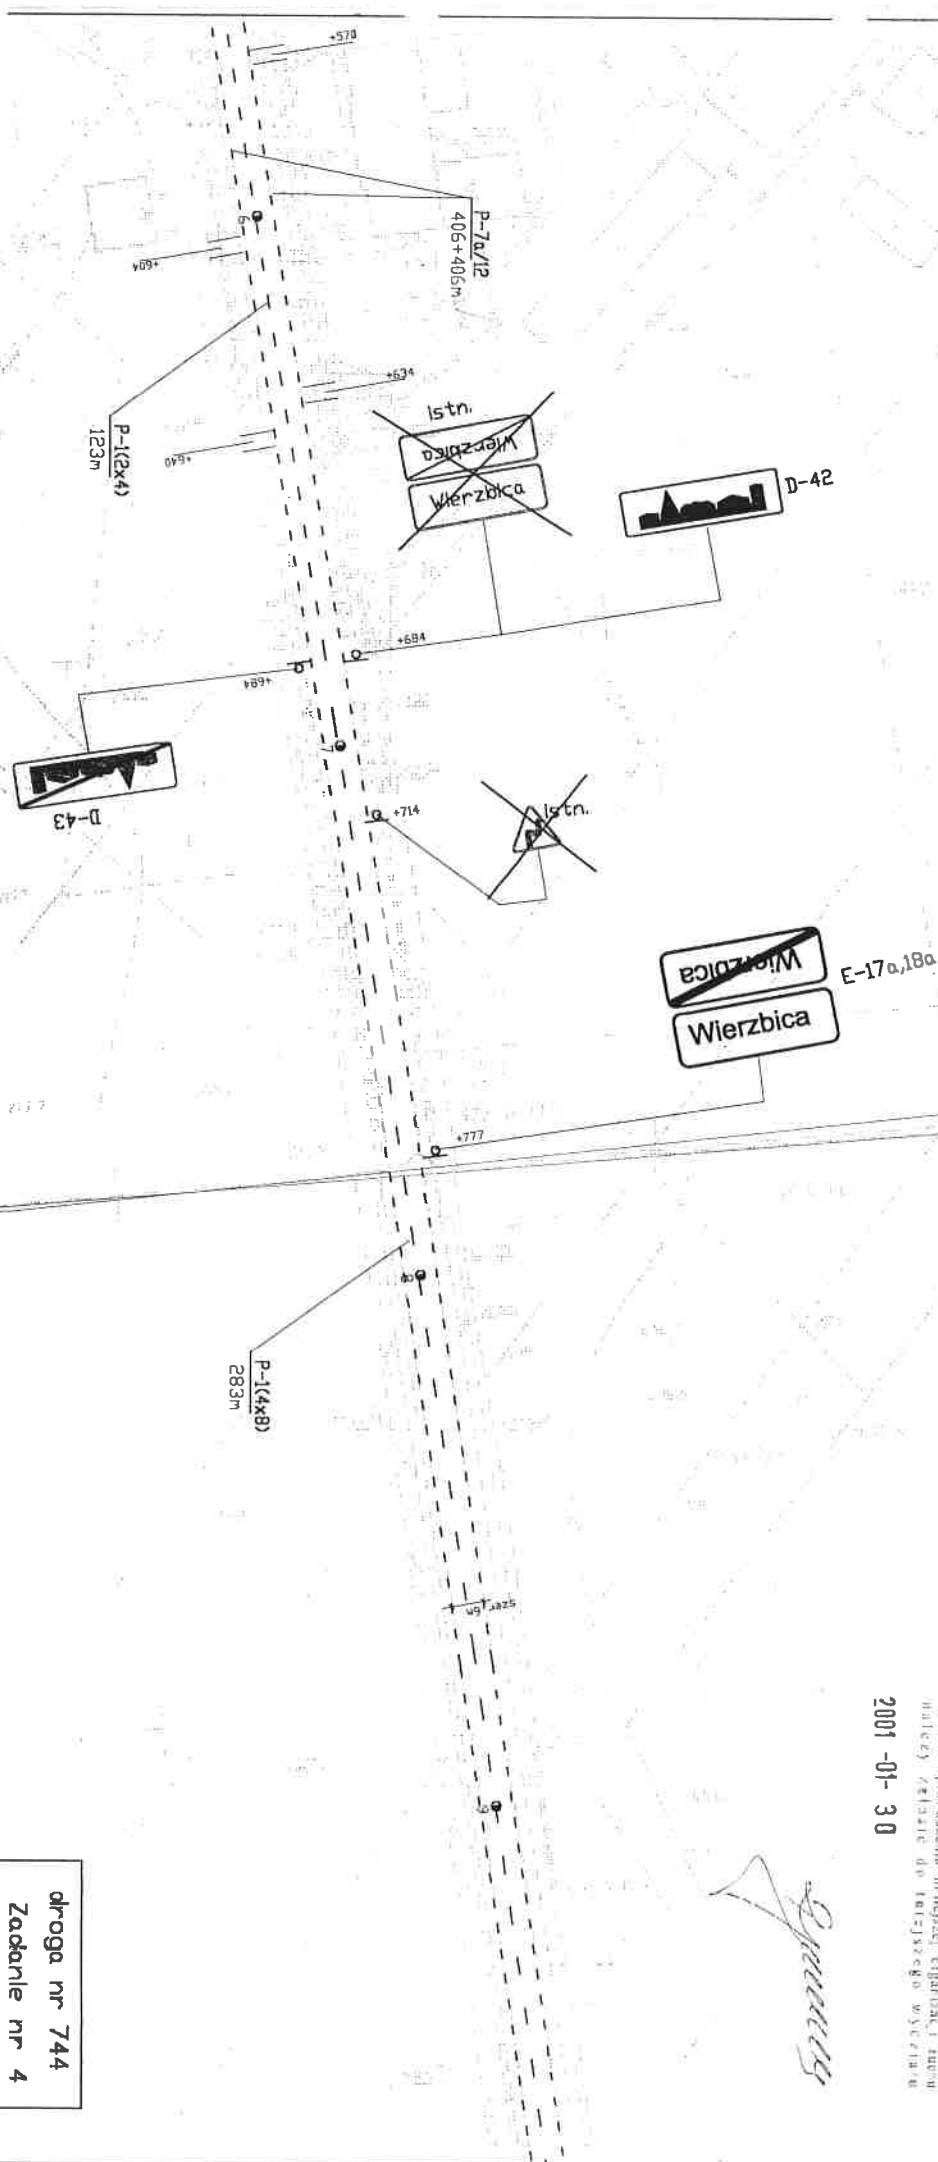

droga nr 744  
Zadanie nr 4  
Arkusz nr 35  
skala 1:1000

**PROJEKT - SZKIC**  
organizacji ruchu opinuje  
pozytywnie - negatywnie  
z zastrzeżeniami warunkami

**SPECJALISTA**  
Wydziału Ruchu Drogowego  
KWP z siedzibą w RADOWIE  
podkom. uz. Bogusław Jolczyk

ORGANIZACJA RUCHU  
WYKONAWCZO  

**ZATWIERDZENIE**  
DT 5418-4001/2002  
Wzrostku do 50.00.2002

Zawieram do realizacji projekt - sekcję stałej organizacji ruchu  
w całości - ~~projekt~~  
Termin wprowadzenia niniejszej organizacji ruchu  
należy zgłosić do tutejszego wydziału

2001-01-30

*[Signature]*



droga nr 744  
Zadanie nr 4  
Arkusz nr 36  
skala 1:1000