

UWAGA!
Trasę przewodów oraz lokalizację
projektowanych elementów infrastruktury
podziemnej naniesiono orientacyjnie.

UL. GRUDZIĄDZKA

UL. ŚWIĘTOPEŁKA

Zał. nr 5

Zał. nr 4

Trasa Prezydenta Władysława Raczkiewicza

proj. DN300

ist. DN100

proj. DN300

ist. DN500

Toruńskie Wodociągi Sp. z o.o.
87-100 Toruń, ul. Rybaki 31/35
DZIAŁ TECHNICZNY
tel. bezp. (56) 658-64-94
tel. (56) 658-64-34, fax (56) 654-01-51

ZAŁĄCZNIK DO PISMA
nr TT.400.2023.686.z.BK
z dnia 28.04.2023 r.

podpis **KIEROWNIK**
Działu Technicznego

— istniejące przewody wodociągowe
— projektowane przewody wodociągowe

ZAŁ. NR 2



UWAGA!
Trasę przewodów oraz lokalizację
projektowanych elementów infrastruktury
podziemnej naniesiono orientacyjnie.

Zał. nr 7

proj. DN300

proj. DN100

Zał. nr 6

proj. DN300

ist. DN100

ist. DN100

Trasa Prezydenta Władysława Raczkiewicza

UL. DWORCOWA

UL. S.BATOREGO

proj. DN300


Toruńskie Wodociągi Sp. z o.o.
87-100 Toruń, ul. Rybaki 31/35
DZIAŁ TECHNICZNY
tel. bezp. (56) 658-64-94
tel. (56) 658-64-34, fax (56) 654-01-51

ZAŁĄCZNIK DO PISMA
nr TT.400.2023.686.z.BK
z dnia 28.04.2023 r.

KIEROWNIK
Działu Technicznego

mgr inż. Krzysztof Dziamecki

istniejące przewody wodociągowe
projektowane przewody wodociągowe

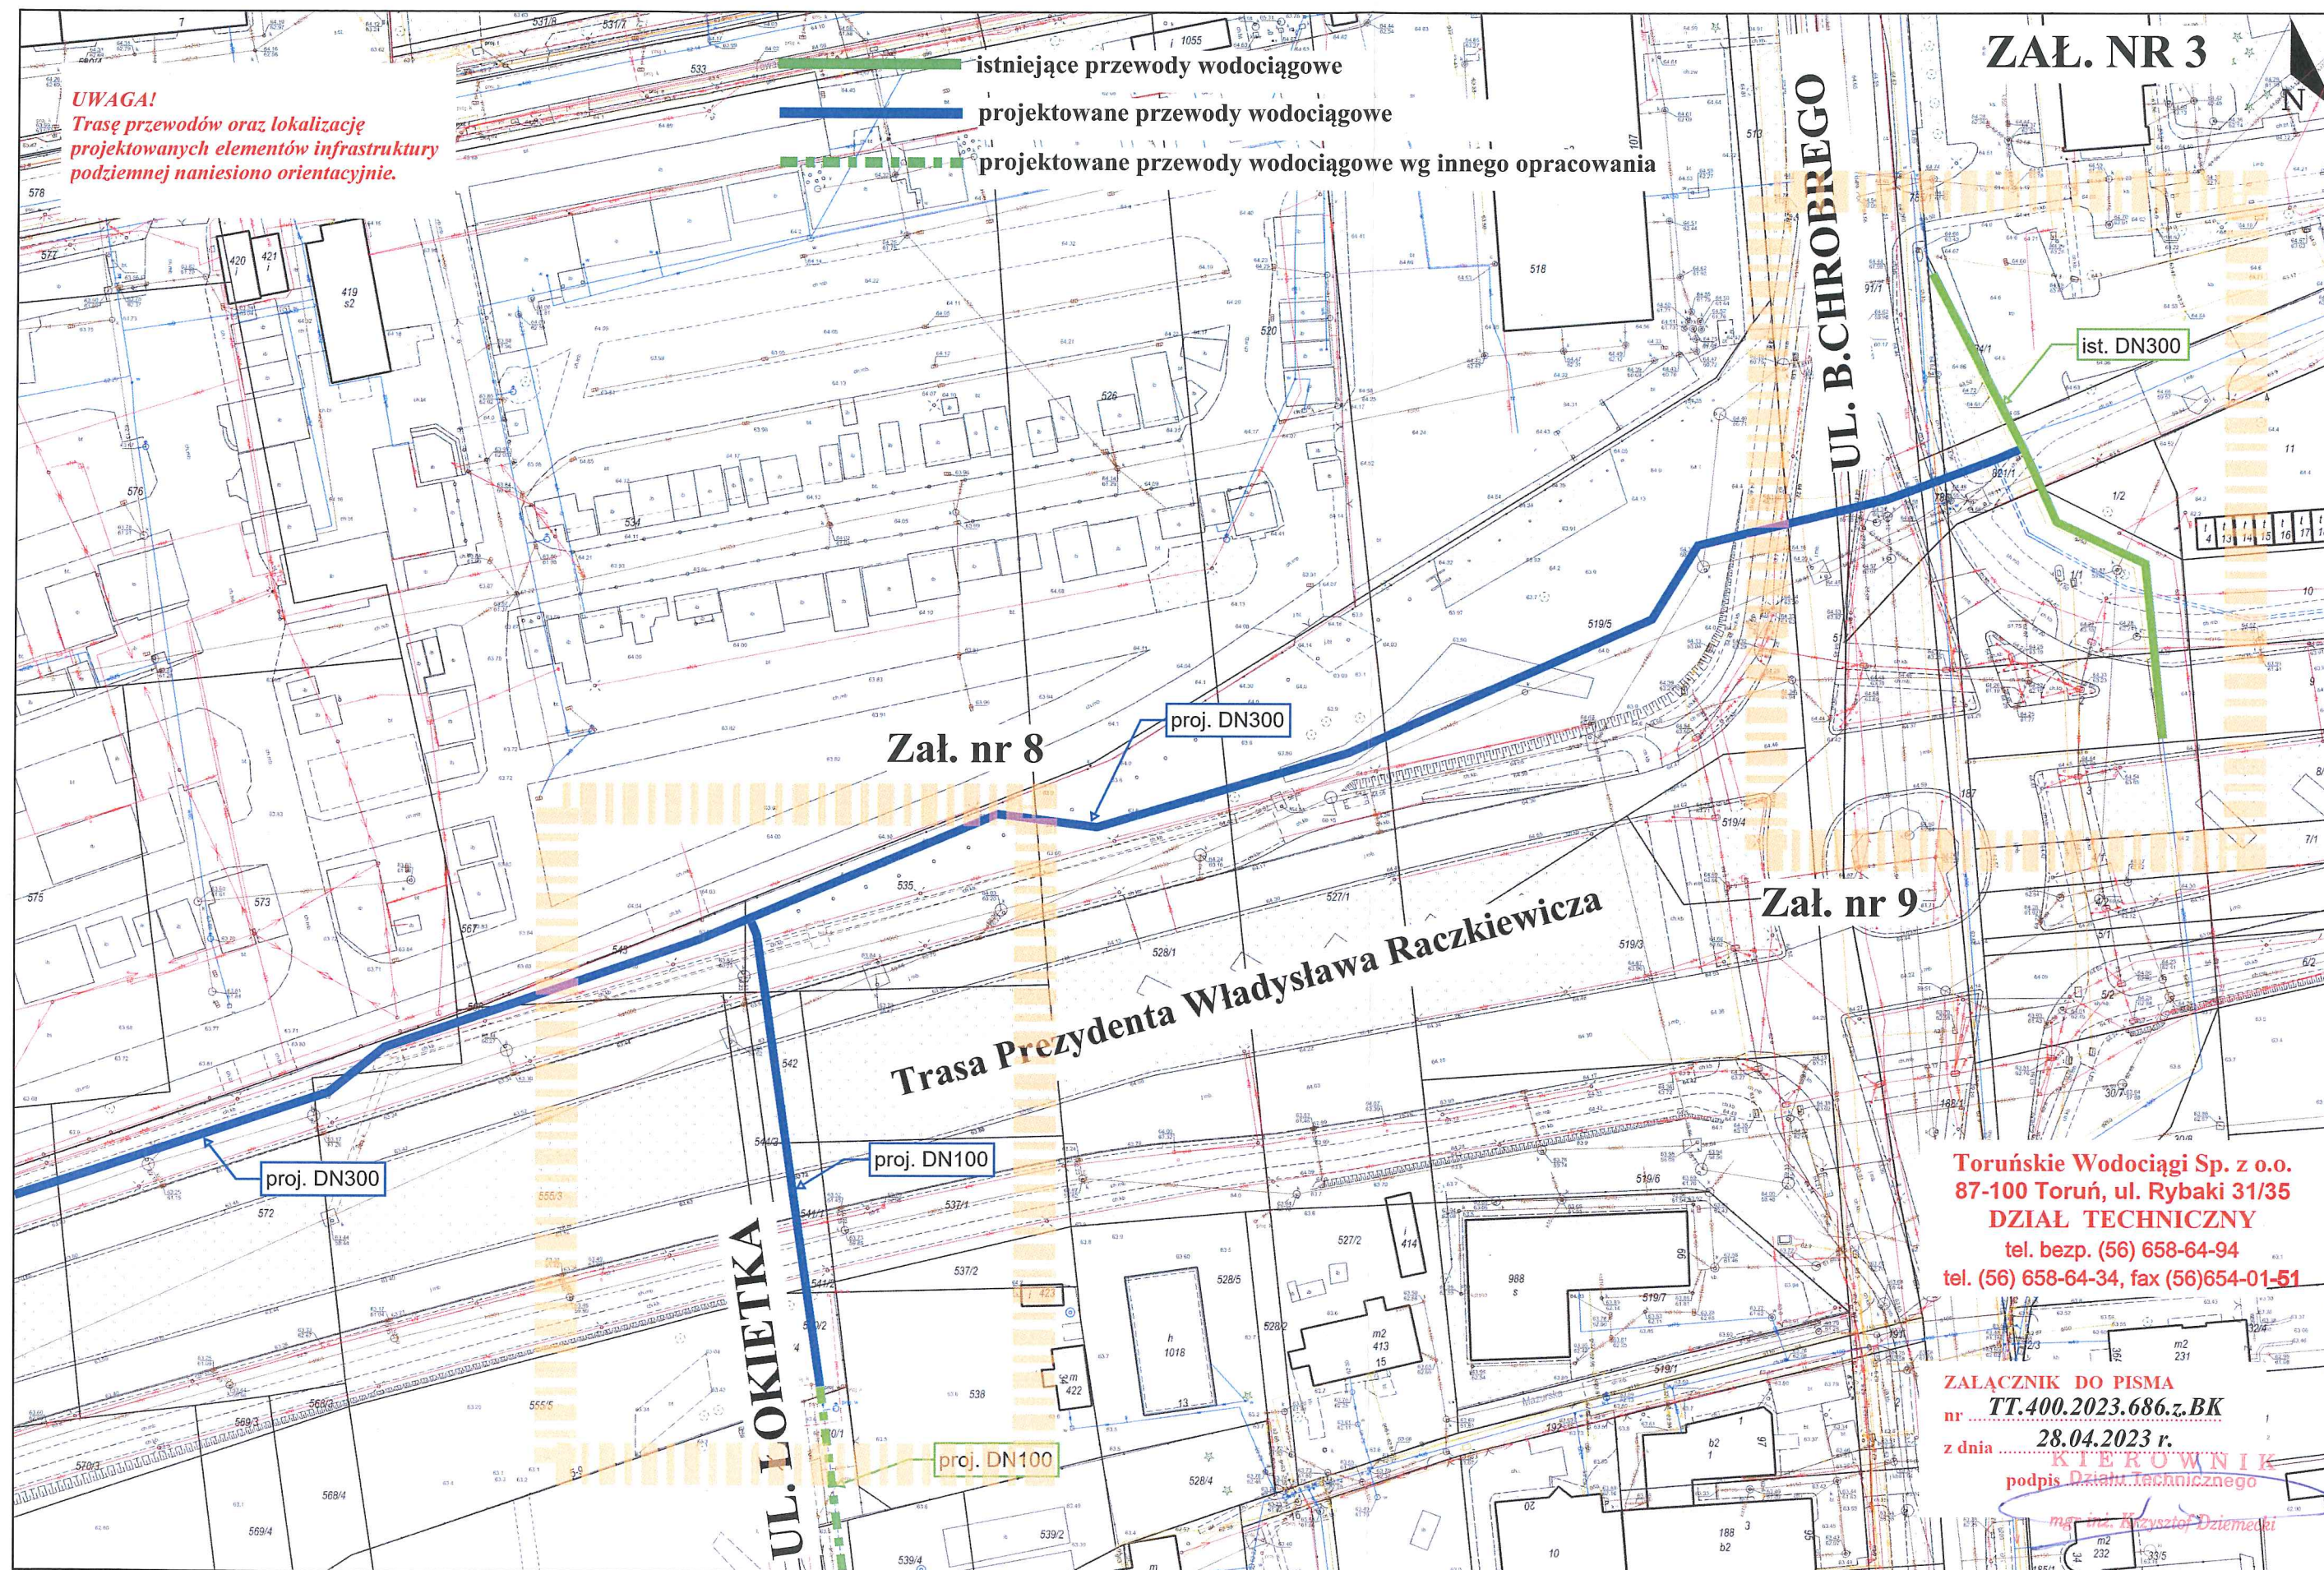

UWAGA!
Trasę przewodów oraz lokalizację
projektowanych elementów infrastruktury
podziemnej naniesiono orientacyjnie.

istniejące przewody wodociągowe
projektowane przewody wodociągowe
projektowane przewody wodociągowe wg innego opracowania

ZaŁ. NR 3

UL. B. CHROBREGO

ist. DN300

proj. DN300

ZaŁ. nr 8

ZaŁ. nr 9

Trasa Prezydenta Władysława Raczkiewicza

proj. DN300

proj. DN100

UL. LOKIETKA

proj. DN100

Toruńskie Wodociągi Sp. z o.o.
87-100 Toruń, ul. Rybaki 31/35
DZIAŁ TECHNICZNY
tel. bezp. (56) 658-64-94
tel. (56) 658-64-34, fax (56) 654-01-51


ZaŁĄCZNIK DO PISMA
nr **TT.400.2023.686.z.BK**
z dnia **28.04.2023 r.**

KIEROWNIK
podpis **Działu Technicznego**
mgr inż. Krzysztof Dziemecki

Trasę przewodów oraz lokalizację projektowanych elementów infrastruktury podziemnej naniesiono orientacyjnie.

skala 1:500

istniejące przewody wodociągowe
projektowane przewody wodociągowe
istniejące rury osłonowe/ochronne

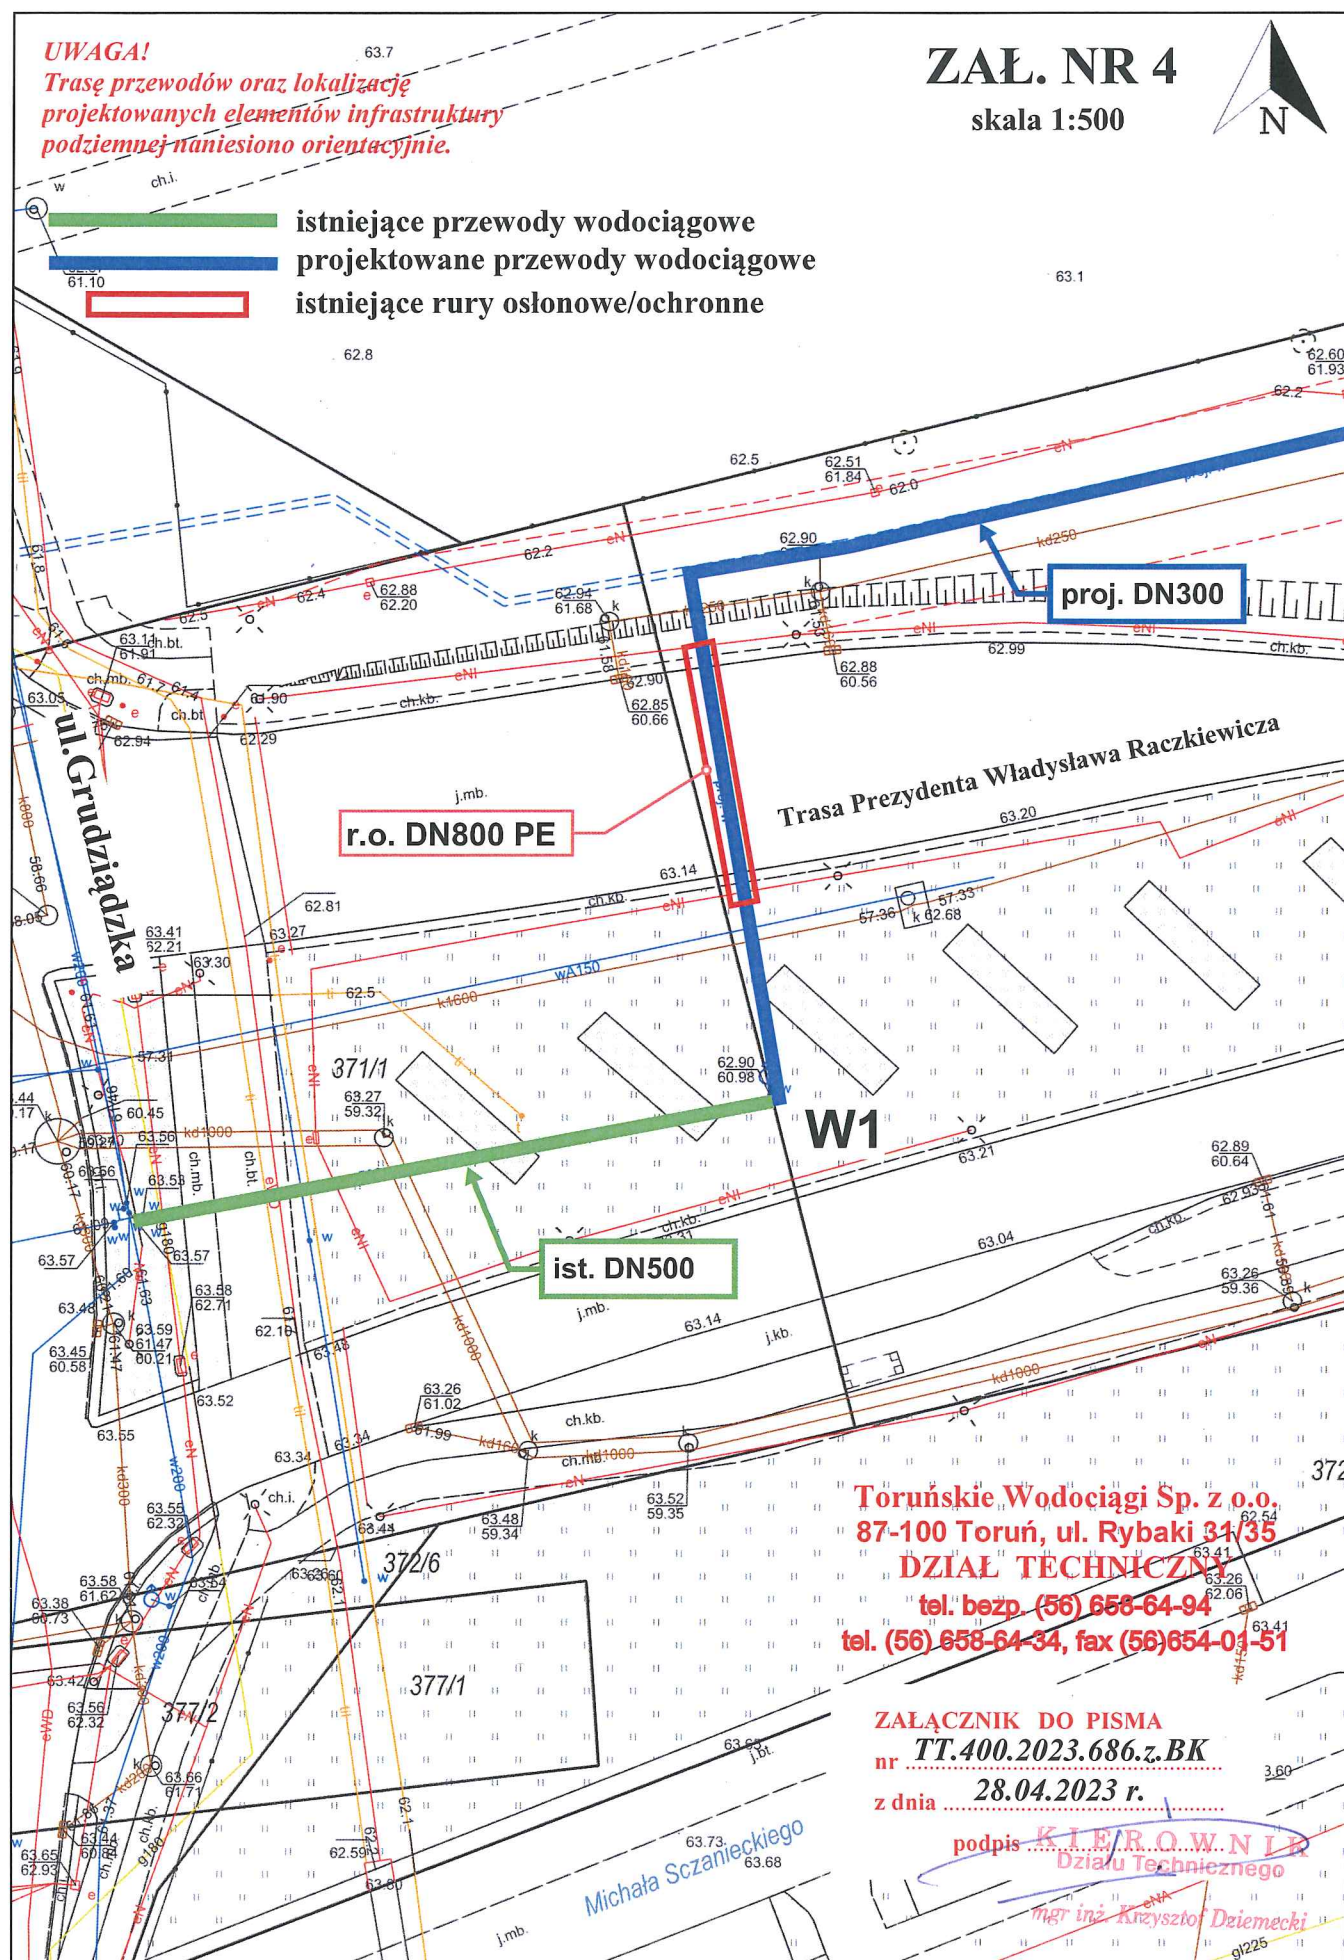

Toruńskie Wodociągi Sp. z o.o.
87-100 Toruń, ul. Rybaki 31/35
DZIAŁ TECHNICZNY
tel. bezp. (56) 656-64-94
tel. (56) 658-64-34, fax (56) 654-01-5

ZAŁĄCZNIK DO PISMA
nr TT.400.2023.686.z.BK
z dnia 28.04.2023 r.

podpis KIEROWNIK
Działu Technicznego

~~mgr inż. Krzysztof Dziemoch~~

UWAGA!

Trasy przewodów oraz lokalizację projektowanych elementów infrastruktury podziemnej naniesiono orientacyjnie.

ZAL. NR 5

skala 1:500

proj. DN300

ist. DN100

istniejące przewody wodociągowe
projektowane przewody wodociągowe


Torunskie Wodociągi Sp. z o.o.
87-100 Toruń, ul. Rybaki 31/35
DZIAŁ TECHNICZNY
tel. bezp. (56) 658-64-94
tel. (56) 658-64-34, fax (56) 654-01-51

ZALĄCZNIK DO PISMA
nr TT.400.2023.686.z.BK
z dnia 28.04.2023 r.

KIEROWNIK
podpis Działu Technicznego
mgr inż. Krzysztof Dziemecki

skala 1:500

Trasę przewodów oraz lokalizację projektowanych elementów infrastruktury podziemnej naniesiono orientacyjnie.

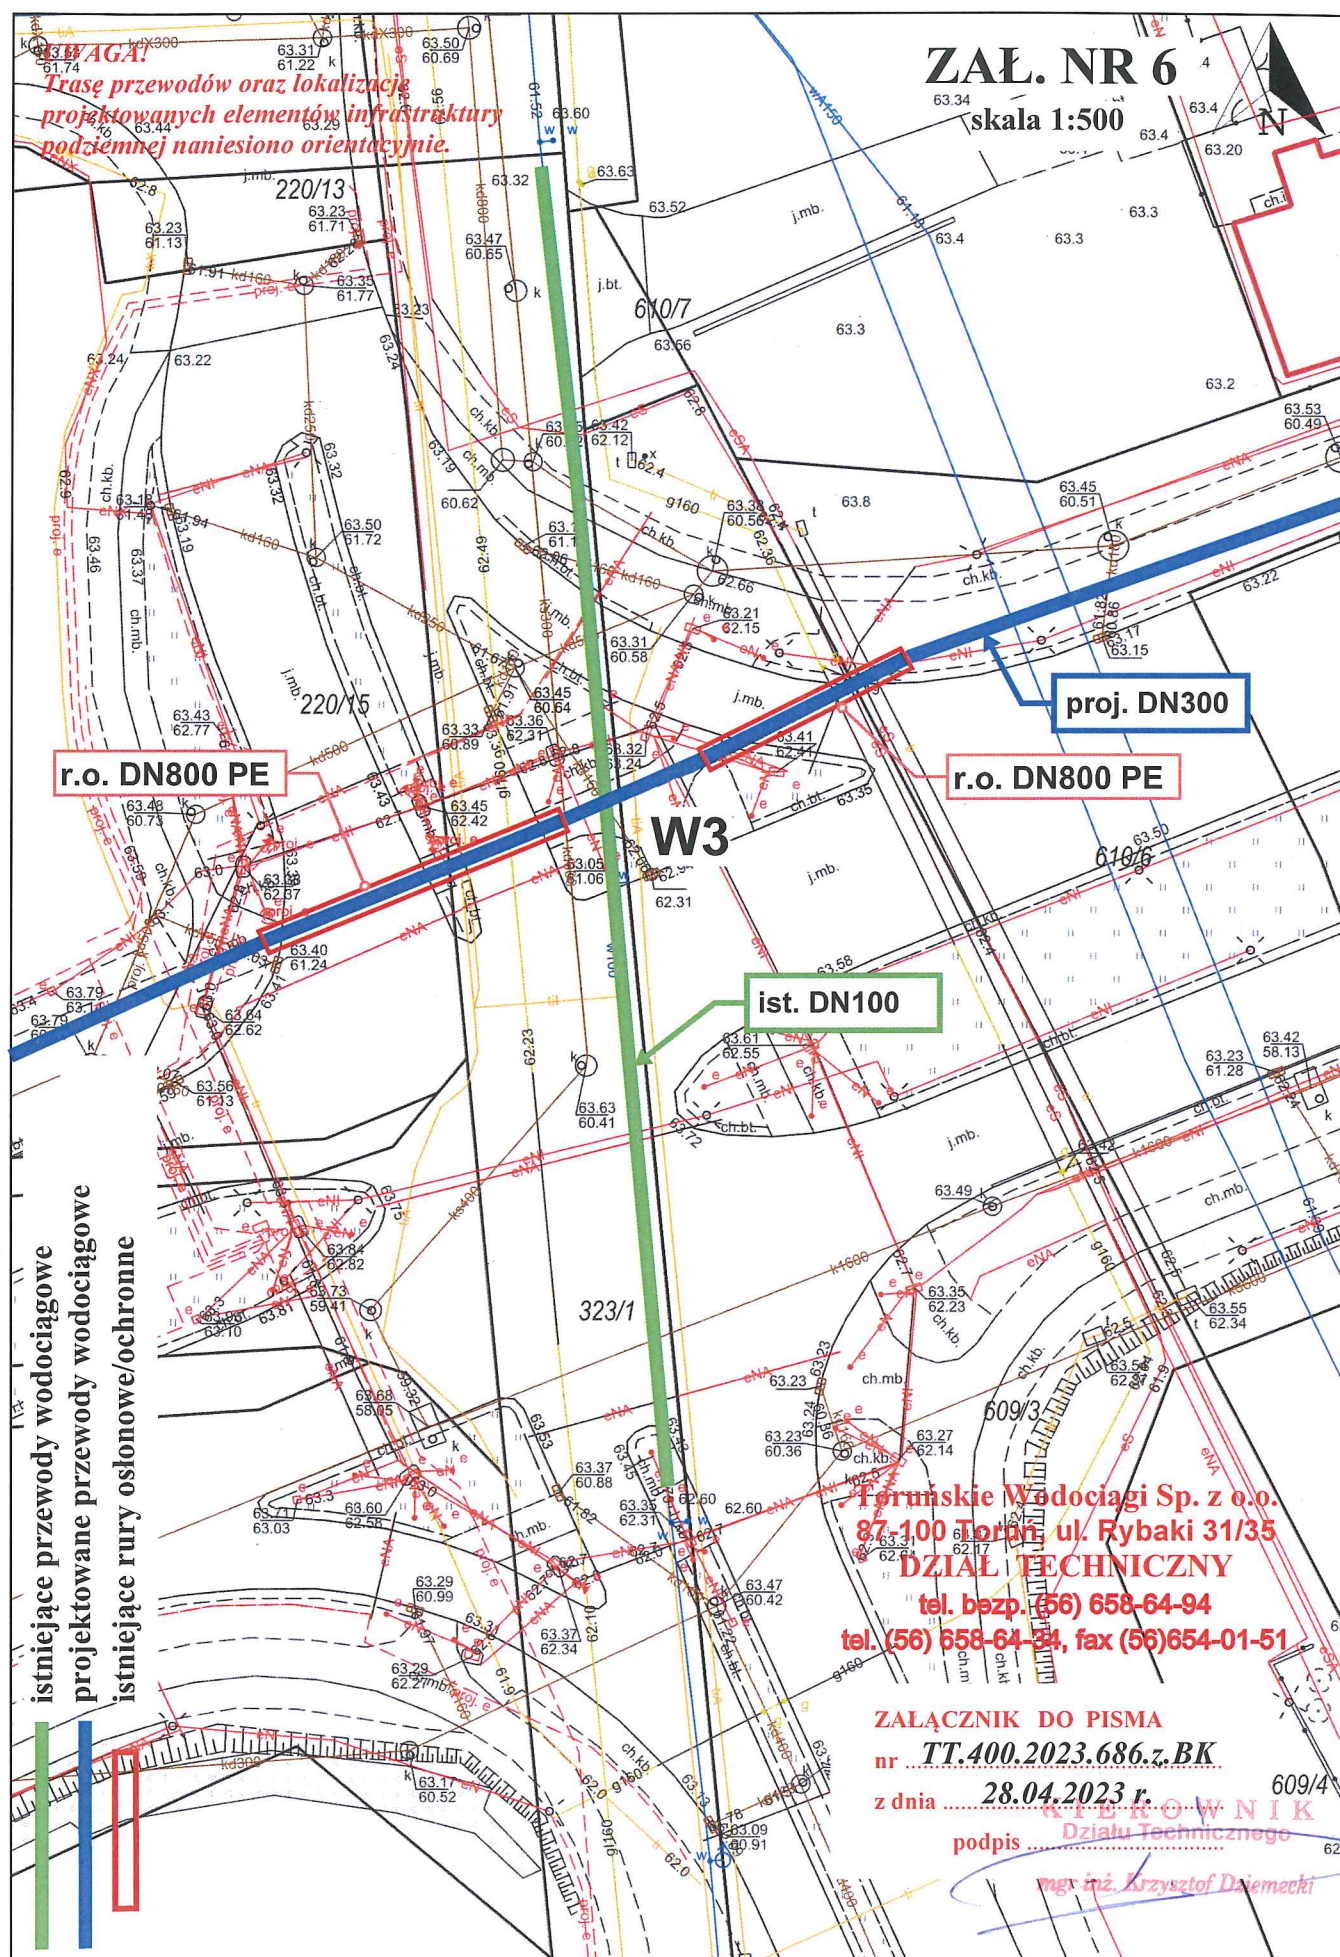

Formuskie Wydociagi Sp. z o.o.
87-100 Toruń, ul. Rybaki 31/35
DZIAŁ TECHNICZNY
tel. bezp. (56) 658-64-94
tel. (56) 658-64-84, fax (56) 654-01-51

ZAŁĄCZNIK DO PISMA

nr **TT.400.2023.686.z.BK**

z dnia 28.04.2023 r.

podpis

~~mgr inż. Krzysztof Dziemecki~~

UWAGA!
Trasa przewodów oraz lokalizację
projektowanych elementów infrastruktury
podziemnej naniesiono orientacyjnie.

ZAL. NR 7

skala 1:500

proj. DN300

proj. DN100

W4

istniejące przewody wodociągowe
projektowane przewody wodociągowe

Toruńskie Wodociągi Sp. z o.o.
87-100 Toruń, ul. Rybaki 31/35
DZIAŁ TECHNICZNY
tel. bezp. (56) 658-64-94
tel. (56) 658-64-34, fax (56) 654-01-51

ZALĄCZNIK DO PISMA
nr **TT.400.2023.686.z.BK**
z dnia **28.04.2023 r.**

KIEROWNIK
podpisu technicznego

mgr inż. Krzysztof Dziemecki

Mazurska

ist. DN100

W4'

437 m

19-25

590/3

590/4

590/5

590/314

mgr inż. Krzysztof Dziemecki

