

MARSZAŁEK  
**WOJEWÓDZTWA MAZOWIECKIEGO**  
 ZATWIERDZENIE Nr NI-D-1.8022.1. 196. 2014. JH  
 Zatwierdzam do realizacji stałą organizację ruchu  
 w całości bez zmiany wprowadzenia zmian.  
 Niniejszą organizację ruchu należy wprowadzić do dnia 31.12.2015r.  
 Termin wprowadzenia organizacji ruchu należy zgłosić co najmniej  
 na 7 dni przed wprowadzeniem organizacji ruchu do:  
 Departament Nieruchomości i Infrastruktury  
 03-718 Warszawa, ul. Ks. J. Kłopotowskiego 5, fax 22 5979802

07 MAJ 2014

*[Signature]*  
 Zastępca Departamentu  
 Nieruchomości i Infrastruktury

**STAŁA ORGANIZACJA RUCHU**  
 wprowadzona w dniu 31.12.15  
 potwierdzenie wprowadzenia  
 RD-8-4428.335.13.E6.3

Mazowiecki Zarząd Dróg Wojewódzkich w Warszawie, ul. Mazowiecka 14		Zaprojektowała: mgr Emilia Białobrzęska	
Nazwa opracowania:	PROJEKT STAŁEJ ORGANIZACJI RUCHU		
Nazwa rysunku:	PLAN SYTUACYJNY	Nr drogi:	DW 805

Nr drogi:	DW Nr 805	64
Pikietaż arkusza:	od km 18+332 do km 18+534	Skala: 1:500







MARSZAŁEK  
WOJEWÓDZTWA MAZOWIECKIEGO


ZATWIERDZENIE

NI.D.I. 5418-328/07, ważne do 30.04.08  
Zatwierdzam do realizacji stałą organizację ruchu w całości - ze zmianami. Termin wprowadzenia niniejszej organizacji ruchu należy zgłosić do:  
Departamentu Nieruchomości i Infrastruktury  

Z up. Marszałka Województwa

2007-10-24

mgr inż. Michał Lewiński  
Inżynier Działu Inżynierii Ruchu

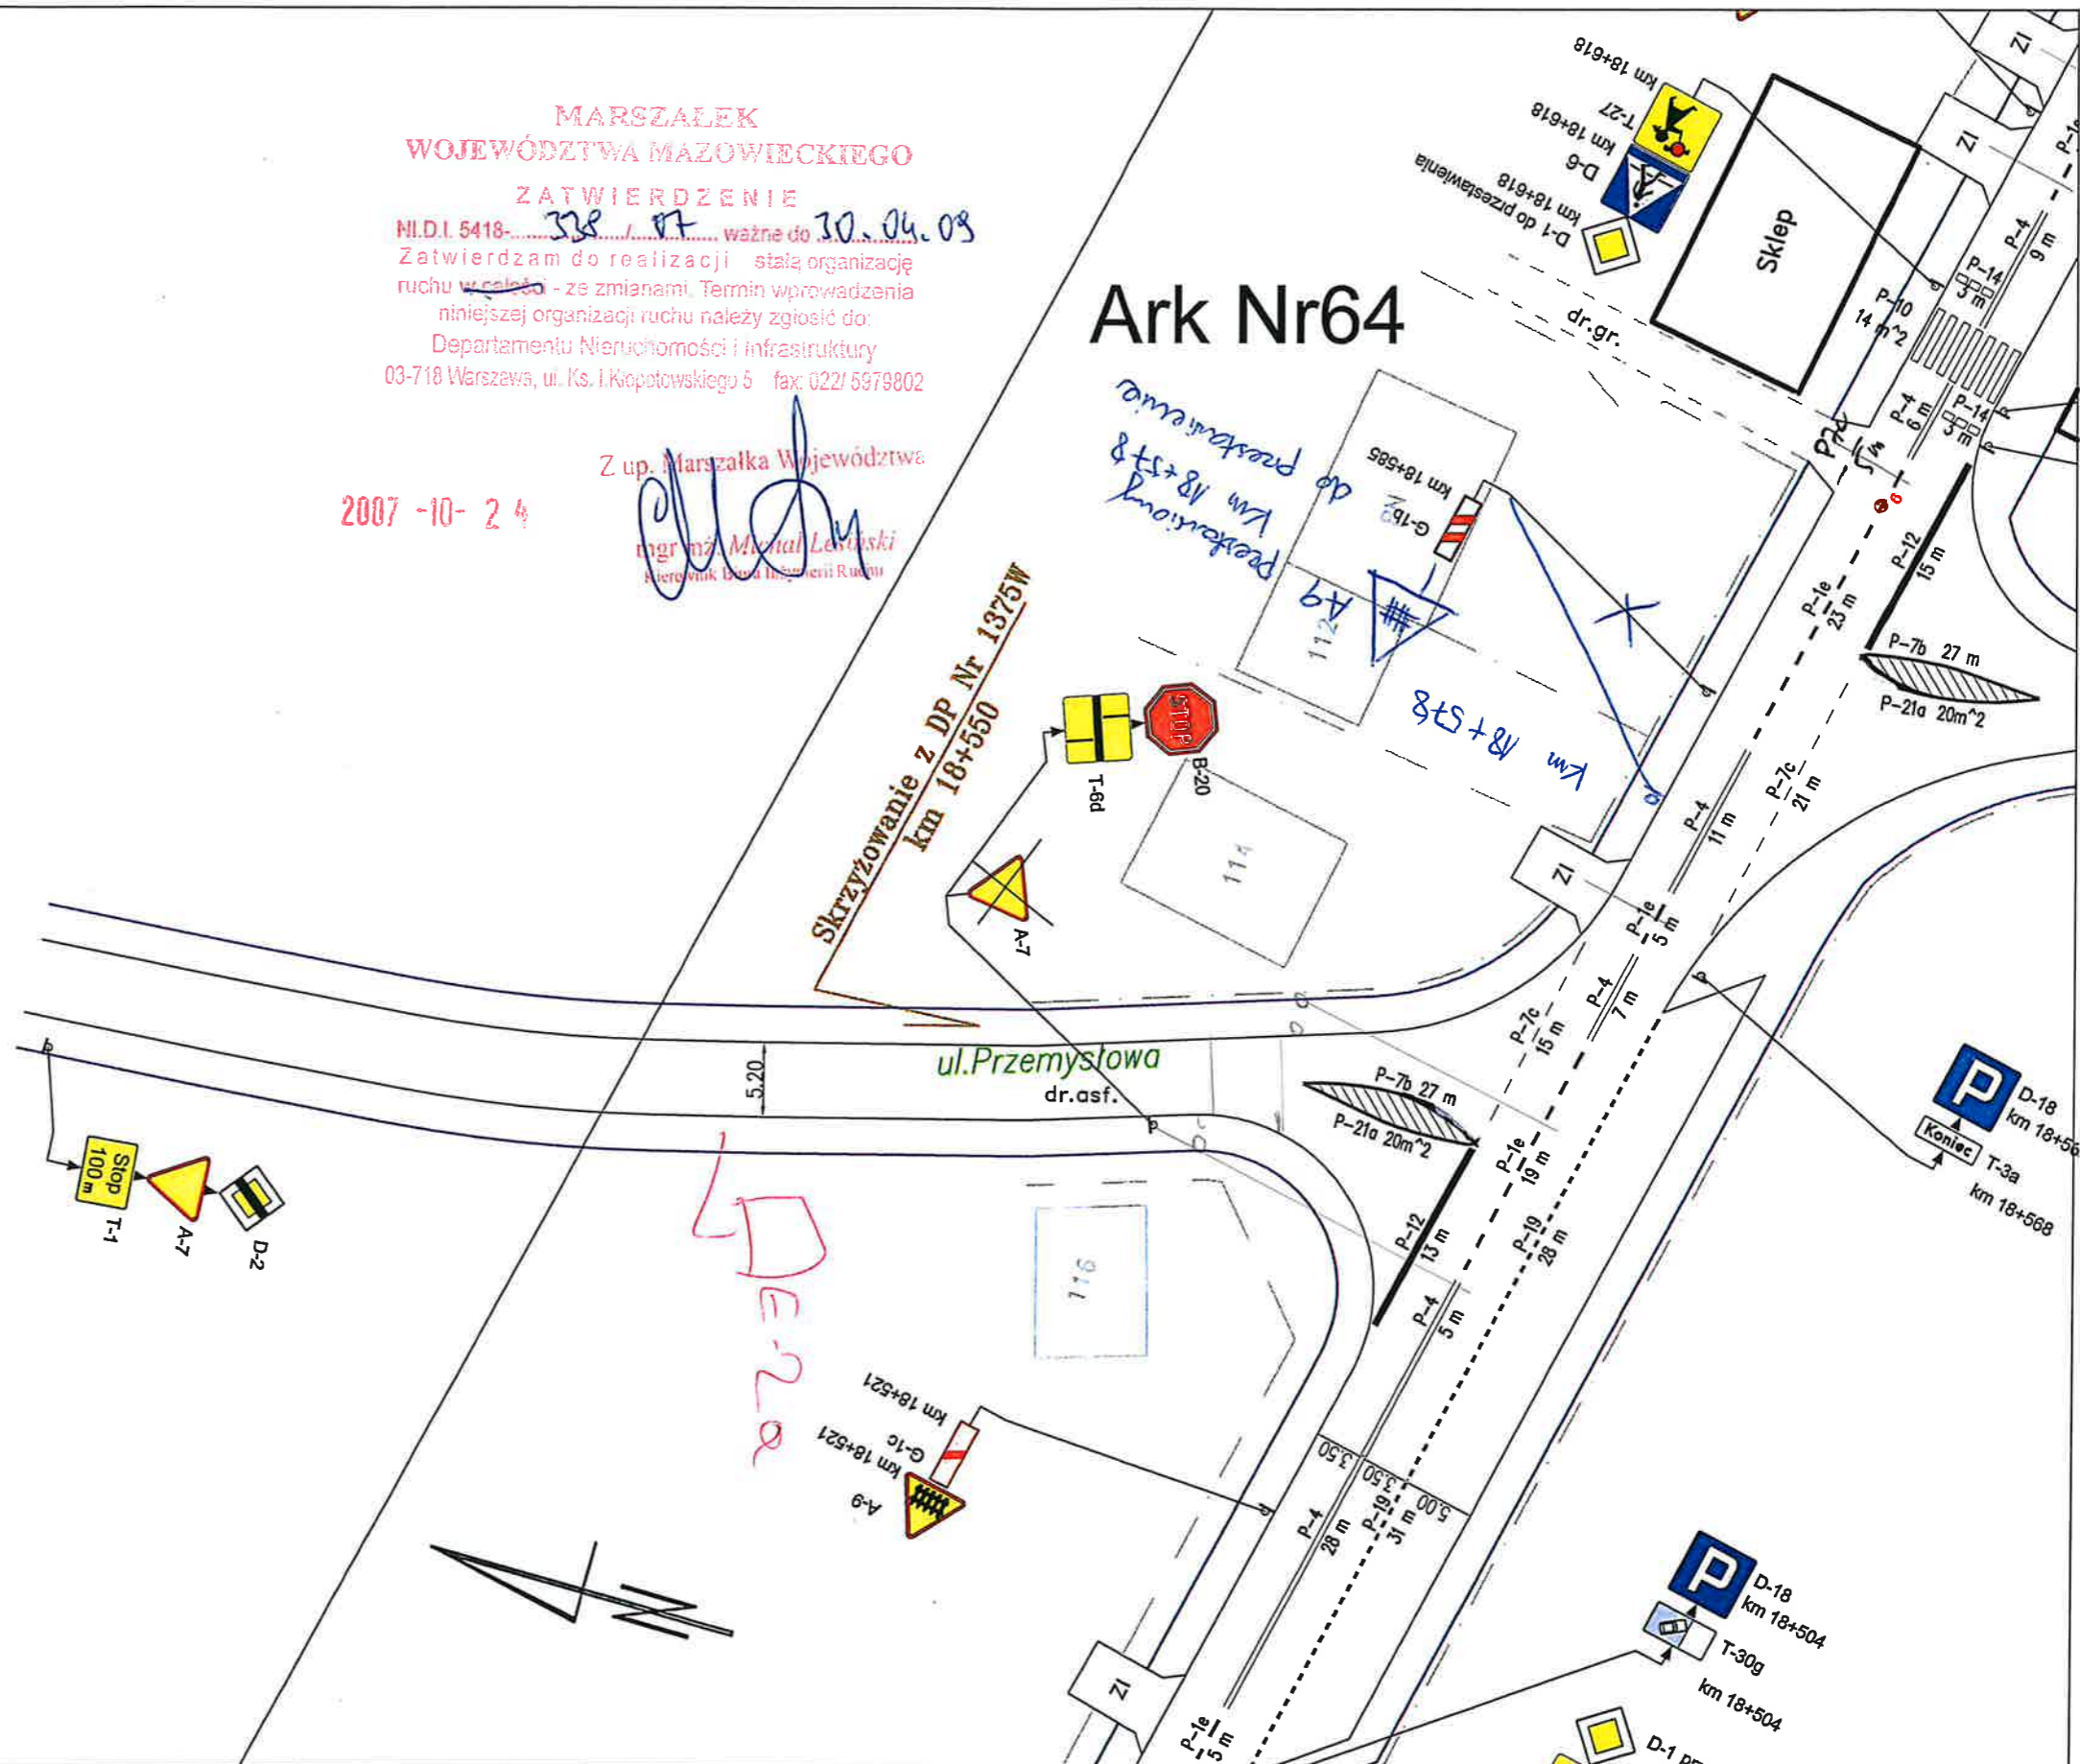

Znaki pionowe	szt.	Znaki poziome	dl. [m]	pow. [m2]	Urządzenia bezpieczeństwa ruchu	szt.
Typ A	1	Linie krawędziowe	0	0	U-1a U-1f U-7 U-8	0
Typ B	0	Linie segregacyjne przerywane	0	0	U-1a U-8	0
Typ C	0	Linie segregacyjne ciągłe	0	0	U-1a	0
Typ D	1	Przejścia dla pieszych	0	0	U-1b	0
Typ E	0	Pow. wyłączone z ruchu	0	0	U-2	0
Typ F	0	Strzałki	0	0	U-3	0
Typ G	0	Linie zatrzymań	0	0	U-9	0
Typ T	1	Inne	0	0	Bariery ochronne betonowe do wymiany na stalowe	0
Inne (nietypowe)	0	Łącznie znaki poziome	0	0	Stalowe bariery ochronne U-14	0

Wykonawca:  
**ekkom** sp. z o.o.  
BIURO EKSPERTYZ I PROJEKTÓW  
BUDOWNICTWA KOMUNIKACYJNEGO  
EKKOM Sp. z o.o.  
ul. Wodowska 81, 30-415 Kraków,  
tel./fax (+12) 267-23-33, 269-65-40,  
e-mail: biuro@ek-kom.pl

Zleciłodawca:  
  
MAZOWIECKI ZARZĄD  
DRÓG WOJEWÓDZKICH  
W WARSZAWIE  
ul. Kruczkowskiego 3, 00-380 Warszawa  
www.mzdw.pl


Nr drogi:  
**DW Nr 805**

Pikietaż arkusza:  
-

Numer arkusza:  
**64a**

Skala:  
**1:500**

Kraków 2007 r.

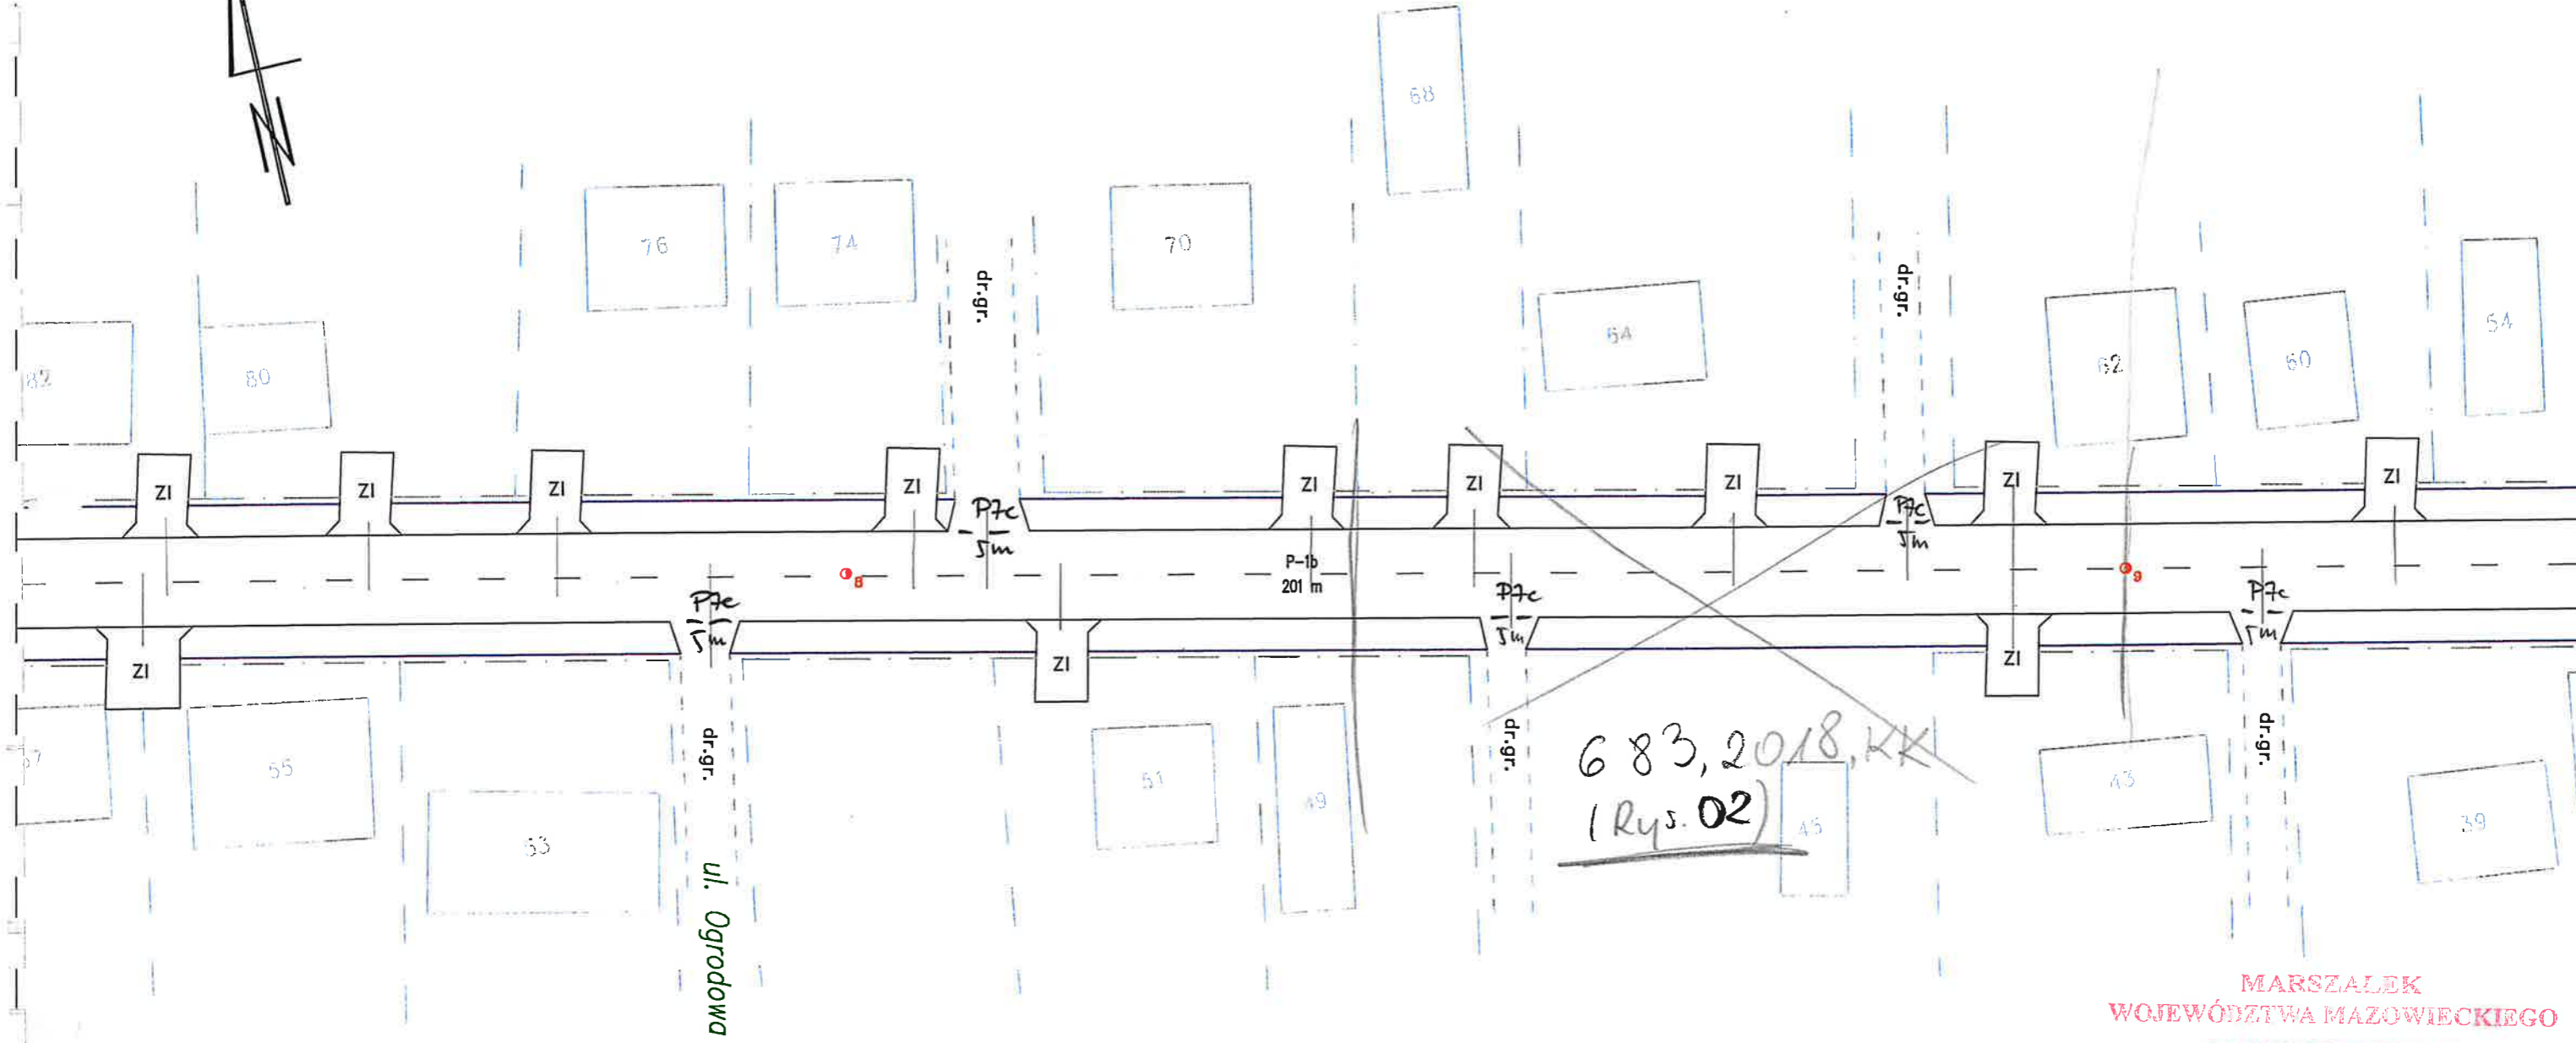

**MARSZAŁEK  
WOJEWÓDZTWA MAZOWIECKIEGO  
ZATWIERDZENIE**

NID.1 5418-.../.../07... ważne do 30.09.09  
 Zatwierdzam do realizacji stałą organizację ruchu ~~na~~ włości - ze zmianami. Termin wprowadzenia niniejszej organizacji ruchu należy zgłosić do:  
 Departamentu Nieruchomości i Infrastruktury  
 03-718 Warszawa, ul. Ks. i. Kłopotowskiego 5 fax 022/ 5979802

2007-10-24

Z up. Marszałka Województwa

*[Signature]*  
 mgr inż. Marian Lesiński  
 Referent Biura Inżynierii Ruchu

Znaki pionowe	szt.	Znaki poziome	df. [m]	pow. [m2]	Urządzenia bezpieczeństwa ruchu	szt.
Typ A	0	Linie krawędziowe	25.0	83	U-1a U-1f U-7 U-8	0
Typ B	0	Linie segregacyjne przerywane	201.0	89	U-1a U-8	0
Typ C	0	Linie segregacyjne ciągłe	0	0	U-1a	0
Typ D	0	Przejścia dla pieszych	0	0	U-1b	0
Typ E	0	Pow. wyłączone z ruchu	0	0	U-2	0
Typ F	0	Strzałki	0	0	U-3	0
Typ G	0	Linie zatrzymań	0	0	U-9	0
Typ T	0	Inne	0	0	Bariery ochronne betonowe do wymiany na stalowe	0
Inne (nietypowe)	0	Łącznie znaki poziome	0	0	Stalowe bariery ochronne U-14	0

Wykonawca:

**BIURO EKSPERTYZ I PROJEKTÓW  
BUDOWNICTWA KOMUNIKACYJNEGO  
EKKOM Sp. z o.o.**  
 ul. Wodowska 81, 30-415 Kraków,  
 tel./fax (12) 267-23-33, 269-65-40,  
 e-mail: biuro@ek-kom.pl

Zlecający:

**MAZOWIECKI ZARZĄD  
DRÓG WOJEWÓDZKICH  
W WARSZAWIE**  
 ul. Kruczkowskiego 3, 00-380 Warszawa  
 www.mzdw.pl

Nr drogi:  
**DW Nr 805**

Pikietaż arkusza:  
 od km18+735 do km 18+936

Numer arkusza:  
**66**

Skala:  
**1:500**

Kraków 2007 r.




Decyzja 5021/RD-8/2018 29.11-01.12 Jacek Domański

**MAPA SYTUACYJNO-WYSOKOŚCIOWA**  
/do celów projektowych/


m. PILAWA dz.1310  
pow. Garwolin  
woj. mazowieckie  
ark. mapy:273.442.0412  
skala 1:500

Orientacja  
Skala 1:5000

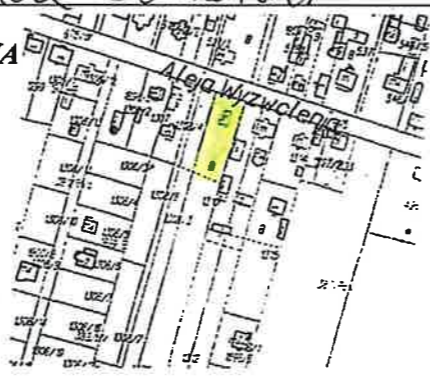

Mazowiecki Zarząd Dróg Wojewódzkich w Warszawie  
Rejon Drogowy Otwock-Piaseczno  
ul. Górną 18, 05-400 Otwock  
Załącznik nr ...  
Do decyzji nr 39/RD-8/2016  
z dnia 13.04.2016 r.

skun na dzień 3.03.18  
USŁUGI GEODEZYJNE  
Zenon Jaworski  
08-410 Wola Kępczowska 192  
tel./fax (025) 683 62 20 / 602 133 189  
NIP 526-106-86-60

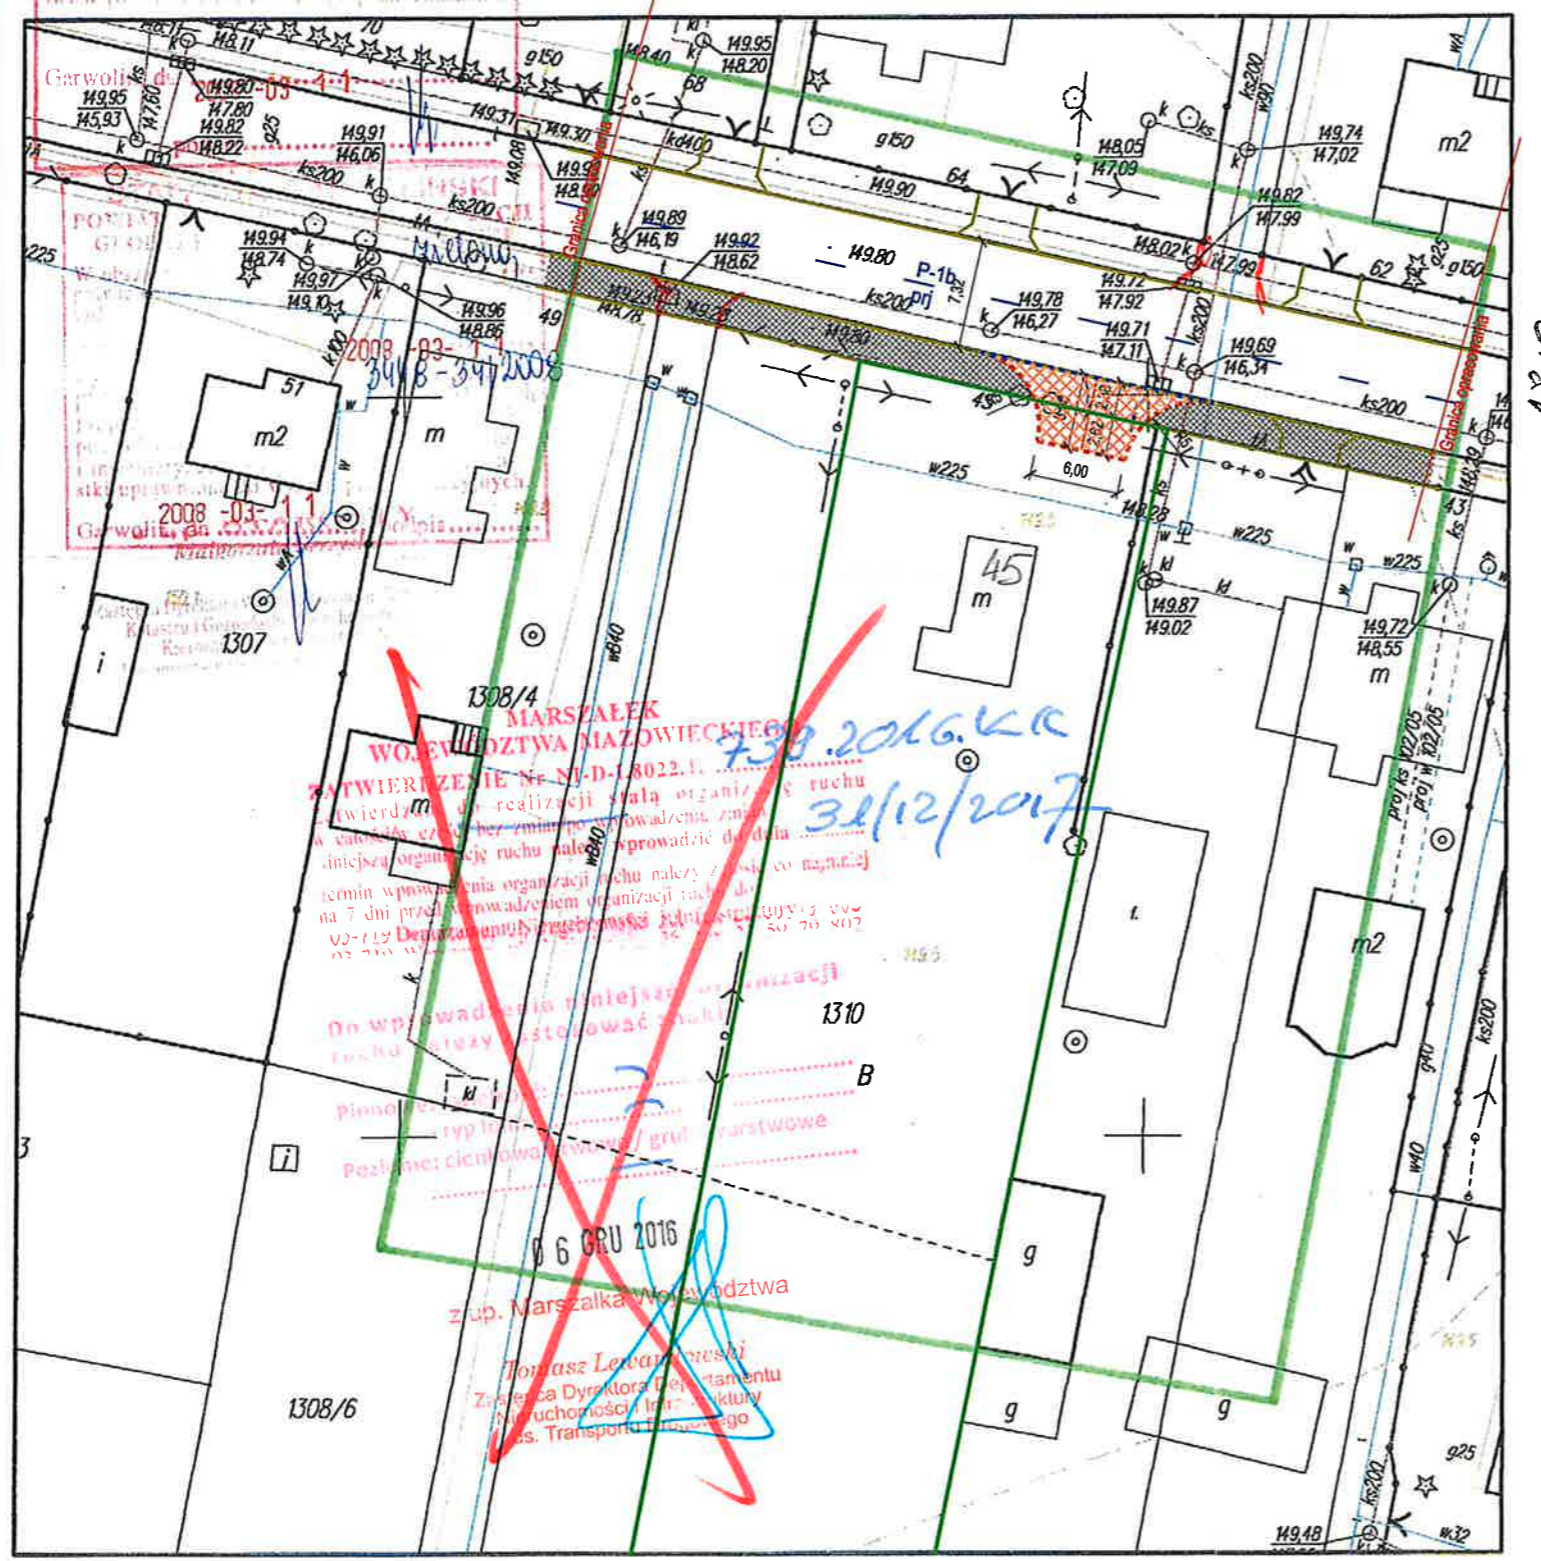

MARSZAŁEK  
WOJEWÓDZTWA MAZOWIECKIEGO  
ZATWIERDZENIE Nr NI-D-18022.1. 683.2018.kk

Zatwierdzam do realizacji stałą organizację ruchu  
w całości w całości bez zmian / wprowadzić do dnia 31/12/2019  
Niniejszą organizację ruchu należy wprowadzić do dnia ...

Termin wprowadzenia organizacji ruchu należy zgłosić co najmniej na 7 dni przed wprowadzeniem organizacji ruchu do ...  
Do ...  
Na wprowadzenie stałej organizacji ruchu należy zastosować znak:

Pionowe: - wielkości  
- typ folii: ...  
Poziome: cienkozabrzynowe / oznakowania

STAŁA ORGANIZACJA RUCHU  
wprowadzona w dniu 01.12.18  
potwierdzenie wprowadzenia  
zawiad. z dn. 18.11.18

z up. Marszałka Województwa  
14.11.2018  
Zastępca Dyrektora Departamentu  
Nieruchomości i Infrastruktury  
do Transportu i Turystyki

- LEGENDA:**
- P-1b granice ewidencyjne działek
  - prj granice ewidencyjne działek
  - proj. opomnik betonowy 12x25 cm wtopiony
  - proj. obrzeże betonowe 8x25x100 cm wtopione
  - proj. nawierzchnia z kostki betonowej
  - istniejący chodnik
  - istniejące krawędzie jezdni i chodnika

INWESTOR  
**Urszula Domańska**  
ul. Lawendowa 3, Łądy  
05-090 Raszyn

JEDNOSTKA PROJEKTOWA  
**Biuro Inżynierskie Łukasz Widalski**  
Łukasz Widalski  
ul. Borowej Góry 1/54  
01-354 Warszawa

NAZWA OPRACOWANIA  
**BUDOWA ZJAZDU PUBLICZNEGO Z DROGI WOJEWÓDZKIEJ NR 805 AL. WYZWOLENIA NA DZIAŁKĘ O NR EWTD. 1310 W MIEJSCOWOŚCI PILAWA, GM. PILAWA-MIASTO, POW. GARWOLIN**

STADIUM  
PROJEKT BUDOWLANY

NAZWA I ADRES / LOKALIZACJA OBIEKTU BUDOWLANEGO  
**Zjazd publiczny**  
Działka ewidencyjna nr 1310 z obręb: Pilawa  
gm. Pilawa-miasto  
pow. Garwolin

BRANŻA  
DROGI


SKALA  
1:500

NAZWA RYSUNKU  
**Stałą organizacja ruchu**

STANOWISKO	IMIĘ I NAZWISKO	NR UPRAWNIEN	PODPIS	DATA
PROJEKTANT	mgr inż. Łukasz Widalski	MAZ/0143/POOD/12		09.2016
				NR RYSUNKU
				<b>02</b>

Arkusz 66a



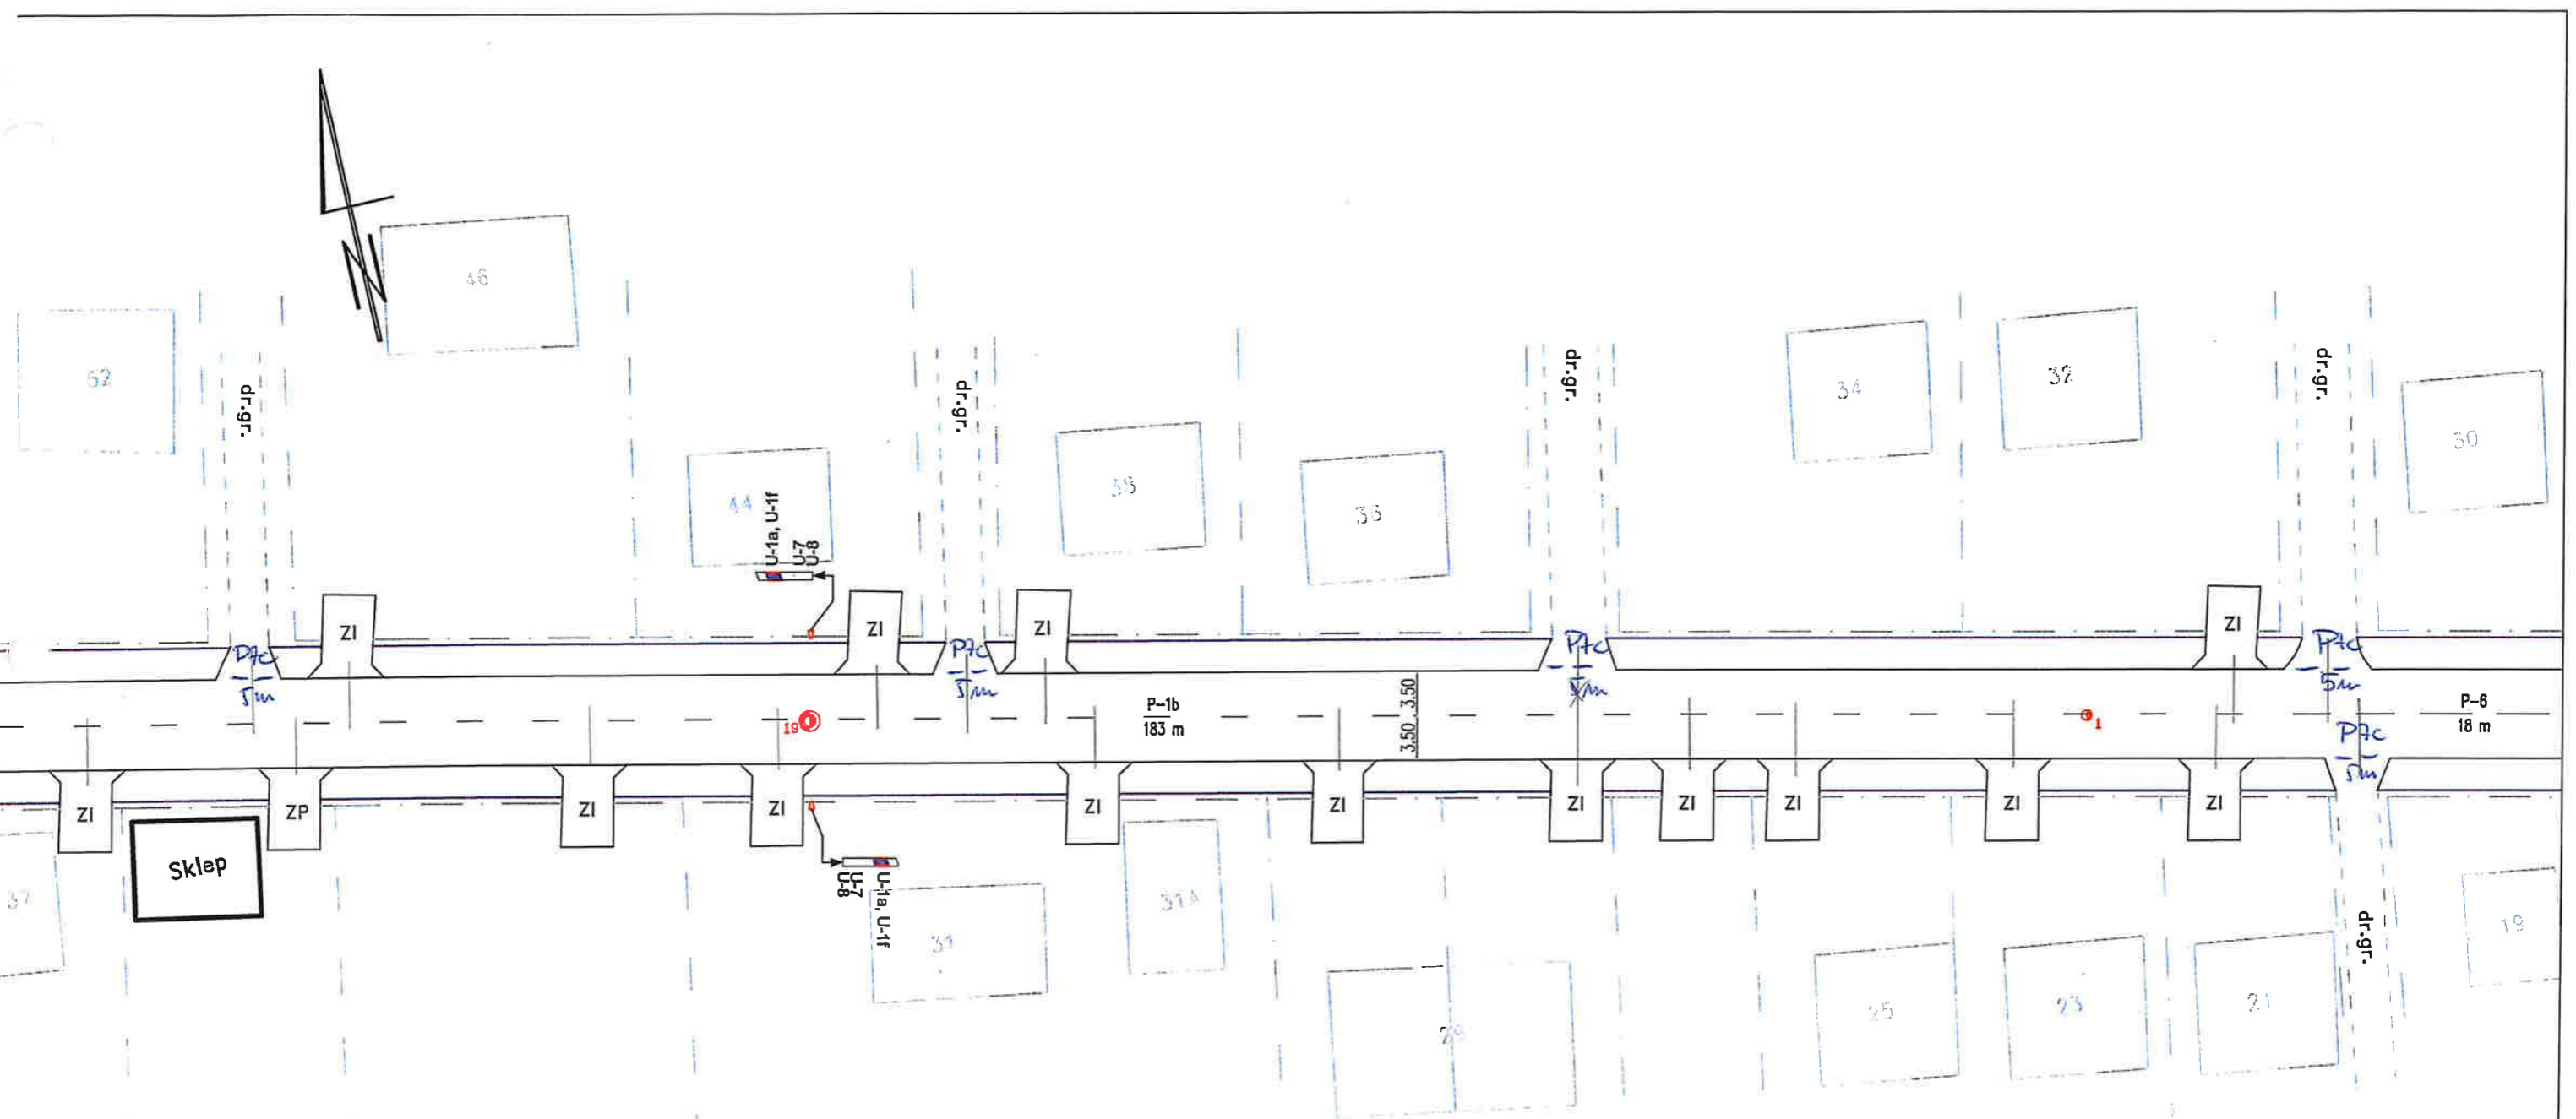

**MARSZAŁEK  
WOJEWÓDZTWA MAZOWIECKIEGO**

**ZATWIERDZENIE**

N.I.D. 5418-338 / 07 ważne do 30.04.08

Zatwierdzam do realizacji zmian organizacji ruchu w całości - ze zmianami. Termin wprowadzenia niniejszej organizacji ruchu należy zgłosić do:  
Departamentu Nieruchomości i Infrastruktury  
03-718 Warszawa, ul. Kr. Kłopotowskiego 5 fax: 0 22 5970802

Z up. Marszałka Województwa

2007 -10- 24

*Michał Lesiński*  
Kierownik Biura Inżynierii Ruchu

Znaki pionowe	szt.	Znaki poziome	df. [m]	pow. [m2]	Urządzenia bezpieczeństwa ruchu	szt.
Typ A	0	Linie krawędziowe	250	83	U-1a U-1f U-7 U-8	2
Typ B	0	Linie segregacyjne przerywane	201	9	U-1a U-8	0
Typ C	0	Linie segregacyjne ciągłe	0	0	U-1a	0
Typ D	0	Przejścia dla pieszych	0	0	U-1b	0
Typ E	0	Pow. wyłączone z ruchu	0	0	U-2	0
Typ F	0	Strzałki	0	0	U-3	0
Typ G	0	Linie zatrzymań	0	0	U-9	0

Wykonawca:

**sp. z o.o.**  
**ekkom**

BIURO EKSPERTYZ I PROJEKTÓW  
BUDOWNICTWA KOMUNIKACYJNEGO  
EKKOM Sp. z o.o.  
ul. Wodowska 81, 30-415 Kraków,  
tel./fax (+12) 267-23-33, 269-65-40,  
e-mail: biuro@ek-kom.pl

Zleciennodawca:

**MAZOWIECKI ZARZĄD  
DRÓG WOJEWÓDZKICH**  
W WARSZAWIE  
ul. Kruczkowskiego 3, 00-380 Warszawa  
www.mzdw.pl

Nr drogi:

DW Nr 805

Pikietaż arkusza:

od km 18+936 do km 19+136


Numer arkusza:

67

Skala:

1:500

Kraków 2007 r.

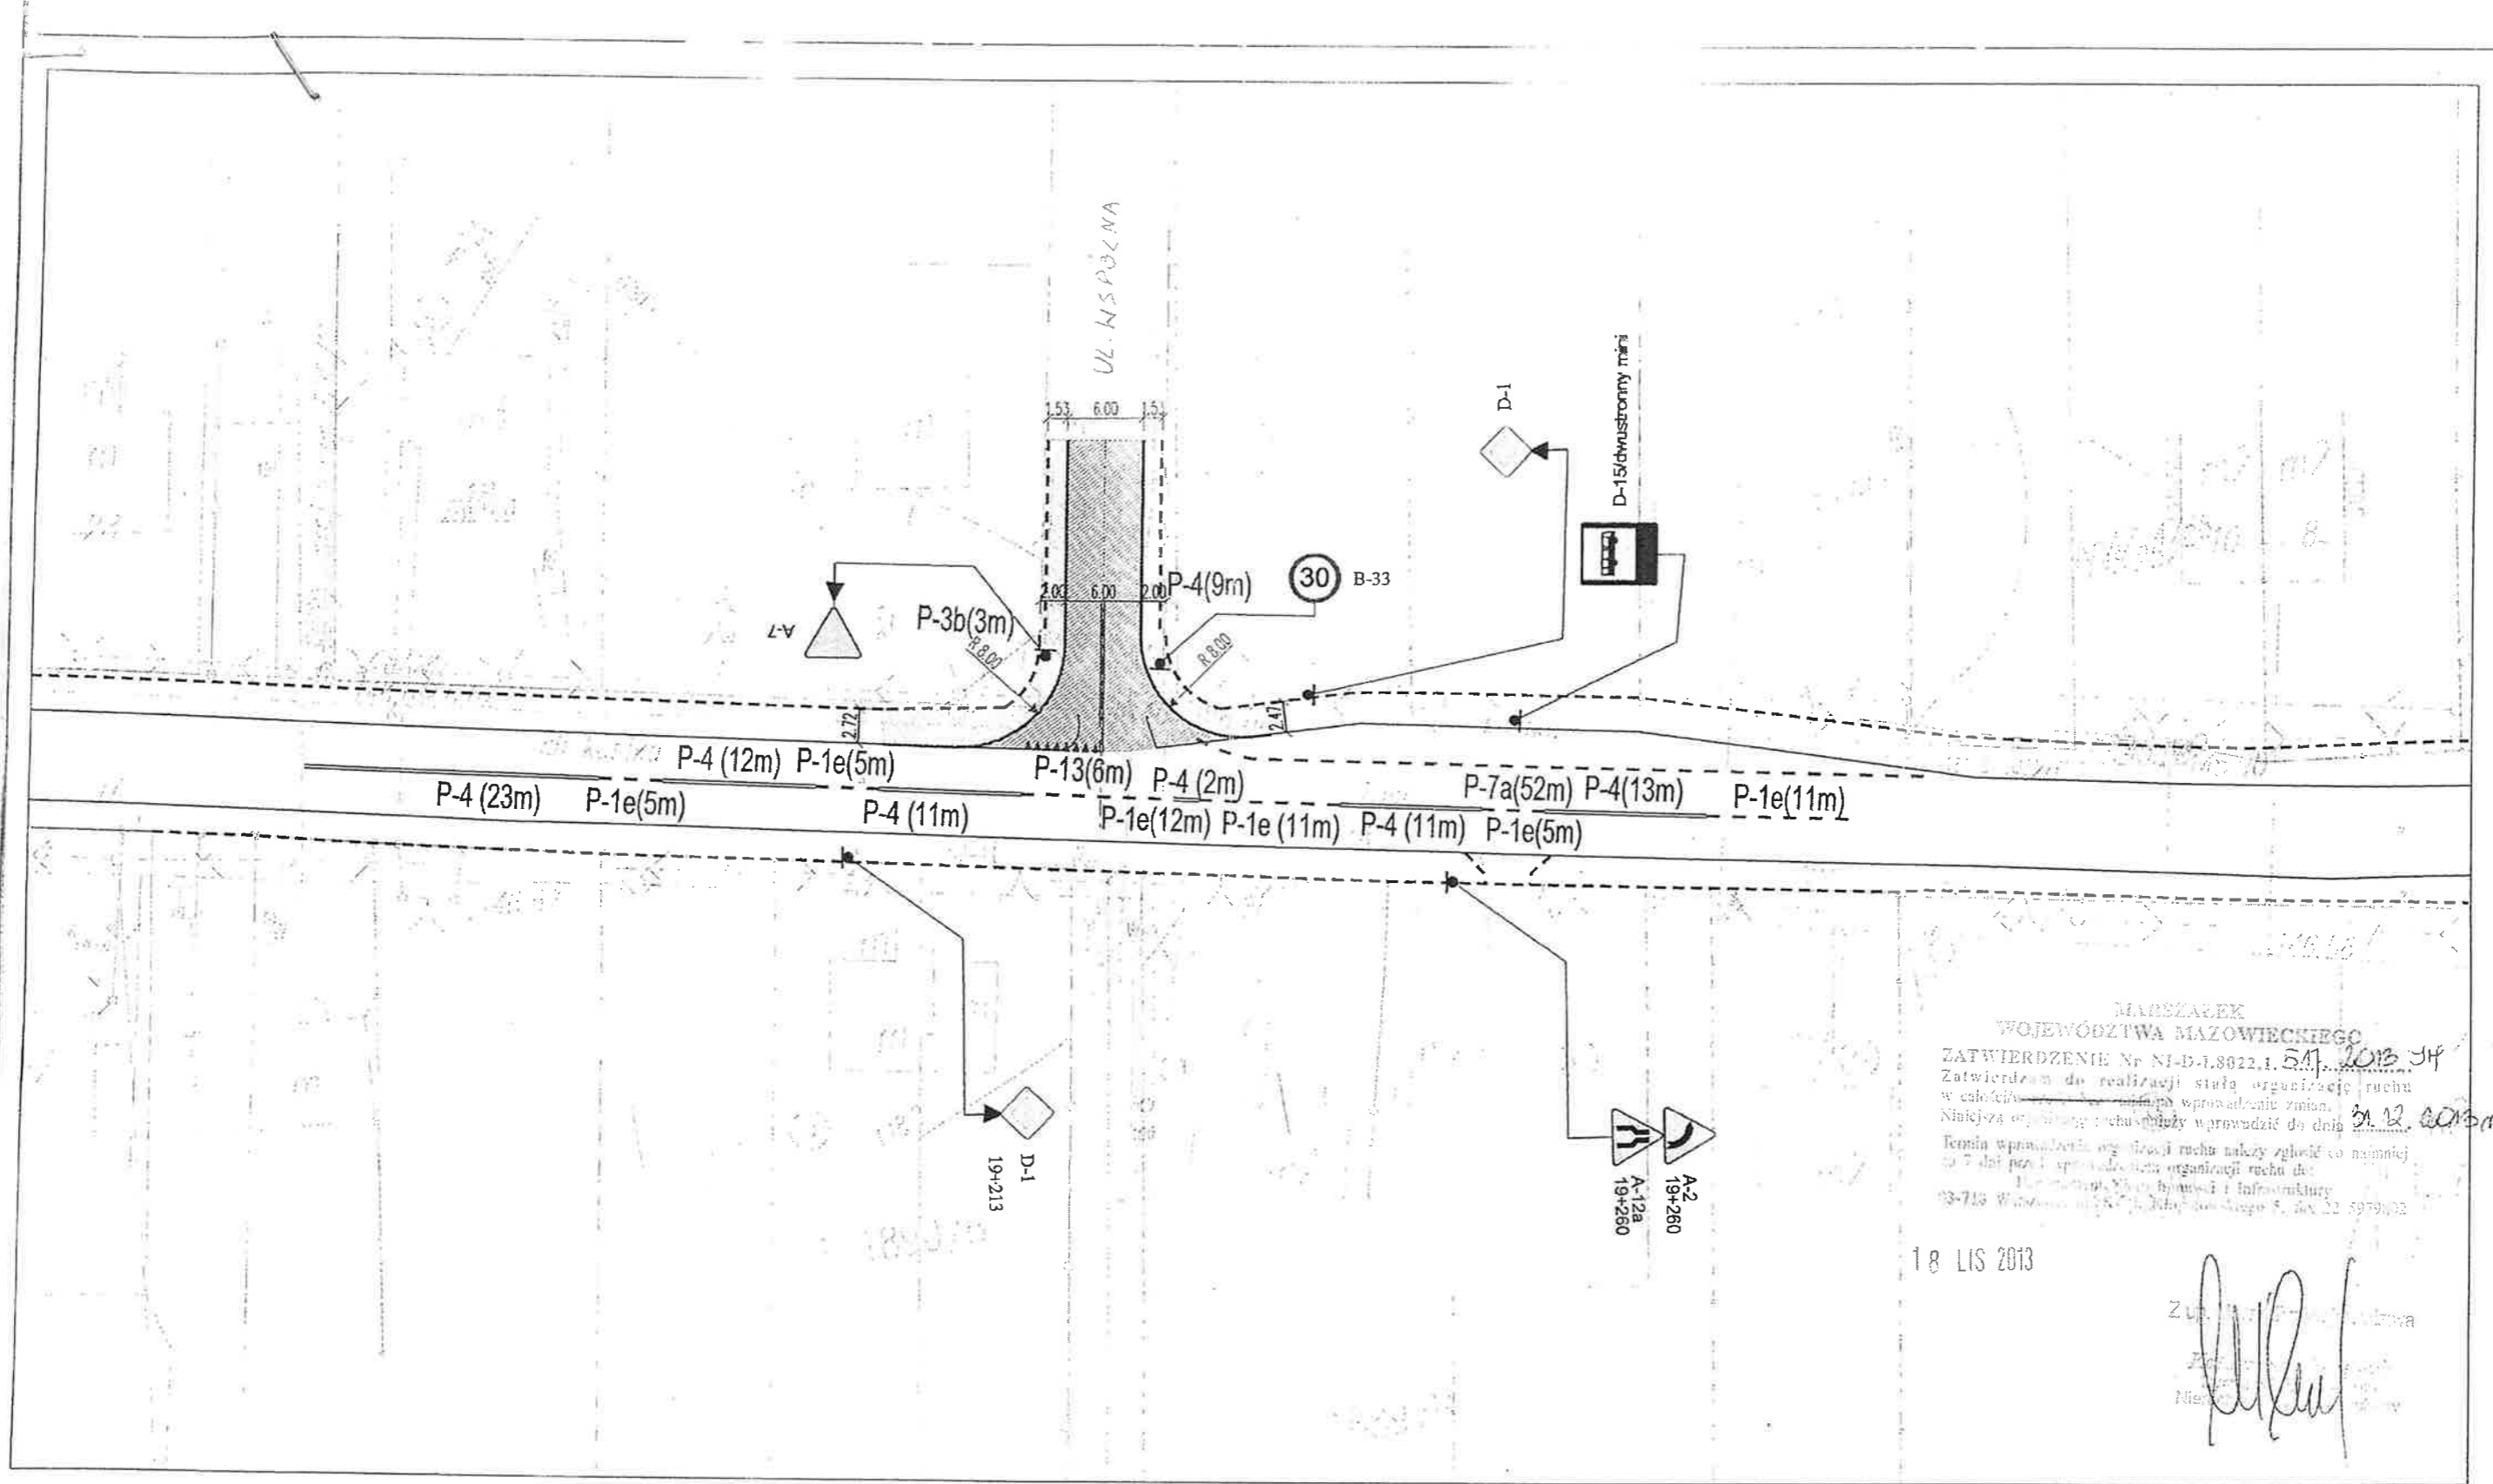

MARSZAREK  
 WOJEWÓDZTWA MAZOWIECKIEGO  
 ZATWIERDZENIE Nr NI-D-1.8022.1.5A.12.2013.34  

18 LIS 2013

Z...  
 [Signature]  
 Nie...

Projektant	Specjalność i nr uprawnień	Podpis	Data
Opracował		Podpis	CZERWIEC 2013
inż. Bartłomiej Skoczny			Skala
			1:500
Nazwa rysunku	Nr rys.	Nr strony	
PLAN SYTUACYJNY OZNAKOWANIA	2		

Nazwa i adres obiektu budowlanego		
PRZEBUDOWA ULICY WSPÓLNEJ W PILAWIE		
Stadium	Branża	Tom
PROJEKT STAŁEJ ORGANIZACJI RUCHU	DROGOWA	I

Investor		MIASTO I GMINA PILAWA Aleja Wyzwolenia 158 08 - 440 Pilawa
Jednostka projektowa		P.W. "PETECO" Sp. z o.o. ul. Kowieńska 9 m 13 03-438 Warszawa
Nazwa zamówienia budowlanego		
PRZEBUDOWA SKRZYŻOWANIA DROGI WOJEWÓDZKIEJ NR 805 (ALEJA WYZWOLENIA) Z ULICĄ WSPÓLNA W PILAWIE		

LEGENDA

D-1 ZNAKI PIONOWE PROJEKTOWANE

D-1 ZNAKI PIONOWE ISTNIĄCE

# STAŁA ORGANIZACJA RUCHU

## DROGA WOJEWÓDZKA NR 805

**INWESTYCJA:**  
BUDOWA ZJAZDU PUBLICZNEGO

**ADRES:**  
MIEJSCOWOŚĆ LIPÓWKI gm. PILAWA

**INWESTOR:**  
KAJARZYMAKOŹŁOWSKA  
08-440 Pilawa, Al. Wyzwolenia 10

Mazowiecki Zarząd Dróg Wojewódzki  
w Warszawie  
ul. Mazowiecka 14, 00-048 Warszawa  
Załącznik nr 1  
Do pisma nr U-3/4428/185/12/805

MARSZAŁEK  
WOJEWÓDZTWA MAZOWIECKIEGO  
ZATWIERDZENIE Nr NI-D-I.802  
Zatwierdzam do realizacji stałą organizację ruchu w całości / w części bez zmian / po wprowadzeniu zmian. Niniejszą organizację ruchu należy wprowadzić do dnia 31.12.2012 r.  
Termin wprowadzenia organizacji ruchu należy ogłosić co najmniej na 7 dni przed wprowadzeniem organizacji ruchu do Departamentu Nieruchomości i Infrastruktury  
03-718 Warszawa, ul. Ks. I. Kłopotowskiego 5, fax 22 5979802

Z up. Marszałka Województwa  
Mazowieckiego  
Zastępca Dyrektora Departamentu  
Nieruchomości i Infrastruktury


MARSZAŁEK  
WOJEWÓDZTWA MAZOWIECKIEGO  
ZATWIERDZENIE Nr NI-D-I.802  
Zatwierdzam do realizacji stałą organizację ruchu w całości / w części bez zmian / po wprowadzeniu zmian. Niniejszą organizację ruchu należy wprowadzić do dnia 31.12.2012 r.  
Termin wprowadzenia organizacji ruchu należy ogłosić co najmniej na 7 dni przed wprowadzeniem organizacji ruchu do Departamentu Nieruchomości i Infrastruktury  
03-718 Warszawa, ul. Ks. I. Kłopotowskiego 5, fax 22 5979802  
z up. Marszałka Województwa  
Zastępca Dyrektora Departamentu  
Nieruchomości i Infrastruktury  
15 MAR 2012

Stacja LPG  
Z UPOWAZNIENIEM  
MAZOWIECKIEGO KOMENDANTA  
KRAJOWEGO POLICJI

PROJEKT - SZKIC  
organizacji ruchu opiniuje  
pozytywnie - ~~negatywnie~~  
z uwzględnieniem następujących warunkami  
mgr inż.  
Wydziału Ruchu Drogowego  
KWP z siedzibą w Radomiu  
kon. Tomasz Cielec

obiekt: ZJAZD PUBLICZNY - DROGA WOJ. NR 805			
adres: Lipówki, Gm. Pilawa dz. nr ew. 580			
nazwa rys. PROJEKT STAŁEJ ORGANIZACJI RUCHU			
Opracował:	podpis	data	skala
mgr inż. Daniel Pionlak		01.2012	1:500
		nr rys.	02

Nr drogi:	Numer arkusza:
DW Nr 805	69
Płótno arkusza:	Skala:
od km 19+333 do km 19+527	1:500

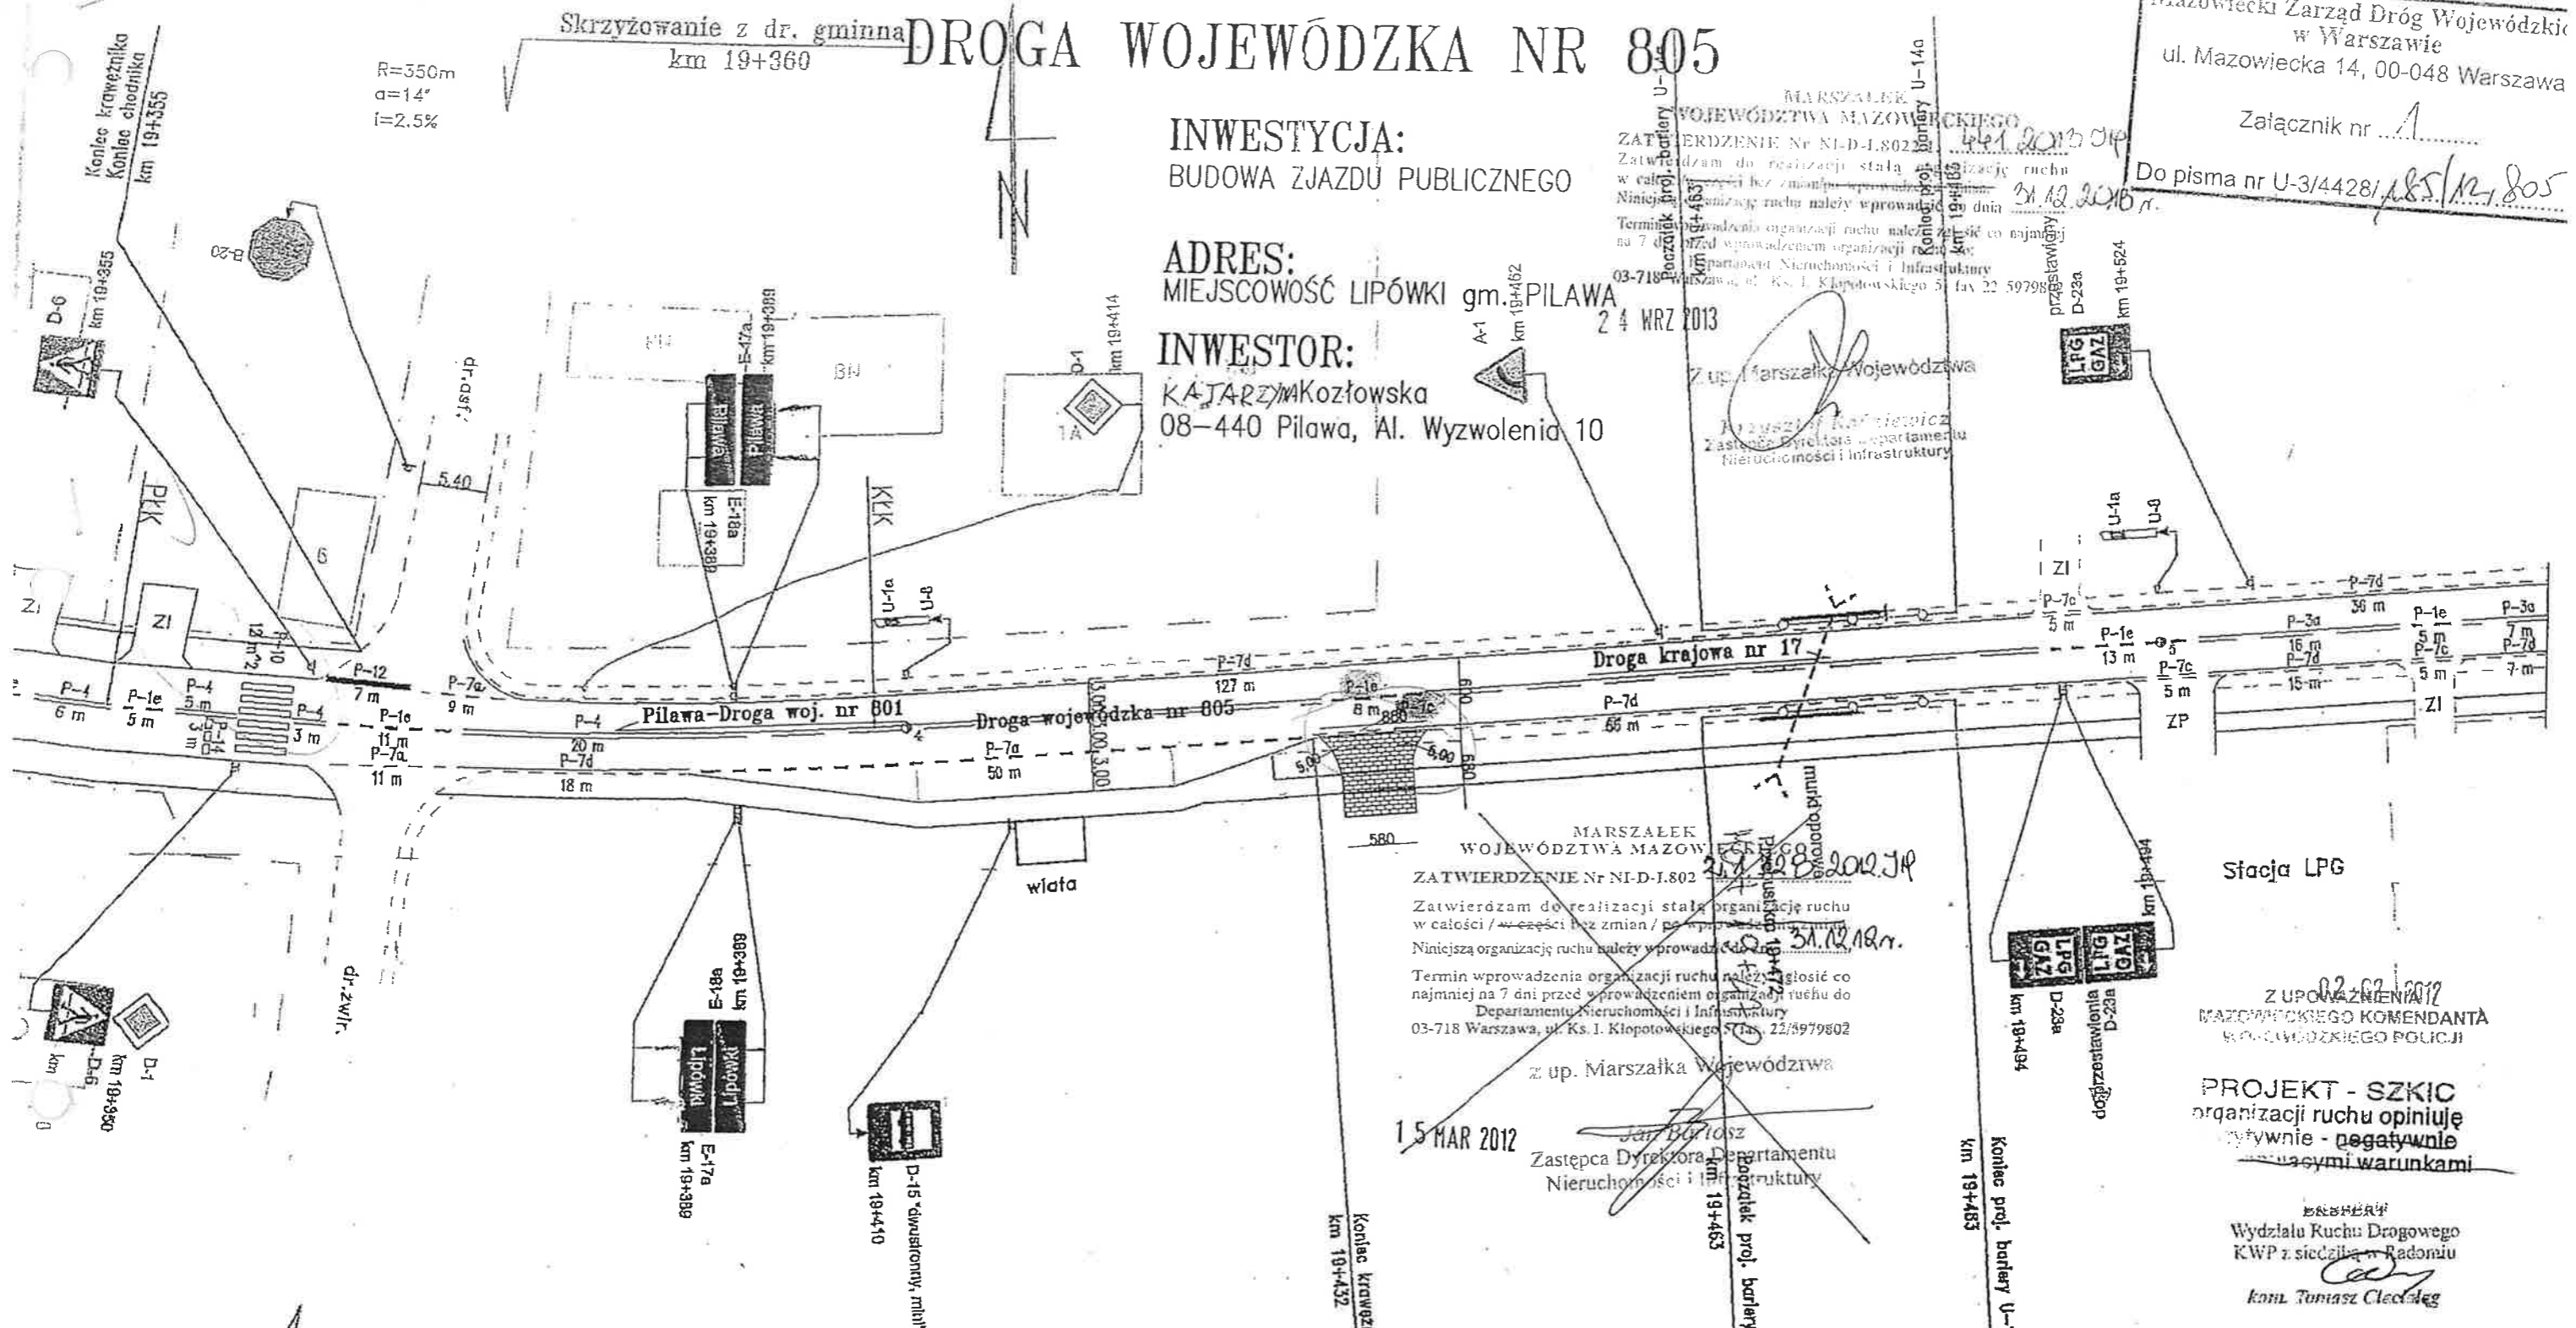

Skrzyżowanie z dr. gminna  
km 19+360

R=350m  
a=14'  
i=2.5%

Skrzyżowanie z dr. gminna  
km 19+360