

URZĄD MARSZAŁKOWSKI
Województwa Mazowieckiego
Wydział Dróg Publicznych i Transportu
ul. Piłsudskiego 53-701 Warszawa
T. 22 622 22 62 K. 22 622 42 42

ZATWIERDZENIE
DT. 5418-540.../2001
Ważne do 30.12.2002

Zatwierdzam do realizacji projekt - wraz z stałą organizacją ruchu
w całości - ze zmianami wniesionymi na projekcie
Termin wprowadzenia niniejszej organizacji ruchu
należy zgłosić do właściwego wydziału

2001-05-14

Z-ca DYREKTORA WYDZIAŁU

[Signature]
Roman Sielecki



droga Nr 811
Zadanie I
arkusz nr 18
skala 1:1000


URZĄD MARSZAŁKOWSKI
Województwa Mazowieckiego
Wydział Drog Publicznych i Transportu
ul. Floriańska 33-707 Warszawa
tel. 22 622 11 94 7 41

ZATWIERDZENIE
DT.5418-...
Ważne do 31.12.2002

Zatwierdzam do realizacji: projekt - ~~szkie~~ stały; organizacji ruchu
w całości - ~~z~~ zmianami wniesionymi do projektu
Termin wprowadzenia niniejszej organizacji ruchu
należy zgłosić do tutejszego wydziału

2001-05-14

Z-ca DYREKTORA WYDZIAŁU
Roman Sielecki

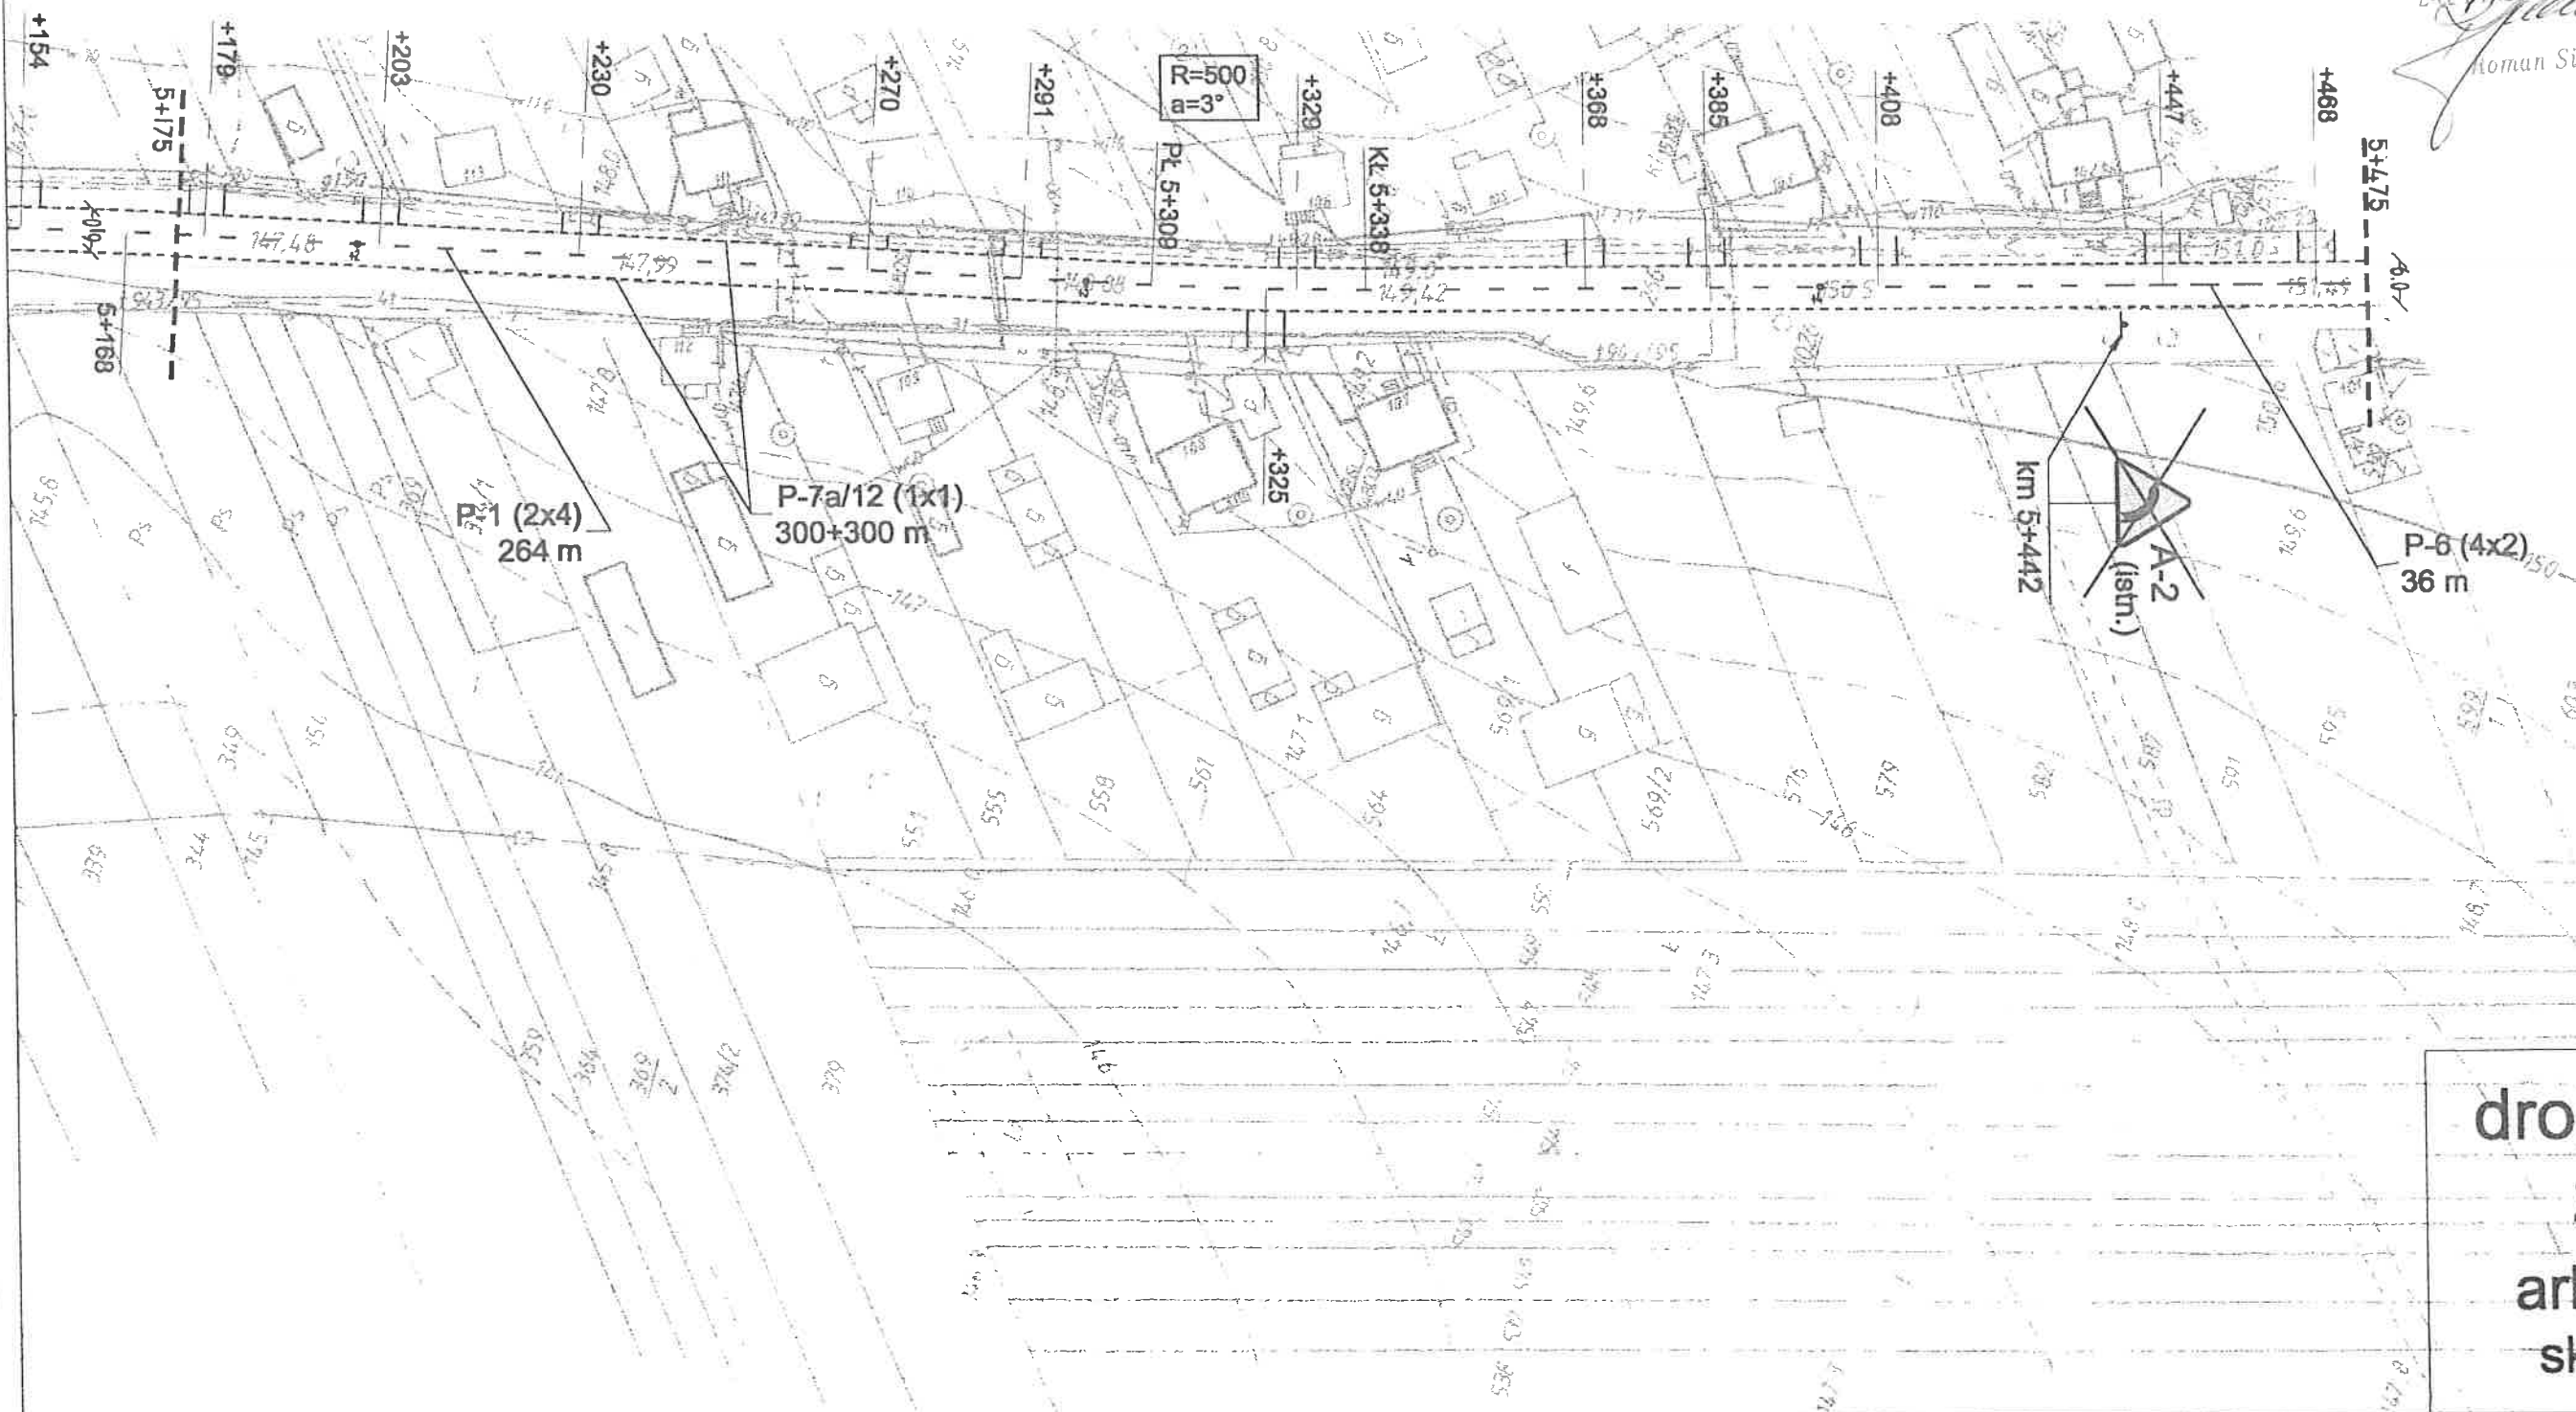


droga Nr 811
Zadanie I
arkusz nr 19
skala 1:1000

ZATWIERDZENIE
DT. 5418-426/2601
Ważne do 30.11.2002

Zatwierdzam, do realizacji projekt: - zbiór stałej organizacji ruchu
w całości - ze zmianami wniesionymi na projekcie
Termin wprowadzenia niniejszej organizacji ruchu
należy zgłosić do futurejszego wydziału

Z-ca DYREKTORA WYDZIAŁU

Roman Sietecki

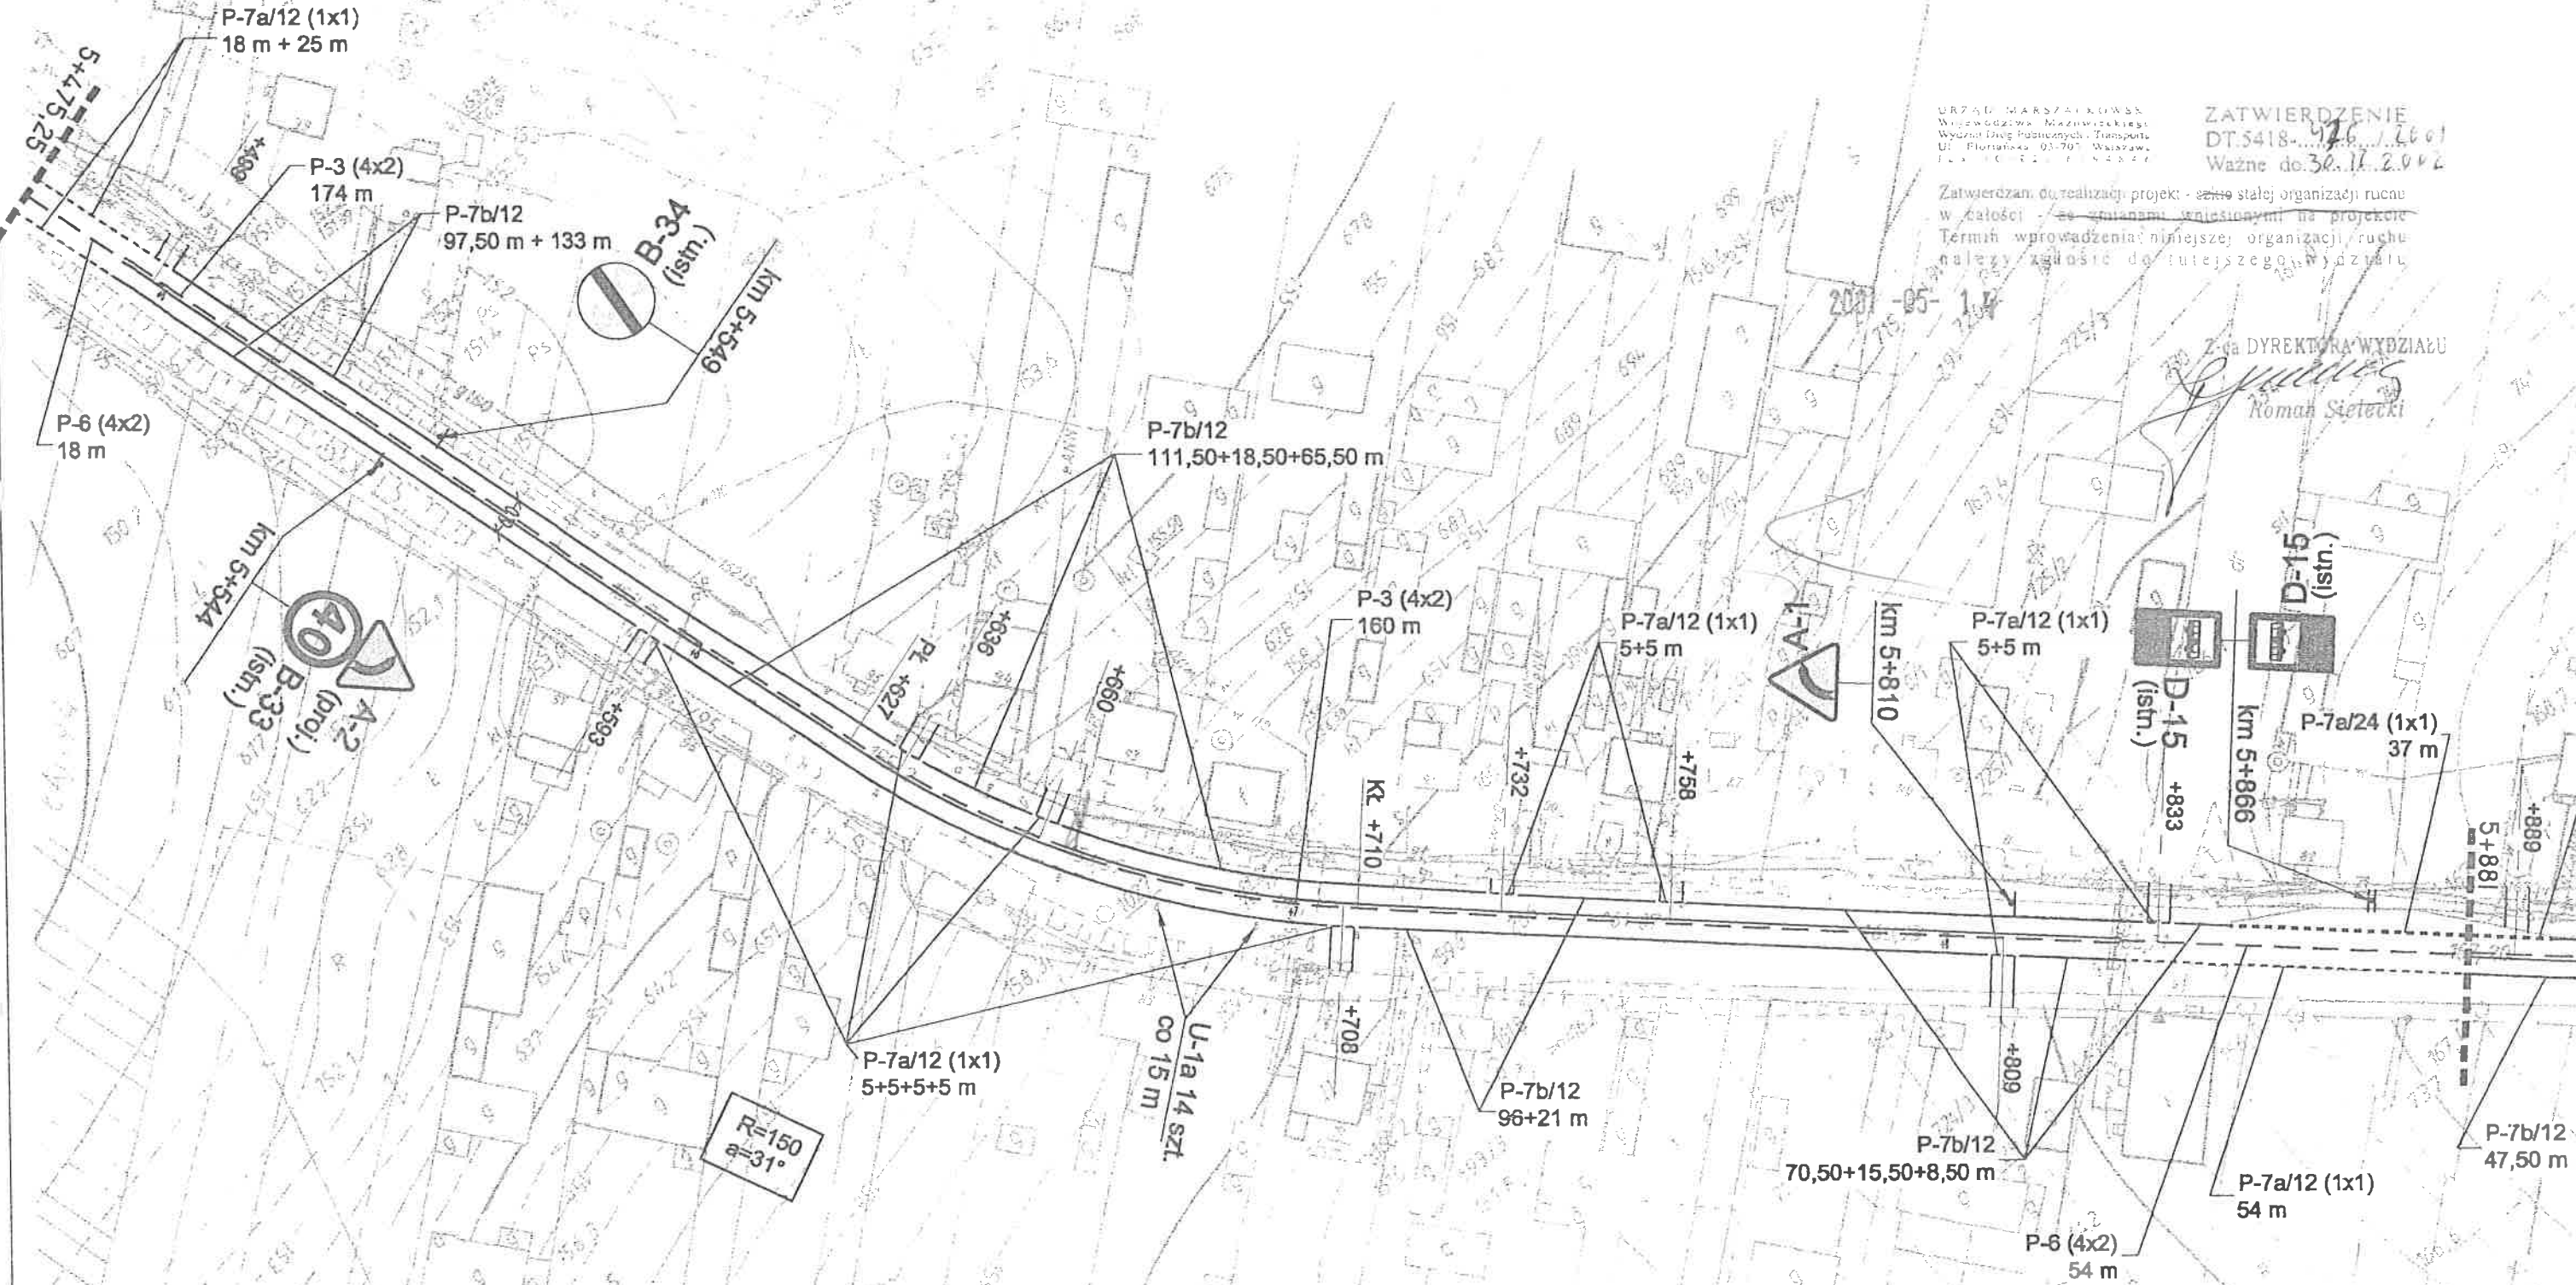

droga Nr 811
Zadanie I
arkusz nr 20
skala 1:1000

MARSZAŁEK
WOJEWÓDZTWA MAZOWIECKIEGO


ZATWIERDZENIE M.N.D.U. /5410-172.10

Zatwierdzam do realizacji stałą organizację ruchu
w całości/ w części bez zmian/ po wprowadzeniu zmian.

Niniejszą organizację ruchu należy wprowadzić do dnia 31.12.11

Termin wprowadzenia organizacji ruchu należy zgłosić co
najpóźniej 7 dni przed wprowadzeniem organizacji ruchu
do Dyrektora Mazowieckiego Zarządu Dróg Wojewódzkich
03-713 51 00, ul. Piłsudskiego 5
10-112, 07-100 Węgrów

2010-04-15 Marszałka Województwa

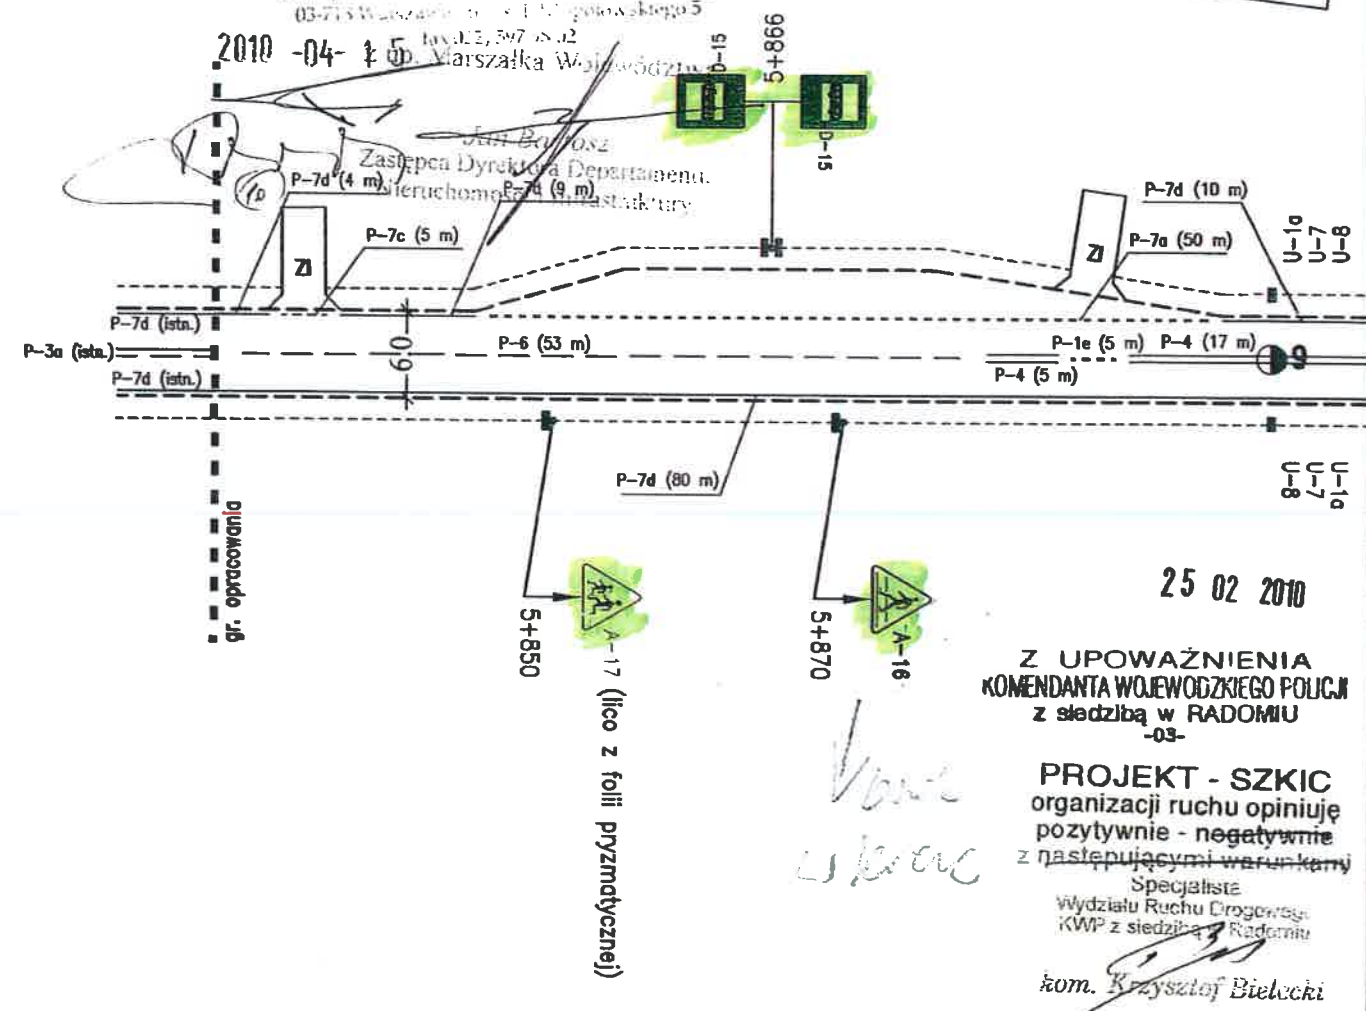

25 02 2010

Z UPOWAŻNIENIA
KOMENDANTA WOJEWÓDZKIEGO POLICJI
z siedzibą w RADOMIU
-03-

PROJEKT - SZKIC
organizacji ruchu opiniuje
pozytywnie - negatywnie
z następującymi warunkami
Specjalista
Wydziału Ruchu Drogowego
KWP z siedzibą w Radomiu
kom. Krzysztof Bielwicki

Projektowane oznakowanie poziome należy wykonać w technologii grubowarstwowej.

<p>Oznaczenie:</p> <p> D-6 istn. znak pionowy</p> <p> D-6 proj. znak pionowy</p> <p> P-14 (3 m) istn. znak poziomy do pozostawienia</p> <p> P-14 (3 m) proj. znak poziomy</p> <p> P-14 (3 m) proj. punktowy element odbłaskowy, biały</p> <p> P-14 (3 m) proj. punktowy element odbłaskowy, biało-czerwony</p>	<p>Zamówienie:</p> <p>Aktualizacja oznakowania w rejonach szkół i placówek oświatowych zlokalizowanych przy drogach wojewódzkich województwa mazowieckiego</p> <p>Jednostka projektowa:</p> <p>SIGNUM - Inżynieria Ruchu ul. Koszyców 8, 07-100 Węgrów, NIP: 824-156-71-32, Regon: 140773966</p> <p>Adres do korespondencji:</p> <p>ul. Fieldorfa 10/19, 03-984 Warszawa, tel.: 0-22 398 74 40, 0-606 397 433, fax 0-22 398 74 41, e-mail: signumir@aster.pl</p> <p>Projekt:</p> <p>ZADANIE NR 164 - PROJEKT STAŁEJ ORGANIZACJI RUCHU droga wojewódzka nr 811 miejscowość Hołowczyce, powiat łosicki.</p> <p>Rysunek:</p> <p>PLAN SYTUACYJNY od km 5+827 do km 6+185</p> <p>Projektant:</p> <p>Robert Kucharek</p> <p>Podpis:</p> <p></p> <p>Inwestor:</p> <p>Mazowiecki Zarząd Dróg Wojewódzkich ul. Krasińskiego 1, 00-399 Warszawa</p> <p>Skala:</p> <p>1:500</p> <p>Data:</p> <p>12.2009</p> <p>Nr rysunku:</p> <p>2.1</p>
--	--

