


RZUT PARTERU,
ZBROJENIE STROPU NAD PARTEREM
SKALA 1:100

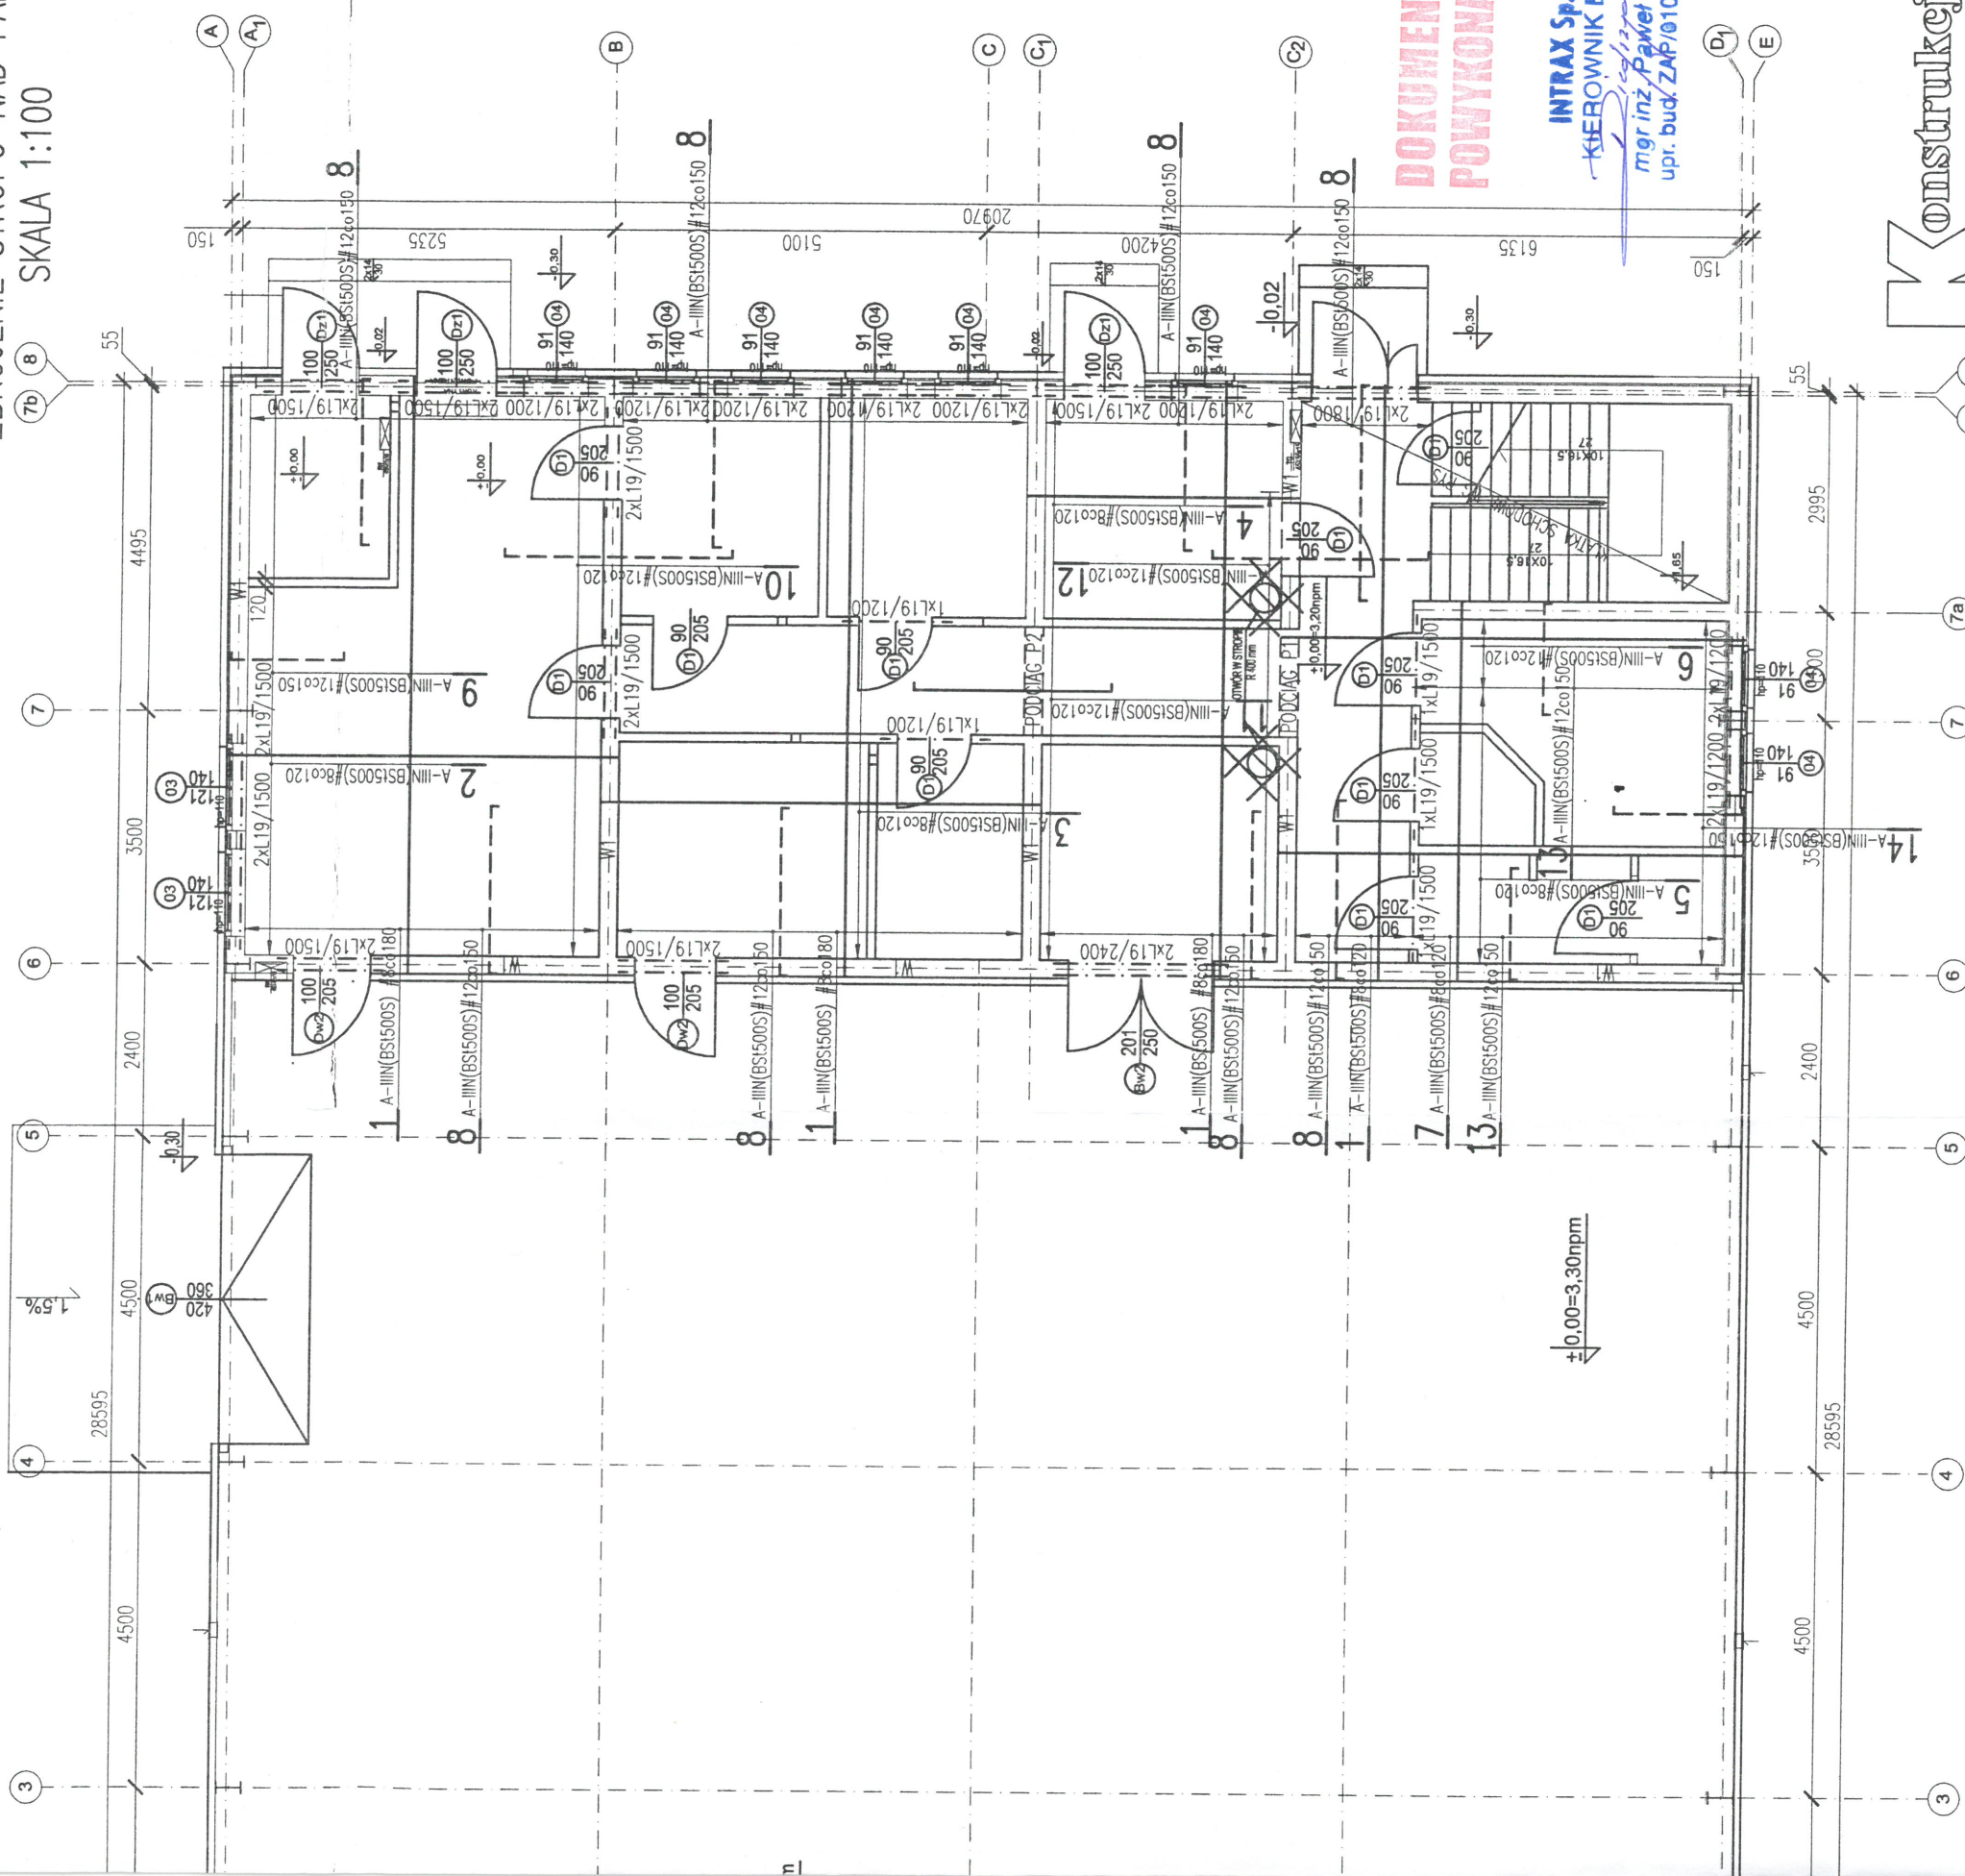

GRUBOŚĆ STROPU 180mm

BETON C20/25

STAL : A-III(BSt500S) – zbrojenie główne

A-0 – pręty rozdzielcze $\varnothing 6$ co 250mm

OTULINA 25mm

--- ZBROJENIE GÓRNE
— ZBROJENIE DOLNE

DOKUMENTACJA
POWYKONAWCZA

INTRAX Sp. z o.o.
KIEROWNIK BUDOWY
mgr inż. Paweł Biedrzycki
upr. bud./ZAP/0107/QWOK/08

Konstrukcja

KONSTRUKCYJNA
PRACOWNIA
PROJEKTOWA

tel./fax: (091) 462 - 74 - 60
e-mail: konstrukcja@post.pl

RYSUNEK:	RZUT PARTERU, ZBROJENIE STROPU NAD PARTEREM			
OBIEKT	MAGAZYN GŁÓWNY			
ADRES	SZCZECIN, UL. 1 MAJA (DZ. NR 8/3, OBRĘB 3207)			
PROJEKTOWAŁ	IMIĘ I NAZWISKO	NR UPR.	PODPIS	
OPRACOWAŁ	mgr inż. Andrzej BRODOWSKI	107/SZ/85		
SPRAWDZIŁ	mgr inż. K. FLAJSZER			
BRANŻA	mgr inż. R. KLEMIATA	258/SZ/87		
STADIUM	KONSTRUKCJA	DATA	SKALA	NR RYSUNKU
	P.W.	01.2016	1:100	4
Kopie niniejszego rysunku posiadają dokumentację bez zgody posiadacza praw autorskich jest zabronione. Dz.U.24/1994, poz.83, Art.115-116				