


**DOKUMENTACJA  
POWYKONAWCZA**

OBIEKT NR ..... 18 .....

BRANŻA .. TECHNOLOGIA .....

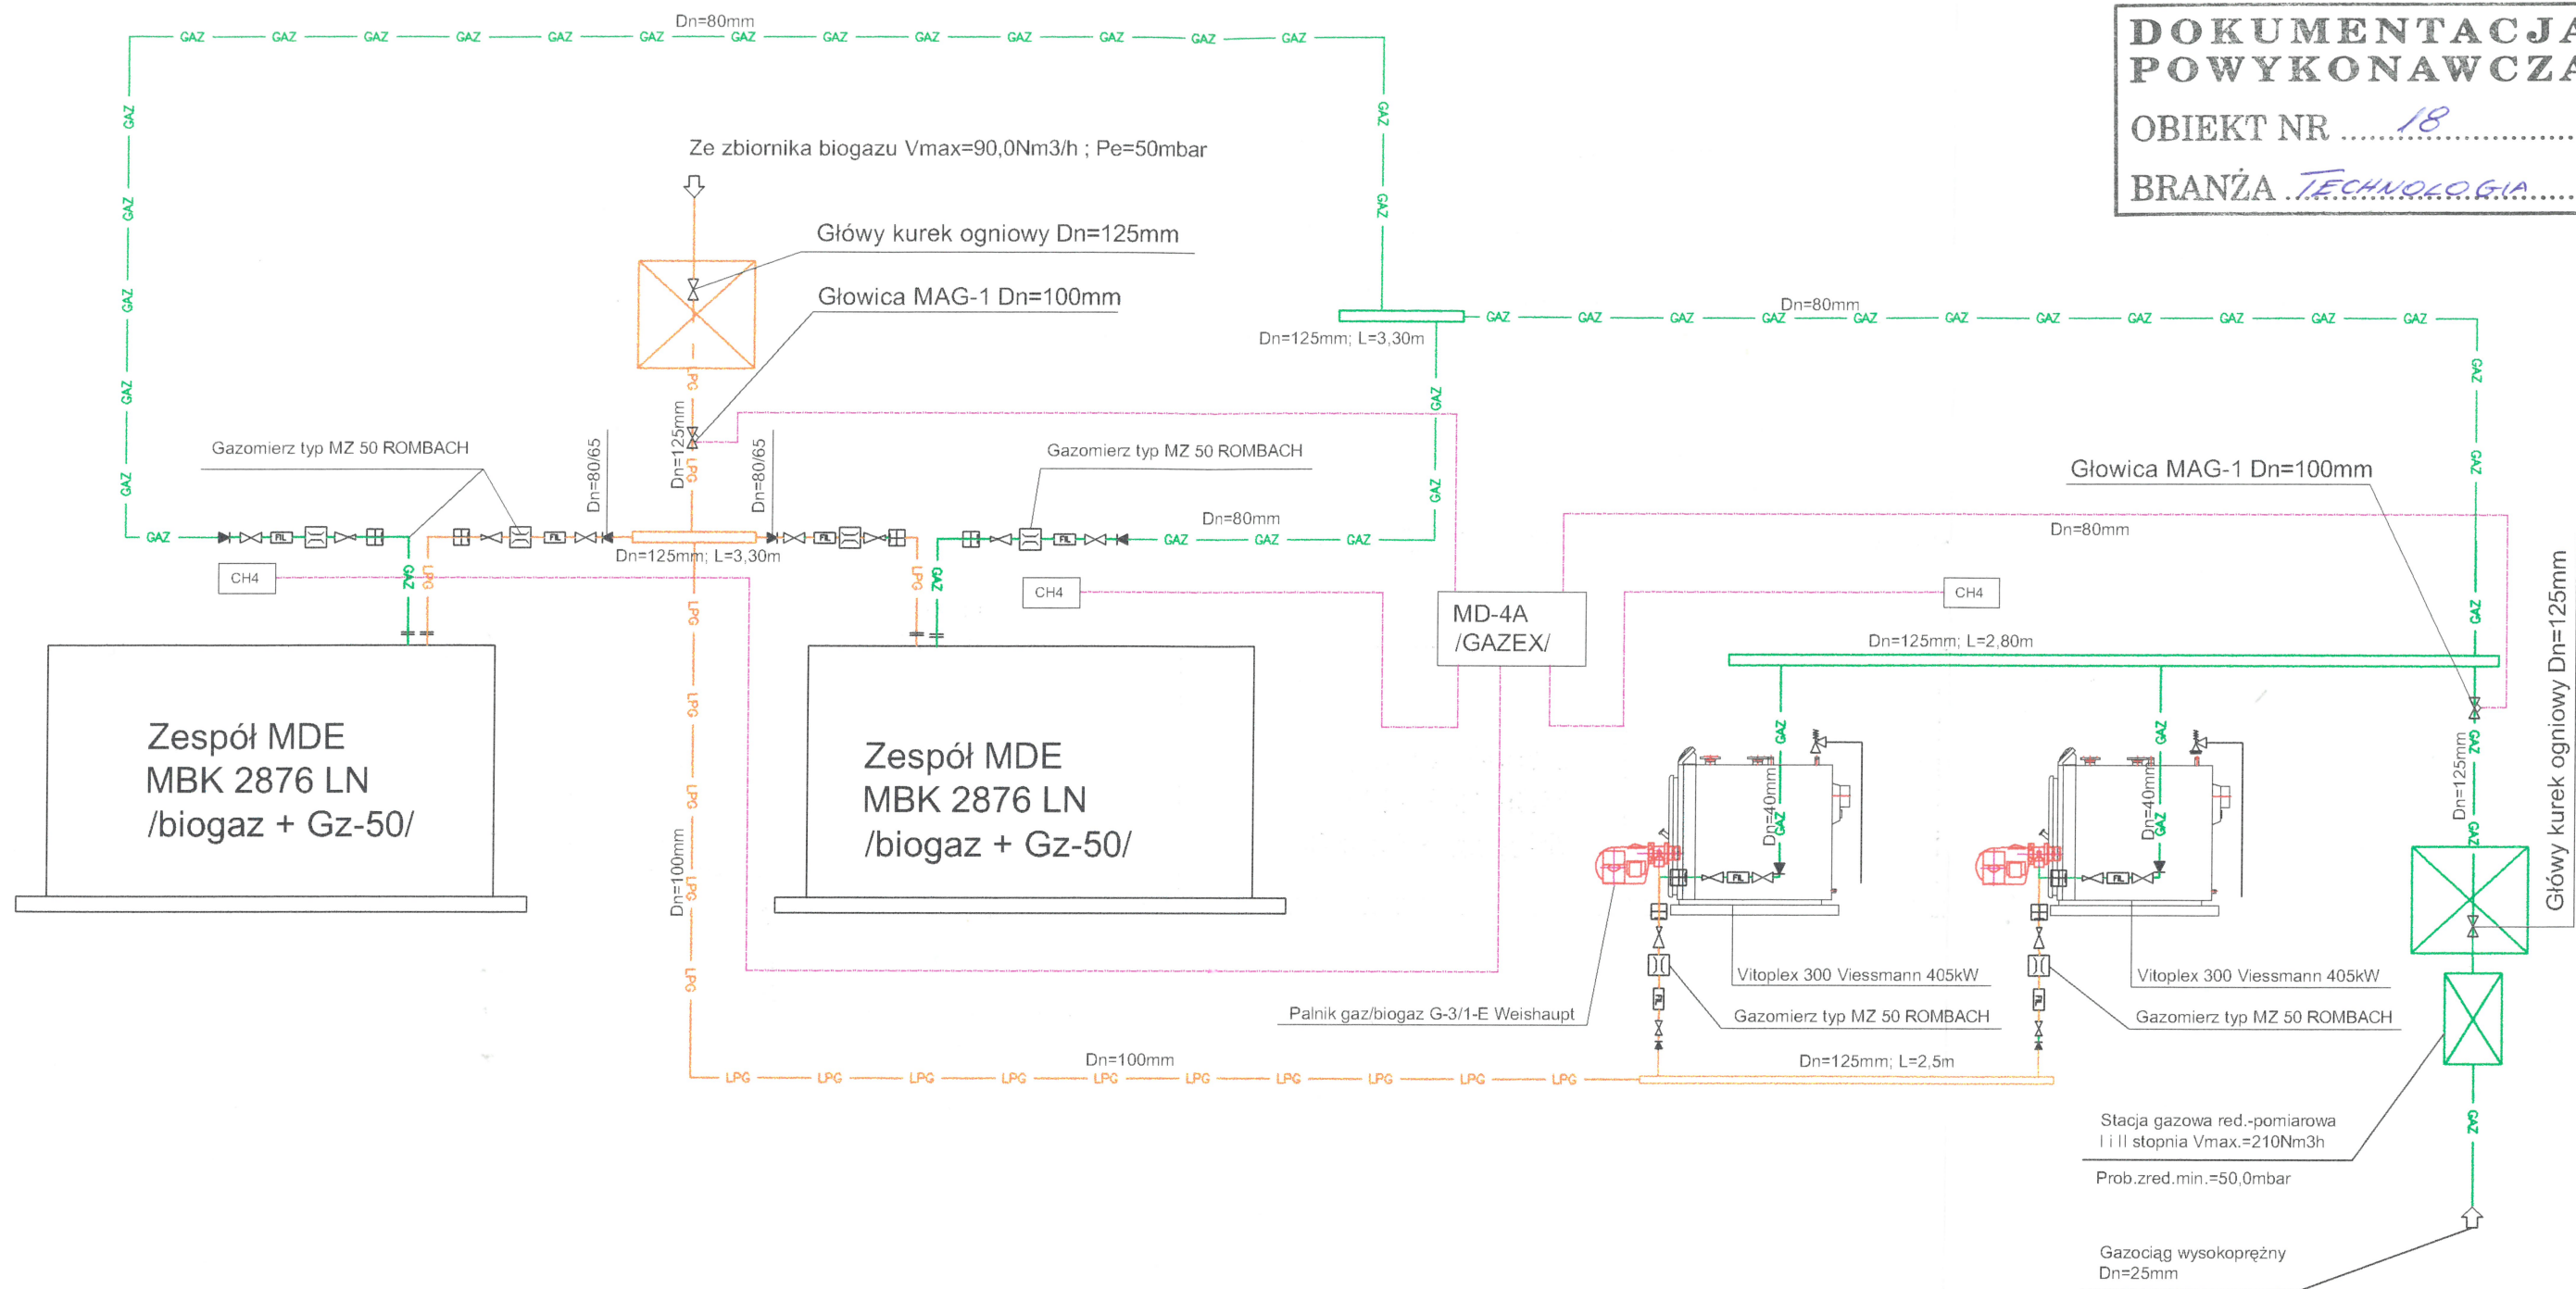

Schemat zasilania agregatorowni i kotłowni biogazem i gazem ziemnym

 Biuro Usługowo-Handlowe <b>&gt;Eco - Tech&lt;</b> 37-700 Przemysł ul. Kosciuszki		Inwestycja: II etap budowy Oczyszczalni Ścieków w Przemysłu	
Projektant: mgr inż. Andrzej Jarecki		Obiekt: Agregatorownia i kotłownia instalacja gazowa	
Zatwierdził: mgr inż. Elżbieta Kozłowska		Nazwa rysunku: Schemat zasilania urządzeń gazem i biogazem	
Data wykonania: styczeń 2005	Stadium: Projekt Wykonawczy	Branża: Technologia	Nr umowy: 14/P/2004
			Skala: Nr archiwalny: 6964
			Nr rysunku: S04