
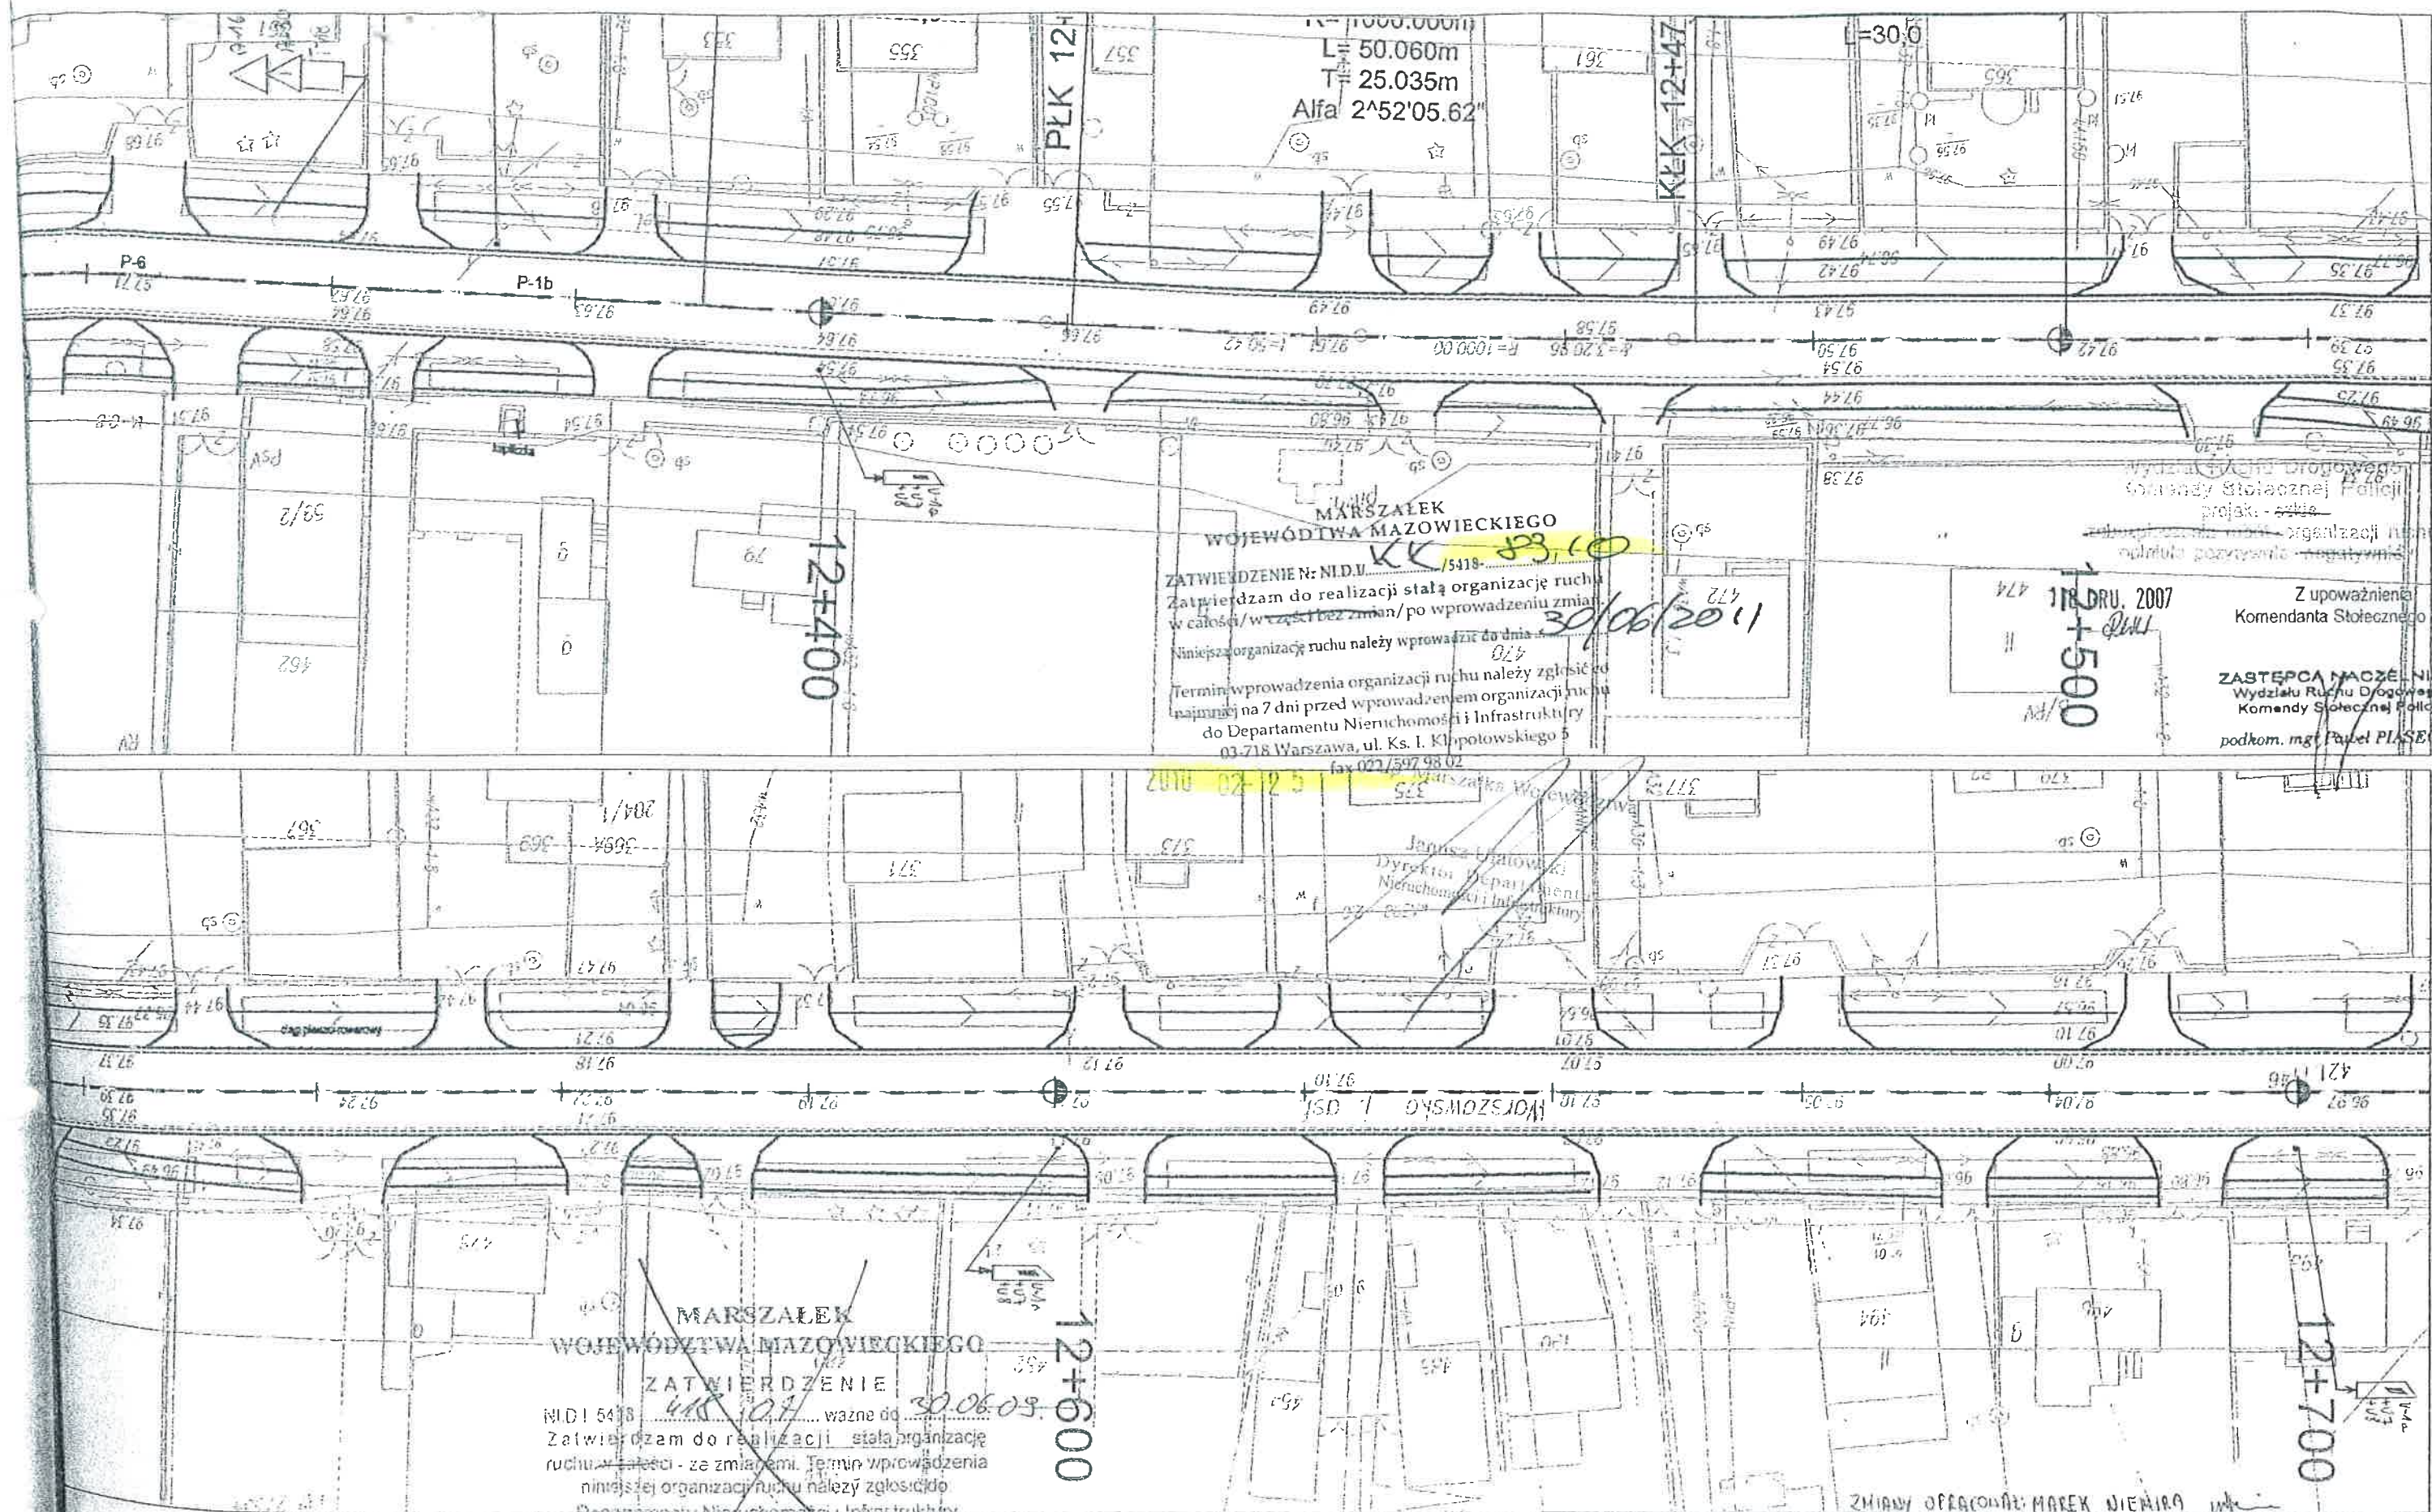


| | | | |
|---|-------------------|---|------------------------------------|
| Inwestor: Mazowiecki Zarząd Dróg Wojewódzkich w Warszawie ul. Kruczkowskiego 3, 00-380 Warszawa | |  BIURO PROJEKTÓW Rok założenia 1961 00-683 Warszawa, ul. Marszałkowska 77/79 | |
| Nazwa opracowania: Dokumentacja projektowa przebudowy drogi wojewódzkiej nr 580 relacji WARSZAWA - SOCHACZEW na odc. granica Warszawy - Leszno, od km 9+500,00 do km 27+308,99 na terenie gminy Stare Babice i Leszno, powiatu Warszawa - Zachód | | | |
| Nazwa opracowania: Projekt stałej organizacji ruchu | | Projektant inż. Zbigniew DRYZNER | GP obiekt inż. Zbigniew DRYZNER |
| Skala: 1:500 | Nr arkusza: 26 | Sprawdzający: mgr inż. Feliks Czechowski | |



MARSZAŁEK
WOJEWÓDZTWA MAZOWIECKIEGO

ZATWIERDZENIE


NID/154/18 ważne do 30.06

Zatwierdzam do realizacji stałą organizację ruchu w stacji - ze zmianami. Termin wprowadzenia niniejszej organizacji ruchu należy zgłosić do Departamentu Nieruchomości i Infrastruktury

03-718 Warszawa ul. Ks. J. Kłopotowskiego 6 fax 022/ 5979802


| | | | |
|---|--------------------------|---|-------------------------------------|
| Inwestor: Mazowiecki Zarząd Dróg Wojewódzkich w Warszawie ul. Kruczkowskiego 3, 00-380 Warszawa | |  METROPROJEKT Spółka z o.o. BIURO PROJEKTÓW Rok założenia 1961 00-683 Warszawa, ul. Marszałkowska 77/79 | |
| Nazwa opracowania: Dokumentacja projektowa przebudowy drogi wojewódzkiej nr 580 relacji WARSZAWA - SOCHACZEW na odc. granica Warszawy - Leszno, od km 9+500,00 do km 27+368,99 na terenie gminy Stare Babice i Leszno, powiatu Warszawa - Zachód | | | |
| Nazwa opracowania: Projekt stałej organizacji ruchu | | Projektant: inż. Zbigniew DRYZNER | GP obiekt: Inż. Zbigniew DRYZNER |
| Skala: 1:500 | Nr arkusza: 27 | Sprawdzający: mgr inż. Feliks Czechowski | |

Wydział Ruchu Drogowego
Komendy Stołecznej Policji
projekt - szkic
organizacji ruchu
opiniuje pozytywnie - negatywnie

18 GRU. 2007

Z upoważnienia
Komendanta Stołecznej Policji

ZASTĘPCA NACZELNIKA
Wydziału Ruchu Drogowego
Komendy Stołecznej Policji

podkom. mgr Piotr PIASECKI

MARSZAŁEK
WOJEWÓDZTWA MAZOWIECKIEGO

ZATWIERDZENIE Nr NLD.1 418-83, 10

Zatwierdzam do realizacji stałą organizację ruchu
w całości / w części bez zmian / po wprowadzeniu zmian

Niniejszą organizację ruchu należy wprowadzić do dnia

Termin wprowadzenia organizacji ruchu należy zgłosić co
najmniej na 7 dni przed wprowadzeniem organizacji ruchu
do Departamentu Nieruchomości i Infrastruktury
03-718 Warszawa, ul. Ks. I. Kłopotowskiego 5
fax 022/597 98 02 up. Marszałek Województwa

2010-02-25

Janusz Ulanowski
Dyrektor Departamentu
Nieruchomości i Infrastruktury

ul. Warszawska

przepręst 12+783
120x60

12+800

MARSZAŁEK
WOJEWÓDZTWA MAZOWIECKIEGO

ZATWIERDZENIE


NLD.1.5418-107, ważne do 30-06-08
Zatwierdzam do realizacji stałą organizację
ruchu w całości - ze zmianami. Termin wprowadzenia
niniejszej organizacji ruchu należy zgłosić do:
Departamentu Nieruchomości i Infrastruktury
03-718 Warszawa, ul. Ks. I. Kłopotowskiego 5 fax: 022/5979802

z up. Marszałek Województwa

Jan Bąkosiński
Zastępca Dyrektora Departamentu
Nieruchomości i Infrastruktury

2007-12-19

| | | | |
|---|--|---|--|
| Inwestor Mazowiecki Zarząd Dróg Wojewódzkich w Warszawie ul. Kruczkowskiego 3, 00-380 Warszawa | | Spółka z o.o. METROPROJEKT BIURO PROJEKTÓW Rok założenia 1961 00-663 Warszawa, ul. Marszałkowska 77/79 | |
| Nazwa opracowania: Dokumentacja projektowa przebudowy drogi wojewódzkiej nr 580 relacji WARSZAWA - SOCHACZEW na odc. granica Warszawy - Łęczno, od km 9+500,00 do km 27+308,99 na terenie gminy Stare Babice i Łęczno, powiatu Warszawa - Zachód | | Projektant Inż. Zbigniew DRYZNER GP obiektu Inż. Zbigniew DRYZNER | |
| Nazwa opracowania: Projekt stałej organizacji ruchu | | Sprawdzający: mgr Inż. Feliks Czechowski | |
| Skala: 1:500 | | Lp. arkusza: 28 | |

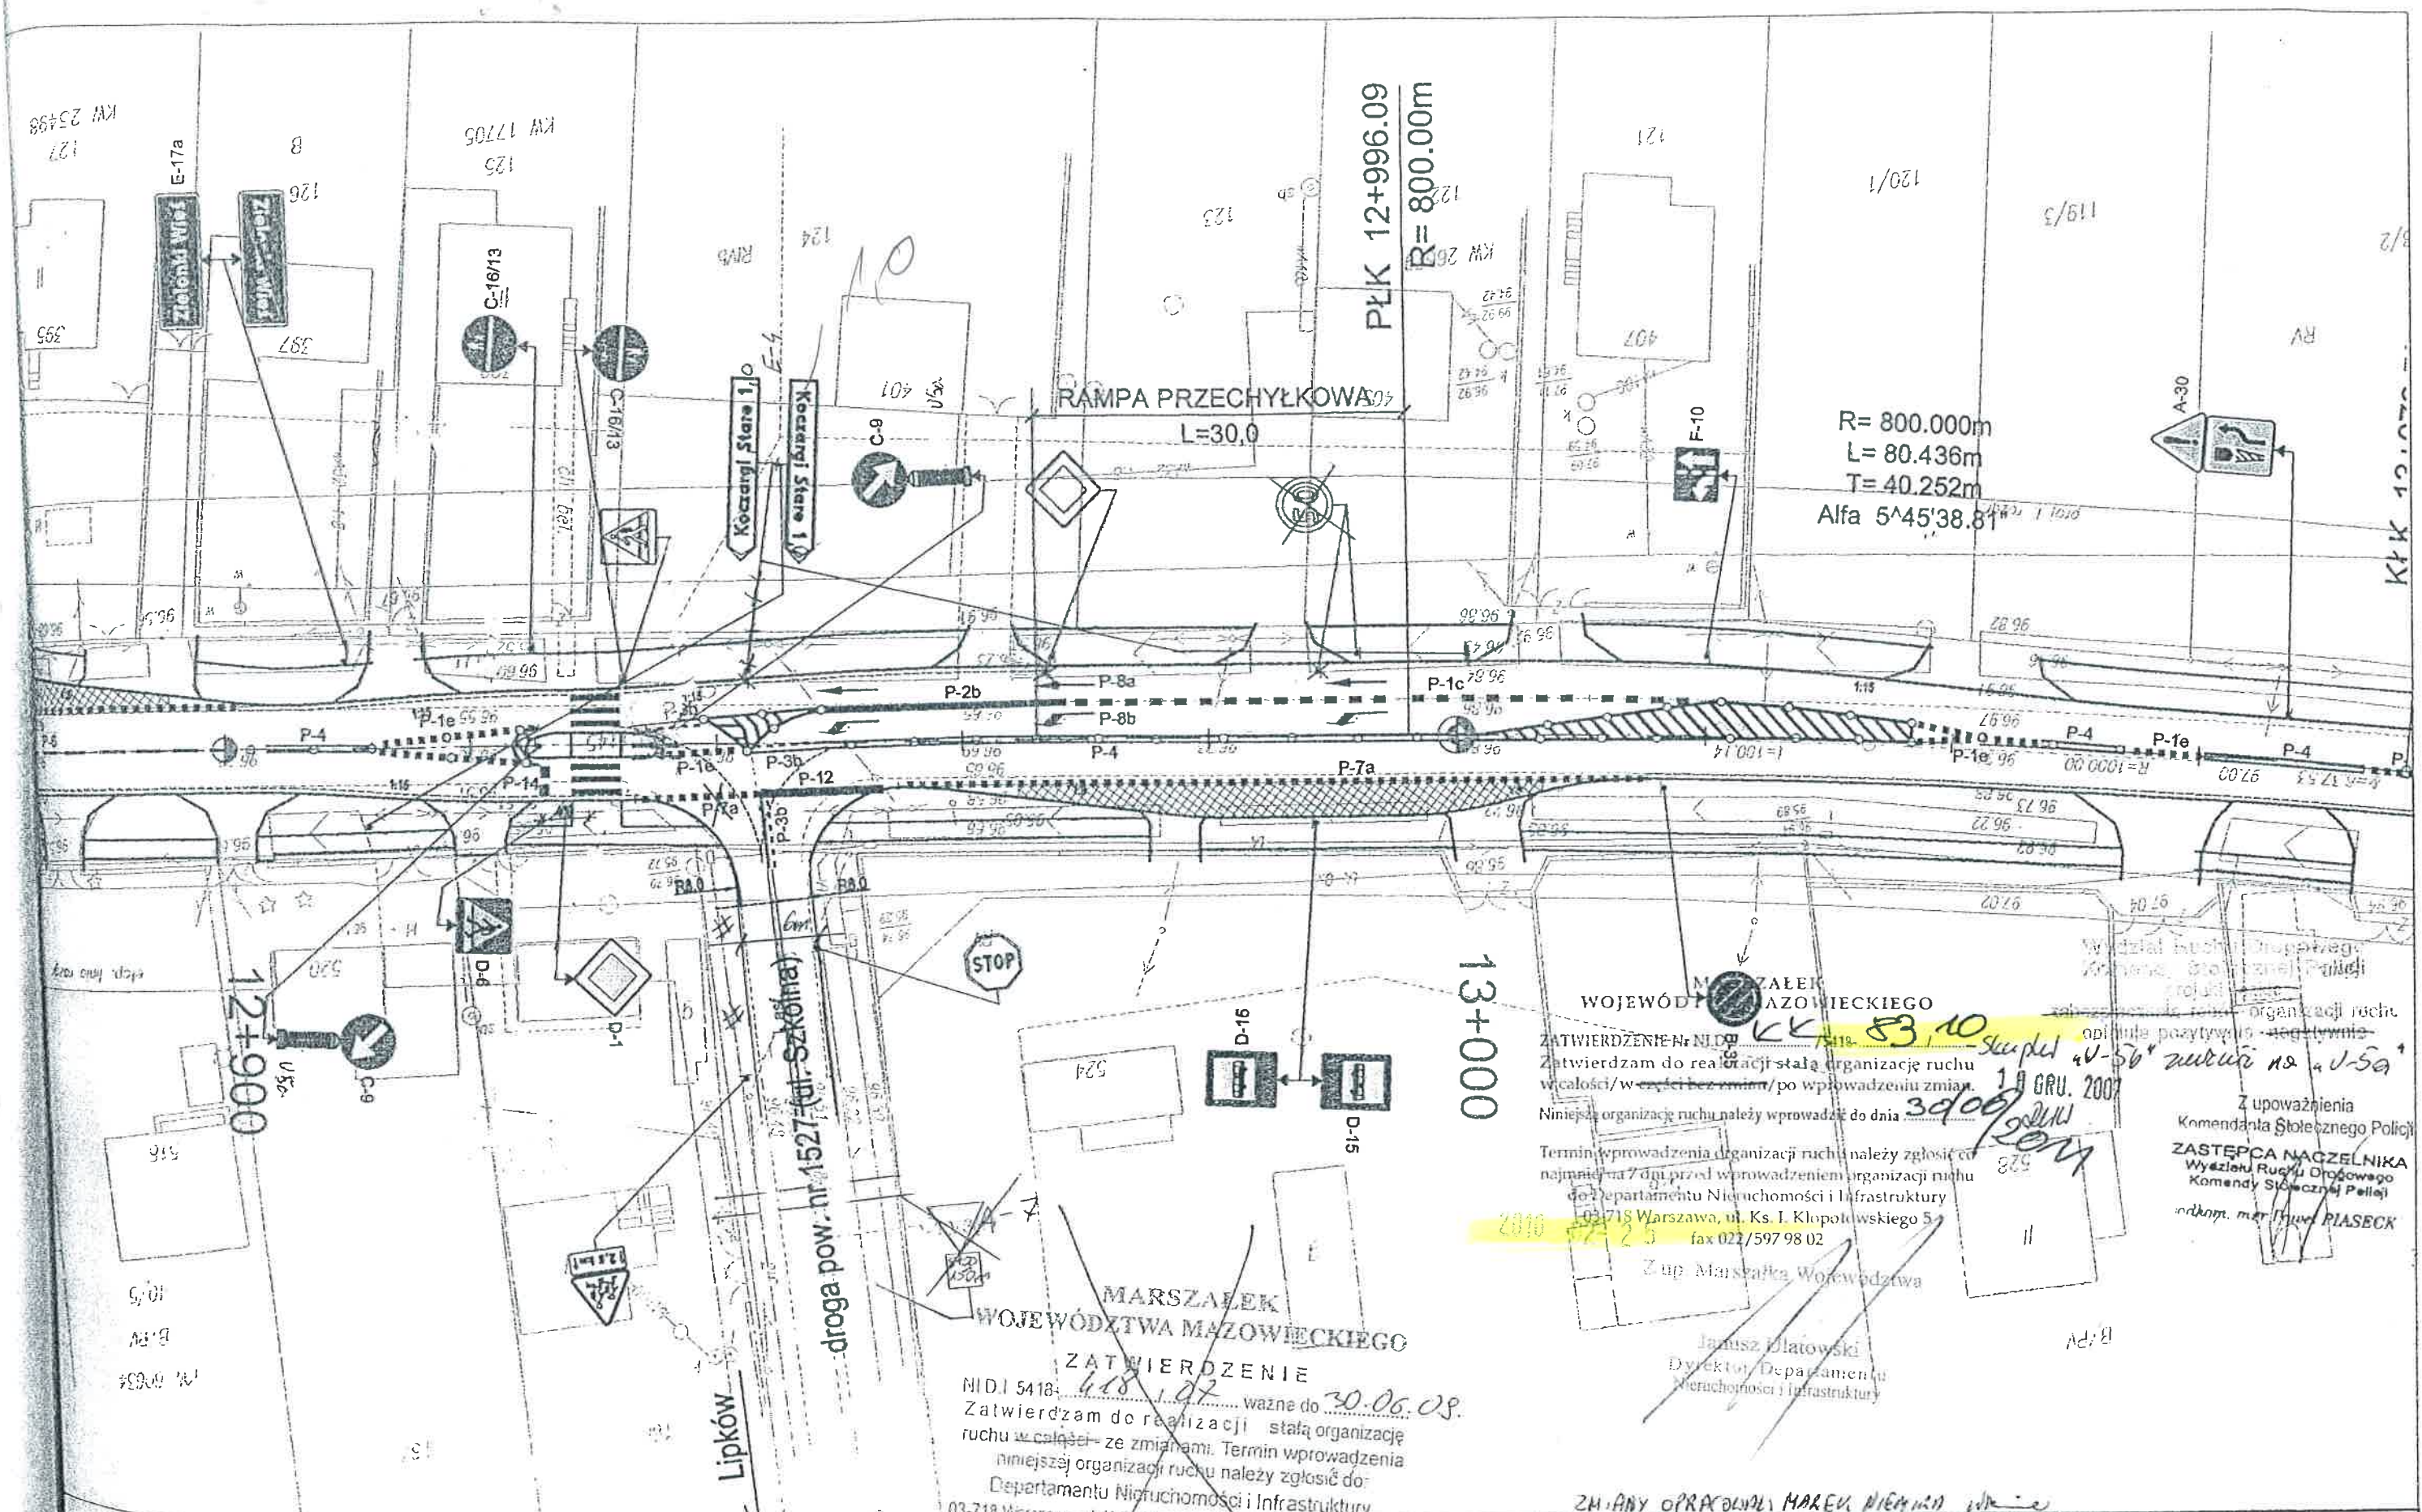


$R = 800.000m$
 $L = 80.436m$
 $T = 40.252m$
 $\text{Alfa } 5^\circ 45' 38.81''$

WOJEWÓDZTWA MAZOWIECKIEGO
ZATWIERDZENIE NID 5418
 Zatwierdzam do realizacji stałą organizację ruchu w całości / w części bez zmian / po wprowadzeniu zmian.
 Niniejszą organizację ruchu należy wprowadzić do dnia **30.06.09**.
 Termin wprowadzenia organizacji ruchu należy zgłosić co najmniej na 7 dni przed wprowadzeniem organizacji ruchu do Departamentu Nieruchomości i Infrastruktury 03-718 Warszawa, ul. Ks. J. Kłopotowskiego 5, fax 022/597 98 02.
 Z up. Marszałka Województwa
 Janusz Olatowski
 Dyrektor Departamentu Nieruchomości i Infrastruktury

Z upoważnienia
 Komendanta Stołecznej Policji
ZASTĘPCA NACZELNIKA
 Wydziału Ruchu Drogowego
 Komendy Stołecznej Policji
 indkom. m. inż. PIASECKI

MARSZAŁEK
WOJEWÓDZTWA MAZOWIECKIEGO
ZATWIERDZENIE
 NID 5418: **418.102** ważne do **30.06.09**.
 Zatwierdzam do realizacji stałą organizację ruchu w całości / ze zmianami. Termin wprowadzenia niniejszej organizacji ruchu należy zgłosić do Departamentu Nieruchomości i Infrastruktury 03-718 Warszawa, ul. Ks. J. Kłopotowskiego 5, fax 022/597 98 02.
 Z up. Marszałka Województwa
 Janusz Olatowski
 Zastępca Dyrektora Departamentu Nieruchomości i Infrastruktury


| | | | |
|---|-------------------|---|--|
| Skala: 1:500 | Nr arkusza: 29 | Sprawdzający: mgr inż. Feliks Czechowski | |


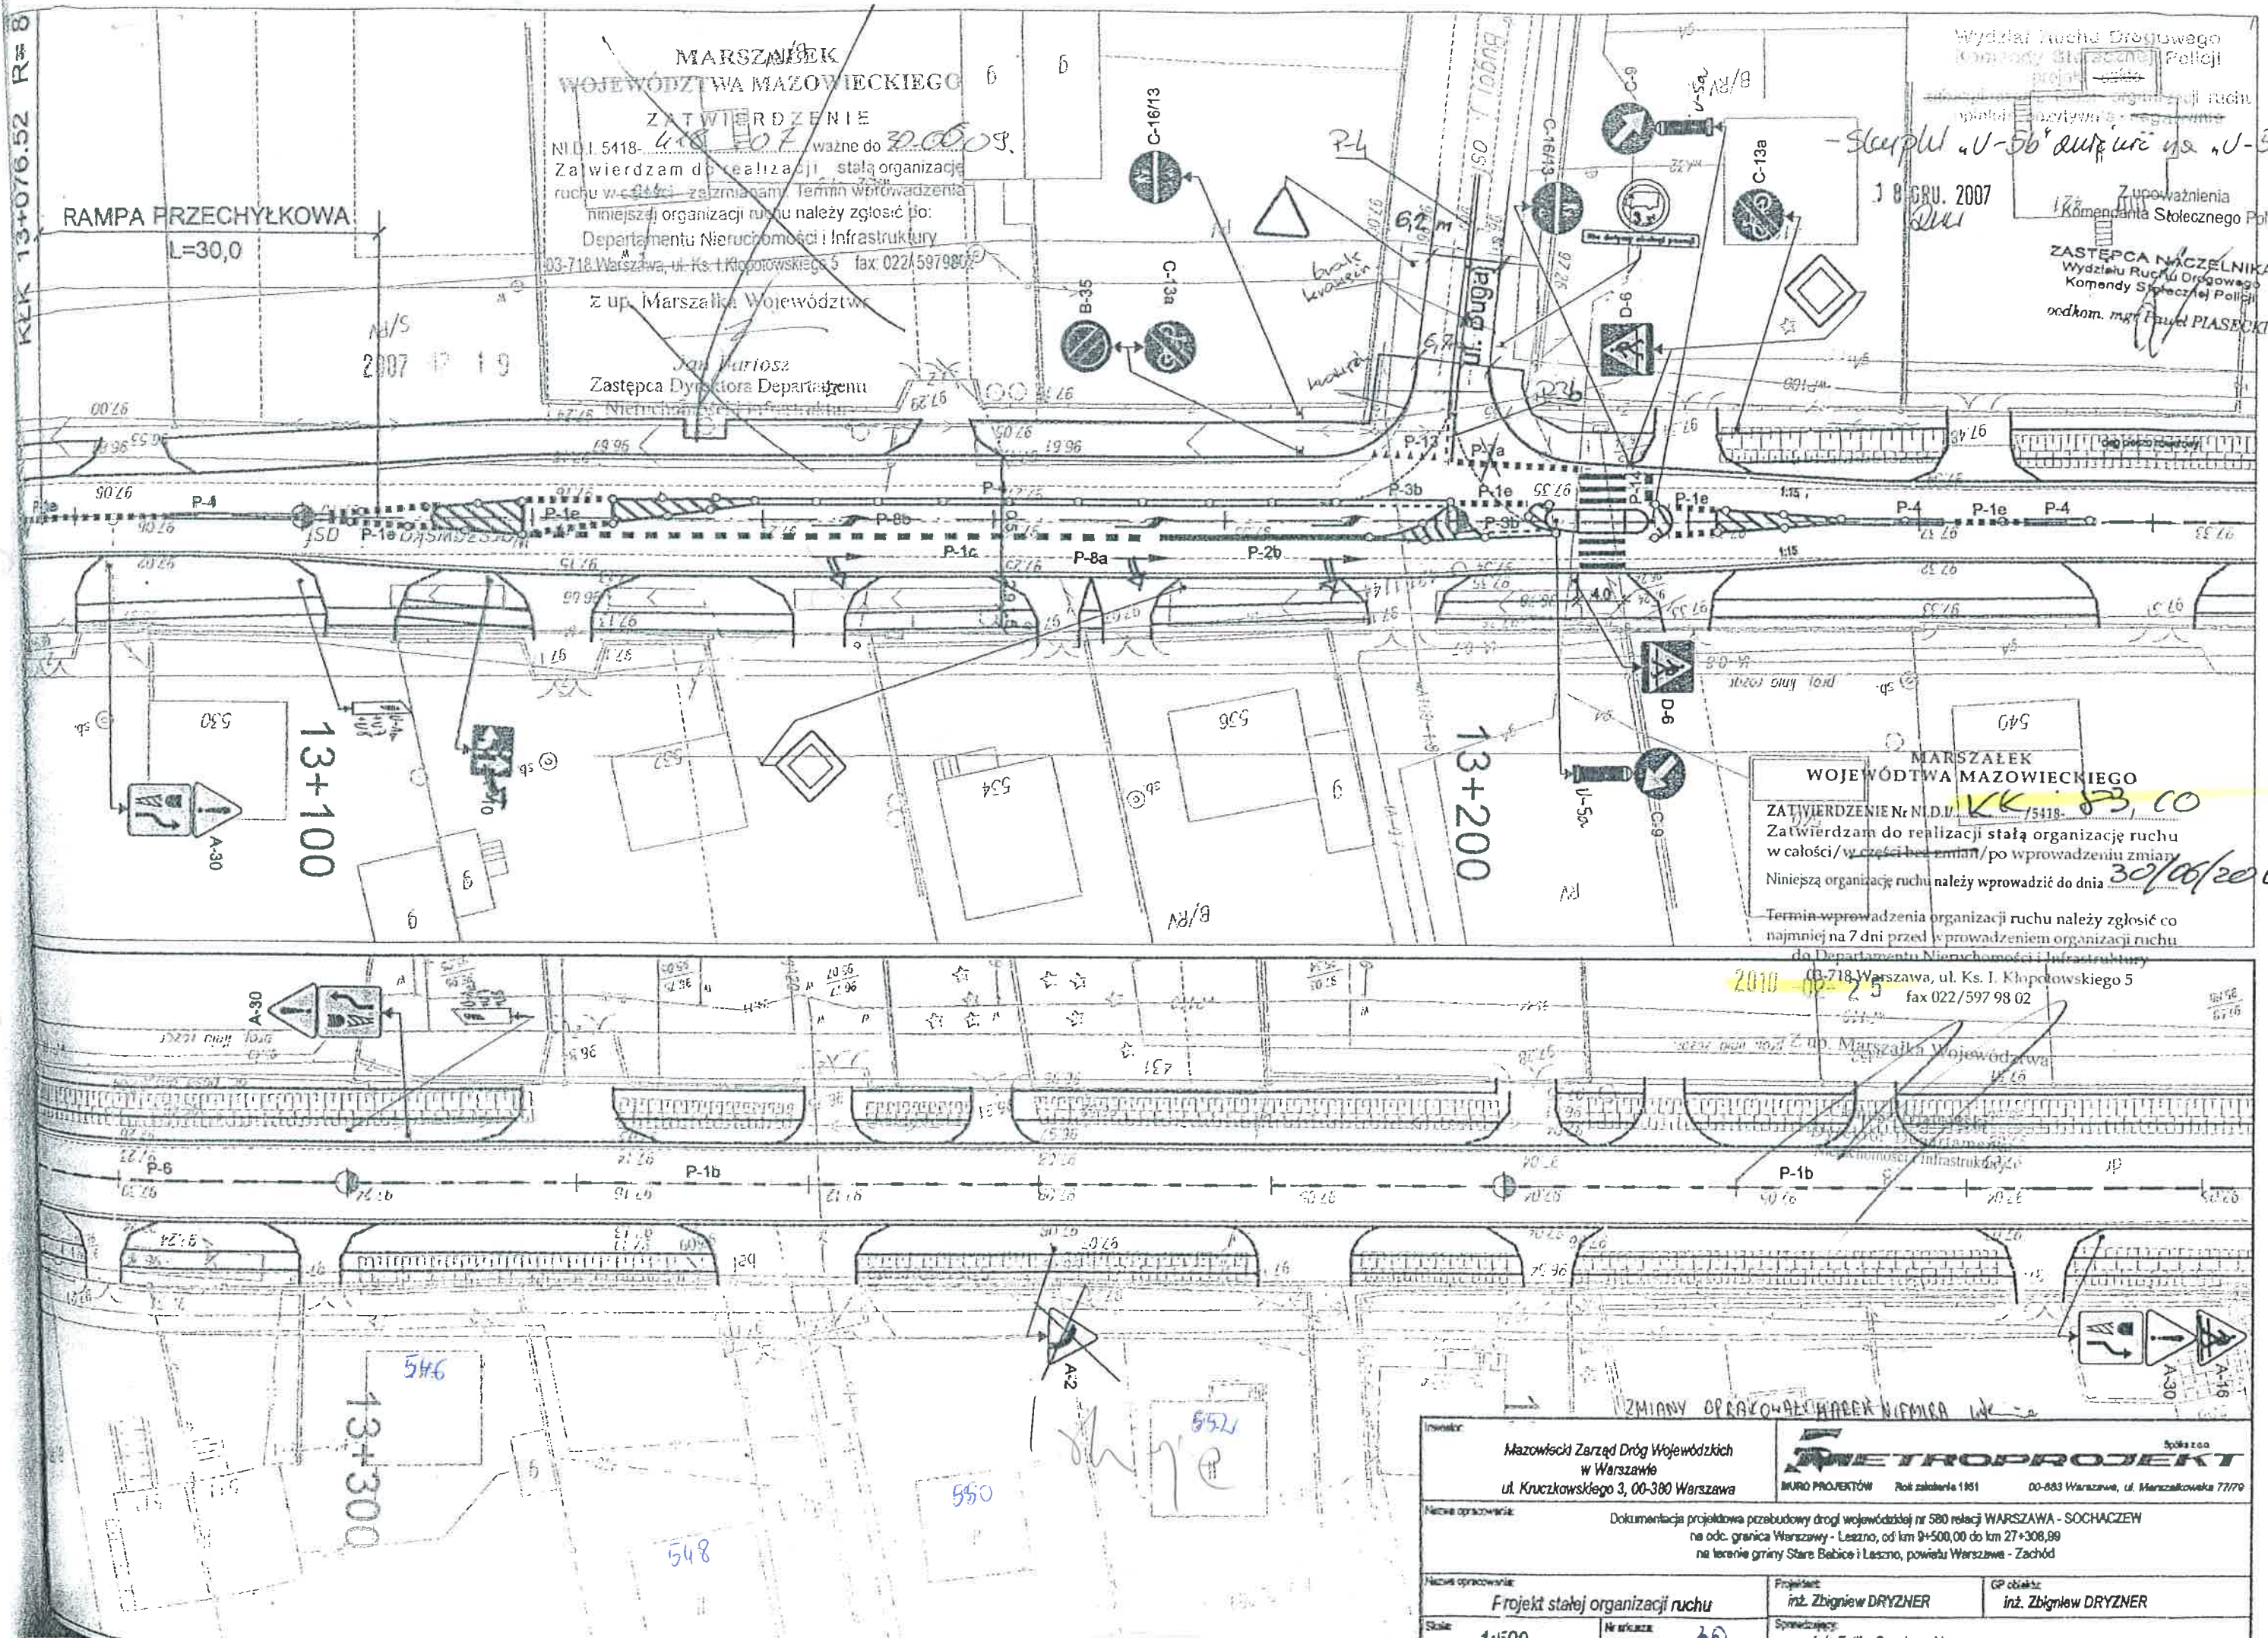


MARSZAŁEK
WOJEWÓDZTWA MAZOWIECKIEGO
ZATWIERDZENIE
N.I.D. 5418-
Zaświadczam do realizacji stałą organizację
ruchu w całości - zezniamy. Termin wprowadzenia
niniejszej organizacji ruchu należy zgłosić do:
Departamentu Nieruchomości i Infrastruktury
03-718 Warszawa, ul. Ks. I. Kłopotowskiego 5 fax: 022/5979802
z up. Marszałka Województwa
Jan Mariusz
Zastępca Dyrektora Departamentu

Wydział Ruchu Drogowego
Komendy Stołecznej Policji
projekt
- Skrytka "U-5b" autp. nr "U-5a"
18 GRU. 2007
Z upoważnienia
Komendanta Stołecznej Policji
ZASTĘPCA NACZELNIKA
Wydziału Ruchu Drogowego
Komendy Stołecznej Policji
odkom. mgr Paweł PIASECKI

MARSZAŁEK
WOJEWÓDZTWA MAZOWIECKIEGO
ZATWIERDZENIE N.I.D. 5418-
Zaświadczam do realizacji stałą organizację ruchu
w całości / w części bez zmian / po wprowadzeniu zmian
Niniejszą organizację ruchu należy wprowadzić do dnia 30/06/2004
Termin wprowadzenia organizacji ruchu należy zgłosić co
najmniej 7 dni przed wprowadzeniem organizacji ruchu
do Departamentu Nieruchomości i Infrastruktury
03-718 Warszawa, ul. Ks. I. Kłopotowskiego 5
fax 022/597 98 02
Z up. Marszałka Województwa

| | | | |
|---|--------------|---|--------------------------------------|
| Inwestor: Mazowski Zarząd Dróg Wojewódzkich w Warszawie ul. Kruczkowskiego 3, 00-380 Warszawa | |  BIURO PROJEKTÓW Zakład nr 1851 00-683 Warszawa, ul. Mariacka 77/79 | |
| Nazwa opracowania: Dokumentacja projektowa przebudowy drogi wojewódzkiej nr 580 relacji WARSZAWA - SOCHACZEW na odc. granica Warszawy - Leszno, od km 9+500,00 do km 27+308,89 na terenie gminy Stare Babice i Leszno, powiatu Warszawa - Zachód | | | |
| Nazwa opracowania: Projekt stałej organizacji ruchu | | Projektant: inż. Zbigniew DRYZNER | GP obiektu: inż. Zbigniew DRYZNER |
| Skala: 1:500 | Nazwa: 30 | Sprawdzający: mgr inż. Ewelina Chmielewska | |

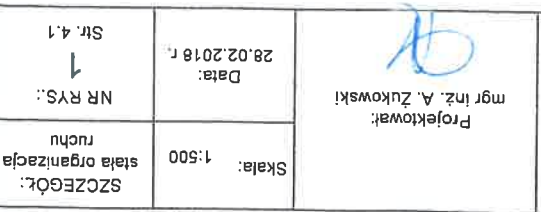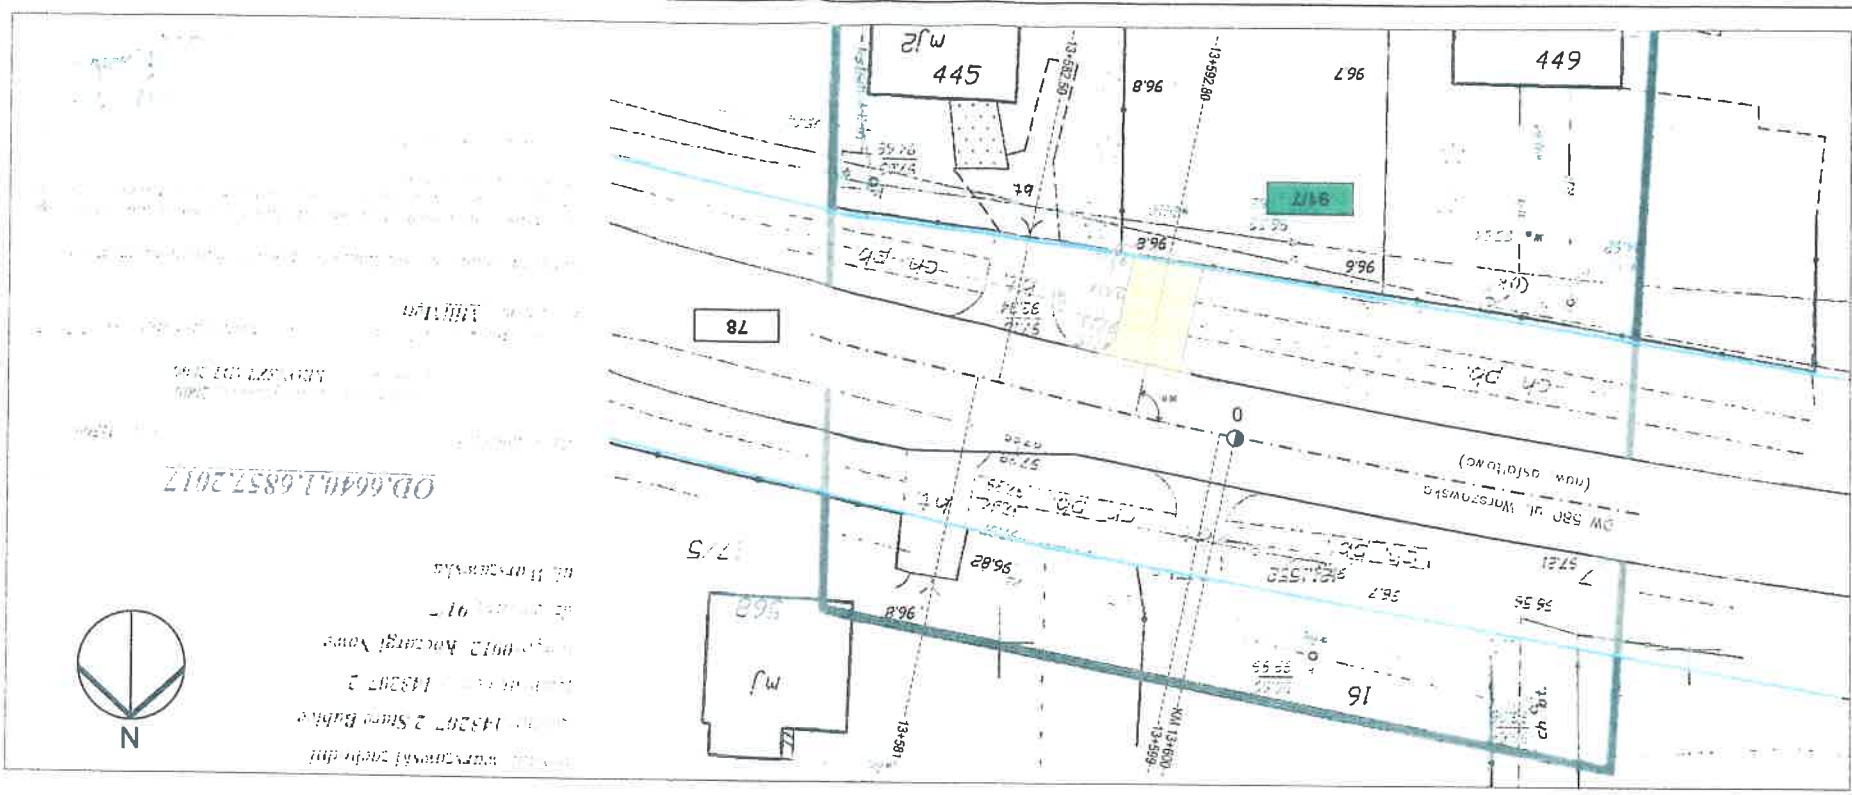

31 GRU. 2019

DRÓGA WOJEWÓDZKA
NR 580
RD 3 GRODZISK MAZOWIECKI
(UL. WARSZAWSKA)
(WK M.13+500 do 13+600)

DROGA WOJEWÓDZKA
NR 580
RD 3 GRODZISK MAZOWIEC
(UL. WARSZAWSKA)
(W KM 13+500 do 13+600)

Legend:

pow. 39,66 m²

085 MW DW 580

elementy oznakowania istniejącego

elementy oznakowania istniejącego

projektowany zjazd indywidualny

granica pasa drogowego drogi woj.

działka prywatna ABCD

działki drogowe

zakres opracowania


CM-580 ul. Warszawska

(V)

78

11



57b.

awaska tj. dz.
iaki nr ew.

ZCZEGŹ: a organizacja

| | |
|---------|--|
| NR RYS: | |
|---------|--|

Str. 4.1

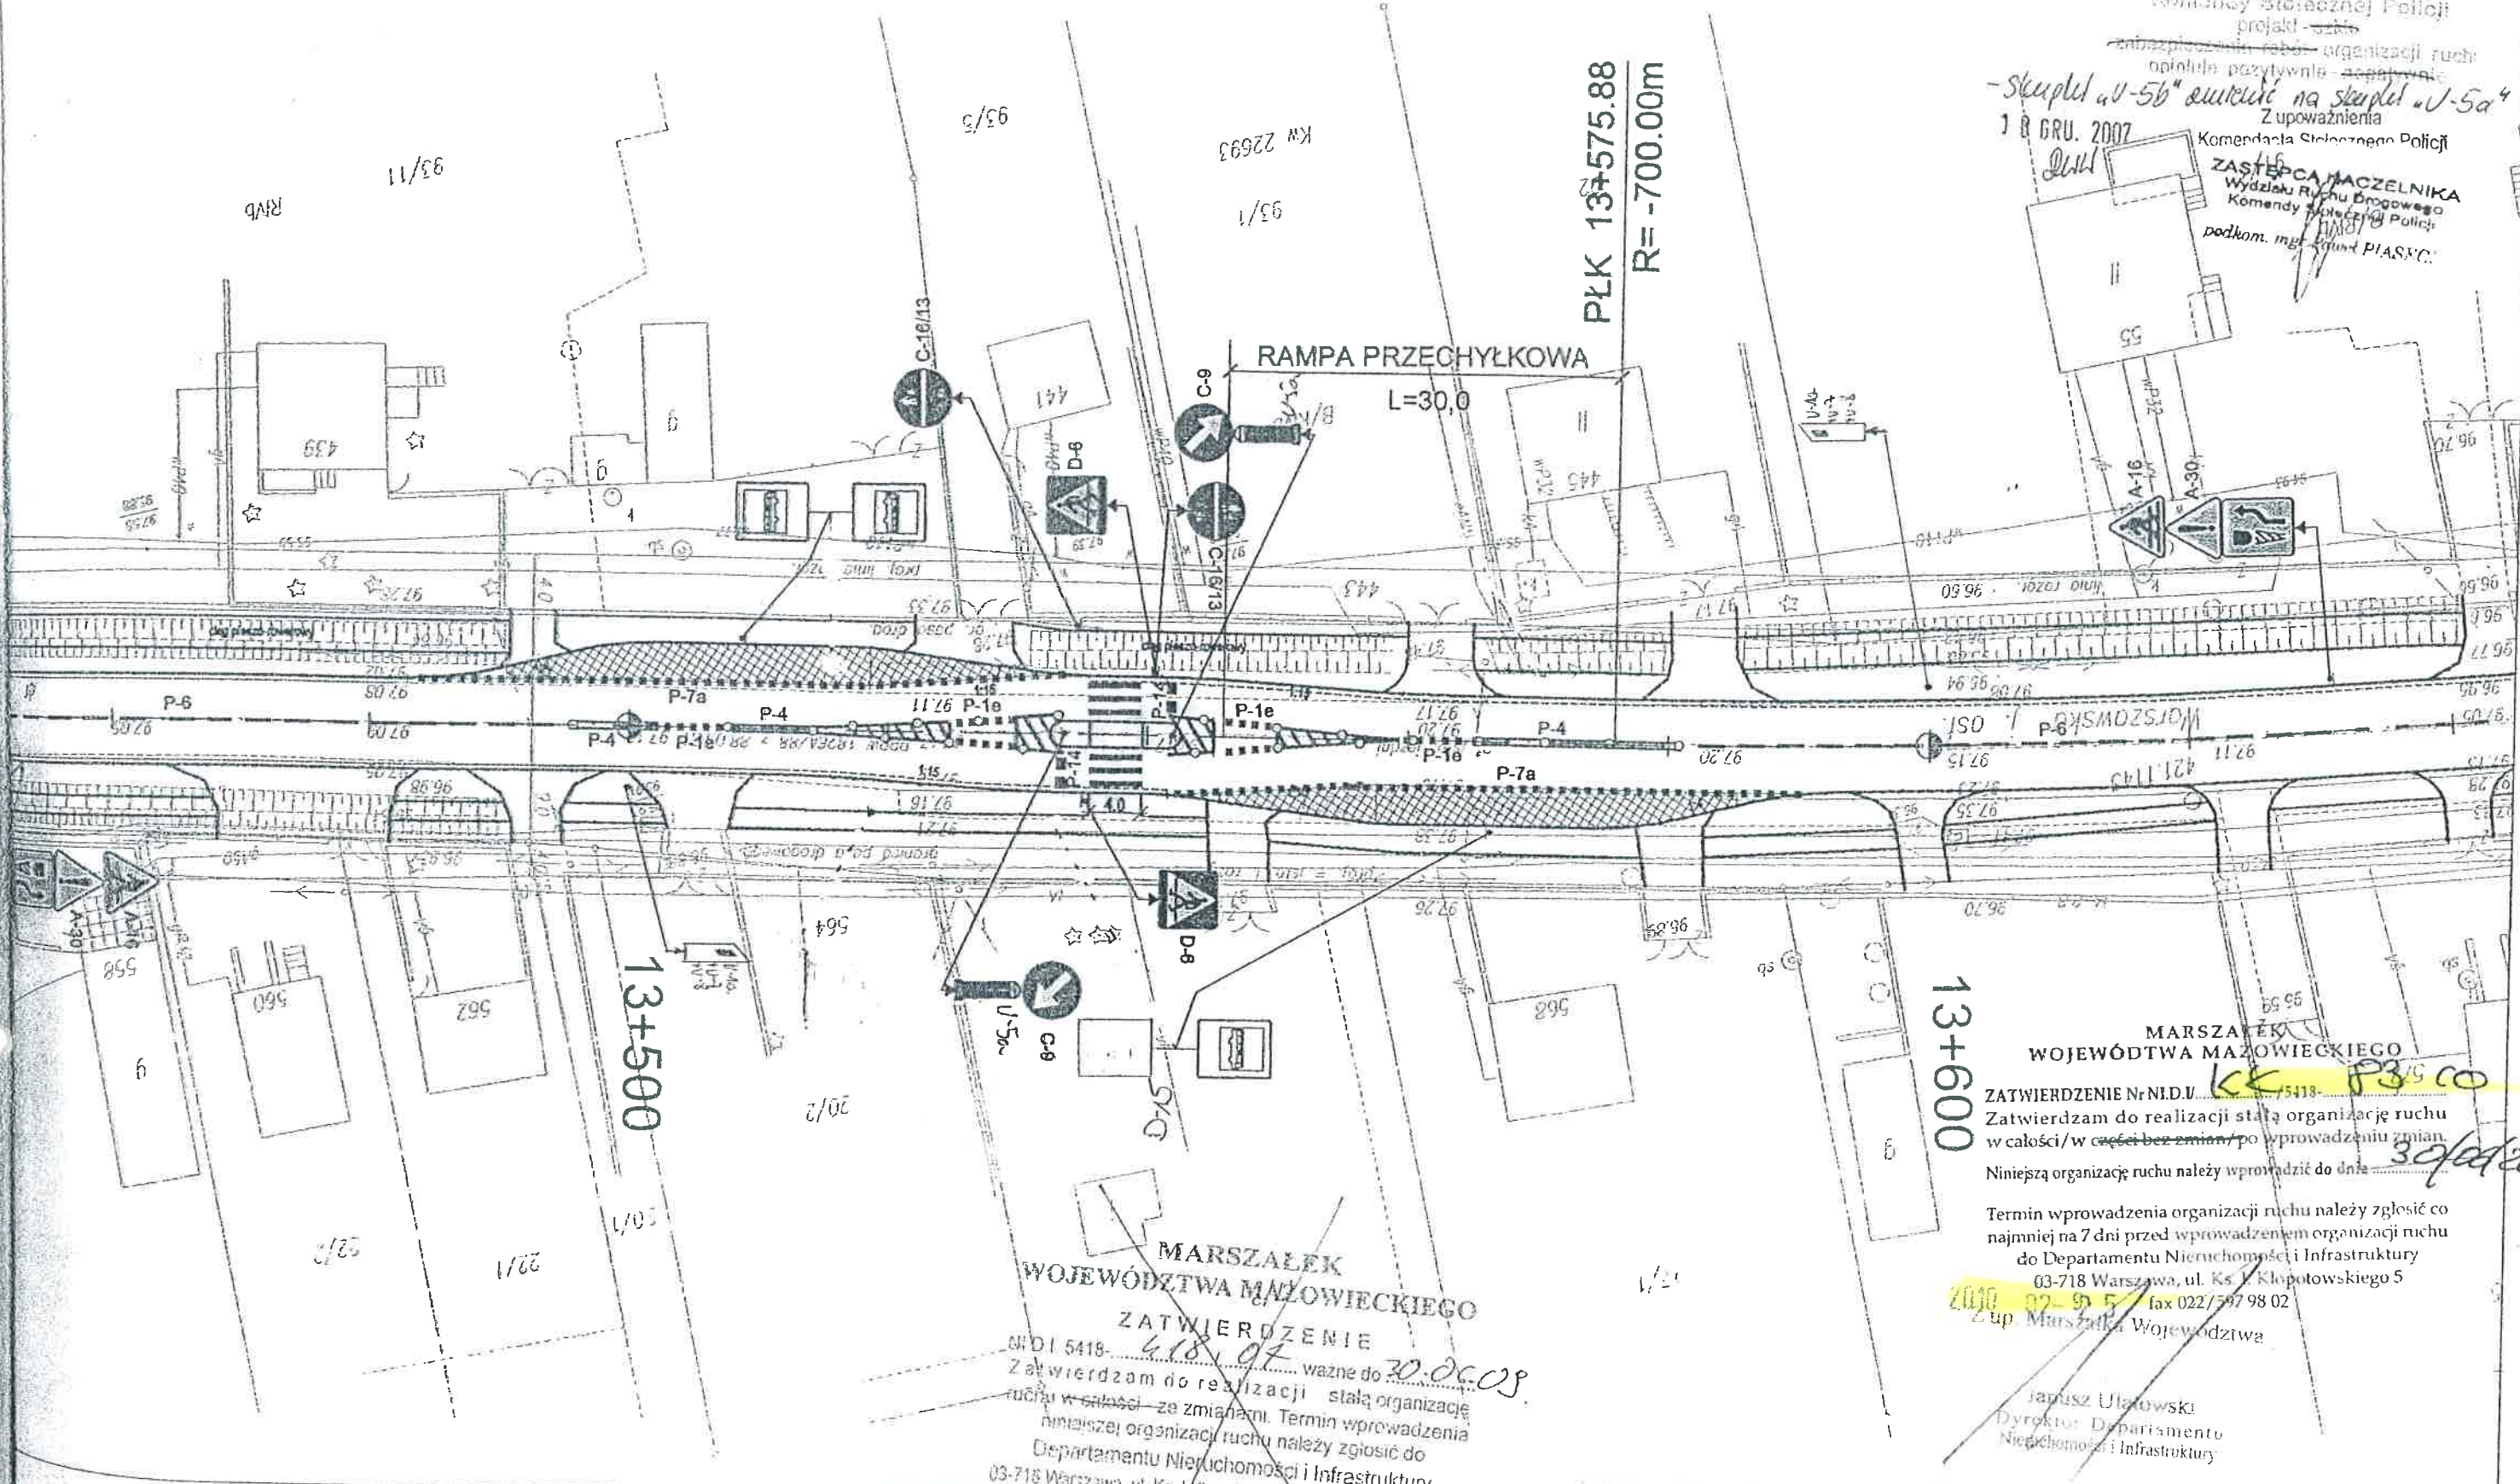


Wydział Ruchu Drogowego
Komendy Stołecznej Policji
projekt - szkic
opiniuje pozytywnie - doposażenie
- skreślić "U-5b" skreślić na skreślić "U-5a"
18 GRU. 2007
Z upoważnienia
Komendanta Stołecznej Policji
ZASTĘPCA NACZELNIKA
Wydziału Ruchu Drogowego
Komendy Stołecznej Policji

MARSZAŁEK
WOJEWÓDZTWA MAZOWIECKIEGO
ZATWIERDZENIE N° NID.1.../5418-...
Zatwierdzam do realizacji stałą organizację ruchu
w całości / w całości bez zmian / po wprowadzeniu zmian
Niniejszą organizację ruchu należy wprowadzić do dnia 30/01/2008
Termin wprowadzenia organizacji ruchu należy zgłosić co
najmniej na 7 dni przed wprowadzeniem organizacji ruchu
do Departamentu Nieruchomości i Infrastruktury
03-718 Warszawa, ul. Ks. J. Kłopotowskiego 5
fax 022/597 98 02
Z up. Marszałka Województwa

MARSZAŁEK
WOJEWÓDZTWA MAZOWIECKIEGO
ZATWIERDZENIE
NID.1 5418-.../5418-...
Zatwierdzam do realizacji stałą organizację
ruchu w całości - ze zmianami. Termin wprowadzenia
niniejszej organizacji ruchu należy zgłosić do
Departamentu Nieruchomości i Infrastruktury
03-718 Warszawa, ul. Ks. J. Kłopotowskiego 5 fax 022/597 98 02

| | |
|---|---|
| ZMIANY OPRACOWAŁ: MAREK NIEMIRA | |
| Investor: Mazowiecki Zarząd Dróg Wojewódzkich w Warszawie ul. Kruczkowskiego 3, 00-380 Warszawa | Spółka z o.o. METROPROJEKT BUDOWA PROJEKTÓW Rok założenia 1981 00-583 Warszawa, ul. Marszałkowska 77/79 |
| Nazwa opracowania: Dokumentacja projektowa przebudowy drogi wojewódzkiej nr 580 relacji WARSZAWA - SOCHACZEW na odc. granica Warszawy - Leszno, od km 24+500,00 do km 27+308,99 na terenie gminy Stare Babice i Leszno, powiatu Warszawa - Zachód | |
| Nazwa opracowania: Projekt stałej organizacji ruchu | Projektant: Int. P. Niemira |
| | Op. obiektu: Int. P. Niemira |

Z up. Marszałka Województwa
Zastępca Dyrektora Departamentu
Nieruchomości i Infrastruktury

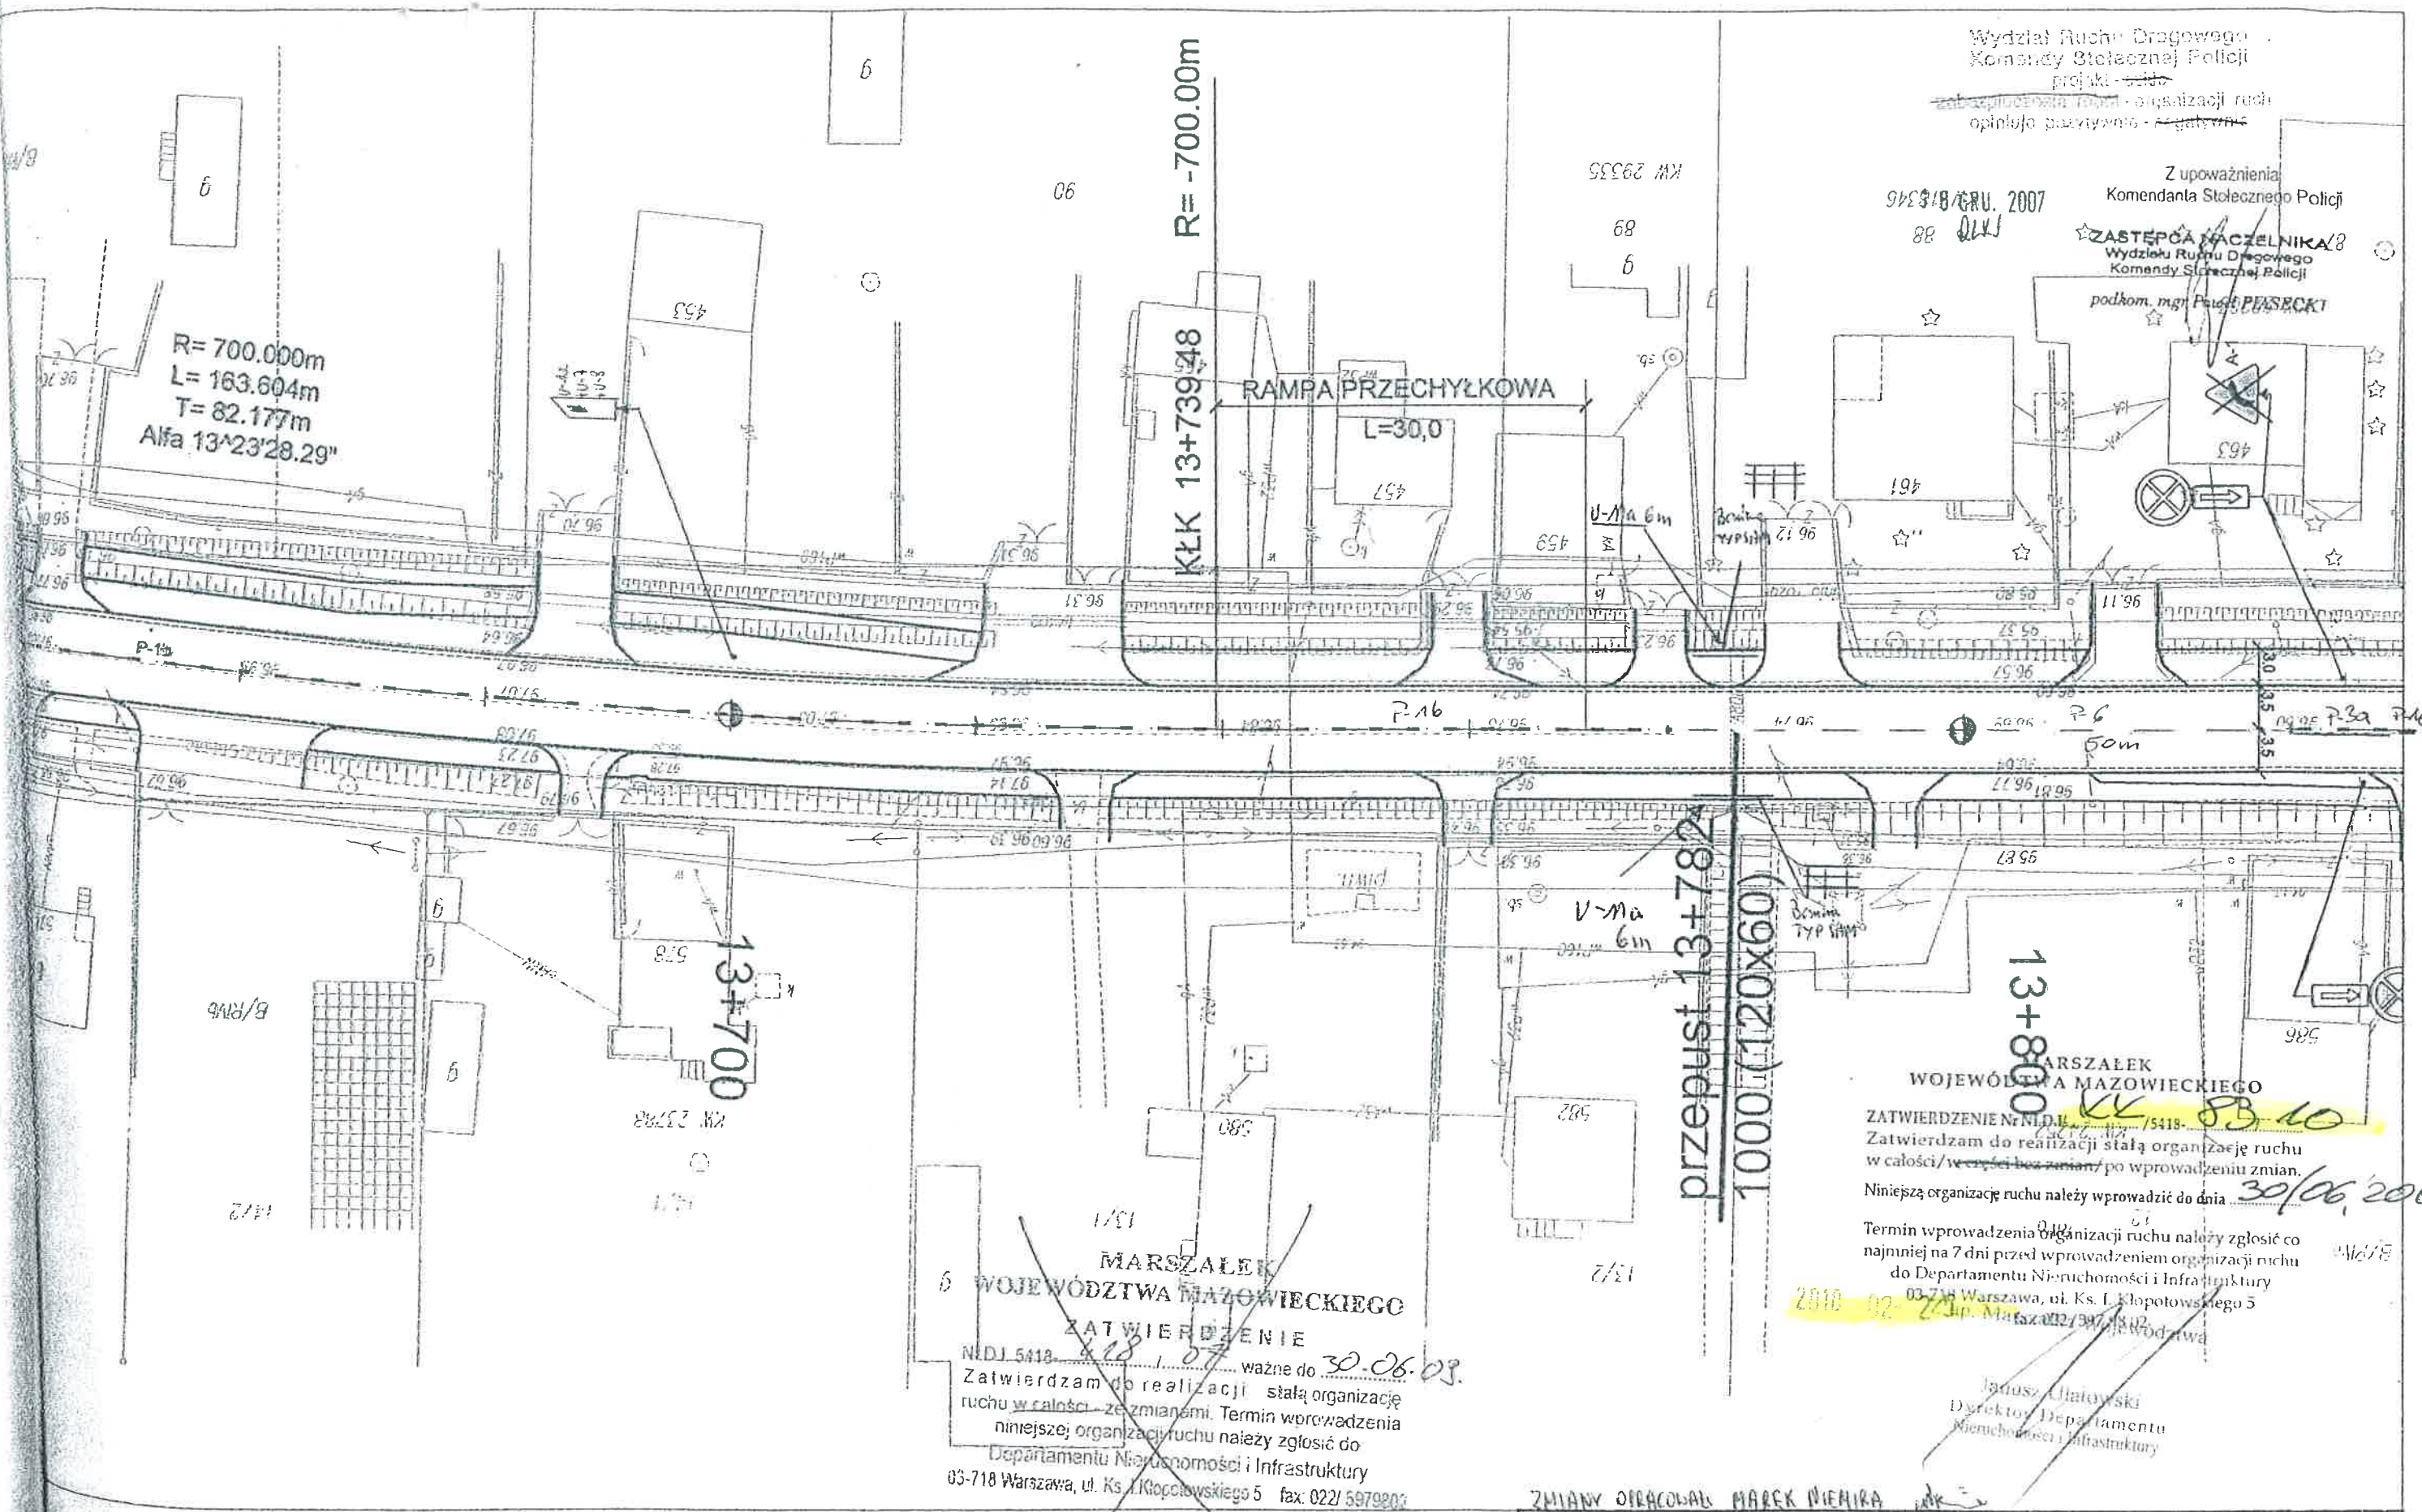

Wydział Ruchu Drogowego
Komendy Stołecznej Policji
projekt - 5510
zabezpieczenie ruchu - organizacja ruchu

Z upoważnienia
Komendanta Stołecznej Policji
ZASTĘPCA NACZELNIKA
Wydziału Ruchu Drogowego
Komendy Stołecznej Policji
podkom. mgr Piotr PIASECKI



MARSZAŁEK
WOJEWÓDZTWA MAZOWIECKIEGO
ZATWIERDZENIE Nr NDJ 5418 / 5418-83-10
Zatwierdzam do realizacji stałą organizację ruchu
w całości / w części bez zmian / po wprowadzeniu zmian.
Niniejszą organizację ruchu należy wprowadzić do dnia 30/06/2004
Termin wprowadzenia organizacji ruchu należy zgłosić co
najmniej na 7 dni przed wprowadzeniem organizacji ruchu
do Departamentu Nieruchomości i Infrastruktury
00-718 Warszawa, ul. Ks. J. Kłopotowskiego 5
2010-02-22
Marszałek Mazowsza

Jadusz Ulatowski
Dyrektor Departamentu
Nieruchomości i Infrastruktury

MARSZAŁEK
WOJEWÓDZTWA MAZOWIECKIEGO
ZATWIERDZENIE
Zatwierdzam do realizacji stałą organizację
ruchu w całości - ze zmianami. Termin wprowadzenia
niniejszej organizacji ruchu należy zgłosić do
Departamentu Nieruchomości i Infrastruktury
03-718 Warszawa, ul. Ks. J. Kłopotowskiego 5 fax: 022/ 5979203


| | | | |
|---|------------------|---|-------------------------------------|
| Inwestor: Mazowiecki Zarząd Dróg Wojewódzkich w Warszawie ul. Kruczkowskiego 3, 00-380 Warszawa | |  METROPROJEKT BIURO PROJEKTÓW Rok założenia 1951 00-663 Warszawa, ul. Marszałkowska 77/79 | |
| Nazwa opracowania: Dokumentacja projektowa przebudowy drogi wojewódzkiej nr 580 relacji WARSZAWA - SOCHACZEW na odc. granica Warszawy - Leszno, od km 9+500,00 do km 27+308,99 na terenie gminy Stare Babice i Leszno, powiatu Warszawa - Zachód | | | |
| Nazwa opracowania: Projekt stałej organizacji ruchu | | Projektant: inż. Zbigniew DRYZNER | GP obiekt: inż. Zbigniew DRYZNER |
| Skala: 1:500 | Wskazanie: 83 | Sprawdzenie: mgr inż. Filip Czuchrański | |

Z up. Marszałka Województwa
Zastępca Dyrektora Departamentu
Nieruchomości i Infrastruktury