


~~nadkom. Krzysztof Bielecki~~

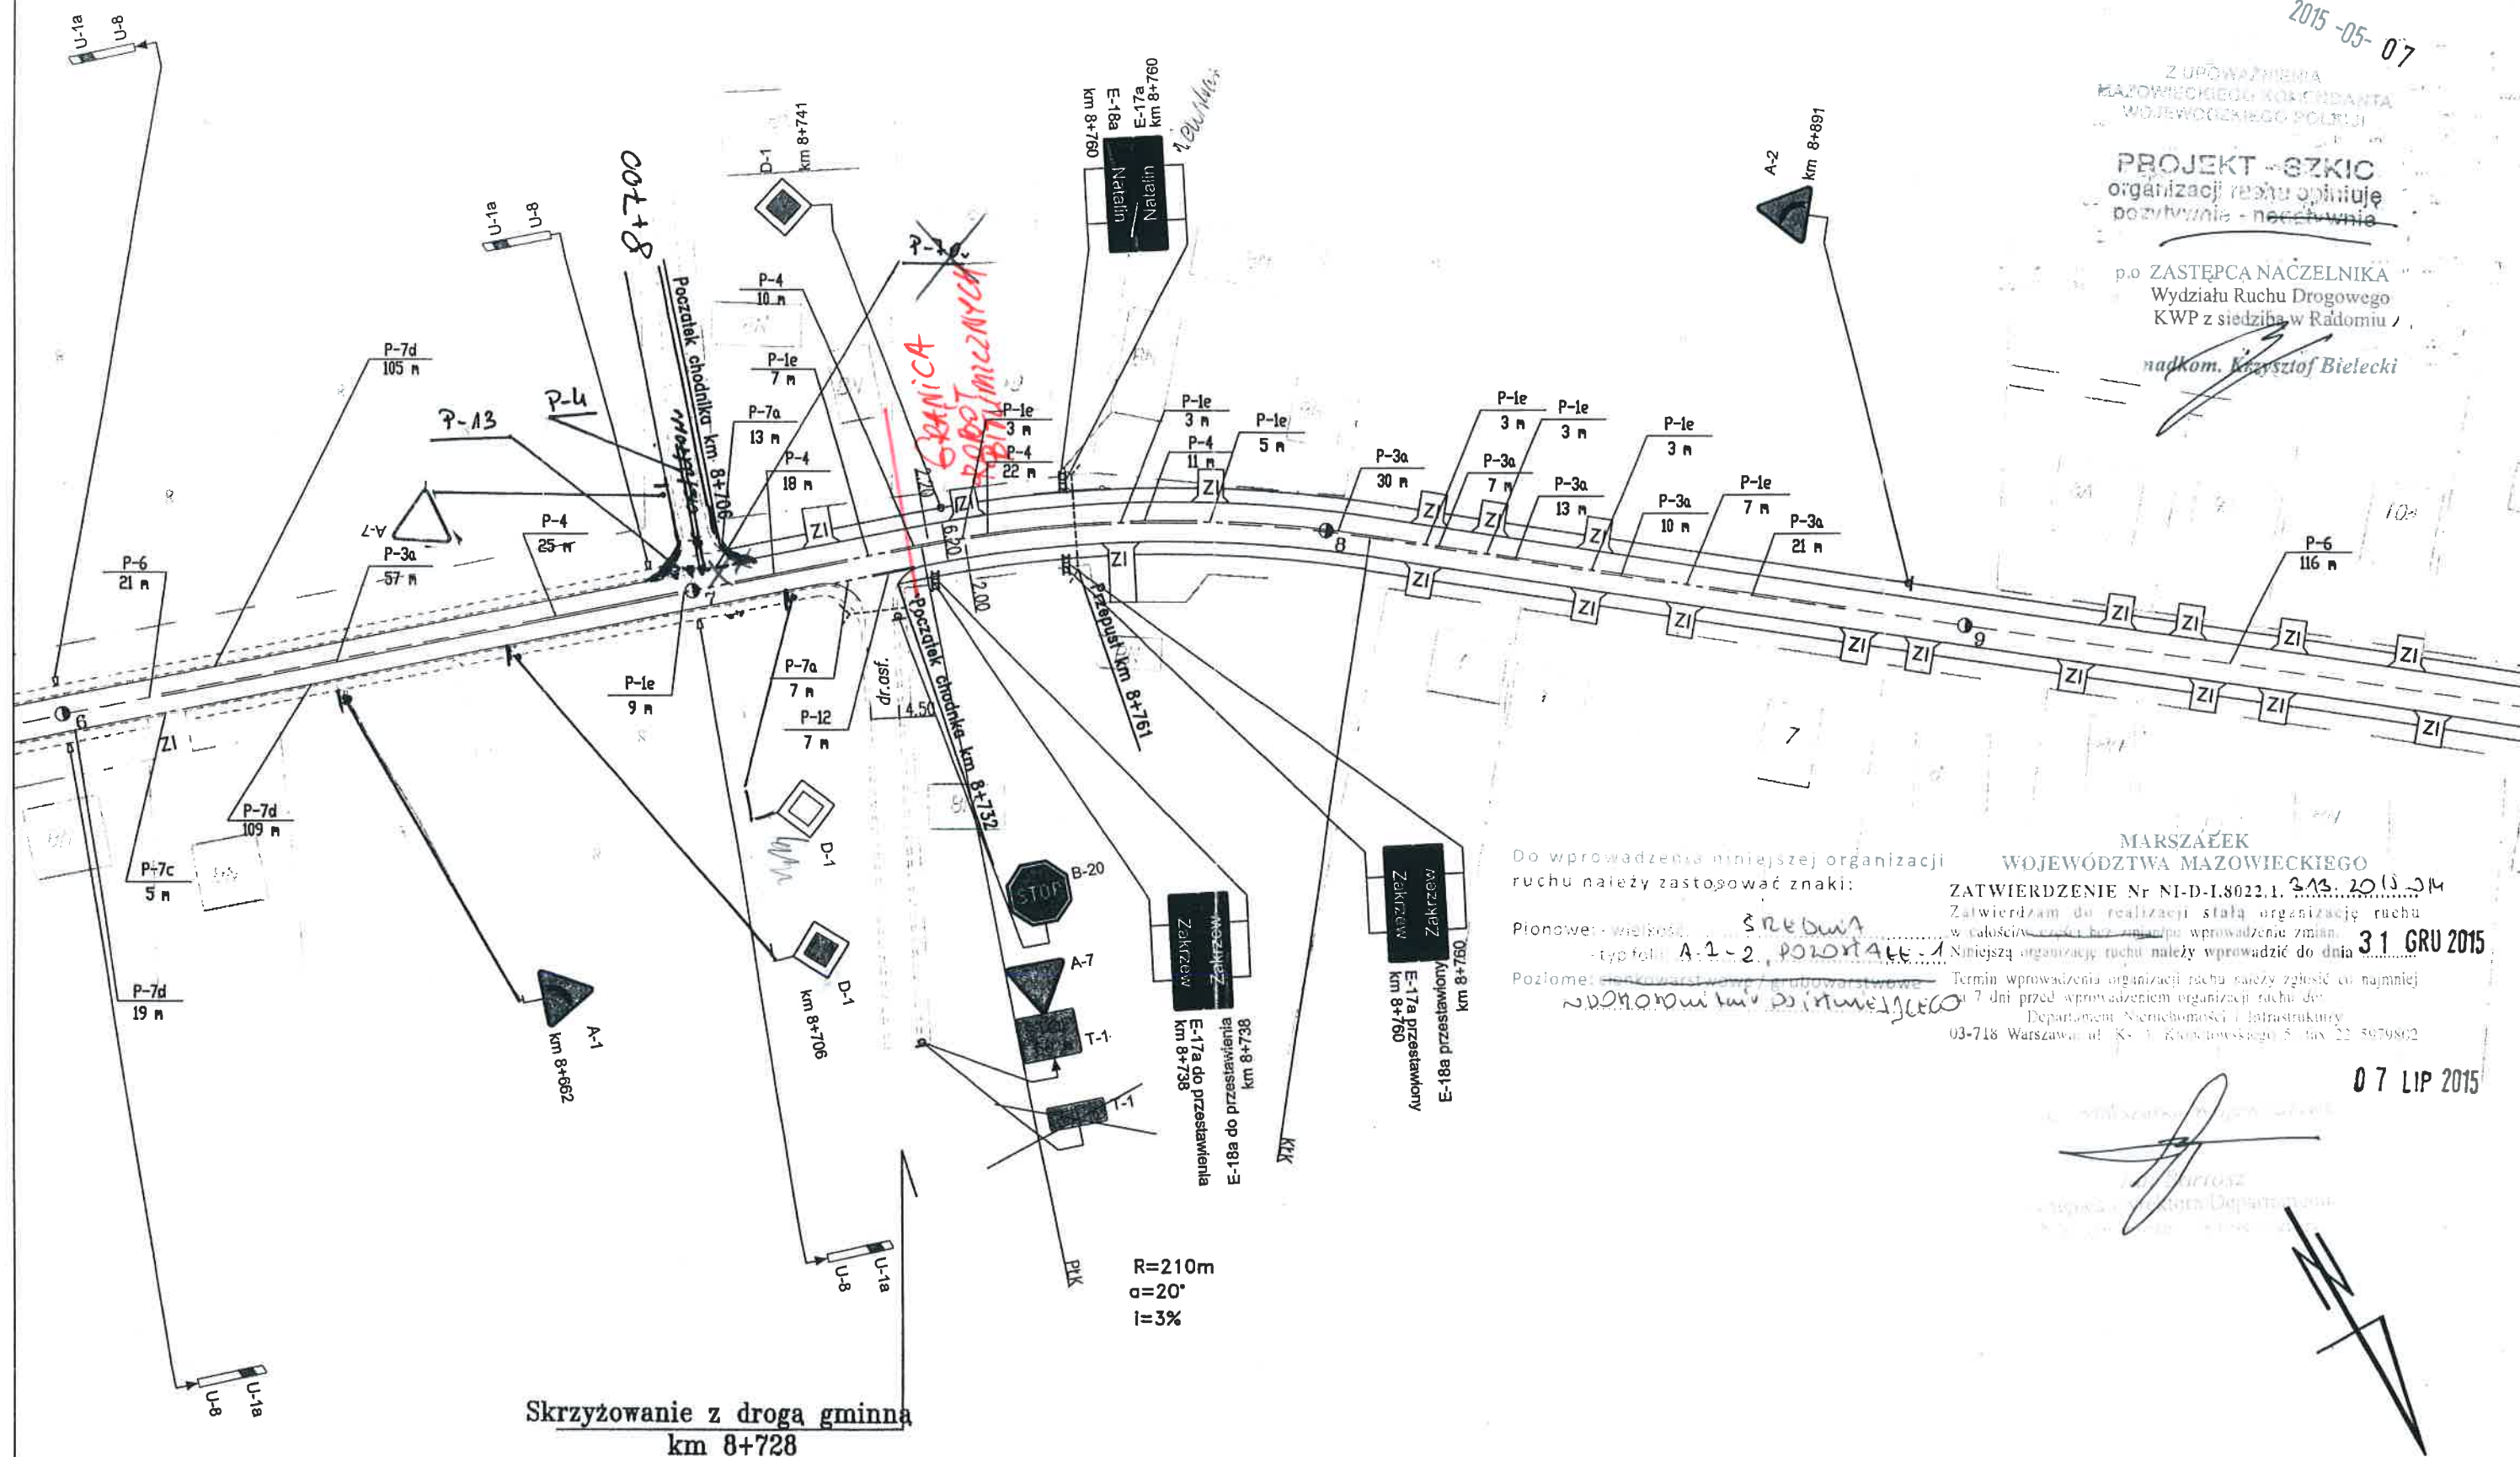

Do wprowadzenia niniejszej organizacji  
ruchu należy zastosować znaki:

MARSZAŁEK  
WOJEWÓDZTWA MAZOWIECKIEGO

ZATWIERDZENIE Nr NI-D-I.8022.1. 313. 2013. 214


... w całości ~~został bez zmian~~ wprowadzenie zmian. 31 GRU 2015  
Niniejsza organizacja ruchu należy wprowadzić do dnia


— Termin wprowadzenia organizacji rachunku należy zgłosić co najmniej 7 dni przed wprowadzeniem organizacji rachunku.

03-718 Warszawa, ul. K. J. Gałczyńskiego 5, tel. 22 5079802

07 LIP 2015

Znaki pionowe	szt.	Znaki poziome	dt. [m]	pow. [m2]	Urządzenia bezpieczeństwa ruchu	szt.
Typ A	3	Linie krawędziowe	258	31	U-1a U-1f U-7 U-8	0
Typ B	1	Linie segregacyjne przerywane	318	44	U-1a U-8	4
Typ C	0	Linie segregacyjne ciągłe	86	21	U-1a	0
Typ D	2	Przejścia dla pieszych	0	0	U-1b U-8	0
Typ E	4	Pow. wytłoczone z ruchu	0	0	U-2	0
Typ F	0	Strzałki	0	0	U-3	0
Typ G	0	Linie zatrzyman	7	4	U-9	0
Typ T	1	Inne	0	0	PEO	0
Inne (nietypowe)	0	Łącznie znaki poziome	662	99	Stalowe bariery ochronne U-14	12 m

Wykonawca:	
------------	--



**BIURO EKSPERTYZ I PROJEKTÓW  
BUDOWNICTWA KOMUNIKACYJNEGO  
EKKOM Sp. z o.o.**  
ul. Wodociągowa 51, 30-415 Kraków,  
tel./fax (012) 267-23-33, 268-65-40  
e-mail: biuro@ek-kom.pl

Zleceniodawca:	
----------------	--



**MAZOWIECKI ZARZĄD  
DRÓG WOJEWÓDZKICH  
W WARSZAWIE**  
ul. Kruczkowskiego 3, 00-380 Warszawa  
[www.mazowia.pl](http://www.mazowia.pl)

Nr drogi:
-----------

DW Nr 740

Numer arkusza:
----------------

28

Pikietaż arkusza:

Skala:

1:100

od km 8+595 do km 9+000

Kraków 20









MARSZAŁEK  
WOJEWÓDZTWA MAZOWIECKIEGO  
ZATWIERDZENIE  
M.D.1.5418-... ważne do 30.06.08  
Zatwierdzam do realizacji stałą organizację  
ruchu w całości - za zgodą. Termin wprowadzenia  
niniejszej organizacji ruchu należy zgłosić do  
Departamentu Nieruchomości i Infrastruktury  
03-718 Warszawa, ul. Keplera 5, fax 022/5979802

2008-11-20 z up. Marszałka Województwa

Zastępca Dyrektora Departamentu  
WOJEWÓDZTWA MAZOWIECKIEGO  
ZATWIERDZENIE M.D.1.802  
Zatwierdzam do realizacji stałą organizację ruchu  
w całości - za zgodą / po zmianach.  
Niniejsza organizacja ruchu należy wprowadzić do dnia  
Termin wprowadzenia organizacji ruchu należy zgłosić co  
najmniej 7 dni przed wprowadzeniem organizacji ruchu do  
Departamentu Nieruchomości i Infrastruktury  
03-718 Warszawa, ul. Keplera 5, fax 022/5979802

STY 2012 z up. Marszałka Województwa

Zastępca Dyrektora Departamentu  
WOJEWÓDZTWA MAZOWIECKIEGO  
Nieruchomości i Infrastruktury

Projekt stałej organizacji ruchu  
droga wojewódzka nr 733  
odcinek od km 0+000,0 do km 4+200,0  
arkusz nr 1

Projektowany przepust  
2xR/6-T.150  
L=18,48  
Rz wlotu 159,58  
Rz wylotu 159,50

PROJEKT - SZKIC  
organizacji ruchu opiniuję  
pozytywnie - negatywnie  
z następującymi warunkami

EKS  
Wydziału Ruchu Drogowego  
KWP z siedzibą w Radomiu  

Pracownia Projektowa "MIASTOPROJEKT"
26-600 Radom ul. Żeromskiego 116 B
Pracownia drogi wojewódzkiej nr 733




Z UPOWAŻNIENIA  
WOJEWÓDZKIEGO POLICJI

18 02 2013

Skrzyżowanie z DW nr 733  
km 9+349

PROJEKT - SZKIC  
organizacji ruchu opiniuje  
pozytywnie - negatywnie  
z następującymi warunkami

SKŁAD  
Wydziału Ruchu Drogowego  
KWP z siedzibą w Radomiu  
podpis: Krzysztof Gielecki

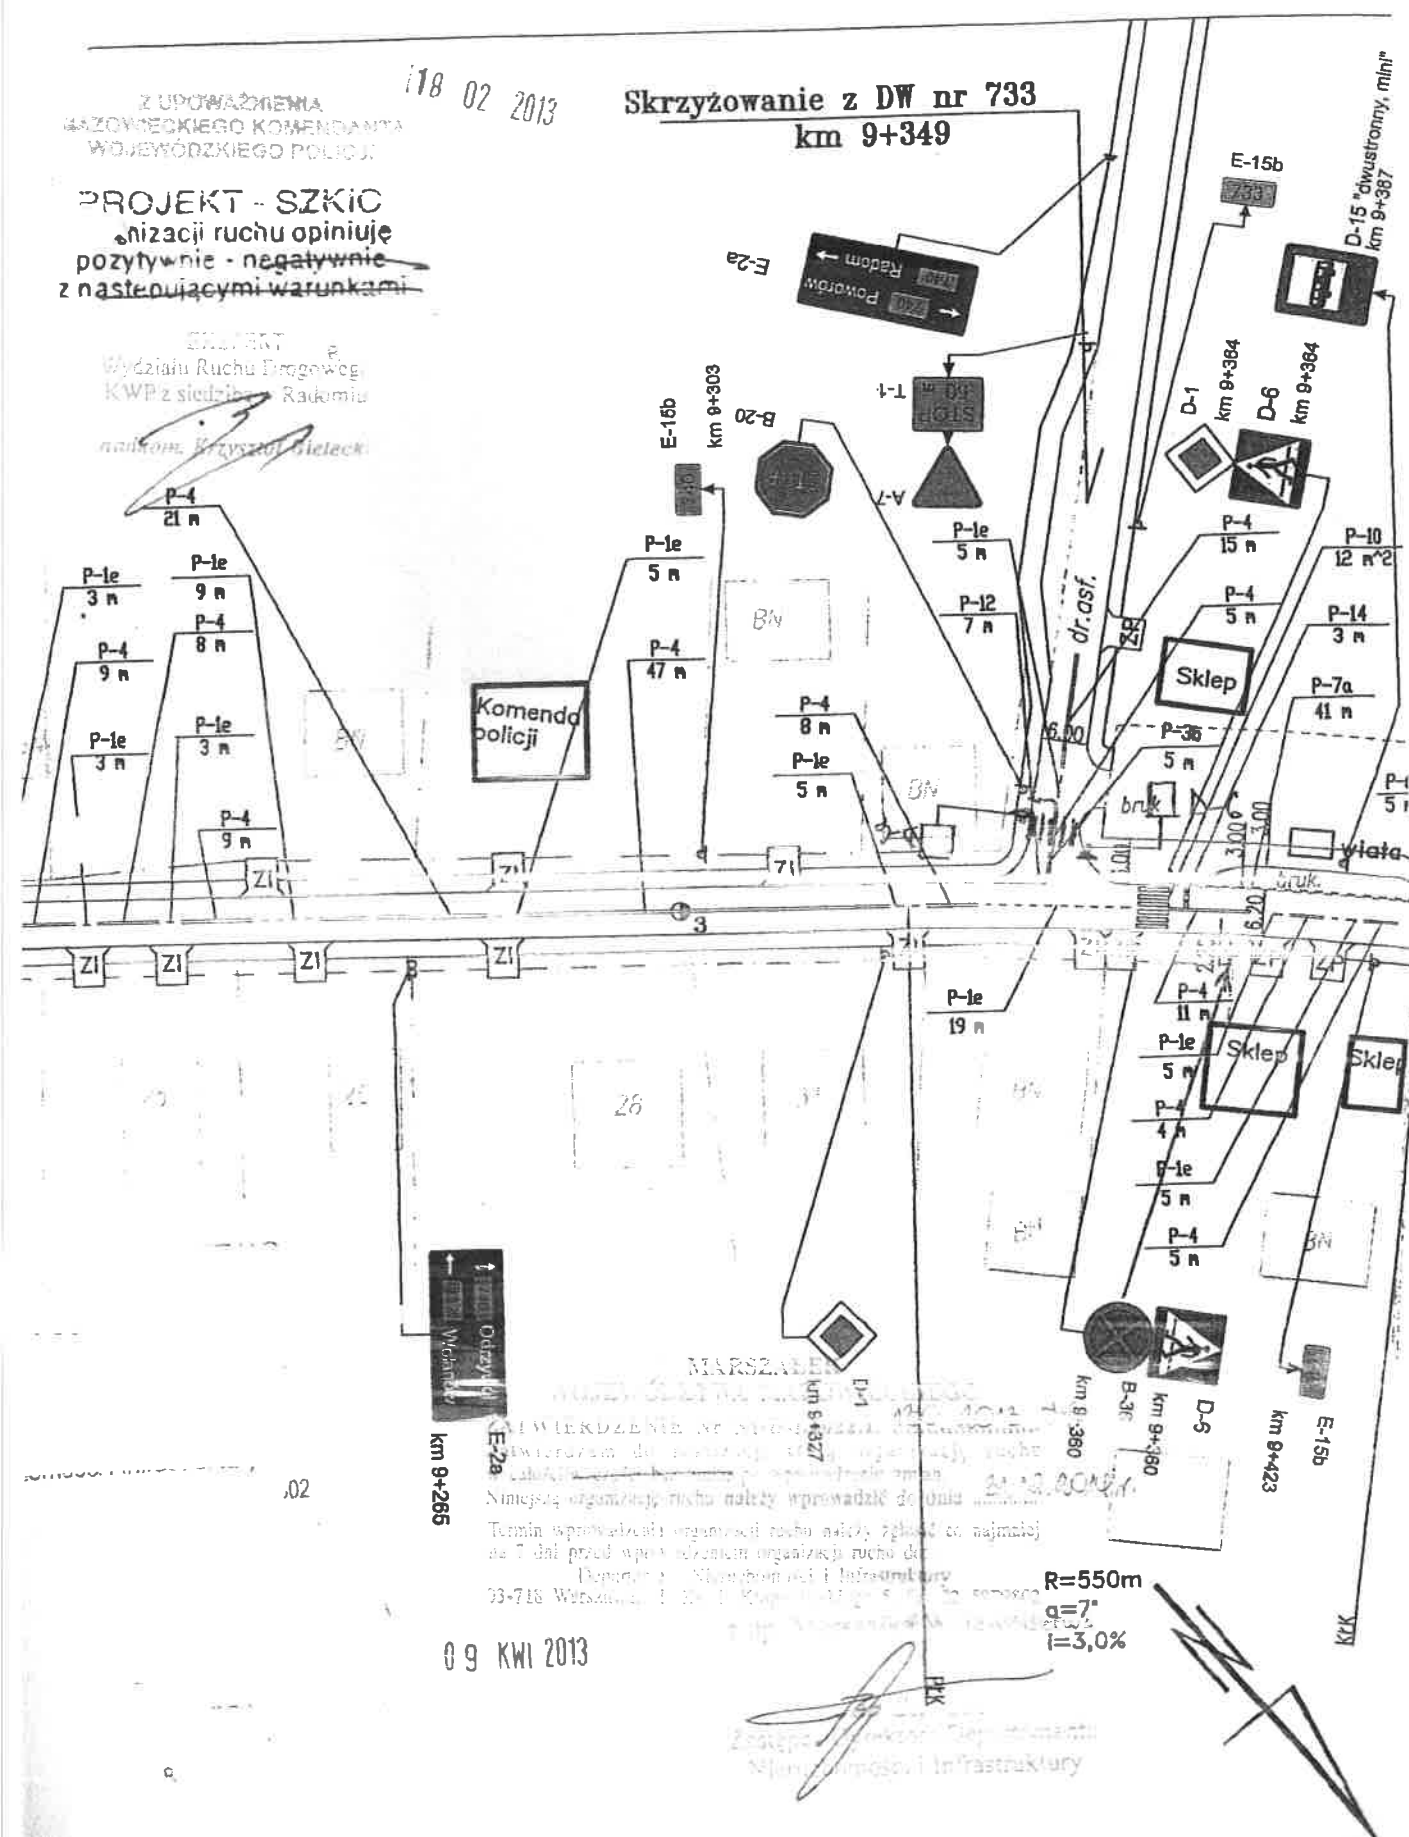

km 9+265

09 KWI 2013

R=550m  
q=7°  
i=3,0%

PROJEKT  
organizacji ruchu

