

MARSZAŁEK
WOJEWÓDZTWA MAZOWIECKIEGO

751.2023 JG

Zatwierdza/am i do realizacji niniejszą organizację ruchu
właściwą ~~właściwą~~ ~~zgodnie z~~ ~~dotychczasową~~ ~~organizacją~~
Niniejszą organizację ruchu należy wprowadzić do dnia 30.06.25

Termin wprowadzenia organizacji ruchu należy zgłosić co najmniej na 7 dni przed wprowadzeniem organizacji ruchu do

Departament Nieruchomości i Infrastruktury
03-472 Warszawa, ul. B. Brechta 3


slupki prowadzące U-1

DOSTOSOWAĆ DO
ISTNIEJĄCEGO

Z up. Marszałka Województwa

Marek Sitarski
Zastępca Dyrektora Departamentu
Nieruchomości i Infrastruktury
ds. Transportu Drogowego

słupki prowadzące U-1



PIKIETAŽ DROGI:


$$\text{km} \rightarrow 26 + 300 - 26 + 900$$

ZMIANY WPROWADZIŁ

Specjalista

Marek Wajszczak

PROJEKT STAŁEJ ORGANIZACJI RUCHU

REJON DROGOWY GOSTYNIN-PŁOCK


NR.RYSUNKU

1

DATA

LISTOPAD 2023

DWnr.562

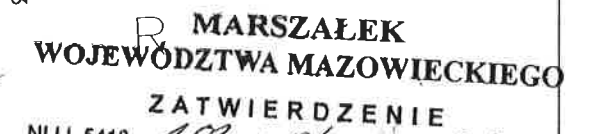


NI.I.I. 5418-... 103... 1.06... ważne do 31.12.2007
Zatwierdzam do realizacji stałą organizację
ruchu w całości - ze zmianami. Termin wprowadzenia
niniejszej organizacji ruchu należy zgłosić do:
Departamentu Nieruchomości i Infrastruktury
03-718 Warszawa, ul. Ks. I. Kopotowskiego 5 fax: 022/ 5979802

2006-07-07

Z up. Marszałka Województwa

Łuki pionowe z ogródki

graniczoną widocznością

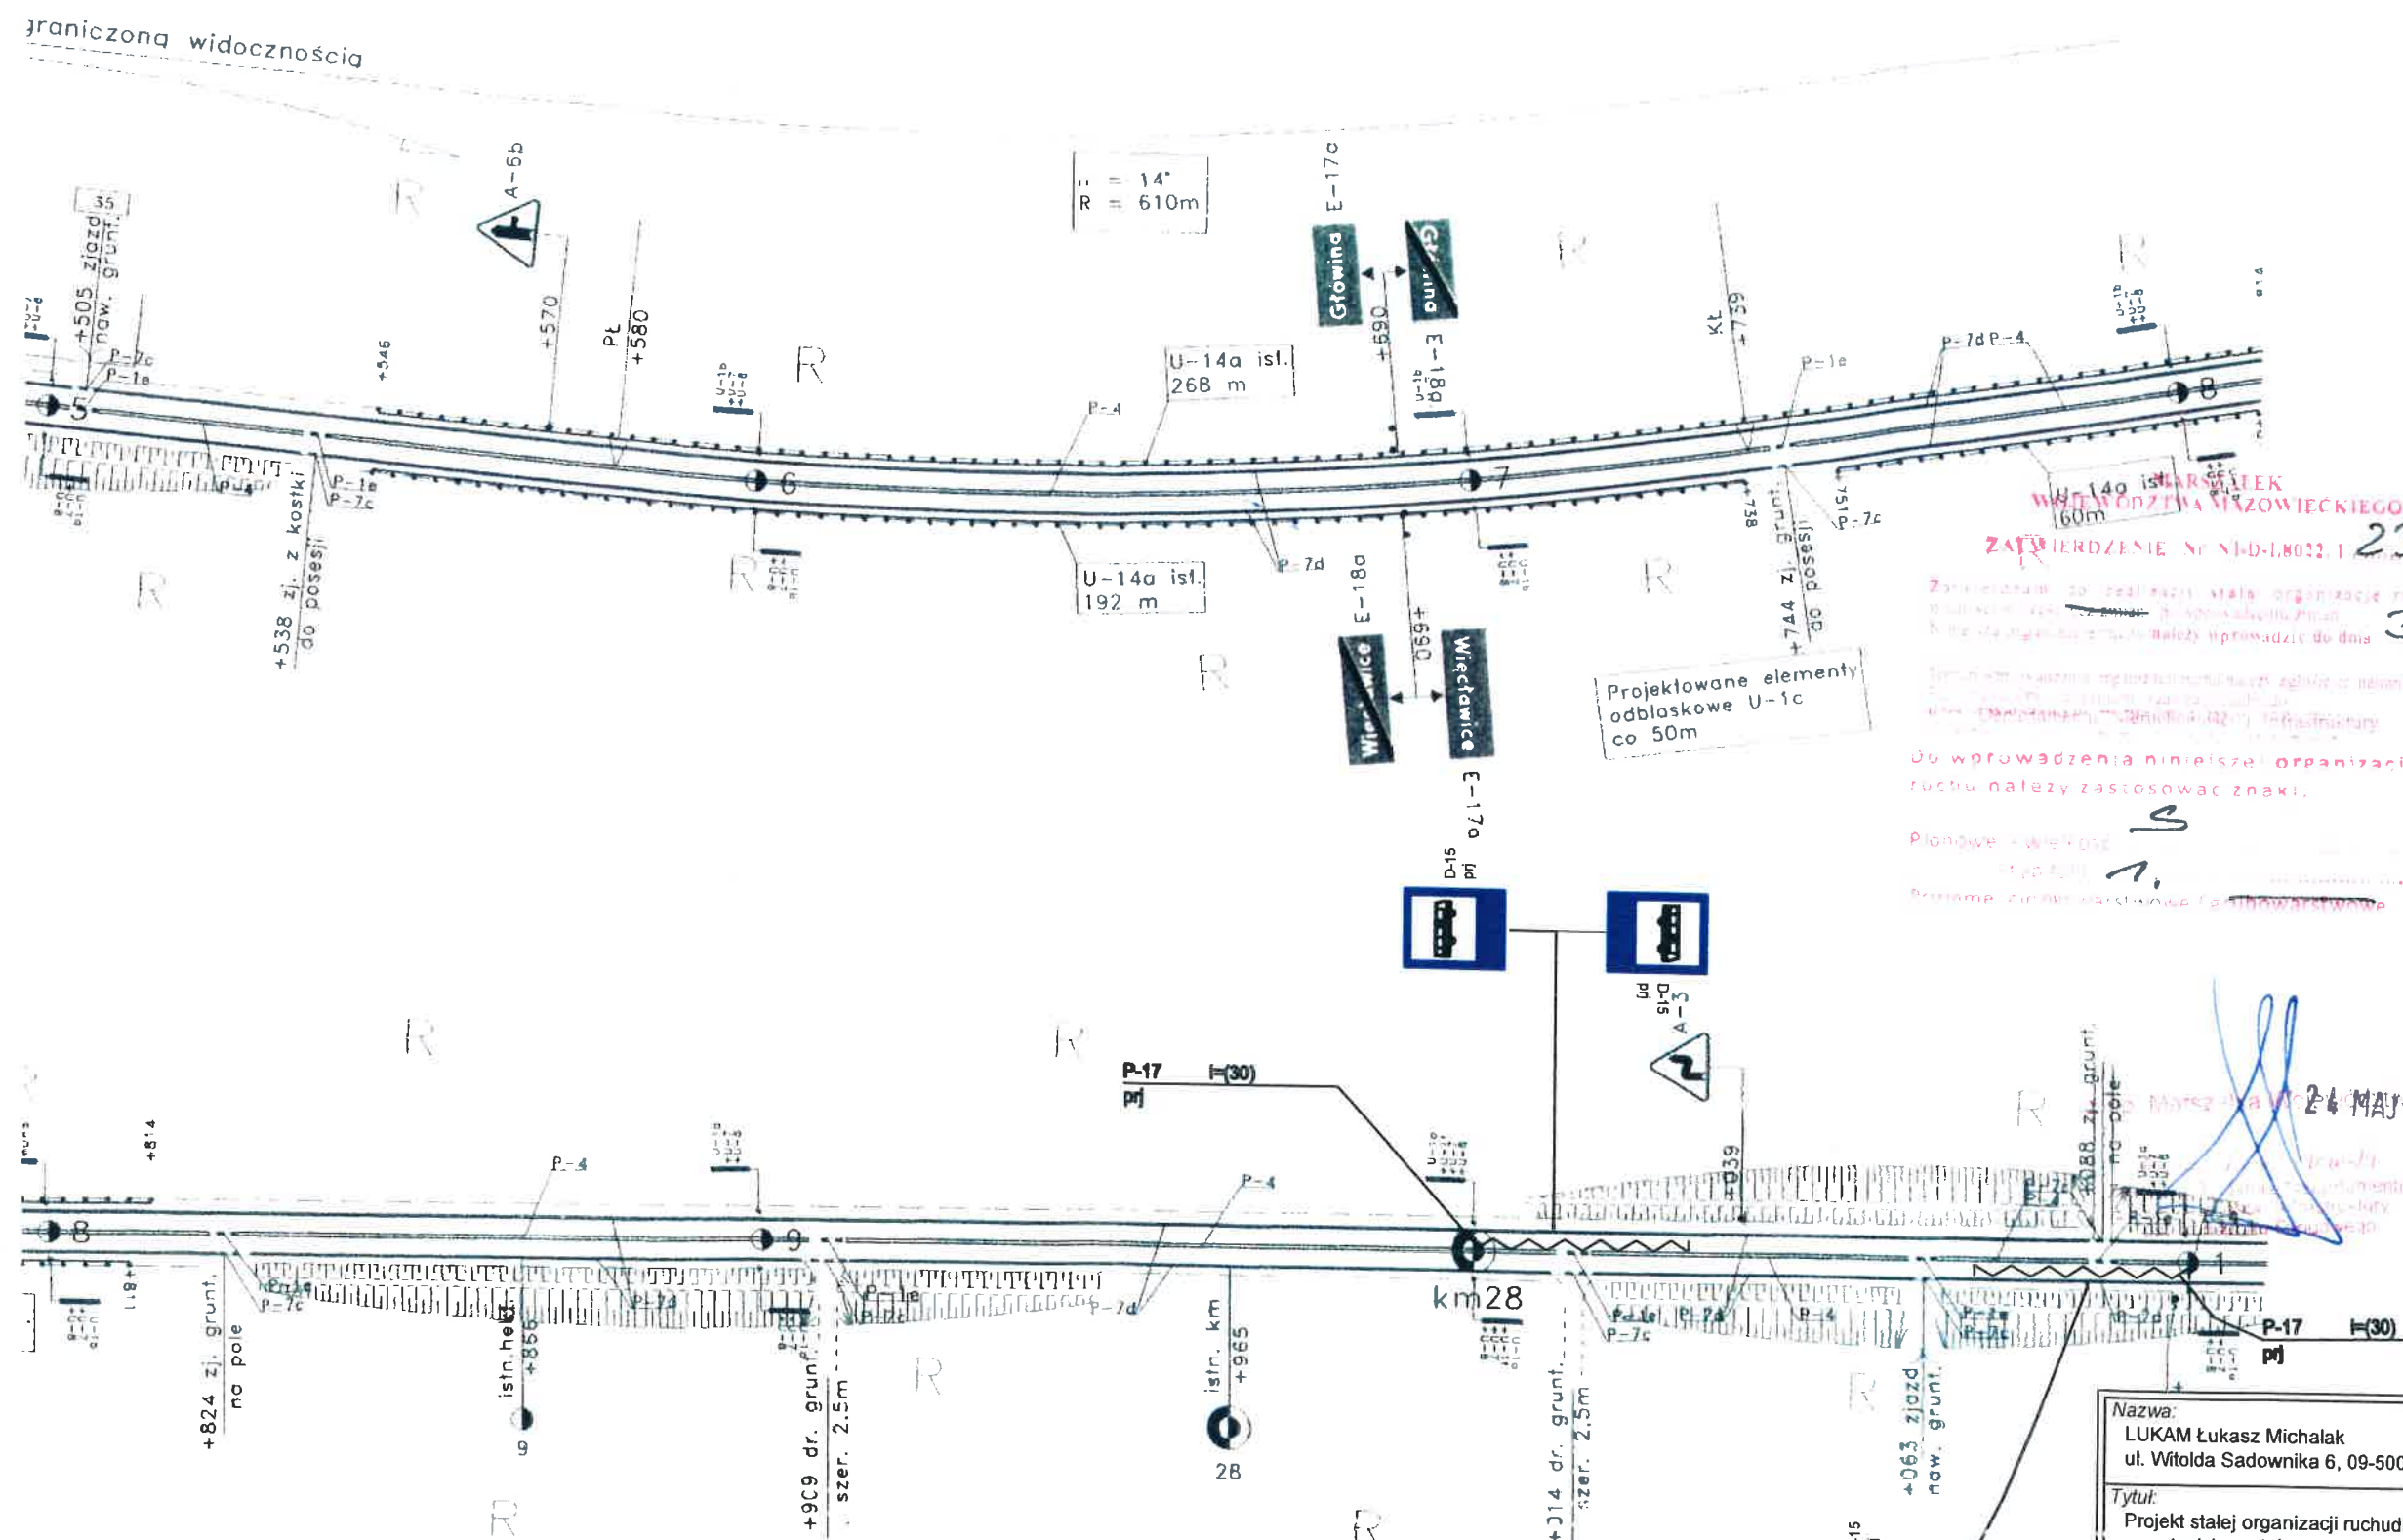


Do wprowadzenia niniejszej organizacji ruchu należy zastosować znaki:



24 MAY 2011


Nazwa:		
LUKAM Łukasz Michalak ul. Witolda Sadownika 6, 09-500 Gostynin		
Tytuł:		
Projekt stałej organizacji ruchudła - budowa przystanków autobusowych		
Adres Inwestycji		
Droga Wojewódzka nr 555, 559, 562		
Wykonał:		
Temat rysunku:		
Stała organizacja ruchu DW 555, 559, 562		
Skala:	Data:	Nr rys.:
1:1000	03.2019r.	3

DROGA WOJEWÓDZKA NR 562
odc. od km 28+100 do km 28+700

ARKUSZ NR 5

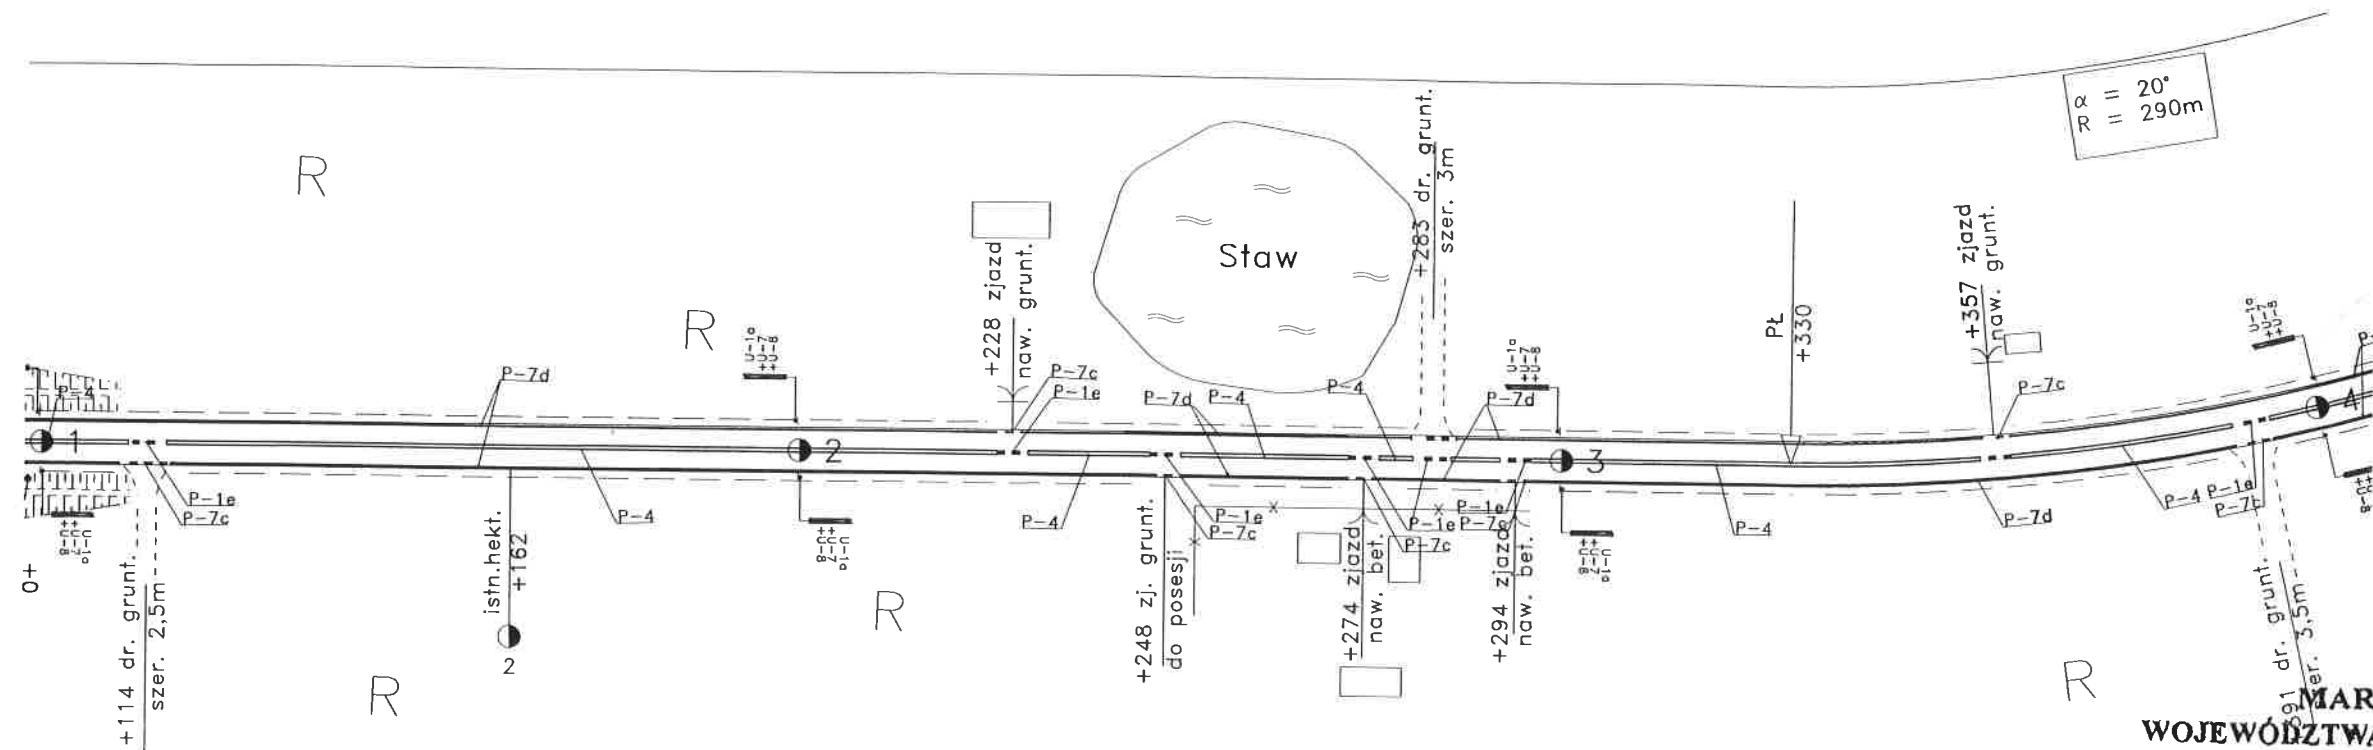

Łuki pionowe z ograniczoną widocznością

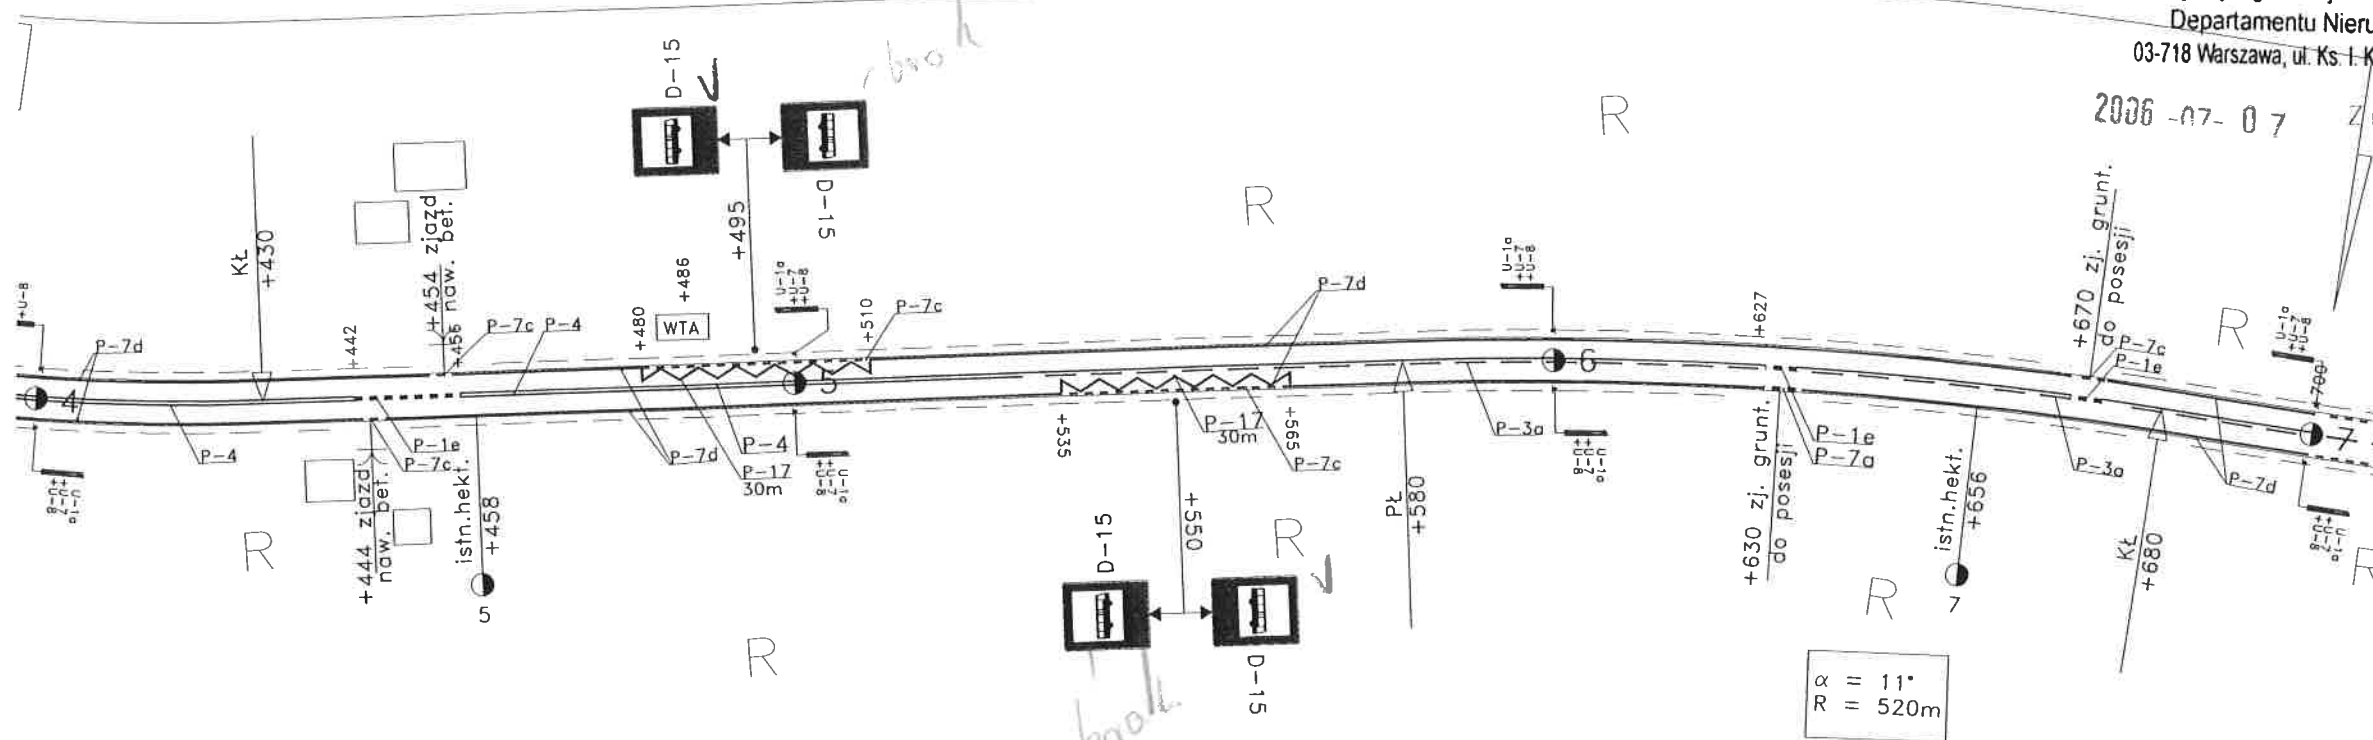

MARSZAŁEK
WOJEWÓDZTWA MAZOWIECKIEGO

ZATWIERDZENIE

N.I.I. 5418-102-106-111 ważne do 31.12.2007

Zatwierdzam do realizacji stałą organizację ruchu w całości ze zmianami. Termin wprowadzenia niniejszej organizacji ruchu należy zgłosić do:

Departamentu Nieruchomości i Infrastruktury
03-718 Warszawa, ul. Ks. J. Kłopotowskiego 5 fax: 022/ 5979802

2006-07-07

Z up. Marszałka Województwa

mgr inż. Andrzej Ł. Siniński
Kierownik Biura Inżynierii Ruchu

Profil Grupa ARCADIS Polska	STRONA
SKALA 1 : 1000	10

ARKUSZ NR 6

