


PLAN ZAGOSPODAROWANIA R.O.D. "MALINKA"



LEGENDA:

—○— NAWIETRZNA LINIA
ELEKTROENERGETYCZNA

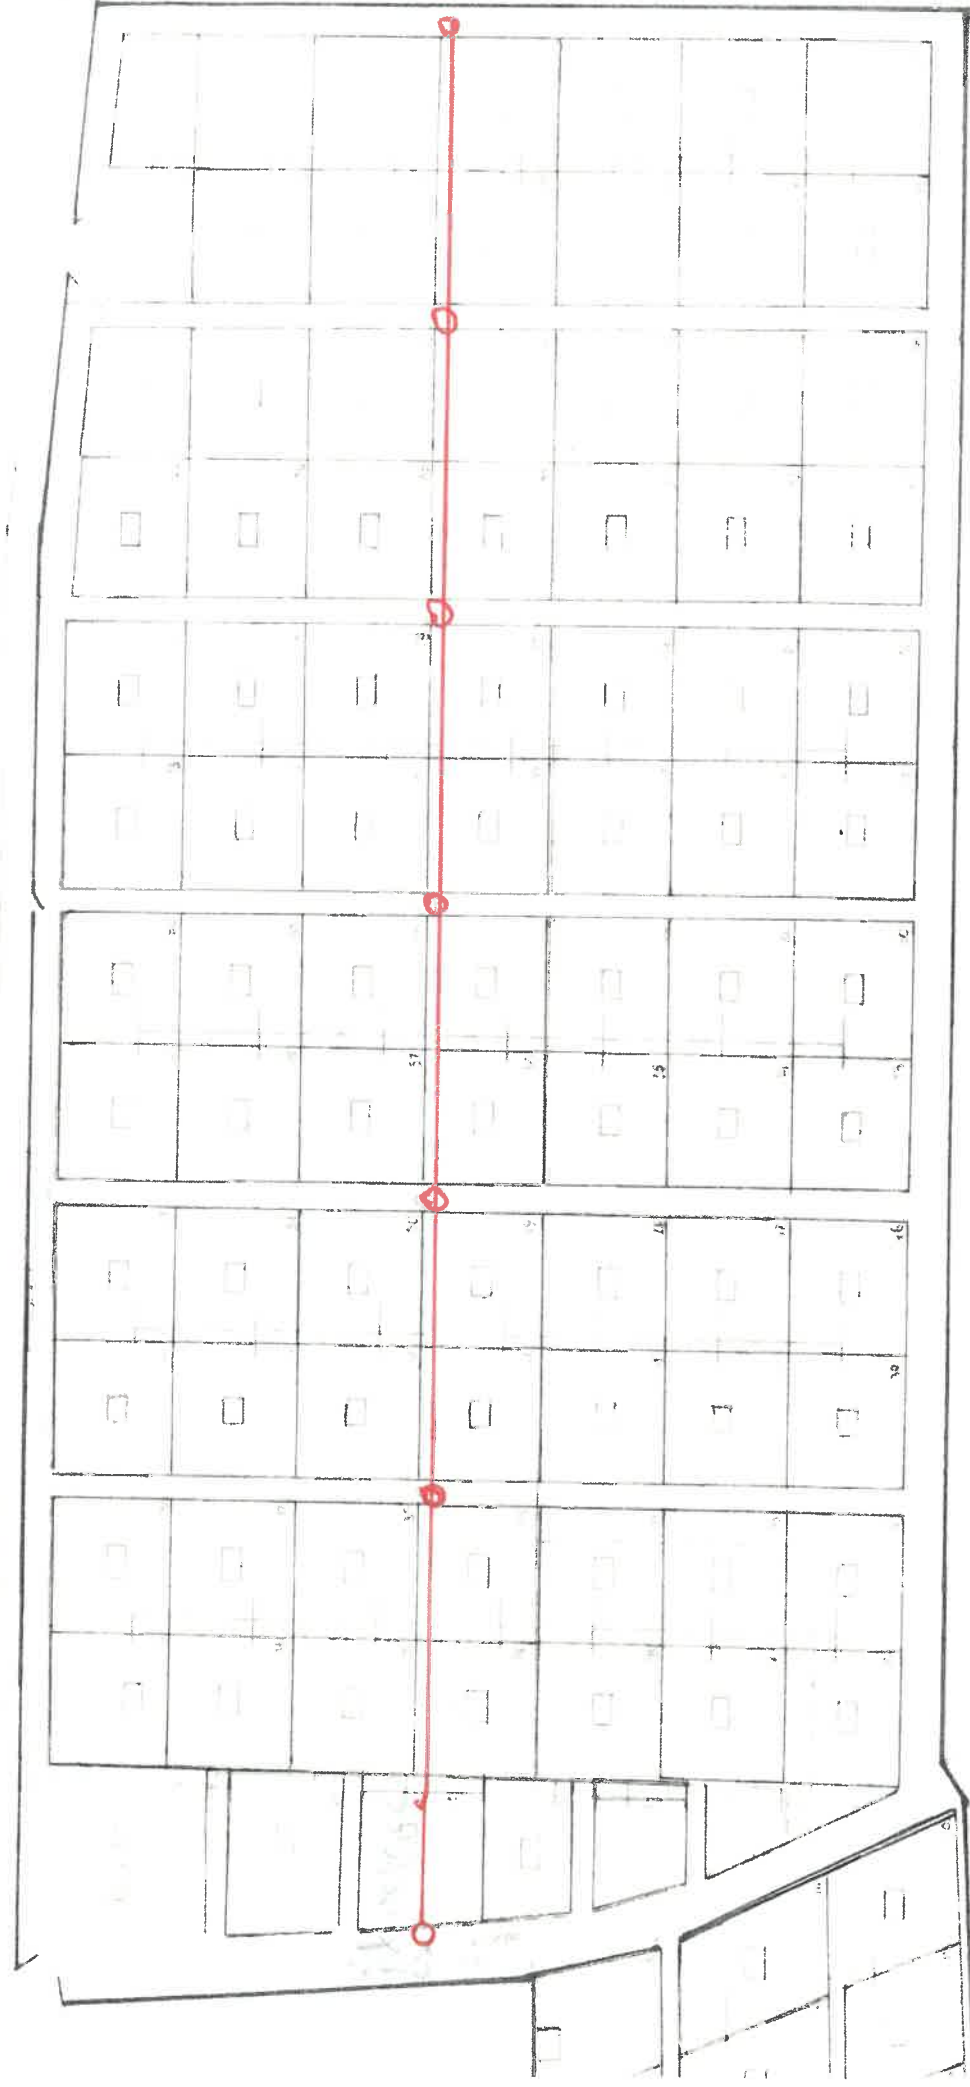

Województwo: **dolnośląskie**
Powiat: **zgorzelecki**
Jednostka ewidencyjna: **022502_1, Miasto Zgorzelec**
Obręb ewidencyjny: **022502_1.0008.XIII**
A.M.: **7**
Miejscowość: **Zgorzelec**
dz. **8/4,11/8**

INWENTARYZACJA POWYKONAWCZA

451.313.2343

skala 1:500

Układ współrzędnych prostokątnych: **1965, strefa IV**

Układ wysokości: **Kronsztadt**

GK.6640.1200.2021

GEODEZJA

Dariusz Sobol
ul. Warszawska 15/6, 59-800 Lubiąż
tel. 882 712 190
NIP 613-136-83-99 - RECON: 385369646

Wykonał:


