

KIEROWNIK BUDOWY
mgr inż. Dominik Słowek
upr. bud. nr 7132/394/12000




- (1)* Linie kablowe doprowadzone są do pom. technicznego 08
- (2)* Zabezpieczenie przeciwzrzeniowe należy nastawić na wartość $I = I_n \times 0,6$
($I = 400 \times 0,6 = 240A$)
- (3)* Pomiar istniejący b/z
- (4)* Pole odpiływowe należy dobudować

INŻYNIER KONTRAKTU
BARTOŁDZ Tadeusz Szajerka
Inspektor Nadzoru

INSPEKTOR NADZORU ELEKTRYCZNEGO


**DOKUMENTACJA
POWYKONAWCZA**

Nr ewid. w PIR:	Nr ewid. 300/E/P/W
Dzień i rok:	2013.07.09

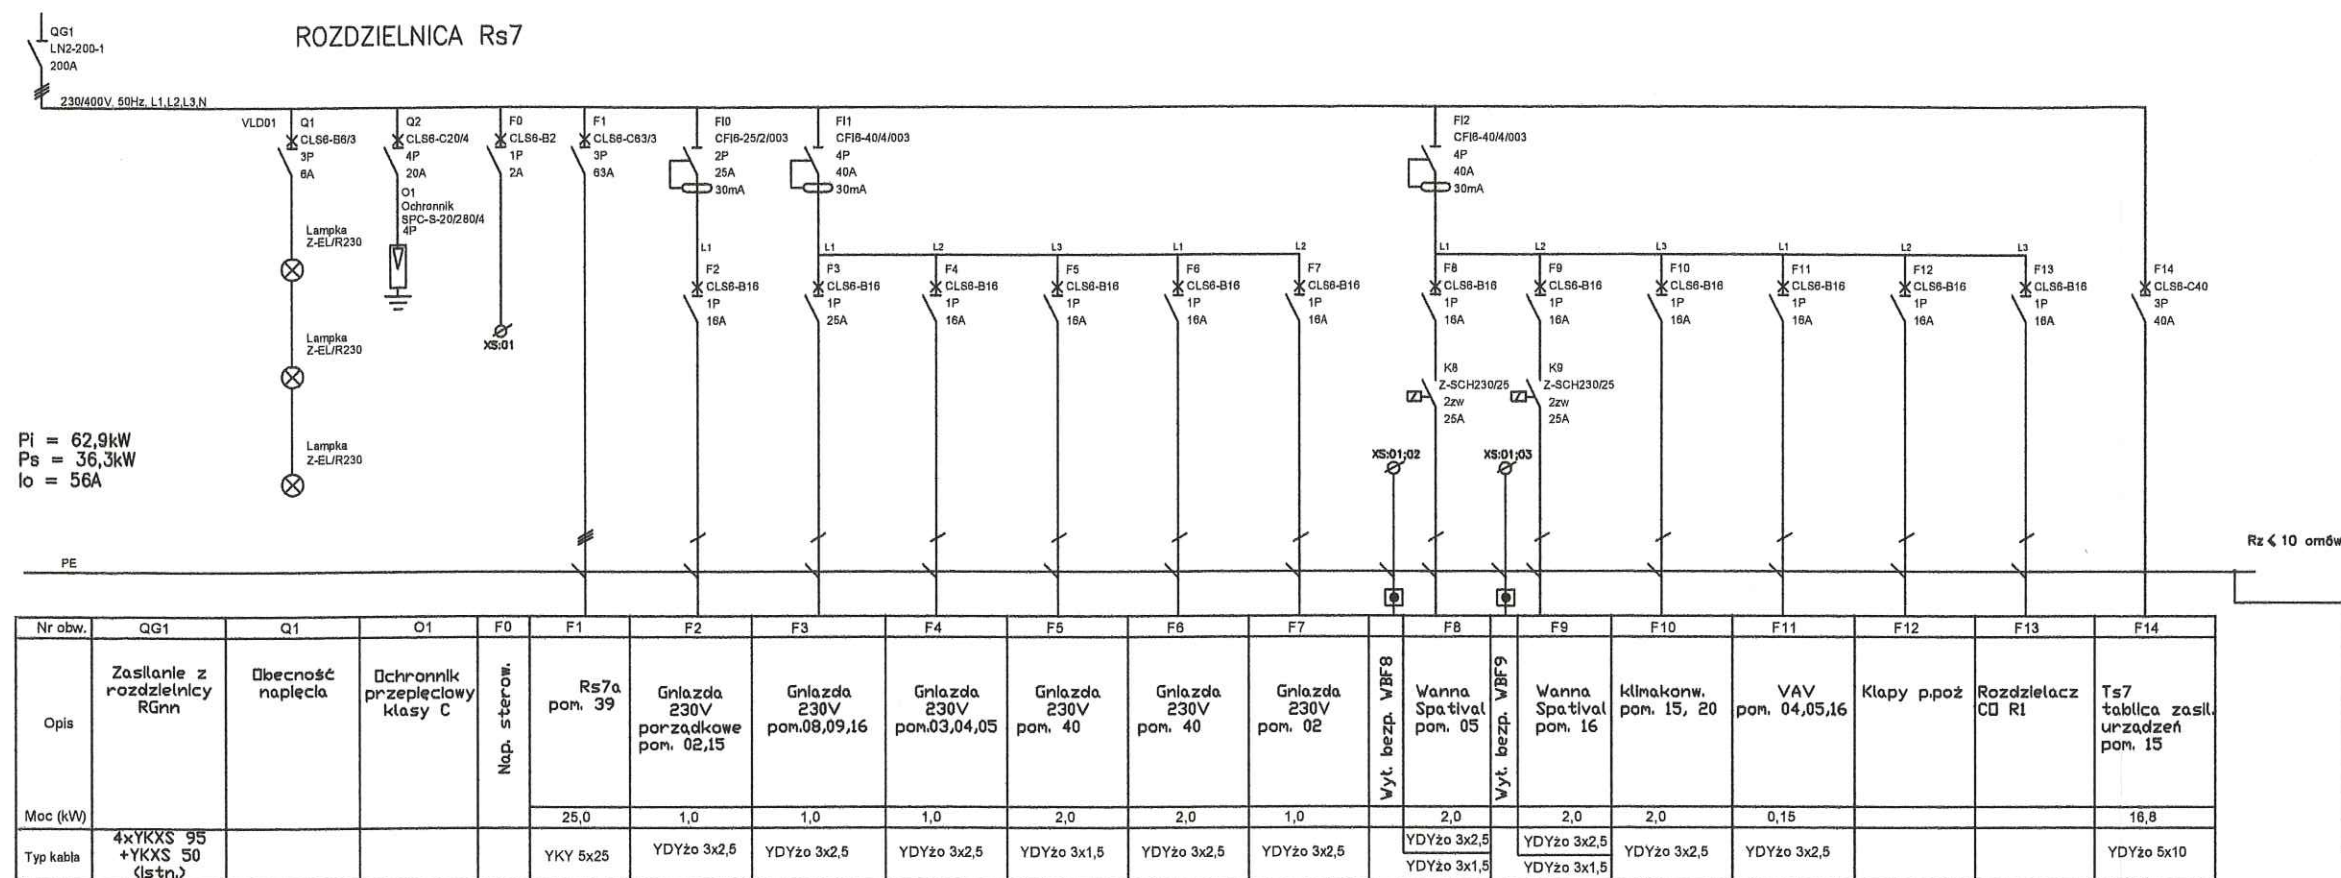

UWAGI:



1. OBUDOWA METALOWA NAŚCIENNA Z DRZWICZKAMI, IP43 (ABB typ AT42)
2. WPROWADZENIE KABLI POPRZECZ DŁAWIKI
3. OSPRZĘT MOELLER

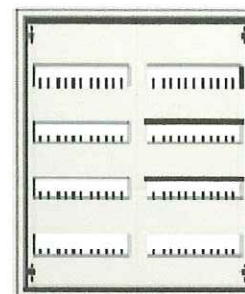

AT42
WYM. 674x574x140
LICZBA MODUŁÓW: 96

Temat:	BUDOWA STREFY "SPA & WELLNESS" W KOMPLEKSIE SPORTOWO-REKREACYJNYM "TERMY MALTAŃSKIE" PRZY UL. TERMALNEJ I W POZNANIU
Faza:	PROJEKT WYKONAWCZY
Brano:	INSTALACJE ELEKTRYCZNE
Rysunek:	ROZDZIELNICA Rs7
Wykonawca:	ALSTAL G.B. SP. Z O.O. JACEWO 76, 88-100 INOWROCŁAW
Podwykonawca:	MALGORZATA CIEŚCZAK-PATRIS PROJEKTOWANIE ARCHITEKTONICZNE UL. PARYSKA 18/22 M.15, 03-935 WARSZAWA, TEL. 602 739 550
Projektant:	inż. Henryk Matysik, Wa-852/94
Podpis:	Podpis.....
Data rewizji "0"	Skala:
Nr rys:	301/E/PW
Data:	2013.08.09

DOKUMENTACJA
POWYKONAWCZA

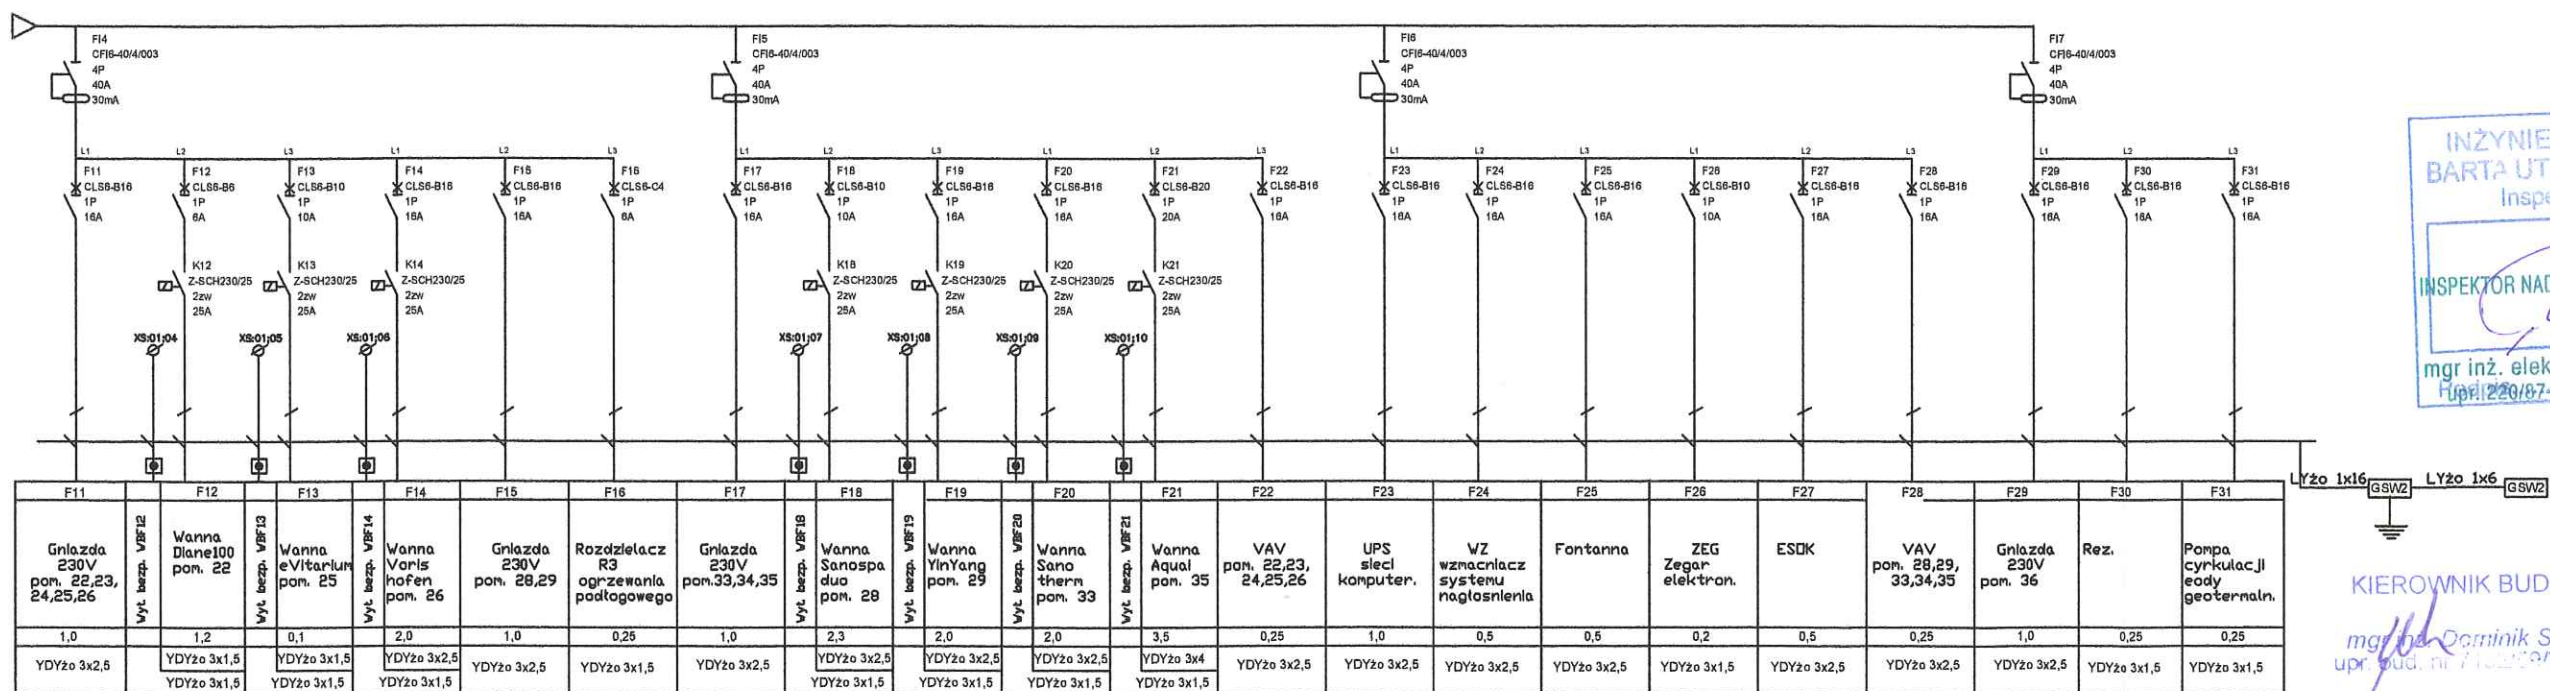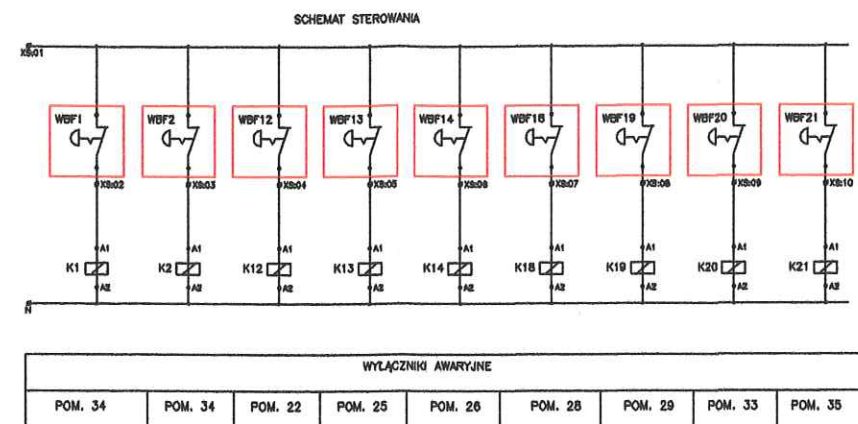


INŻYNIER KONTRAKTU
BARTA UTH Tadeusz Szajarka
Inspektor Nadzoru

INSPEKTOR NADZORU ELEKTRYCZNEGO


mgr inż. elektr. Wiesław Pieprzyk
Hm/230/97-Pm-WKPiUE/3893

KIEROWNIK BUDOWY
mgr inż. Dominik Słowek
upr. bud. nr 71220/2017/10

1. OBUDOWA METALOWA NAŚCIENNA Z DRZWICZKAMI, IP43 (ABB typ AT43)
2. WPROWADZENIE KABLI POPRZECZ DŁAWIKI
3. OSPRZĘT MOELLER

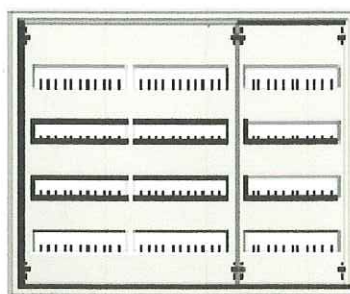


AT43
WYM. 674x824x140
LICZBA MODUŁÓW: 144

Temat: BUDOWA STREFY "SPA & WELLNESS" W KOMPLEKSIE SPORTOWO-REKREACYJNYM "TERMY MALTAŃSKIE" PRZY UL. TERMALNEJ 1 W POZNANIU			
Faza: PROJEKT WYKONAWCZY			
Brzoża: INSTALACJE ELEKTRYCZNE			
Rysunek: ROZDZIELNICA Rs7a			
Wykonawca: ALSTAL G.B. SP. Z O.O. JACEWO 76, 88-100 INOWROCŁAW			
Podwykonawca: MAŁGORZATA CIEŚLIK-PAŃTRIS PROJEKTOWANIE ARCHITEKTONICZNE UL. PARYSKA 18/22 M.15, 03-935 WARSZAWA, TEL. 602 739 550			
Projektant: inż. Henryk Motysk, Wo-852/94			Pośpisz: 
Data rewizji "0"	Skala: -	Nr rys: 302/E/PW	Data: 2013.08.09

**DOKUMENTACJA
POWYKONAWCZA**


R6

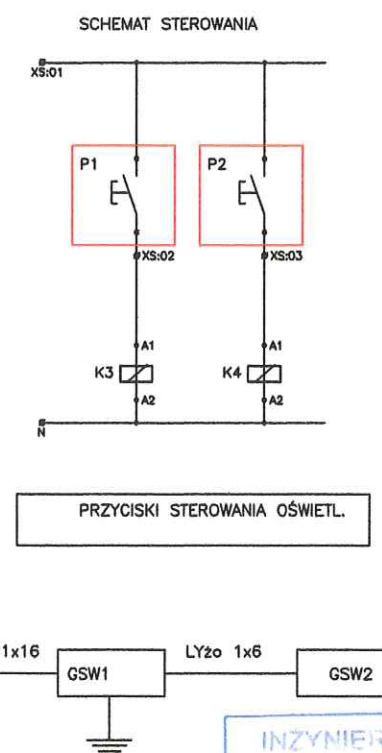


Nr obw.	QG1	Q1	O1	F0	F1	F2	F3	F4	F5	F6	F7	F8	F9	F10
Opis	Zasilanie z rozdzielni RGo3	Obecność napięcia	Ochronnik przepięciowy klasy C	Nap. sterow.	Ro36a pom. 39	Źw. ewakuacyjne pom. 02	Źw. pom. 02,10 (sufit) + kl. sch. 01	Źw. pom. 02,10 (kinkiet, tabl. info)	Źw. pom.11,12,16	Źw. pom.03,04,05	Źw. pom. 41-44	Źw. pom.07,08,09	Rez.	Rez.
Moc (kW)					7,8	0,02	1,0	0,6	1,2	1,6	1,0	0,5		
Typ kabla	YDY 5x10 (stn.)				YDY 5x10	YDYżo 3x1,5	YDYżo 3x1,5 (P1-YDY2x1,5)	YDYżo 3x1,5 (P2-YDY2x1,5)	YDYżo 3x1,5	YDYżo 3x1,5	YDYżo 3x1,5	YDYżo 3x1,5		

UWAGI:

1. OBUDOWA METALOWA NAŚCIENNA Z DRZWICZKAMI, IP43 (ABB typ AT42)
2. WPROWADZENIE KABLI POPRZEZ DŁAWIKI
3. OSPRZĘT MOELLER

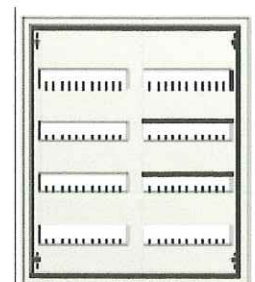


AT42
WYM. 674x574x140
LICZBA MODUŁÓW: 96

Temat: BUDOWA STREFY "SPA & WELLNESS" W KOMPLEKSIE SPORTOWO-REKREACYJNYM "TERMY MALTAŃSKIE" PRZY UL. TERMALNEJ I W POZNANIU			
Faza: PROJEKT WYKONAWCZY			
Brano: INSTALACJE ELEKTRYCZNE			
Rysunek: ROZDZIELNICA Ro36			
Wykonawca: ALSTAL C.B. SP. Z O.O. JACEWO 76, 88-100 INOWROCŁAW			
Podwykonawca: MAŁGORZATA CIEŚLIZAK-PATRIS PROJEKTOWANIE ARCHITEKTONICZNE UL. PARYSKA 18/22 M.15, 03-935 WARSZAWA, TEL. 602 739 550			
Projektant: inż. Henryk Matysik, Wo-852/94		Podpis: 	
Data rewizji "0"	Skala:	Nr rysunku: E.303	Data: 2013.07.09

**DOKUMENTACJA
POWYKONAWCZA**

R7

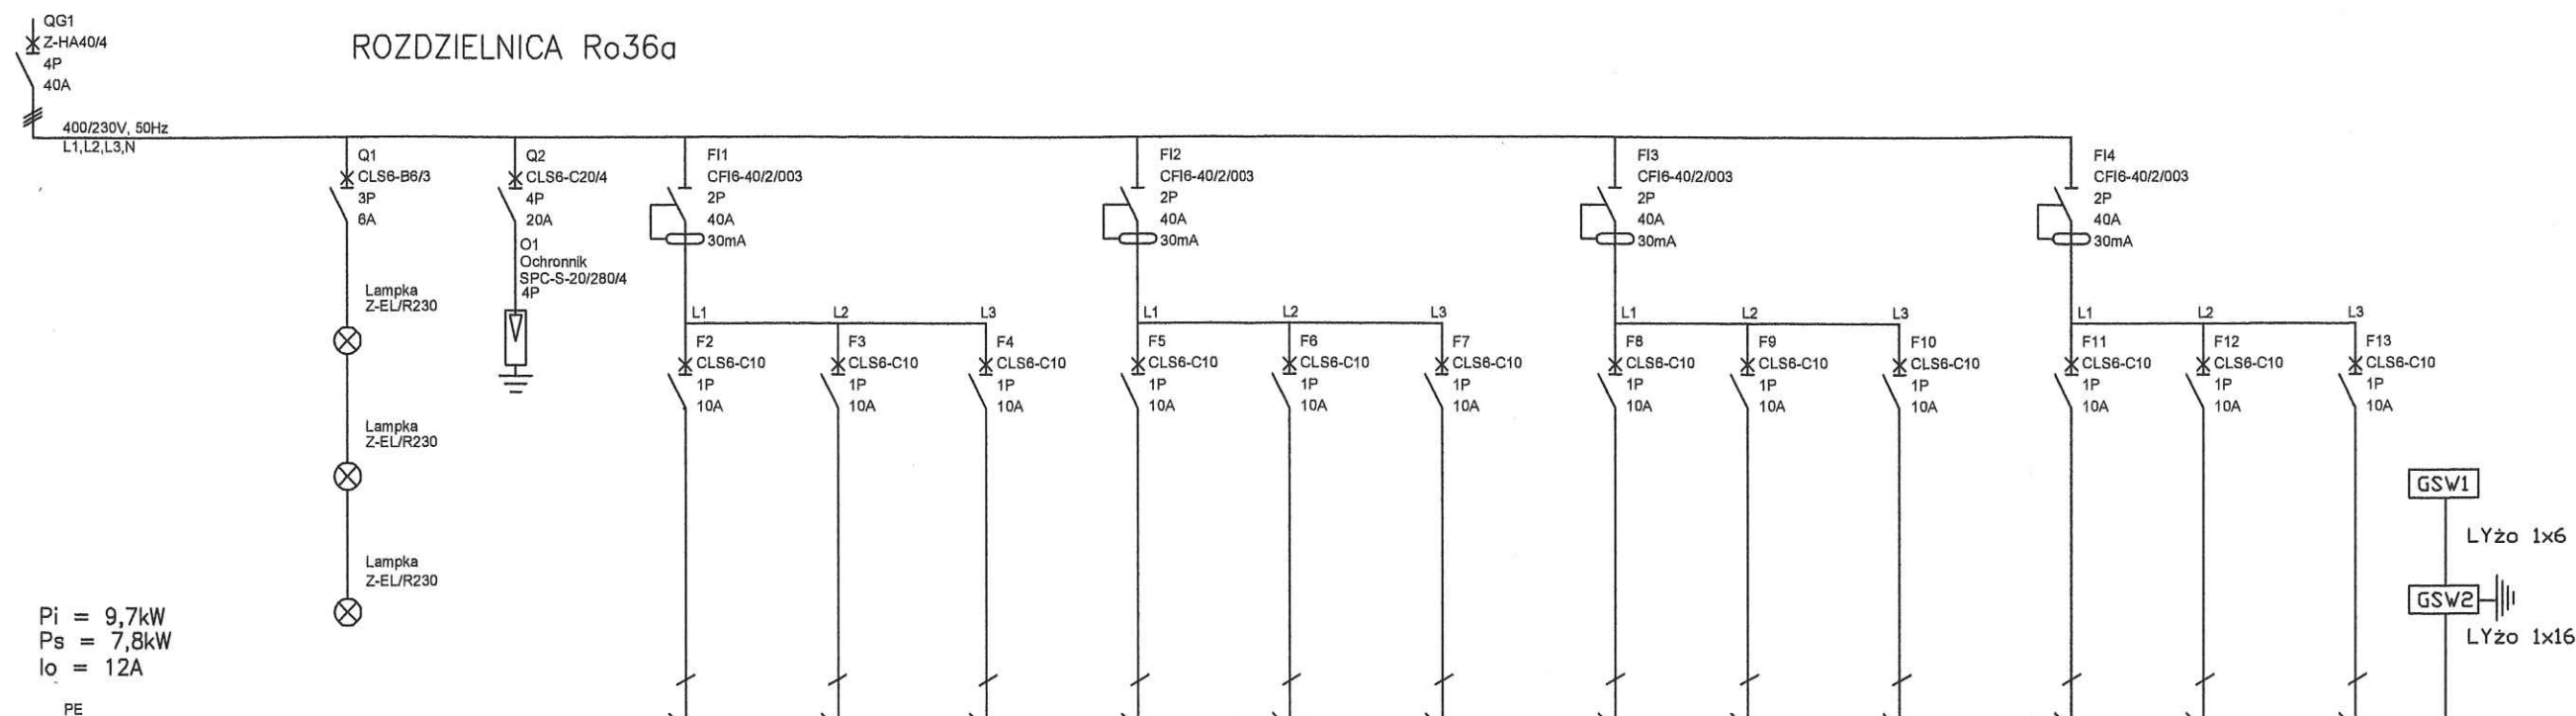

Nr obw.	QG1	Q1	O1	F2	F3	F4	F5	F6	F7	F8	F9	F10	F11	F12	F13
Opis	Zasilanie z rozdzielnic Ro36	Obecność napięcia	Ochronnik przepięciowy klasy C	Oświetl. ewakuacyjne pom. 31,36,37	Oświetl. pom. 31,36,37 (sufit)	Oświetl. pom. 31,36,37 (kinkiety, tabl. info, reflektory)	Oświetl. pom. 37,38,39	Oświetl. pom. 37	Oświetl. pom. 22,23,24	Oświetl. pom. 25,26,27	Oświetl. pom. 28	Oświetl. pom. 29,30	Oświetl. pom. 32,33	Oświetl. pom. 34,35	Rez.
Moc (kW)				0,03	1,15	0,6	1,2	1,1	1,1	1,0	0,85	1,0	0,7	0,9	
Typ kabla	YDY 5x10			YDYżo 3x1,5	YDYżo 3x1,5	YDYżo 3x1,5	YDYżo 3x1,5	YDYżo 3x1,5	YDYżo 3x1,5	YDYżo 3x1,5	YDYżo 3x1,5	YDYżo 3x1,5	YDYżo 3x1,5	YDYżo 3x1,5	

INSPEKTOR KONTRAKTU
BARTA UTH Tadeusz Szajka
Inspektor Nadzoru


INSPEKTOR NADZORU ELEKTRYCZNEGO

mgr inż. elektryk. Wiesław Pieprzyk
upr. 220/87 Pw WKP/JE/3893/01.....

KIEROWNIK BUDOWY
mgr inż. Dominik Słówek
upr. bud. nr 7132/59/WI/2000

UWAGI:

- OBUDOWA METALOWA NAŚCIENNA Z DRZWICZKAMI, IP43 (ABB typ AT42)
- WPROWADZENIE KABLI POPRZECZ DŁAWIKI
- OSPRZĘT MOELLER

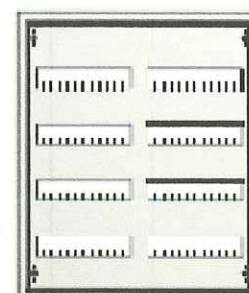


AT42
WYM. 674x574x140
LICZBA MODUŁÓW: 96

Temat:	BUDOWA STREFY "SPA & WELLNESS" W KOMPLEKSIE SPORTOWO-REKREACYJNYM "TERMY MALTAŃSKIE" PRZY UL. TERMALNEJ 1 W POZNANIU
Faza:	PROJEKT WYKONAWCZY
Branża:	INSTALACJE ELEKTRYCZNE
Rysunek:	ROZDZIELNICA Ro36a
Wykonawca:	ALSTAL G.B. SP. Z O.O. JACEWO 76, 88-100 INOWROCŁAW
Podwykonawca:	MŁKORZATA CIEŚLICKA-PATRIS PROJEKTOWANIE ARCHITEKTONICZNE UL. PARYSKA 18/22 M.15, 03-935 WARSZAWA, TEL. 602 739 550
Projektant:	inż. Henryk Matysik, Wa-852/94
Data rewizji "0"	
Skala:	
Nr rysunku:	E.304
Data:	2013.07.09

**DOKUMENTACJA
POWYKONAWCZA**

R0

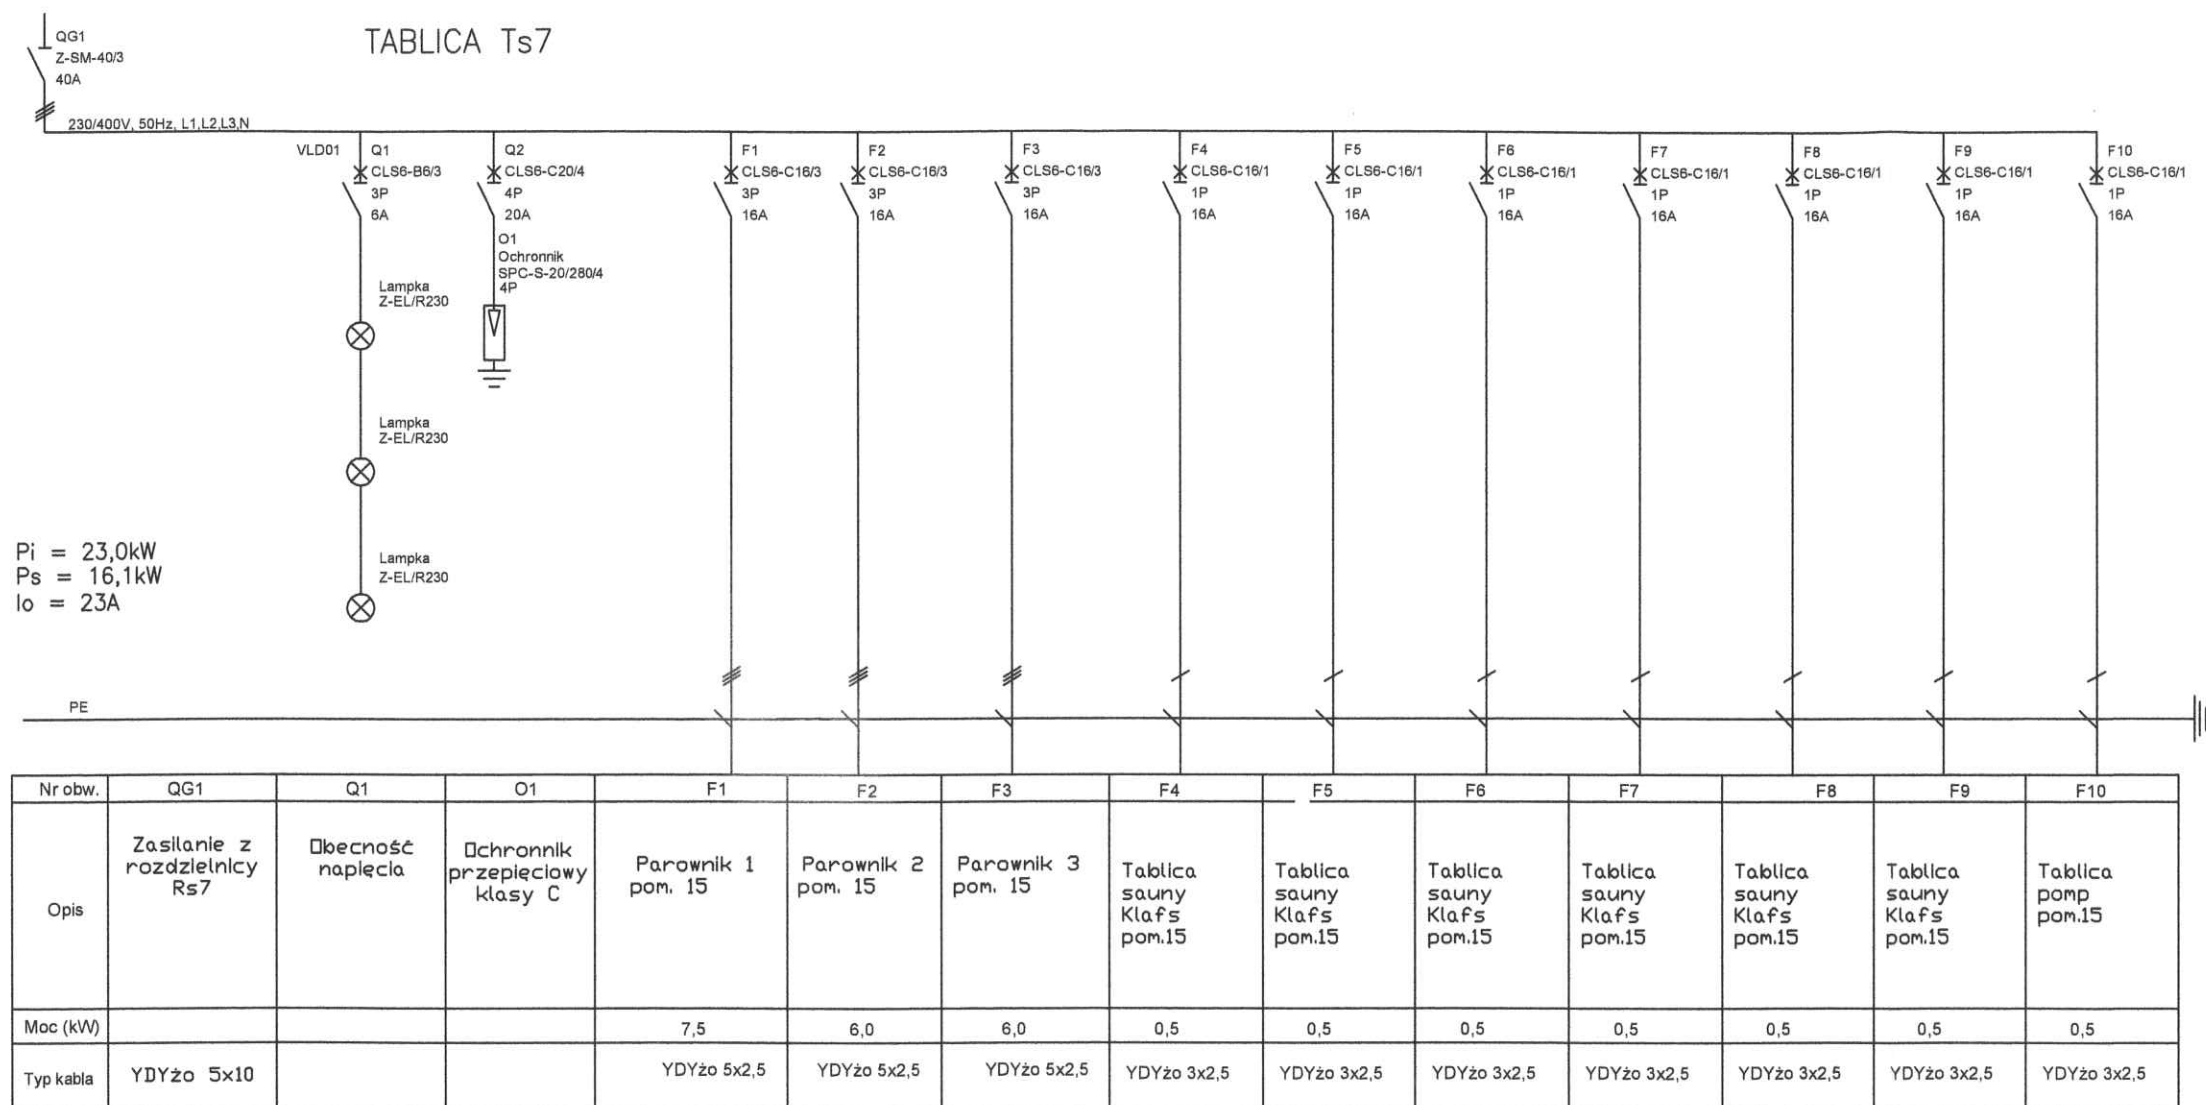

INŻYNIER I KONTAKTU
 BARTA UTH Tadeusz Szajerka
 Inspektor Nadzoru
 INSPEKTOR NADZORU ELEKTRYCZNEGO
 mgr inż. elektr. Wiesław Pieprzyk
 upr. 220/87 P.W.KP.N.E/3893/01...

KIEROWNIK BUDOWY
 mgr inż. Dominik Słowak
 upr. bud. nr 7132/59AW/2000

UWAGI:

1. OBUDOWA NAŚCIENNA Z DRZWICZKAMI, IP43
2. WPROWADZENIE KABLI POPRZEC DŁAWIKI
3. OSPRZĘT MOELLER

Temat:	BUDOWA STREFY "SPA & WELLNESS" W KOMPLEKSIE SPORTOWO-REKREACYJNYM "TERMY MALTARSKIE" PRZY UL. TERMALNEJ I W POZNANIU		
Faza:	PROJEKT WYKONAWCZY		
Brano:	INSTALACJE ELEKTRYCZNE		
Rysunek:	TABLICA Ts7		
Wykonawca:	ALSTAL G.B. SP. Z O.O. JACEWO 76, 88-100 INOWROCLAW		
Podwykonawca:	MAŁGORZATA CIESLICKA-PATRIS PROJEKTOWANIE ARCHITEKTONICZNE UL. PARYSKA 18/22 M.15, 03-935 WARSZAWA, TEL. 602 739 550		
Projektant:	inż. Henryk Matysak, Wo-852/94		Podpis: <i>Henryk Matysak</i>
Data rewizji "0"	Skala:	Nr rys.: 306/E/PW	Data: 2013.08.27

DOKUMENTACJA
 POWYKONAWCZA



INŻYNIER KONTRAKTU
BARTŁÓMIEJ Tadeusz Szyjerka
Inżynier Nadzoru

INSPEKTOR NADZORU ELEKTRYCZNEGO

mgr inż. elektr. Wiesław Pieprzyk
upr. 220/87 Pw WKP/JE/3893/01
Podpis: _____

KIEROWNIK BUDOWY
mgr inż. Dariusz Słomka
upr. bud. nr 7 122158/WIR/2000

DOKUMENTACJA
POWYKONAWCZA RM

INŻYNIER KONTRAKTU
BARTOŃ Tadeusz Szajerka
Inspektor Nadzoru
INSPEKTOR NADZORU ELEKTRYCZNEGO
mgr inż. elek. Wiesław Pieprzyk
upr. 220/87 Pw WKP/JE/3899/04
P.W.J.

KIEROWNIK BUDOWY
mgr inż. Dominik Słówek
upr. bud. nr 7132/59/M/2000


DOKUMENTACJA
POWYKONAWCZA

Drzwi do klatki schodowej saun

Bar (przejście)

Usytuowanie puszek

18/10/2013 10:55

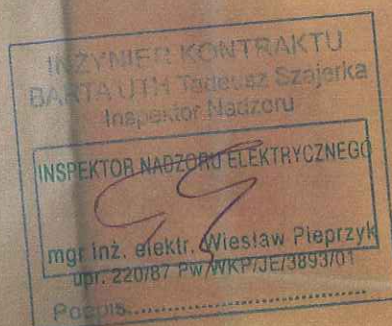

KIEROWNIK BUDOWY
mgr inż. Dominik Słowek
upr. bud. nr 7132/59/W/2002

DOKUMENTACJA
POWYKONAWCZA

R13

Ściana fontanny
od strony puszki

18/10/2013 10:55

INSPEKTOR KONTRAKTU
BARTOŁDZKI Tadeusz Szojka
Inspektor Nadzoru
INSPEKTOR NADZORU ELEKTRYCZNEGO
mgr inż. elektr. Wiesław Pieprzyk
upr. 220/R7 Pz WKP/JE/3893/01
Podpis:

WYKONAWCA BUDOWY

mgr inż. Dominik Słówek
upr. bud. nr 7132/59/W/2000

DOKUMENTACJA
POWYKONAWCZA

R14