

material wbudowano
3-1-10-10
 podpis kier. bud.


KIEROWNIK ROBÓT

mgr inż. *Renata Anna Truszkowska*
 Upr. nr MAZ/0024/OWOS/12

INWESTOR: OTBS Sp. z o.o. w Ostrołęce		WDI OBSŁUGA INWESTYCJI Sp. z o.o. Z SIEDZIBĄ PRZY UL. PROSTEJ 7, 07-410 OSTROŁĘKA NIP: 758-233-22-86 REGON: 142676434	
OBIEKT: Projekt wykonawczy przebudowy i zmiany w zakresie spełnienia warunków ochrony przeciwpożarowej budynku administracyjno- biurowego		PROJEKTANT SPECJALNOŚĆ SANITARNA mgr inż. Renata Anna Truszkowska upr. bud. PDL/0060/PWOS/10	
ADRES INWESTYCJI: działka nr: 50097/5, 50097/13, oraz część działek 50097/4, 50097/9, 50097/10, 50097/11, 50097/20, 50097/16 i 50099/2		SPRAWDZAJĄCY SPECJALNOŚĆ SANITARNA mgr inż. Urszula Maria Żukowska upr. bud. BI/78/02	
STADIUM: PW	DATA: 07.09.2021	SKALA: 1:100	NAZWA RYSUNKU: Rozprowadzenie instalacji ppoż
RYS. NR: 1			


PROJEKT CHRONIONY PRAWEM AUTORSKIM Dz. U. nr 24 z 23 lutego 1994r. poz.83
 WSZELKIE ZMIANY, POWIELANIE, WYKORZYSTYWANIE BEZ ZGODY AUTORA - ZABRONIONE!
 WYMAGANY W CIĄG, NIE SKALOWAĆ Z RYSUNKU
 ROZPATRYWAĆ ŁĄCZNIE Z PROJEKTAMI BRANŻOWYMI!

SCHEMAT ODEJŚCIA NA INSTALACJĘ PPOŻ

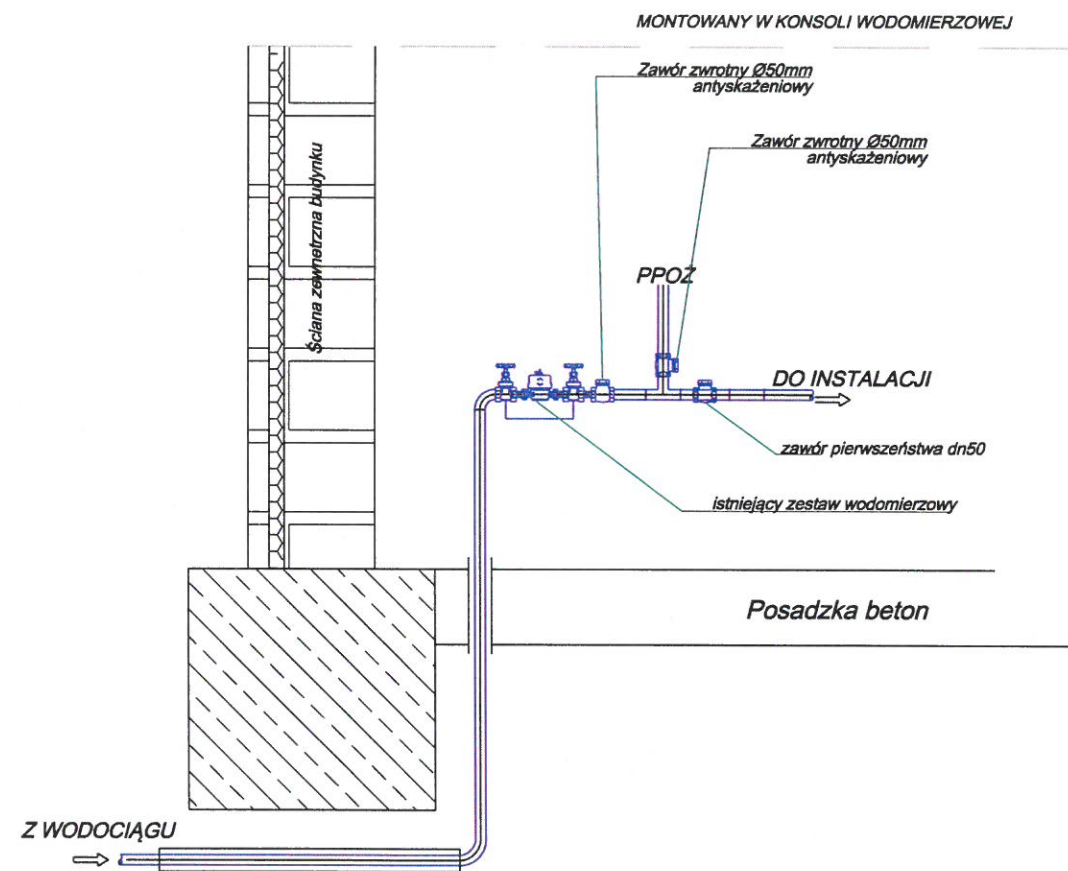

materiał wbudowano
.....
podpis kier. bud.

SCHEMAT IDEOWY INSTALACJI PPOŻ

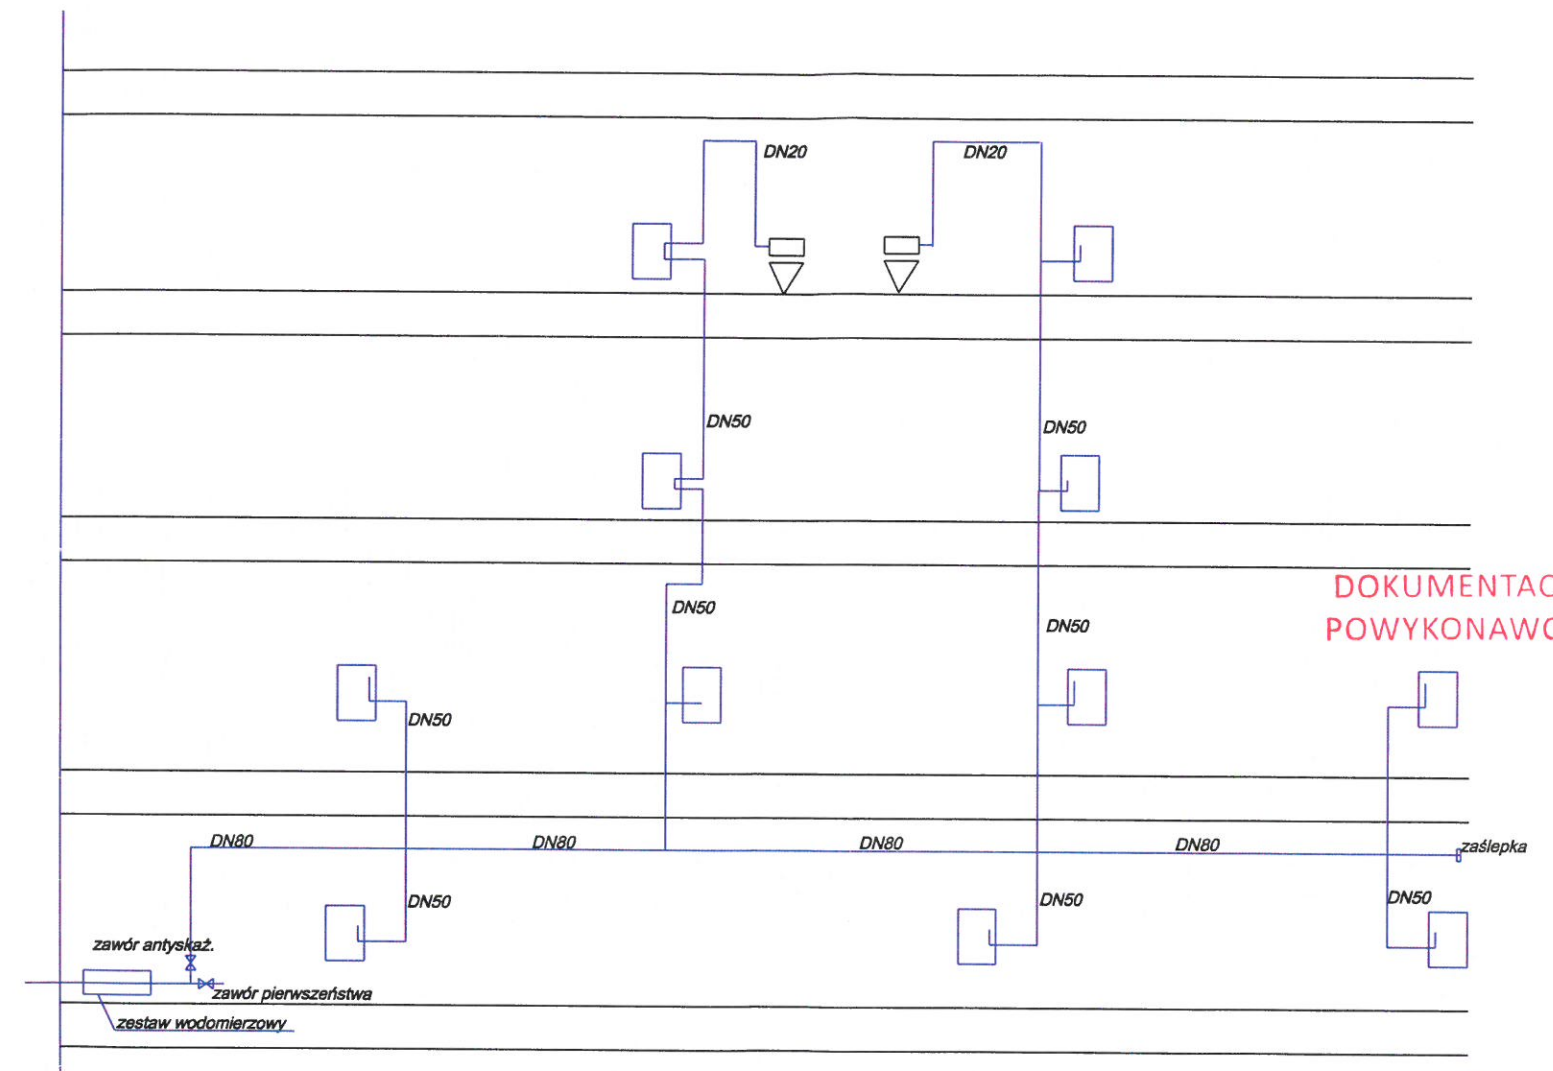

DOKUMENTACJA
POWYKONAWCZA

KIEROWNIK ROBÓT

mgr inż. Marek Mróz
Upr. nr MAZ/0024/OWOS/12

INWESTOR OTBS Sp. z o.o. w Ostrołęce		WDI OBSŁUGA INWESTYCJI Sp. z o.o. Z SIEDZIBĄ PRZY UL. PROSTEJ 7, 07-410 OSTROŁĘKA NIP: 758-233-22-86 REGON: 142676434	
OBIEKT: Projekt wykonawczy przebudowy i zmiany w zakresie spełnienia warunków ochrony przeciwpożarowej budynku administracyjno- biurowego		PROJEKTANT SPECJALNOŚĆ SANITARNA mgr inż. Renata Anna Truszkowska upr. bud. PDL/0060/PWOS/10	
ADRES INWESTYCJI: działka nr: 50097/5, 50097/13, oraz część działek 50097/4, 50097/9, 50097/10, 50097/11, 50097/20, 50097/16 i 50099/2		SPRAWDZAJĄCY SPECJALNOŚĆ SANITARNA mgr inż. Urszula Maria Żukowska upr. bud. BI/78/02	
STADIUM: PW	DATA: 07.09.2021	SKALA: 1:100	NAZWA RYSUNKU: Schemat wykonania instalacji hydrantowej
PROJEKT CHRONIONY PRAWEM AUTORSKIM Dz. U. nr 24 z 23 lutego 1994r. poz.83 WSZELKIE ZMIANY, POWIELANIE, WYKORZYSTYWANIE BEZ ZGODY AUTORA - ZABRONIONE!		WYMIARY W CM, NIE SKALOWAĆ Z RYSUNKU ROZPATRYWAĆ ŁĄCZNIE Z PROJEKTAMI BRANŻOWYMI	

5