
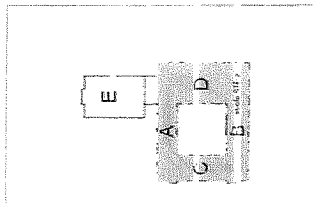


Gęsiwie G4

Projekt przebudowy i zmiany  
w zakresie spełnienia warunków  
technicznych w części biurowej budynku  
administracyjno-biurowego  
przy ul. A. F. Fieldorfa, Nila 15  
w Ostrołęce

inż. Stanisław Strojek

Upr. bud. Nr OS-428/83; 51/98/Os  
Spec. konstr.-bud. tel. 764-34-17  
07-410 Ostrołęka, ul. 11 Listopada 19/35

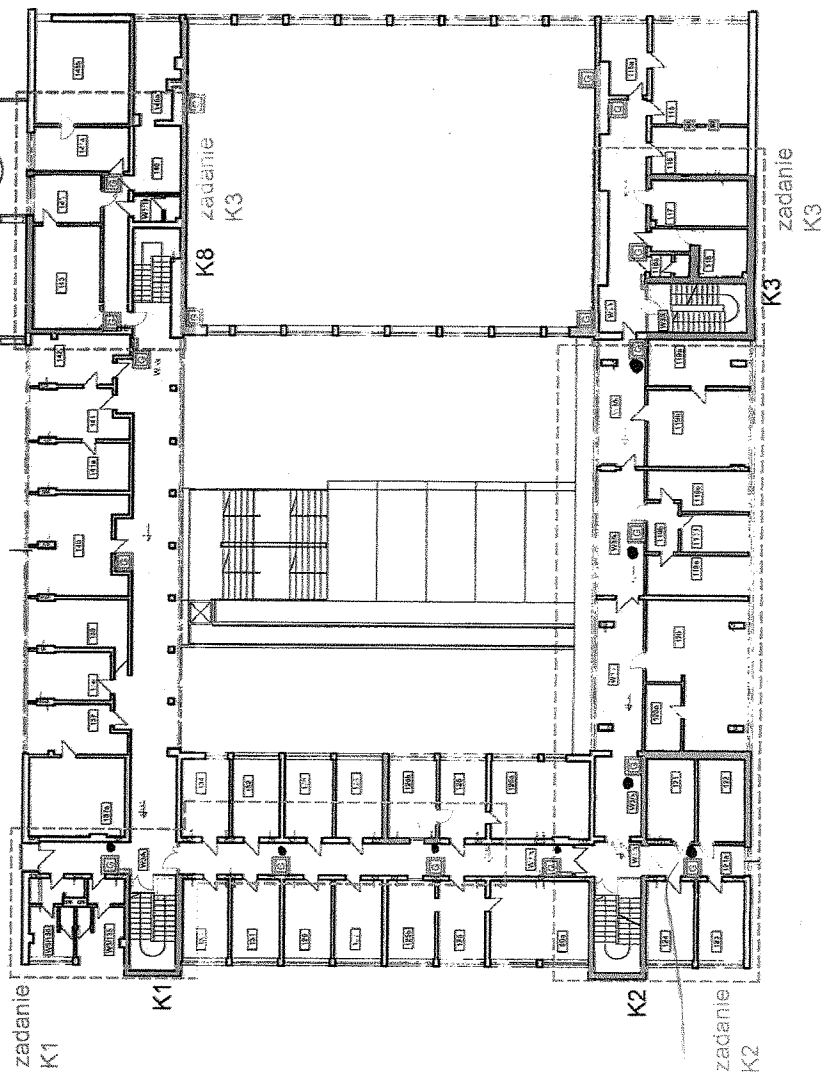

RZUT  
II PIĘTRA

GAŚNICA PRĘŻKOWA  
ZIG ŚRODKA GAŚNICZEGO

ŚCIANY O KLASIE ODPORNOŚCI  
OGNIOWEJ REI 120

ŚCIANY O KLASIE ODPORNOŚCI  
OGNIOWEJ REI 120

8st II piętro

DOKUMENTACJA  
POWYKONAWCZA

<p>W. ES. TOR</p> <p>Mazowiecki Urząd Wojewódzki w Warszawie, Plac Główny 3/15, 00-610 Warszawa</p> <p>Plac Gen. Józefa Bema 5, Miejsce Ostrołęka, Plac Gen. Józefa Bema 1, (Skanu Pierwszego Napisu Plac Gen. J. Bema 1, Plac w Warszawie, ul. Róża 1/1/3</p> <p>Projekt budowlany przebudowy i zmiany w zakresie spełnienia warunków technicznych w części biurowej budynku administracyjno-biurowego</p> <p>członek nr: 50097/5, 50097/10, 50097/11, 50097/20, 50097/21, 50097/22</p> <p>07.

RZUT DRUGIEGO PIĘTRA

G4

SCHEMAT ROZMIESZCZENIA GAŚNIC