



2 log

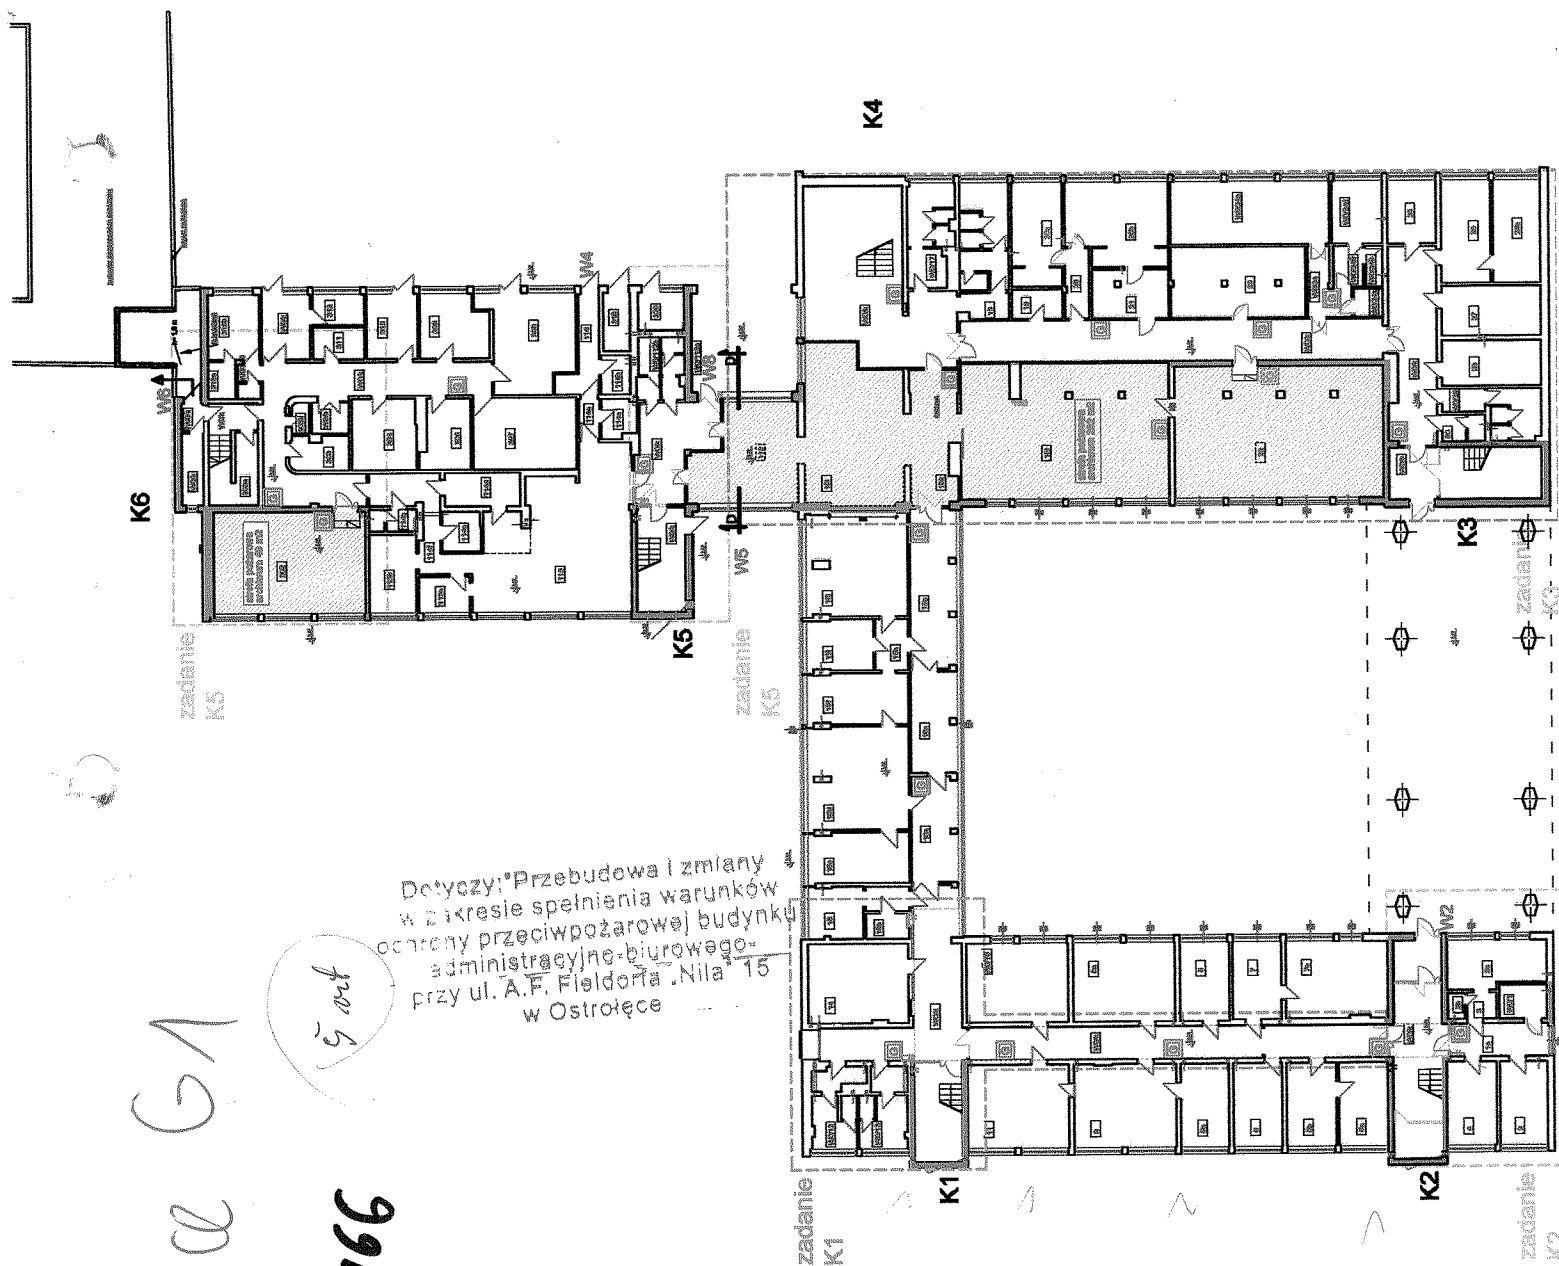
GAŁĘCZA PROSZKOWA  
2KG ŚRODKA GAŁĘCZEGO

ŚCIANY O KLASIE OPORNOŚCI  
OGNIOWEJ (R)EI 60

ŚCIANY O KLASIE OPORNOŚCI  
OGNIOWEJ REI 120

~~1881~~ 1881

DOKUMENTACJA  
POWYKONAWCZA

[illegible]

inż. Stanisław Strojek

Upr. bud. Nr OS-428/83; 51/98/OS  
Spec. konstr.-bud. tel. 764-34-17  
07-410 Ostrołęka, ul.11 Listopada 19/35