



Budowa sieci wodociągowej na ulicy Piszczory i Walkosze
w miejscowości Zakopane
SKALA 1:500

Arkusz 1(2)

woj.: małopolskie
powiat: tatrzański
Jednostka ewidencyjna:
121701_1 Zakopane
Obręb ewidencyjny:
121701_1.0085
RZG.6640.1.3473.2023
Kierownik prac geodezyjnych
mgr inż. Justyna Polaczek, nr uprawnień 18798
Układ współrzędnych prostokątnych: "2000/21"
Układ odniesienia wysokości: lokalny miasta Zakopane
opracował dnia: 25.10.2023r mgr inż. Grzegorz Plekarczyk

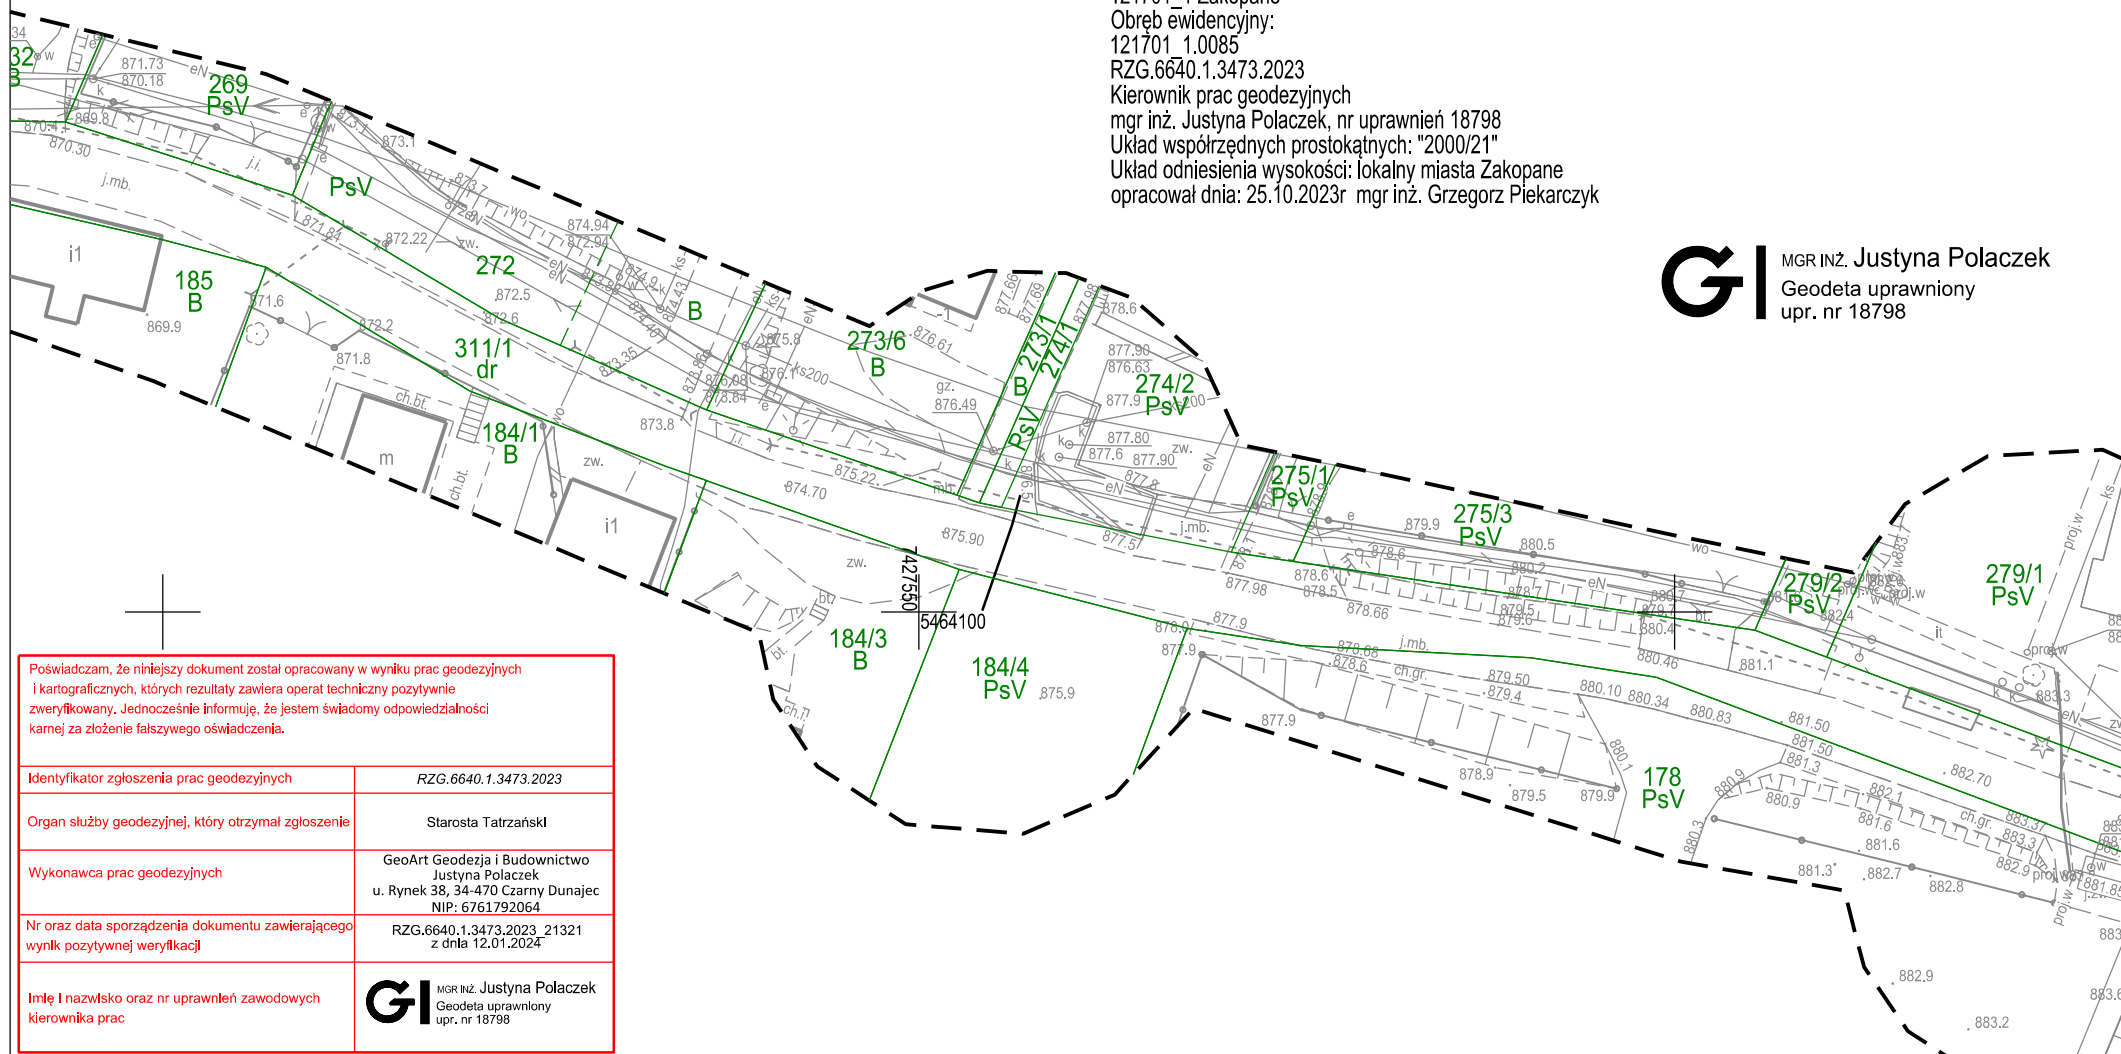

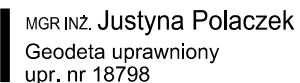

Geoart Geodezja i Budownictwo
Justyna Polaczek
BIURO ul. Rynek 38, 34-470 Czarny Dunajec
NIP: 6761792064 REGON: 492835730
geoart.pl

MAPA Z GEODEZYJNEJ INWENTARYZACJI POWYKONAWCZEJ OBIEKTÓW BUDOWLANYCH


Budowa sieci wodociągowej na ulicy Piszczory i Walkosze
w miejscowości Zakopane
SKALA 1:500

Arkusz 2(2)

woj.: małopolskie
powiat: tatrzański
Jednostka ewidencyjna:
121701_1 Zakopane
Obręb ewidencyjny:
121701_1.0085
RZG.6640.1.3473.2023
Kierownik prac geodezyjnych
mgr inż. Justyna Polaczek, nr uprawnień 18798
Układ współrzędnych prostokątnych: "2000/21"
Układ odniesienia wysokości: lokalny miasta Zakopane
opracował dnia: 25.10.2023r mgr inż. Grzegorz Piekarczyk



MGR INŻ. Justyna Polaczek
Geodeta uprawniony
upr. nr 18798

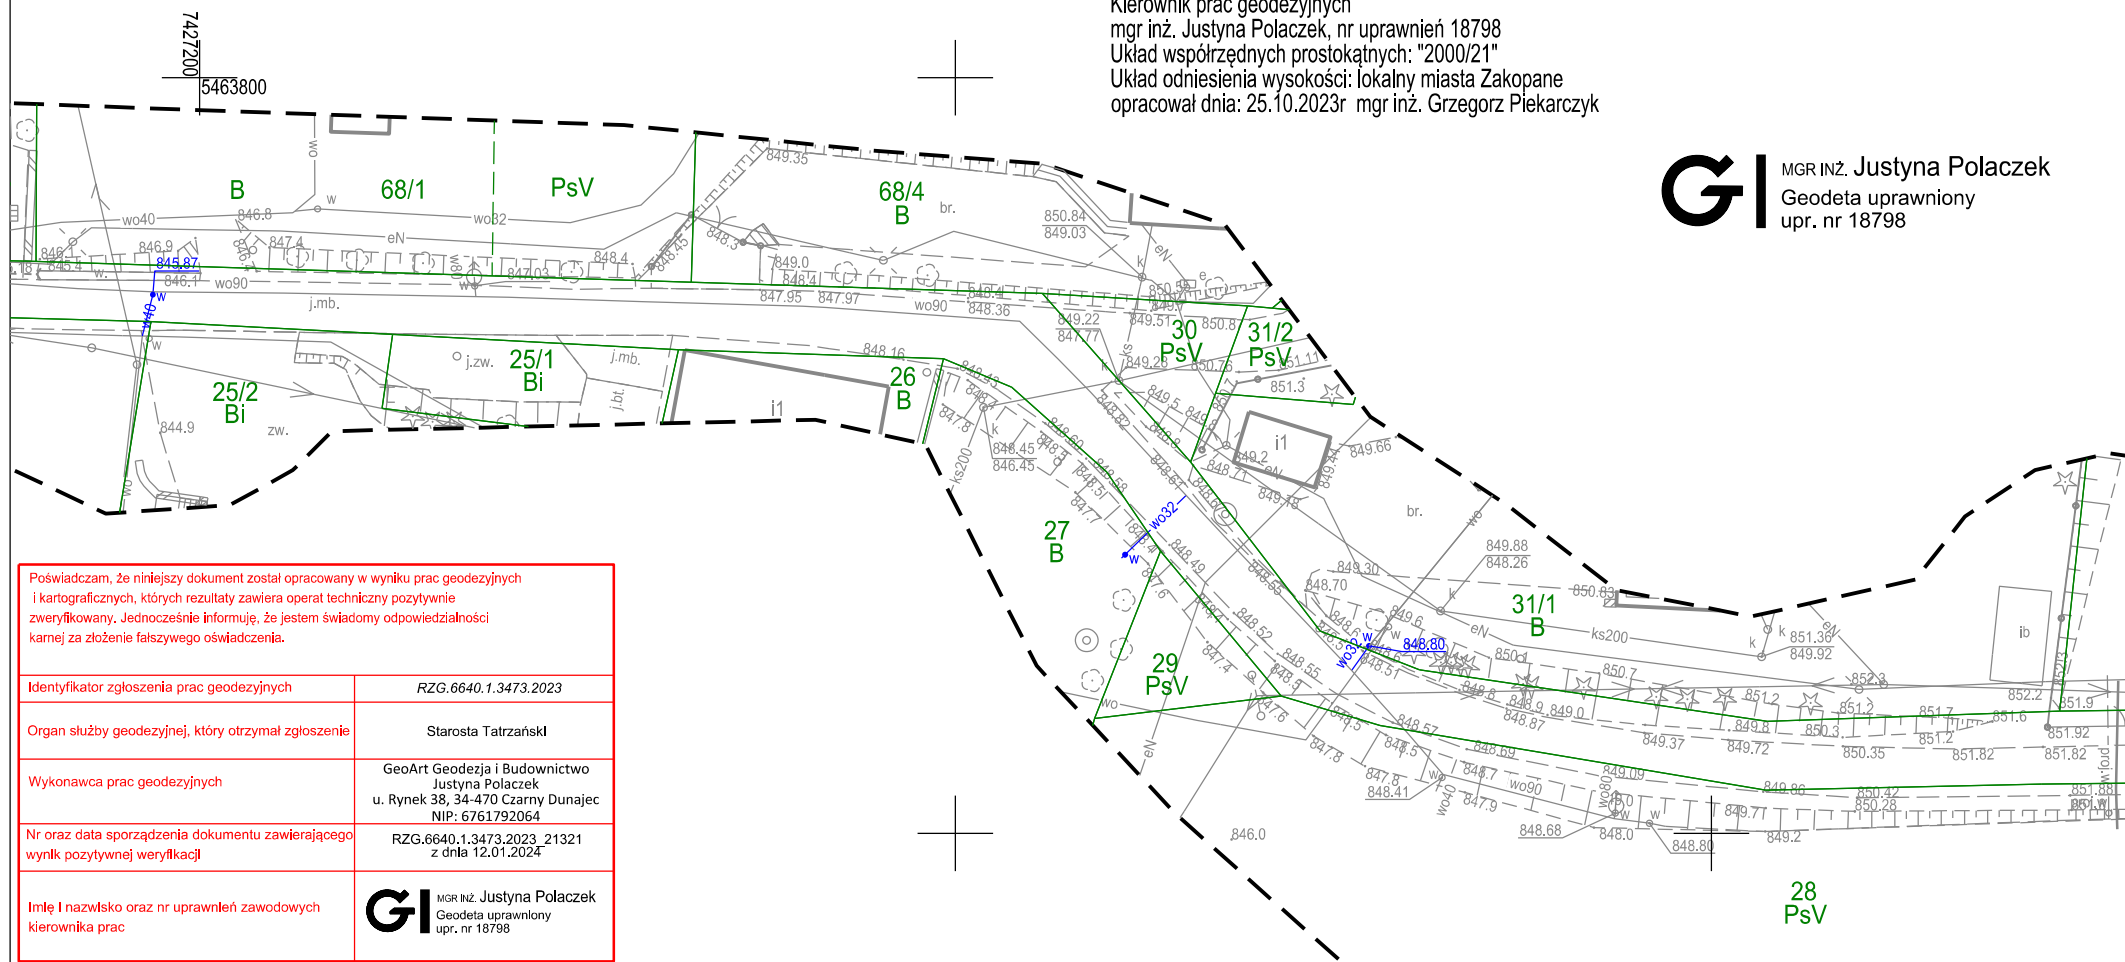

Poświadczam, że niniejszy dokument został opracowany w wyniku prac geodezyjnych i kartograficznych, których rezultaty zawiera operat techniczny pozytywnie zweryfikowany. Jednocześnie informuję, że jestem świadomy odpowiedzialności karnej za złożenie fałszywego oświadczenia.

| | |
|---|--|
| Identyfikator zgłoszenia prac geodezyjnych | RZG.6640.1.3473.2023 |
| Organ służby geodezyjnej, który otrzymał zgłoszenie | Starosta Tatrzański |
| Wykonawca prac geodezyjnych | GeoArt Geodezja i Budownictwo Justyna Polaczek u. Rynek 38, 34-470 Czarny Dunajec NIP: 6761792064 |
| Nr oraz data sporządzenia dokumentu zawierającego wynik pozytywnej weryfikacji | RZG.6640.1.3473.2023_21321 z dnia 12.01.2024 |
| Imię i nazwisko oraz nr uprawnień zawodowych kierownika prac | GI MGR INŻ. Justyna Polaczek Geodeta uprawniony upr. nr 18798 |