


Do wpięcia (nie drukowane)

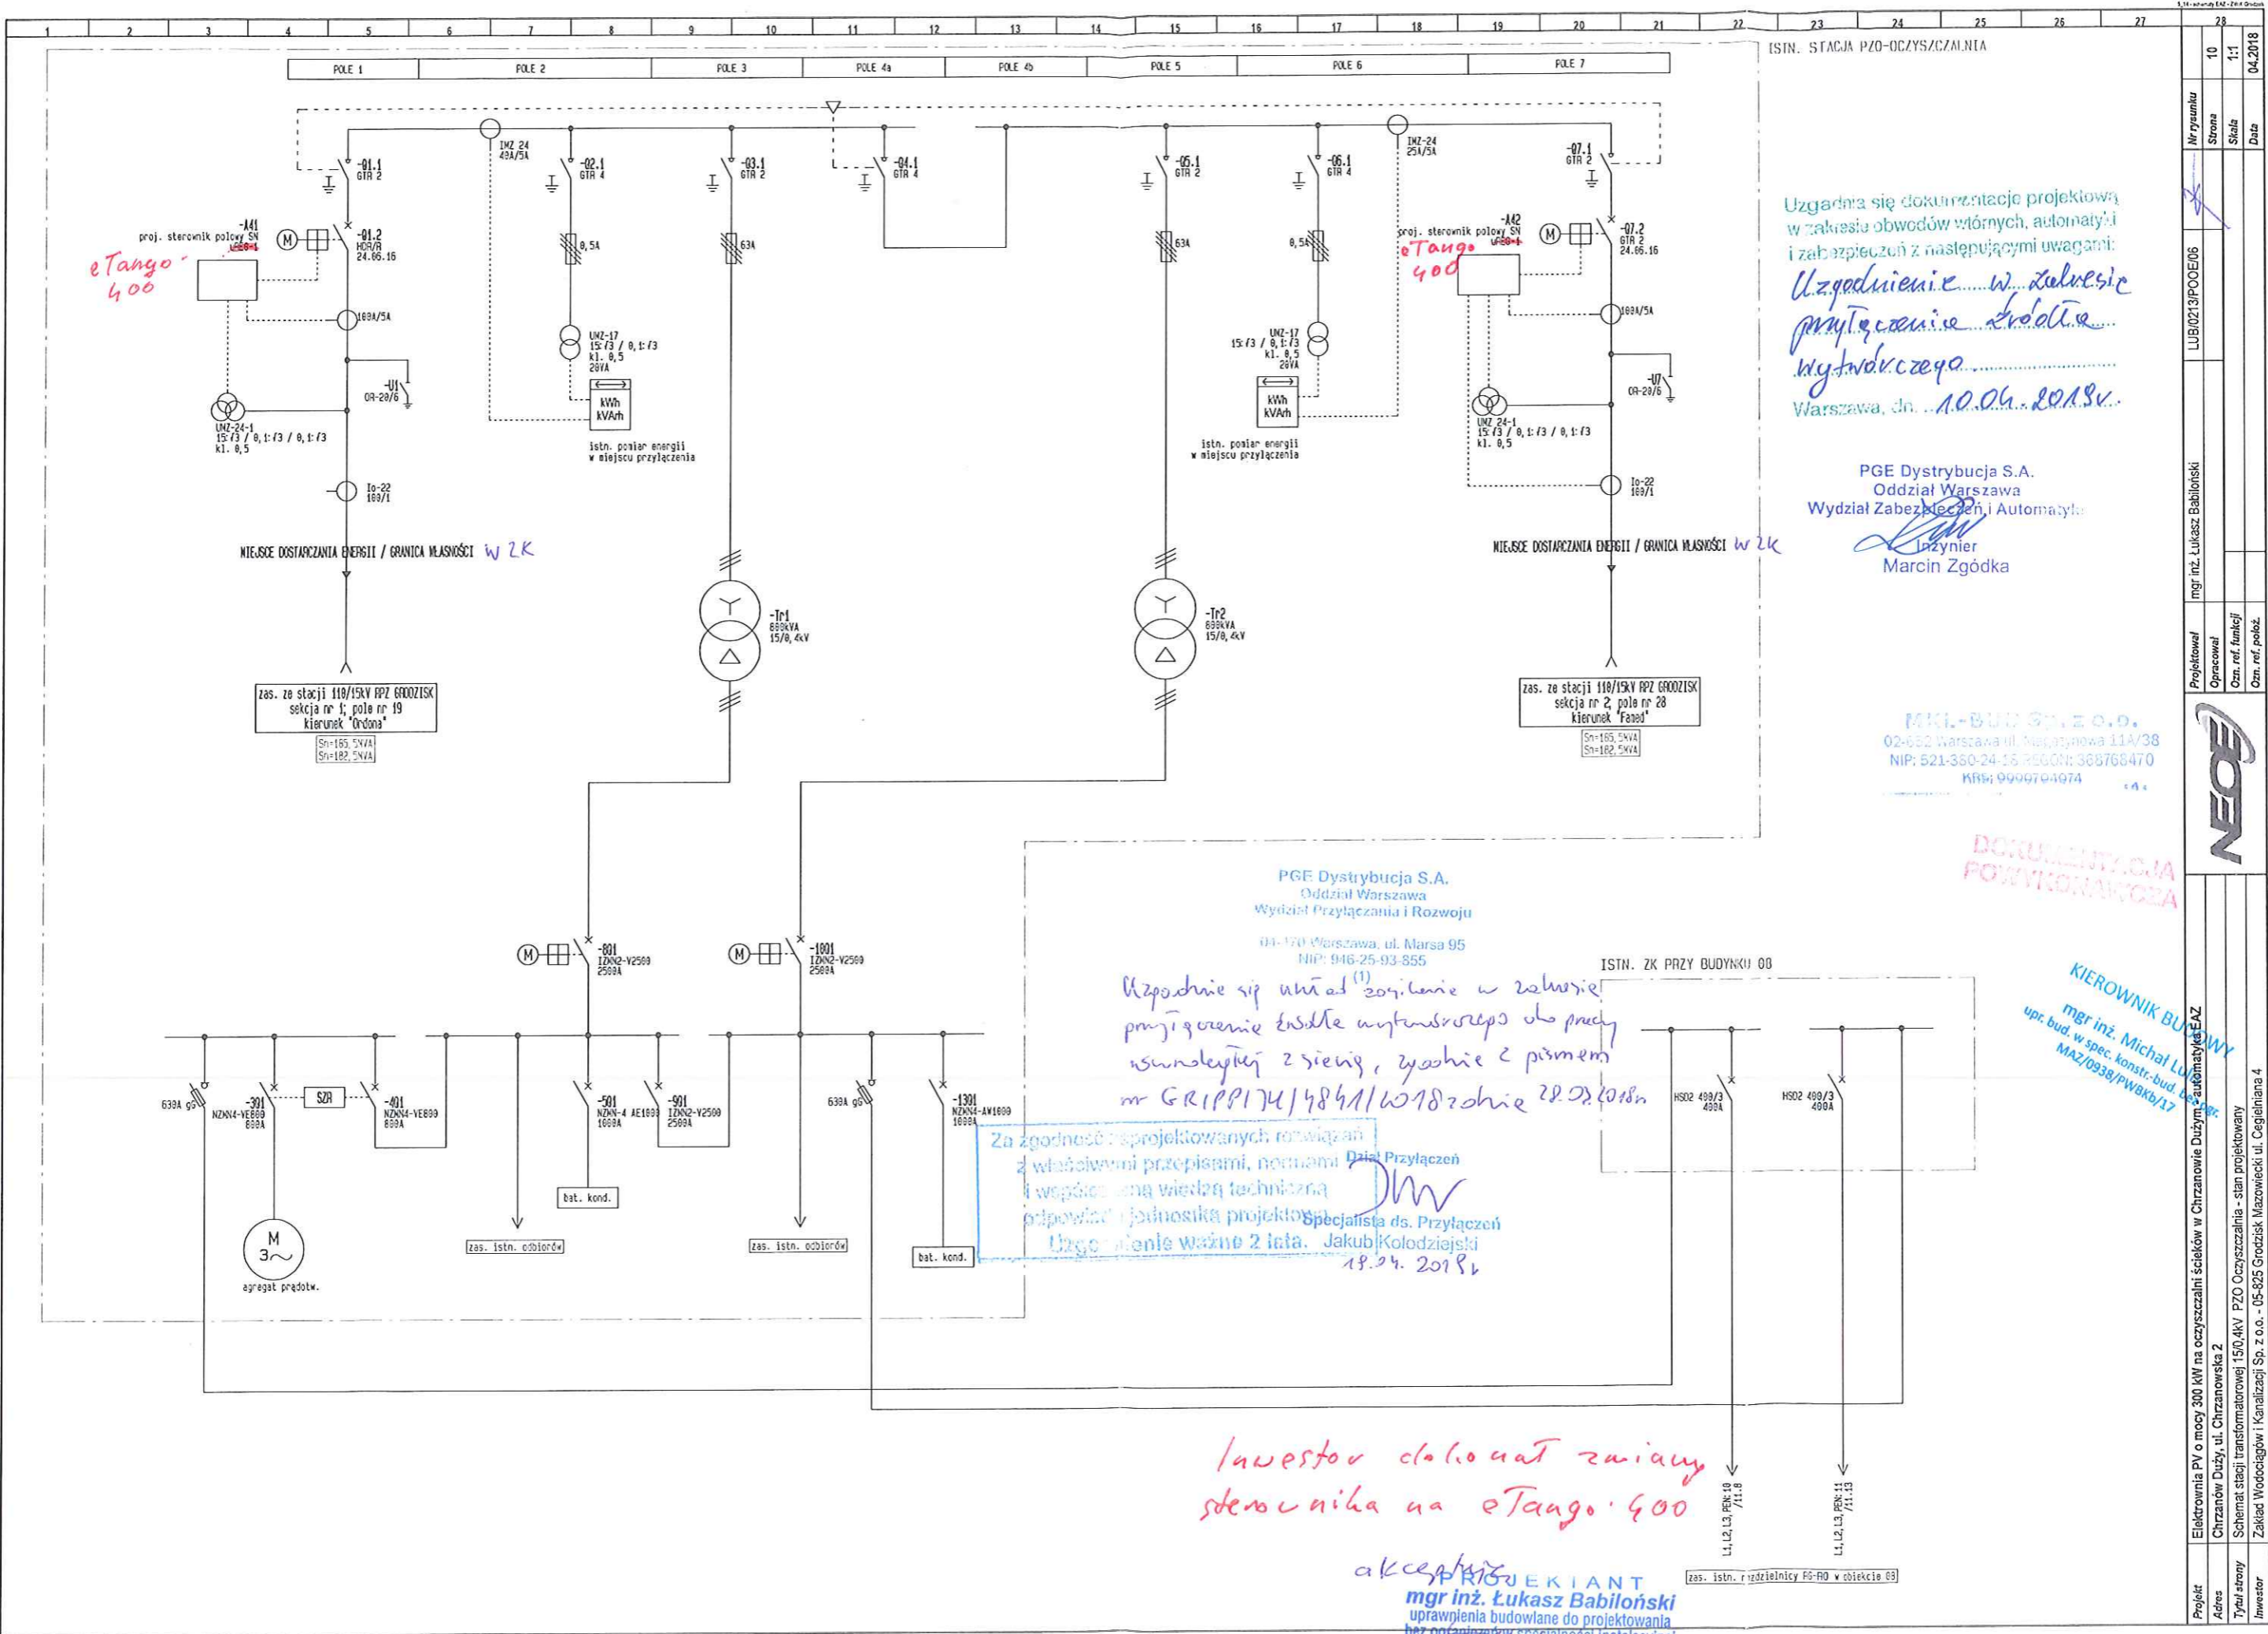

ISTN. STACJA PZO-OCZYSZCZALNIA

Uzgodnia się dokumentację projektową w zakresie obwodów wionnych, automatyki i zabezpieczeń z następującymi uwagami:  

PGE Dystrybucja S.A.  
 Oddział Warszawa  
 Wydział Zabezpieczeń i Automatyki  
 Inżynier  
 Marcin Zgódko

MKI-BUD Sp. z o.o.  
 02-682 Warszawa, ul. Magazyńska 11A/38  
 NIP: 521-360-24-15 REGON: 368768470  
 KRS: 9999794974

PGE Dystrybucja S.A.  
 Oddział Warszawa  
 Wydział Przyłączenia i Rozwoju  
 04-170 Warszawa, ul. Marsa 95  
 NIP: 946-25-93-855


Za zgodność zaprojektowanych rozwiązań z właściwymi przepisami, normami i wopisem wiedzą techniczną odpowiadającą jednemu projektantowi. Uzgodnienie ważne 2 lata.  
 Dział Przyłączeń  
 Specjalista ds. Przyłączeń  
 Jakub Kolodziejcki  
 19.04.2018r.


akceptacja  
 PROJEKTANT  
 mgr inż. Łukasz Babiloński  
 uprawnienia budowlane do projektowania bez ograniczeń w specjalności instalacyjnej w zakresie sieci, instalacji i urządzeń elektrycznych i elektroenergetycznych nr ewid. LUB/0213/POOE/06

zas. istn. rozdzielnic RP-RO w obiekcie 09

1	2	3	4	5	6	7	8	9	10	11	12	13	14	15	16	17	18	19	20	21	22	23	24	25	26	27	28
Projekt																											
Adres																											
Tytuł strony																											
Inwestor																											
Projektant																											
Opracował																											
Ozn. ref. funkcji																											
Ozn. ref. polez.																											
mgr inż. Łukasz Babiloński																											
LUB/0213/POOE/06																											
Strona																											
Skala																											
Data																											
10																											
1:1																											
04.2018																											



DOCUMENTACJA  
 POWYKONAWCZA

KIEROWNIK BUDOWY  
 mgr inż. Michał Łukaszewski  
 upr. bud. w spec. konstr.-bud. bez ogr.  
 MAZ/0938/PWBKb/17

