


Ø DĄB "FASTIGIATA" φ 8 cm + 1 kotek z taśmą

Mapa inwentaryzacji powykonawczej

obiektu budowlanego
z przyłączami w, kl, eN

SKALA 1:500

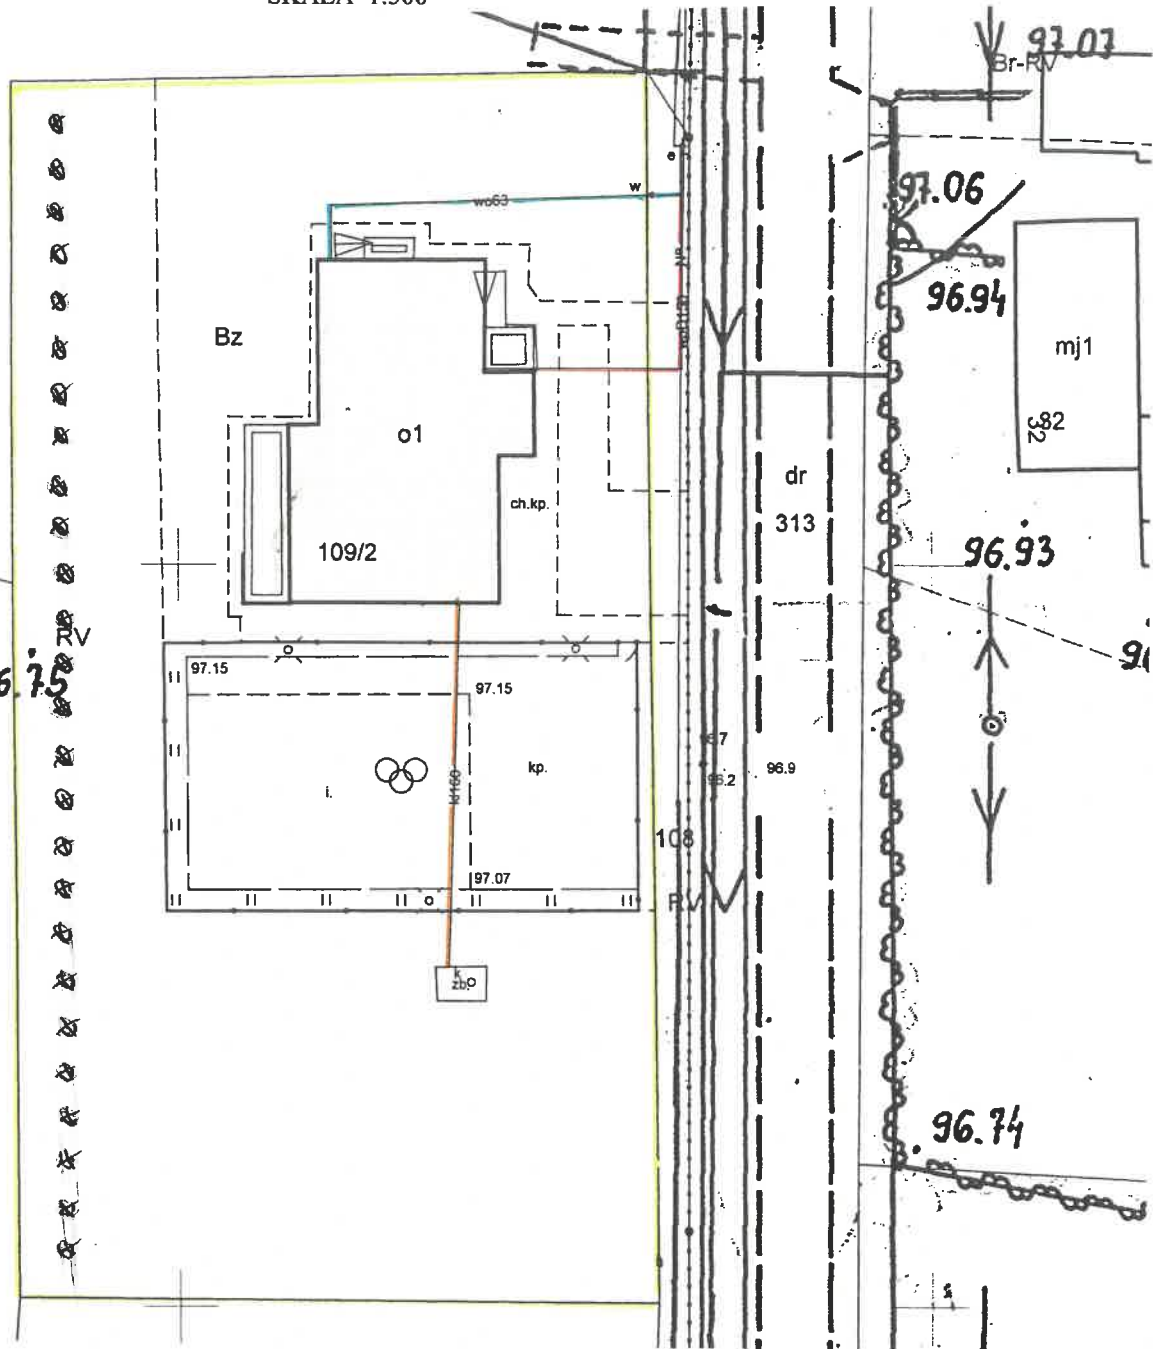

Woj. wielkopolskie
Powiat : wągrowiecki
Jednostka ewidencyjna : Wągrowiec
Obręb ewid.: WERKOWO
Działka nr : 108, 109/2
Wykonała dnia 15.11.2019 r.

Usługi Geodezyjno-Kartograficzne
Elżbieta Iłgosiak
ul. Br. 82b
62-100 Wągrowiec, ul. Bartodziejska 11
tel. 697 815 415
NIP 766-133-15-03, REGON 570023442