




Zatwierdził nr. 1
do OPZ

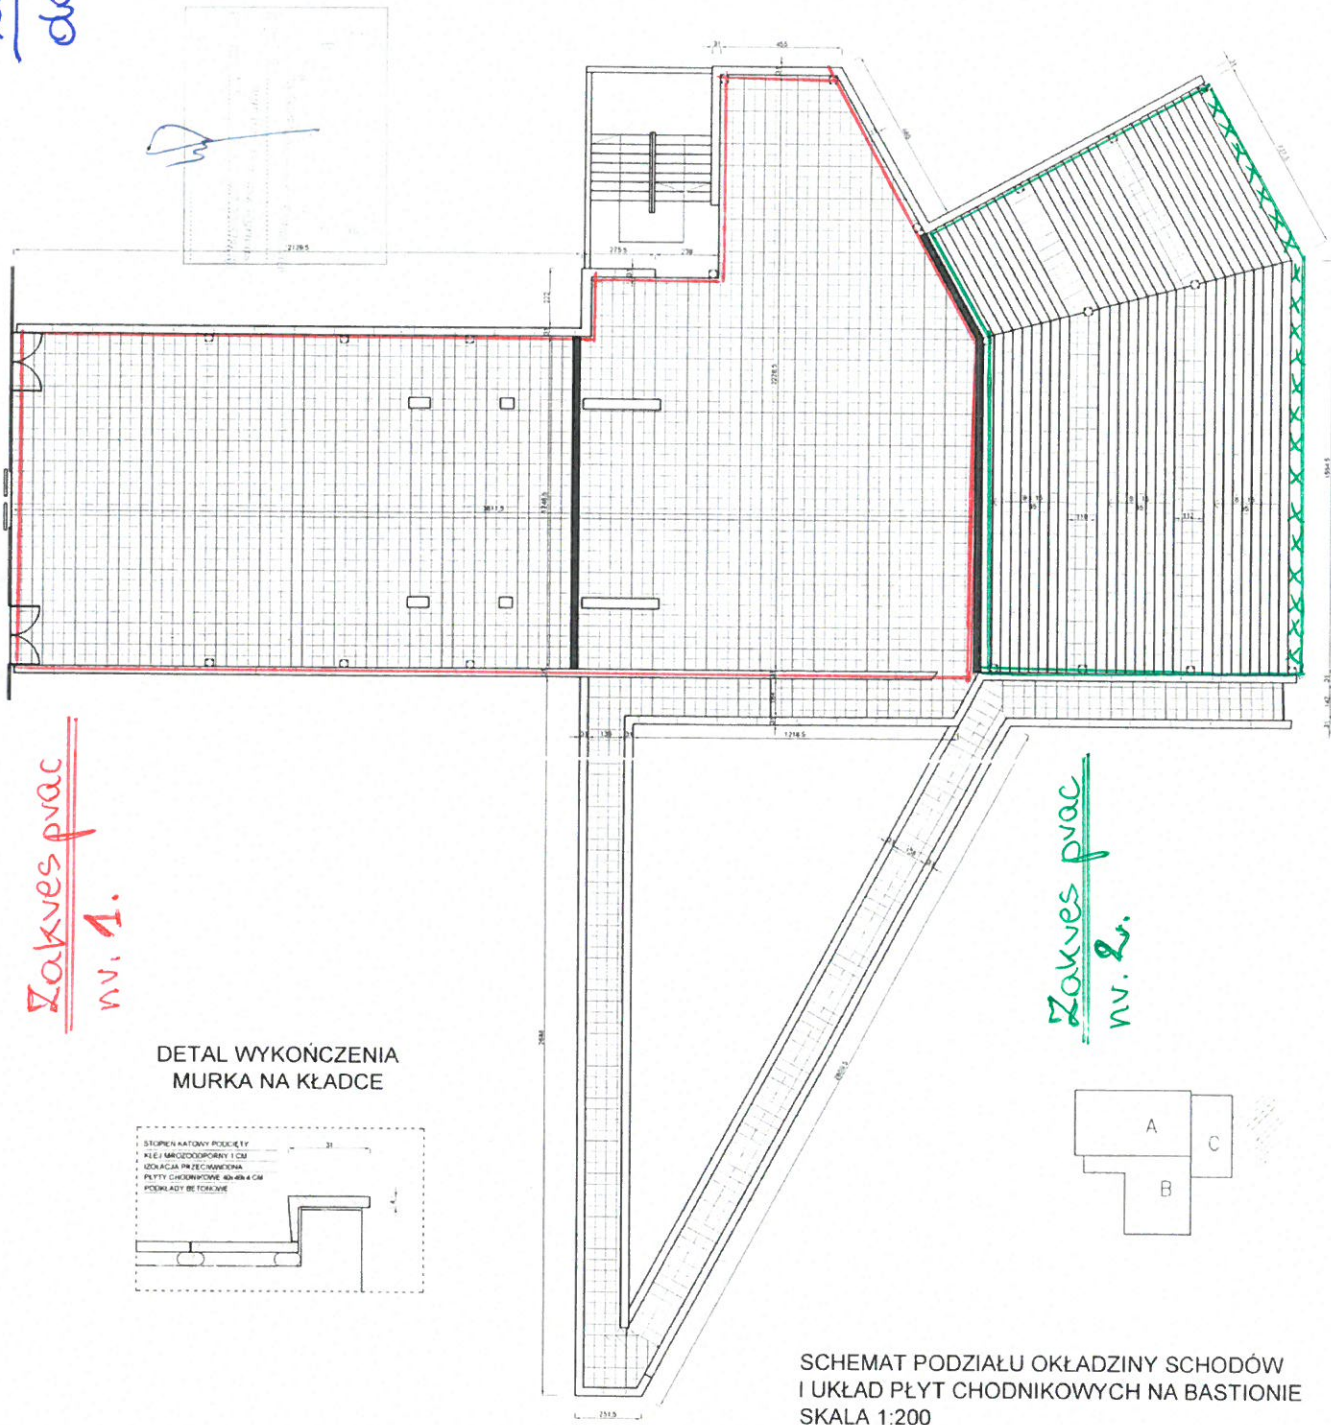

Zakres prac
nr. 1.

Zakres prac
nr. 2.

DETAL WYKOŃCZENIA
MURKA NA KŁADCE

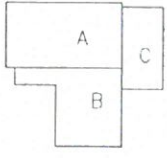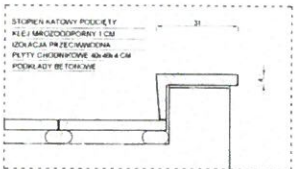

SCHEMAT PODZIAŁU OKŁADZINY SCHODÓW
I UKŁAD PŁYT CHODNIKOWYCH NA BASTIONIE
SKALA 1:200

DOKUMENTACJA
POWYKONAWCZA

mgr inż. Wojciech Maciaszek
upr. bud. nr 46/82
Uprawnienia budowlane do kierowania
robotami budowlanymi (bez ograniczeń)
w specjalności konstrukcyjno-budowlanej