


ZNAKI PIONOWE	szk.	ZNAKI POZIOME	m ²
A. Znak ostrzegawczy	3	Linie segregacyjne	76,79
B. Znak zakazu	0	Linie krawędziowe szer. 12 cm	85,81
C. Znak nakazu	0	Linie krawędziowe szer. 24 cm	0
D. Znak informacyjny	0	Pow. wyłączone z ruchu	0
E. Znak kierunkowy i miejscowości	1	Znak pogrzebny	0
F. Znak uzupełniający	0	Inne elementy (słupki)	0
T. Tabliczki do znaków	1	ŁĄCZNIE ZNAKI POZIOME (malowane)	162,40
ŁĄCZNIE ZNAKI PIONOWE	4	URZĄDZENIA BEZPIECZEŃSTWA RUCHU	
SŁUPKI DO ZNAKÓW (szk.)	4	Słupki prowadzące	8 szt.
KONSTR. WSPORCZĘ DO TABLIC (szk.)	0		

PROJEKT STAŁEJ ORGANIZACJI RUCHU
droga wojewódzka nr 544 Przasnysz - Ostrołęka
odcinek w km 147+400 do km 149+400

ETAP:
Plan sytuacyjny odcinka w km 149+037 - 149+404

Branża: Drogową
Data: sierpień 2017r.
Skala: 1:1000
Arkusz nr: 5

Projektant:
Artur Andrusiak

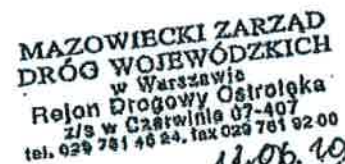

3 w Czarwinie
9 741 46 24, fax 023 761 92 00
12.06.2008.
KIEROWNIK
Działu Technicznego
mgr inż. Paweł Makowski

ZATWIERDZENIE
Nr.II. 5418..... *31.07.2007* ważne do *31.07.2007*
Zatwierdzam do realizacji stałą organizację
ruchu w części - ze zmiennami. Termin wprowadzenia
niniejszej organizacji ruchu należy zgłosić do:
Departamentu Nieruchomości i Infrastruktury
01-402 Warszawa, ul. E. Ciorka 10 a fax: 022 633 10 02
2006-07-05 Z up. Marszałka Województwa

~~mgr Józef Michał Lubiński~~
~~Kierownik Biura Inżynierskiego~~
~~111~~

DROGA WOJEWÓDZKA NR 544
odc. od km 150+100 do km 150+800

Arkusz nr 71

MARSZAŁEK
WOJEWÓDZTWA MAZOWIECKIEGO

ZATWIERDZENIE

NLD.I. 5418-323,00 ważna do 31/12/2009
Zatwierdzam do realizacji stałą organizację
ruchu w całości - ze zmianami. Termin wprowadzenia
niniejszej organizacji ruchu należy zgłosić do:
Departamentu Nieruchomości i Infrastruktury
03-718 Warszawa, ul. Ks. Ł. Kłopotowskiego 5 fax: 022/5979802

2009-01-12

z up. Marszałka Województwa

Jan B. Rosz
Zastępca Dyrektora Departamentu
Nieruchomości i Infrastruktury

MARSZAŁEK
WOJEWÓDZTWA MAZOWIECKIEGO


ZATWIERDZENIE

Zatwierdzam do realizacji stałą organizację
ruchu w całości - ze zmianami. Termin wprowadzenia
niniejszej organizacji ruchu należy zgłosić do:
Departamentu Nieruchomości i Infrastruktury
01-402 Warszawa, ul. E. Ciołka 10 a fax: 022/523 10 02

2006-07-05

z up. Marszałka Województwa

mgr inż. Marcin Lesiński
Kierownik Biura Inżynierii Ruchu

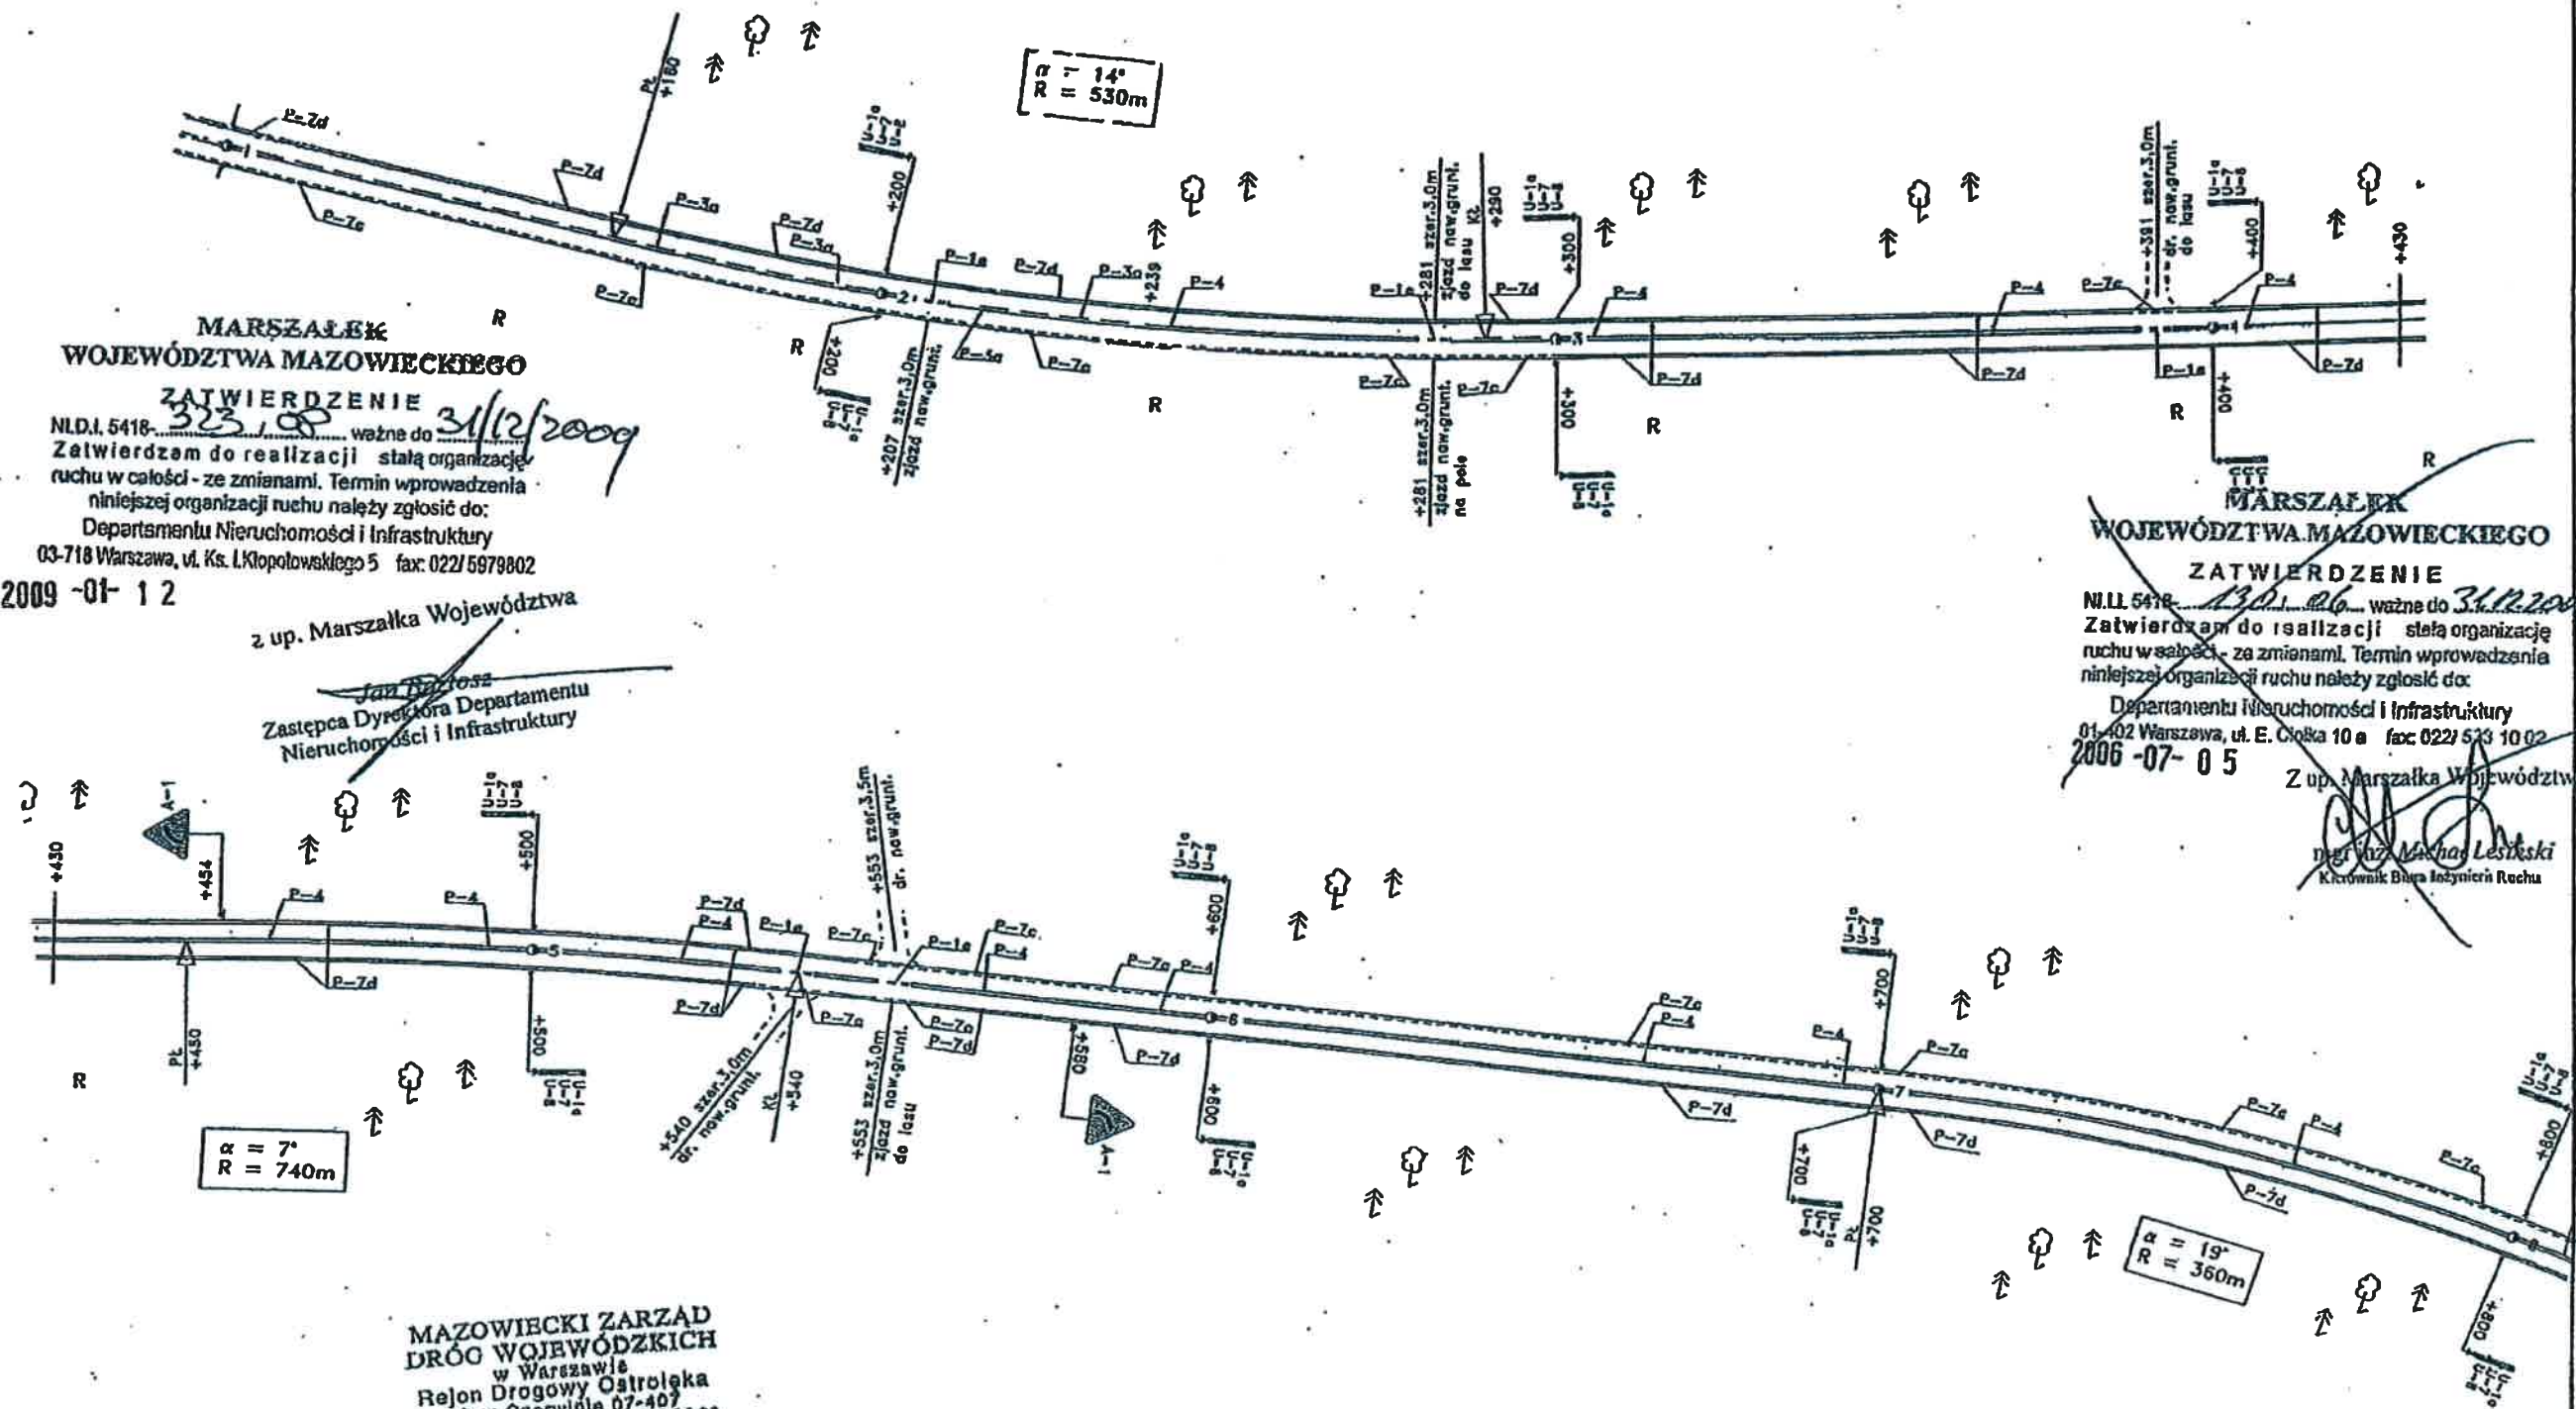

MAZOWIECKI ZARZĄD
DRÓG WOJEWÓDZKICH
w Warszawie
Rejon Drogowy Ostrołęka
z/s w Czerwinie 07-407
tel: 029 741 49 84, 103 983 741 82 00

KIEROWNIK
Działu Technicznego

mgr inż. Paweł Makowski

Profil
Grupa ARCADIS-Polska

SKALA 1 : 1000

STRONA


167

**MARSZAŁEK
WOJEWÓDZTWA MAZOWIECKIEGO**

ZATWIERDZENIE
N.I.I. 5418-323/08 ważne do 31/12/2009
Zatwierdzam do realizacji stałą organizację
ruchu w całości - ze zmianami. Termin wprowadzenia
niniejszej organizacji ruchu należy zgłosić do:
Departamentu Nieruchomości i Infrastruktury
2009-01-12

DROGA WOJEWÓDZKA NR 544
odc. od km 150+800 do km 151+400

Arkusz nr 72

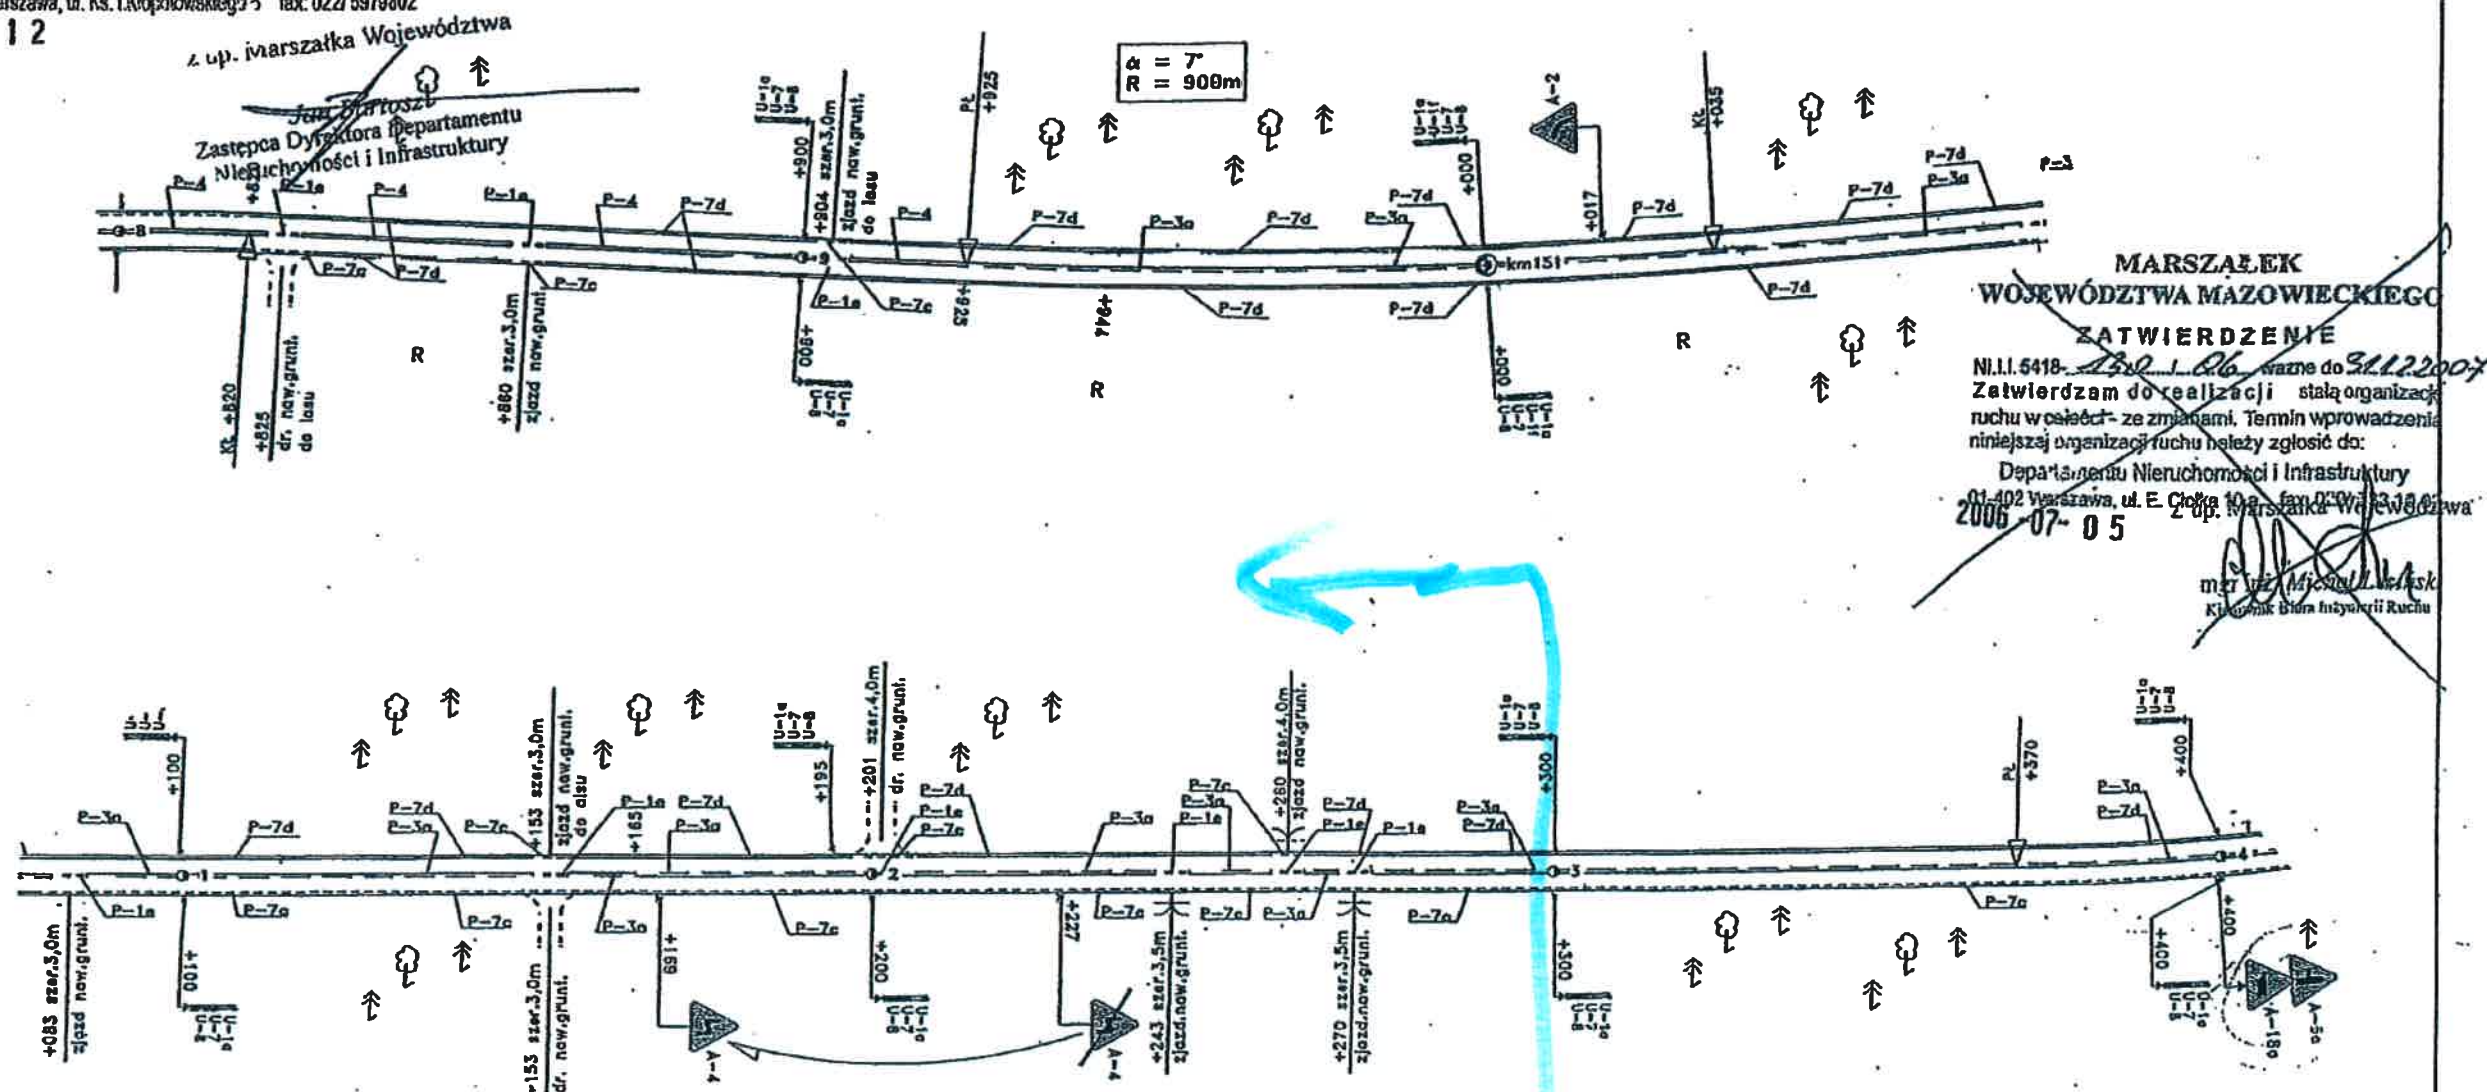

**MARSZAŁEK
WOJEWÓDZTWA MAZOWIECKIEGO**
ZATWIERDZENIE
N.I.I. 5418-323/08 ważne do 31/12/2009
Zatwierdzam do realizacji stałą organizację
ruchu w całości - ze zmianami. Termin wprowadzenia
niniejszej organizacji ruchu należy zgłosić do:
Departamentu Nieruchomości i Infrastruktury
Kierownik Biura Inżynierii Ruchu

**MAZOWIECKI ZARZĄD
DRÓG WOJEWÓDZKICH**
w Warszawie
Rejon Drogowy Ostrołęka
z/s w Czerwinie 07-407
tel. 029 761 45 24, fax 029 761 92 00

KIEROWNIK
Działu Technicznego
mgr inż. Paweł Makowski

Profil Grupa ARCADIS Polska	STRONA
SKALA 1 : 1000	168